

1	建初概要
---	------

② 工事項目（本工事は下記工事を行うものとする）

-

4 電気設備概要

-

2. 照明コンセプト設備

-

a. 局線引込	
---------	--

- 4 22 21 20 19

a. インターナ	

- [illegible]

5. 防 災 設 計

-

6. 中央監視設備	
-----------	--

- _____

⑤ 予備品（下記は予備品として納入する）


⑥ その他

4. 電話開路假話

凡 例 表

[illegible]


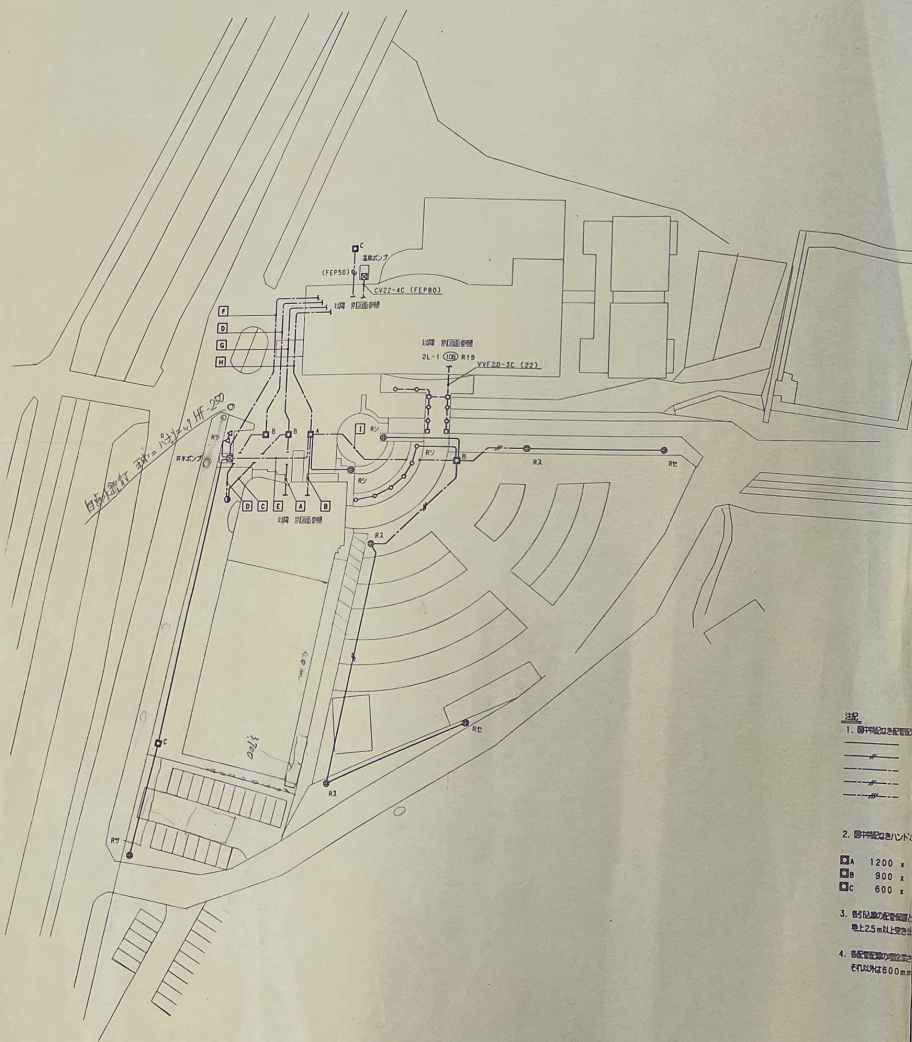


正倉庫入口	04-150 X 2
ブリッジ	06-18 X 6
	012 X 4
給電室	05-H250 X 5
照明室	05-H250 X 2
	06-18 X 6
プール給電室	05-H250 X 1

Rサ	プール 1L-1 (10)
Rシ	プール 1L-1 (10)
R2	プール 1L-1 (11)
Rセ	プール 1L-1 (11)
Rリ	プール 1L-1 (12)
Rツ	プール 1L-1 (12)

A 部分	6KV CVT 3P	(FEP100)
(プル変圧器)	(主)	(FEP100)
(アース)	1V 14	(FEP 50)
B 部分	KPEVS 12S-1P X2	
(ITV)	S-5C-FB	
(TV)	AE 0.9-7P	
(電線)	S-7C-FB	
(CCP)	CCP 0.5-20P	(FEP 80)
(火警)	HP 0.3-5P	
(有線放送)	HP 0.3-10P	
(リモコン)	SC-2V	
(CPEVS)	CPEVS 12-1P	
(主)		(FEP 80)
(附) R2-セ	CV 55-4C	(FEP 80)
(附) R2-リ	CV 55-3C X2	(FEP 80)
(附) R2-ツ	CV 55-3C X2	(FEP 80)
C 部分	6KV CVT 6P	(FEP 80)
(電力用)	(主)	(FEP 80)
(PGAR部-アース)	CV 55-3C	(FEP 50)
	CVV Z-4C	(FEP 50)
	1V 14	
D 部分		(FEP 50)
(電力用)		(FEP 50)
(主)		(FEP 50)
(TV用)	S-7C-FB	(FEP 30)
(有線放送)	SC-2V	

E 部分	CV 55-3C X2	(FEP 50)
(附) R2-ツ		
F 部分	CVT 14	(FEP 65)
(IP用)	CVV Z-4C	
G 部分	6KV CVT 6P	(FEP 80)
(電力用)	6KV CVT 3P	(FEP 80)
(主)		
(PGAR部-アース)	CV 55-3C	(FEP 50)
	CVV Z-4C	
H 部分	KPEVS 12S-1P X2	
(ITV)	S-5C-FB	
(TV)	AE 0.9-7P	
(電線)	S-7C-FB	
(CCP)	CCP 0.5-20P	(FEP 80)
(火警)	HP 0.3-5P	
(有線放送)	HP 0.3-10P	
(リモコン)	SC-2V	
(CPEVS)	CPEVS 12-1P	
(主)		(FEP 80)
(附) R2-セ	CV 55-4C	(FEP 80)
(附) R2-リ	CV 55-3C X2	(FEP 80)

担当部

図面番号

(仮称)「万代地区の里」整備工事

003




外構図

縮尺 1/500




設計者 一級建築士登録 第84104号 鈴木真一

H 7年10月 日


三菱地所株式会社一級建築士事務所

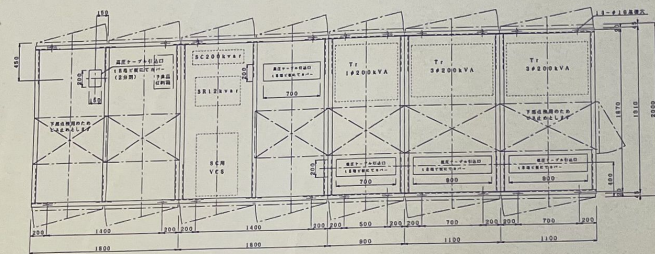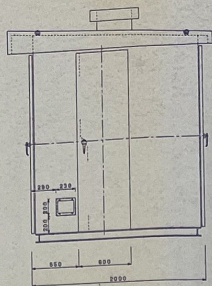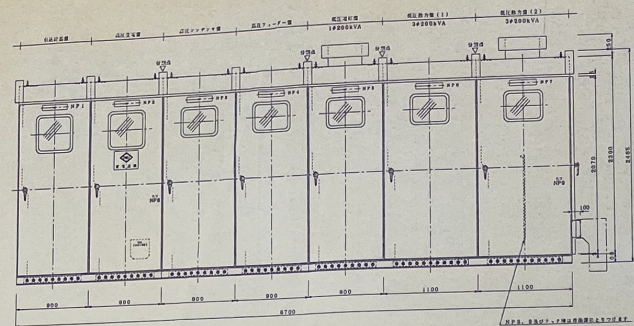

屋外キュービクル

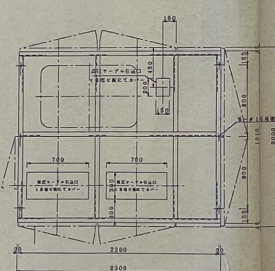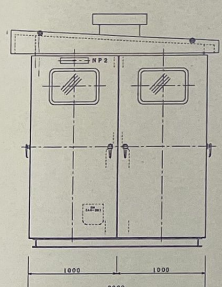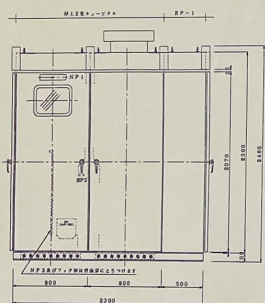


屋上設置キュービクル

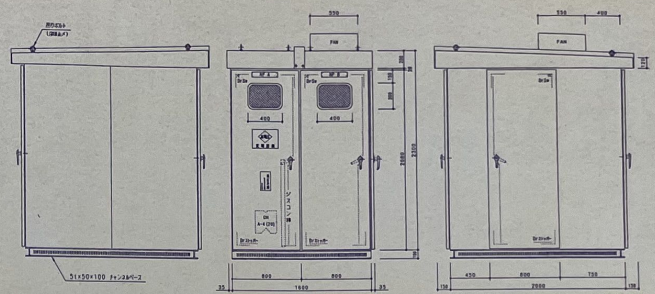

7-11棟2変圧式7L

担当部	図面番号	電-005	（仮称）「乃代常陸の里」整備工事
	縮尺	1/20	研修機受電設備 説明
	設計者	第84104号 鈴木真三	
	H 7年10月 日		三菱地所株式会社一級建築士事務所

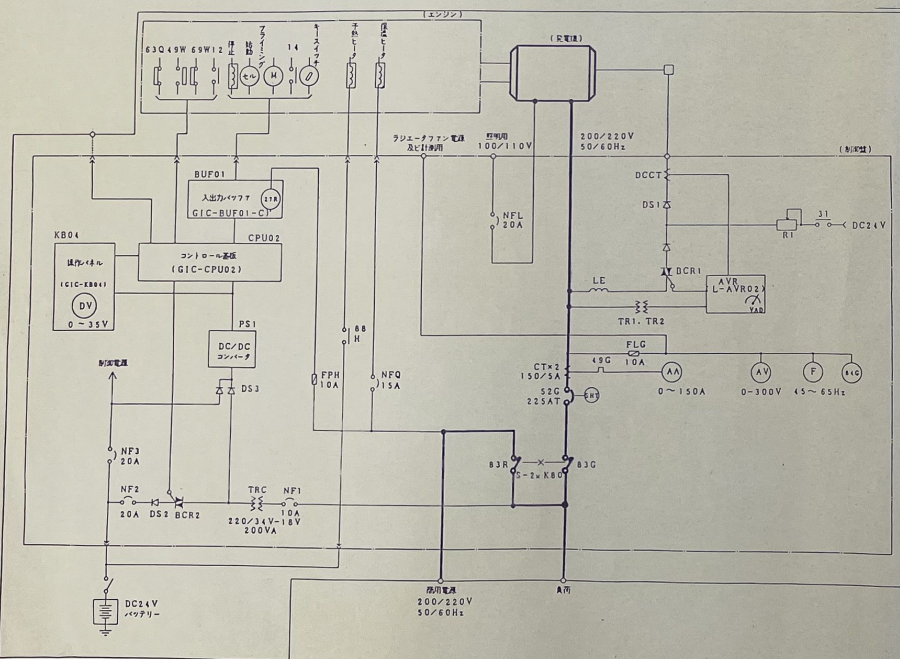


交流発電機


ラジエータ冷却方式：

水ポンプ	-	遠心渦巻形
冷却水量	-	約 10.5 l
冷却風量	-	約 110 m ³ /min

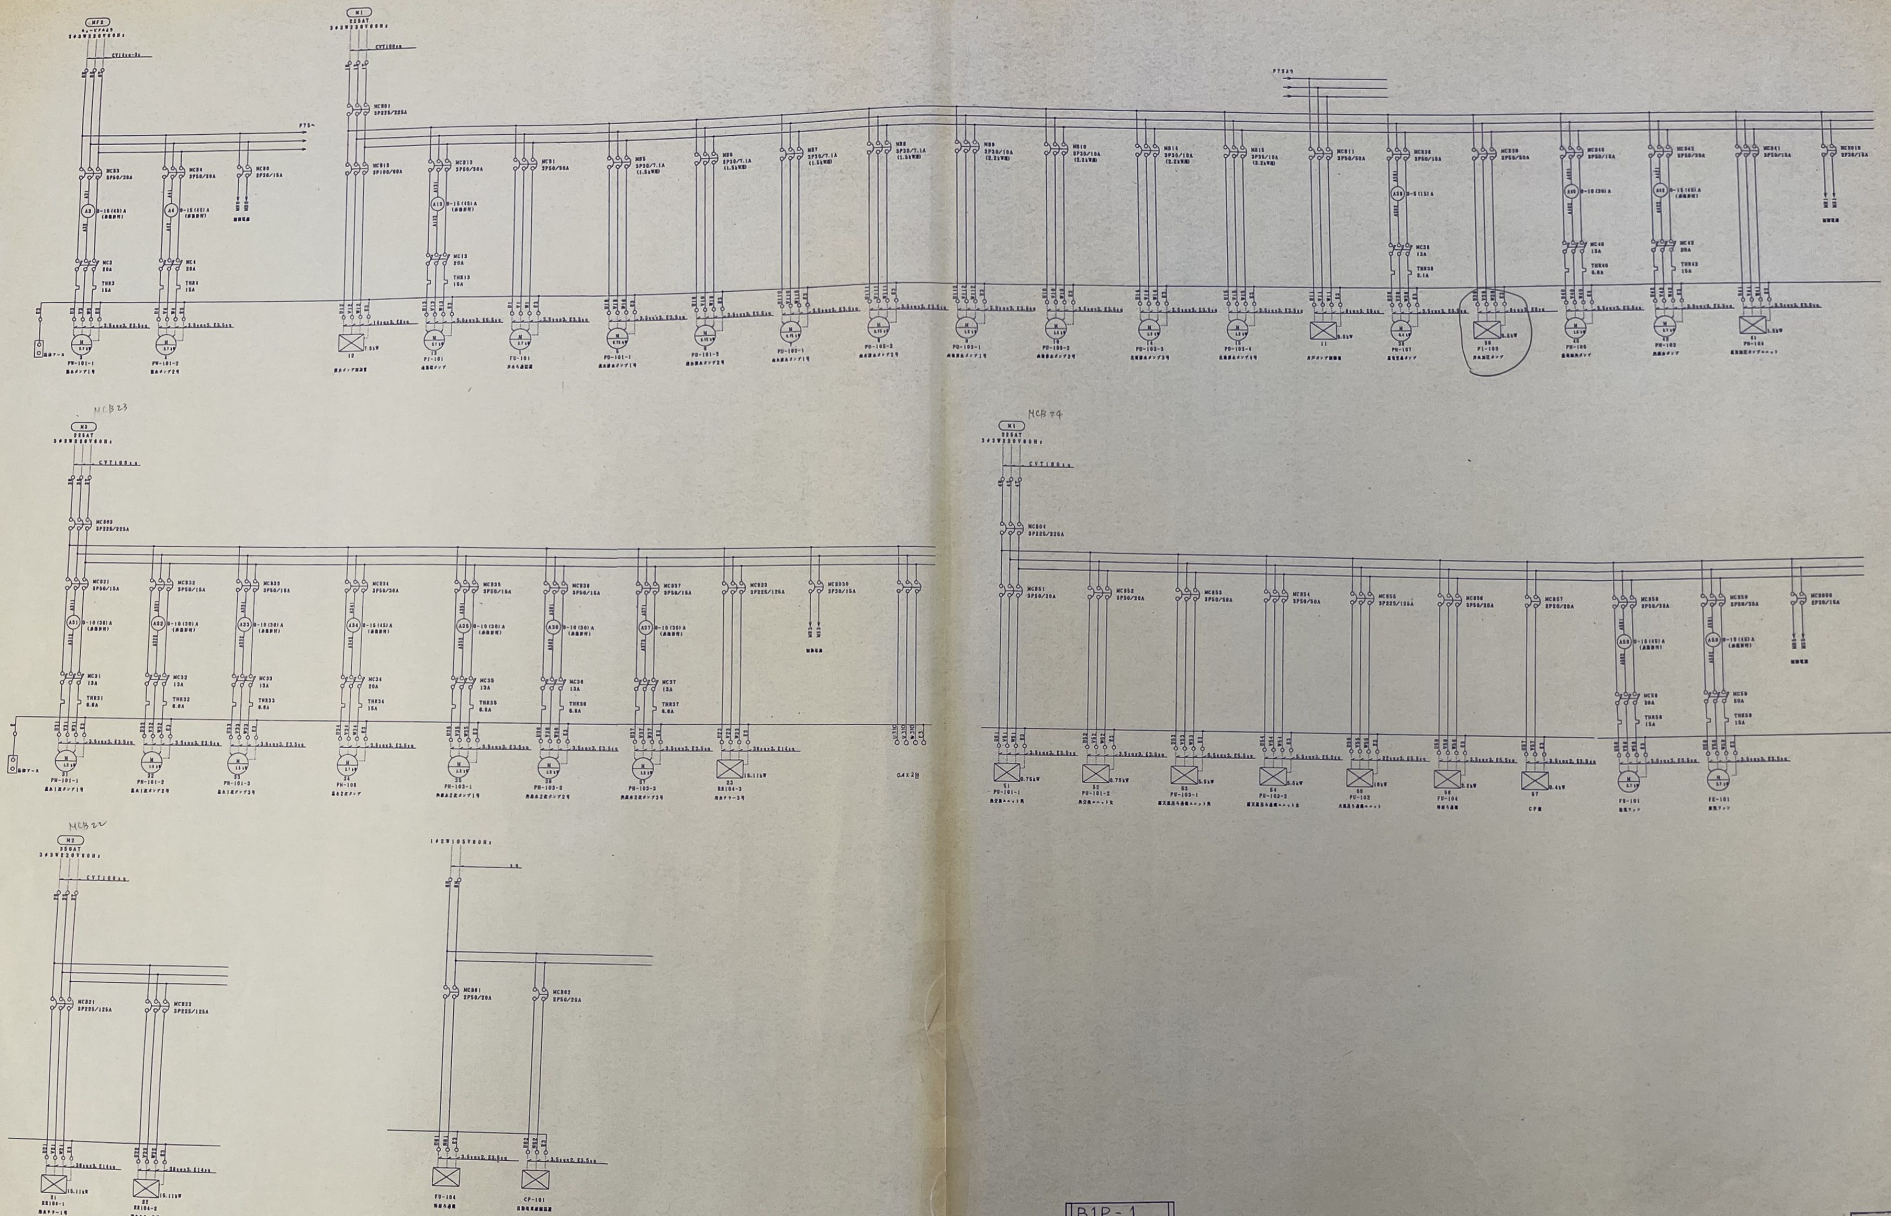

BIP-1

担当部

図面番号
⑧ - 103









(仮称)「万代地区の里」整備工事

縮尺

研修機動力部図表(1) BIP-1
設計者 第84104号 鈴木真二

H 7年10月 日

三菱地所株式会社一級建築士事務所

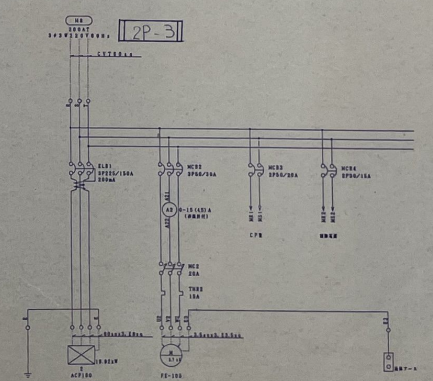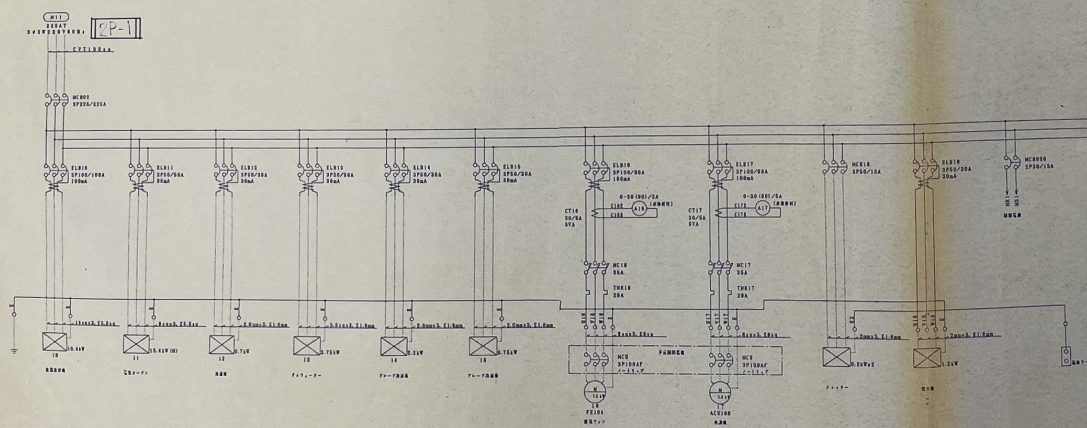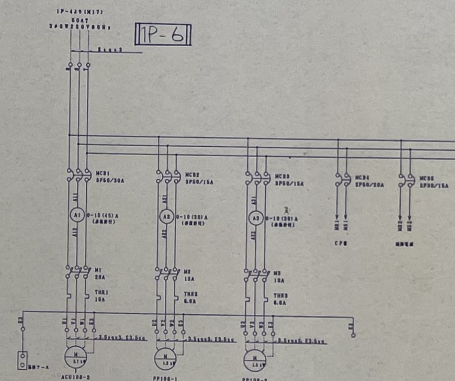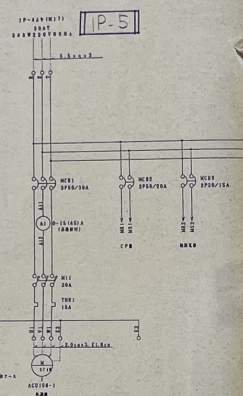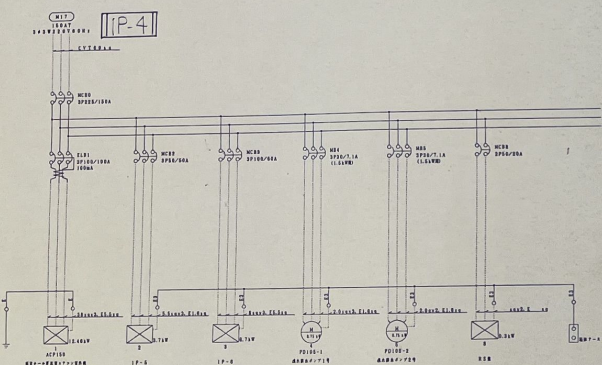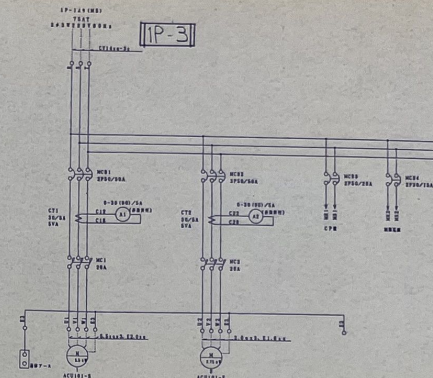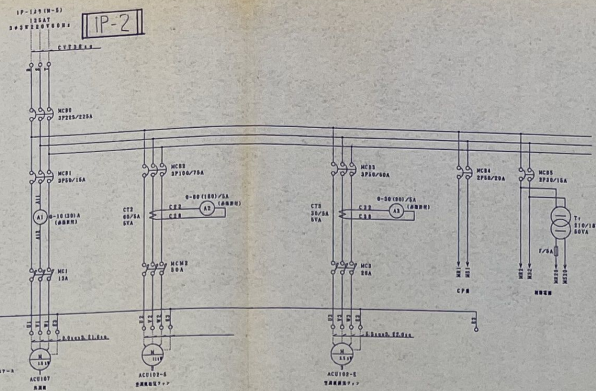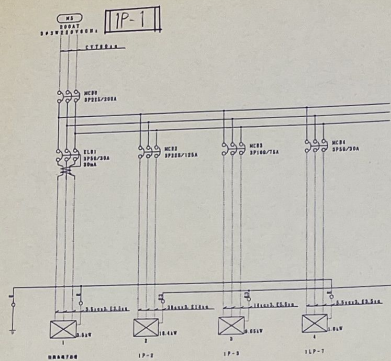

竣工図

担当部

図面番号
①-104






(依頼)「万代常陸の里」整備工事

設計者 一級建築士 鈴木真二

縮尺 1/100

H 7年10月 日

三菱地所株式会社一級建築士事務所

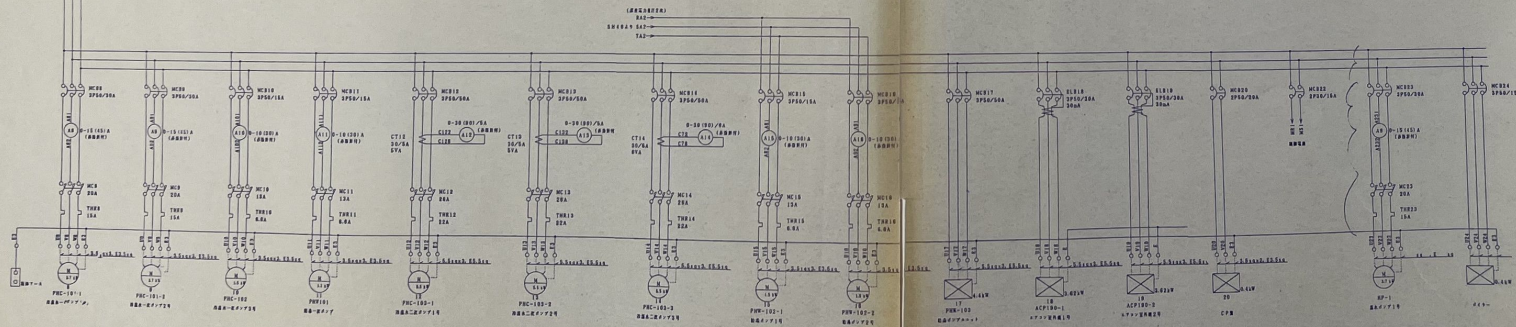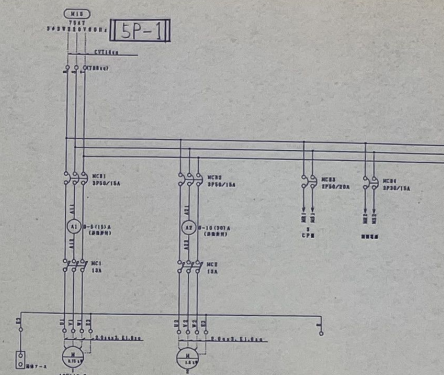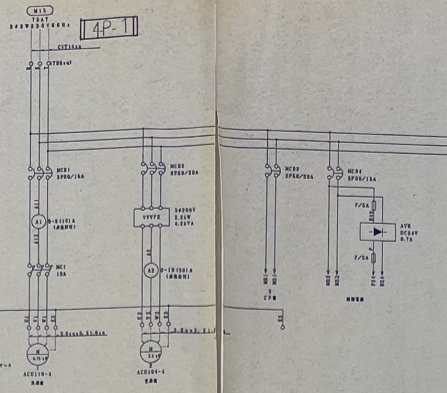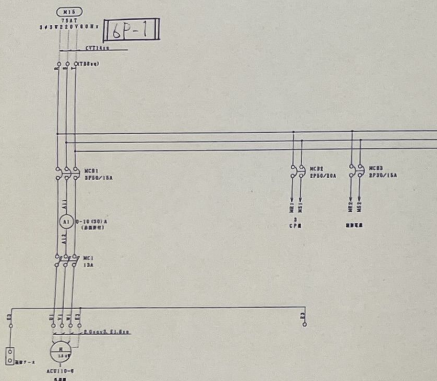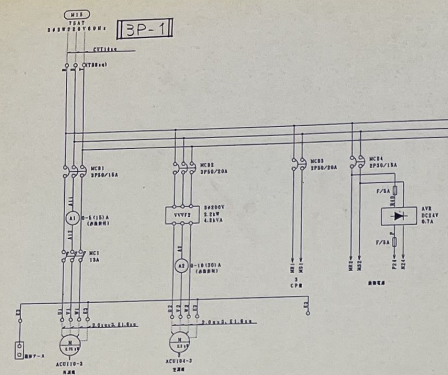


