

建築概要

1) 一般概要

工事名称 (仮称)「万代常陸の里」第Ⅱ工事


竣工及び竣工年月日 H 6年 11月 日 ~ H 7年 10月 日

確認申請 提出日 受理番号 確認日 確認番号

敷 地 地名地番 岡山県和気町大字 666 番地

住居表示 指定なし

用途地域 指定なし

防火地域 防火 準防火 指定なし

その他指定地区等 岡山県全土

基準建ぺい率 70 % 指定建ぺい率

基準容積率 400 % 指定容積率

主要用途 (基) 娯楽・雑貨・屋内用 (消) 5階 - 15 階

工事種別 (基) 増築・改築・移転 用途変更 大規模の修繕 大規模の模様替

敷地面積 10,501.34³² m² 3,176.649 坪

建築面積 3,345.03 m² 1,011.87 坪 建ぺい率 31.85 %

延床面積 8,528.61 m² 2,579.90 坪

駐車場面積 126.00 m² 38.12 坪

容積対象床面積 8,402.61 m² 2,541.79 坪 容積率 80.01 %

階 数 地下 1 階、地上 5 階、塔屋 1 階

階高・天井高 主要階高 4.2 3.6 主要天井高 3.0 2.5

基礎形式 杭基礎 (A) 直接基礎 (B) 支持地盤 GL-10.22 m

構造種別 地下 SRC 造 地上 SRC 造

高さ (GLより) 最高の軒の高さ 23.1 m 最高の高さ 24.0 m 根拠地盤 GL-6.65 m

備 考

2) 駐車施設

地区別 駐車場整備地区、商業地域、周辺地区、自動車ふくそう地区

付置義務駐車台数

駐車台数 自走屋外 107 台、自走屋内 台、機械 台

合計 107 台 (中型 台 大型 台)

機械駐車的方式

駐輪施設

3) 外部仕上概要


4) 室内仕上概要

室 名	床	巾 木	壁	天 井	備 考

5) 附属工事

1 屋外排水工事

2 舗装工事

3 門・塙工事

4 舗装工事

5 防雨板

6 旗竿金物

7 可動間仕切


8 表示板・表示文字

面積表

階 数	面積 (m ²)	面積 (坪)	備 考
P.H.	73.20	22.14	
6F	866.34	261.57	
5F	1	1	
4F	1	1	
3F	446.34	135.57	
2F	1,377.95	416.80	
1F	1,937.25	586.02	
1F	1,424.75	430.99	
1F	512.50	155.03	
地下1F	432.94	131.27	
合計	6,487.70	1,962.53	
1F	5,975.20	1,807.50	
1F	512.50	155.03	
2F	418.76	126.67	
1F	1,210.27	366.11	
地下1F	274.85	83.14	
合計	1,903.88	575.92	
1F	86.00	26.02	
1F	40.00	12.10	
1F	11.03	3.34	
合計	8,528.61	2,579.90	

敷地面積

項目	面積 (m ²)	面積 (坪)
1. 敷地面積	1,992.55	602.75
2. プール	1,235.45	373.72
3. 車庫	86.00	26.02
4. 自転車庫	20.00	6.05
5. プロパン庫	11.03	3.34
合計	3,345.03	1,011.87

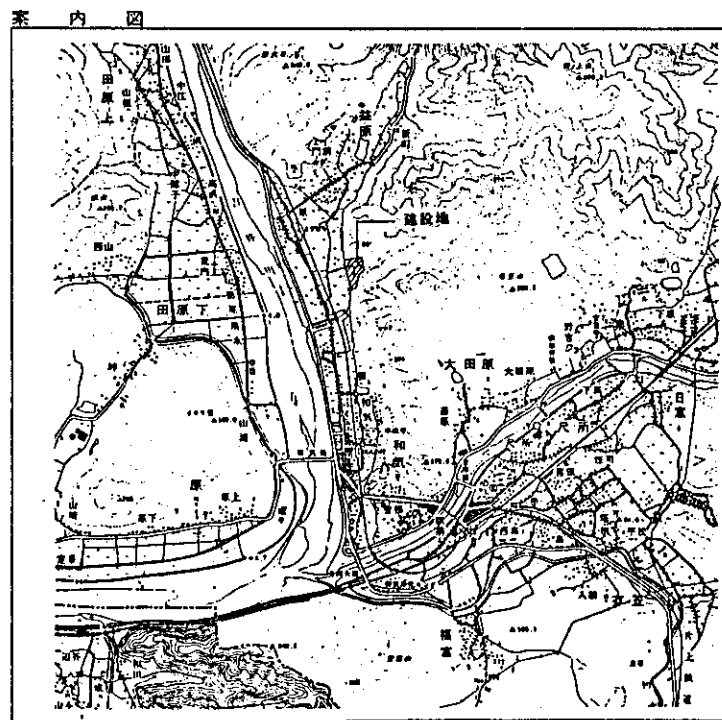

6) 別途工事

項目	内容
1	既存建物解体工事
2	敷地造成工事
3	地下埋設物撤去工事
4	テナント間、間仕切工事
5	看板工事
6	ガラス工事
7	金庫工事
8	造園・植樹
9	家具・什器・備品
10	カーテン・ブラインド・カーテンレール
11	避難器具
12	近隣補償費 (調査、日照、電波障害、風害、等)
13	受電後、建物引渡し迄の電気基本料金
14	竣工迄の官庁指導による追加変更工事

電気設備・昇降機設備概要

1) 電力設備

受電場所及び引込方式 階内電気室 () 屋外キュービクル () 〇 : 地中 () 架空 () 〇

受電方式 3 相 3 線 6 kV 60 Hz 本線 ()、本線予備線 ()、ループ ()、スポン ()

主変圧器 相 〇 kVA V / V 台

配電方式 一般電灯 単相 3 線 200/100 V 変圧器総容量 350 kVA

非常電灯 相 線 V 変圧器総容量 kVA

一般動力 3 相 3 線 200 V 変圧器総容量 800 kVA

非常動力 相 線 V 変圧器総容量 kVA

配電盤形式 高圧盤 自立開放 () 閉鎖 () 〇

低圧盤 自立開放 () 閉鎖 () 〇

自家発電設備 発電機 3 相 3 線 200 V 108 kVA 60 Hz

原動機 ディーゼル () 〇 ガスタービン ()

燃料 軽油 85 号 運転可能時間 2 h

蓄電池 非常照明用 鉛 () 〇 アルカリ () 放電可能時間 30 分

操作用 鉛 () 〇 アルカリ () 専用 () 共用 ()

低圧幹線 配管配線 () ケーブル () 〇 バスダクト ()

2) 照明コンセント設備

照 明 室名 1x 使用器具

室名 1x 使用器具

コ ン セ ン ト 配管 () フロアダクト () セルラダクト () OAフロア ()

3) 電話設備

局 線 引 込 地中 () 架空 () 〇 MDF室 2 階 20 P

配管方式 配管 () フロアダクト () セルラダクト () OAフロア ()

機内配線 〇 無

電話交換機 〇 無

4) 放送設備

放 送 設 備 全館 () 非常兼用 () 〇 BGM () 〇 会議室 ()

テレビ共聴 VHF・UHF () 〇 BS () 〇 CS ()

インターホン 夜間呼出 () 保守用 () 給油口 ()

I T V 〇 無

自動車管制 有 〇

5) 防災設備

建築基準法関連 非常用照明 () 〇 非常用エレベーター () 〇 避難計 () 〇

消防法関連 自火報 () 〇 ガス漏れ () 〇 非常電話 () 誘導灯 () 〇 非常放送 () 〇

防排煙 () 〇 非常コンセント () 無線通信補助 ()

6) 監視設備



電力系統 直接 () 〇 遠方 () 〇 監視場所 屋上

空調・衛生系統 直接 () 〇 遠方 () 〇 監視場所 同上

防災系統 監視場所 同上


7) エレベーター設備

用 途	台 数	操 作 方 法	容 量	速度 (m/min)	停止箇所	備 考

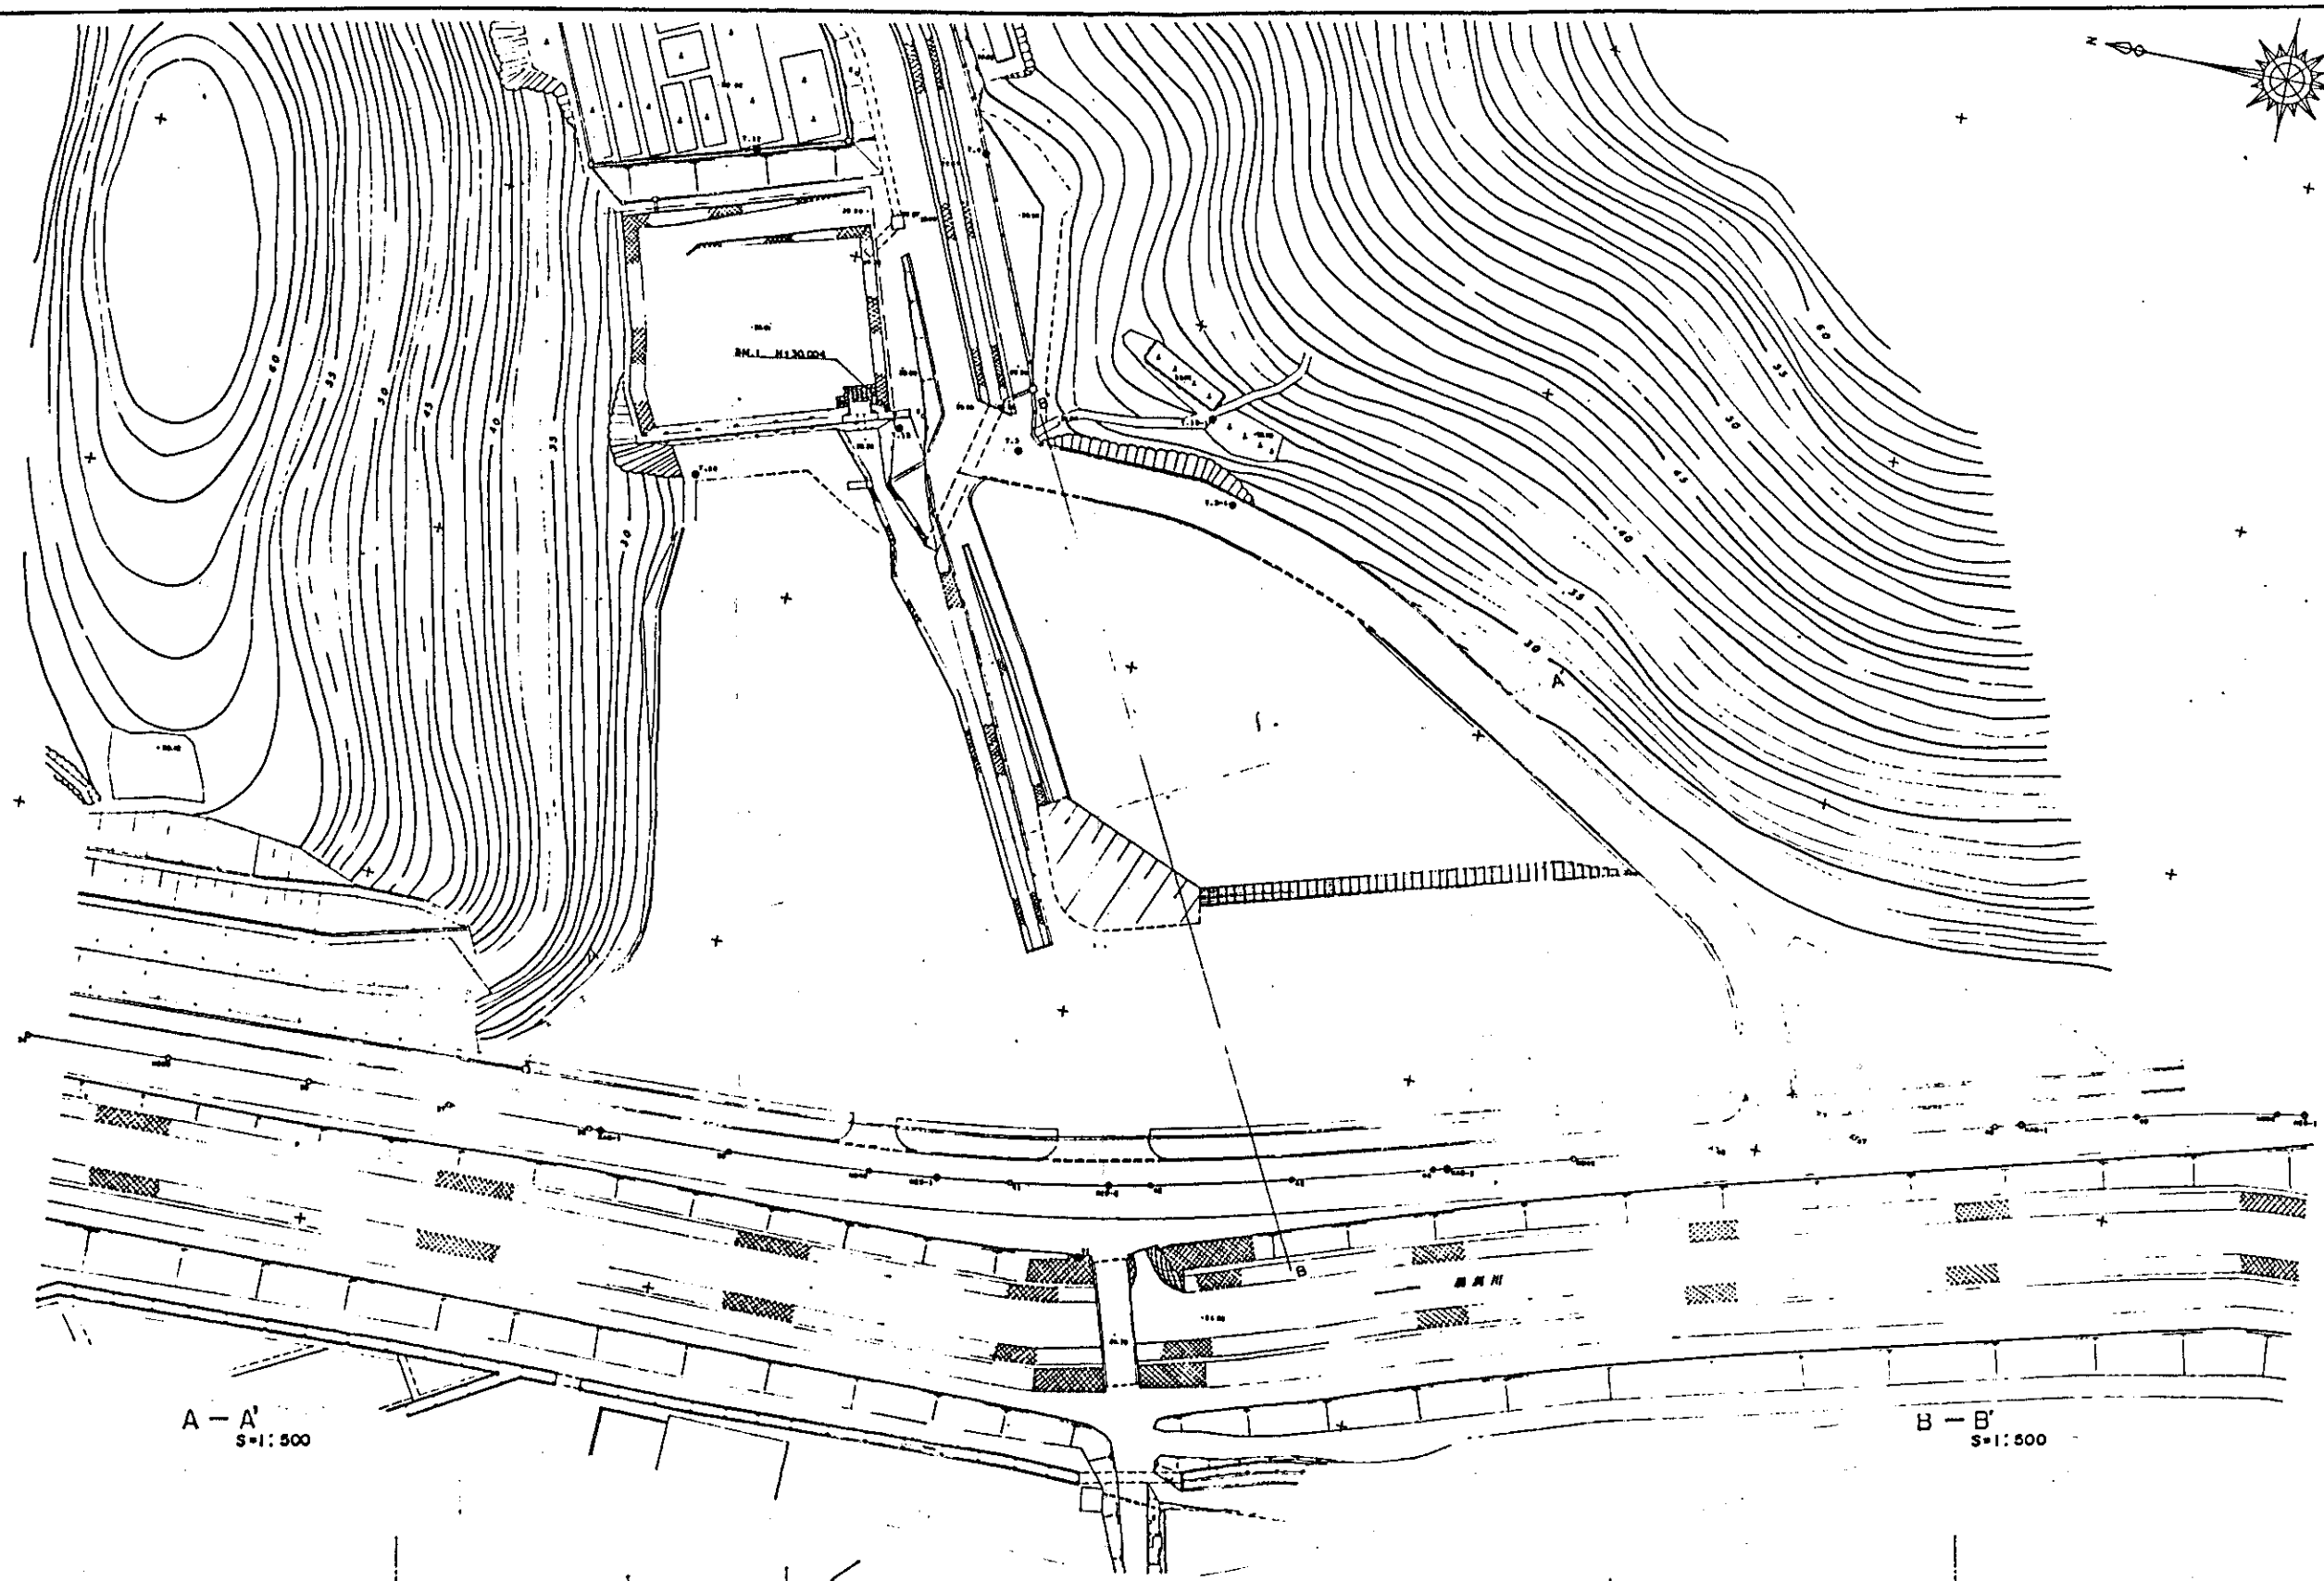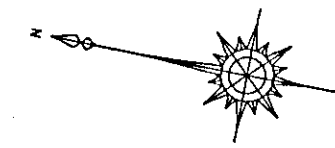


A - A'
S=1:500

B - B'
S=1:500

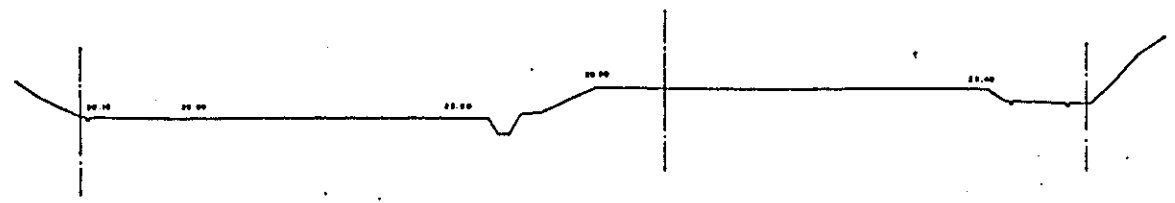

DL=0.00

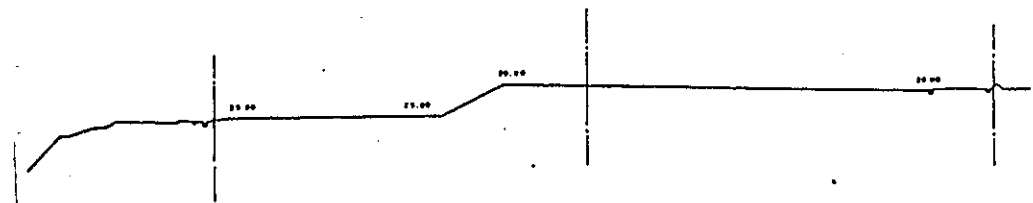

DL=0.00

竣工図

					担当部			図面番号 (意) - 2	(仮称)「万代常陸の里」整備工事
								現況図	
								縮尺 1:500	設計者 一級建築士 鈴木真二
								H 年 月 日	三菱地所株式会社一級建築士事務所

- ・工事内容は材料（機器を含む）取付工事共を云う。
- ・番号欄の★は指定工事区分の選択をする。

竣工图

三發地所株式會社一級建築士事務

② 表面仕上げ	かんたんなり仕上げ 素地仕上げ 塗装仕上げ 中木・床目地 その他の部分	○ A種 (12.1.4) ○ B種 ○ C種 ○ L (特記以外)
③ 防音処理	防音処理 3面塗り 処理箇所 全館	(12.1.13)
④ 防虫処理	ラワン材は防虫処理の事	(12.1.14)
⑤ その他	a) フローリング ・ふれあいコーナー・ティーコーナー・リハビリ室 ・大研修室ステージ・前室 ・食堂・レジ受付 ・和室前室・広縁 b) 床 材 合 板 ・ふれあいコーナー・ティーコーナー 杉継合板 ウレタン塗装 ・玄関・玄関ホール・ロビー・廊下(1) 杉継合板 ウレタン塗装 ・研修室 塩ビシートMDF 大建 レセプト (Sタイプ) ナイブル継合板 (特注) ・食 堂 c) 不燃木継合板 2F EVホール・受付 ナラ継合板 (特注) 染色仕上げ	
13 図面及び工事	① 長尺金属板葺き 本館屋上 温泉館屋上 ② とい ③ ルーフドレン	① 長尺金属板葺き 本館屋上 ファッパ鋼板 1=0.45 縦置き定尺板 元目ビューティースフィックスルーフ2型 温泉館屋上 ファッパ鋼板 1=0.45 パネル縦置き 元目マックラールーフ5型 ② とい ③ ルーフドレン 防水層は(13.4.1表)の保護層をロックウール保冷材(JIS A 9504) 厚さ20mmに、 粘着テープを巻回しモック鉄線(JIS C 2532)に組み替える。 外部の幅は3mm養生 11=1200とする。
14 金属工事	① 鉄 鋼 ② ステンレスの 表面仕上げ ③ アルミニウム及び アルミニウム含量 の表面処理 ④ 鉄の亜鉛メッキ ⑤ 軽鋼鉄骨下地	① 鉄 鋼 一般事項 1) 外部に使用する金物(アンカーボルト、その他の付属金物)は鉄鋼及び特記 以外に防錆処理メッキとする。 2) 外部に使用する金属板あるいは下地金属板の表面には防錆防止剤 1.30g/m ² (グラウト、アンダックス又は同等品)を吹付の付とする。 3) (内外部共通) 異種の金属を隣接して使用する場合は必ず電位防止措置を講 ずる事。 ② ステンレスの 表面仕上げ 仕上の種類は仕上表並びに図面による。 (14.2.1) ③ アルミニウム及び アルミニウム含量 の表面処理 種類 サッシュ及びパネル等はA-2種、膜厚14μ以上とする。(14.2.2) 表面処理の試験 ○ 行う ○ 行わない ④ 鉄の亜鉛メッキ (14.2.3)(14.2.3表)(14.2.4表) 亜鉛メッキの種類 付着量の種類 施 工 所 所 A 種 ○ A種 ○ B種 (一般) B 種 ○ A種 ○ B種 ○ C種 金属板張り下地部、鋼製建具部 但し、扉内部については、鋼製建具部を除き、塗装仕上げは亜鉛メッキは不要 にて防錆塗装を施すものとする。 試 験 ○ 行う ○ 行わない ⑤ 軽鋼鉄骨下地 天 井 屋 内 19型 25型 (14.4.1) 屋 外 19型 25型 つりボルト 900 内外 野 縁 受 け 1,100 内外 シングル野縁 300 内外 (下地貼りのない場合 300 以下) ダブル野縁 900 内外 開口部補強 接合部の補強を9mmφボルトにより4箇所補強する ものとする。


⑥ インサート	① 防水モルタルの 防水剤 ② フッ素樹脂塗料 ③ 複層保護吹付け ④ 内 装 ⑤ 外 装	① 防水モルタルの 防水剤 JIS A 1404 セメント防水剤とする。(15.3.5) ② フッ素樹脂塗料 コンクリート打ち面に、砂型吹付け及び複層保護吹付けを行う場合は、セメント 系フィラーを全面にて塗り又はへら付けとする。 (15.6.1) ③ 複層保護吹付け ④ 内 装 健康研修センター ・食堂・レジ受付 鋼エバーファースト エボカスバートA 内装用程度 ・1F 研修室 鋼エバーファースト マルチクロムソフト程度 ・2F 研修室 鋼ABC ウェルトン程度 ⑤ 外 装 健康研修センター 1F 西側 外装、南側 車路往 天然石積張仕上げ 鋼ABC ウェルトンD工法程度

竣工図

図面番号	(仮) 7代常用の里 建築工事
縮尺	特記仕様書 (2)
年月日	設計者 一級建築士 鈴木 康二 監理者 一級建築士 鈴木 康二 三菱地所株式会社 一級建築士事務所

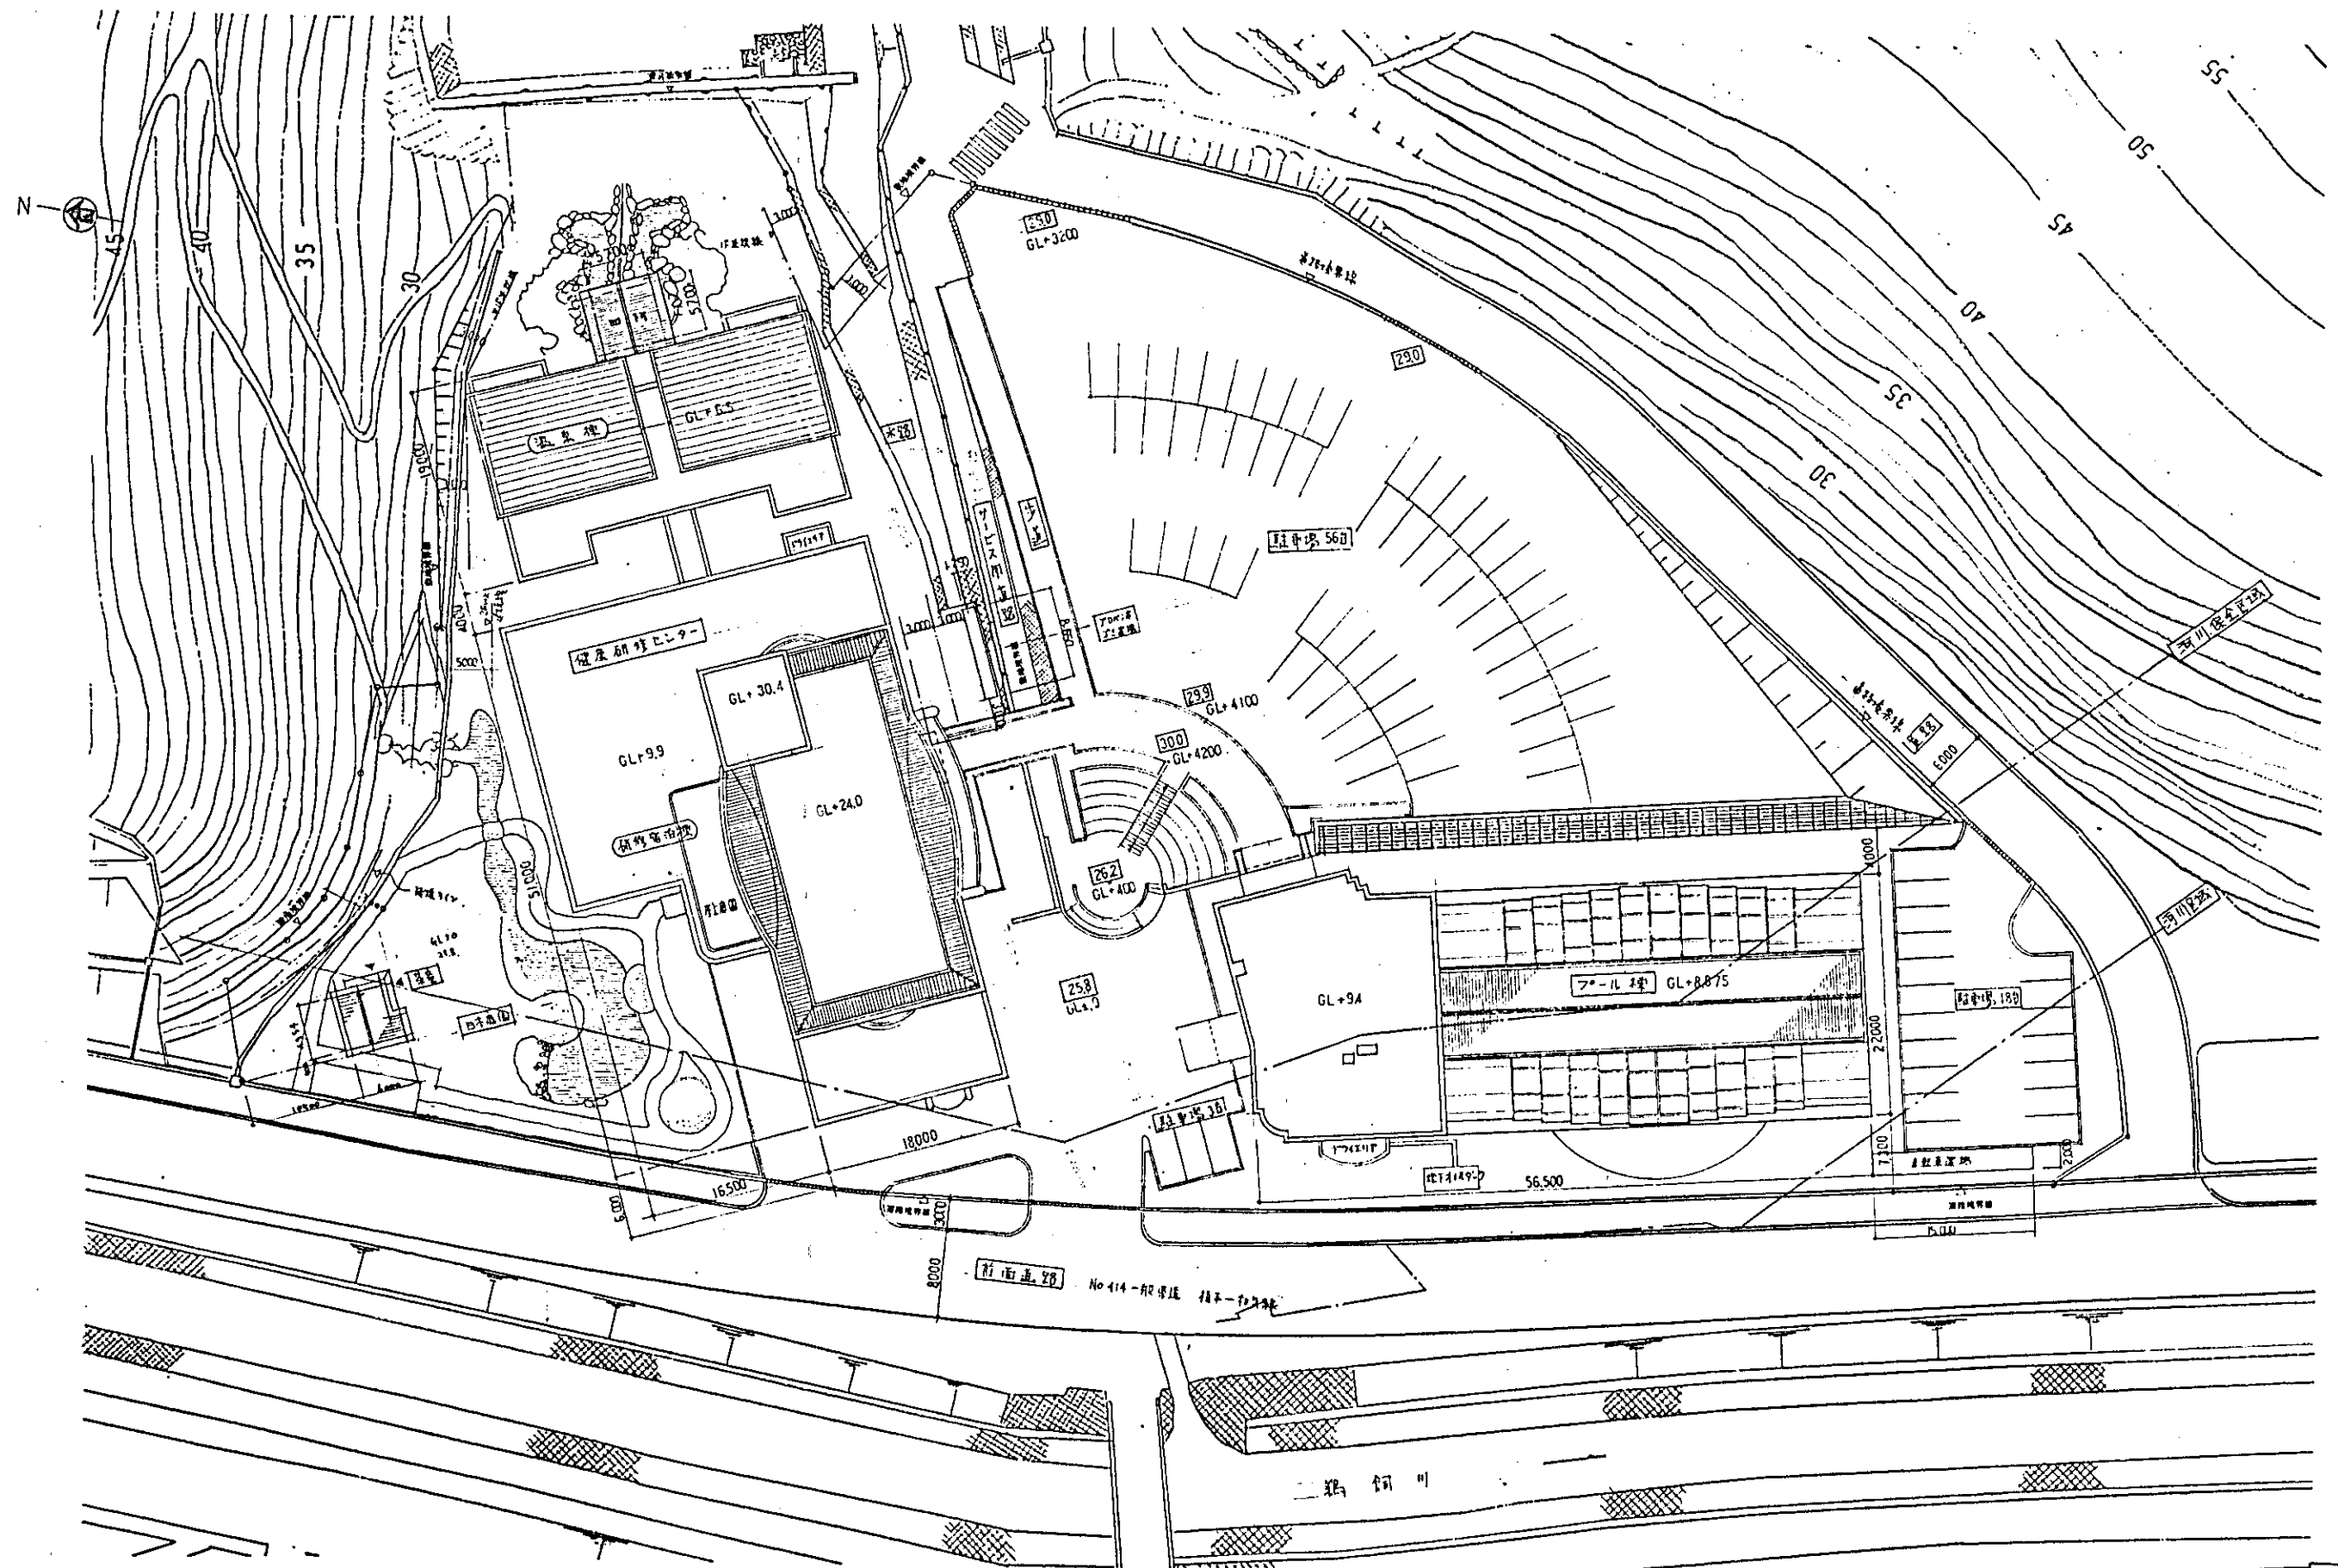

竣工図

担当部

図面番号

(2)-7


図記号






縮尺 1/300

H 年 月 日


三菱地所株式会社一級建築士事務所

面積表	階	研修棟	温泉棟	渡り廊下	合計
	PH	73.20			73.20
	6	666.34			666.34
	3	666.34			666.34
	2	1,377.95			1,377.95
	1	1,407.85	512.50	16.90	1,937.25
	DI	433.94			433.94
研修棟 + 渡り廊下 = 5975.20 坪					
合計	m ² (坪)	5,958.30 (1,802.39)	512.50 (155.03)	16.90 (5.11)	6,487.70 (1,962.53)

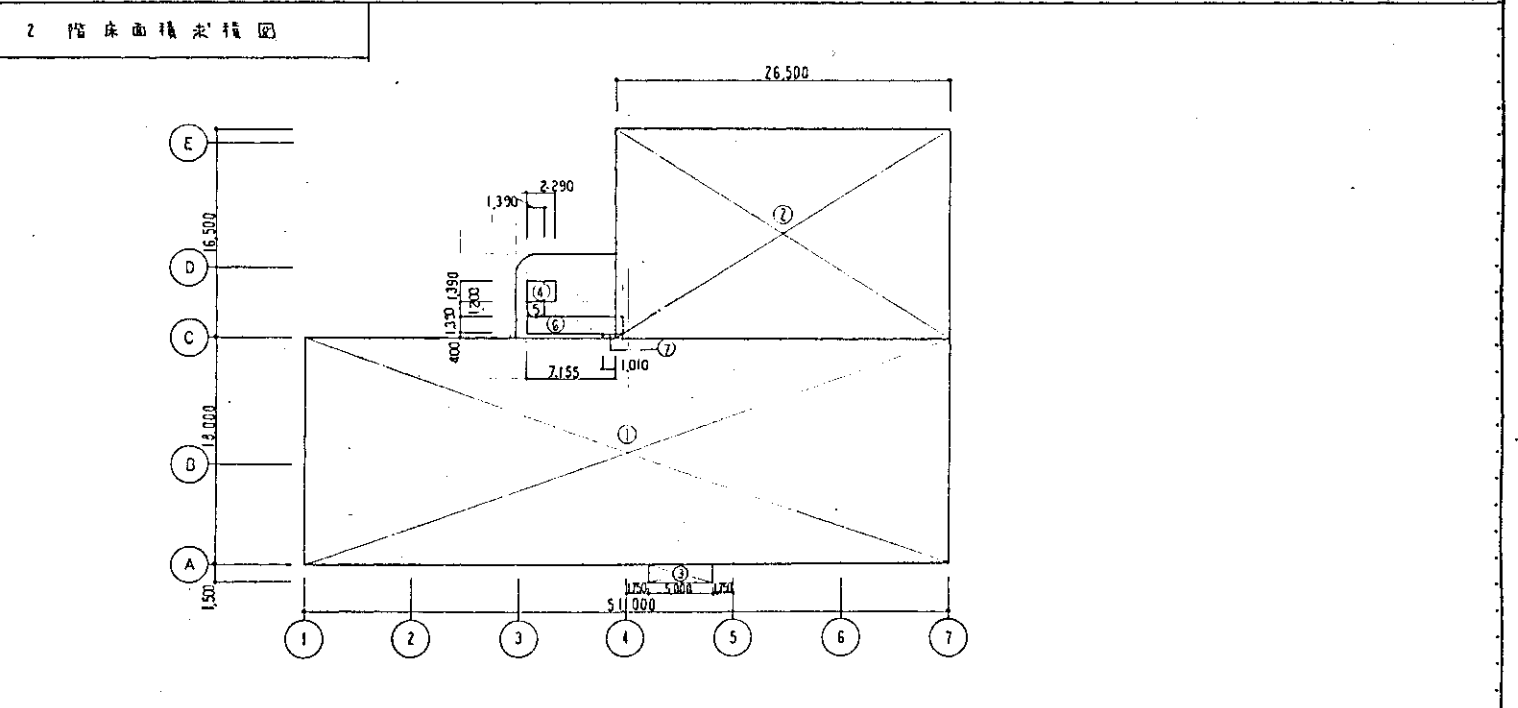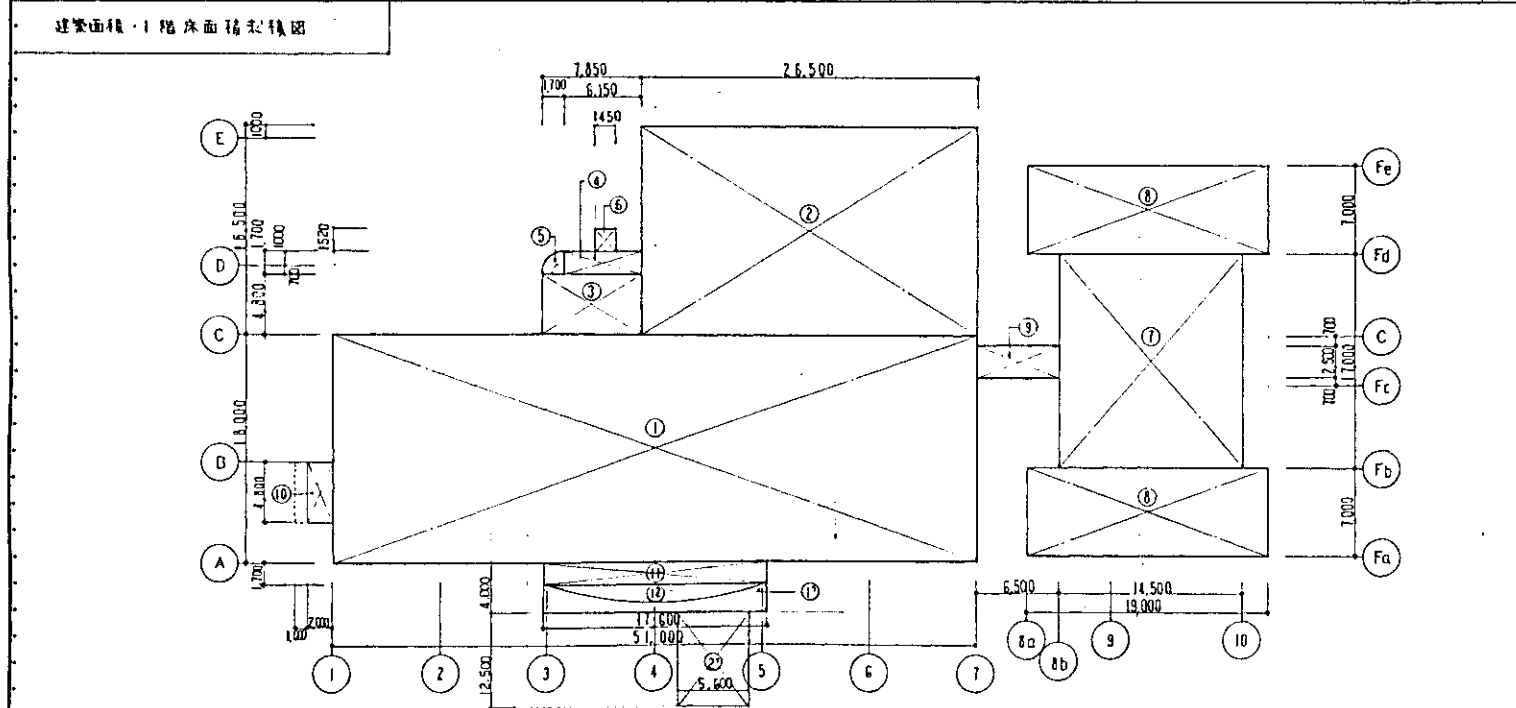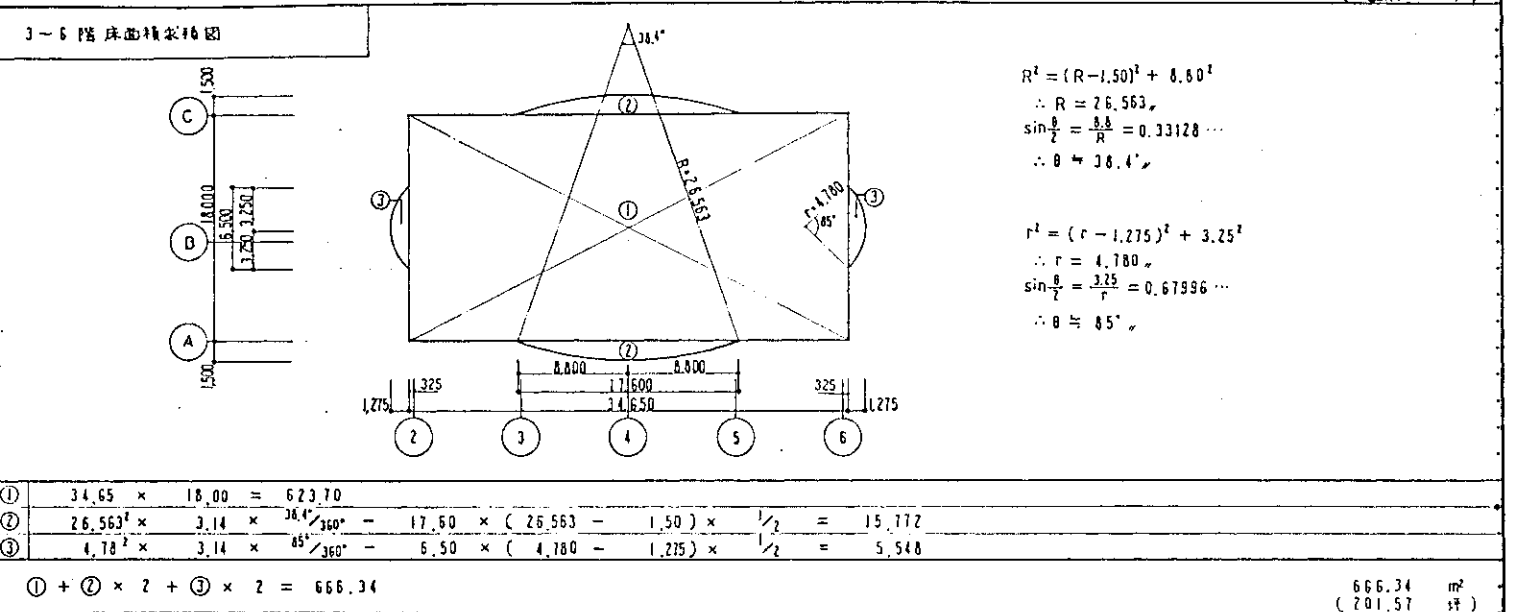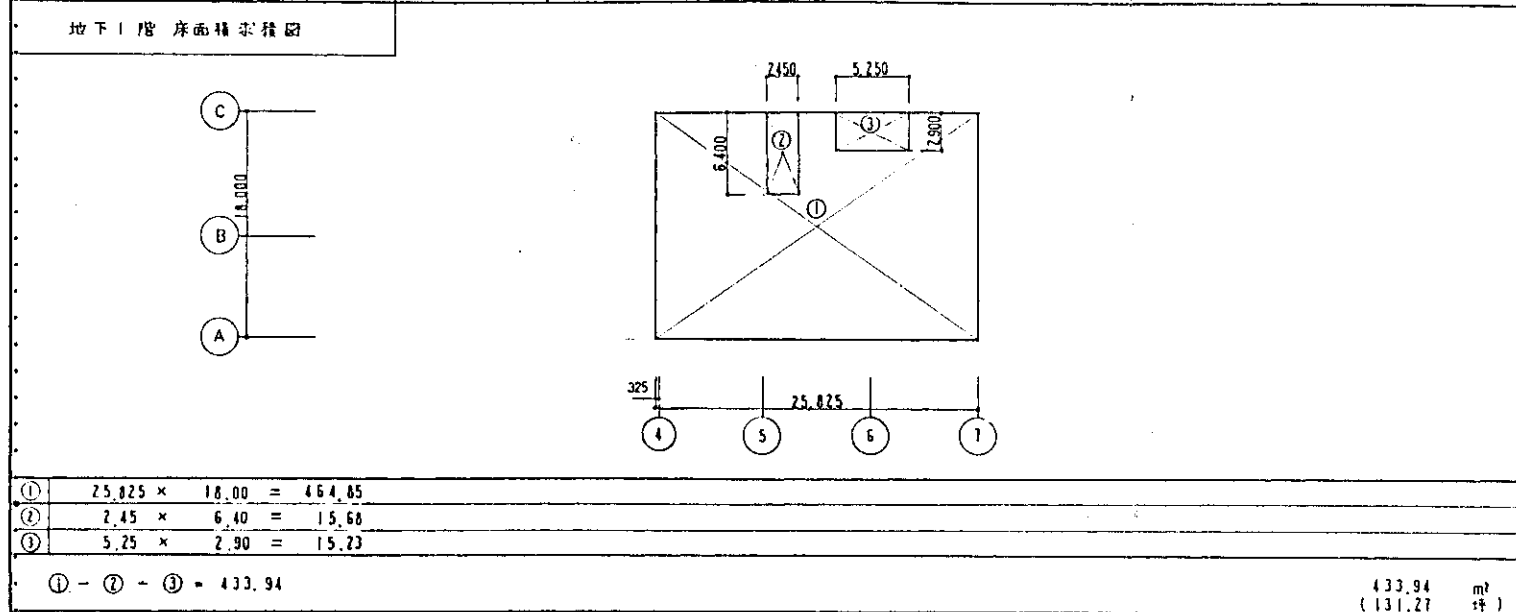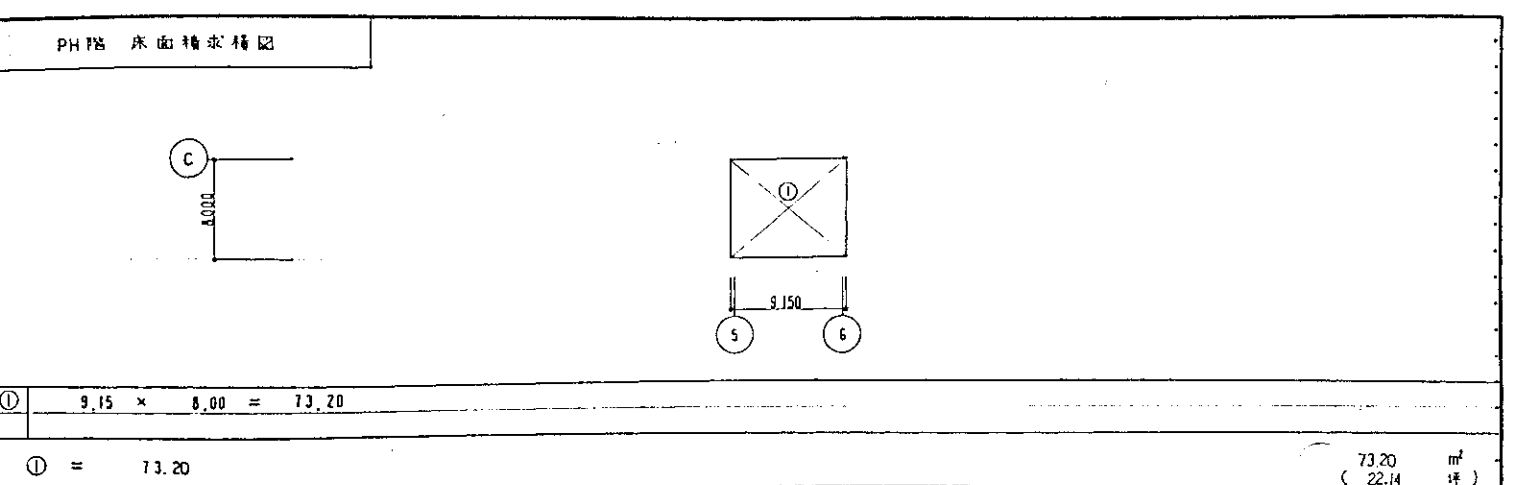

建築面積	①+②+③+④+⑤+⑥+⑦+⑧×2+⑨+⑩+⑪+⑫ = 2087.26	2087.26 m ² (631.40 坪)	1階床面積	①+②+③+④+⑤+⑥+⑦+⑧×2+⑨ = 1937.25	1937.25 m ² (586.02 坪)	2階床面積	①+②+③+④+⑤+⑥+⑦ = 1377.95	1377.95 m ² (416.83 坪)
竣工図	図面番号 9	設計者 三菱地所株式会社 鈴木真二	年 月 日	担当部				

階	室名	室性能					床											巾木											壁											天井											備考	


階	室名	室性能				床											巾木											壁											天井											備考	
		内装仕様	断熱仕様	床高	天井高	下地											巾木											壁											天井											備考	

1階	大ホール	④④④	-15	215	+200	3,000		④	
----	------	-----	-----	-----	------	-------	--	---	--	--	

階	室名	室性能				床											巾木											壁											天井											備考	

床材	床高	天井高	床材	床高	天井高	床材	床高</
----	----	-----	----	----	-----	----	------



材料表(概算)

①	4,500	×	500	×	600	5	㎡
②	5,000	×	500	×	600	4	㎡
③	5,000	×	1,900	×	200	1	㎡
④	4,000	×	1,500	×	200	1	㎡
⑤	1,900	×	1,500	×	200	1	㎡
⑥	1,600	×	900	×	200	2	㎡
⑦	1,500	×	800	×	200	1	㎡
⑧	1,800	×	1,000	×	200	1	㎡
⑨	1,200	×	900	×	200	1	㎡
⑩	1,000	×	1,000	×	200	2	㎡
⑪	4,100	×	1,400	×	200	1	㎡
⑫	3,000	×	1,700	×	200	1	㎡
⑬	1,400	×	1,000	×	200	1	㎡
⑭	2,000	×	1,700	×	200	1	㎡
⑮	3,800	×	2,800	×	200	1	㎡
⑯	2,000	×	1,500	×	200	2	㎡
⑰	2,000	×	1,200	×	200	1	㎡
⑱	3,600	×	2,200	×	200	1	㎡
⑲	2,000	×	1,200	×	200	1	㎡
⑳	2,000	×	1,500	×	200	2	㎡

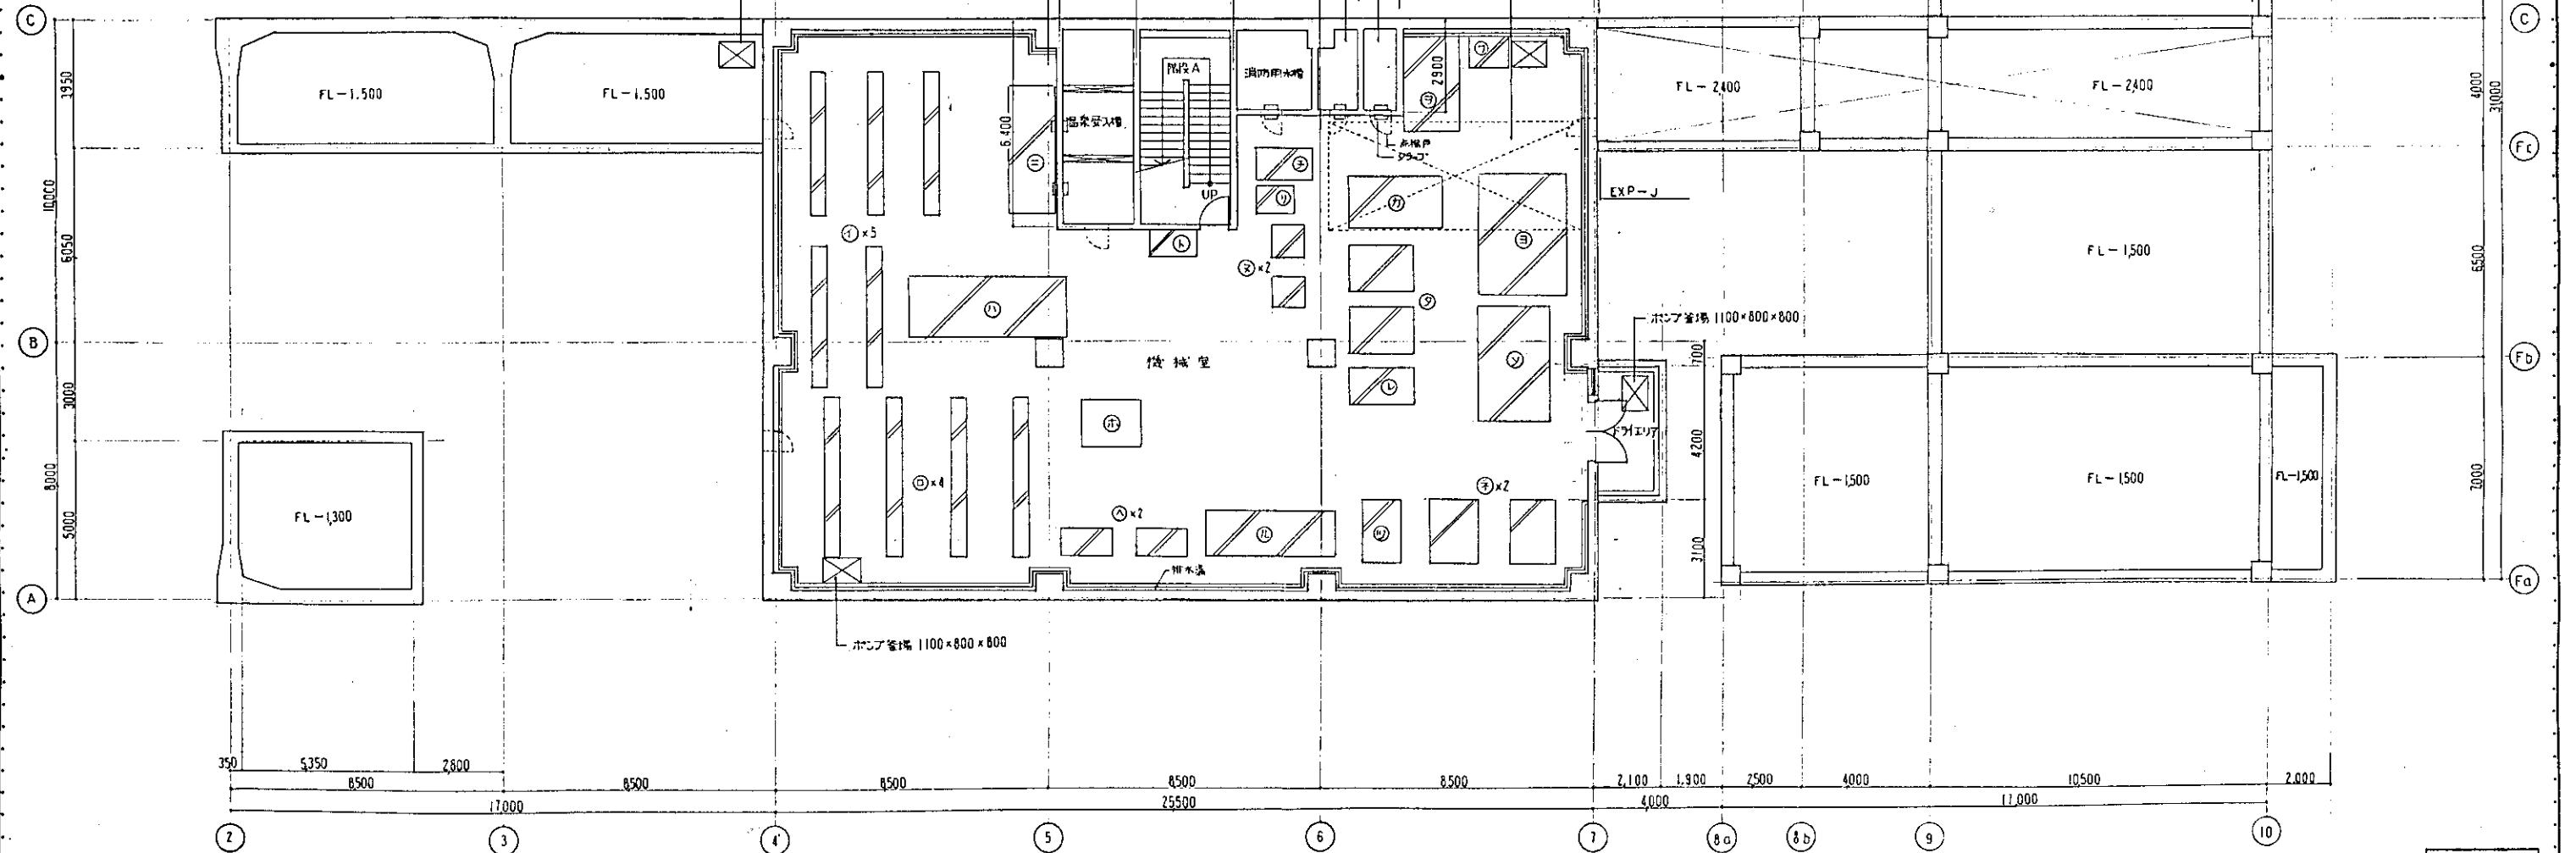

竣工図


図面番号	⑧-15	(仮称)「万代常盤の里」整備工事
縮尺	1:100	建築設計センター
年月日		設計者 一級建築士 鈴木真二
		三菱地所株式会社一級建築士事務所

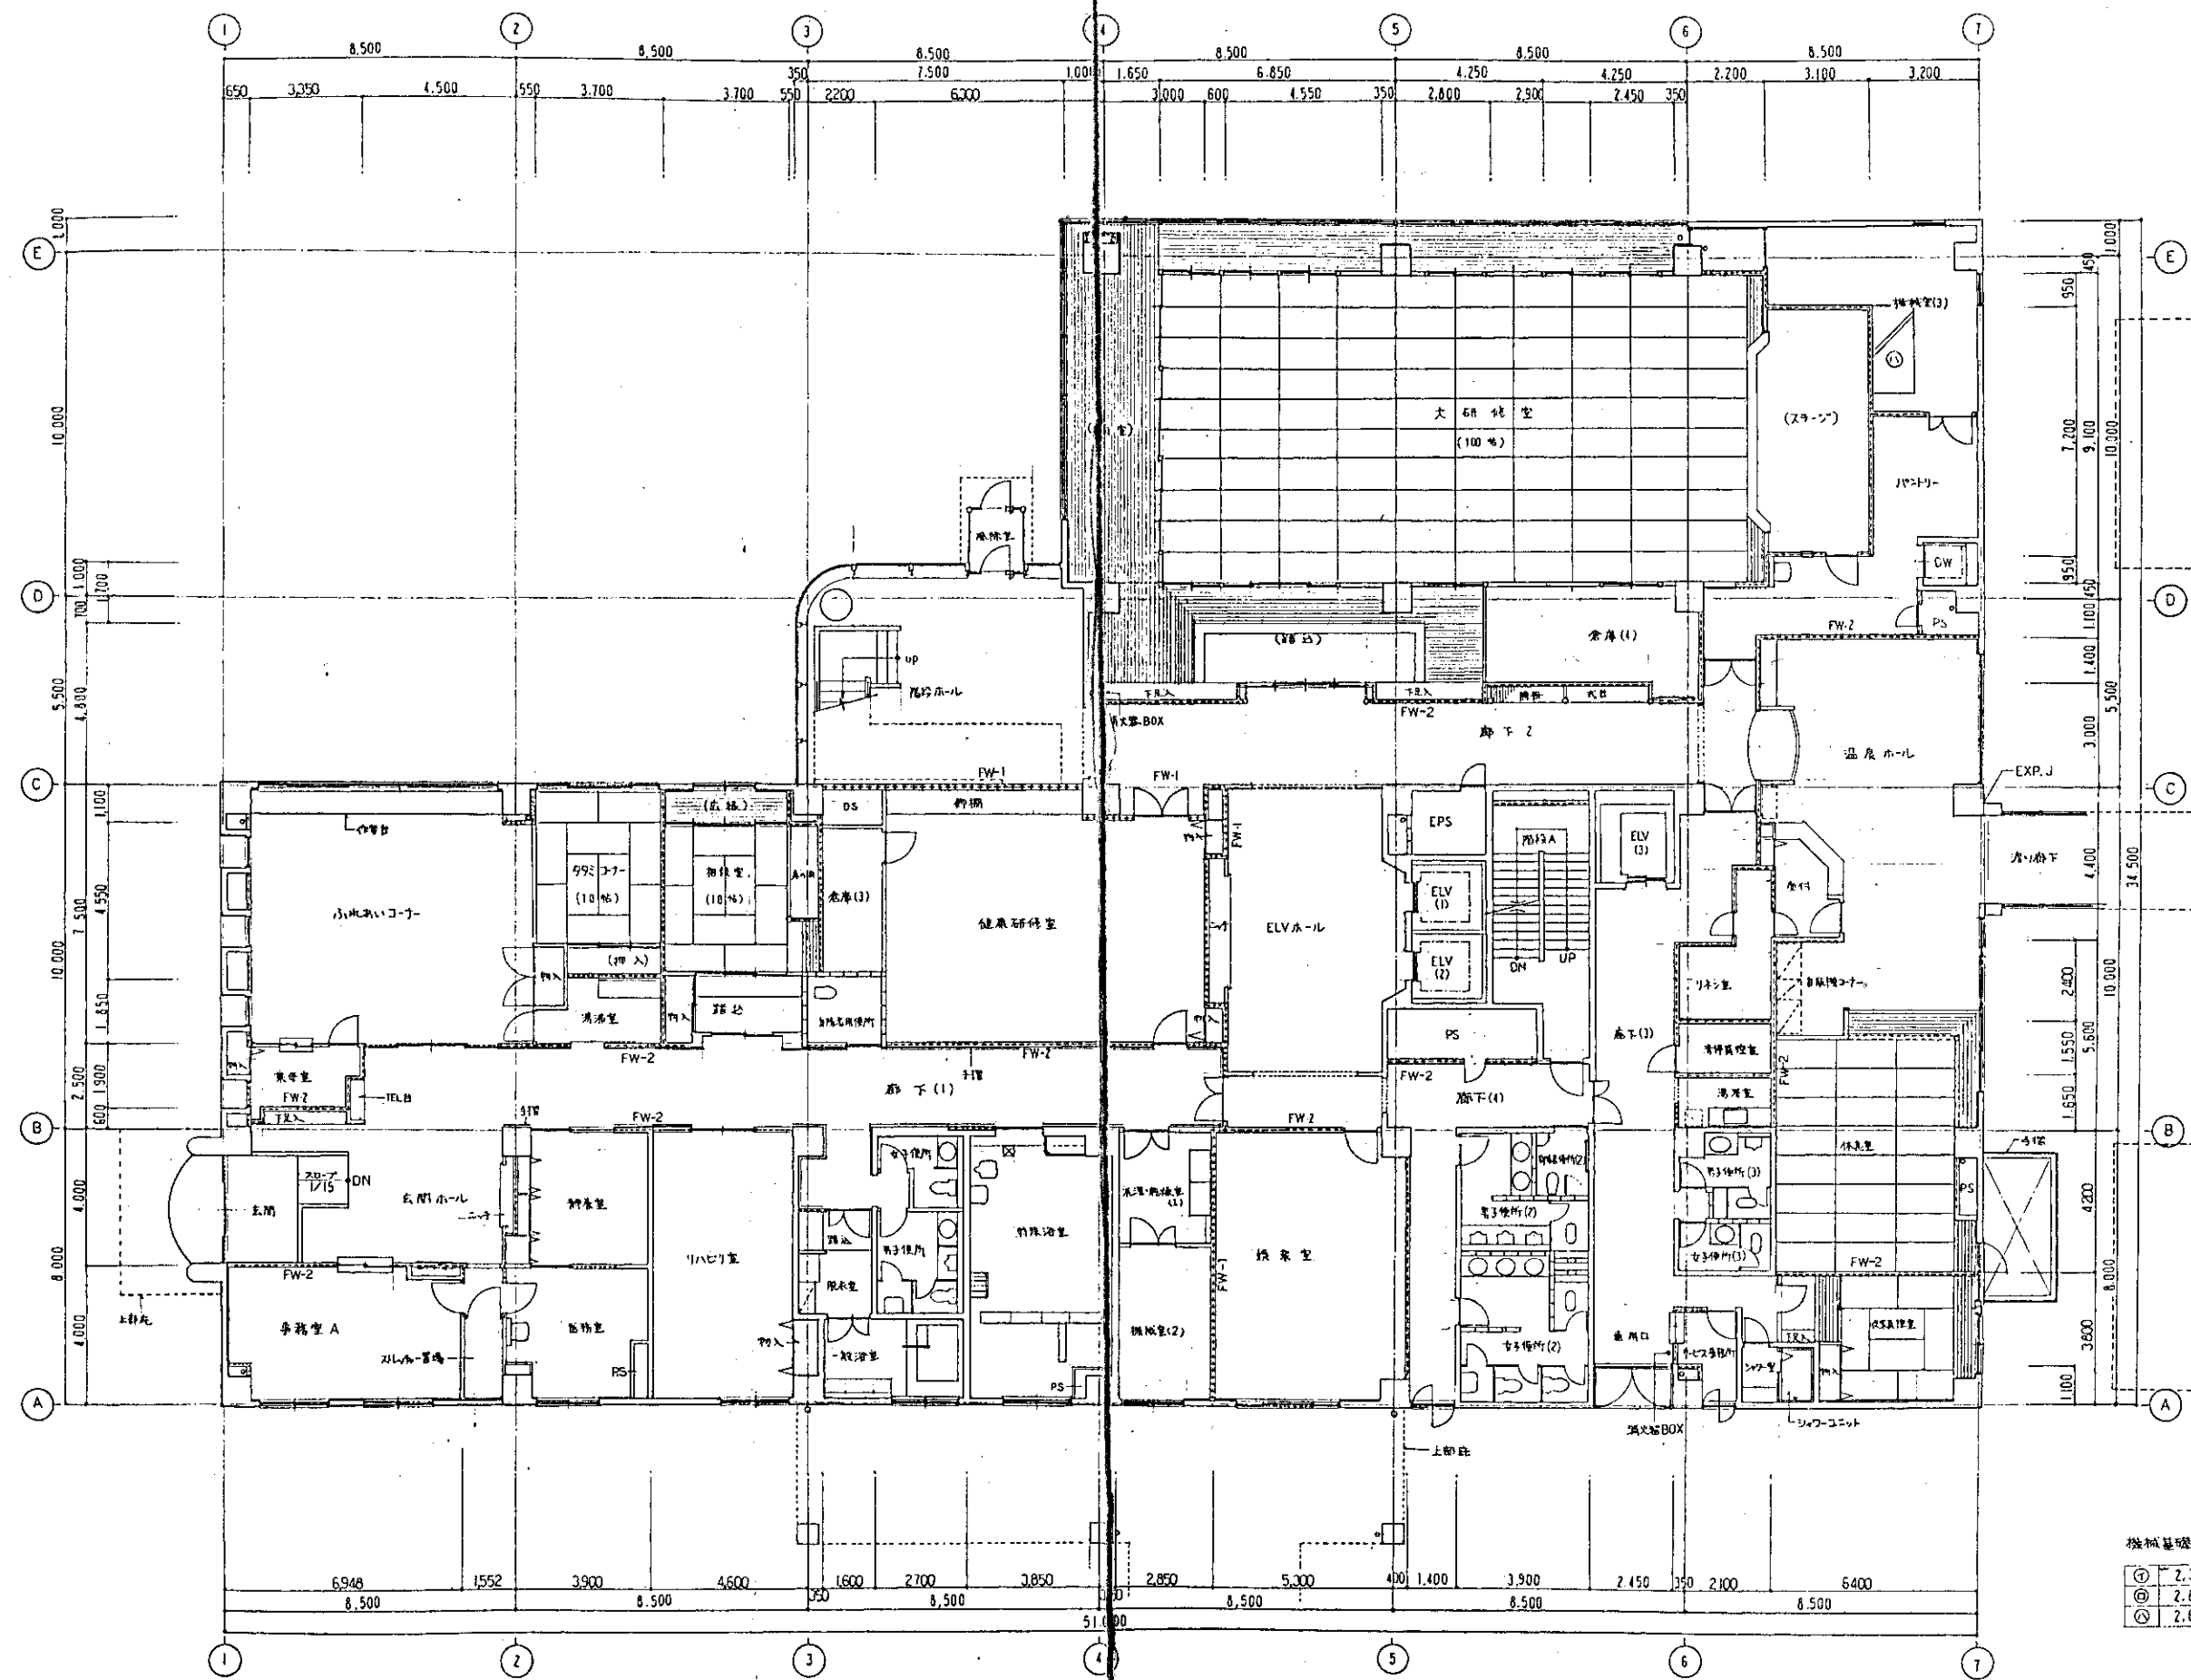

機械基礎リスト

①	2,300 × 700 × 150	1
②	2,800 × 1,400 × 150	1
③	2,600 × 1,200 × 150	1


型下材		記載事項	図面番号		（仮称）「万代富岡の里」整築工事 健康研修センター 1階平面図
RC	（壁厚は150mm）	PS EPS：スチール平屋敷に3層（普通部材）でモルタル充て	意 - 16		
CB150	（標準150mm）	鉄筋：φ10以上			
FW-1	乾式耐火仕切壁（1～2F 28mm厚耐火石膏ボードA-21向付品、耐火W2101号） 3～6F 125mm厚耐火石膏ボードB-15向付品、耐火W1103号	耐火性能：耐火100分、耐火120分			
FW-2	LGS耐火仕切壁（耐火石膏ボードSR 50mm厚品、耐火W105号、耐火W503号）				
FW-3	LGS遮音仕切壁（耐火石膏ボードSR 50mm厚品、耐火W105号、耐火W503号） LGS～遮音仕切壁（S90-100、65、50） 耐火性能（耐火石膏ボード・15mm厚G（エス））				
			担当部		

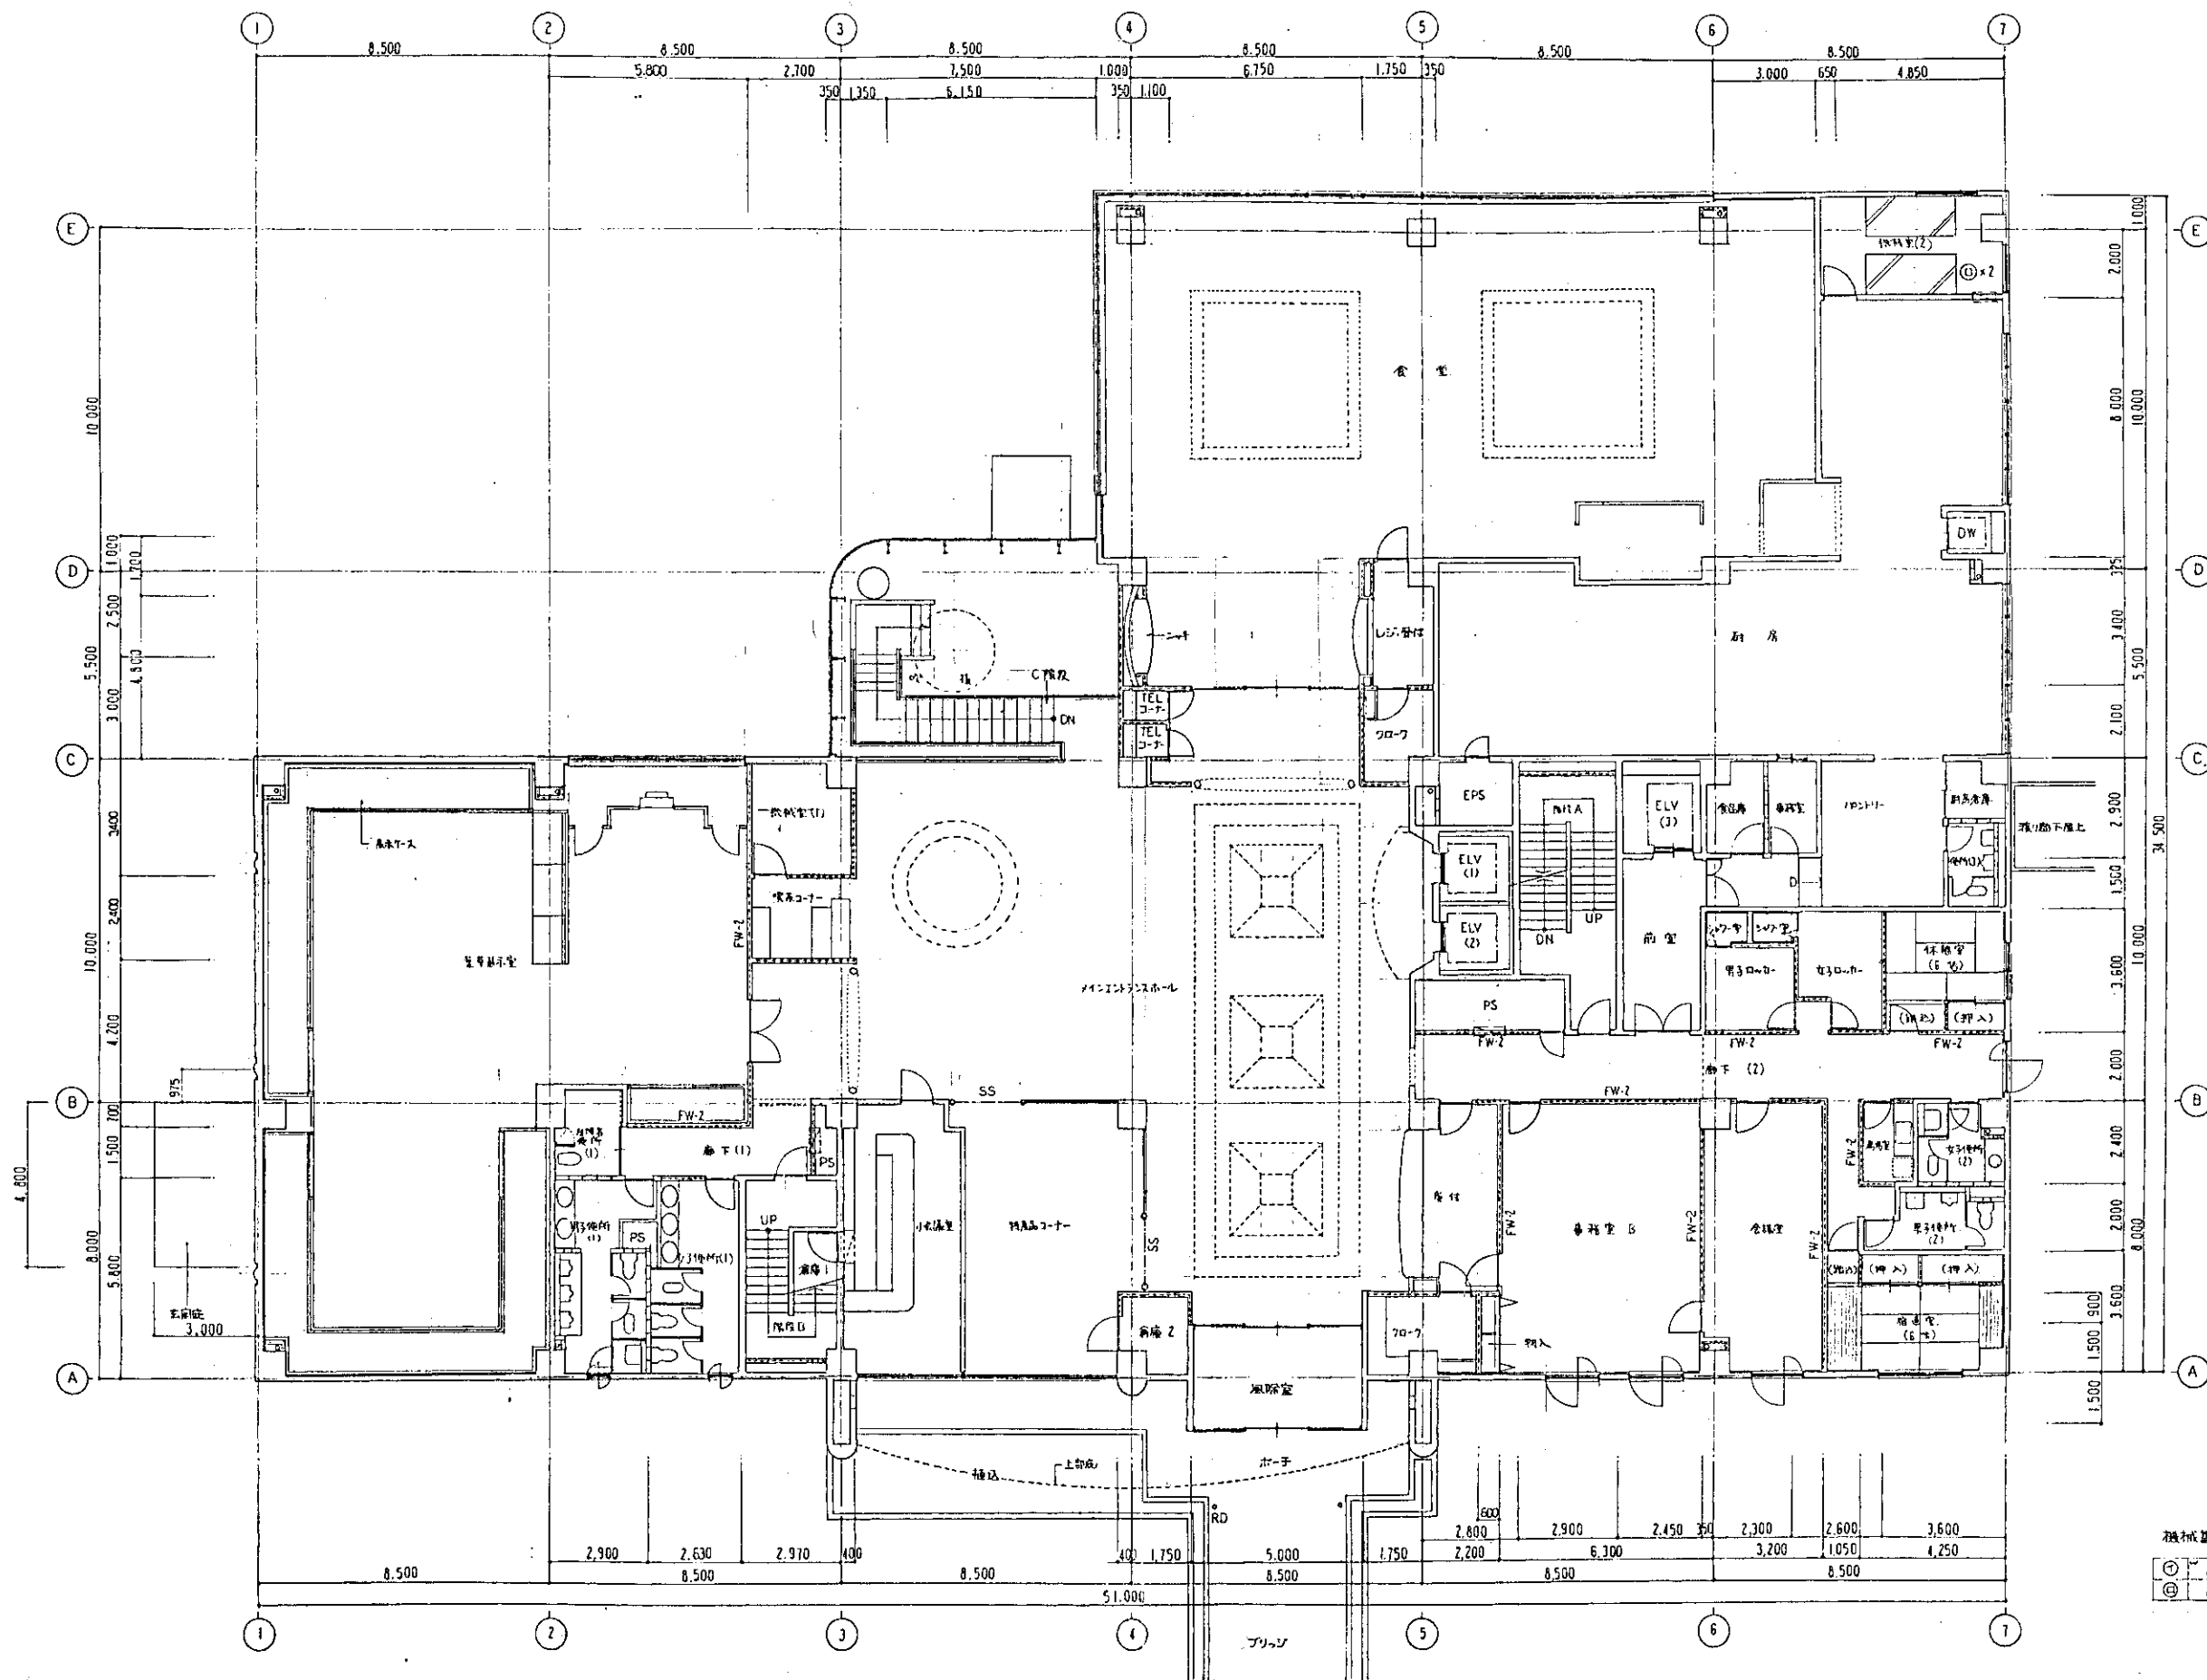

竣工図

図面番号	① - 17	依頼「万代学園の里」整備工事
縮尺	1:100	健康維持センター
年 月 日		2階
設計者	一級建築士登録 第84104号 鈴木真二	
監理者	三菱地所株式会社一級建築士事務所	







担当部

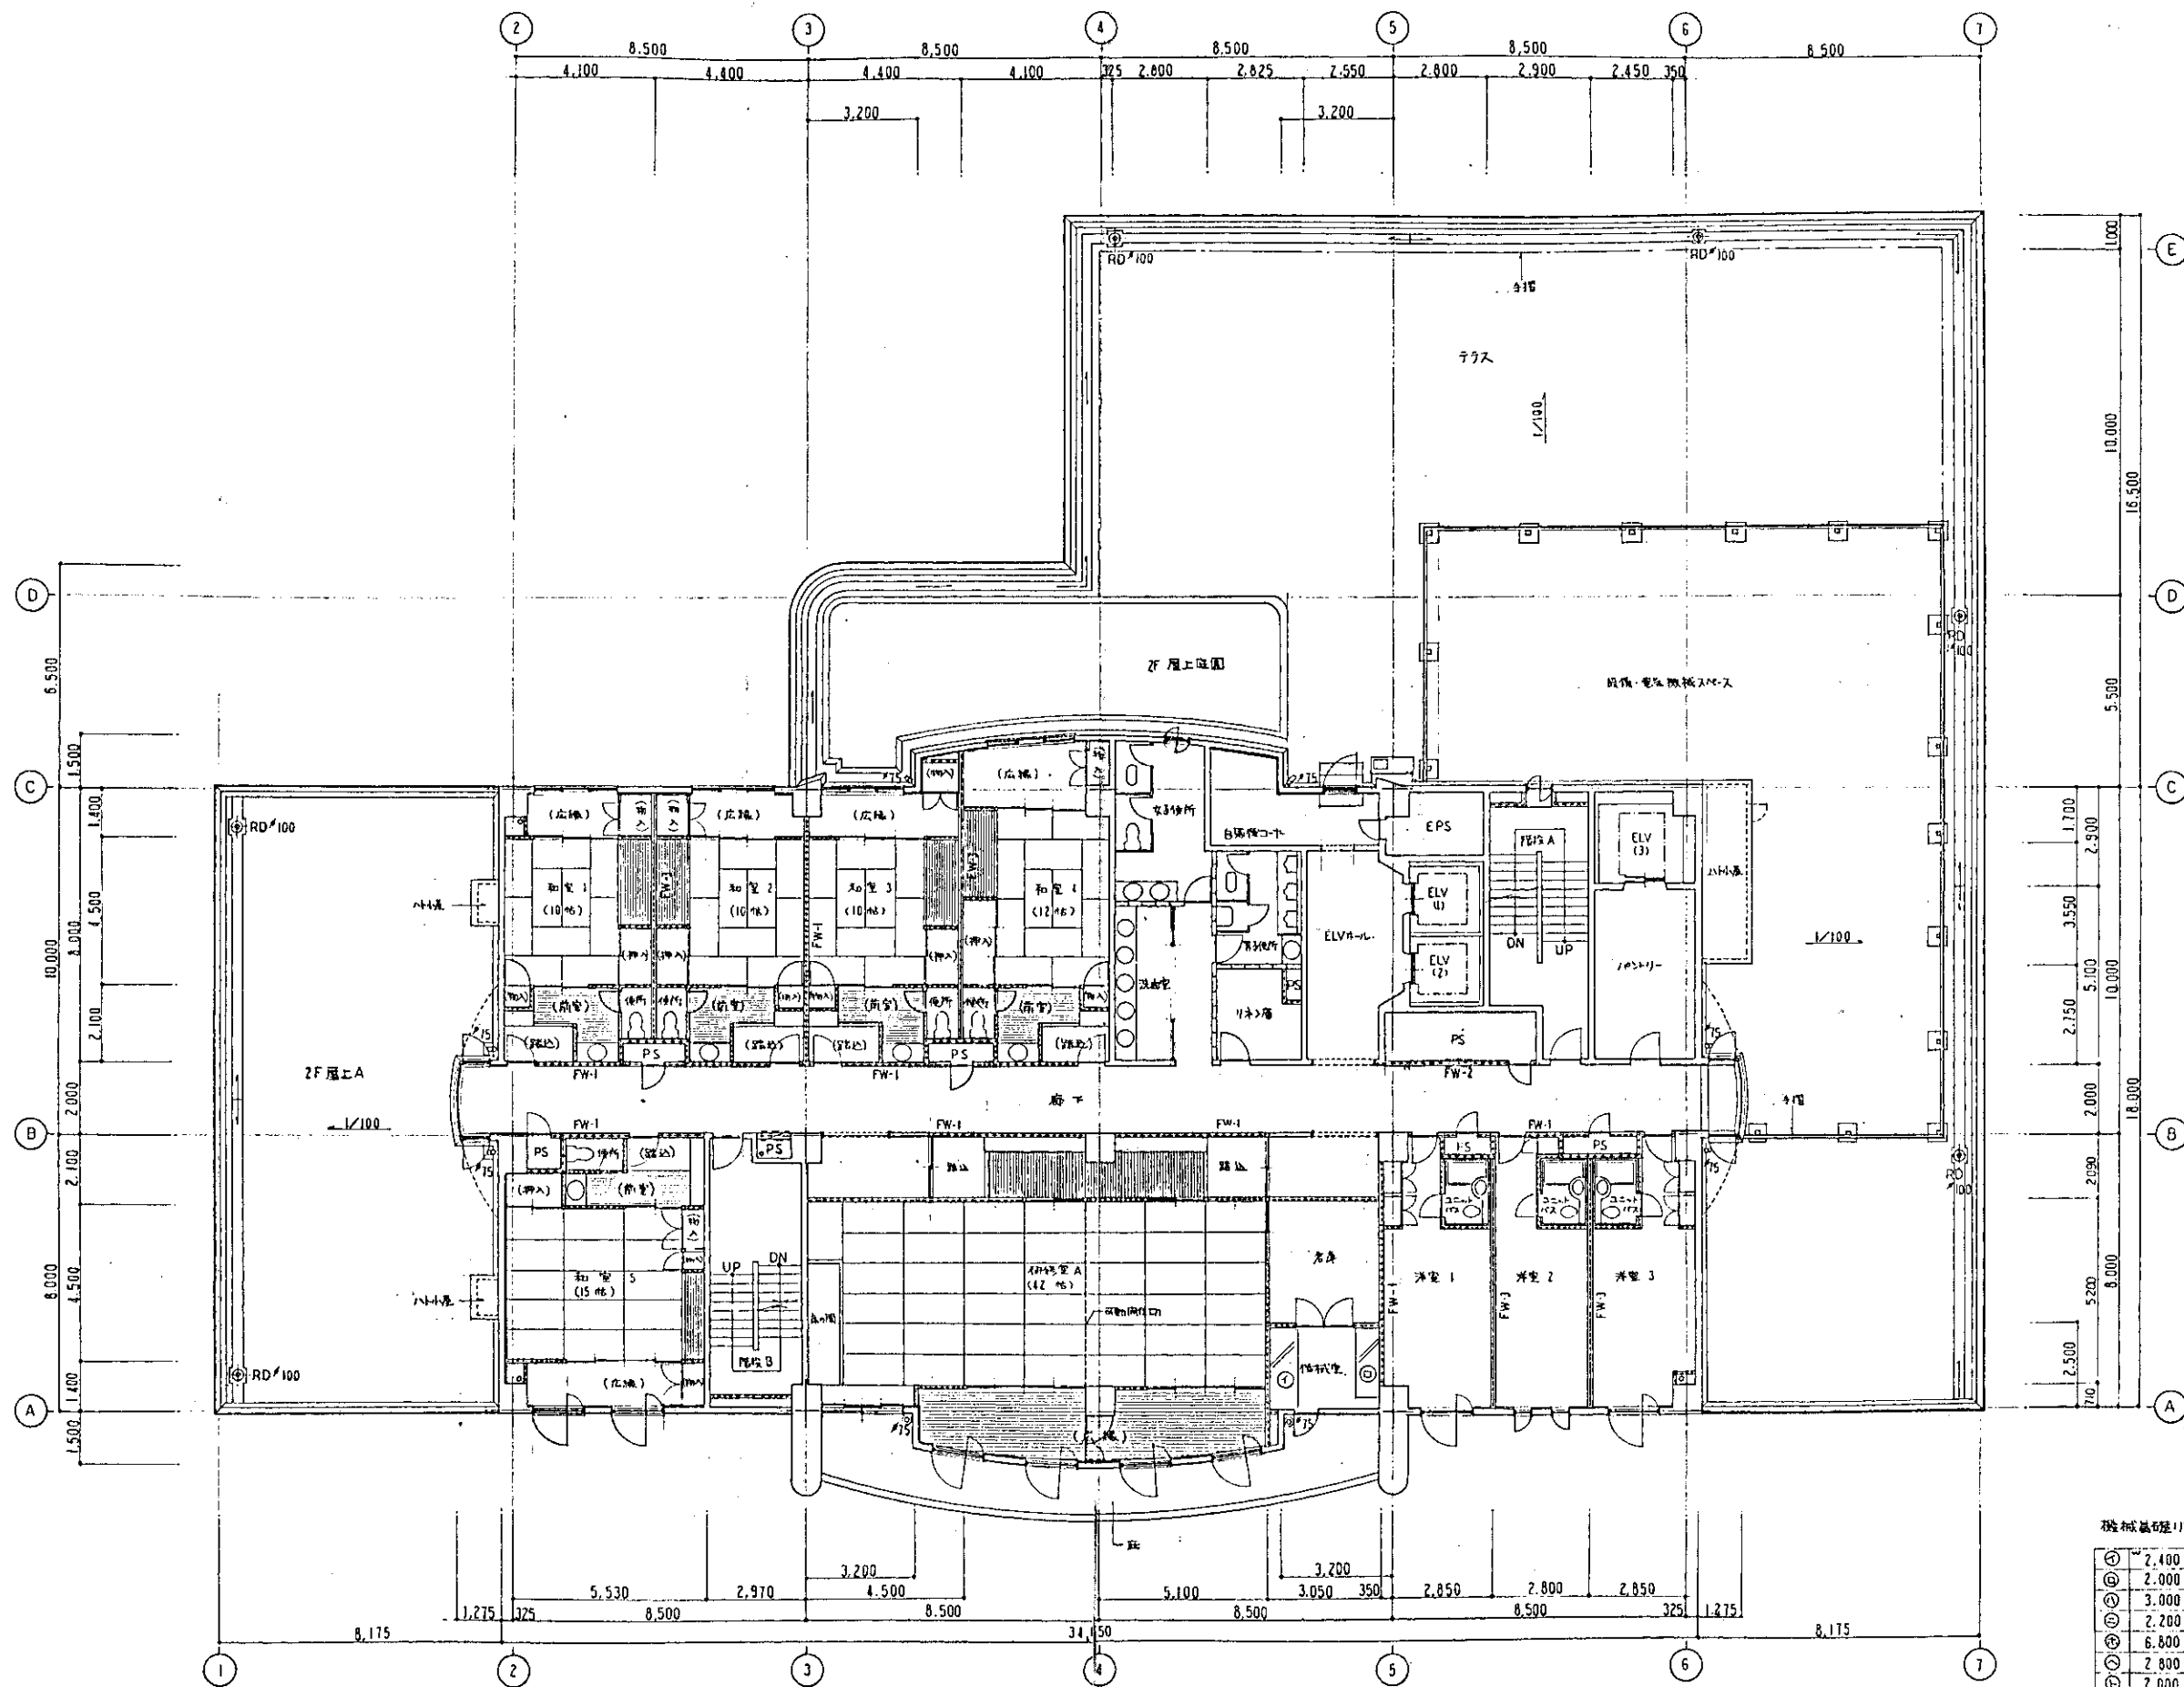

竣工図

図面番号	⑧-18	(仮称)「万代産業の里」整備工事 健康研修センター
	縮尺 1:100	3-4階 平面図
年月日		設計者 一級建築士 鈴木真二
		三菱地所株式会社 一級建築士事務所

図面番号	(仮称)「万代常閑の里」整備工事
① - 19	健康研修センター
	5階 平面図
縮尺 1:100	設計者 一級建築士 笠原 鈴木 真二
年 月 日	三菱地所株式会社 一級建築士事務所

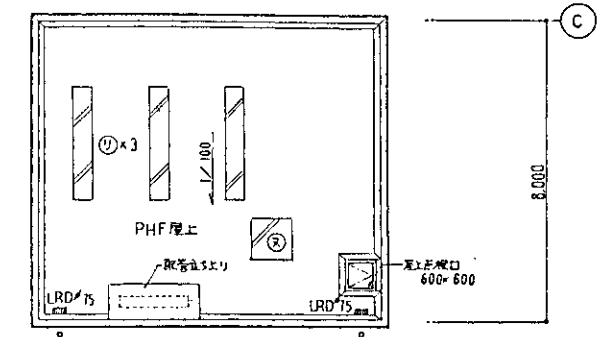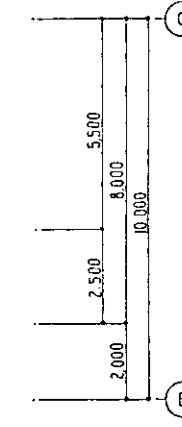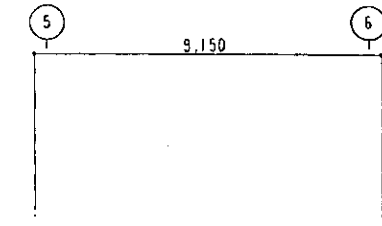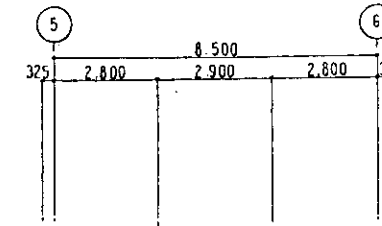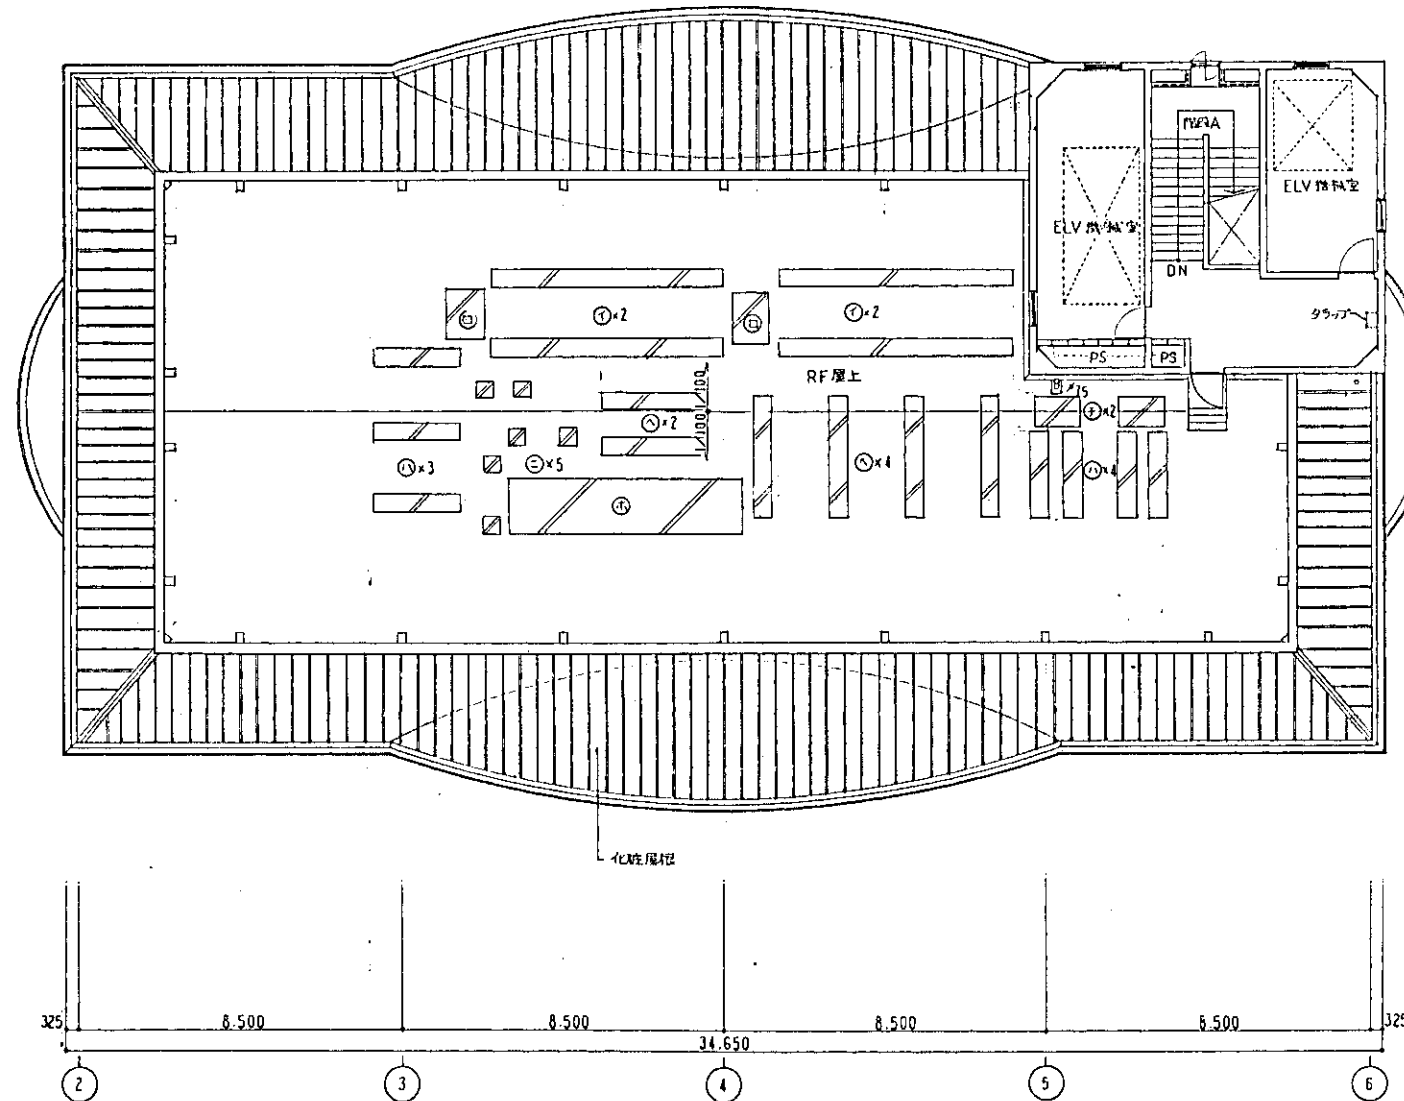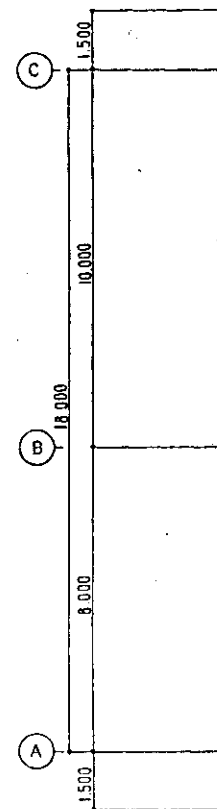


機材基礎リスト


①	6,200 × 500 × 500	4ヶ
②	1,400 × 1,000 × 300	2
③	2,300 × 500 × 500	7
④	500 × 500 × 300	6
⑤	6,200 × 1,500 × 300	1
⑥	2,700 × 500 × 500	2
⑦	3,300 × 500 × 500	4
⑧	1,200 × 900 × 300	2
⑨	3,000 × 500 × 500	3
⑩	1,000 × 1,000 × 600	1

竣工図


図面番号	②-21	（仮称）「万代富源の里」整備工事
縮尺	1:100	健康研修センター
年 月 日		屋上階
		設計者 第84104号 鈴木真二
		三賢地所株式会社一級建築士事務所

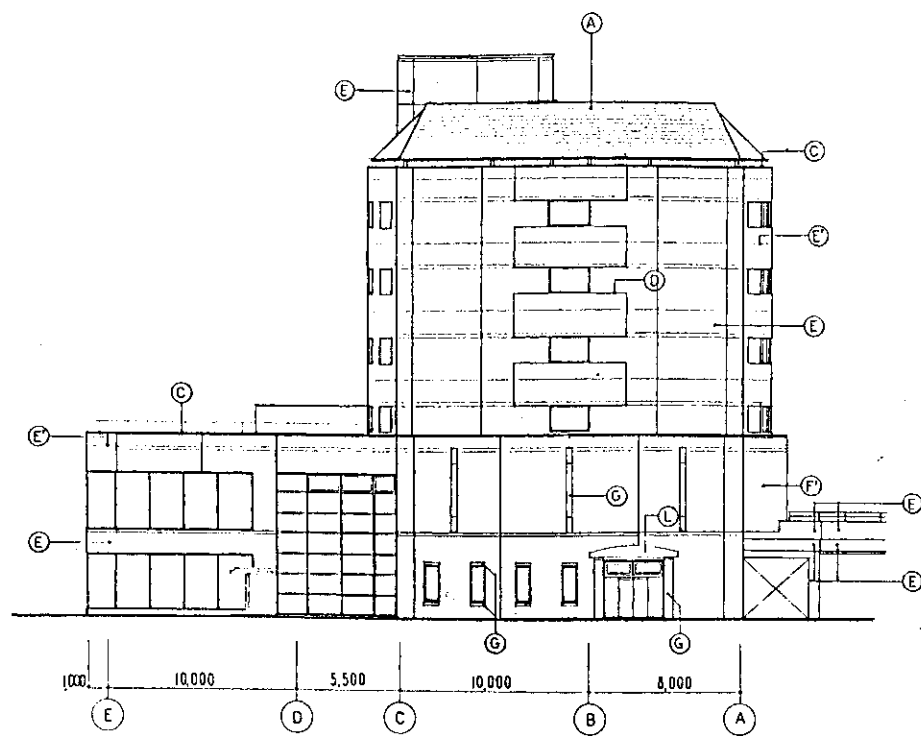


西立面图

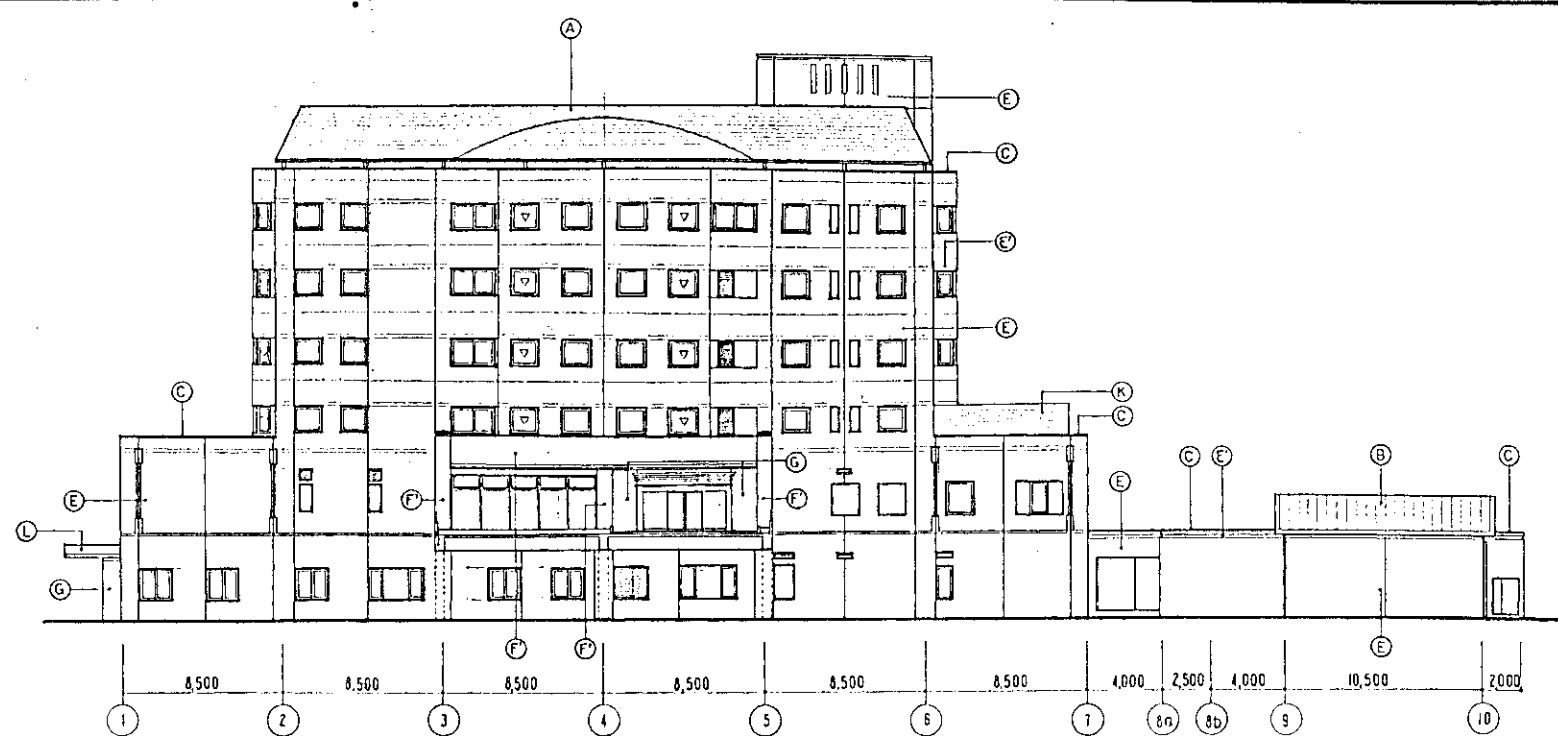


南立面图

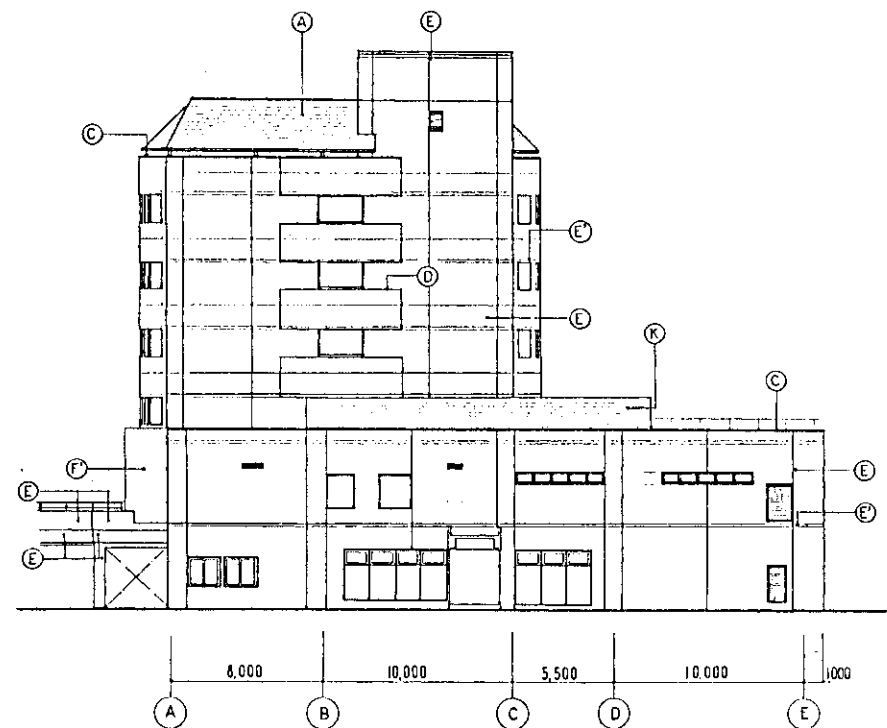


东立面图

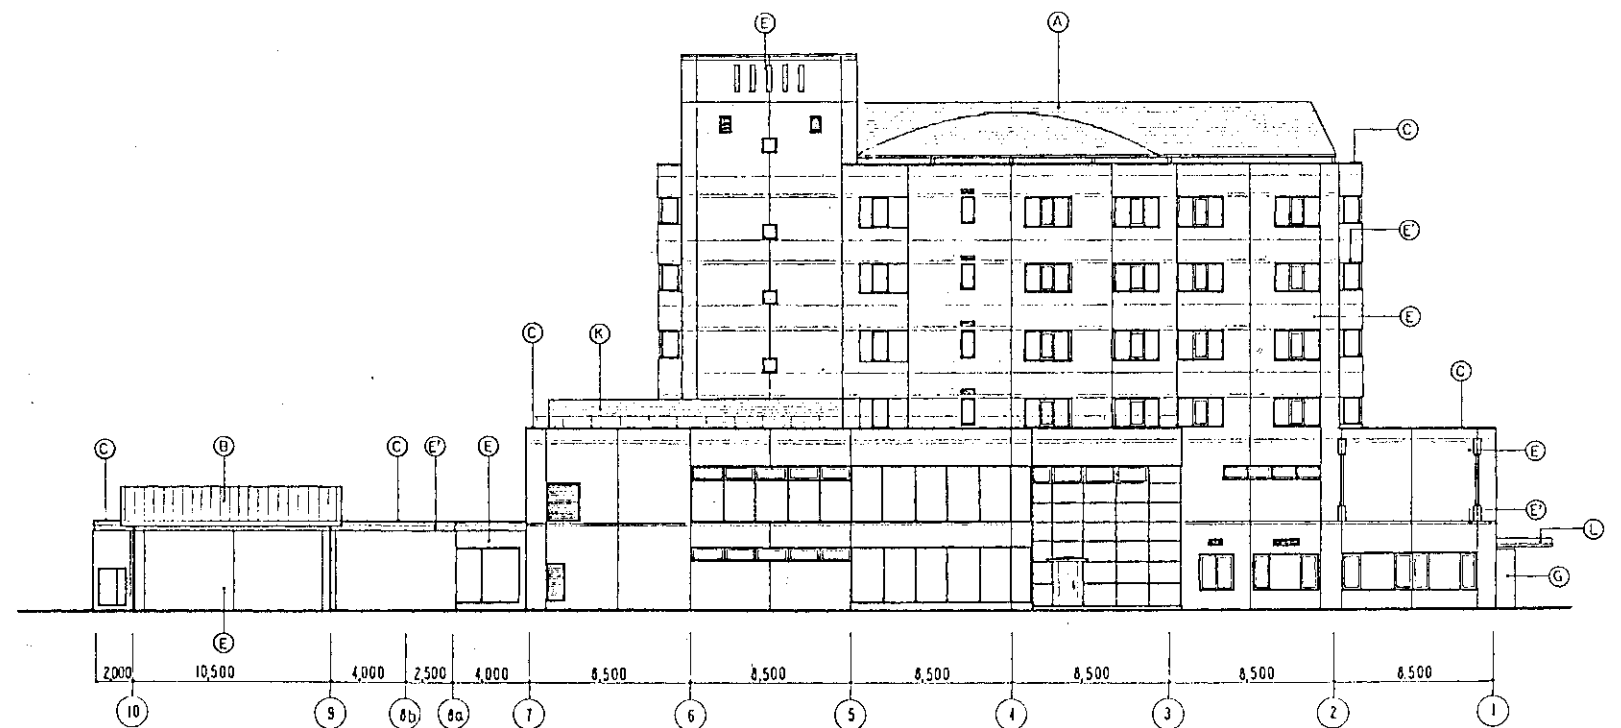

北立面图

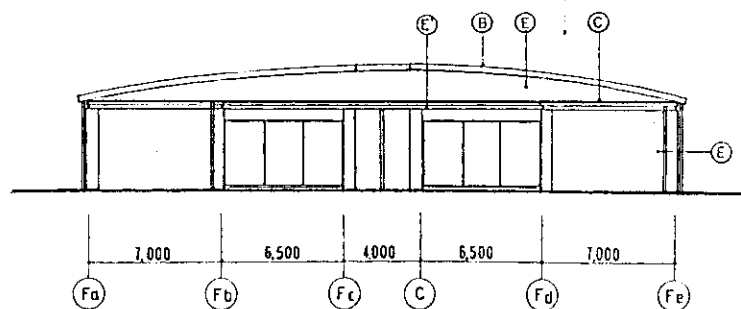

温泉棟 东立面图

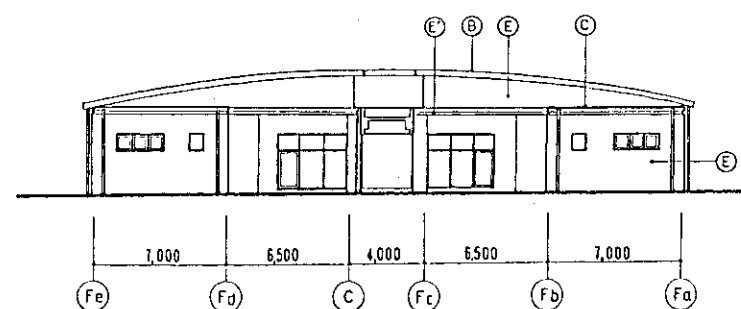

温泉棟 西立面图


レベル	高さ
PHRFL	2,500
RFL	3,900
6FL	3,400
5FL	3,500
4FL	3,600
3FL	29,500
2FL	3,600
1FL	4,400
△	4,400
△	200

レベル	高さ
PHRFL	2,500
RFL	3,900
6FL	3,400
5FL	3,500
4FL	3,600
3FL	29,500
2FL	3,600
1FL	4,400
△	4,400
△	200


レベル	高さ
FL(温泉棟)	2,000
△	4,600
△	300

竣工図


縮尺 1:200			年 月 日			設計者 一級建築士 鈴木真二			三菱地所株式会社一級建築士事務所			健康センター		
竣工図			94			担当部			図面番号			(仮称)「万代堂の里」整備工事		

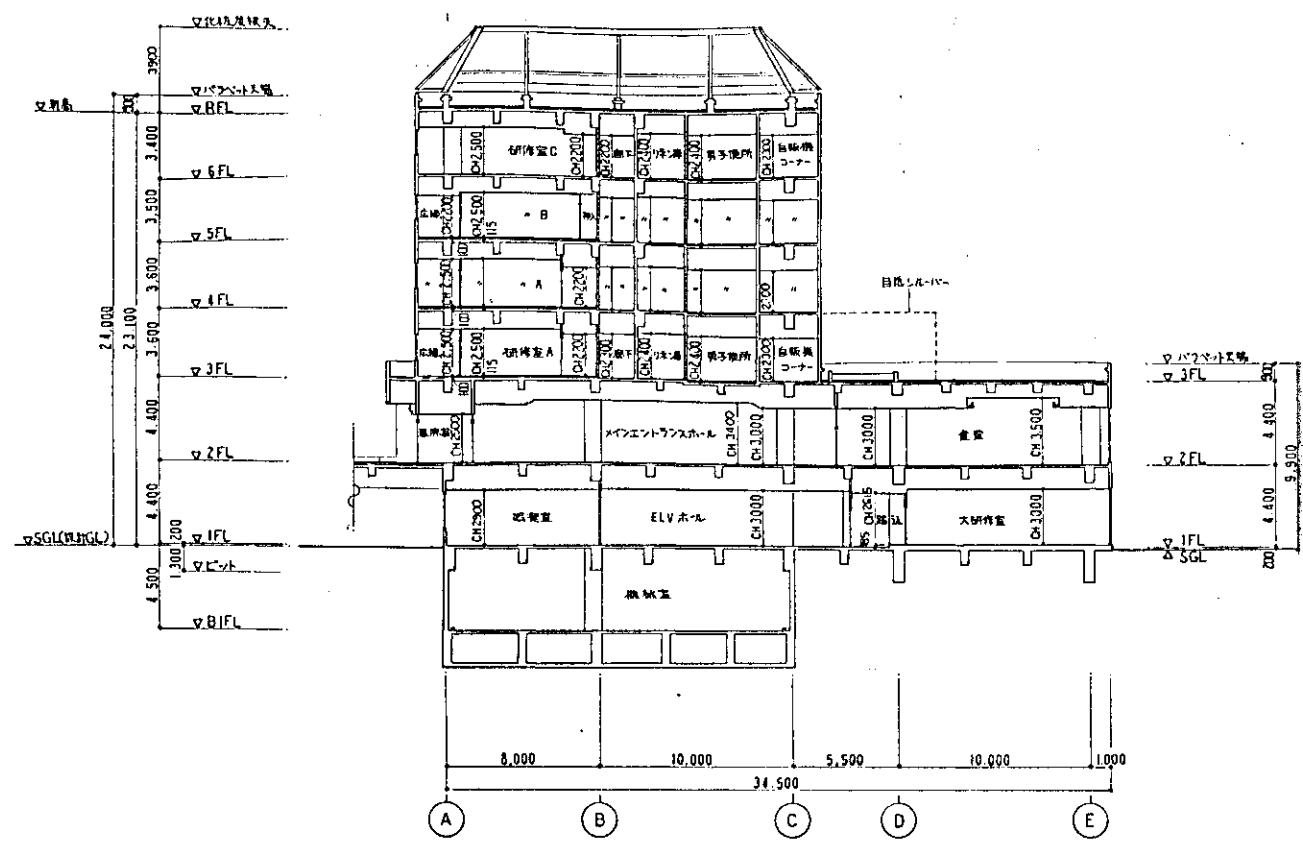

研究棟 Y-Y 断面図

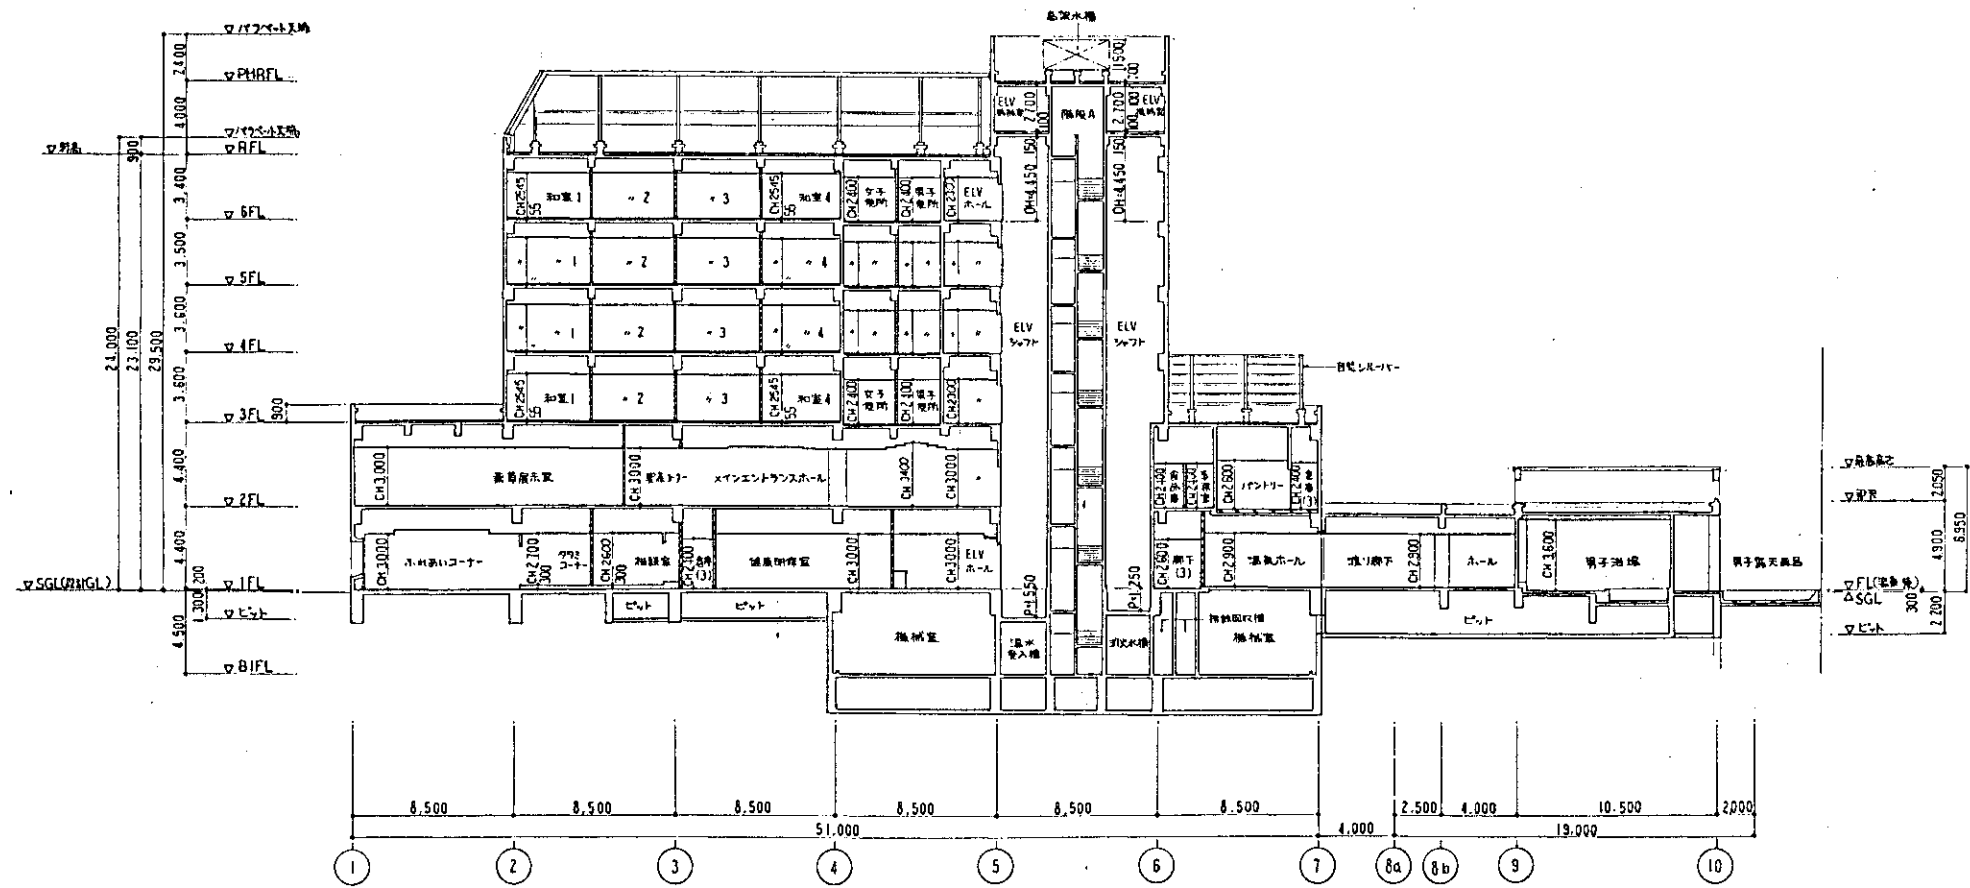


X-X 断面図

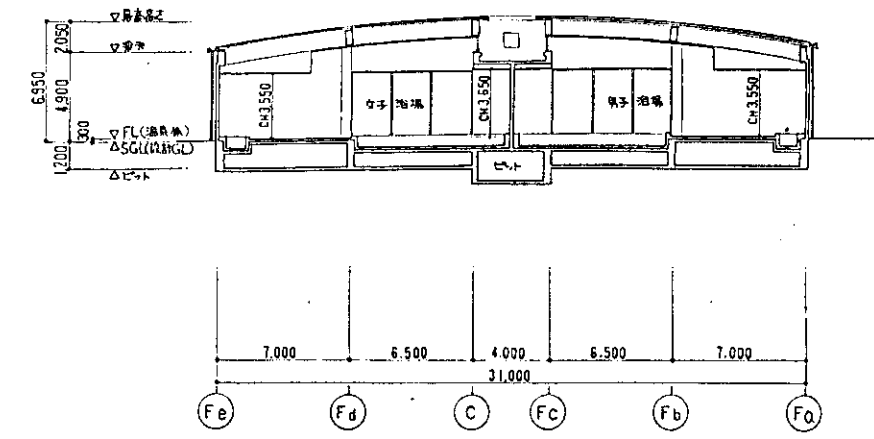

温泉棟 Y-Y 断面図


竣工図

	担当部					図面番号	(仮称)「万代常備の里」整備工事
						●-24	健康研修センター
						断面図	
						縮尺 1:200	設計者 一般建築士登録 第84104号 鈴木真二
						年月日	三菱地所株式会社一級建築士事務所

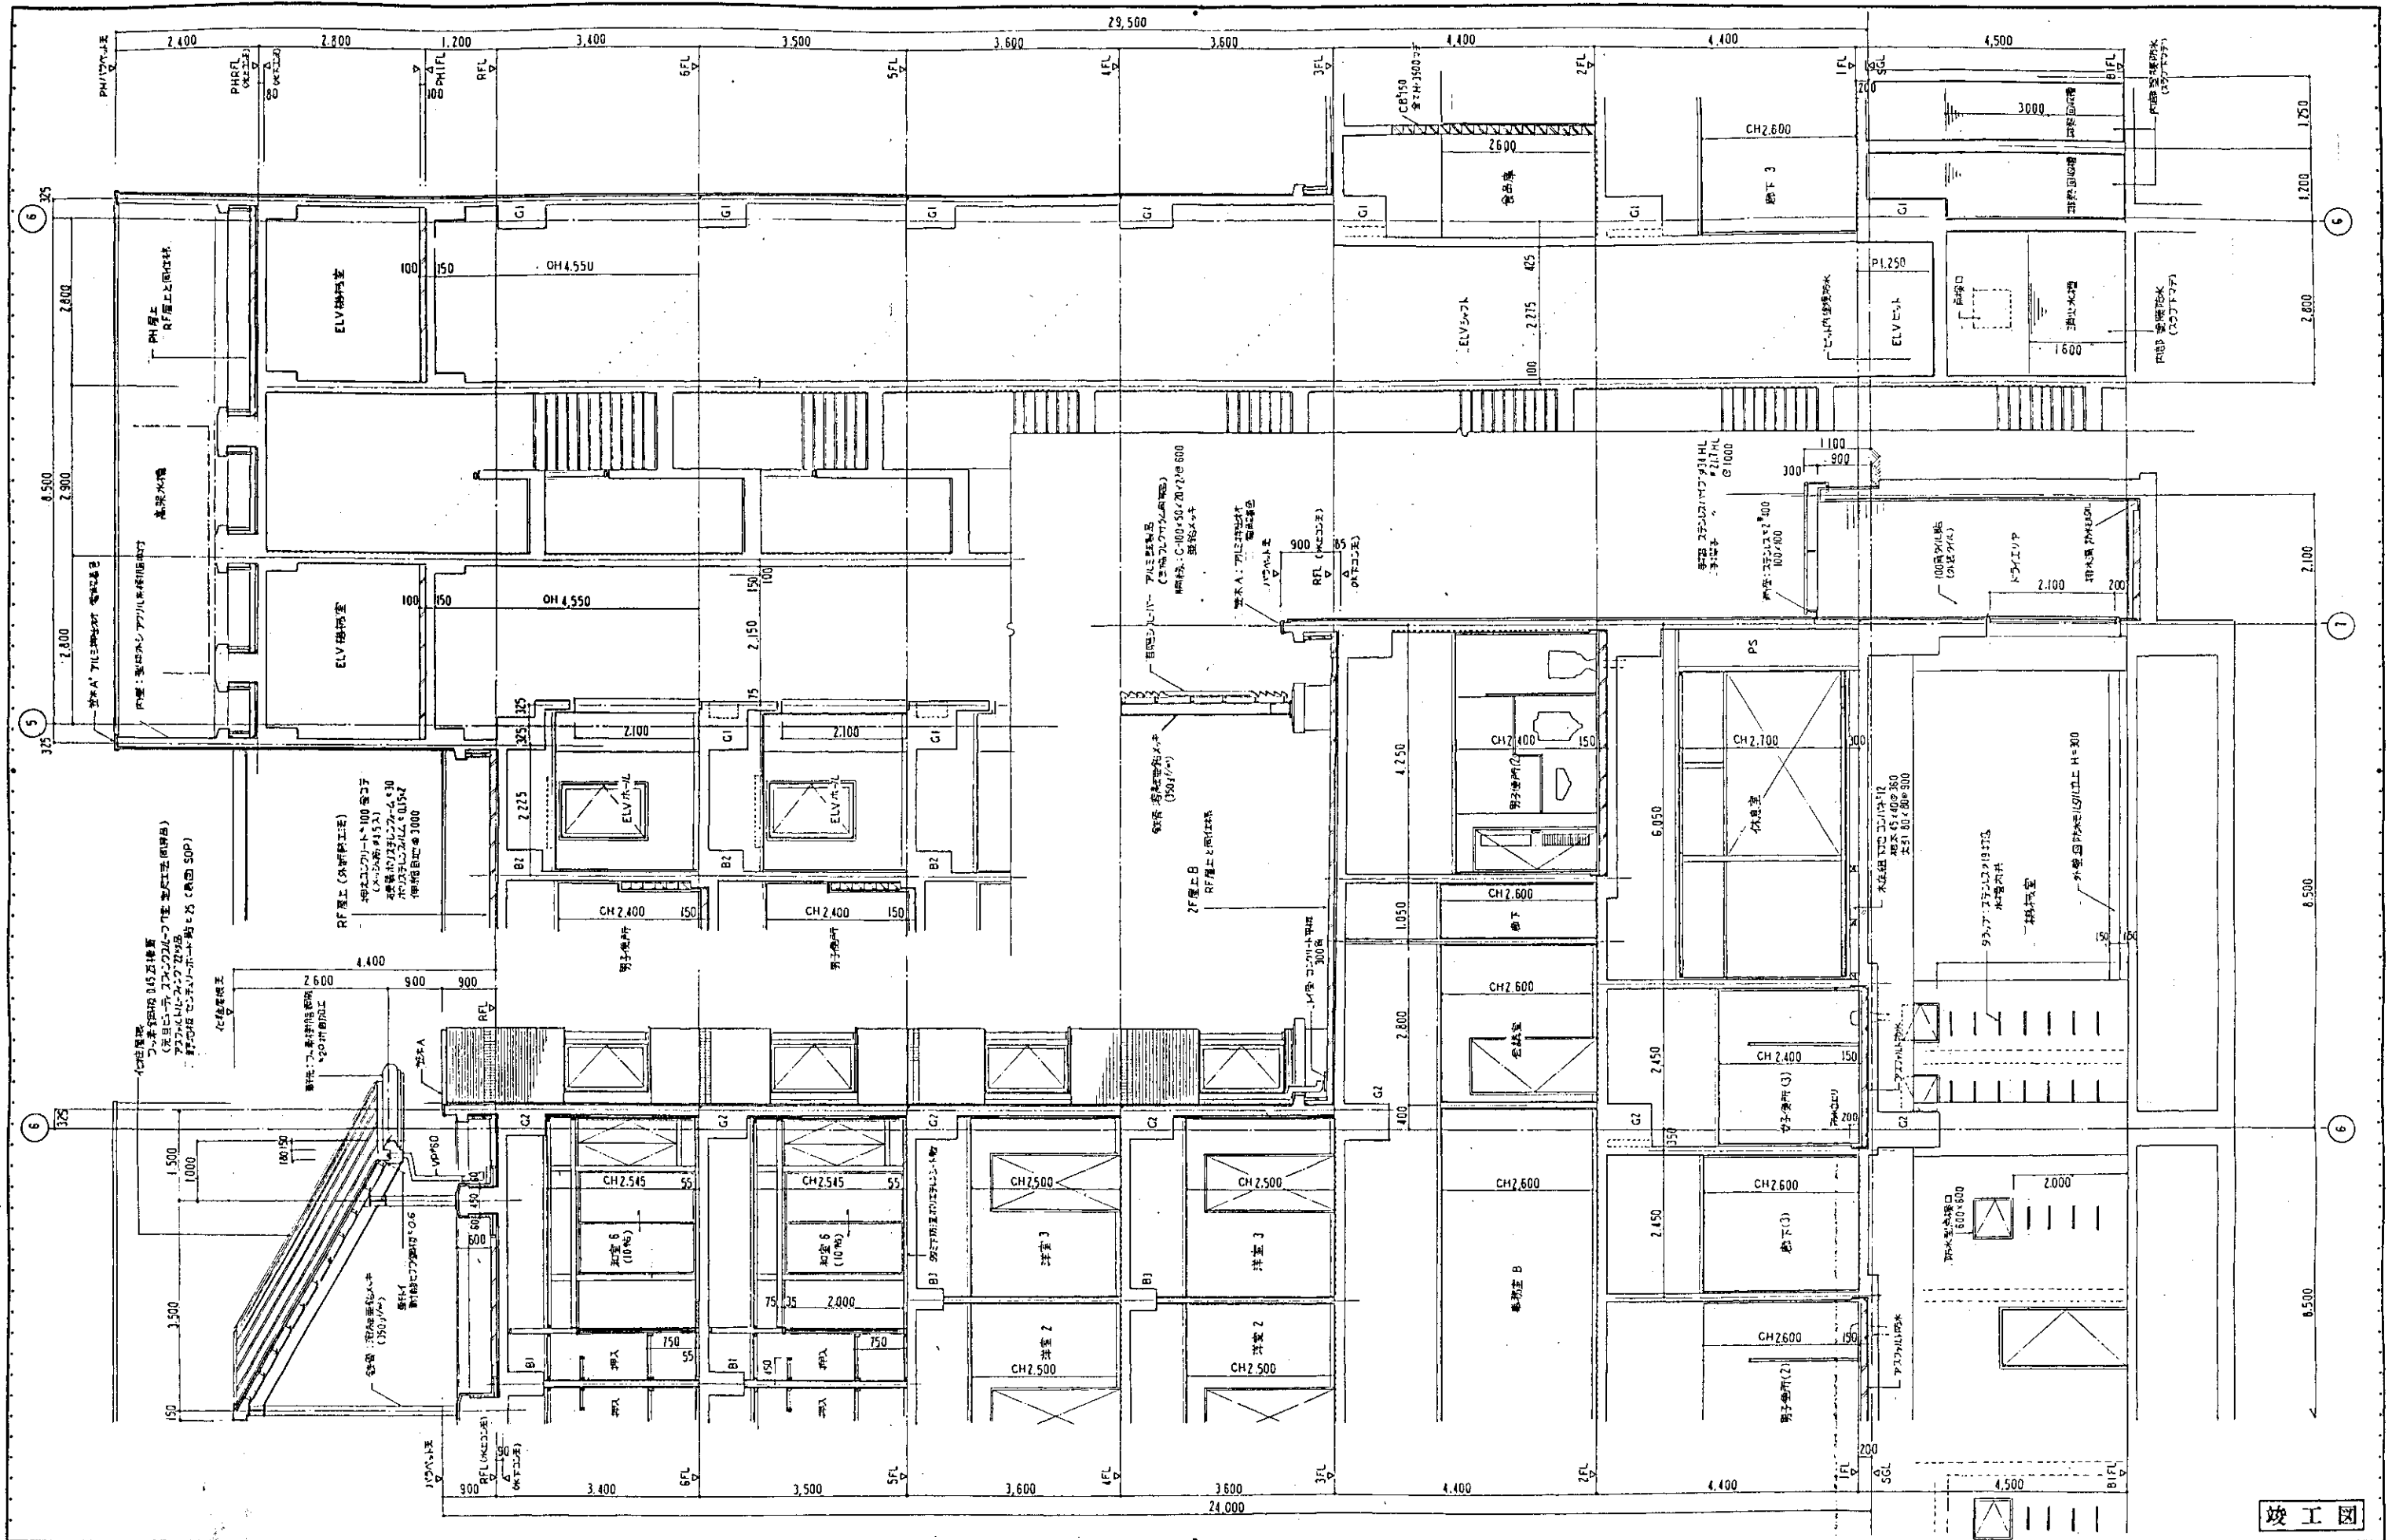



竣工図

図面番号		(股) 万代常備の里 建築工事	
② - 26		健康福祉センター	
縮尺		断面詳細図 NO.2	
1/10		設計者 鈴木真二	
年月日		三菱地所株式会社 一級建築士事務所	
担当部			

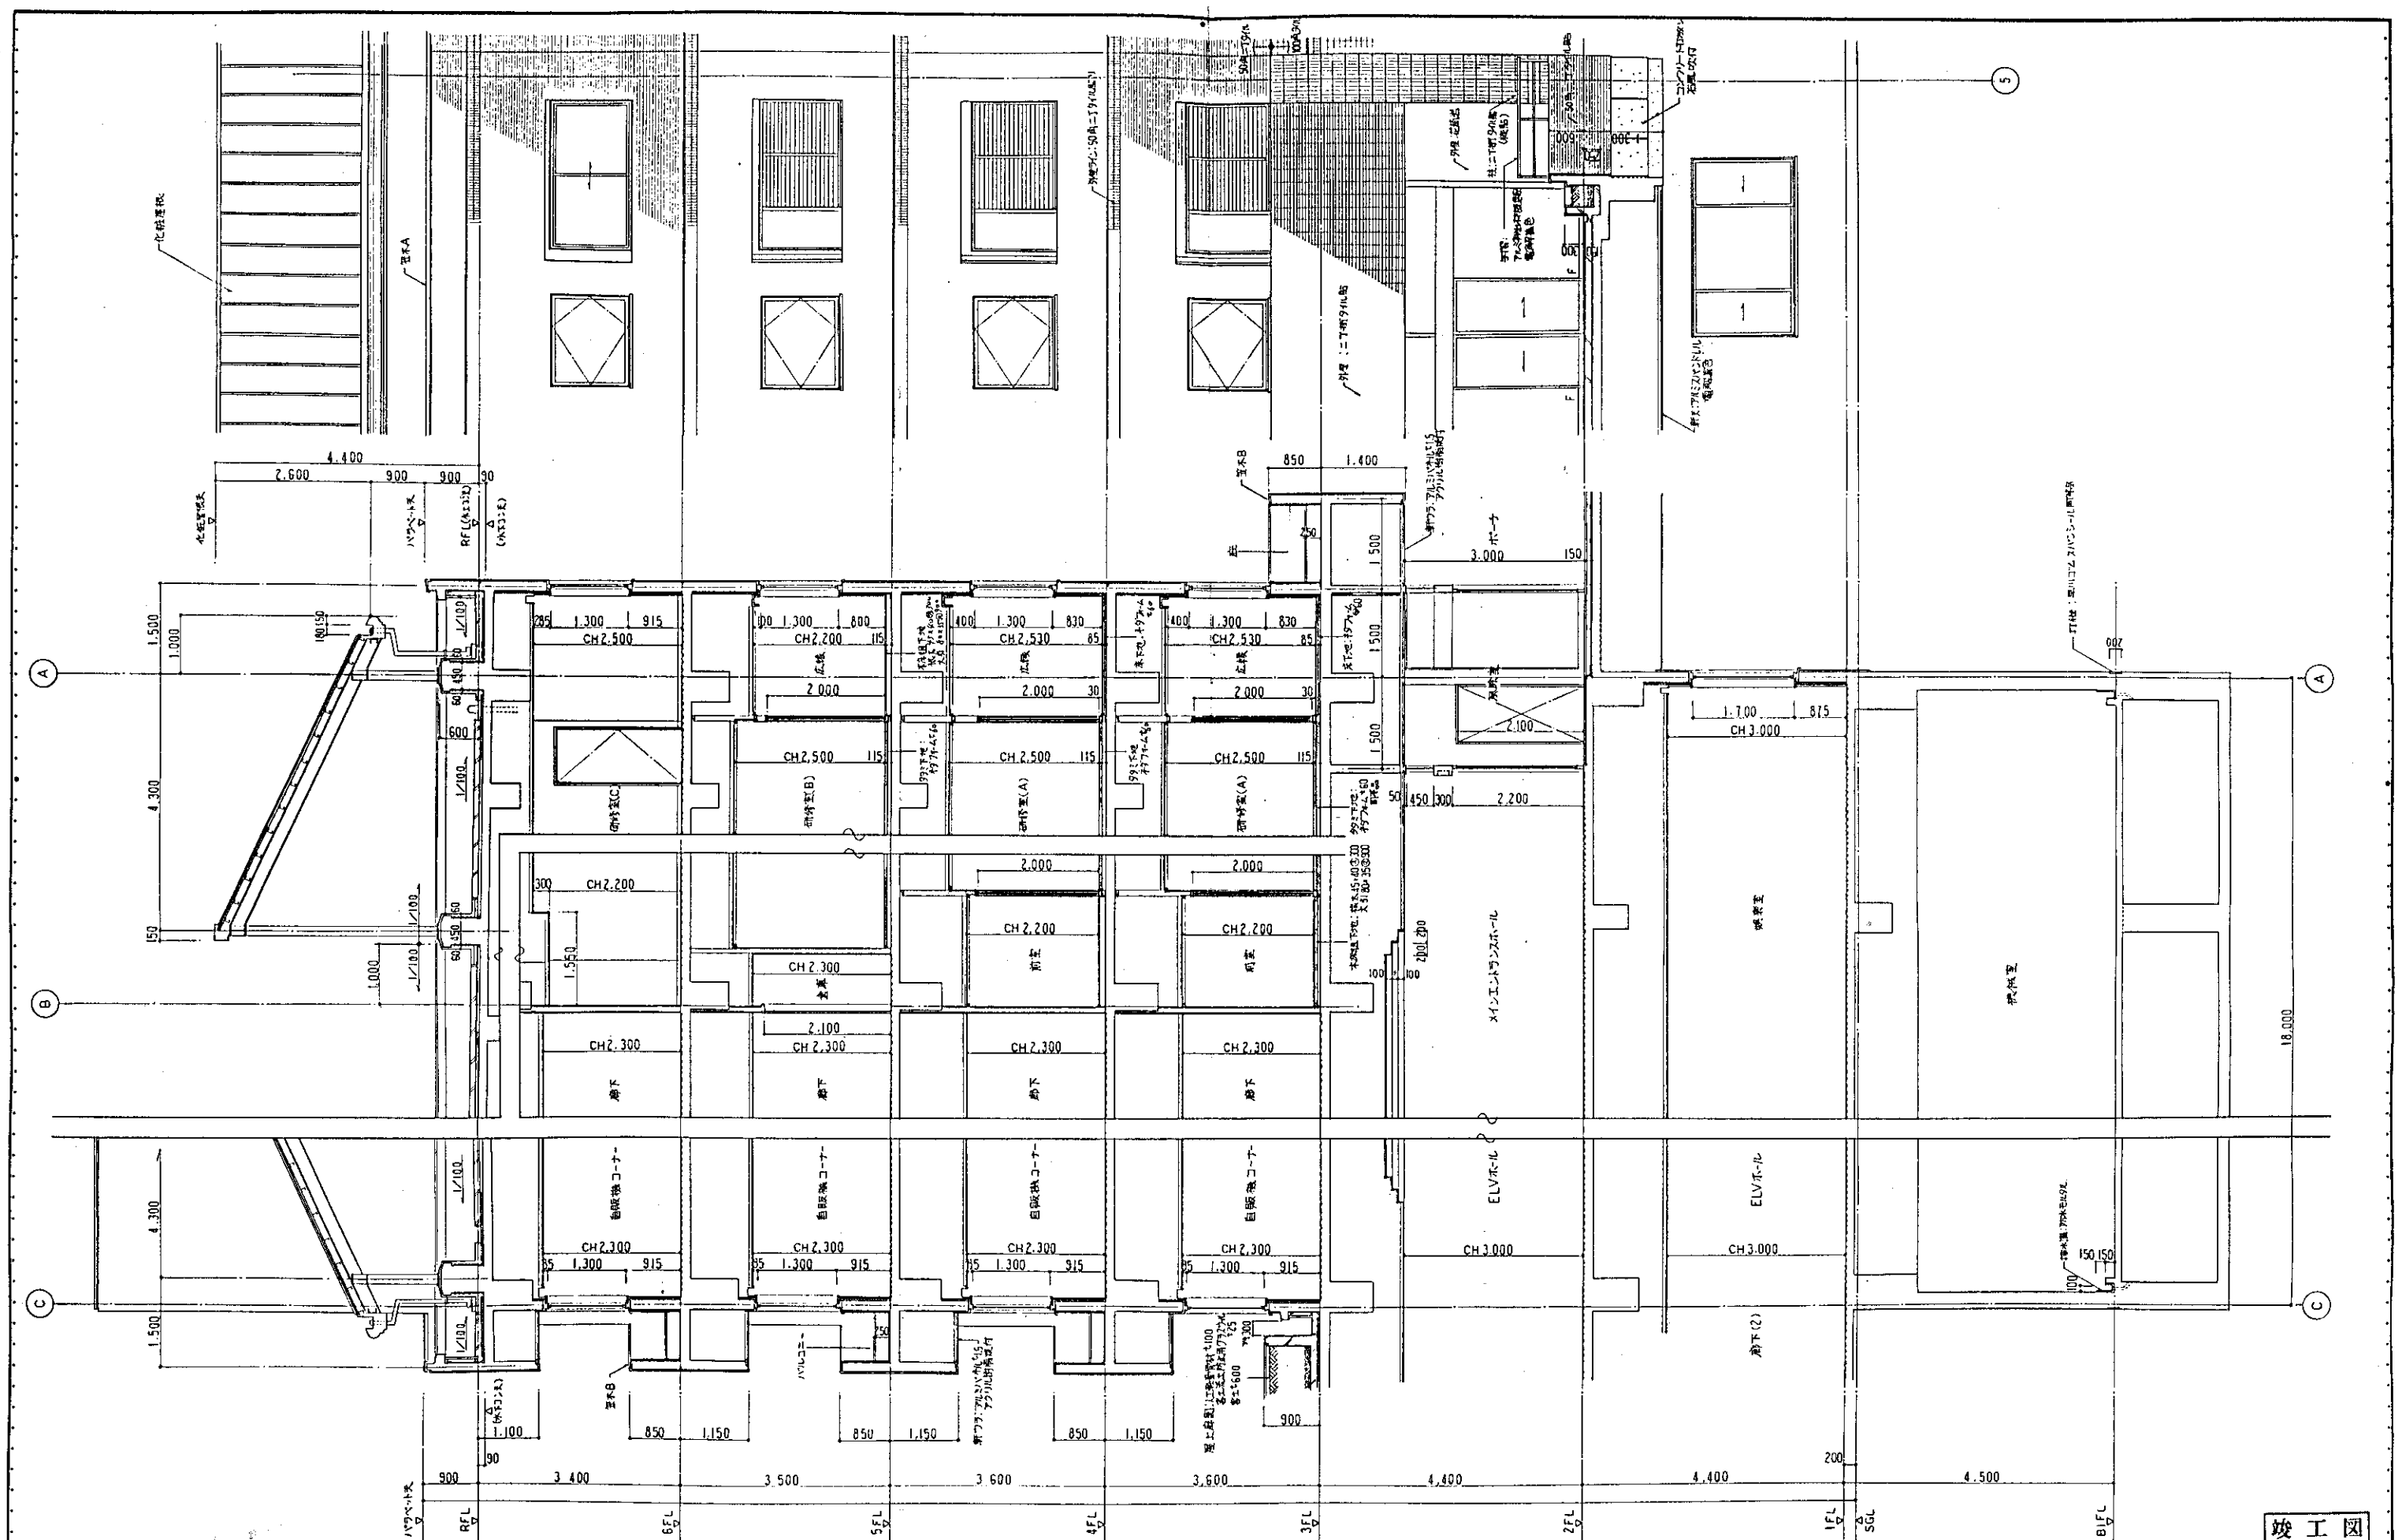


竣工図

縮尺 1/50		設計者 一級建築士 鈴木真二	
年月日		三菱地所株式会社一級建築士事務所	

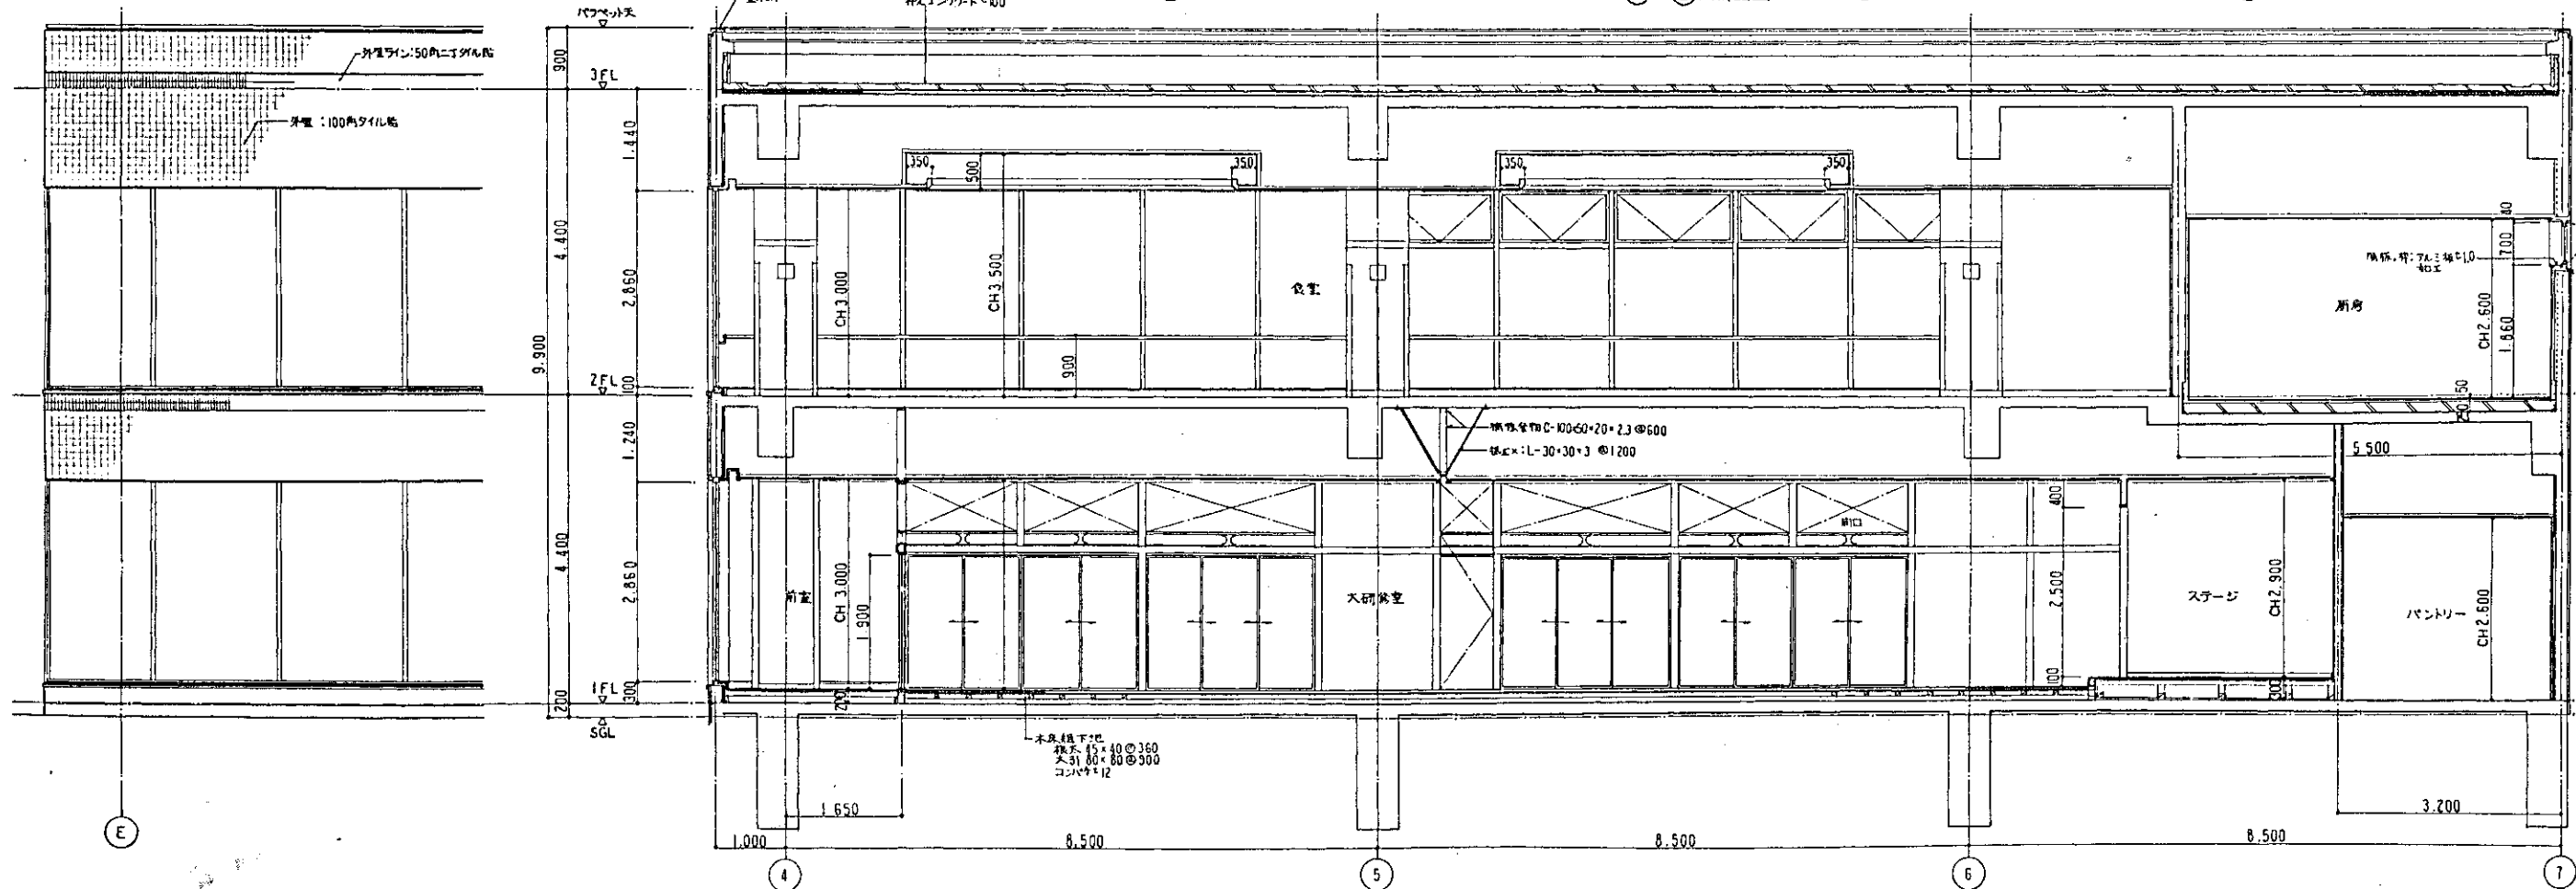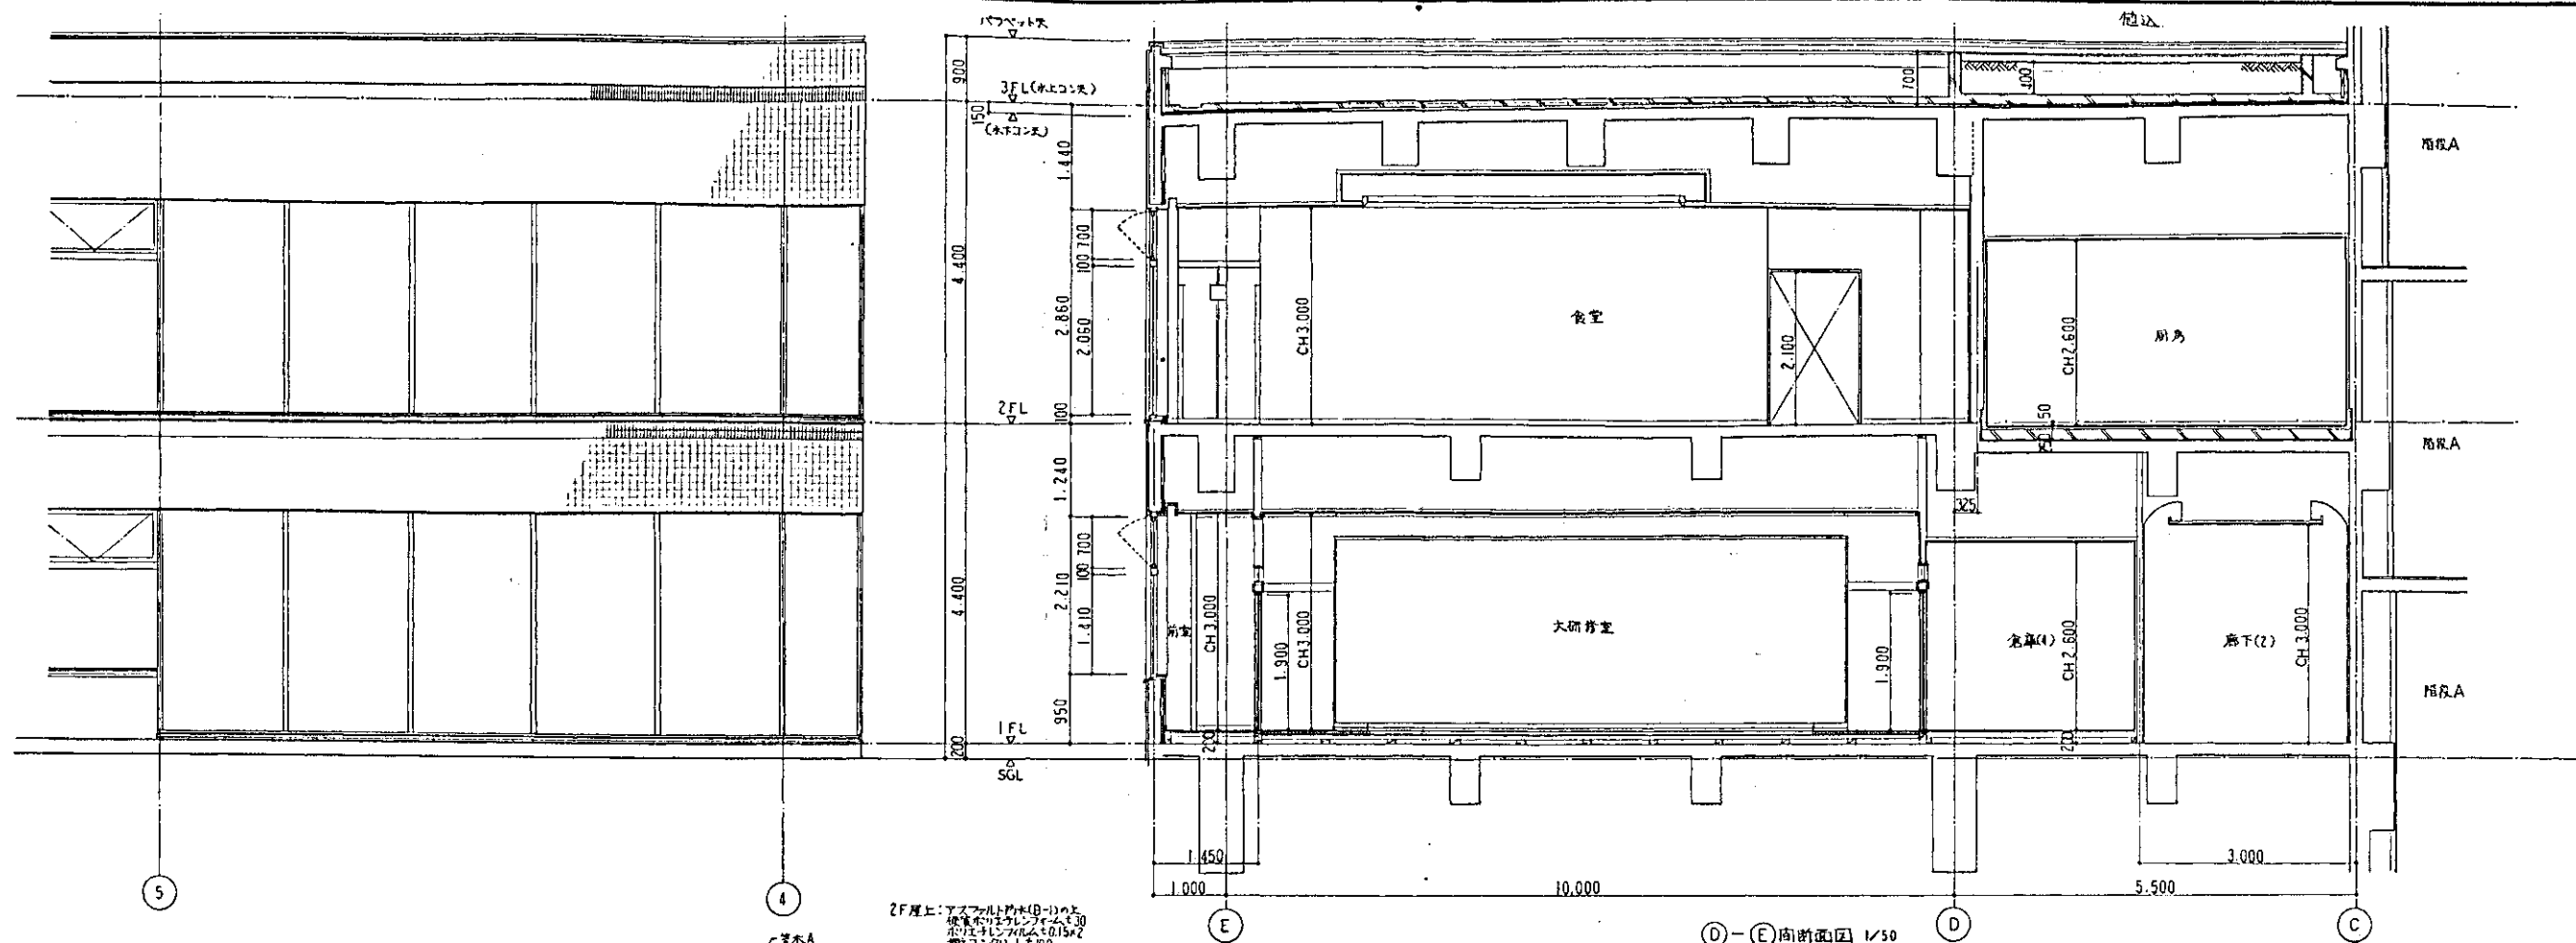


竣工図

図面番号	①-28	（仮称）「万代公園の里」整備工事
健康研修センター		断面詳細図 NO. 4
縮尺	1:50	設計者 第84104号 鈴木真二
年月日		三菱地所林株式会社一級建築士事務所

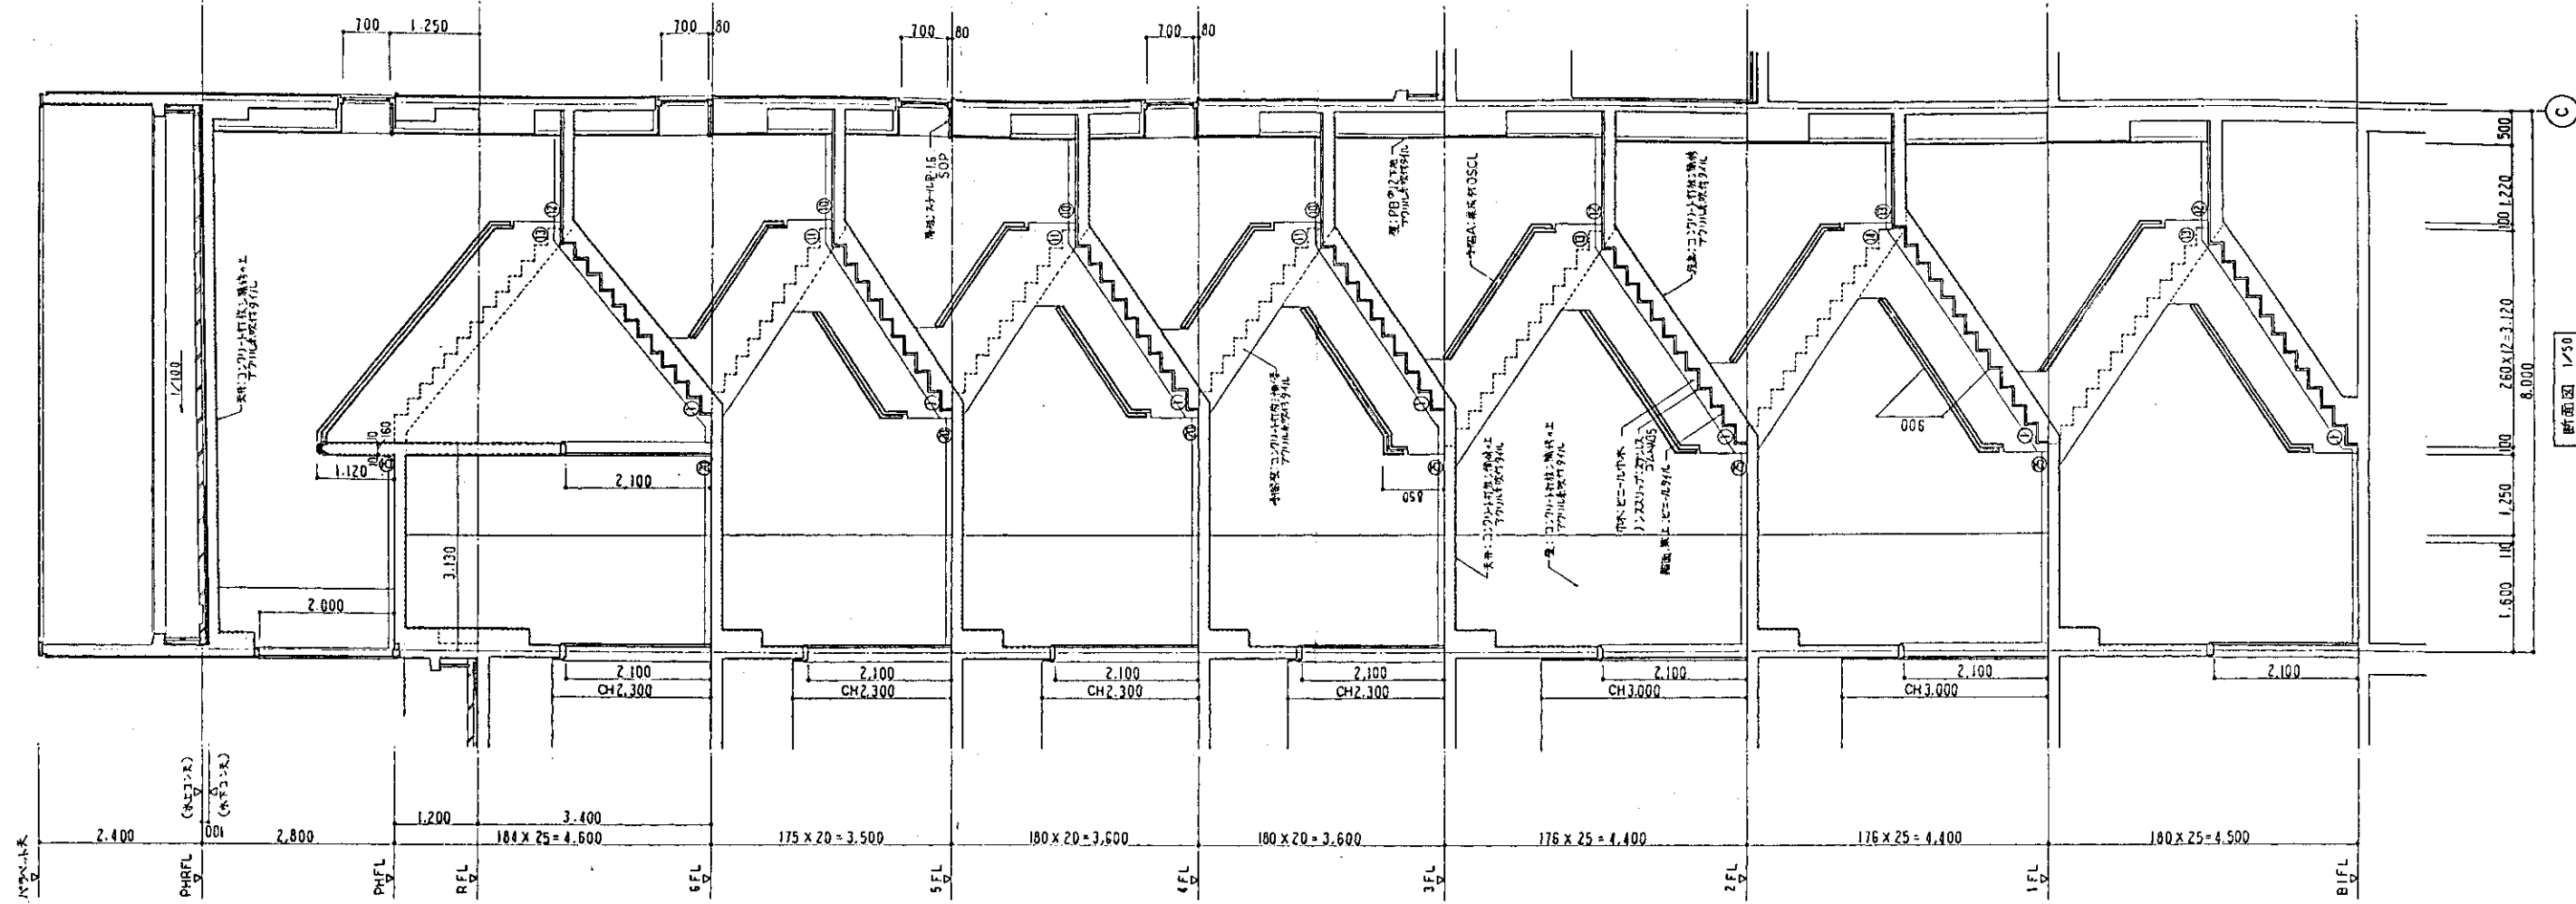

断面図 1/50

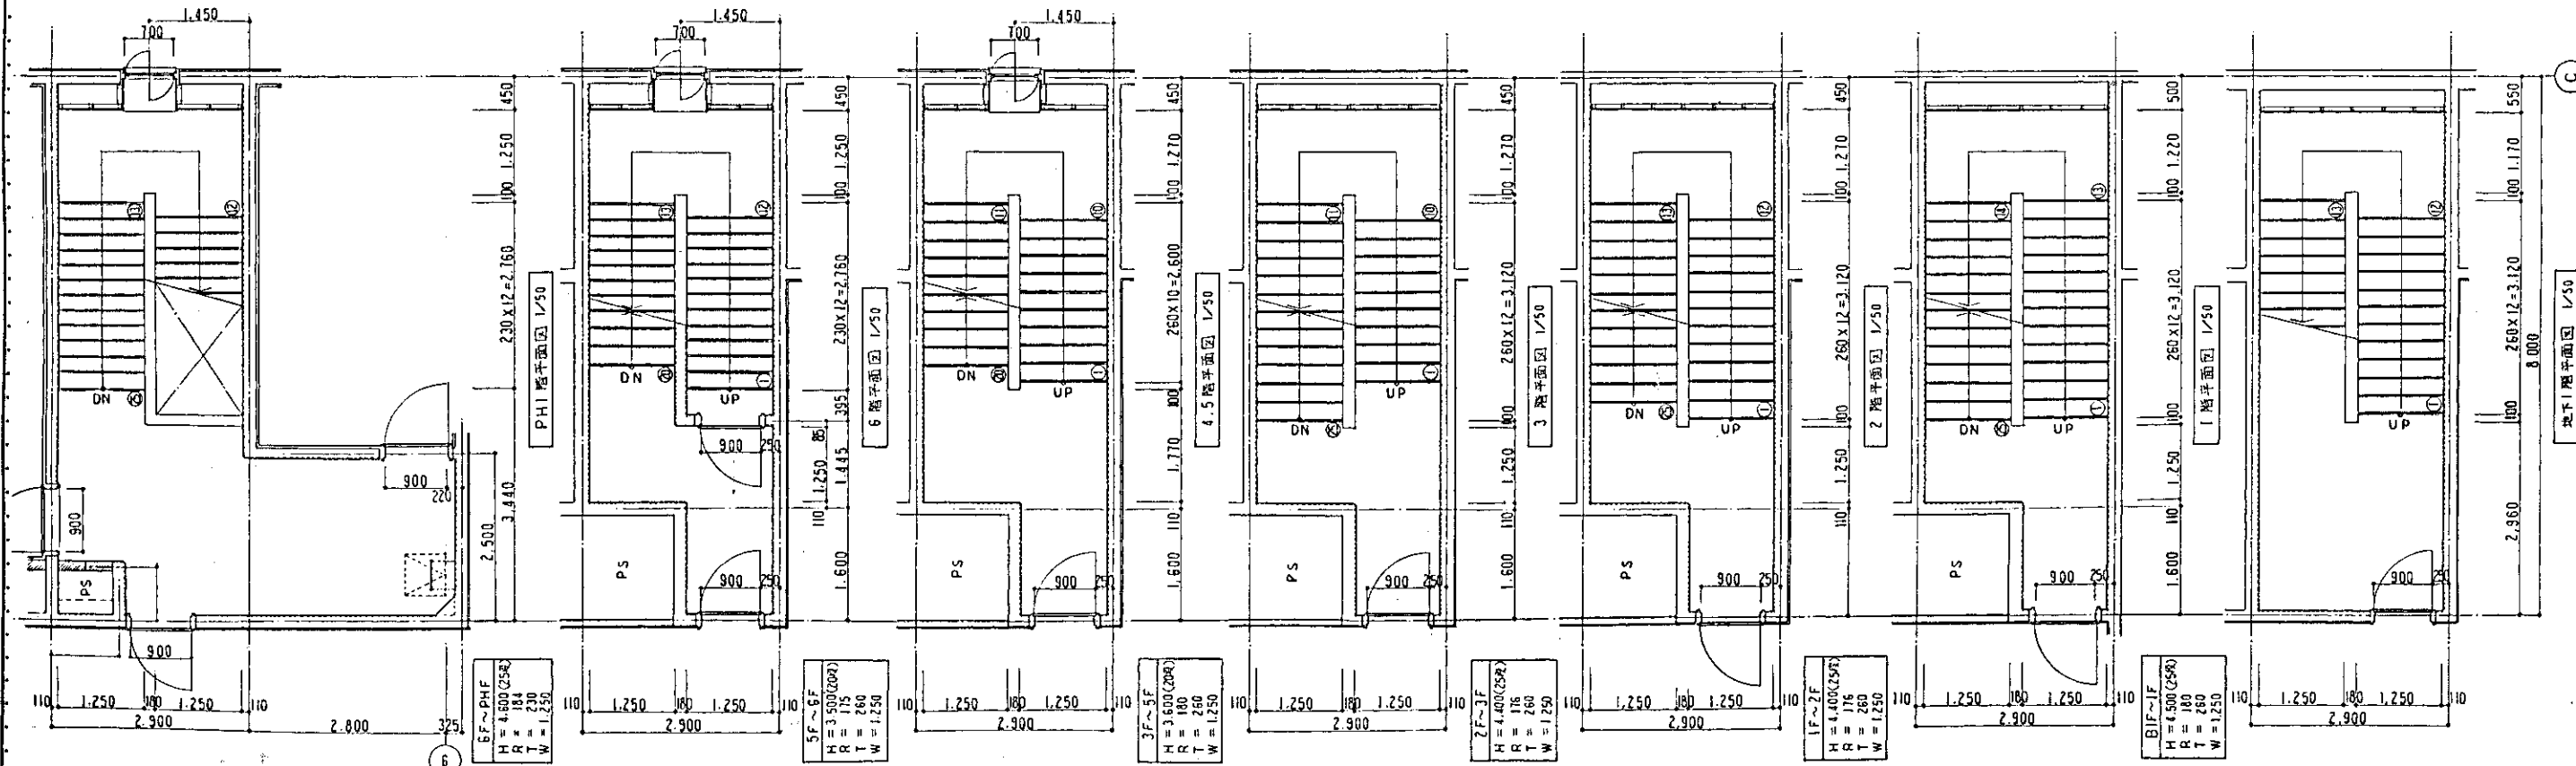

地下1階平面図 1/50

竣工図

担当部

図面番号
②-29

(仮称) 万代常陸の里 整備工事




健康研修センター

A階段 詳細図

縮尺 1:50






設計者 一級建築士 鈴木真二

年月日 三菱地所株式会社 一級建築士事務所

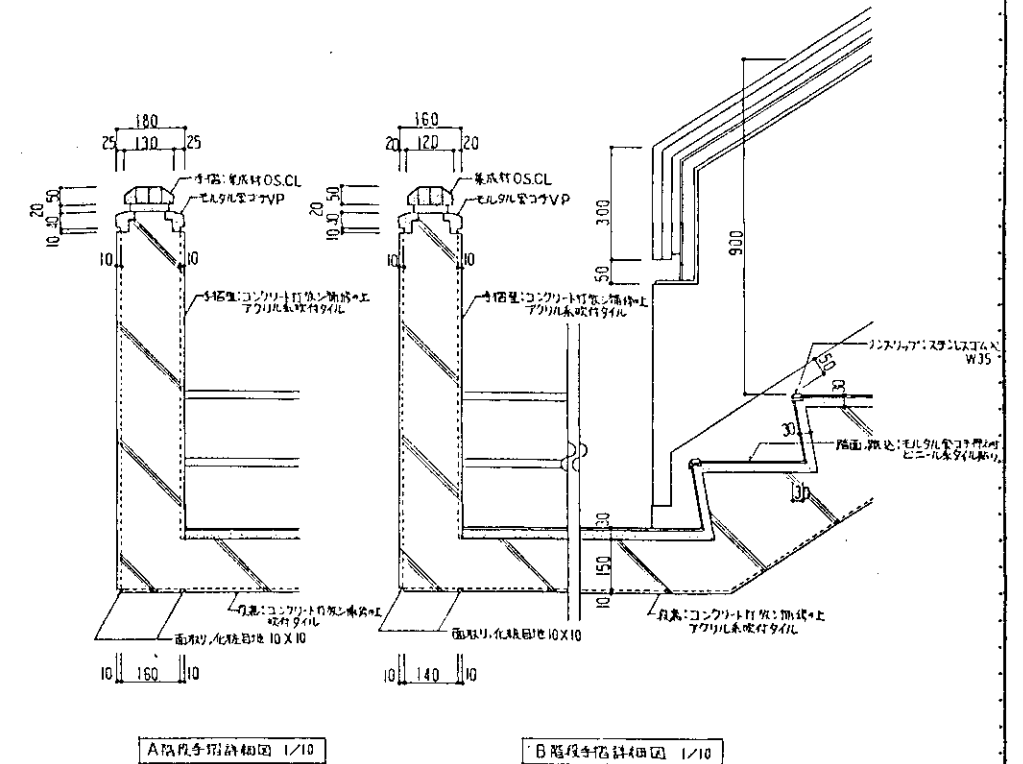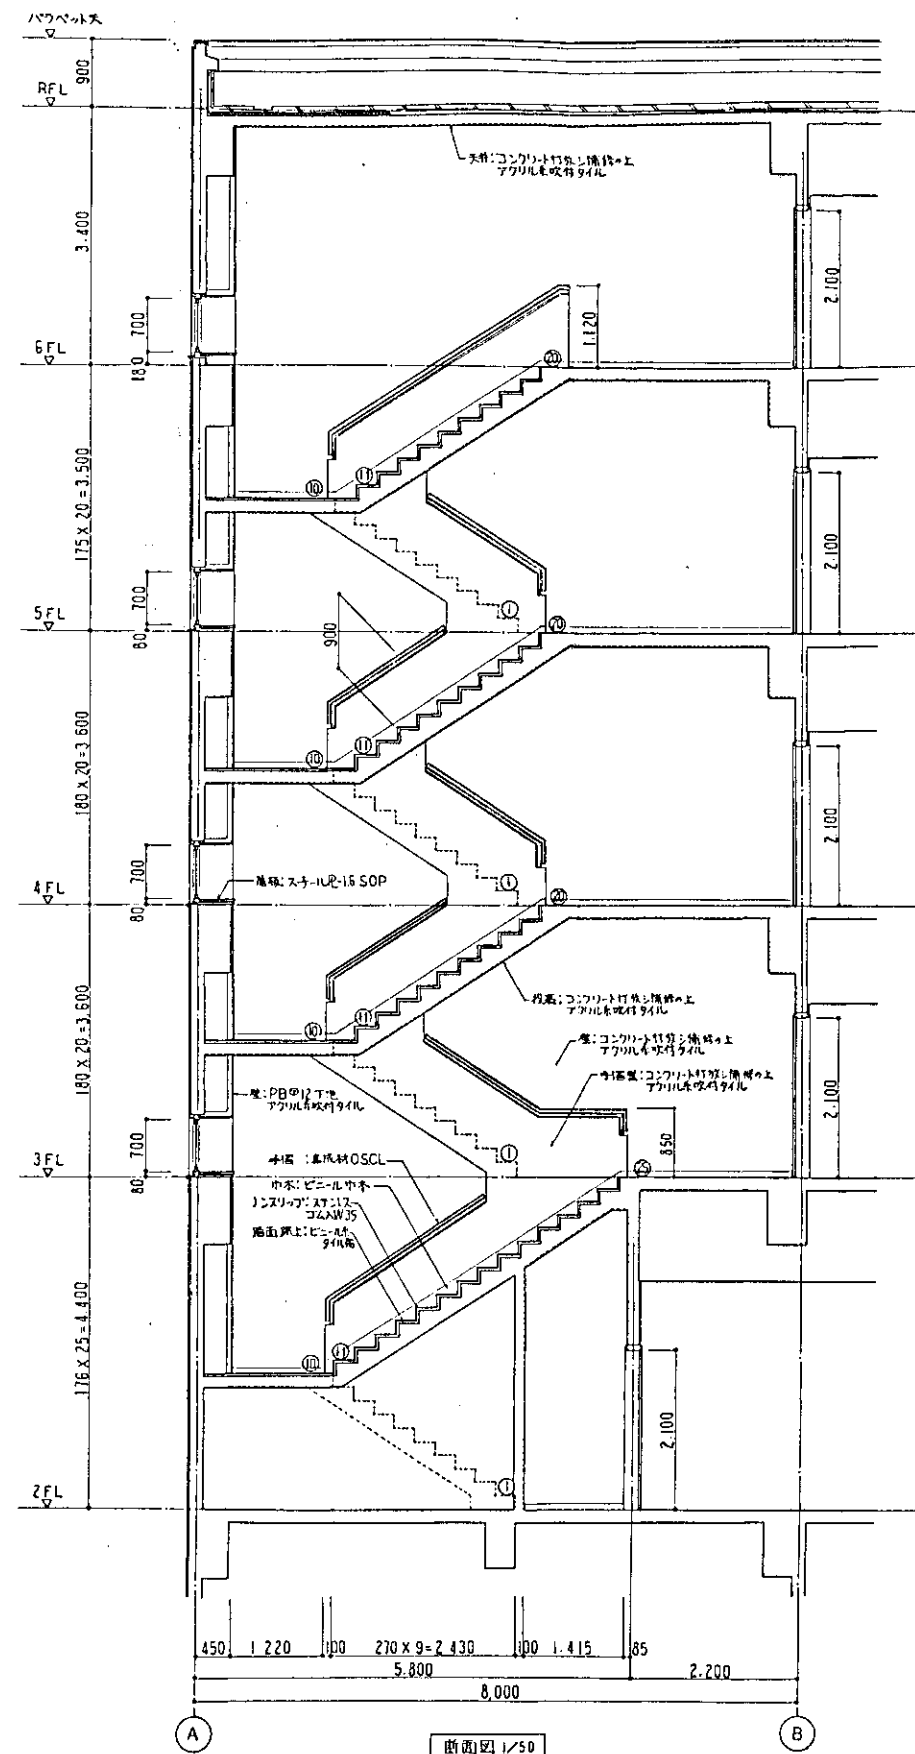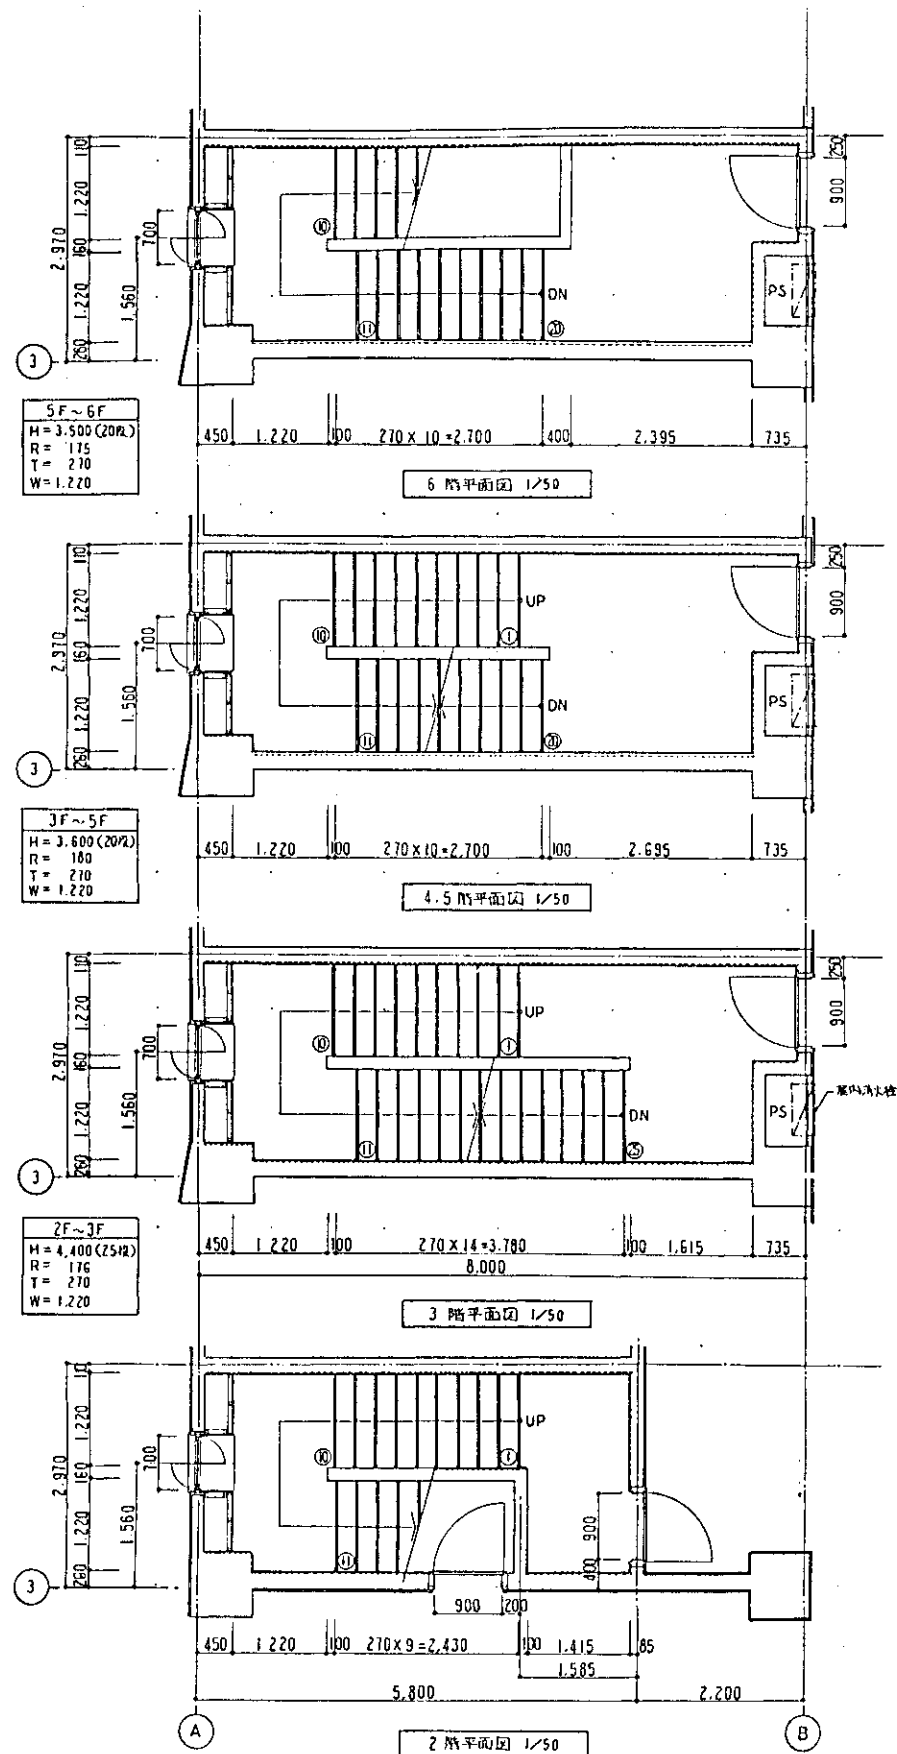


竣工図

図面番号	(仮付)「万代常陸の里」整備工事
③-30	健康研修センター
縮尺 1/50 1/10	B 階段 詳細図、A・B 階段手摺詳細図
年月日	設計者 一級建築士 鈴木真二
	第84104号
	三菱地所株式会社 一級建築士事務所

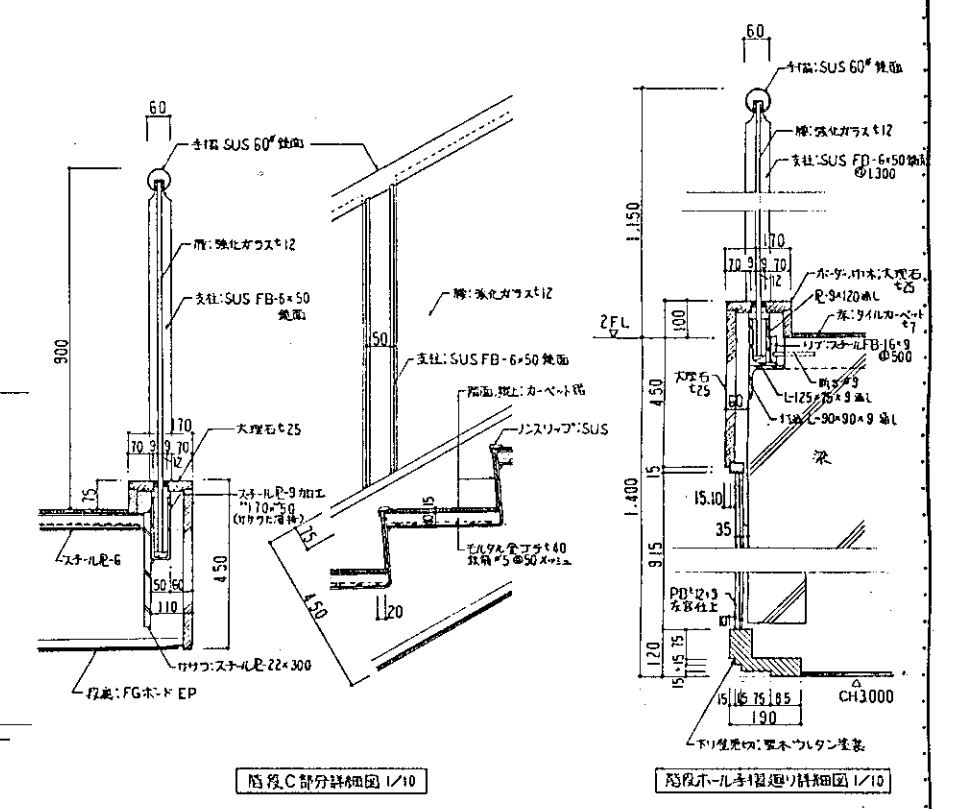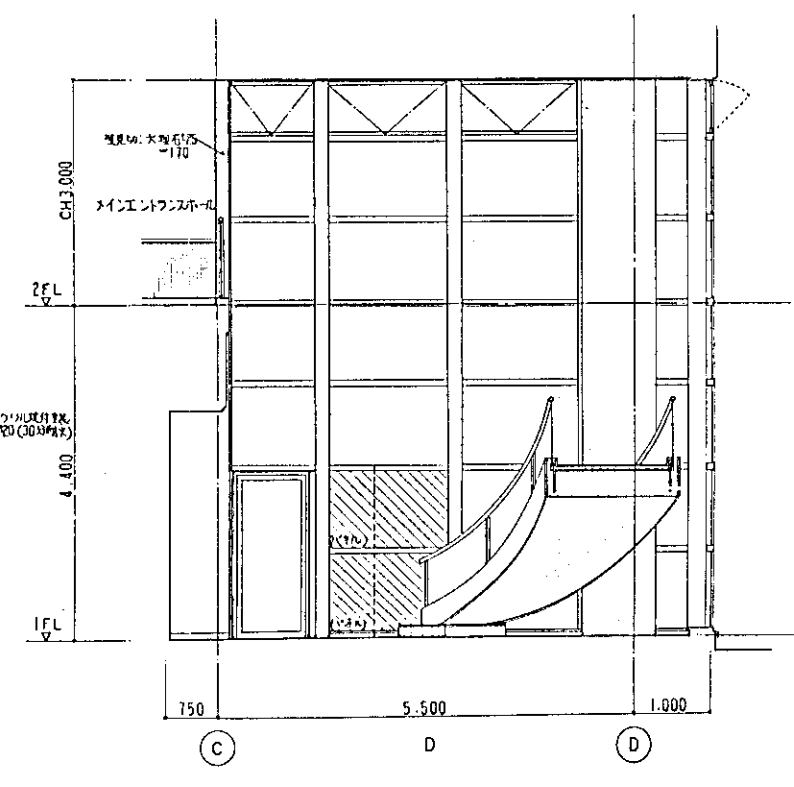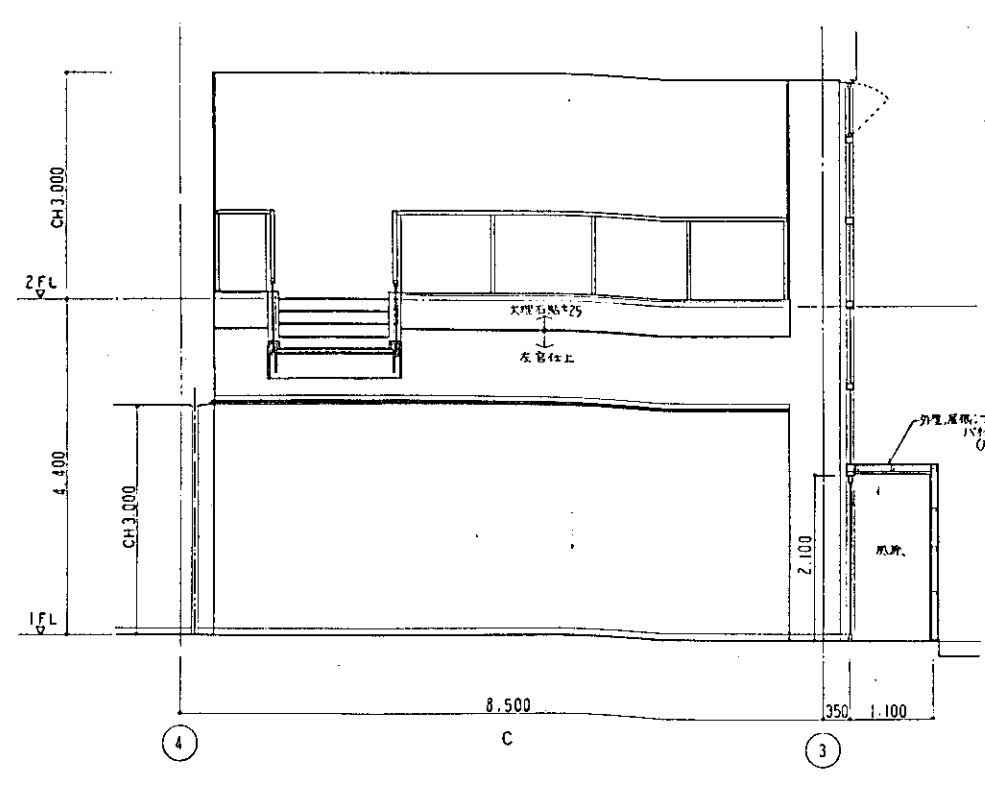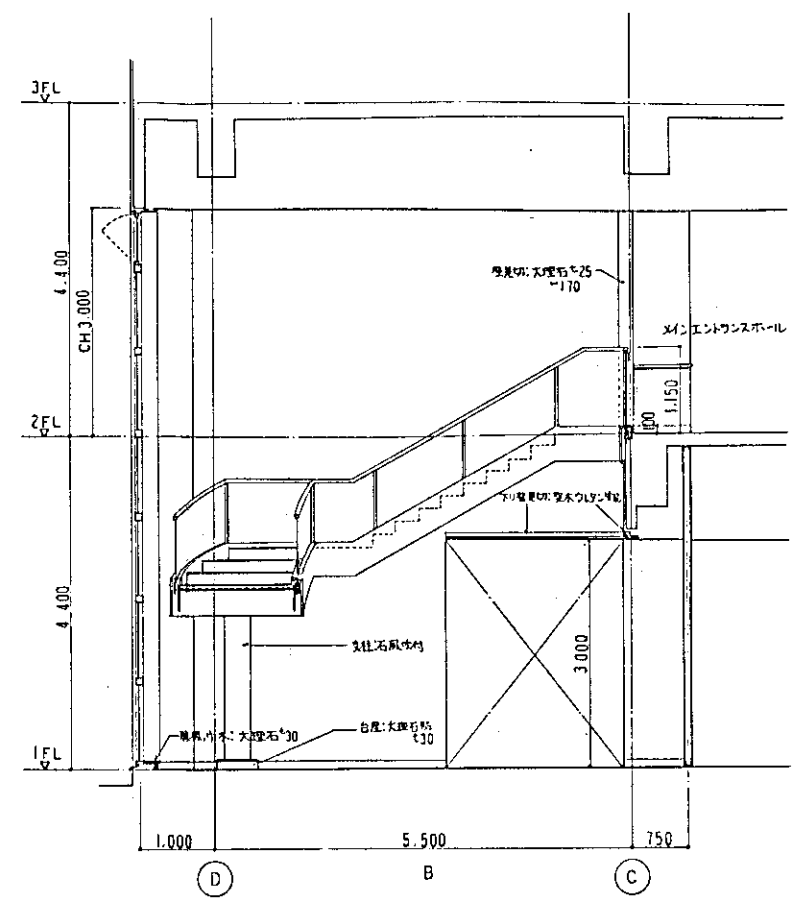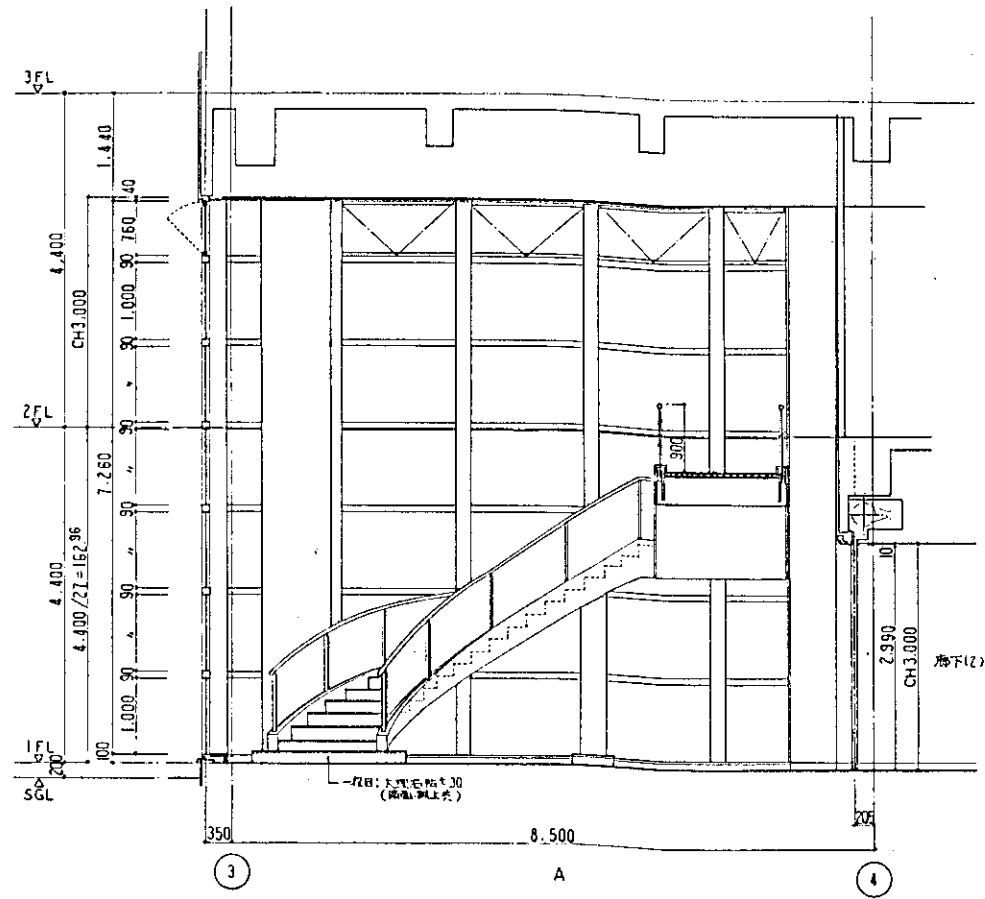


竣工図

			縮尺 1:50 1:10	設計者 一級建築士登録 第84104号 鈴木真二
			年月日	三菱地所株式会社一級建築士事務所

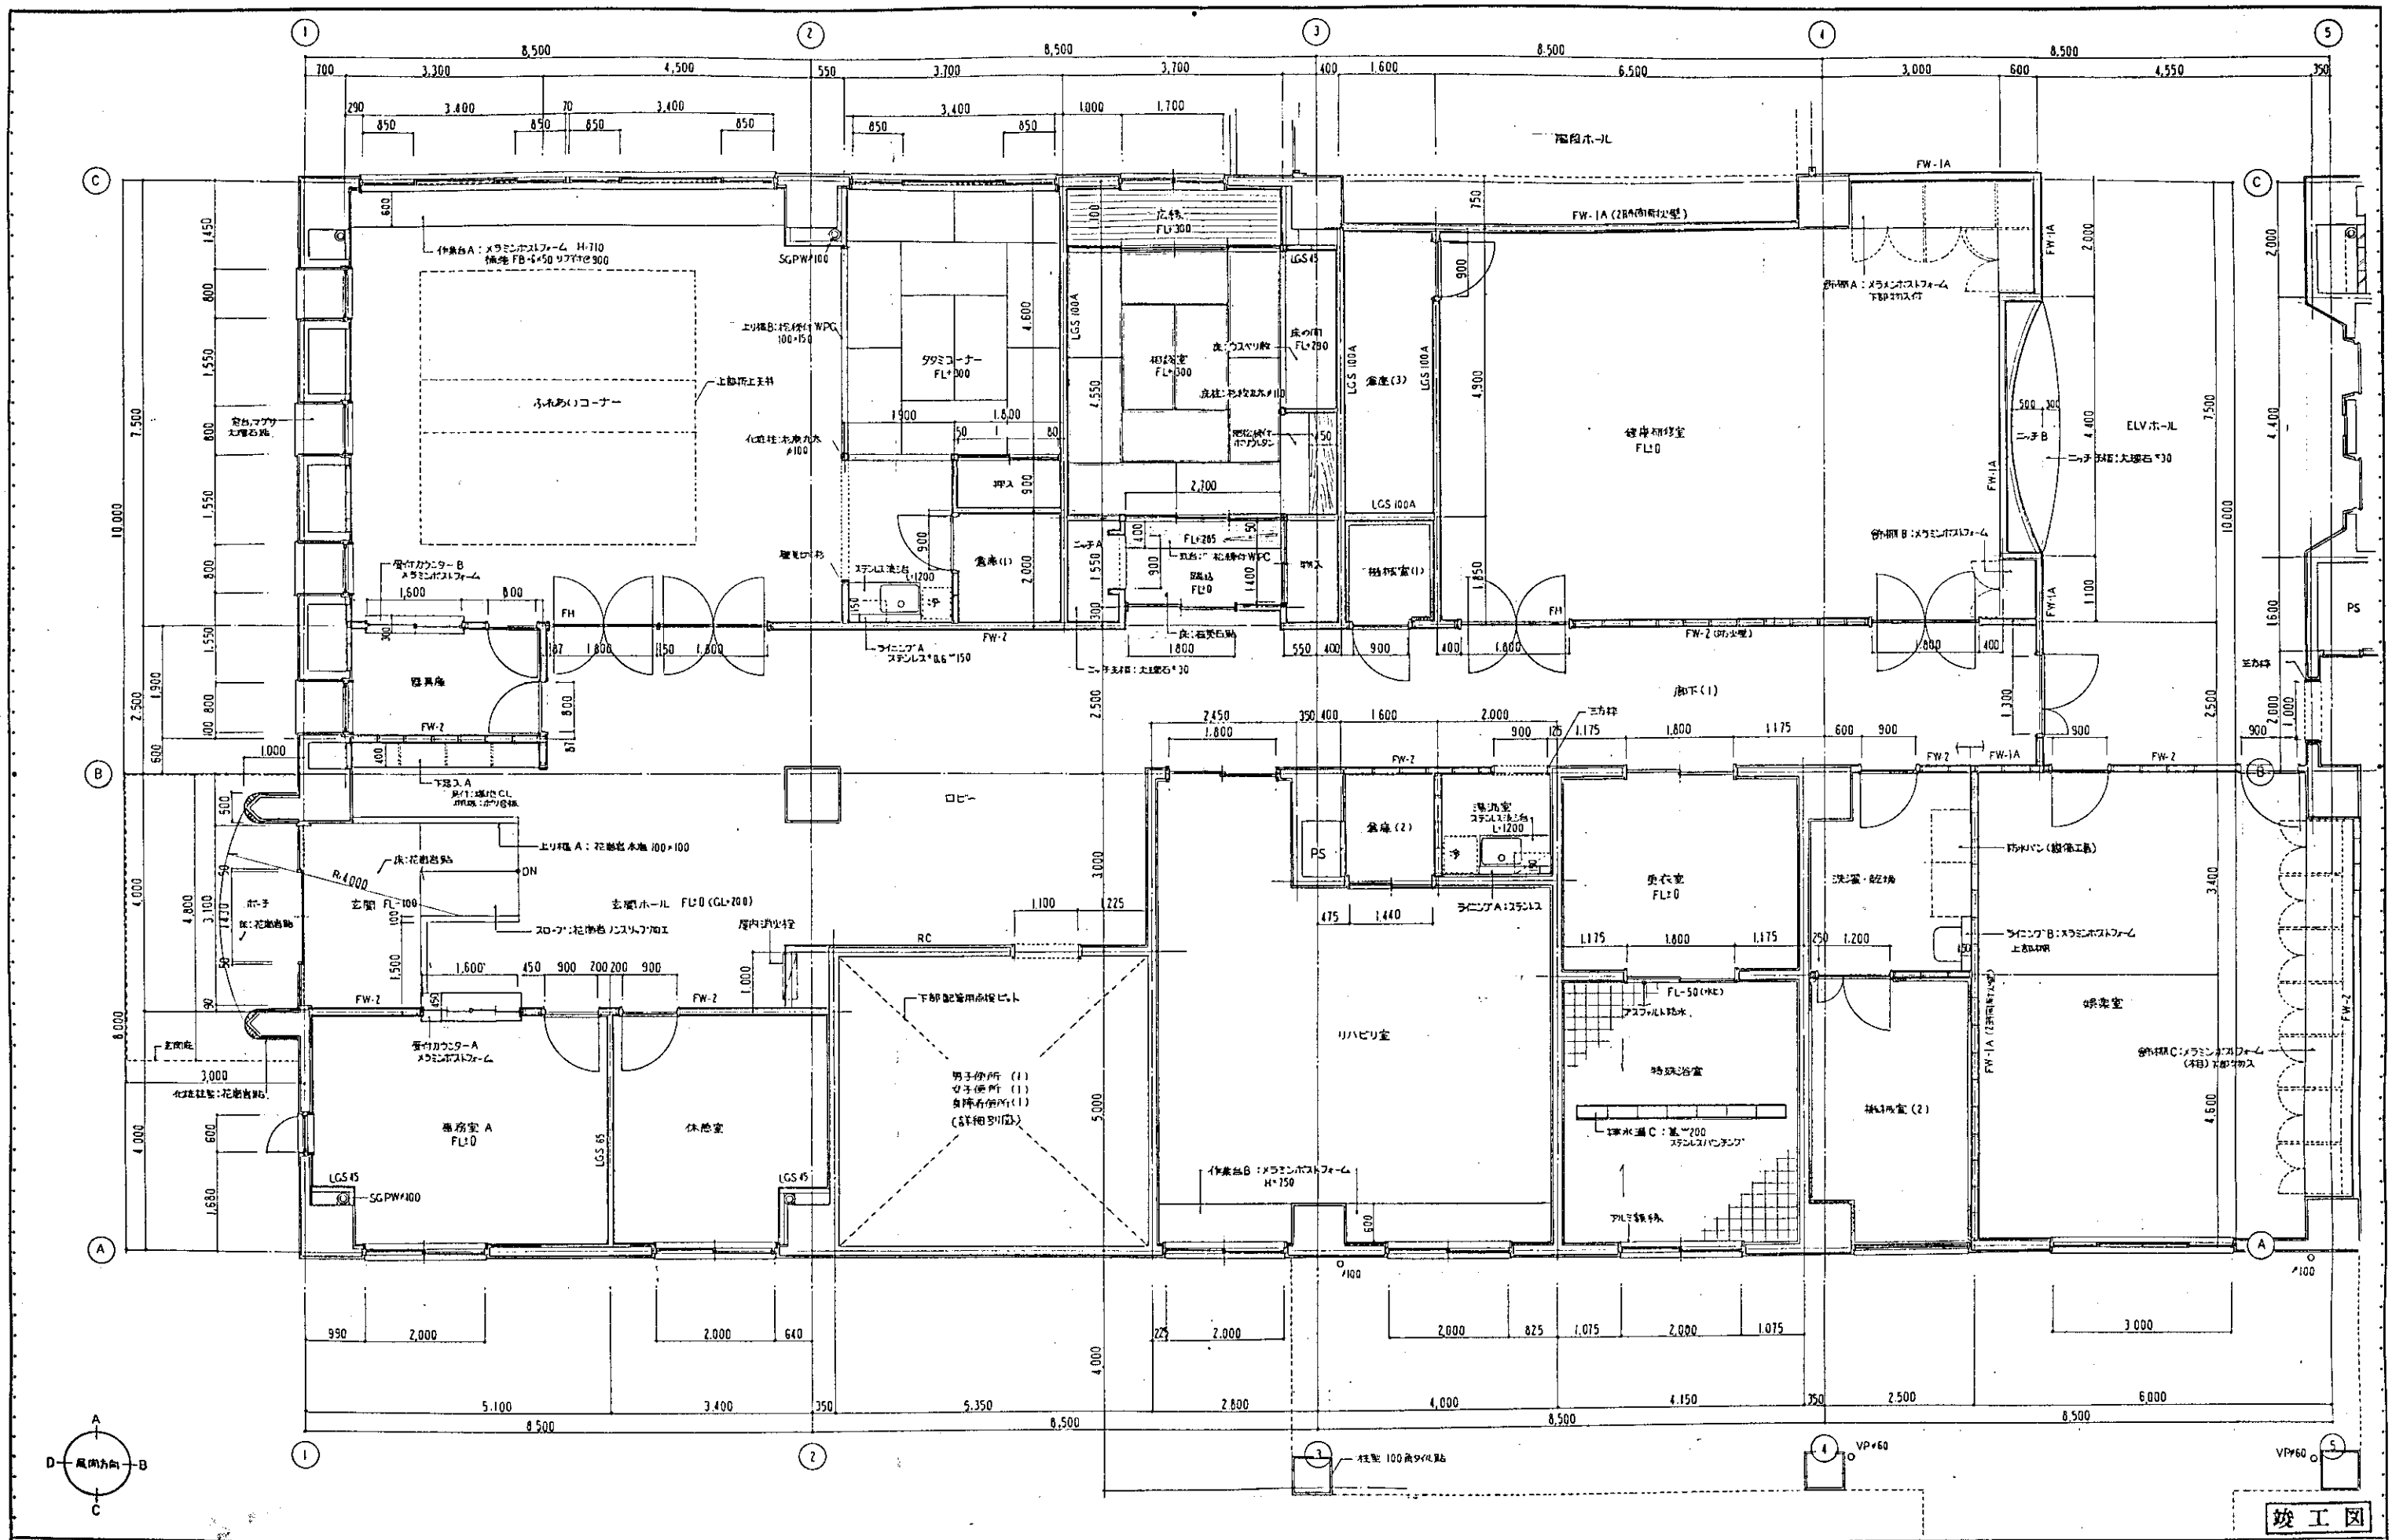

竣工図


---	--	--

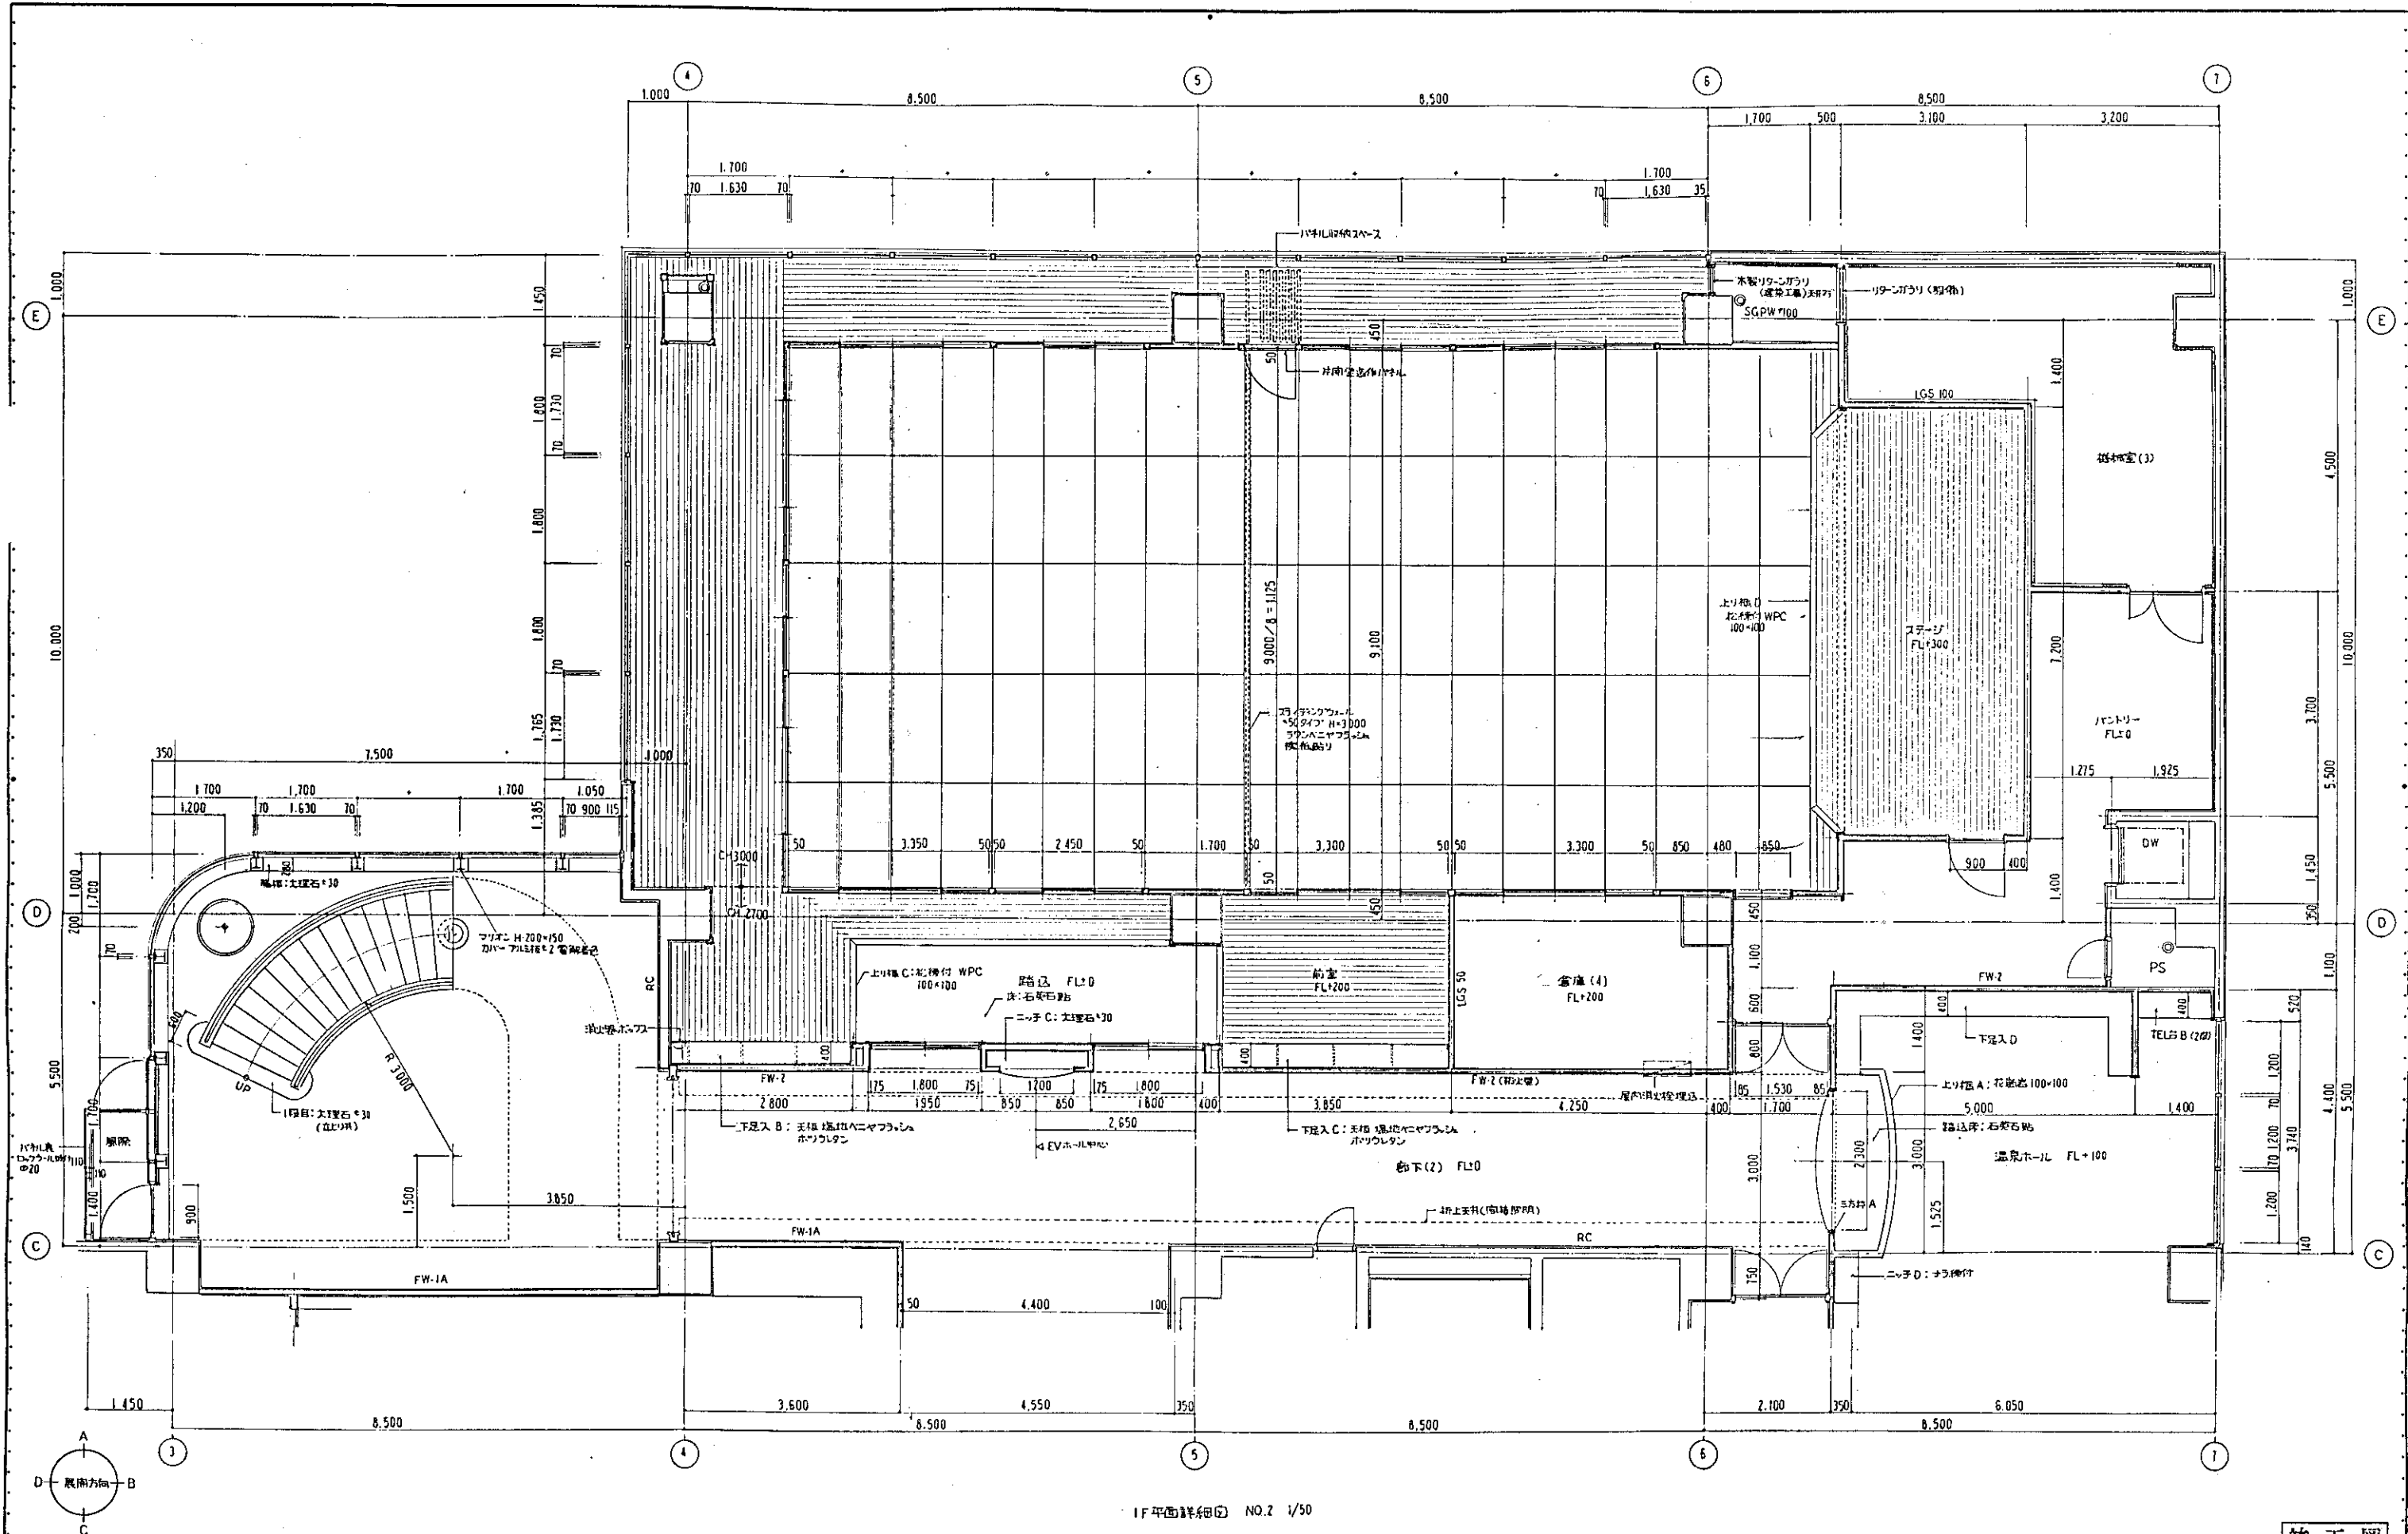

竣工図


1F平面詳細図 NO.2 1/50

図面番号 ⑧-33	(仮称)「万代常陸の里」建築工事
	健康研修センター
	1階平面詳細図 NO.2
	設計者 一級建築士 鈴木真二
縮尺 1/50	第64104号
年月日	三菱地所株式会社一級建築士事務所

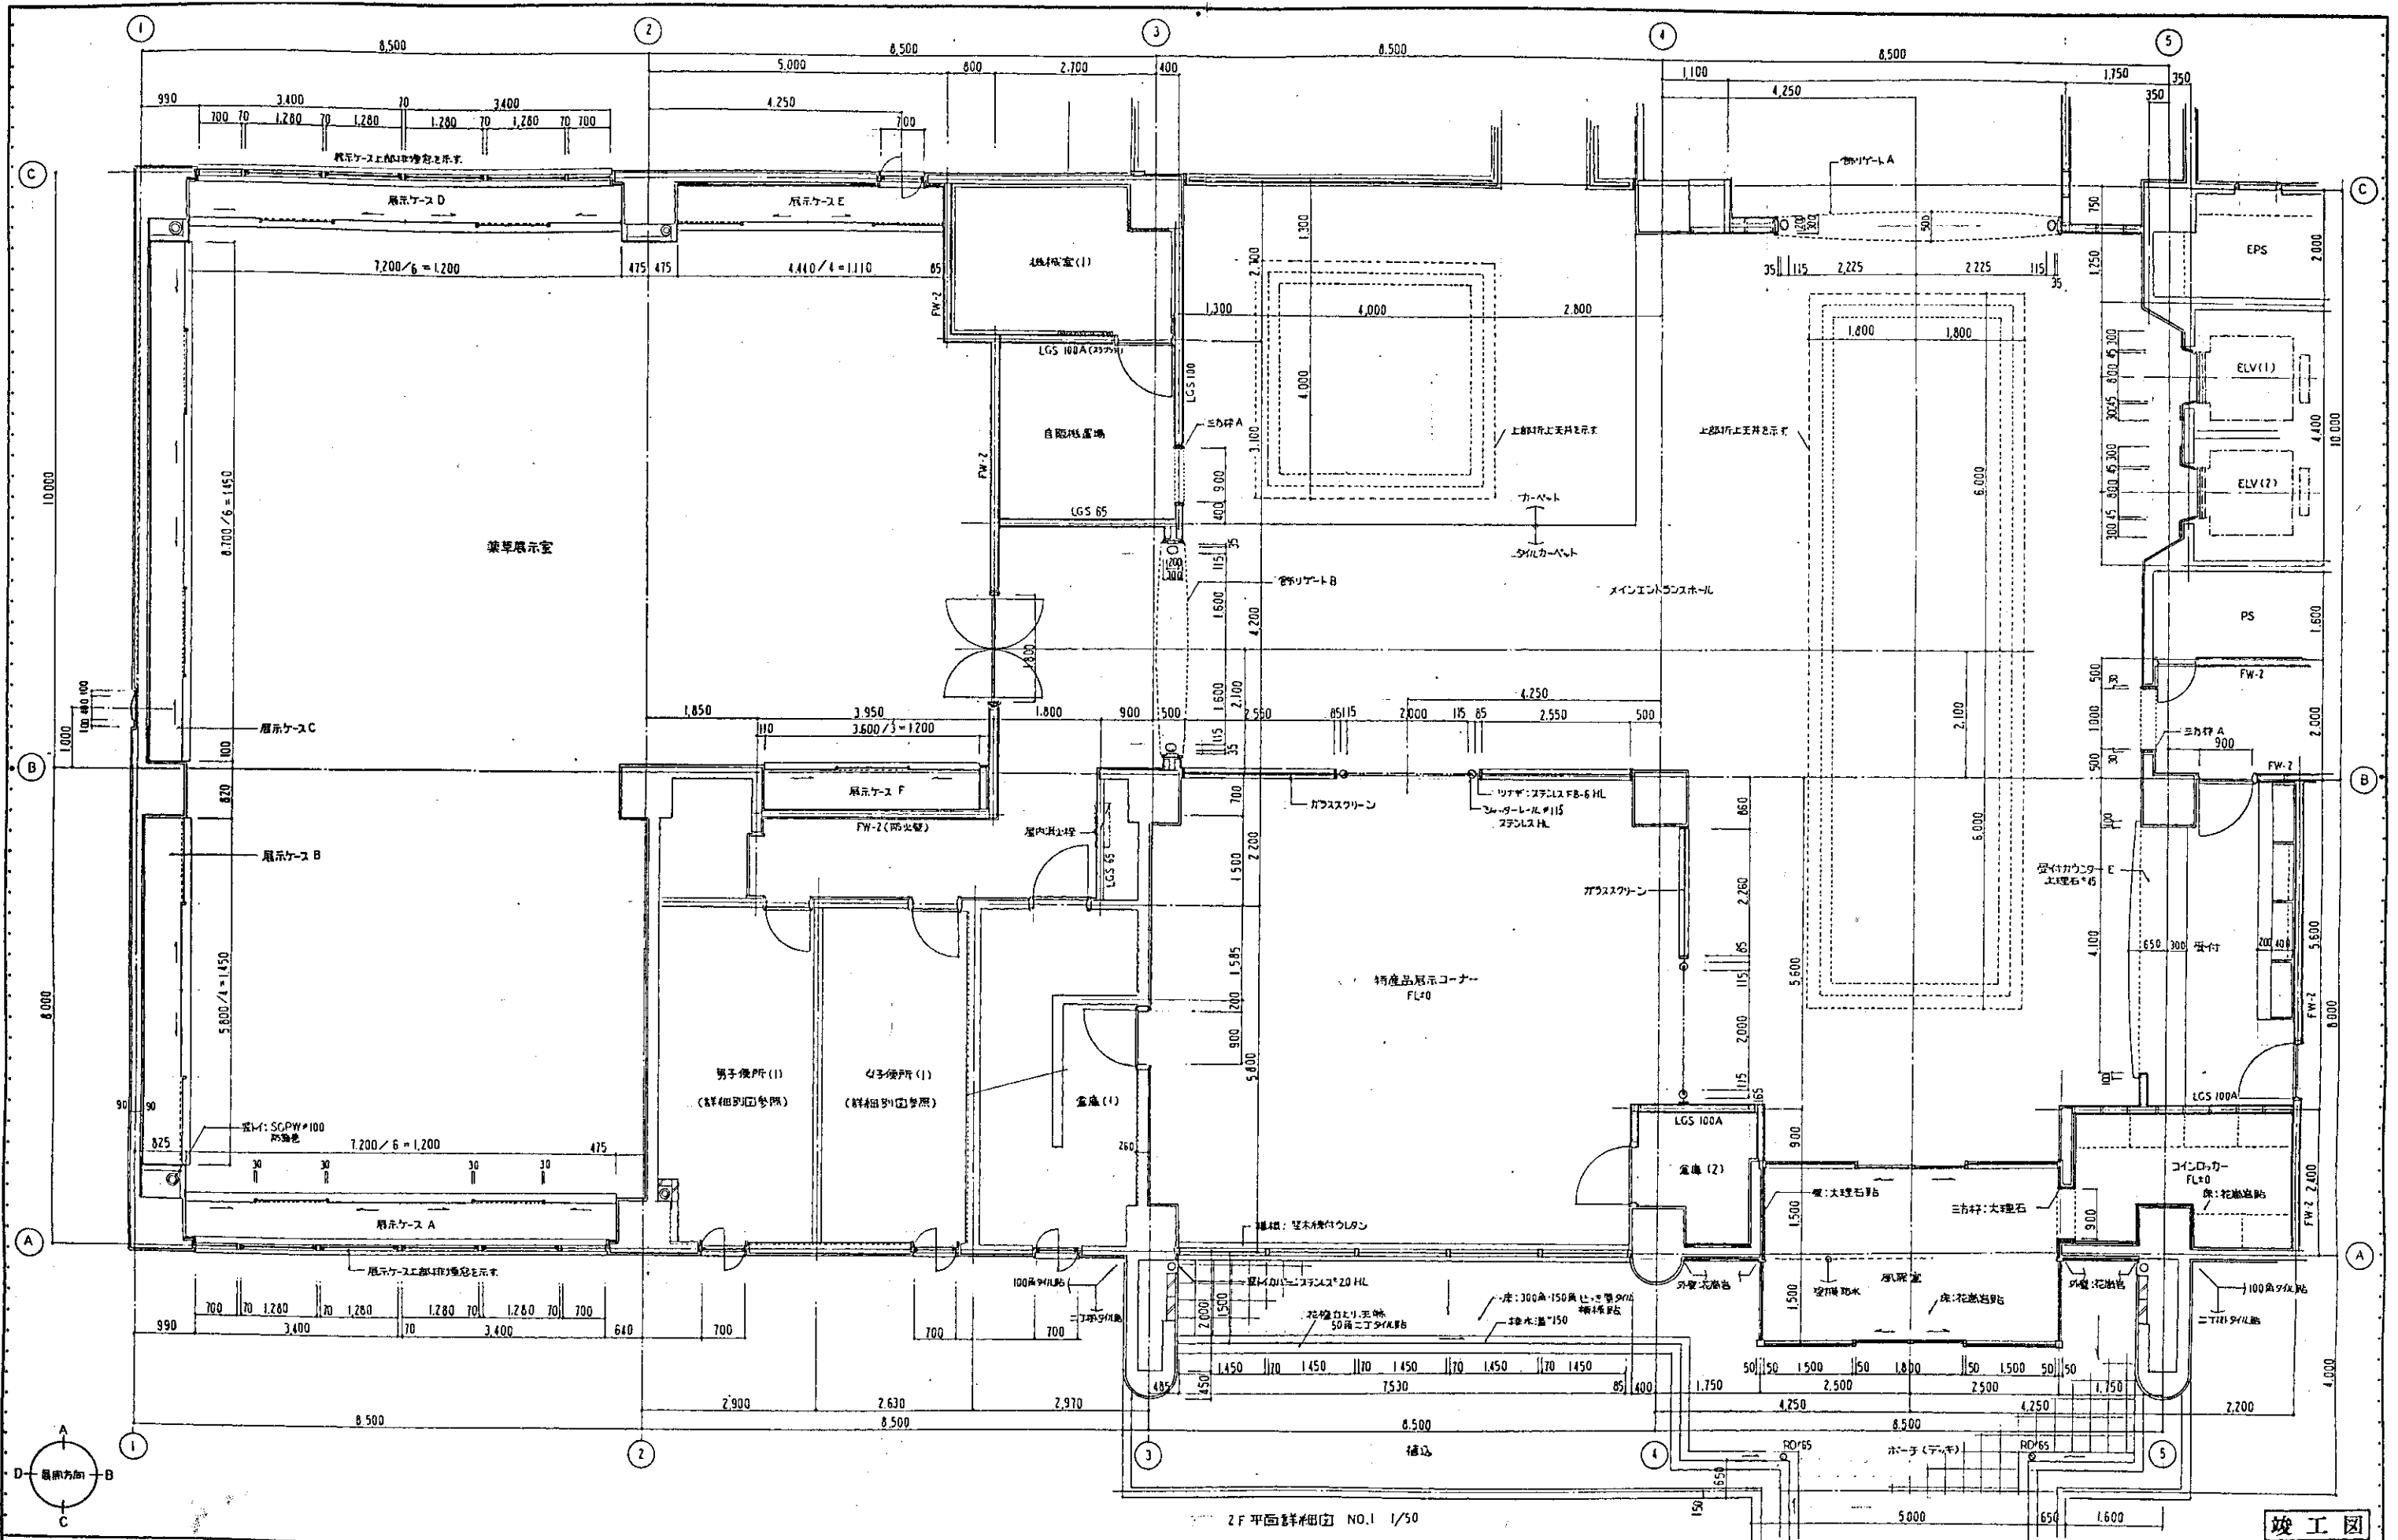

竣工図


図面番号 ① - 34	(仮称)「万代公園の里」整備工事	
	健康研修センター	
	2階平面詳細図 NO.1	
	縮尺 1/50	設計者 一級建築士 鈴木真二
年 月 日	三菱地所株式会社 一級建築士事務所	

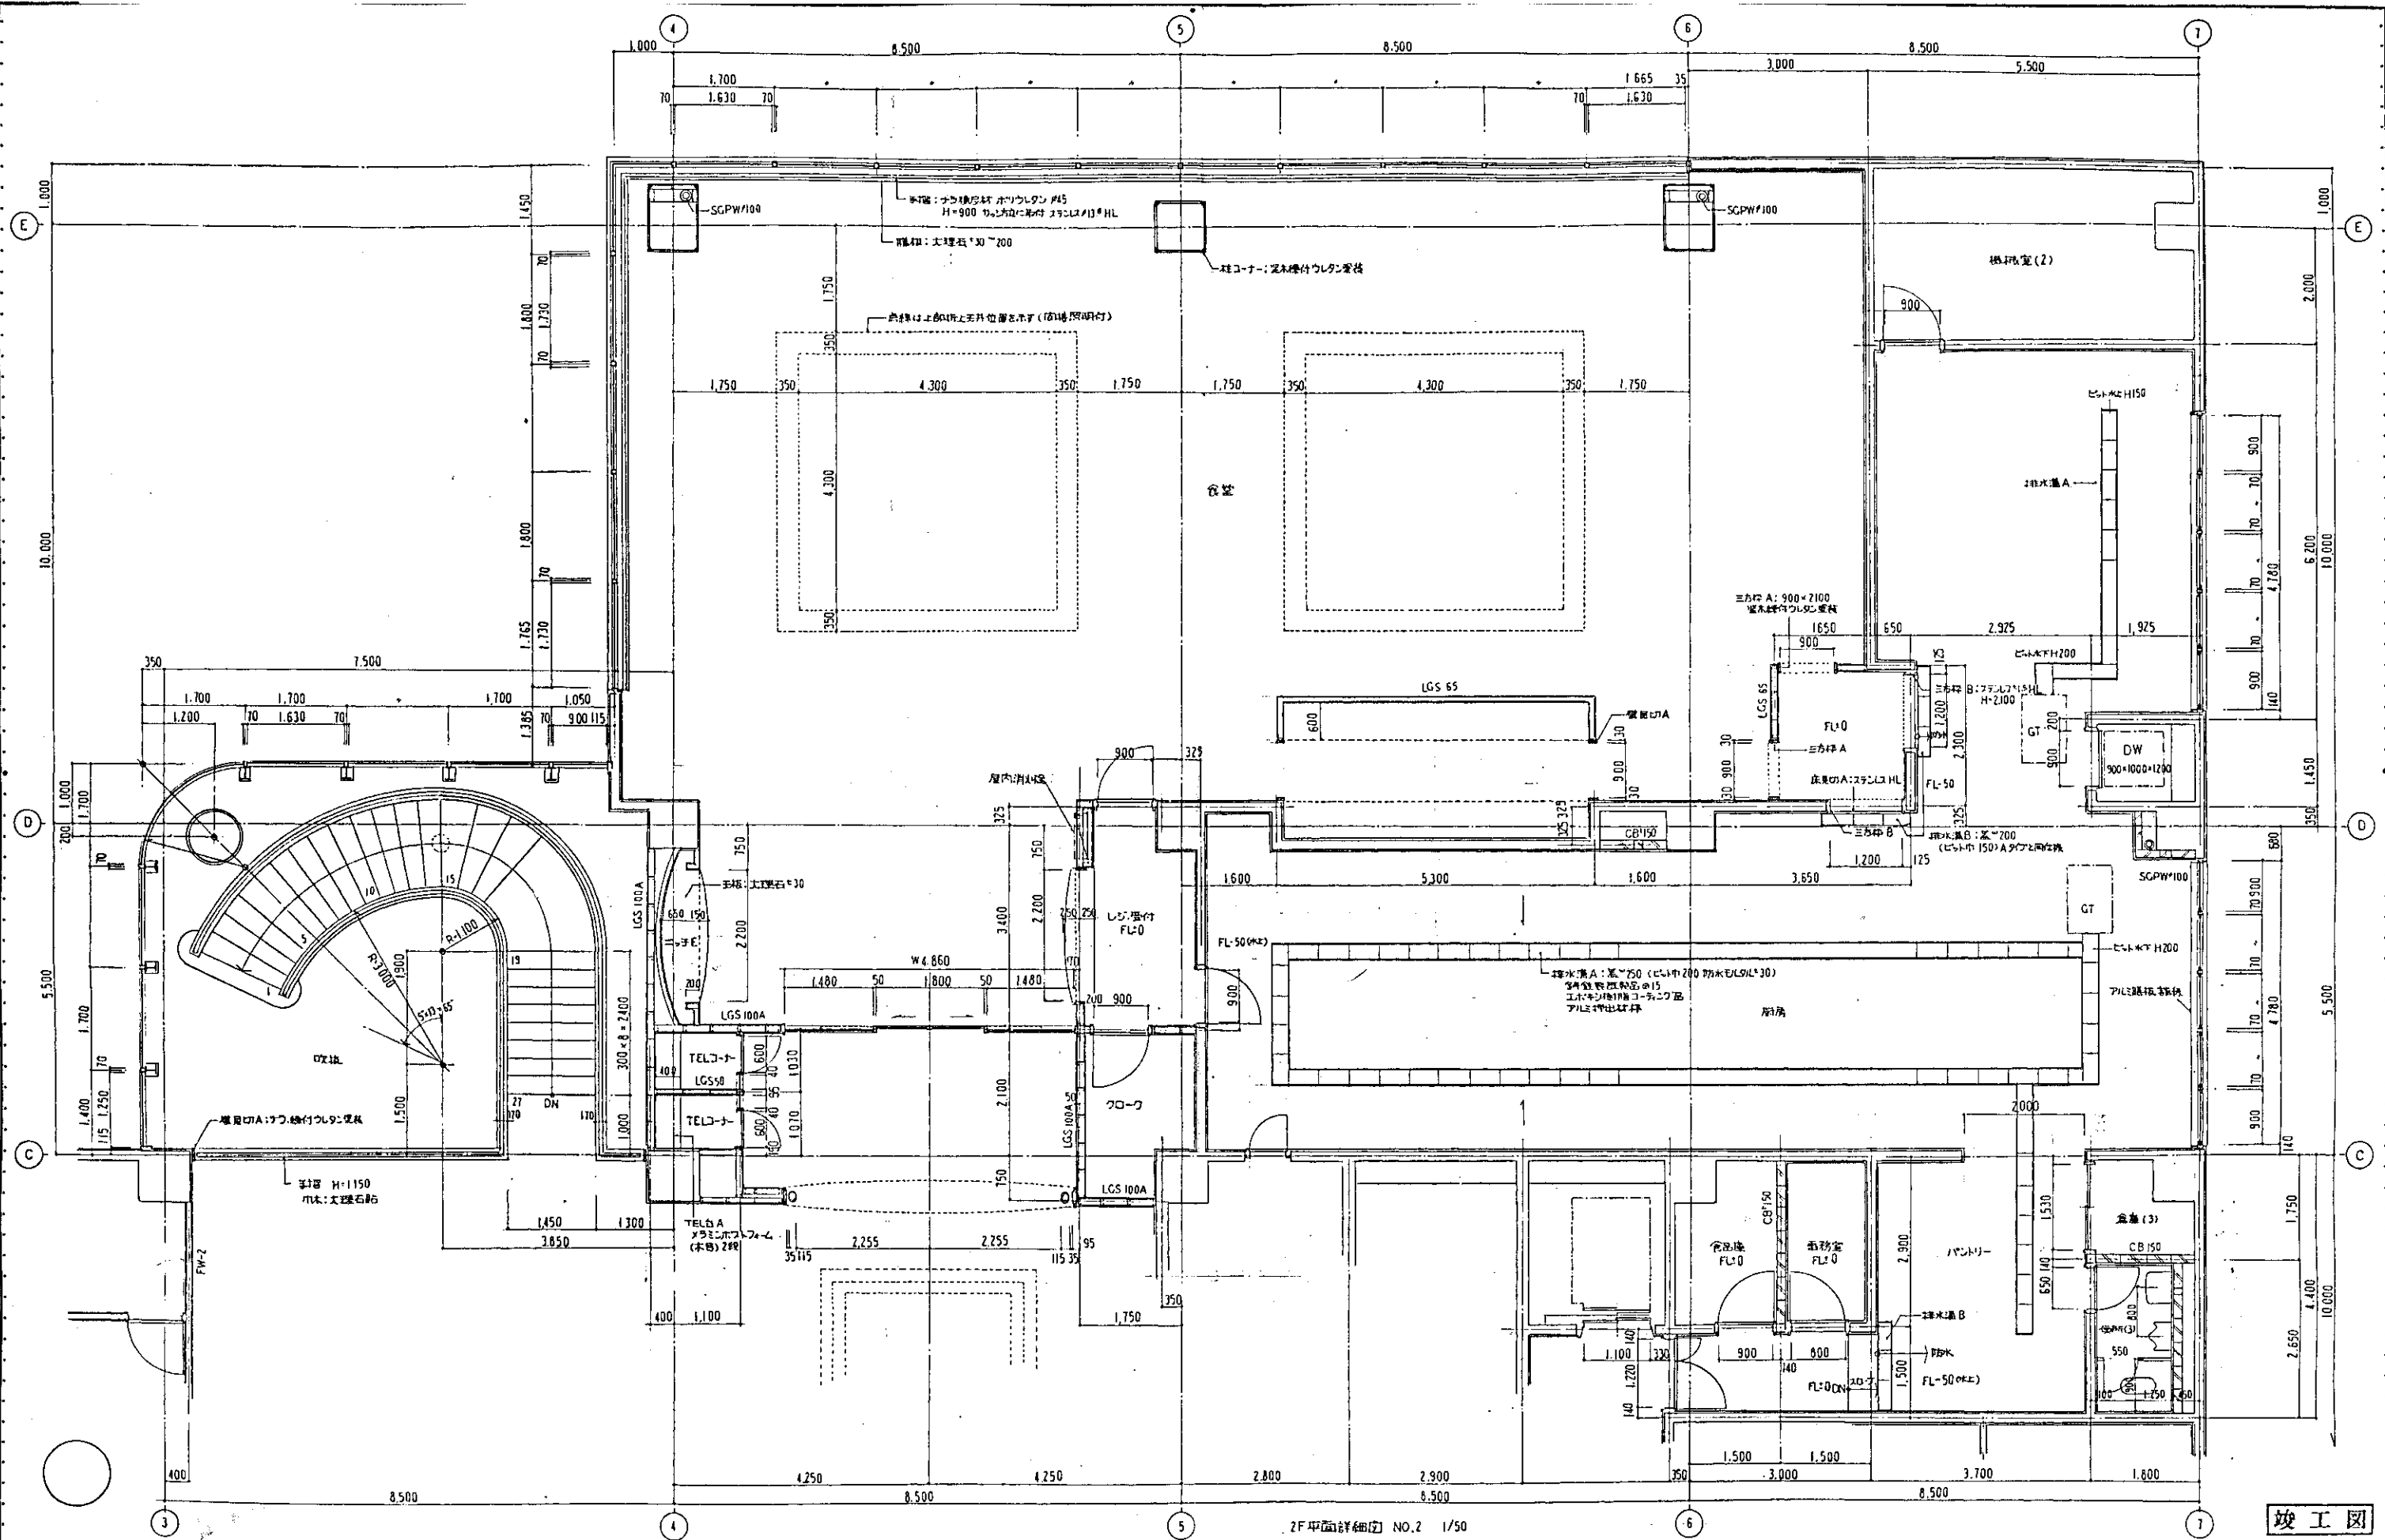

2F平面詳細図 NO.2 1/50

竣工図



図面番号		図面番号	図面番号
35		図面番号	図面番号
縮尺		縮尺	縮尺
1/50		縮尺	縮尺
年月日		年月日	年月日
年月日		年月日	年月日
設計者		設計者	設計者
鈴木真二		設計者	設計者
三菱地所株式会社一級建築士事務所		設計者	設計者

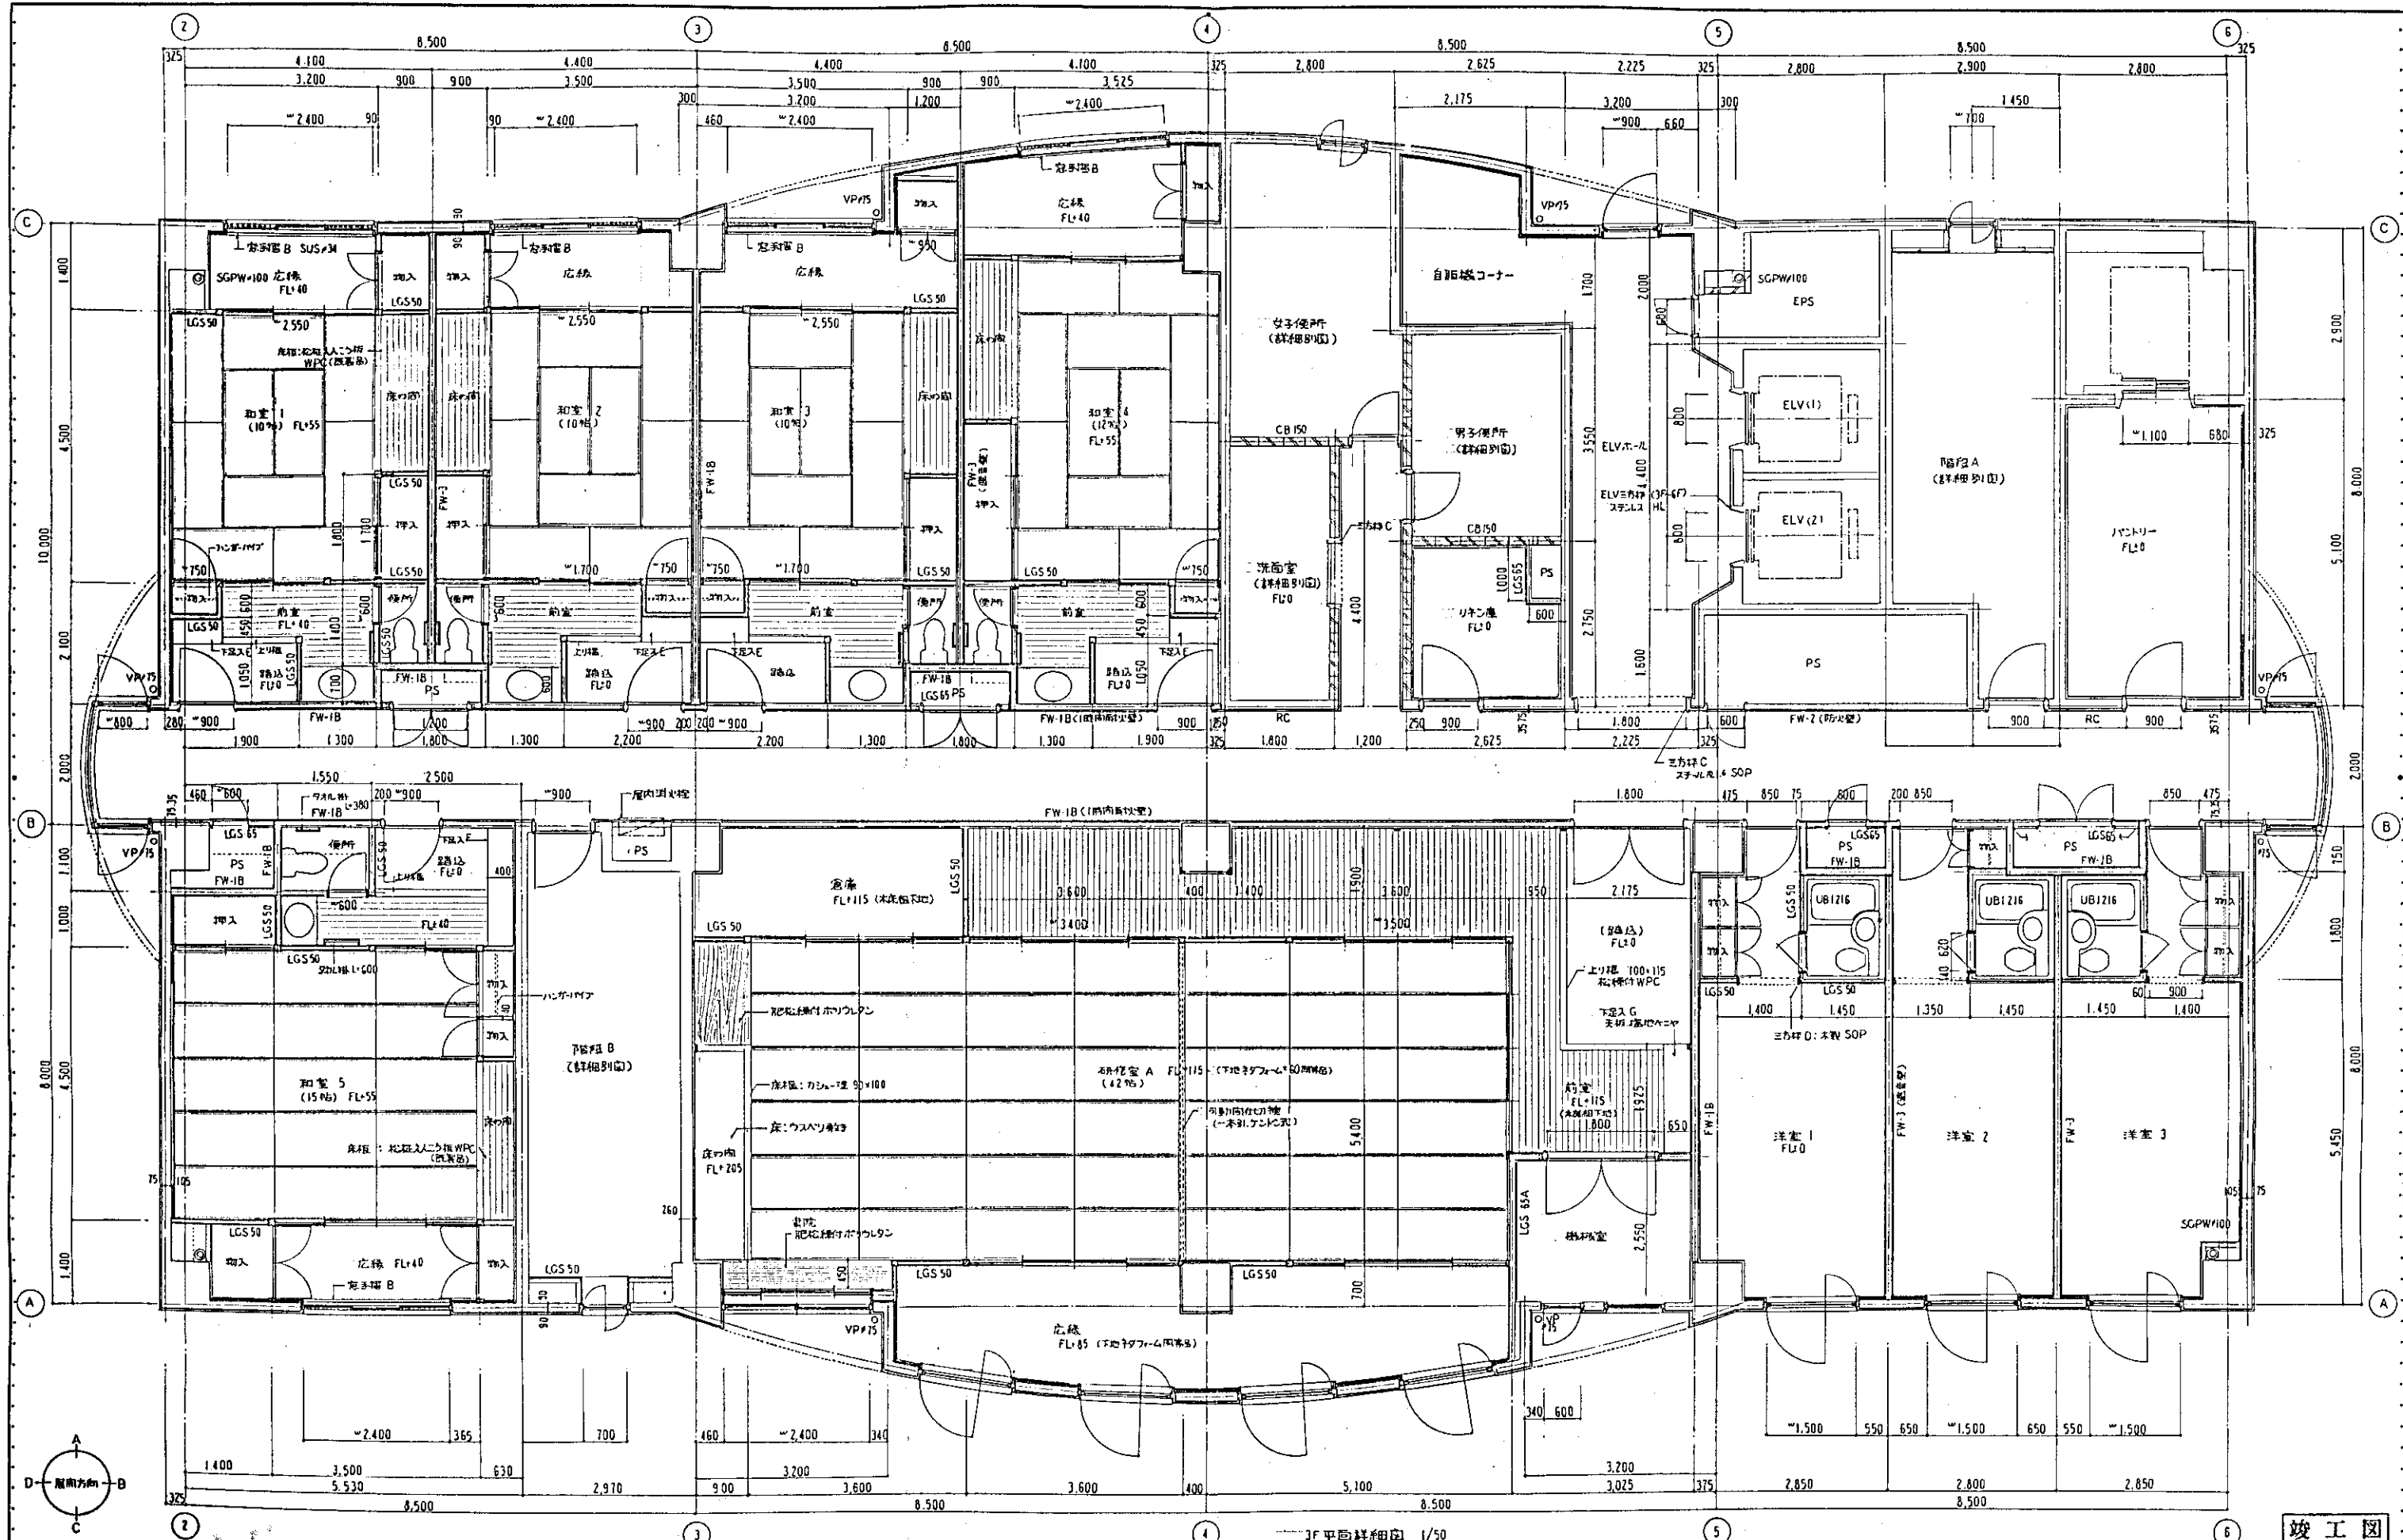


竣工図

図面番号	意-36	(仮称)「万代常盤の里」整備工事
縮尺	1/50	健康研究センター
年月日		3階平面詳細図
		設計者 一級建築士 鈴木真二
		監理者 三笠地所株式会社 一級建築士事務所


1F 玄関・玄関ホール
ロビー・廊下(1) 1/100

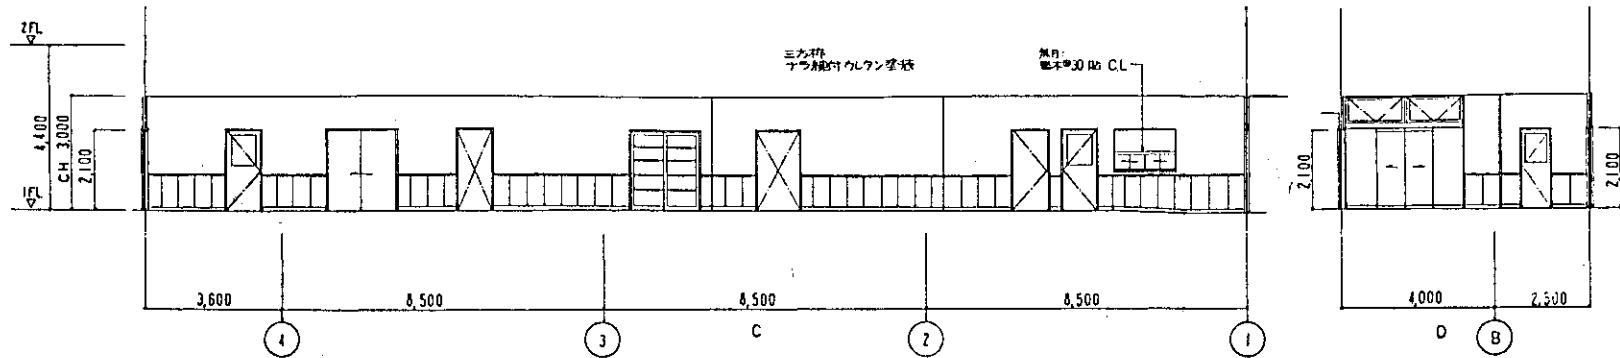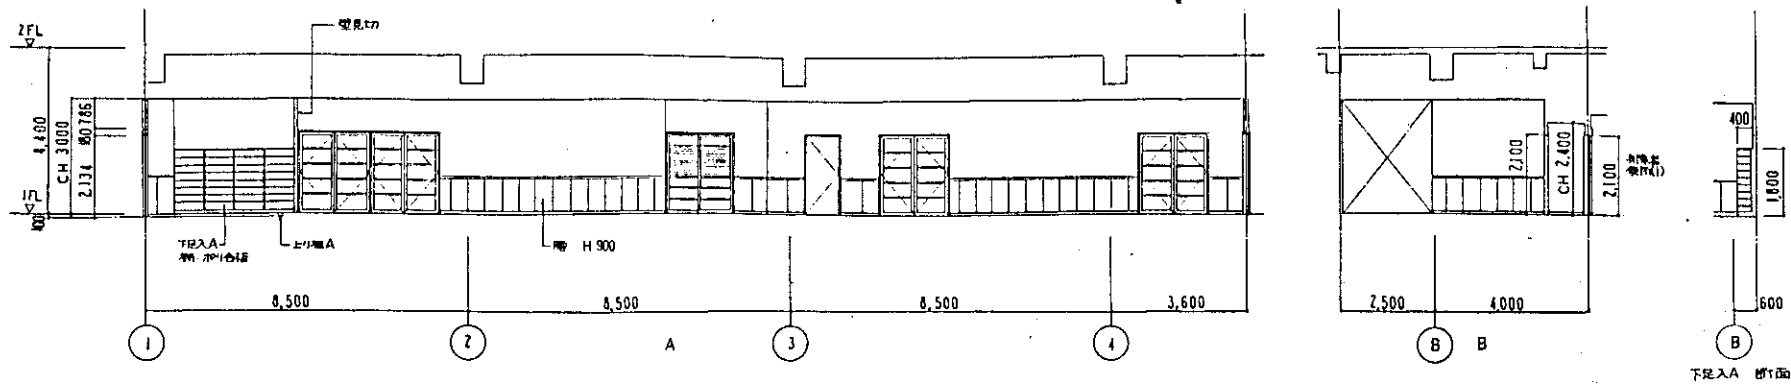


IF 健康研究 1/100

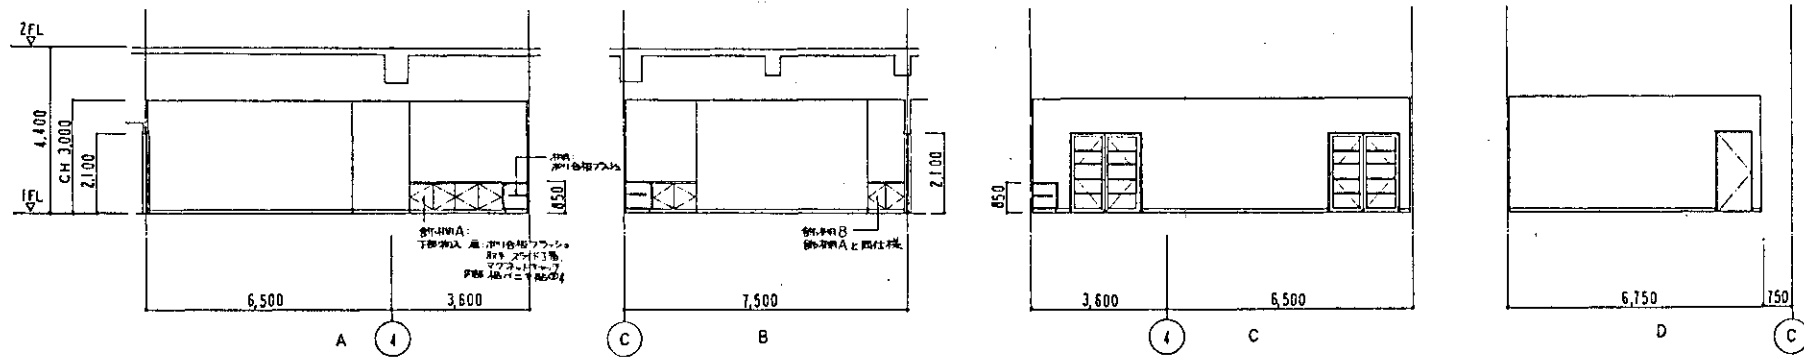

IF リハビリ室 1/100

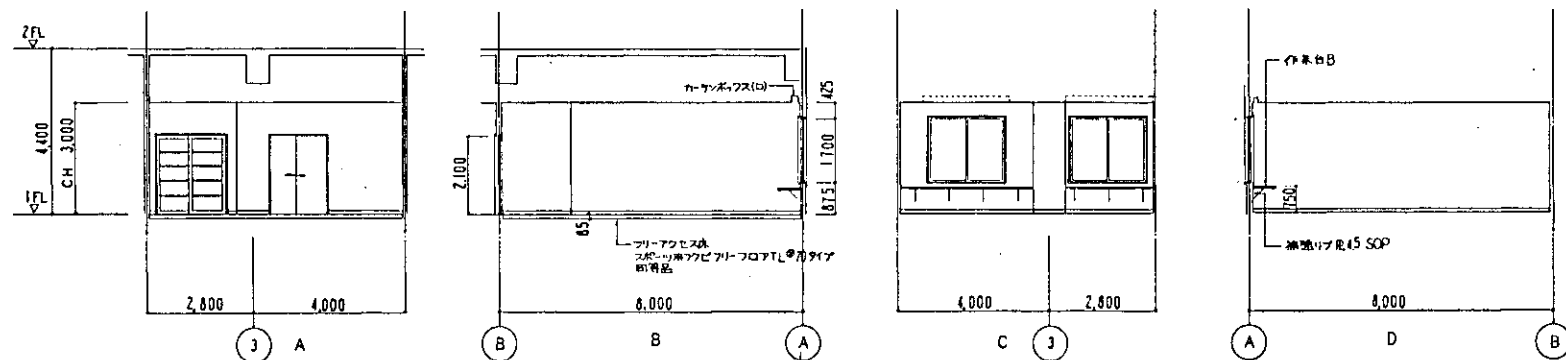



IF 事務局A 1/100

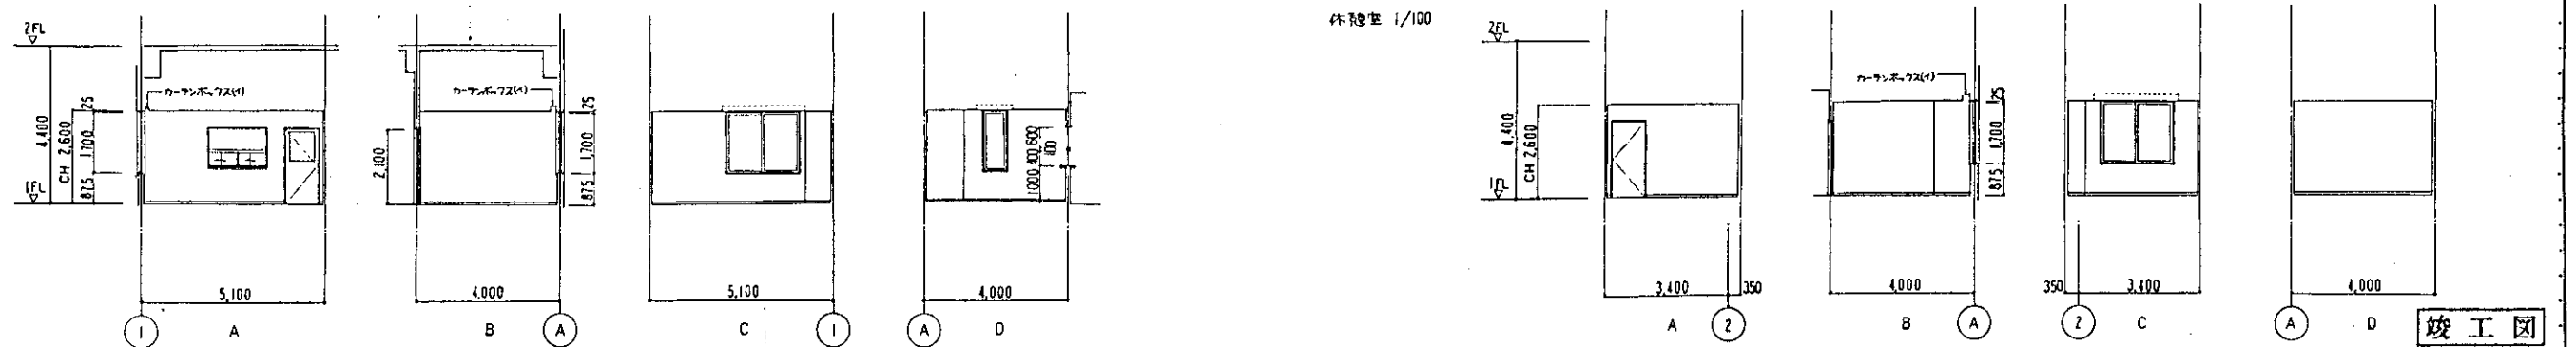

竣工図


[illegible]

IFふれあいコーナー 1/50

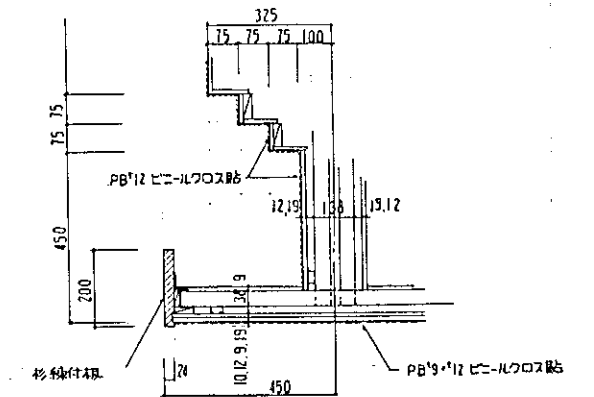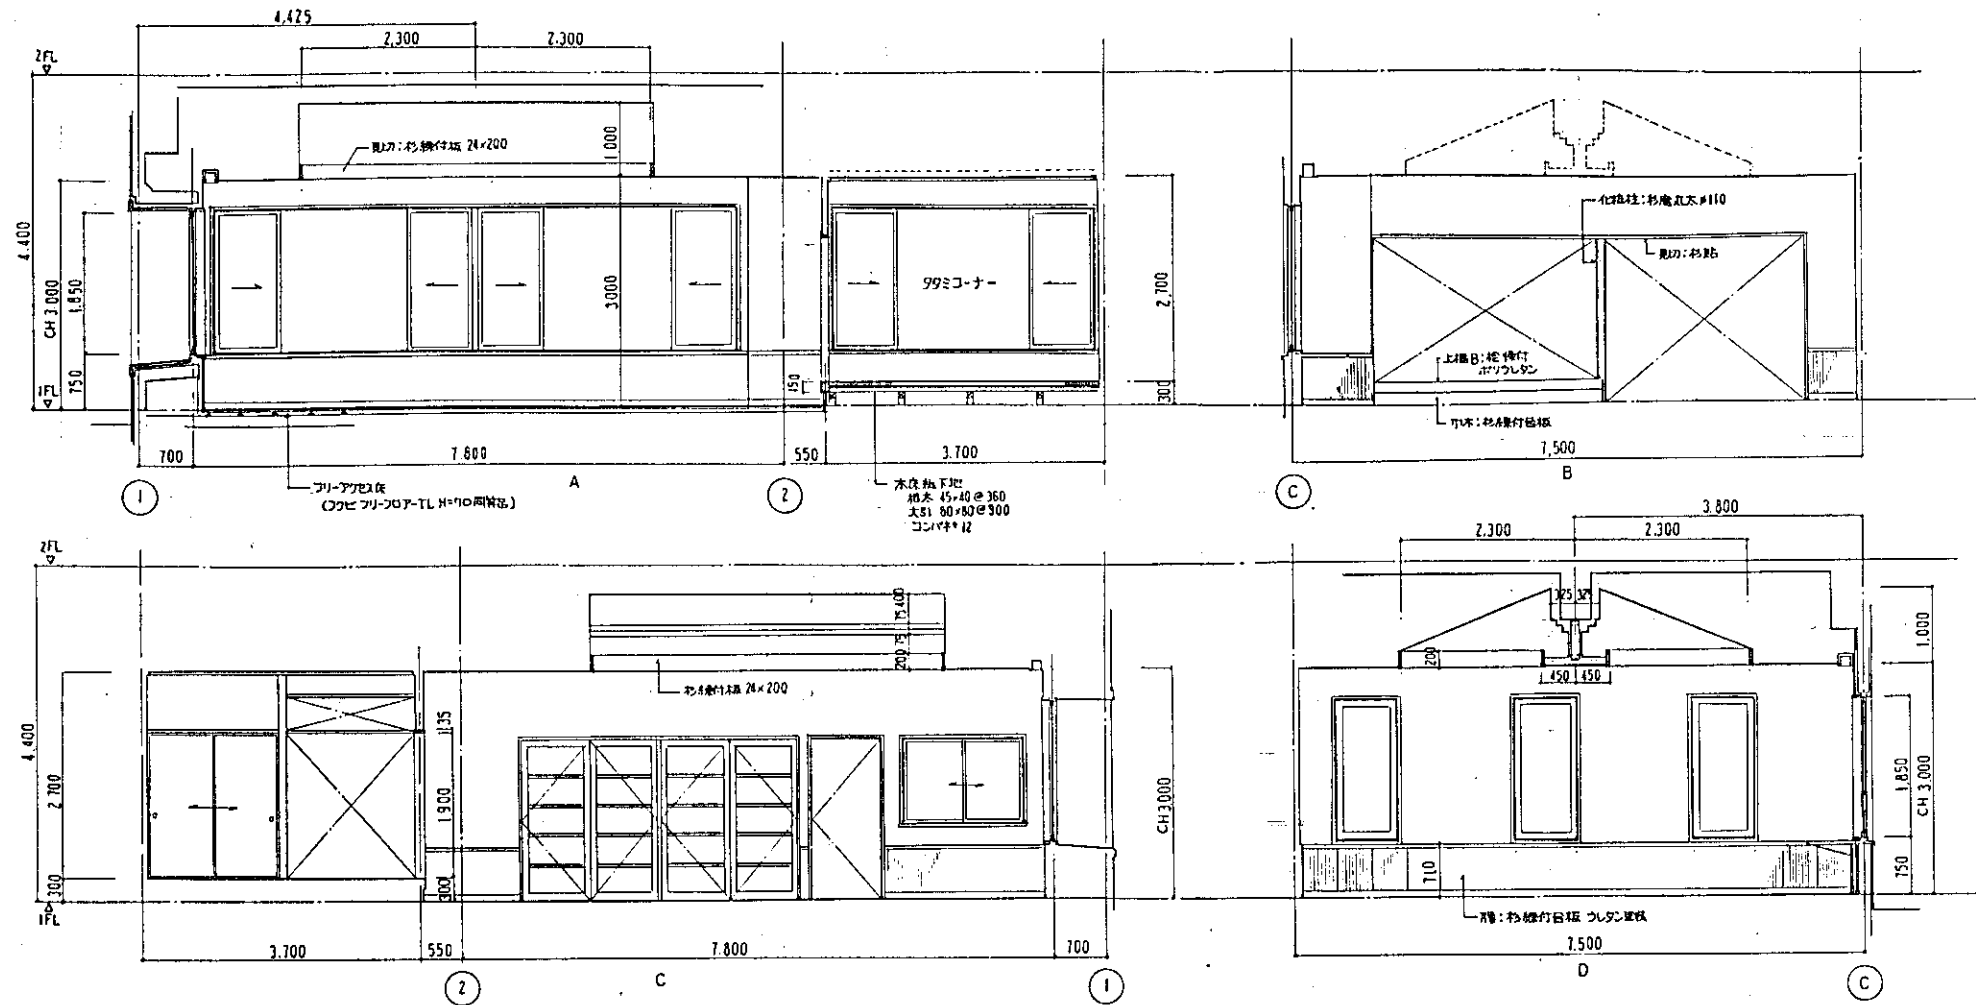


屋根照明部分詳細 1:10

IFテラスコーナー 1/50

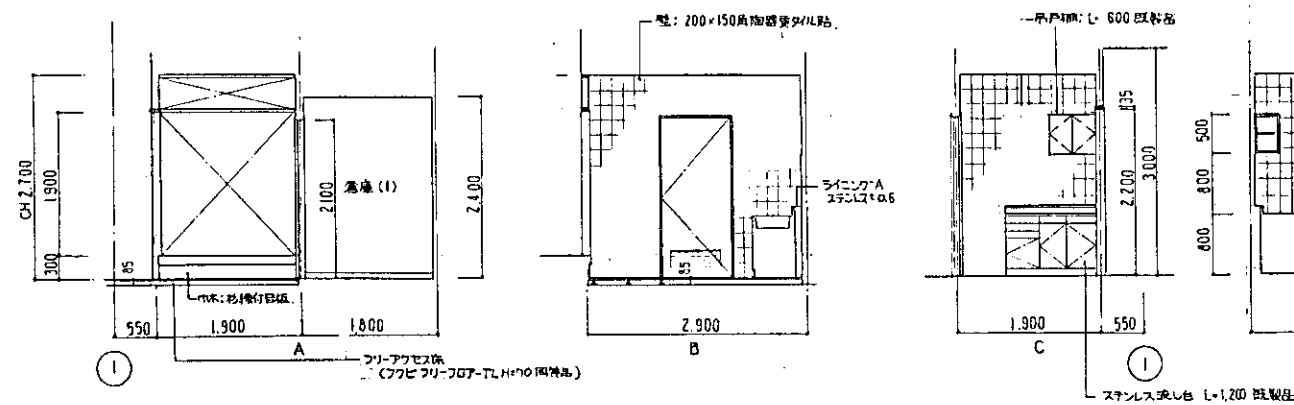


IF器具庫 1/50

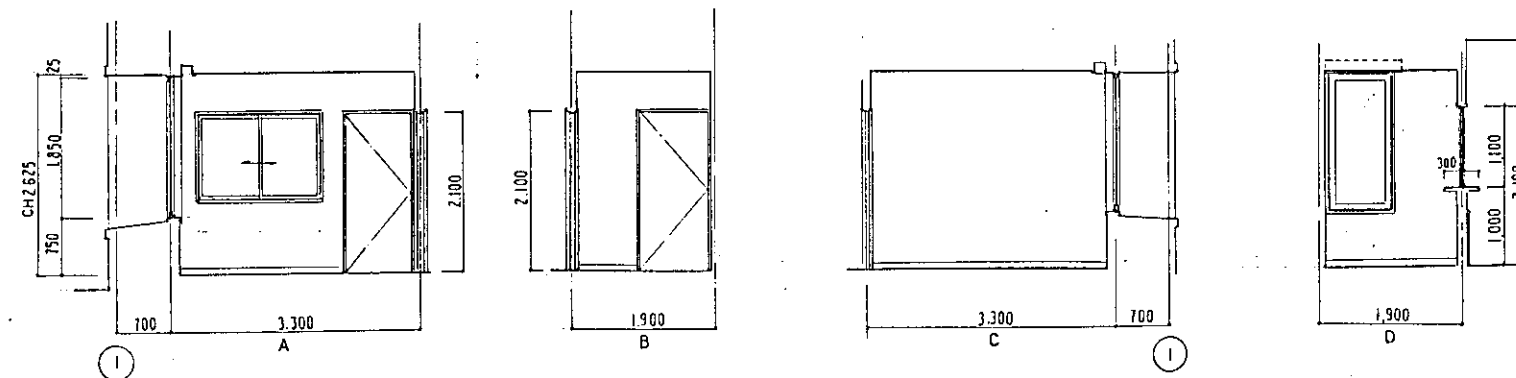


竣工図

	三菱地所株式会社 一級建築士事務所


1F 相談室 1/50

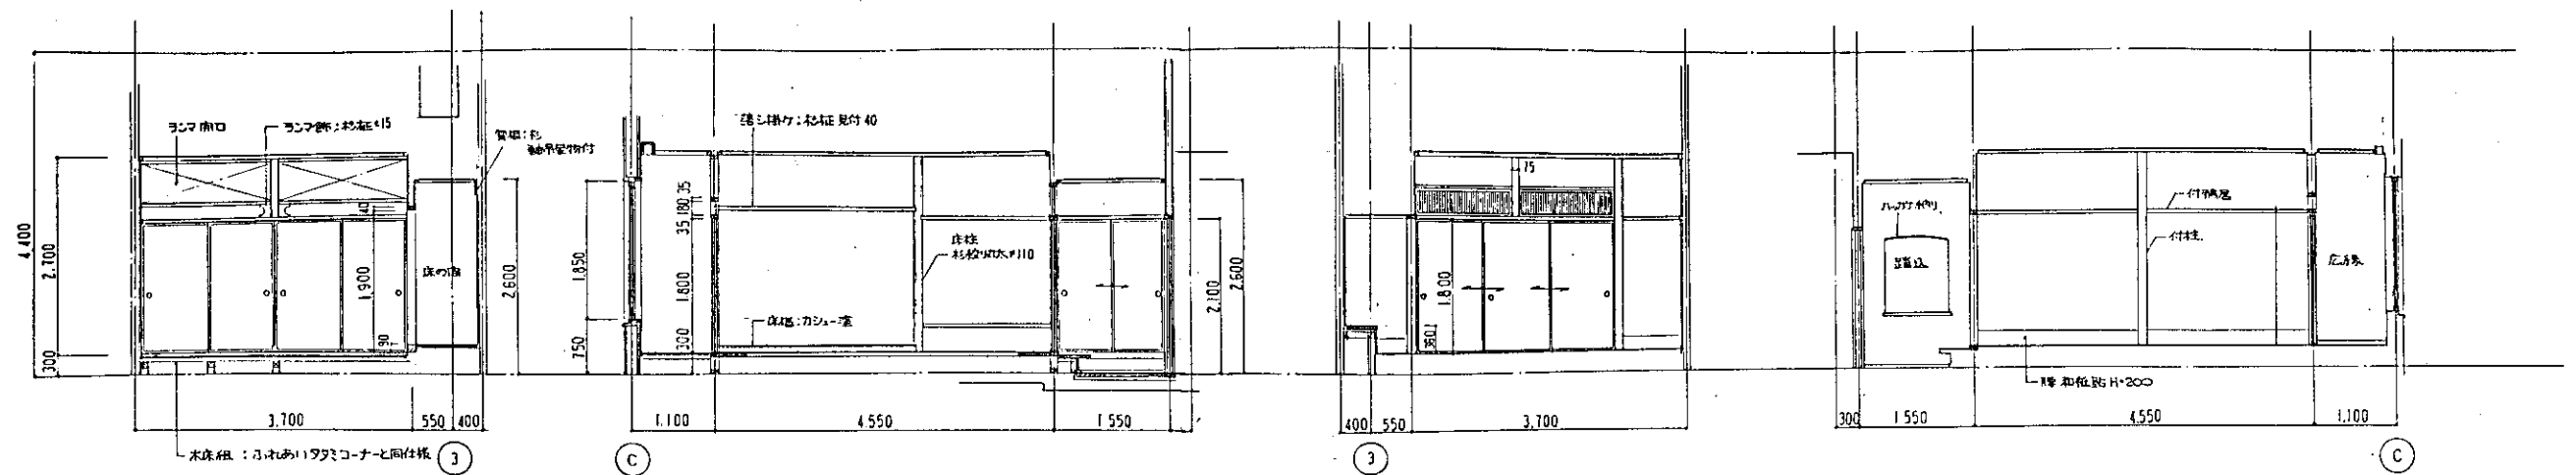


1F 更衣室 1/100
身体浴室 1/100

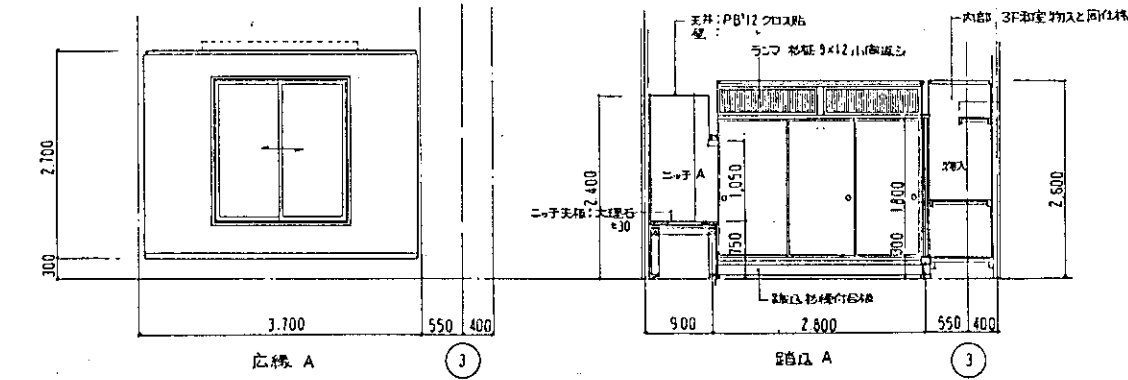


1F 湯沸室 (1) 1/50

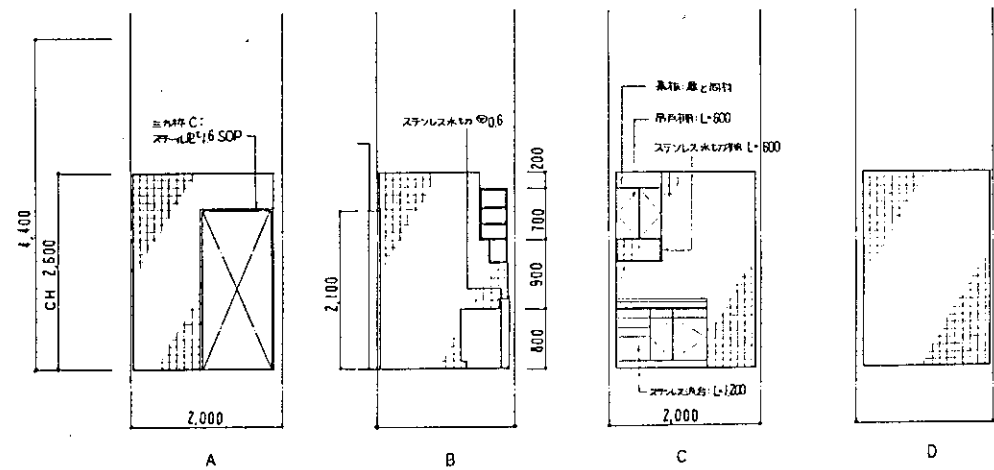

1F 器具室 1/100

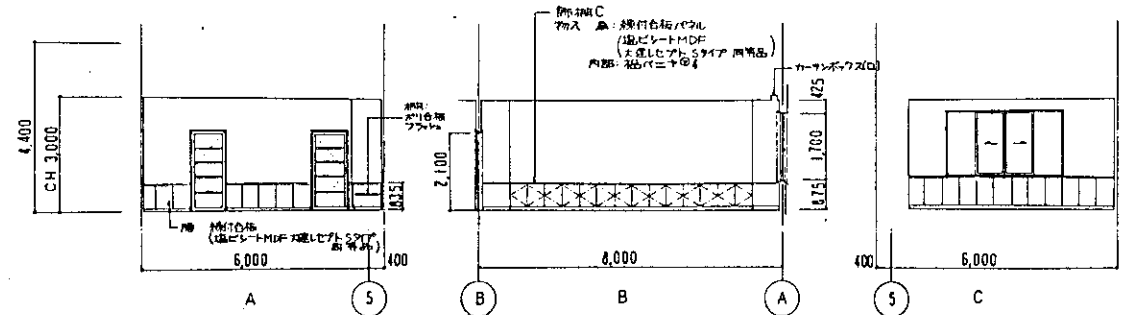

1F 洗濯・乾燥機 (1) 1/50

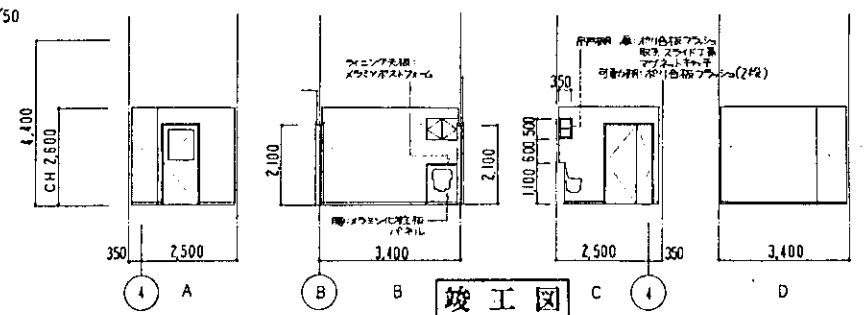

竣工図

担当部

図面番号

意-39

(仮称)「万代常盤の里」整備工事

健康研修センター


1F 展開図 NO.3

縮尺 1:100 1:50

設計者 第84104号 鈴木真二


年月日

三菱地所株式会社一級建築士事務所

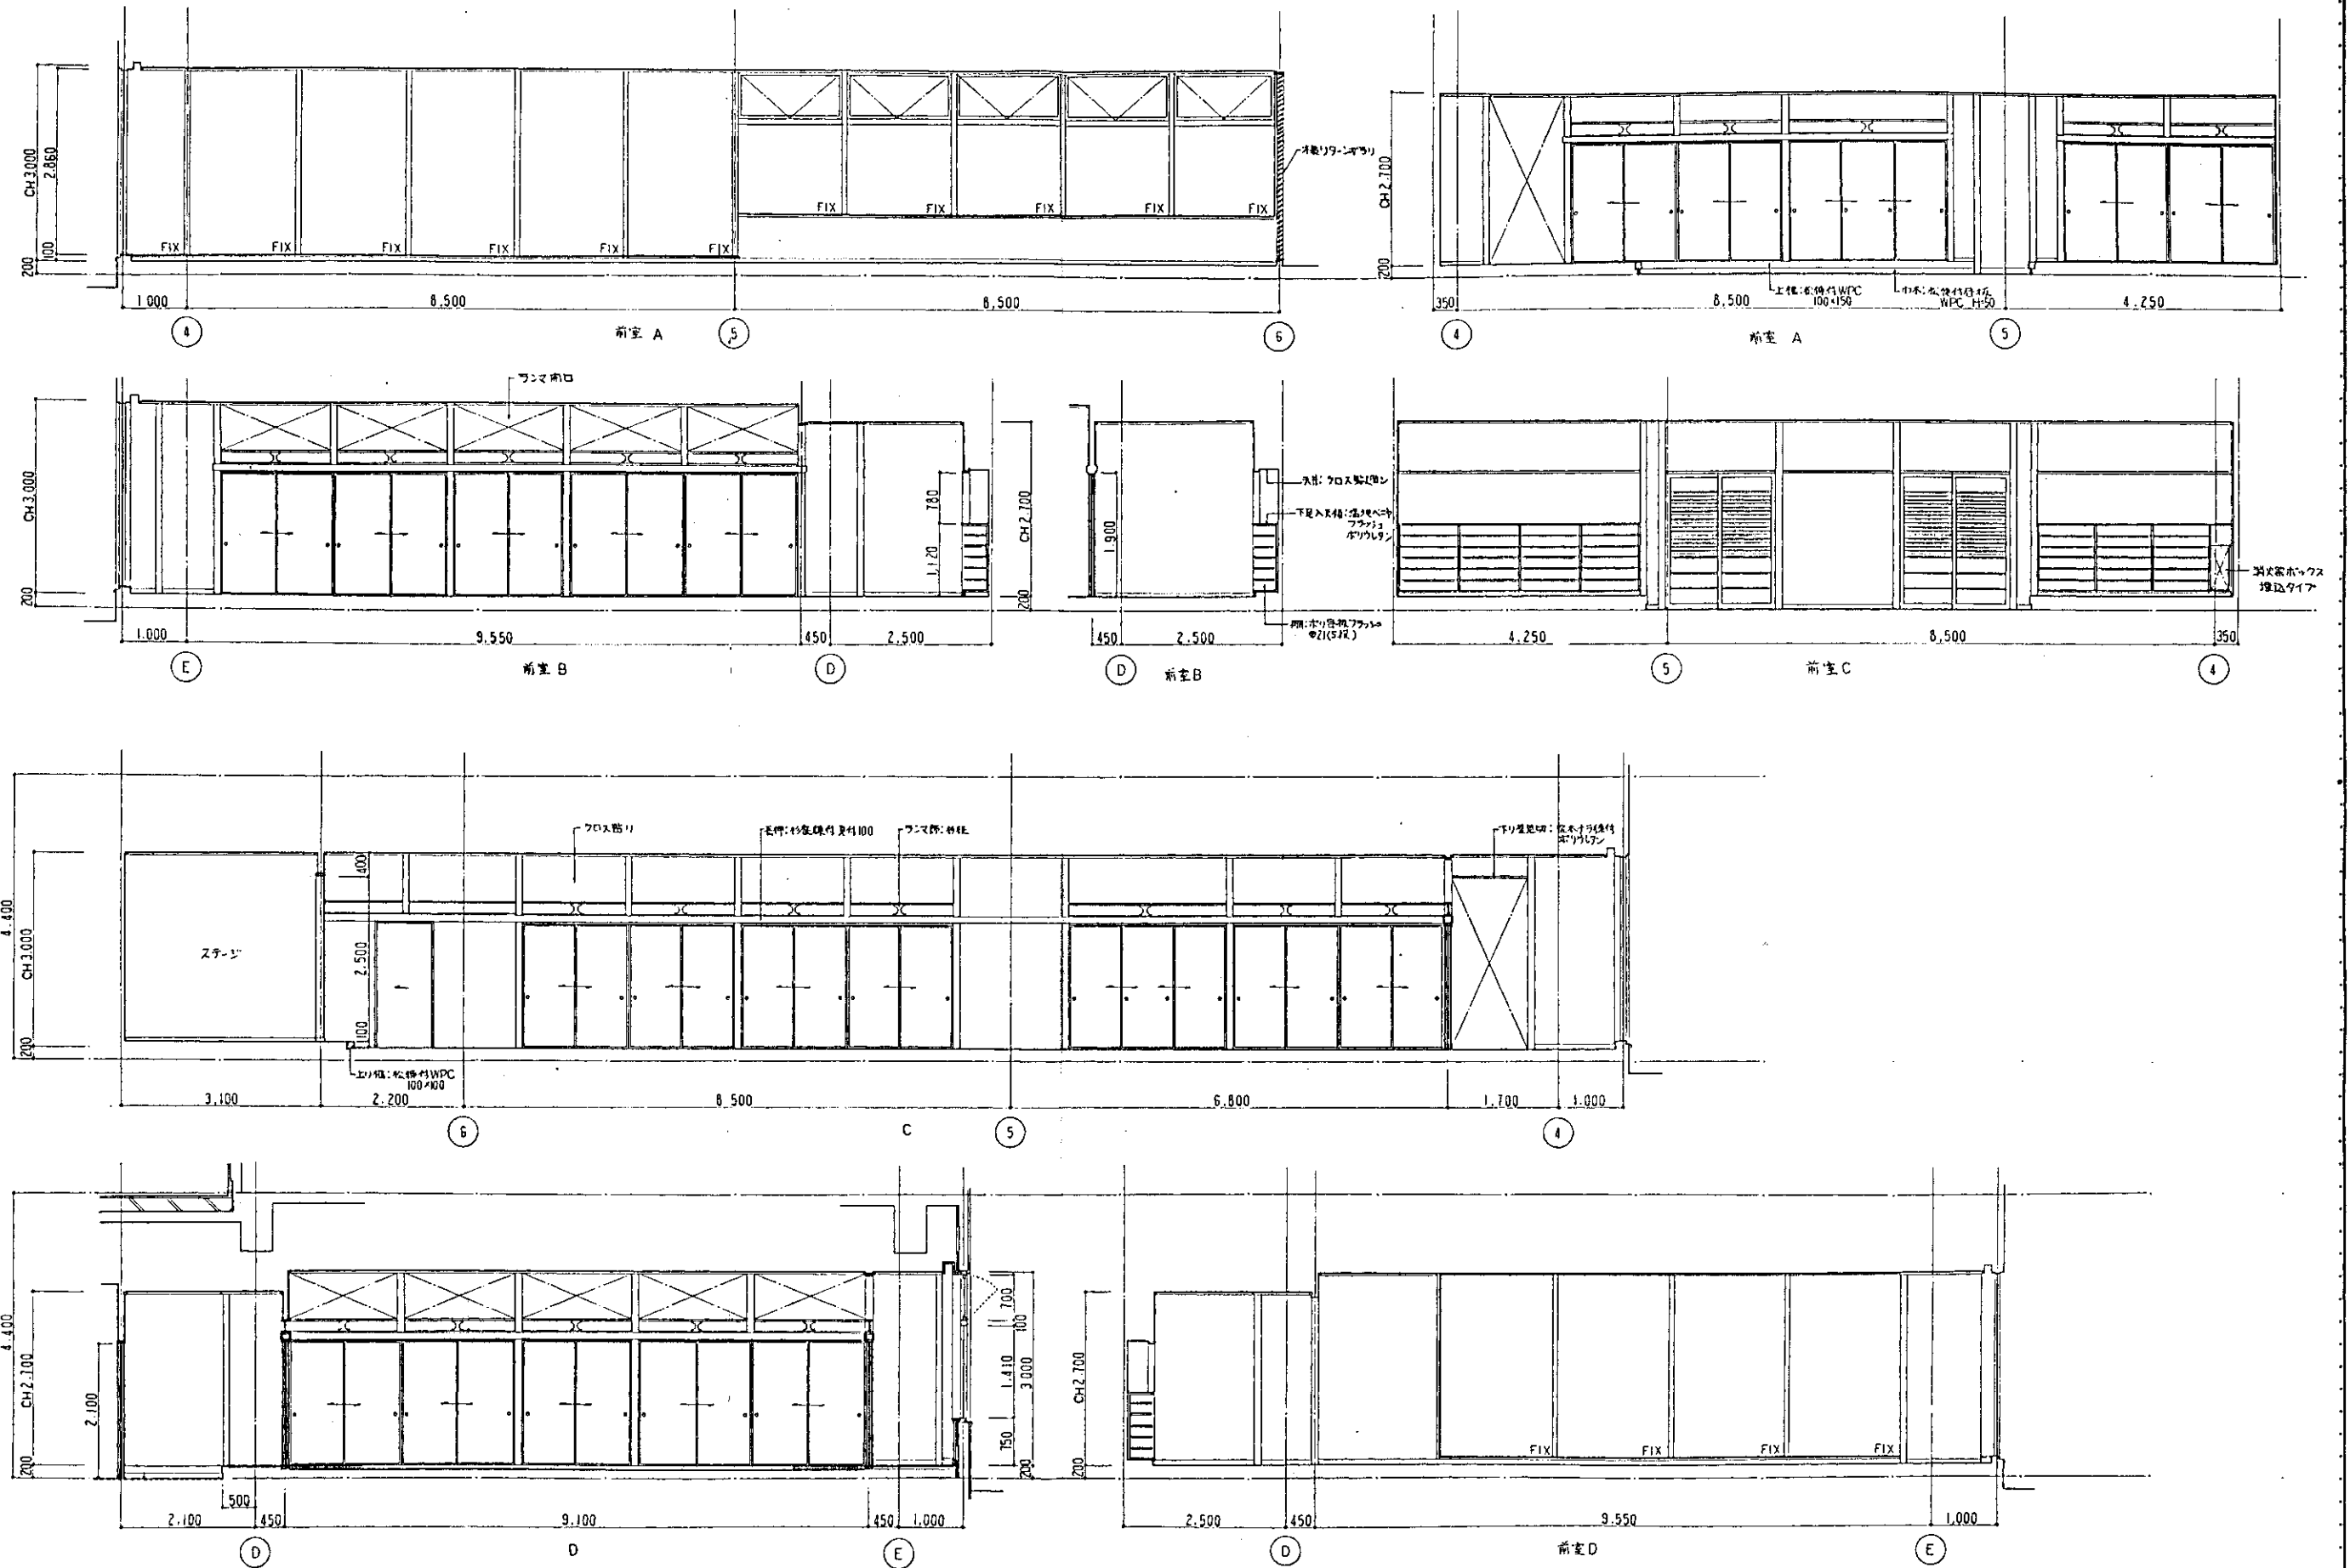


竣工図

図面番号	(股)「万代常開の里」整備工事
④-41	健康福祉センター
	1F 断面図 NO. 5
縮尺 1/50	設計者 一級建築士 鈴木真二
年月日	三笠地所株式会社一級建築士事務所

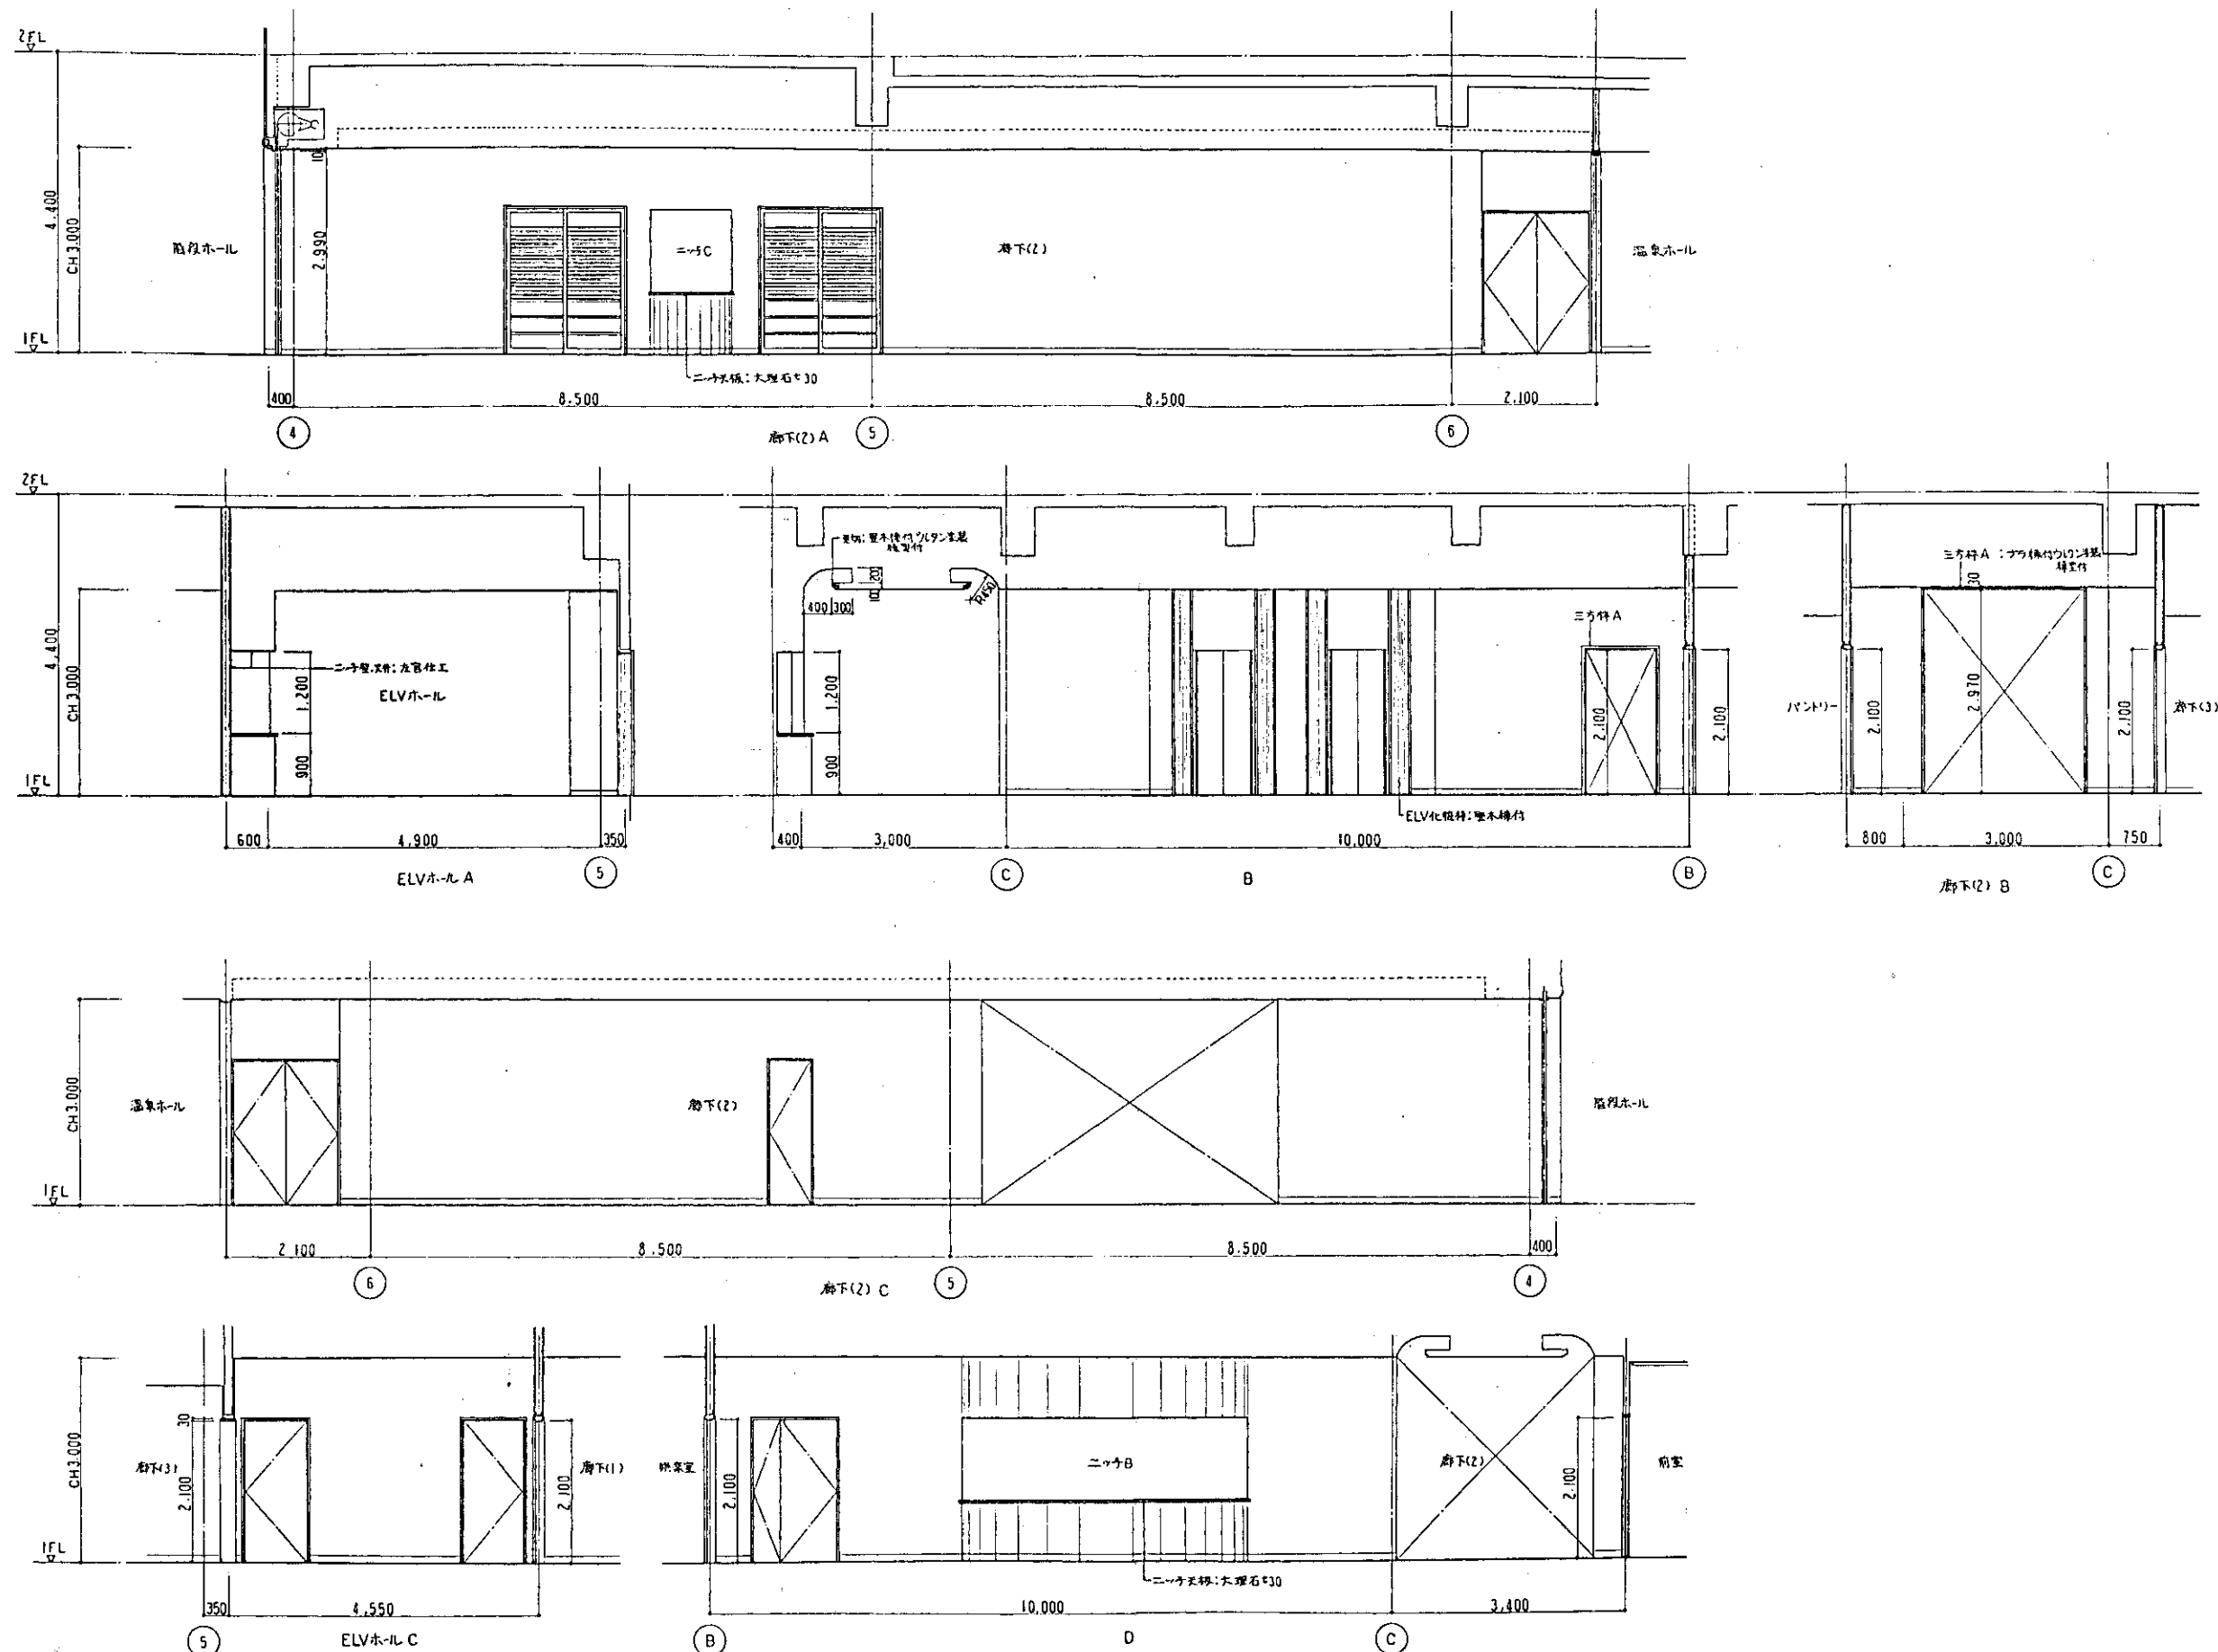

竣工図

図面番号	(42) - 42
縮尺	1:50
年月日	
担当部	
設計者	三菱地所株式会社 鈴木真二

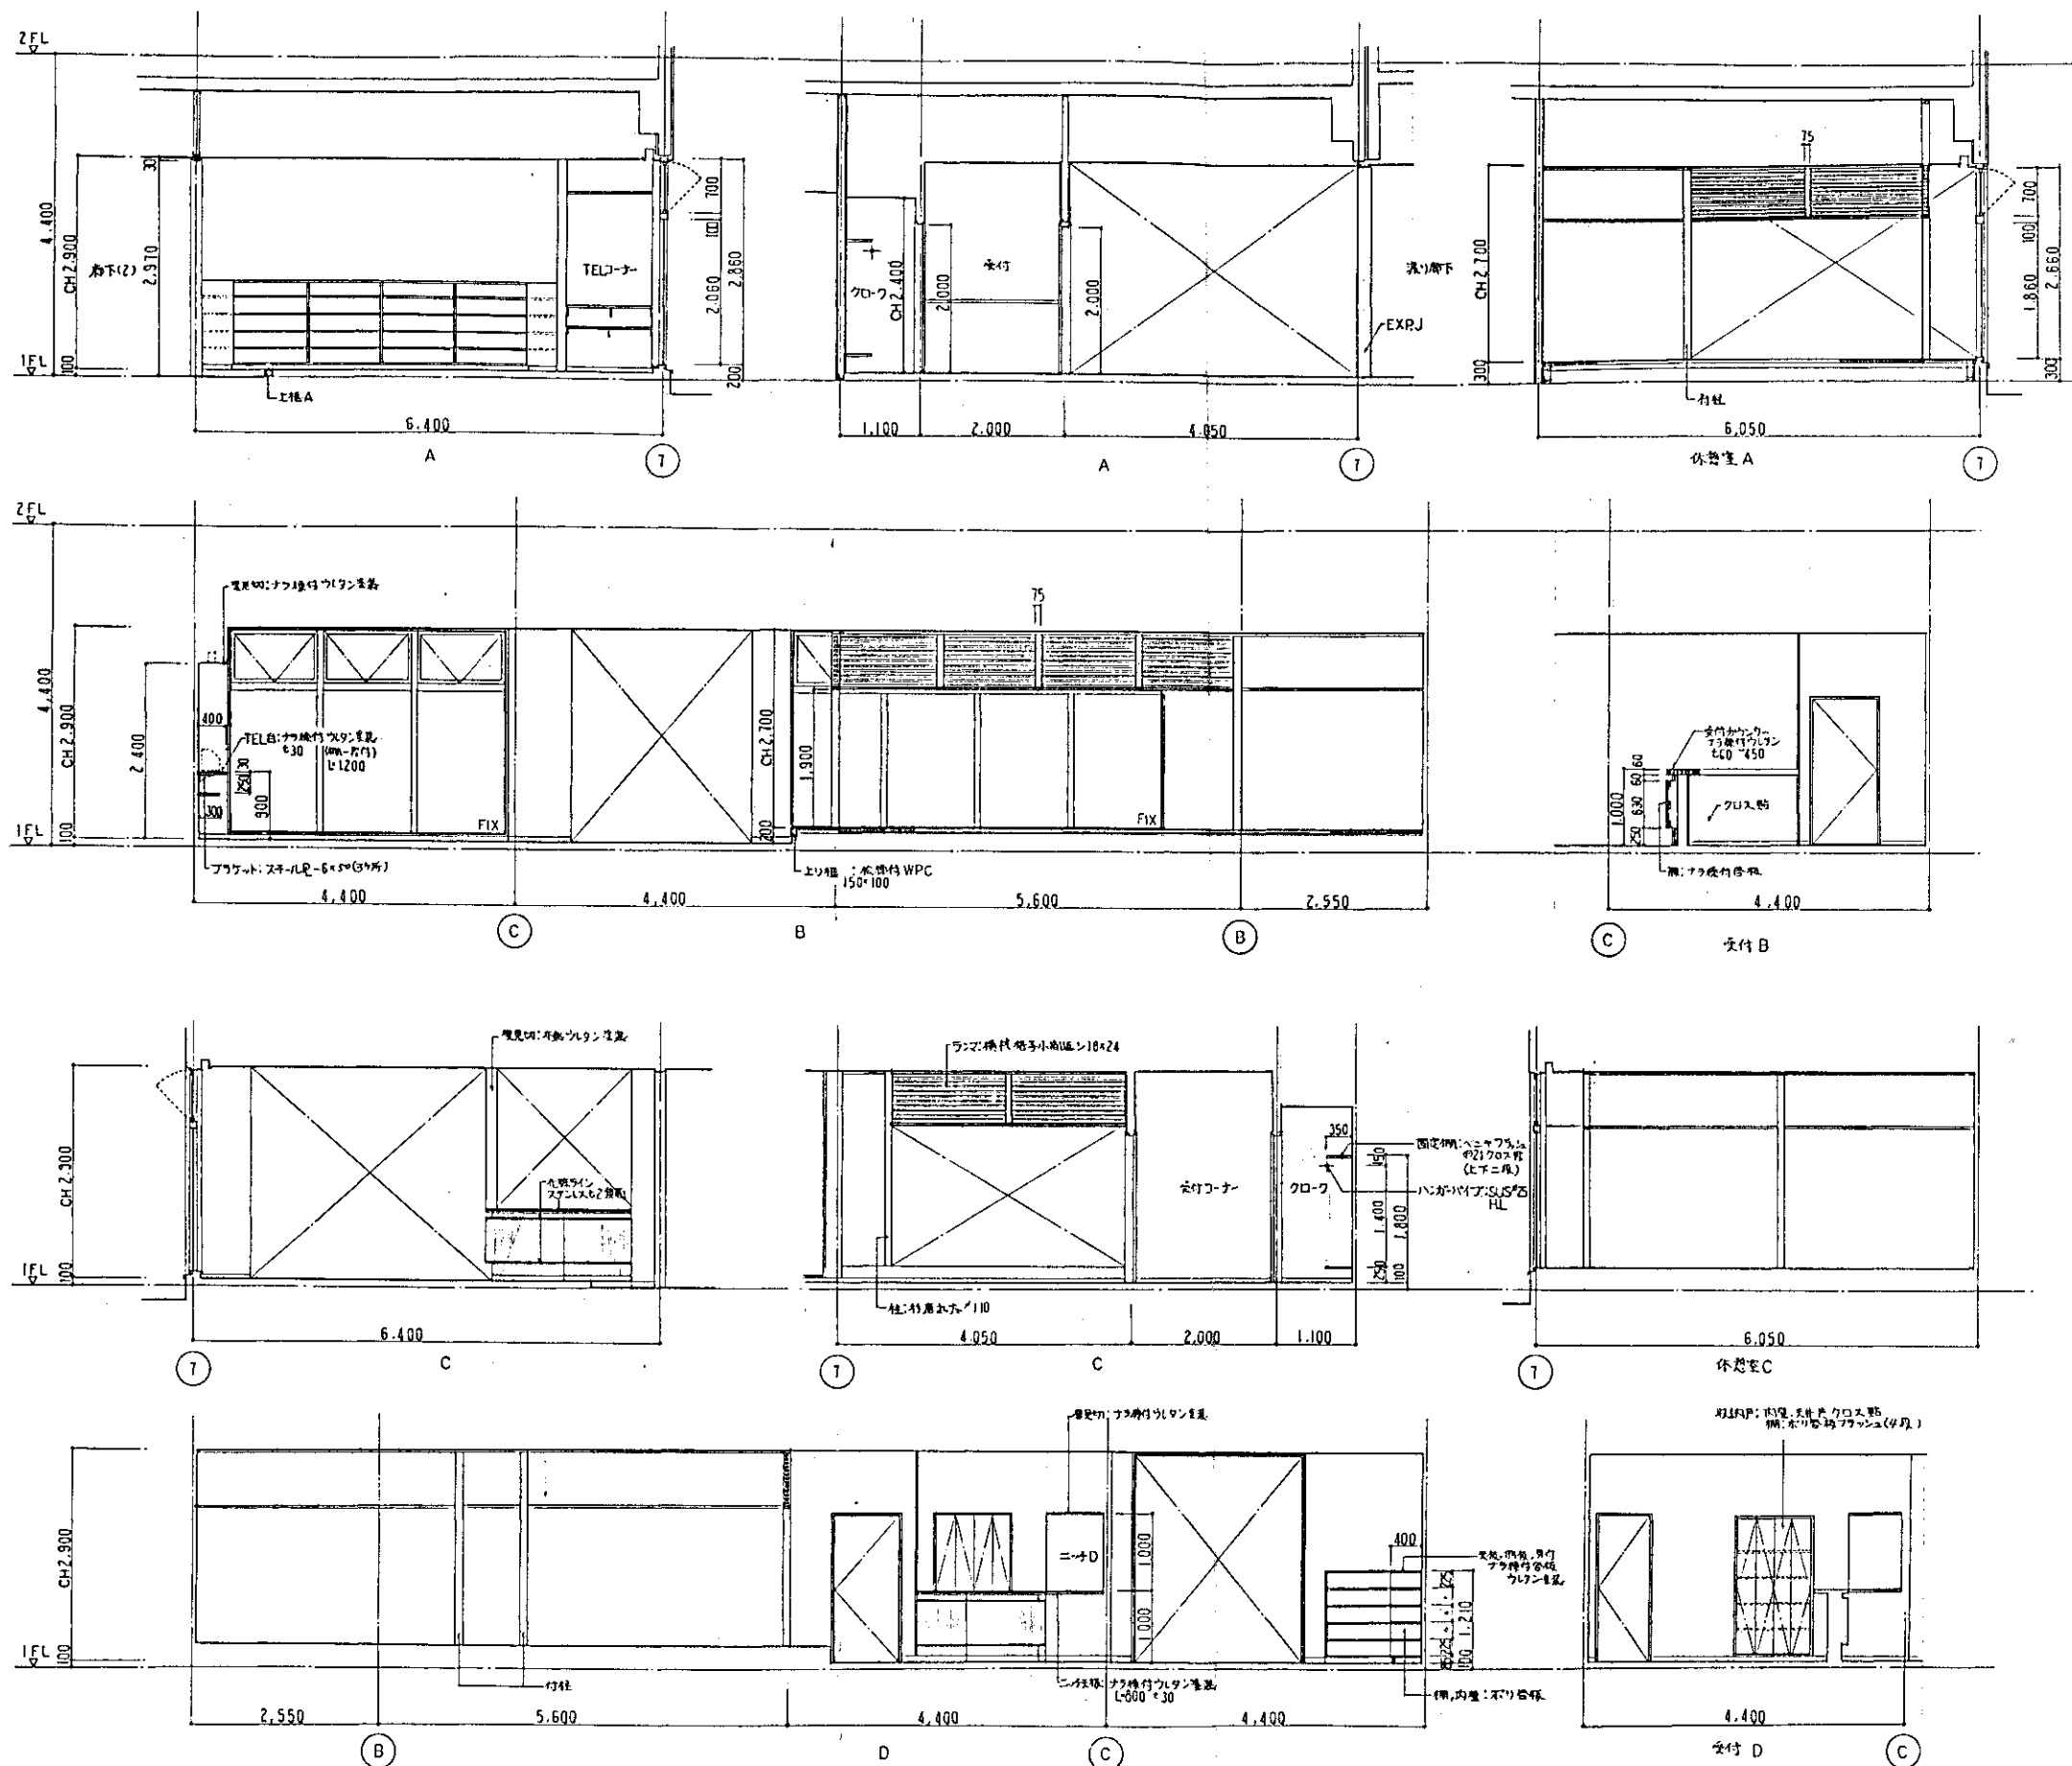

竣工図


図面番号	(仮)「近代常備の里」整備工事
④-43	健康館工-7
	IF 断面図 NO.7
縮尺 1:50	設計者 一級建築士 鈴木 真二
年月日	三菱地所株式会社一級建築士事務所

[illegible]


[illegible]

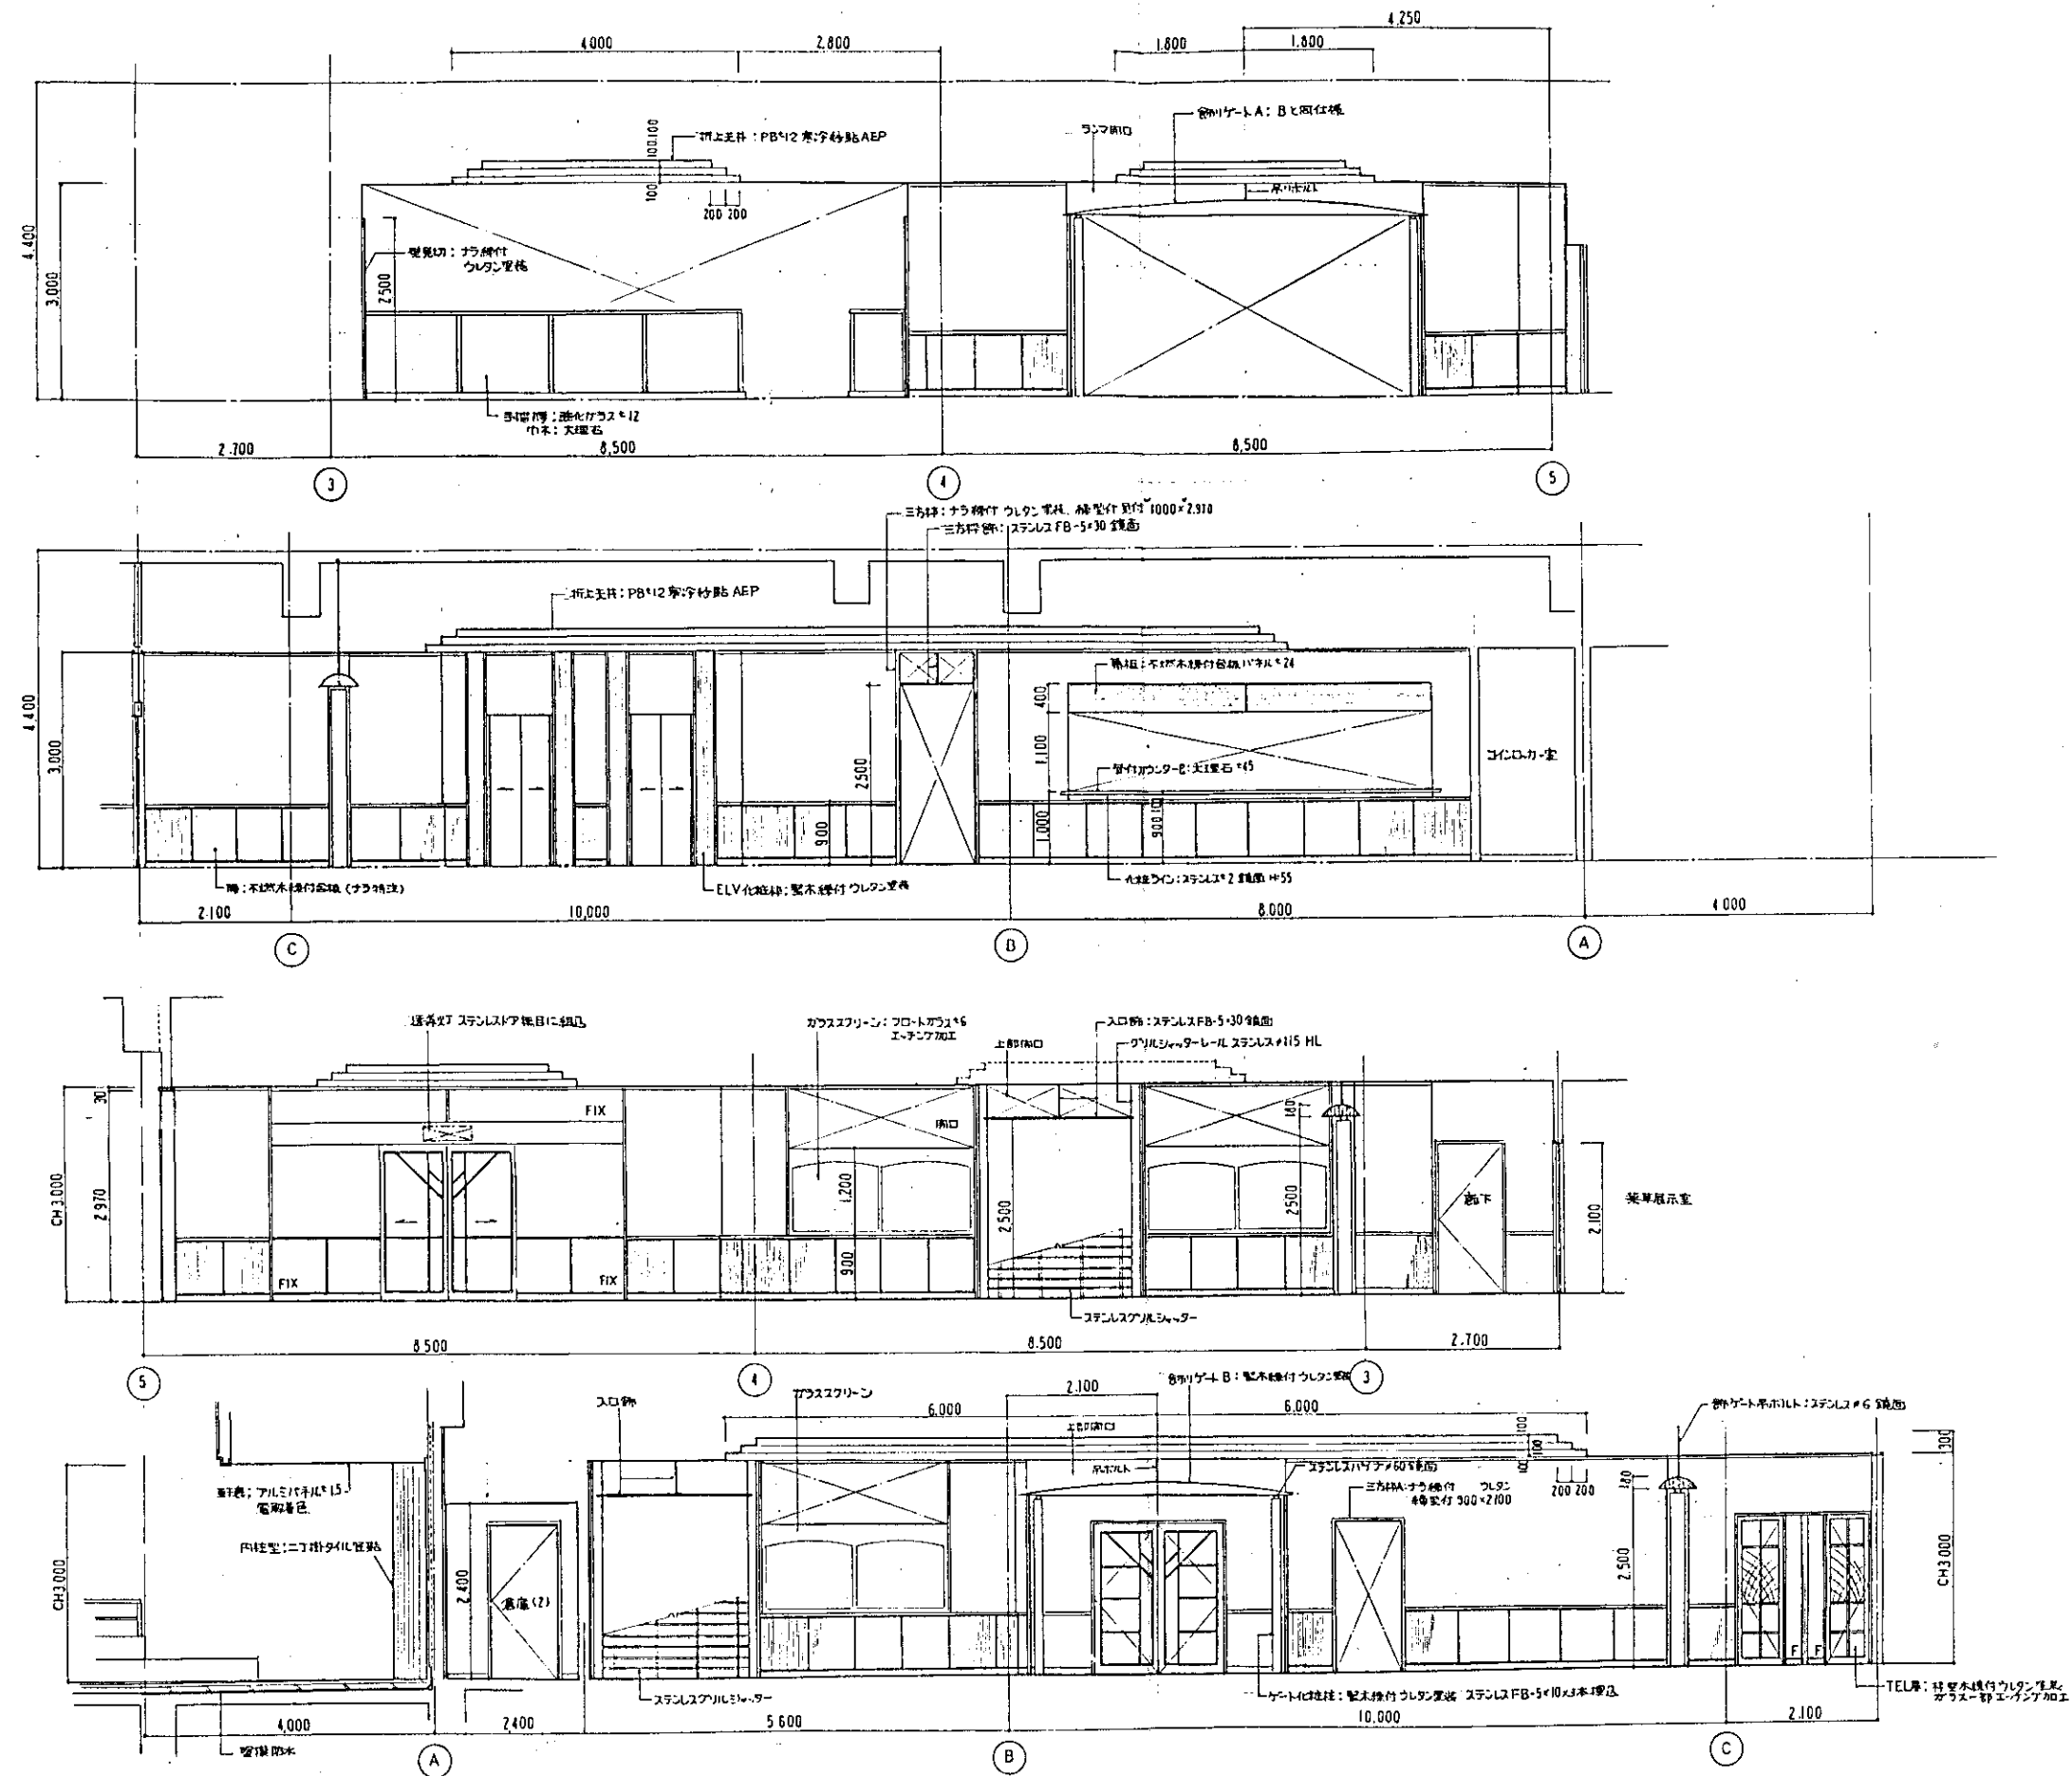

竣工図





図面番号	④-45	(仮称) 万代常備の里 整備工事
縮尺	1/50	健康研修センター
年 月 日		2F 展南図 NO.2
設計者	鈴木真二	設計者 第841.0.4号 鈴木真二
担当部		三菱地所株式会社一級建築士事務所

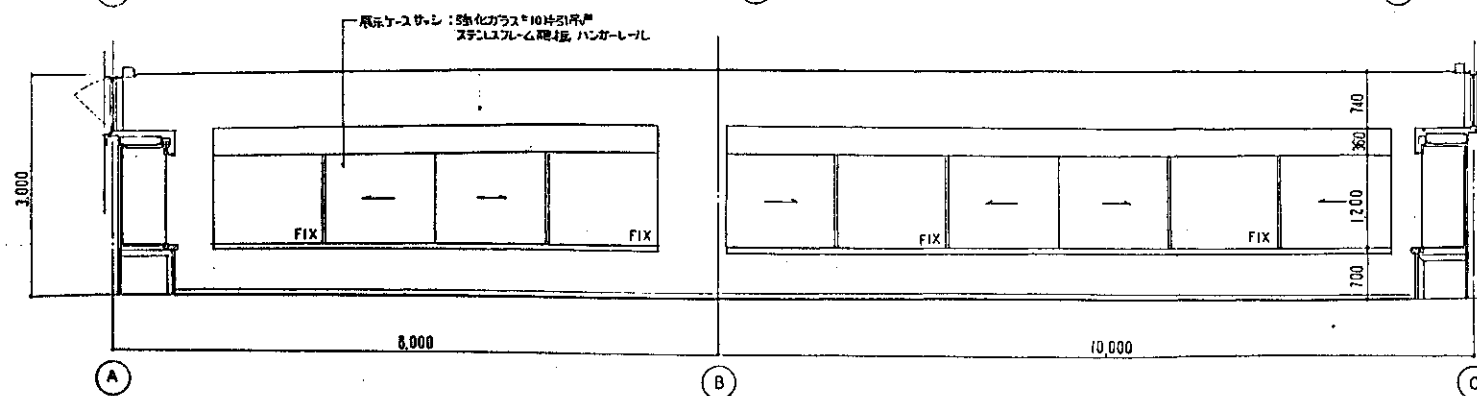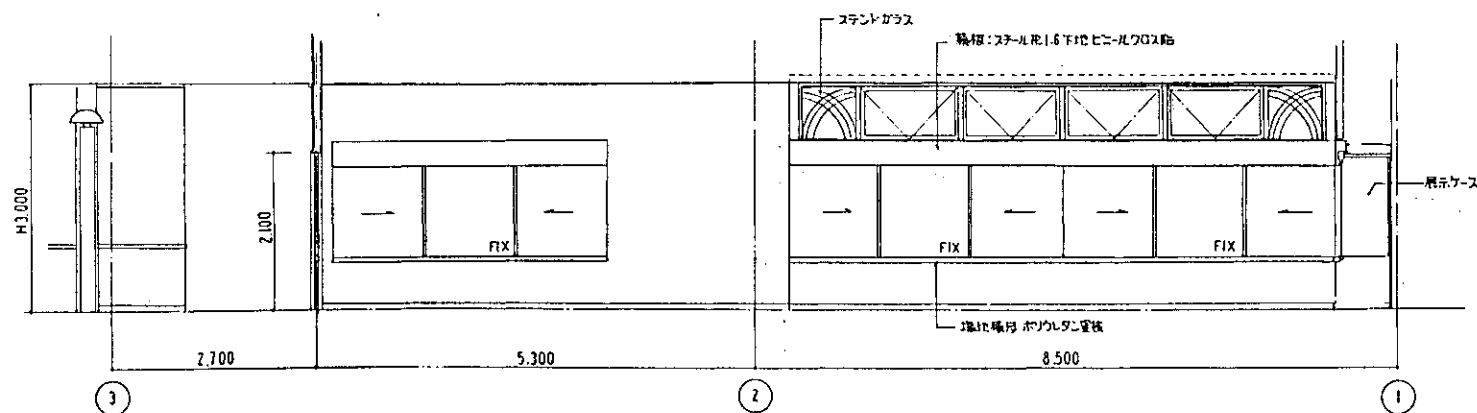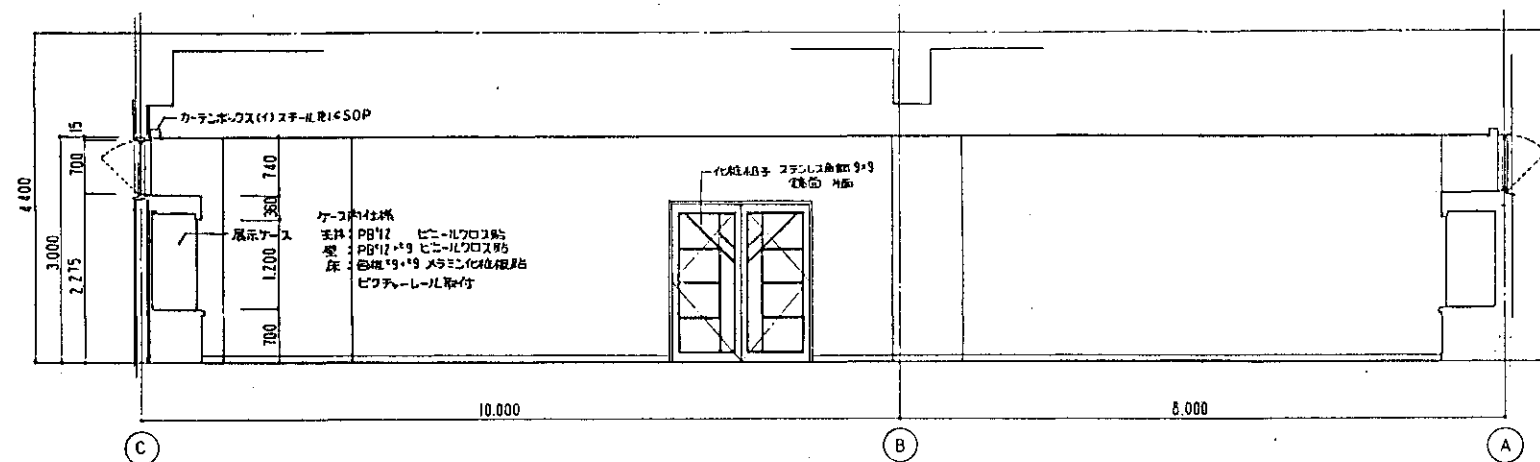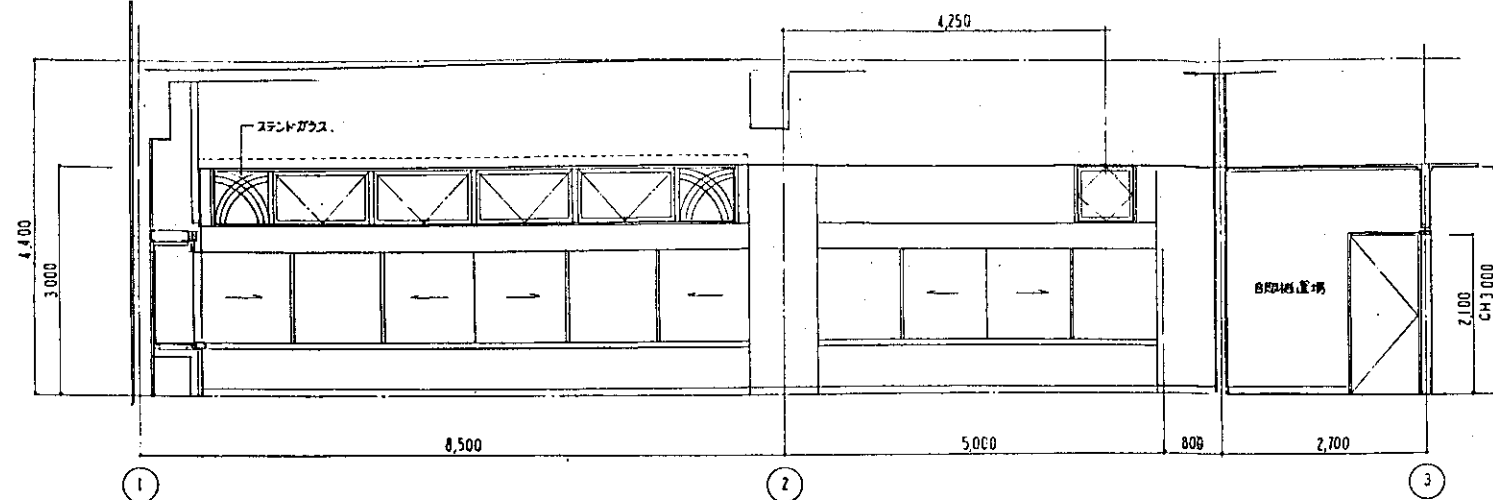
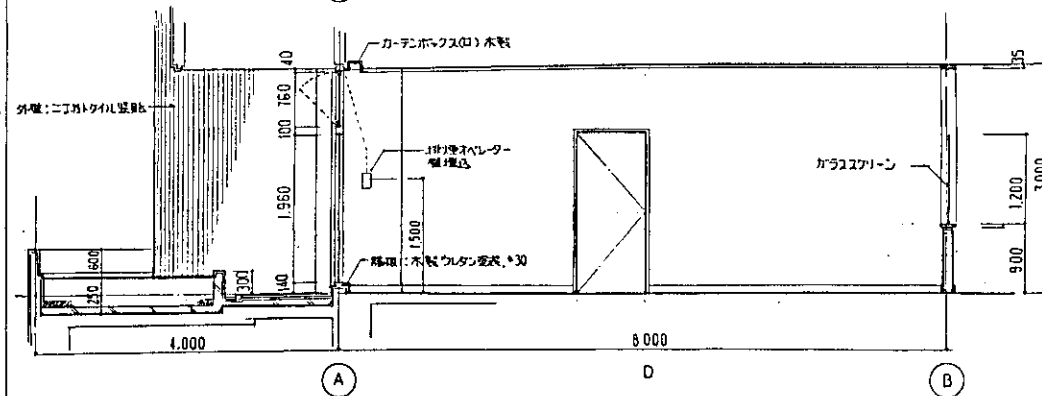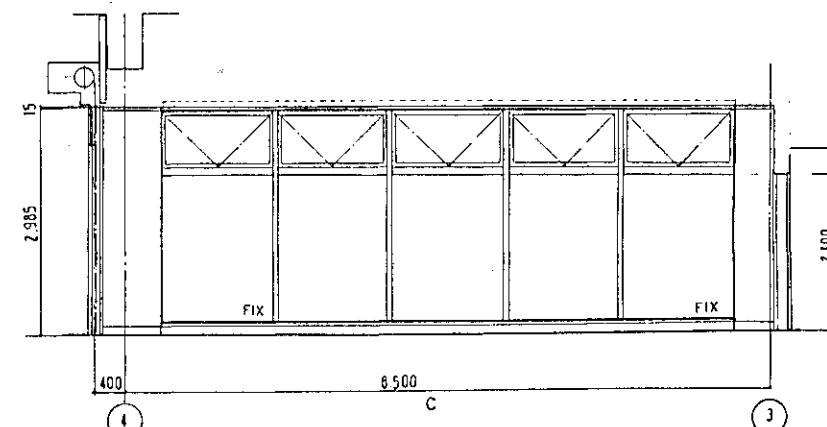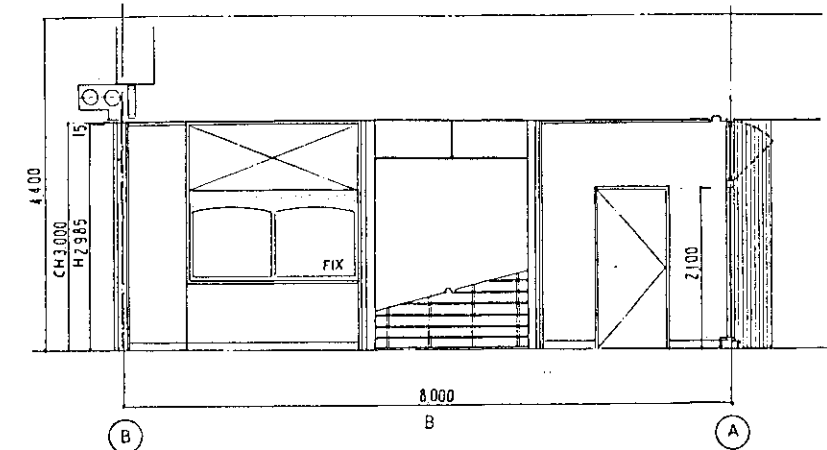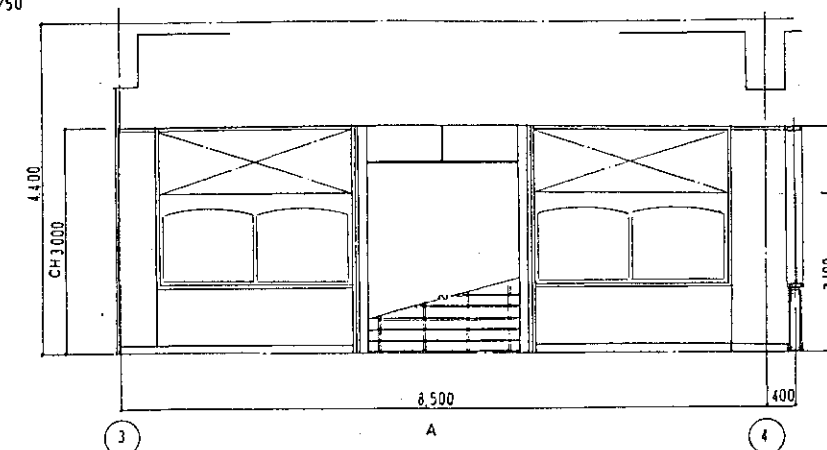

竣工図

担当部

図面番号

④-46

(仮称)「万代富岡の里」整備工事

建築設備メモ

2F 展南図 NO.3








縮尺

1/50


設計者 一般建築士会 鈴木真二

年月日


三笠地所株式会社一級建築士事務所

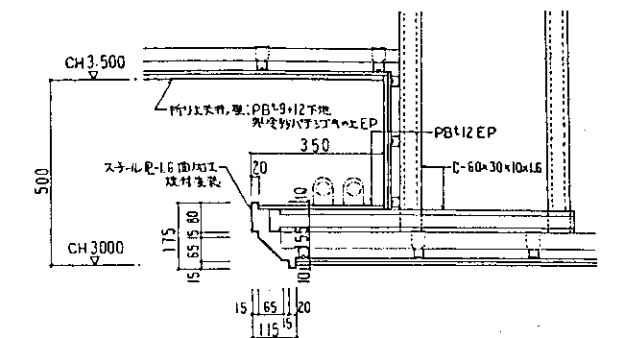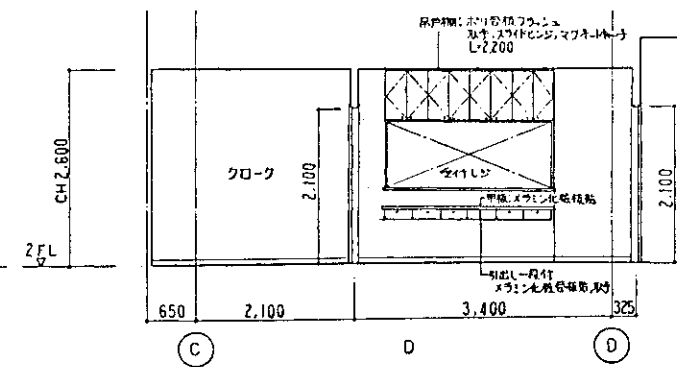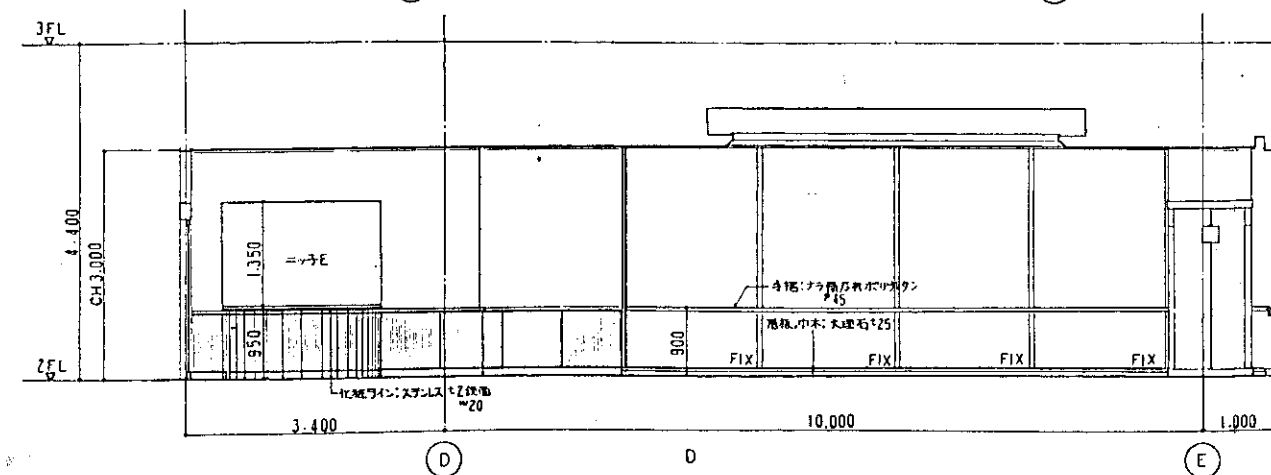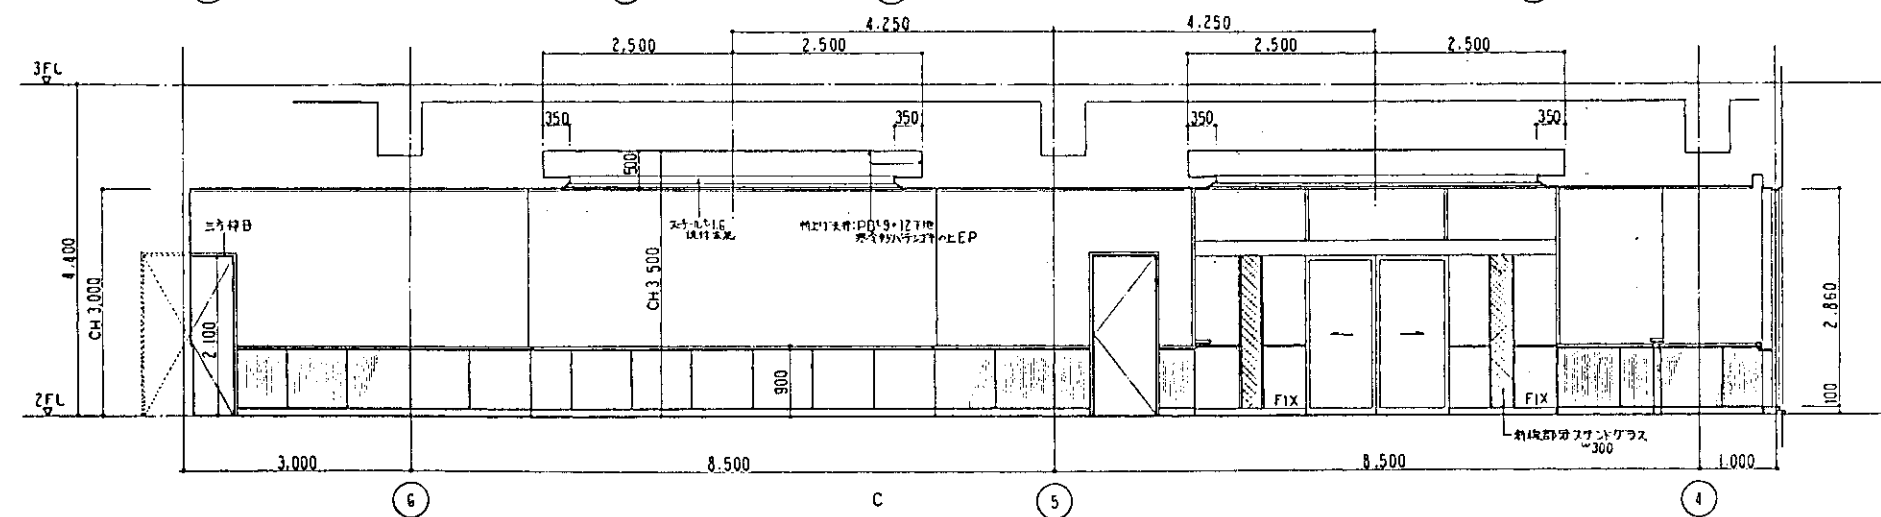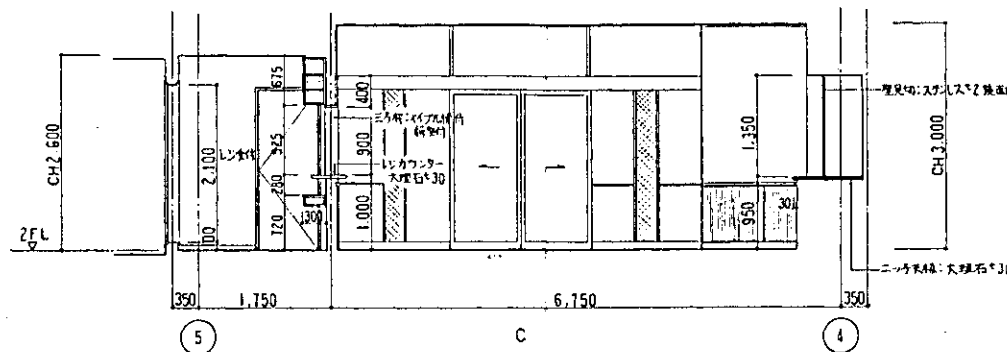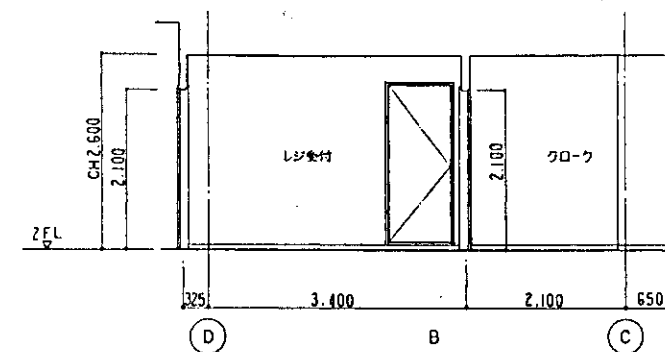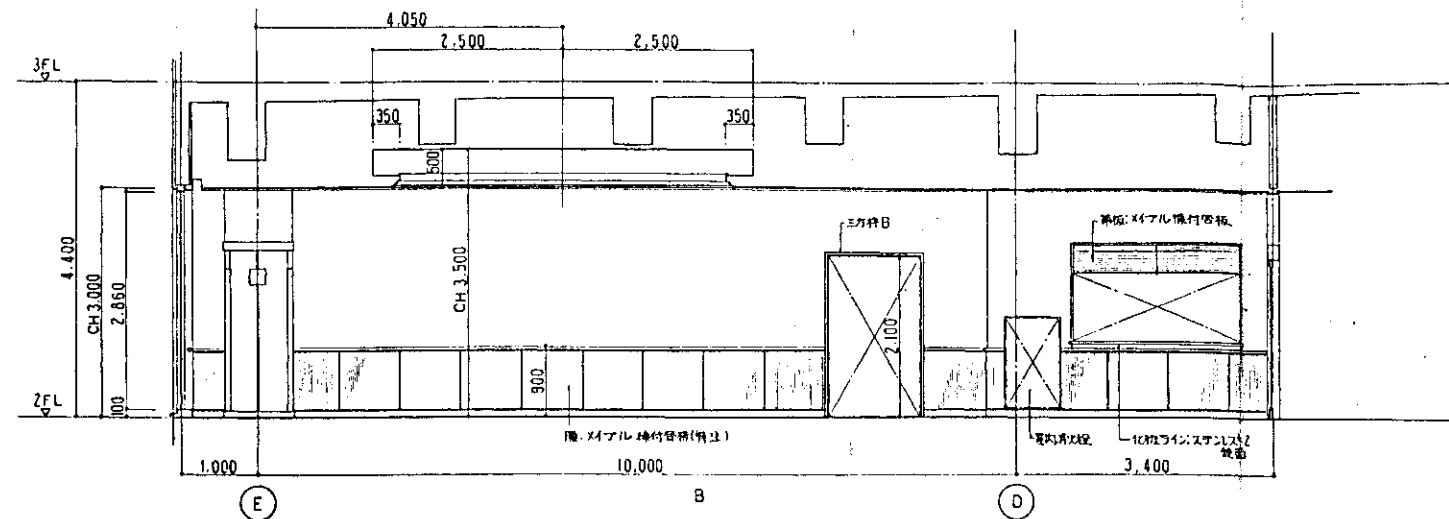

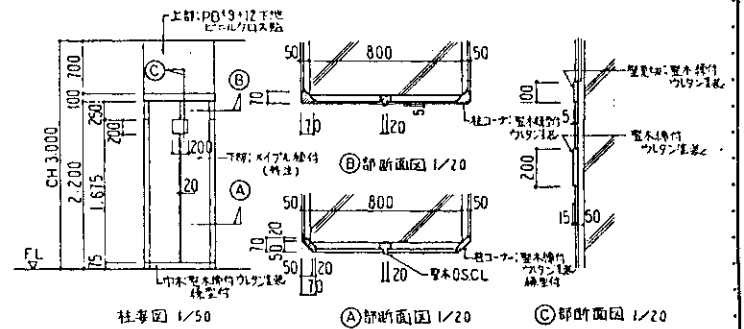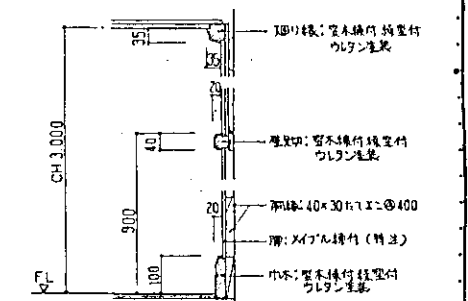
竣工図


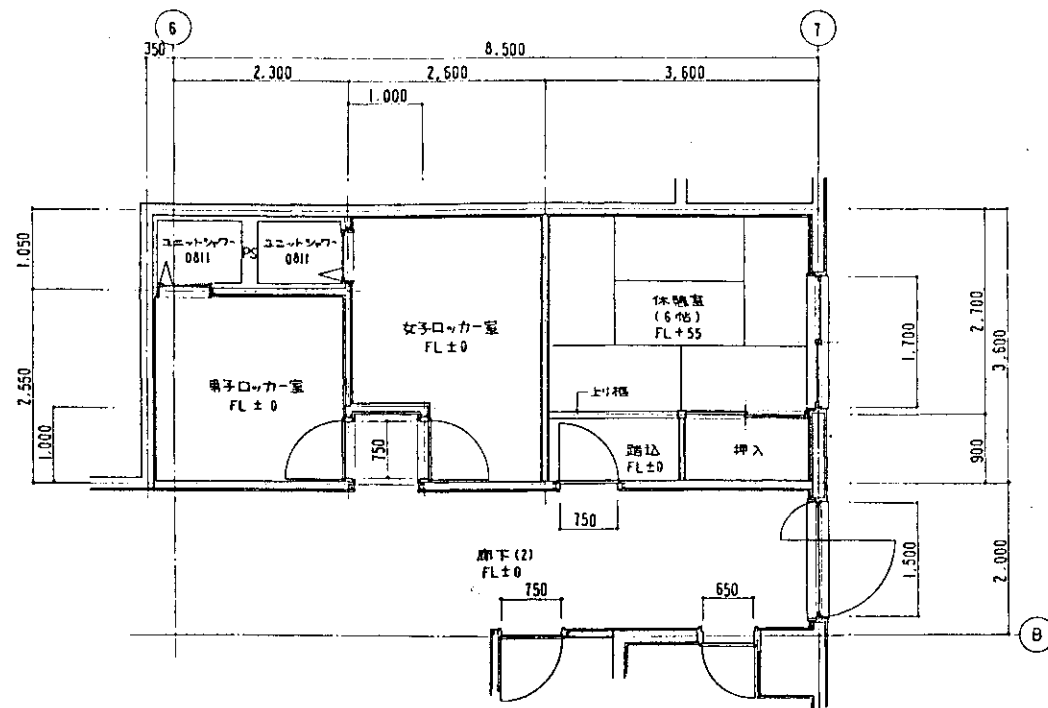


2F ロッカー室、休憩室 平面詳細図 1/50

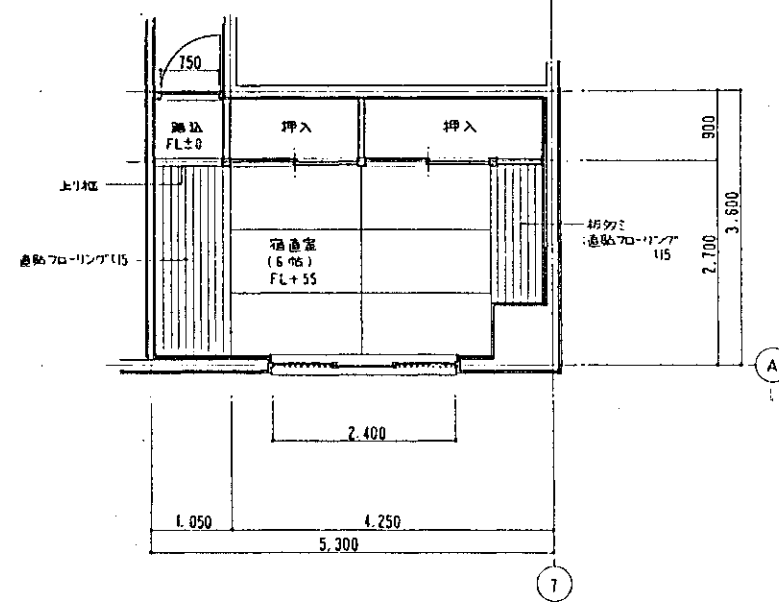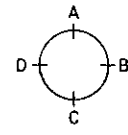


2F 宿直室 平面詳細図 1/50


2F 男子ロッカー室 1/50

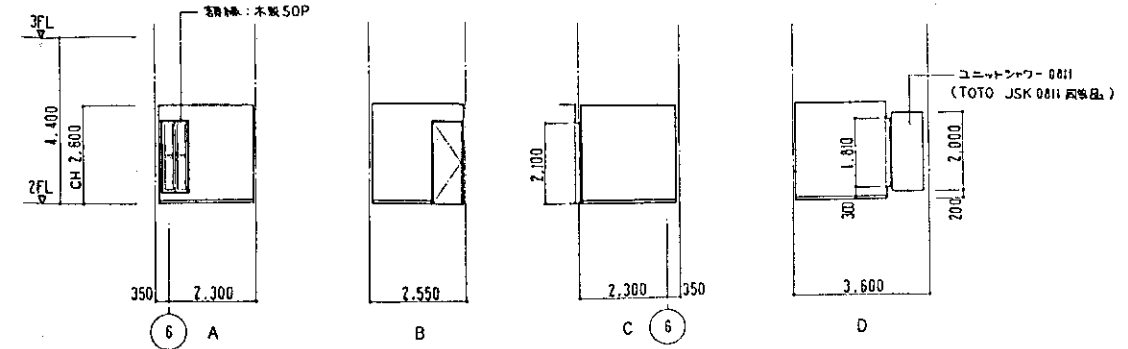


2F 女子ロッカー室 1/50

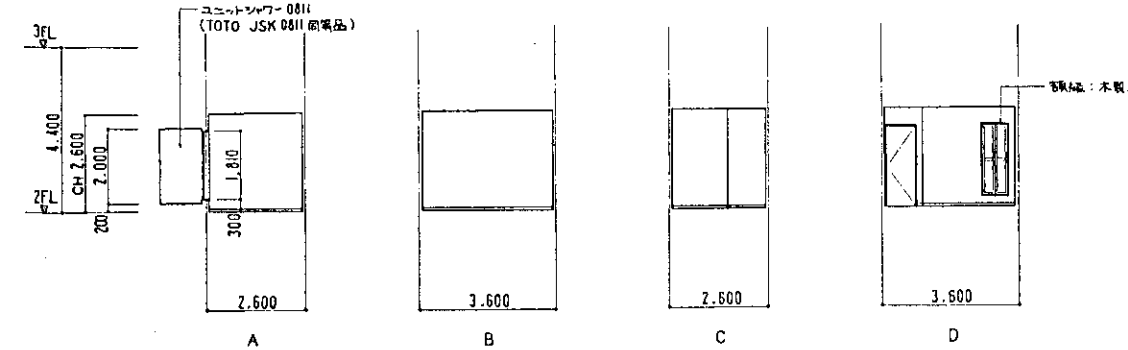


2F 休憩室 1/50

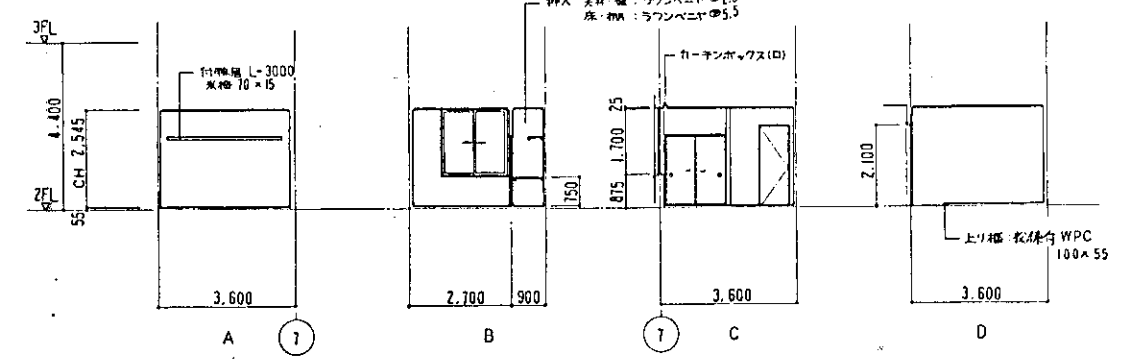

2F 宿直室 1/50

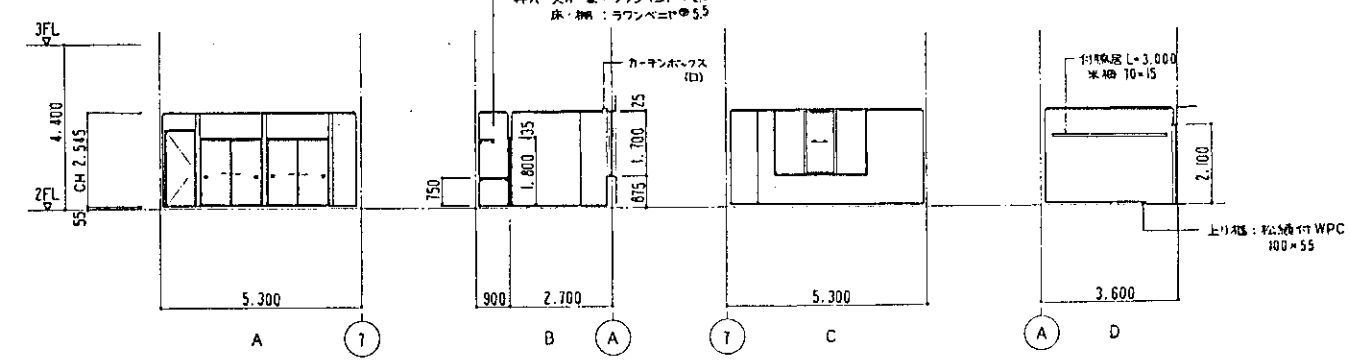



2F 廊下(2) 1/50

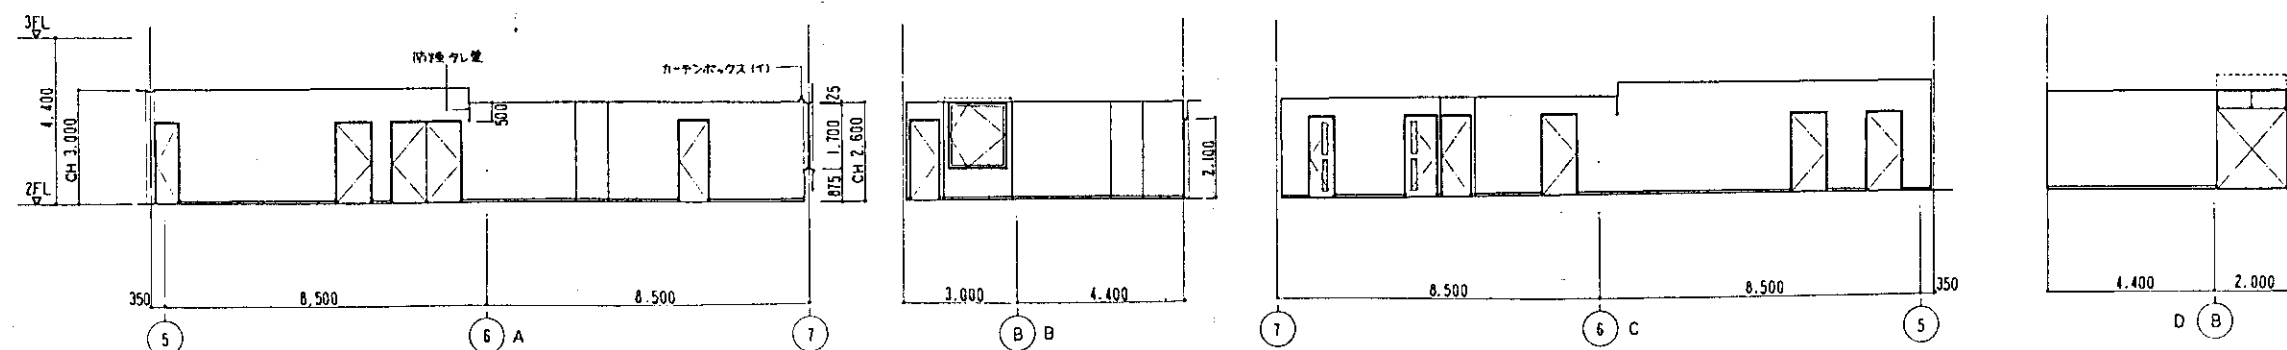


竣工図

図面番号	(株)「万代常備の里」整備工事
④-48	健康研修センター
	2F 廊下(2) NO.5
縮尺 1:50 1:100	設計者 一級建築士 鈴木真一
年月日	三菱地所株式会社一級建築士事務所



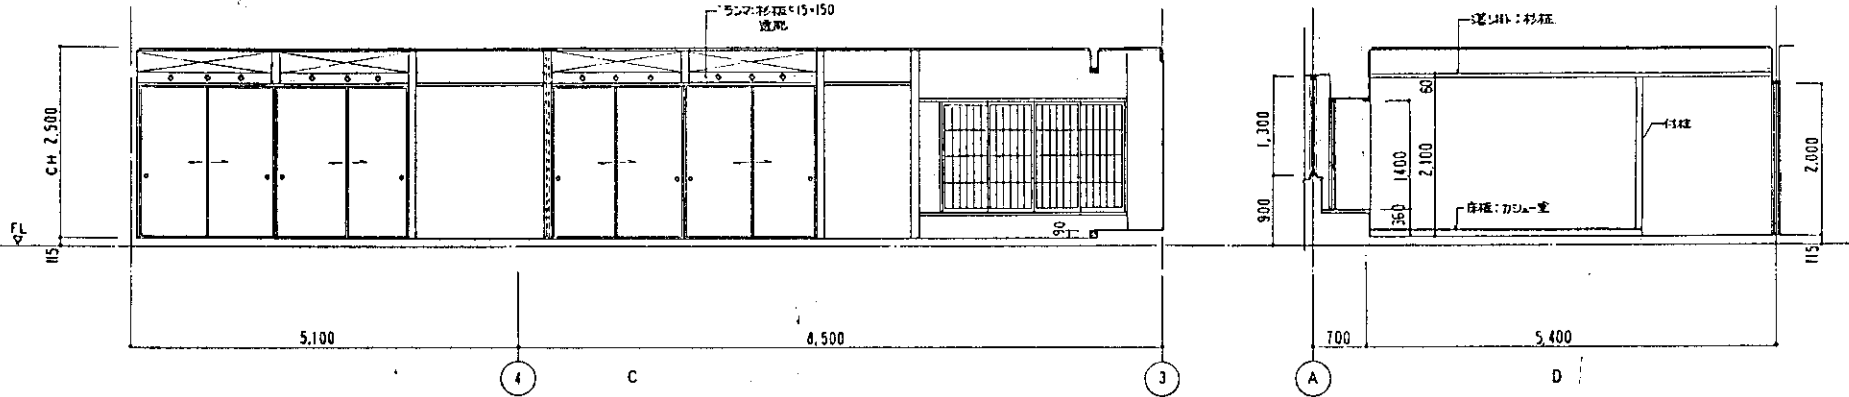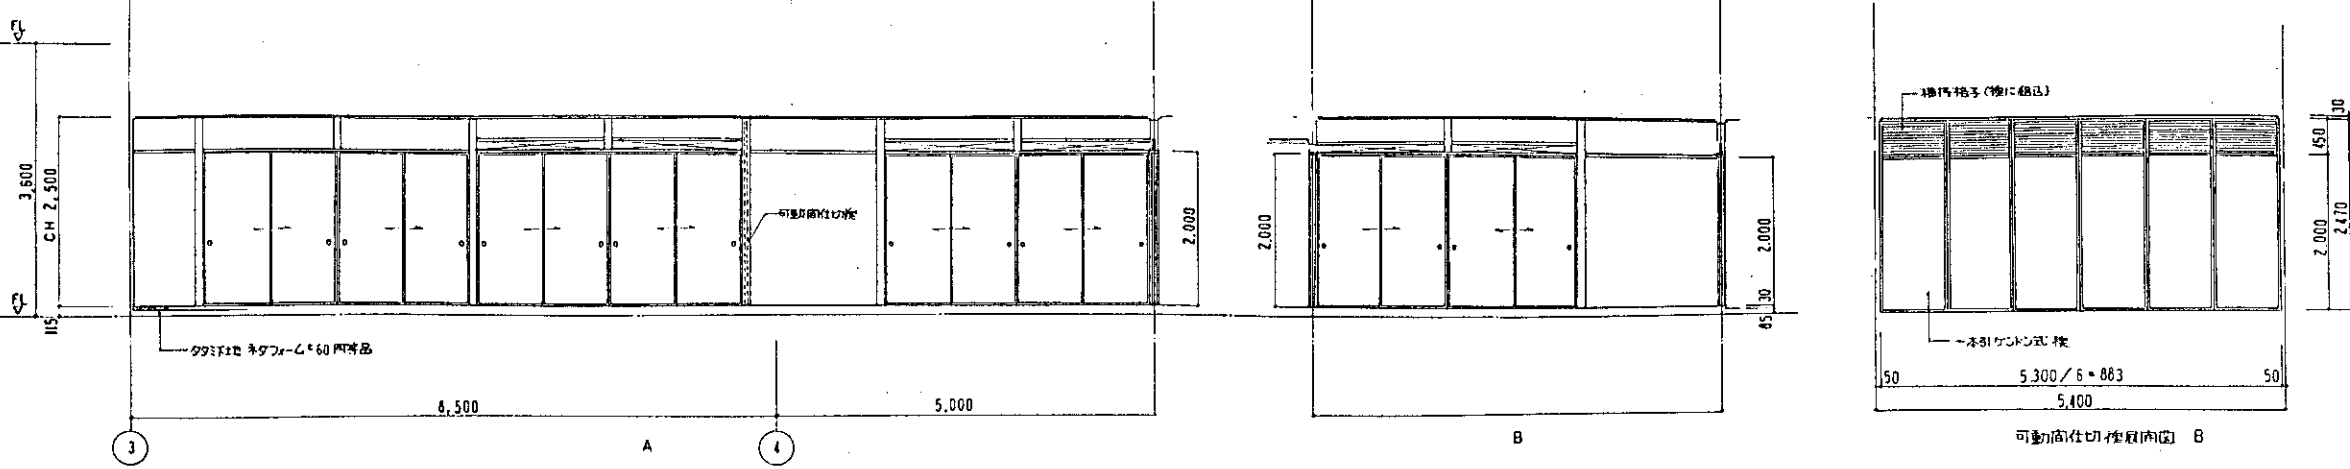

3-4F 前室・階段 1/50

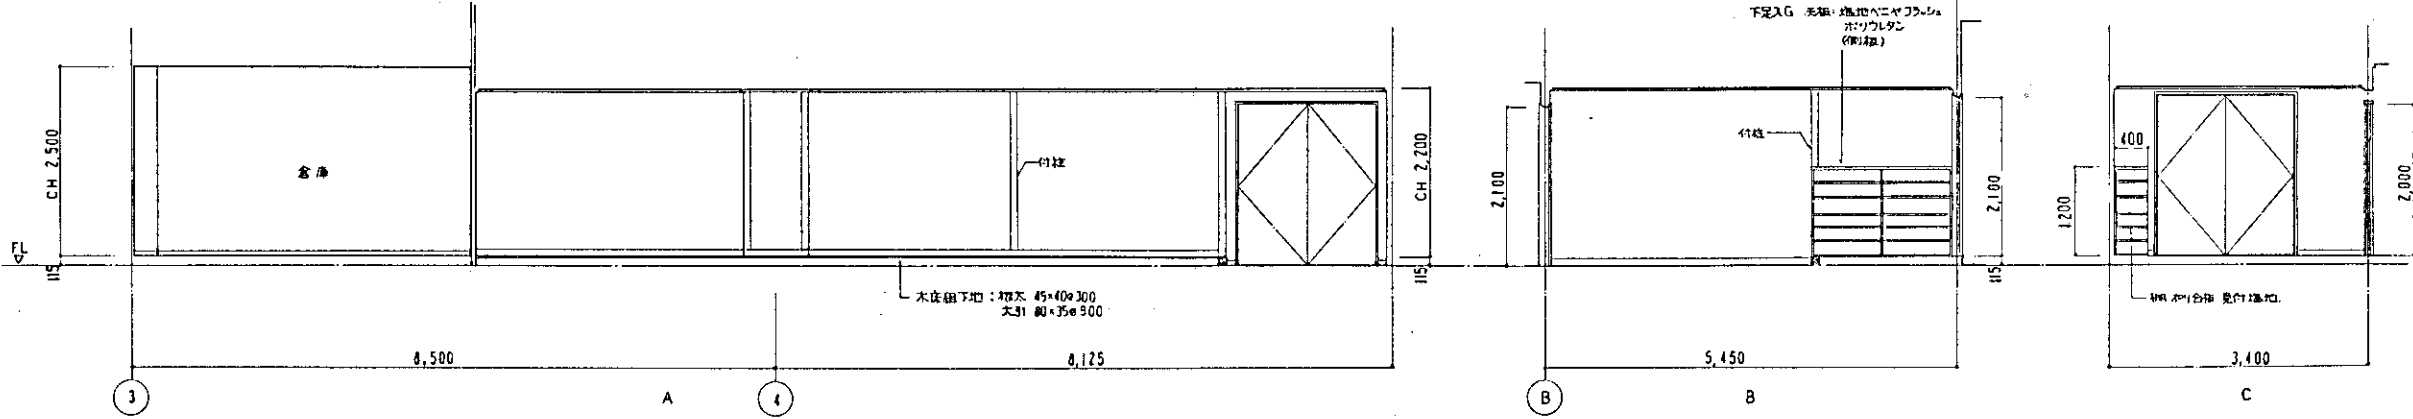


3-4F 広縁 1/50

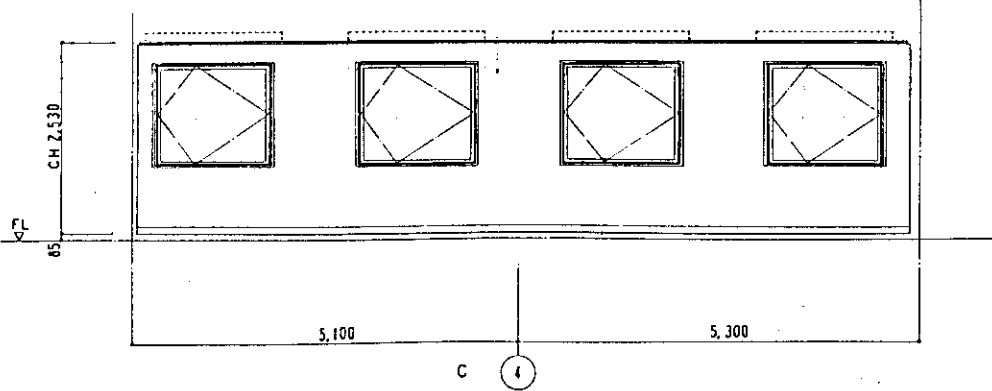


竣工図

図面番号	(仮) 万代系用の星 整備工事
- 49	健康研修センター
縮尺	1:50
年月日	設計者 一級建築士 鈴木真二
	三菱地所株式会社 一級建築士事務所


5F 研修室B

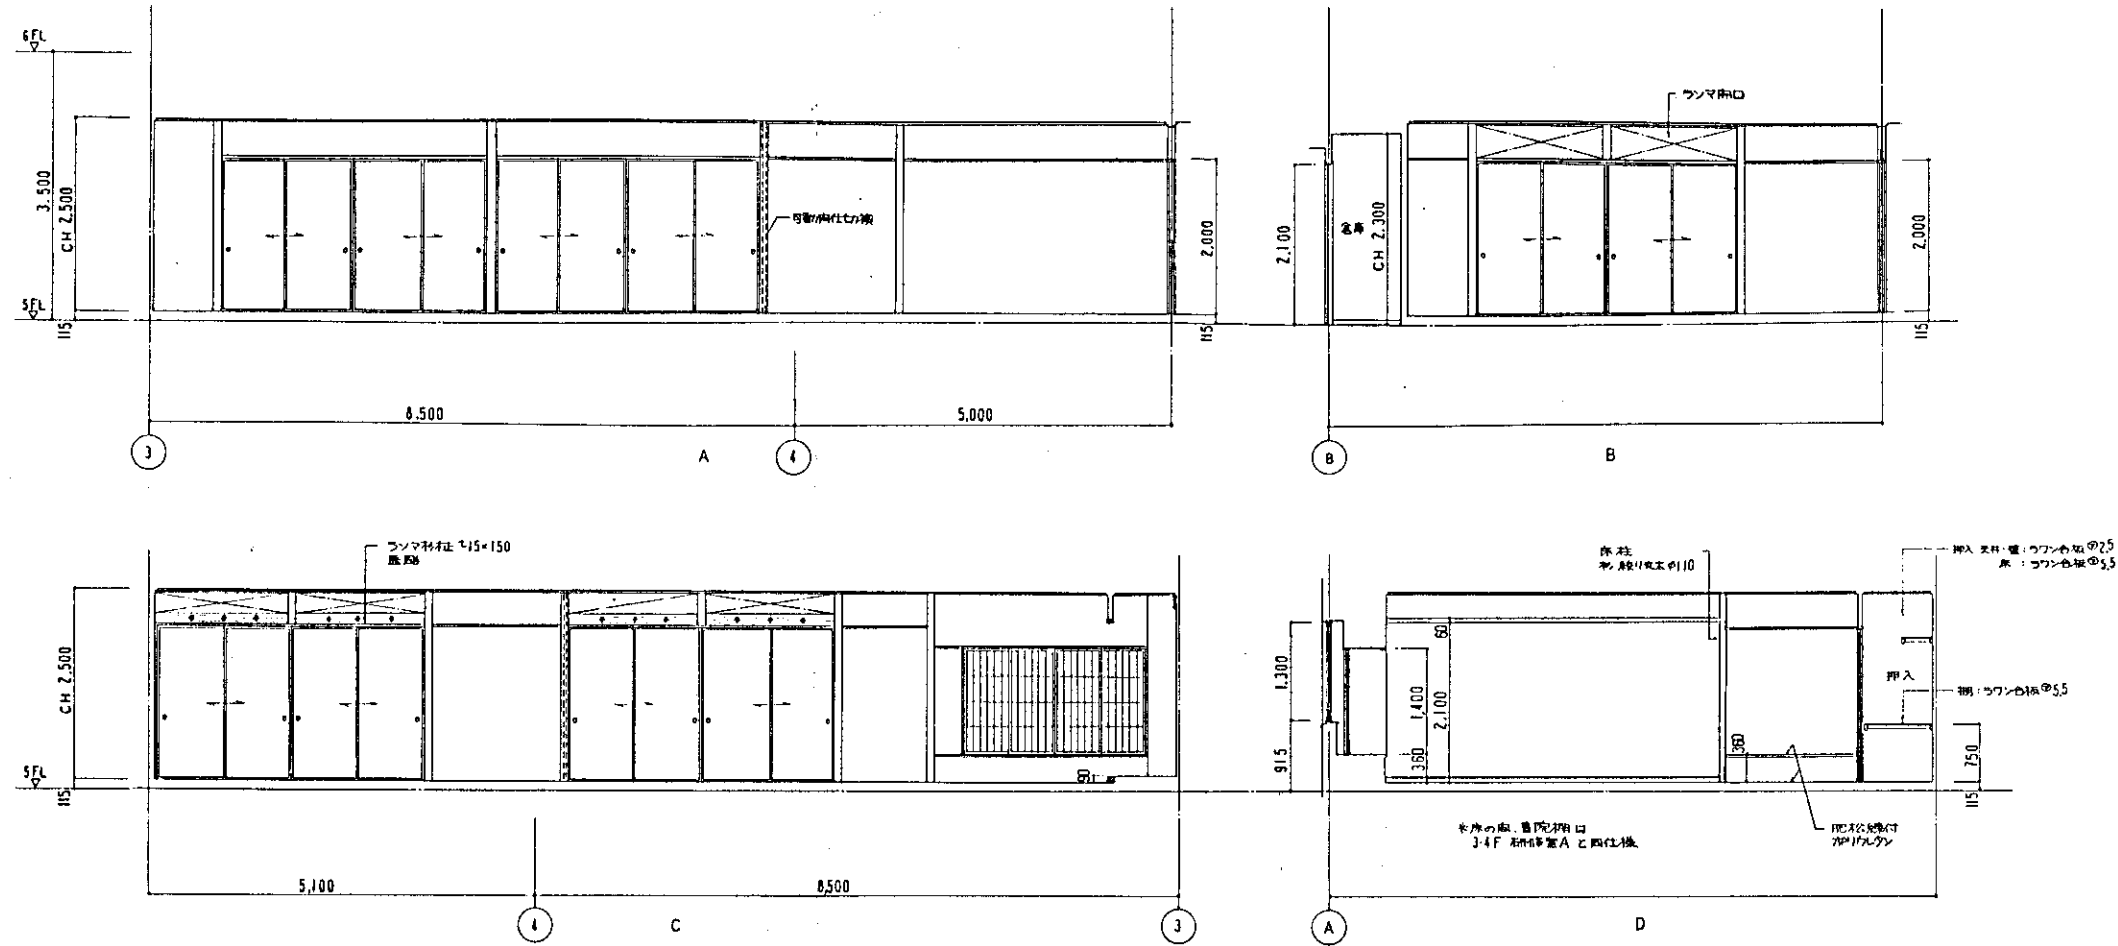

5F 前室・2&3区






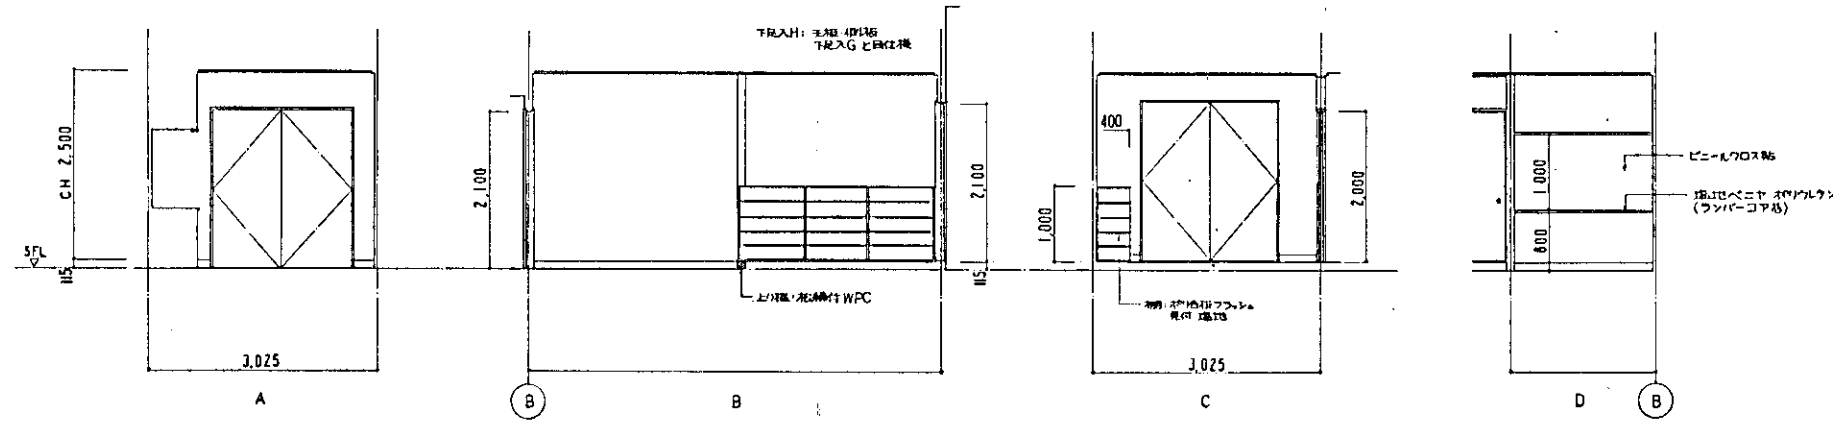


5F 広縁

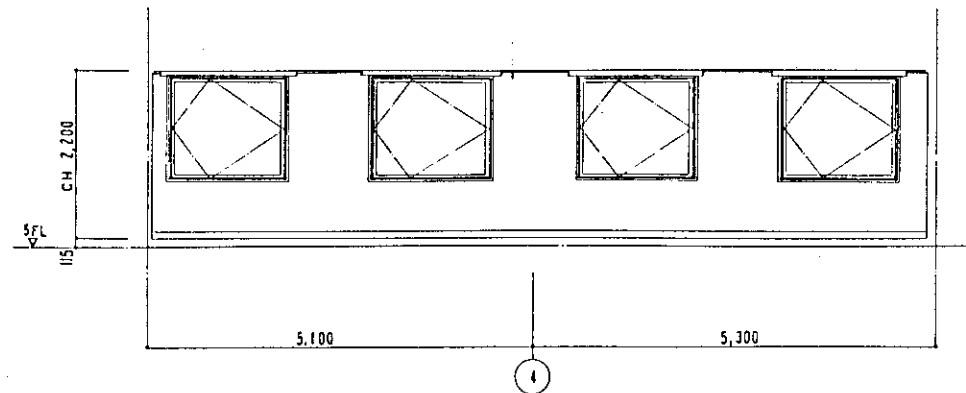

竣工図


図面番号 ⑤-50	(仮称)「万代常閑の里」整備工事 健康増進センター 5F 研修室B 断面図
縮尺 1:50	設計者 一般社団法人 鈴本真二 三菱地所株式会社一級建築士事務所
年月日	

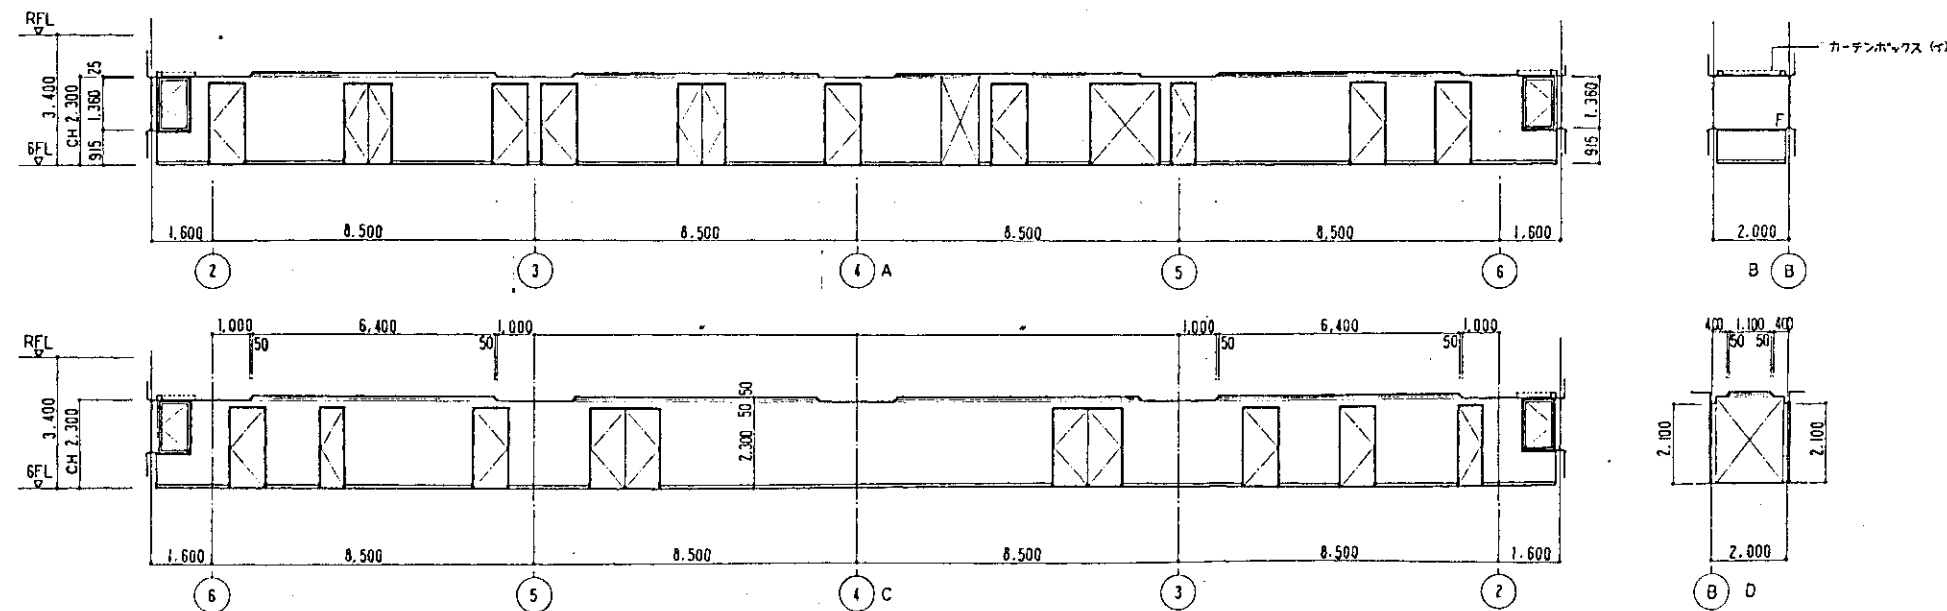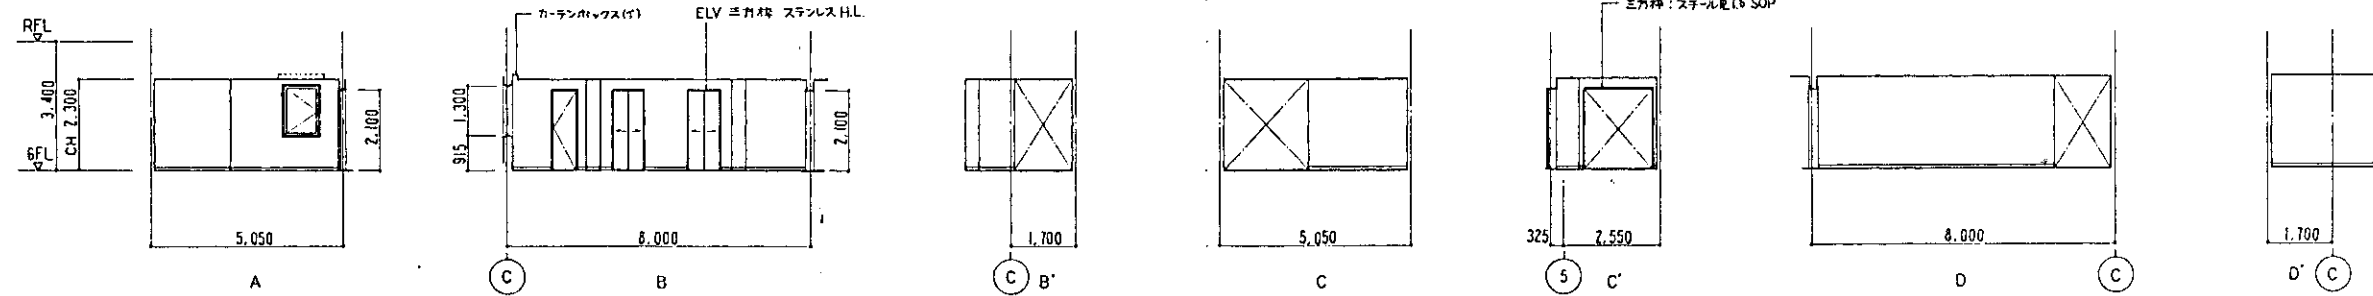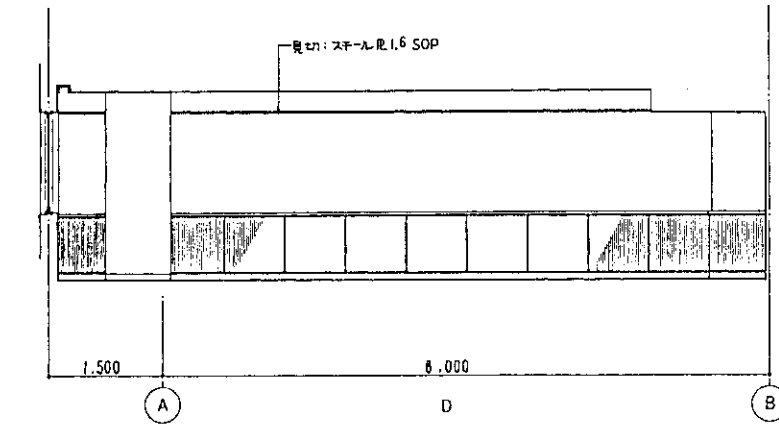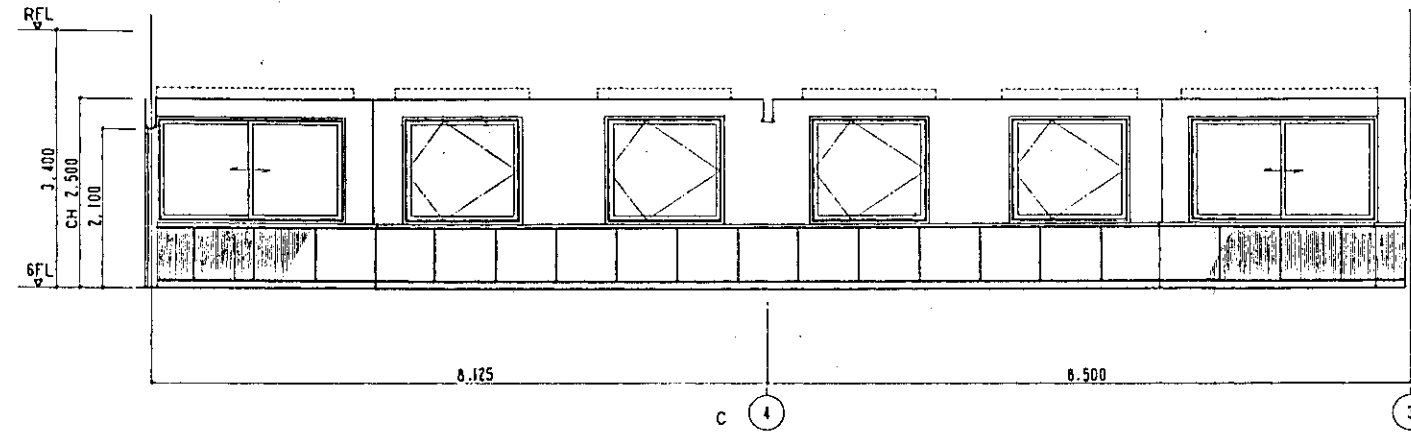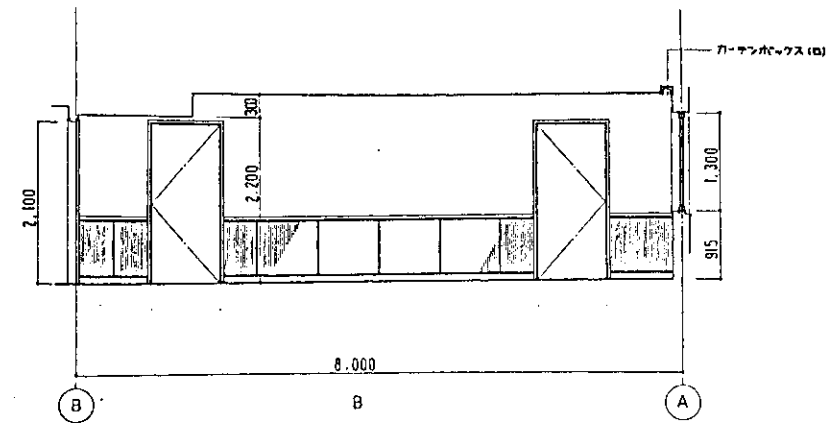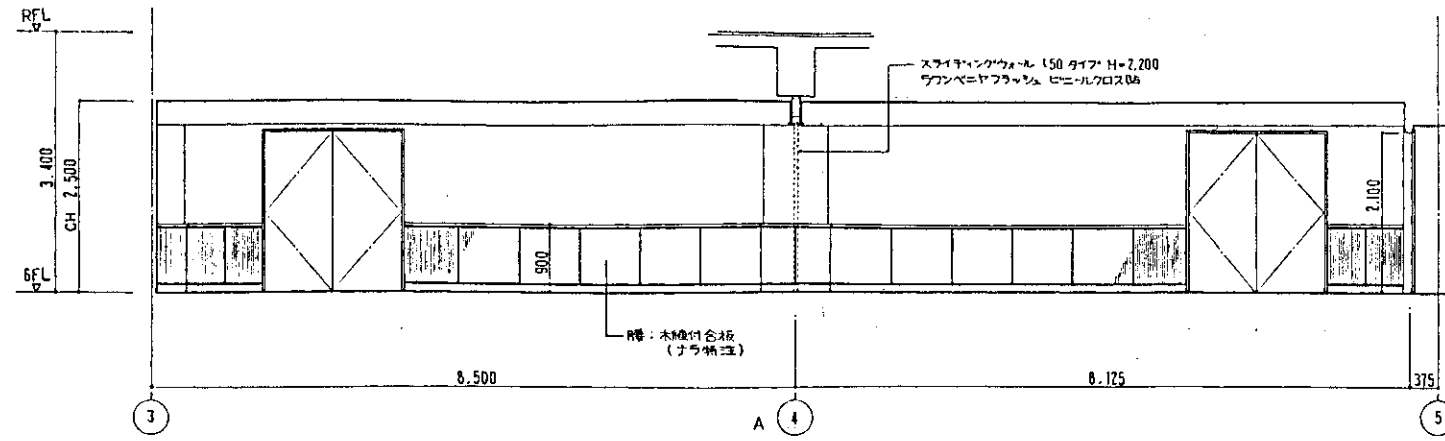


竣工図

図面番号	(55)-51	竣工図


6F 和室 1/50
前室 1/50

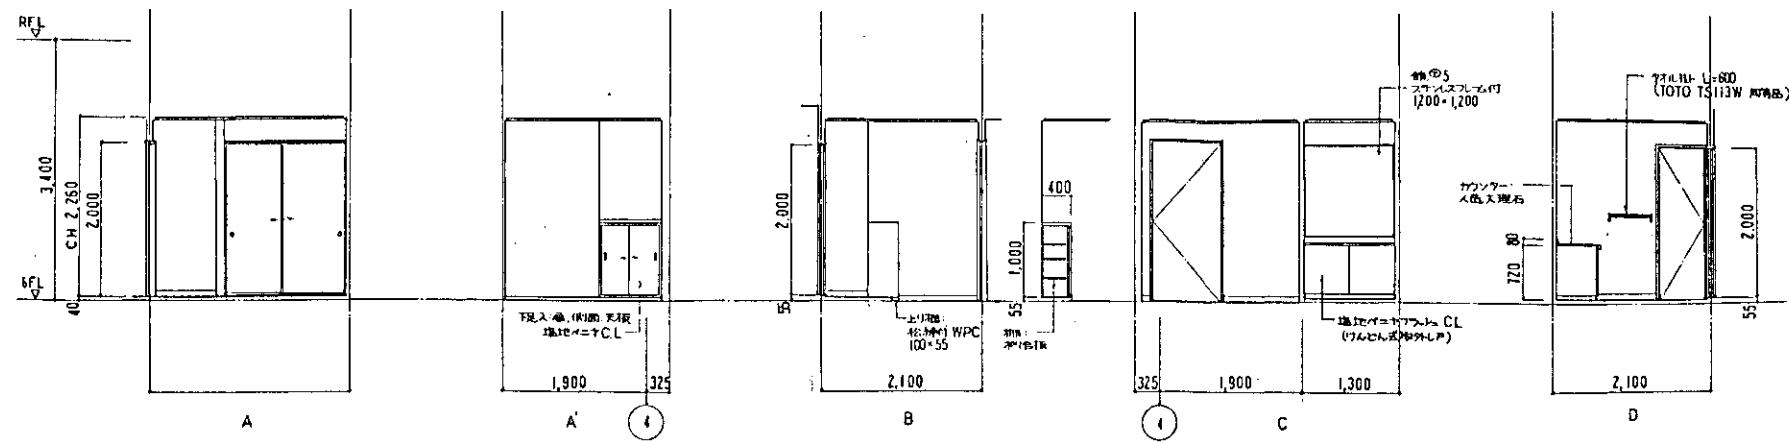


和室 (12帖) 1/50

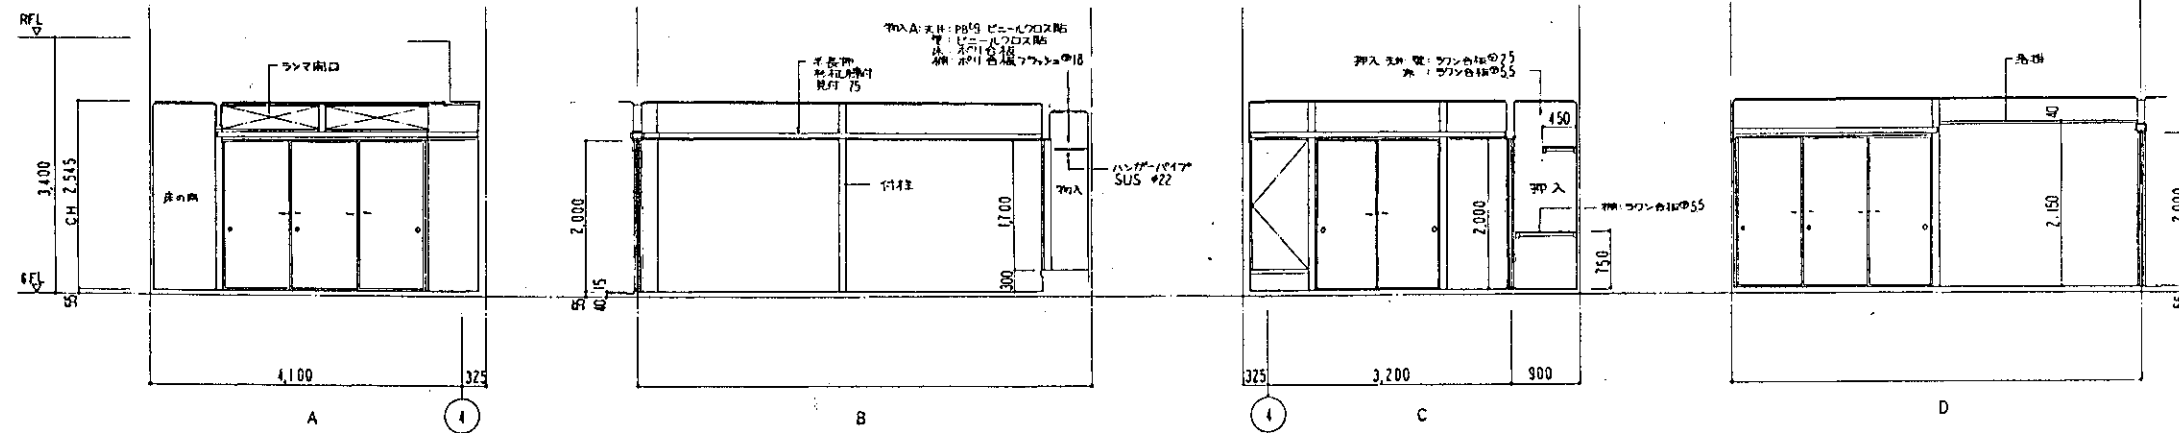

広縁 1/50

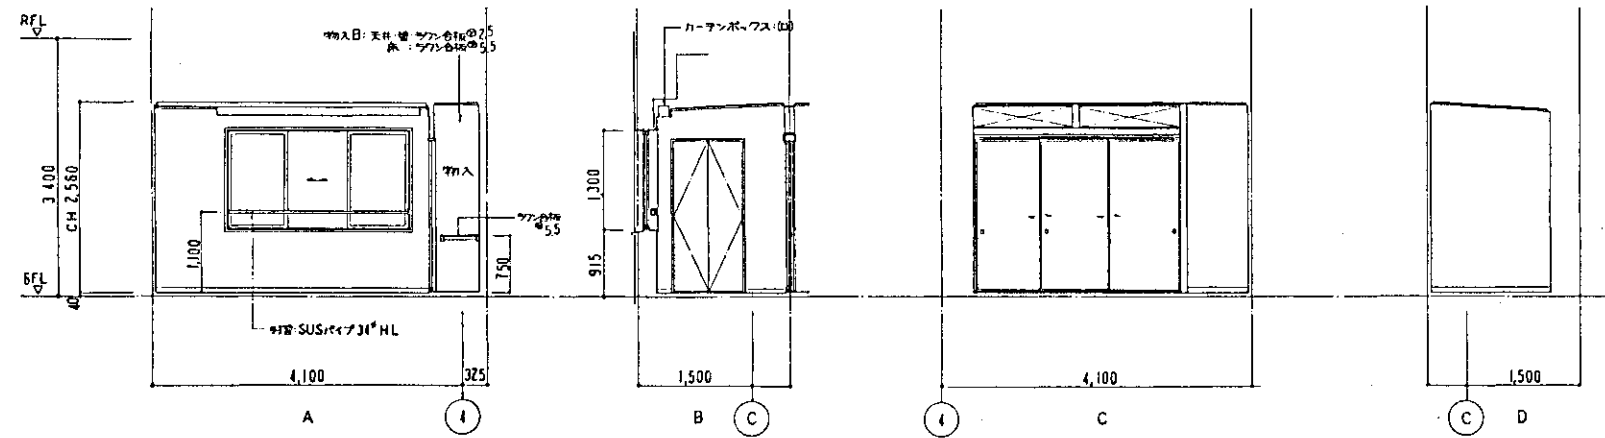


便所 1/50

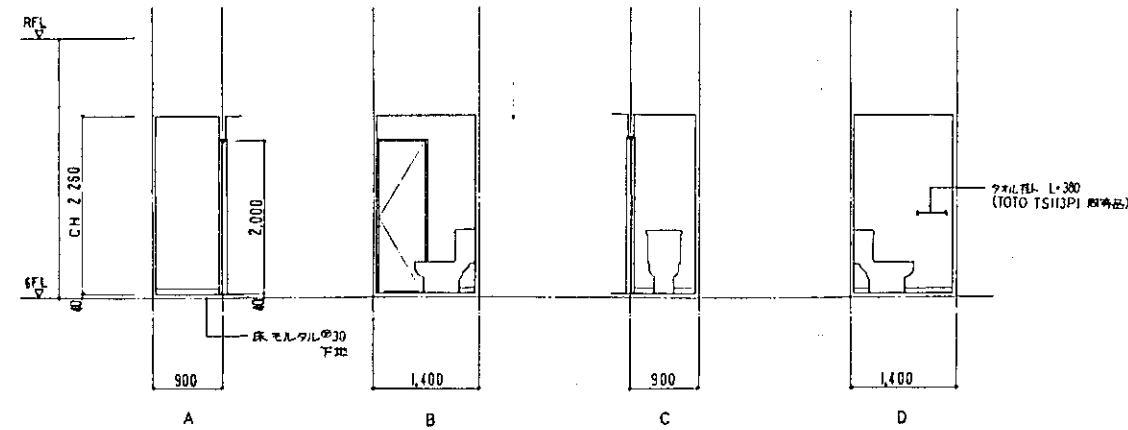


竣工図

縮尺 1:50	設計者 一級建築士 鈴木真二 B4.1.04
年 月 日	三菱地所株式会社一級建築士事務所


6F 和室6
前室 1/50

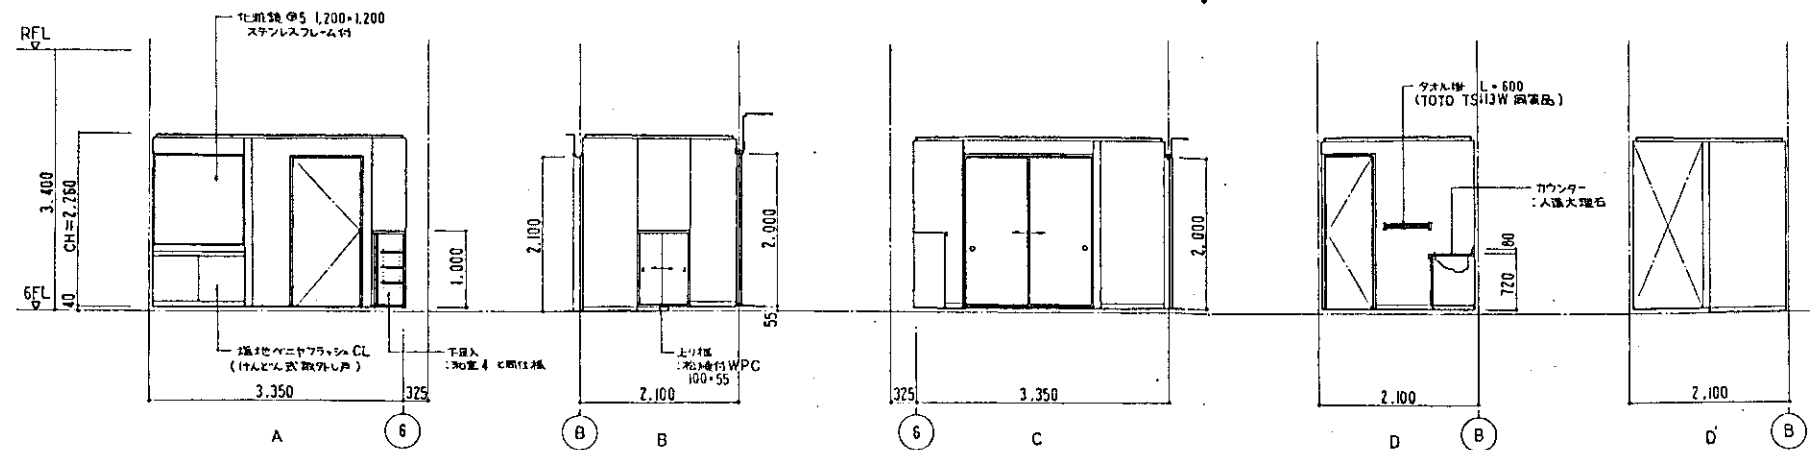


和室6 (10帖) 1/50

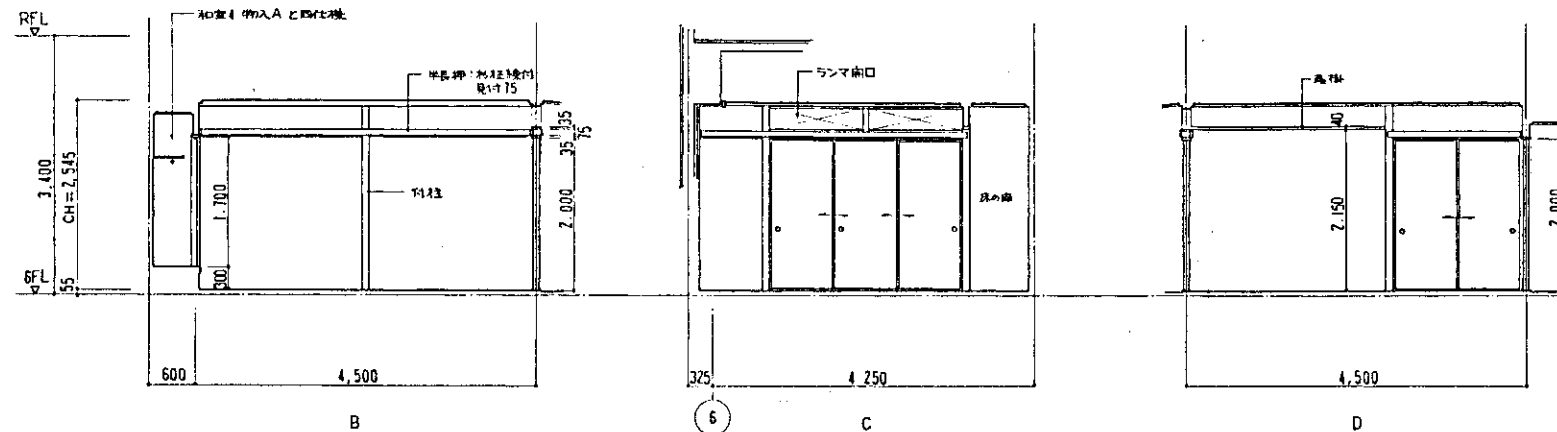


広縁 1/50

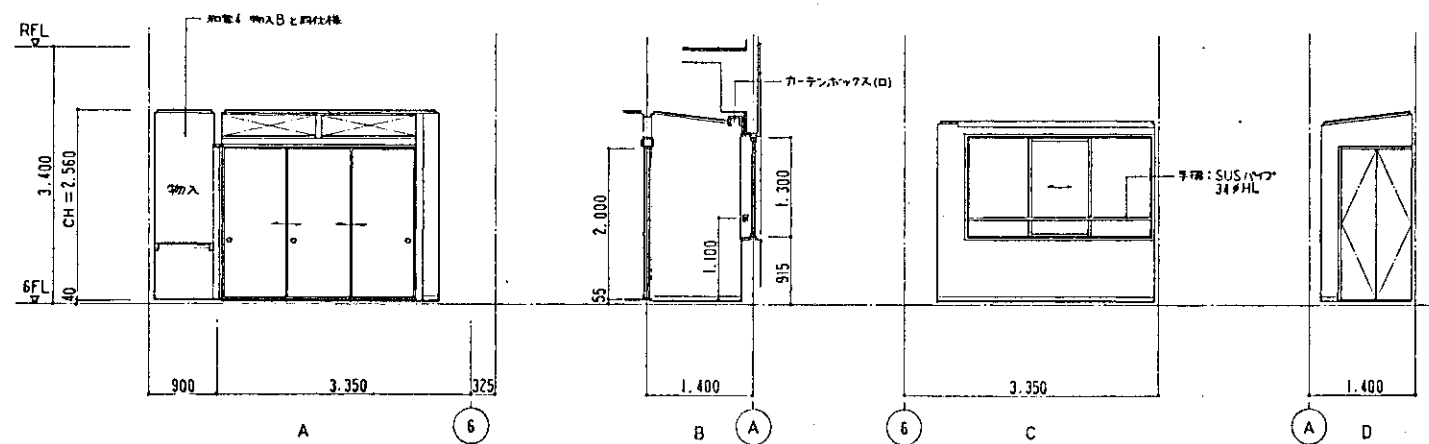

後所 1/50


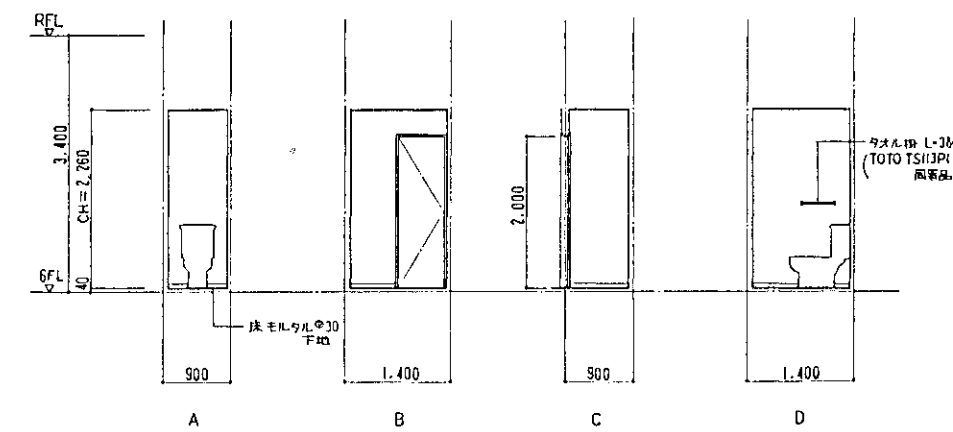


3F 洋室3 1/50

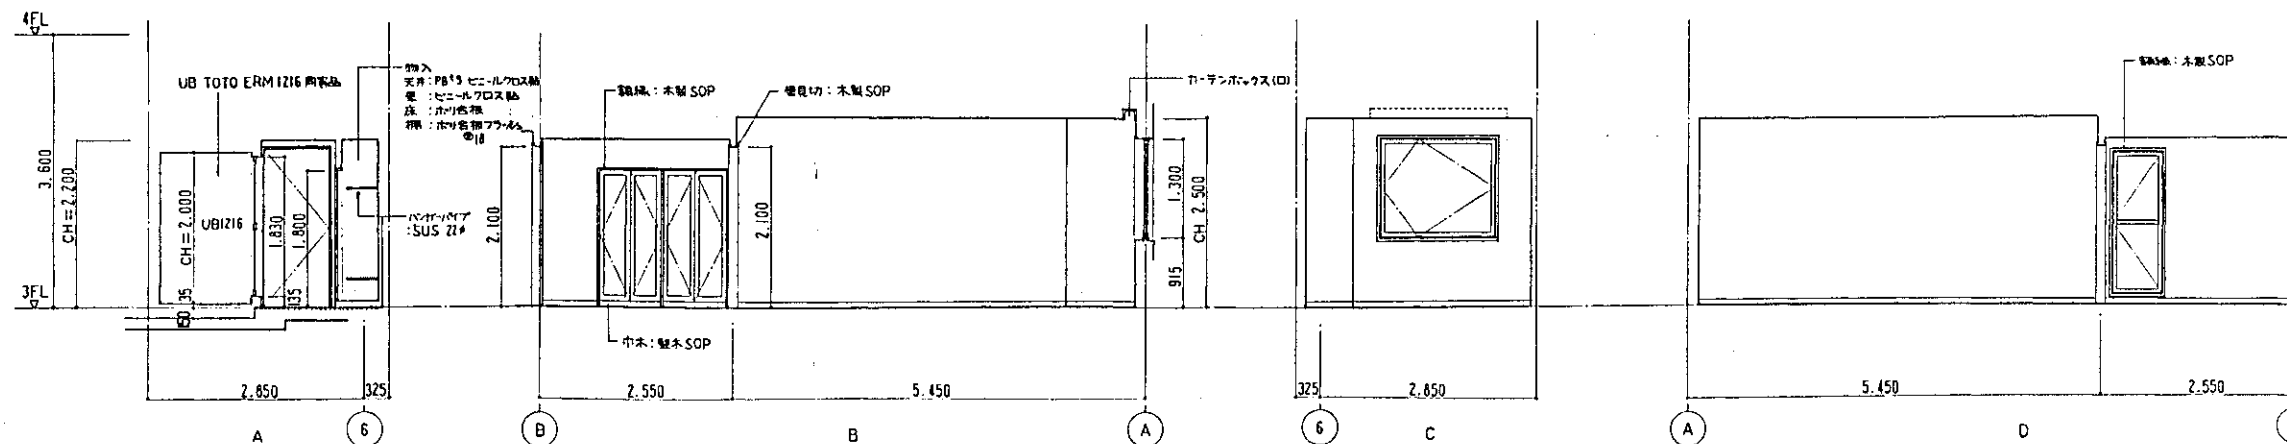


竣工図


	三菱地所株式会社一級建築士事務所

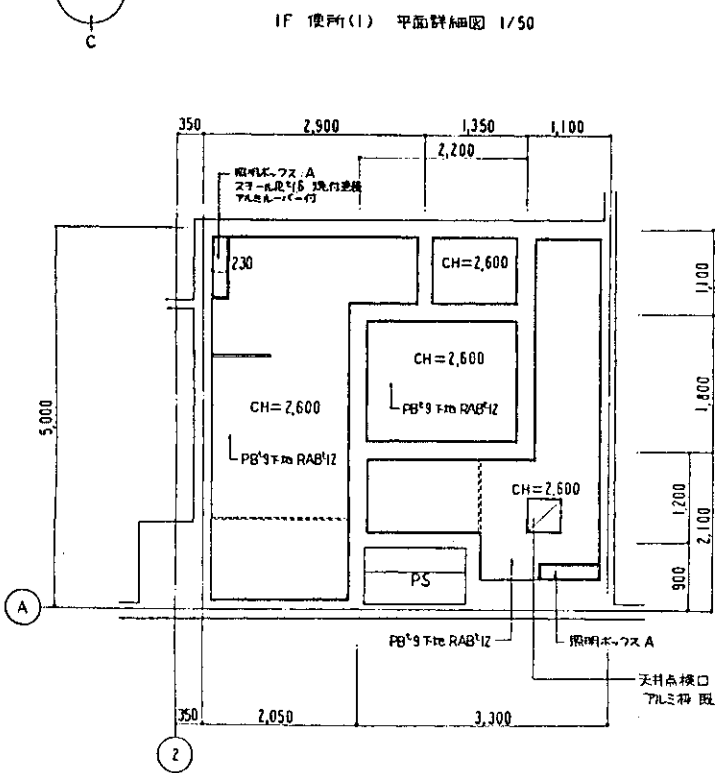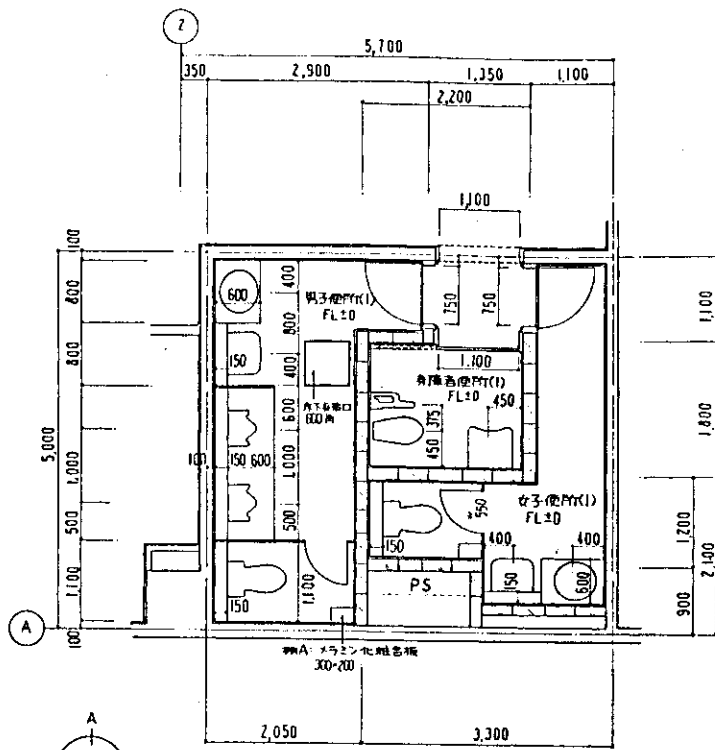


IF 男子便所(1) 1/50

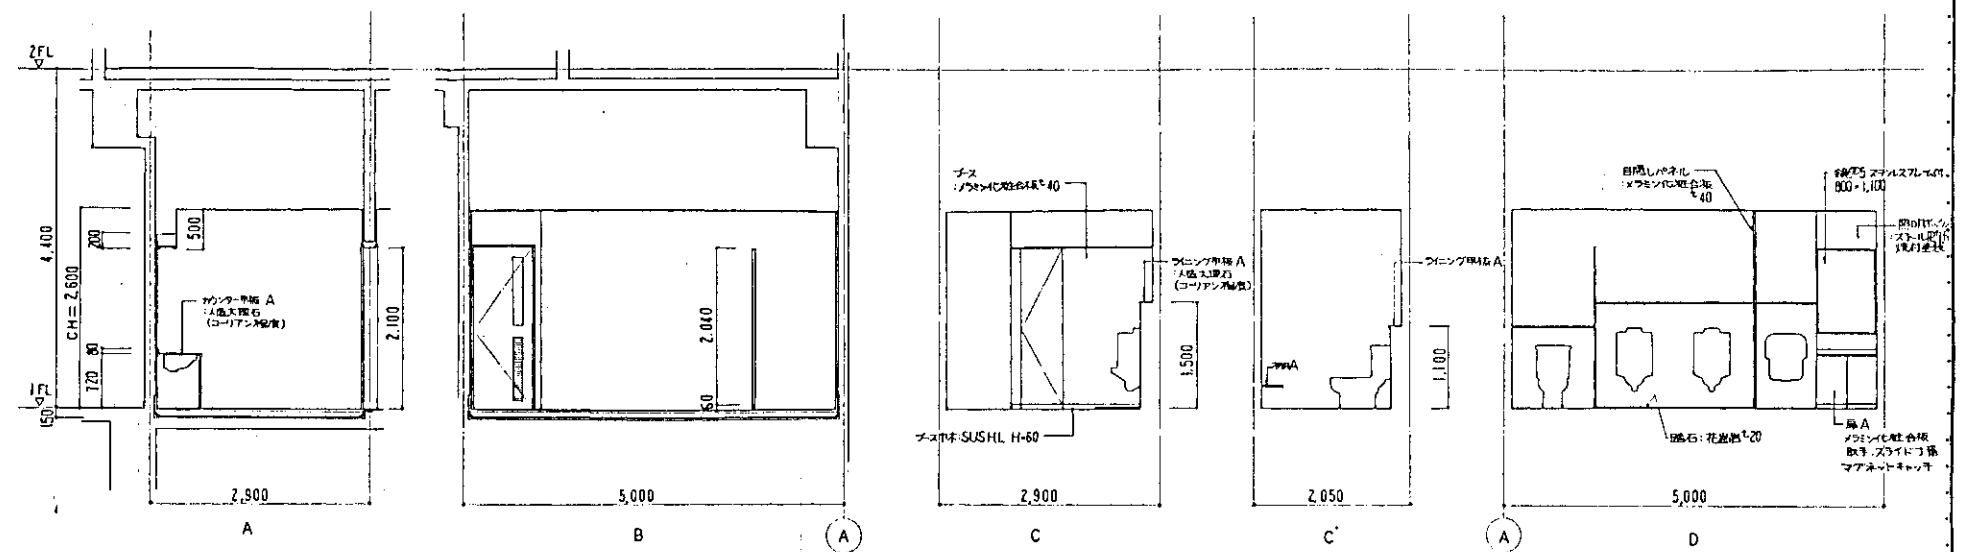

IF 女子便所(1) 1/50

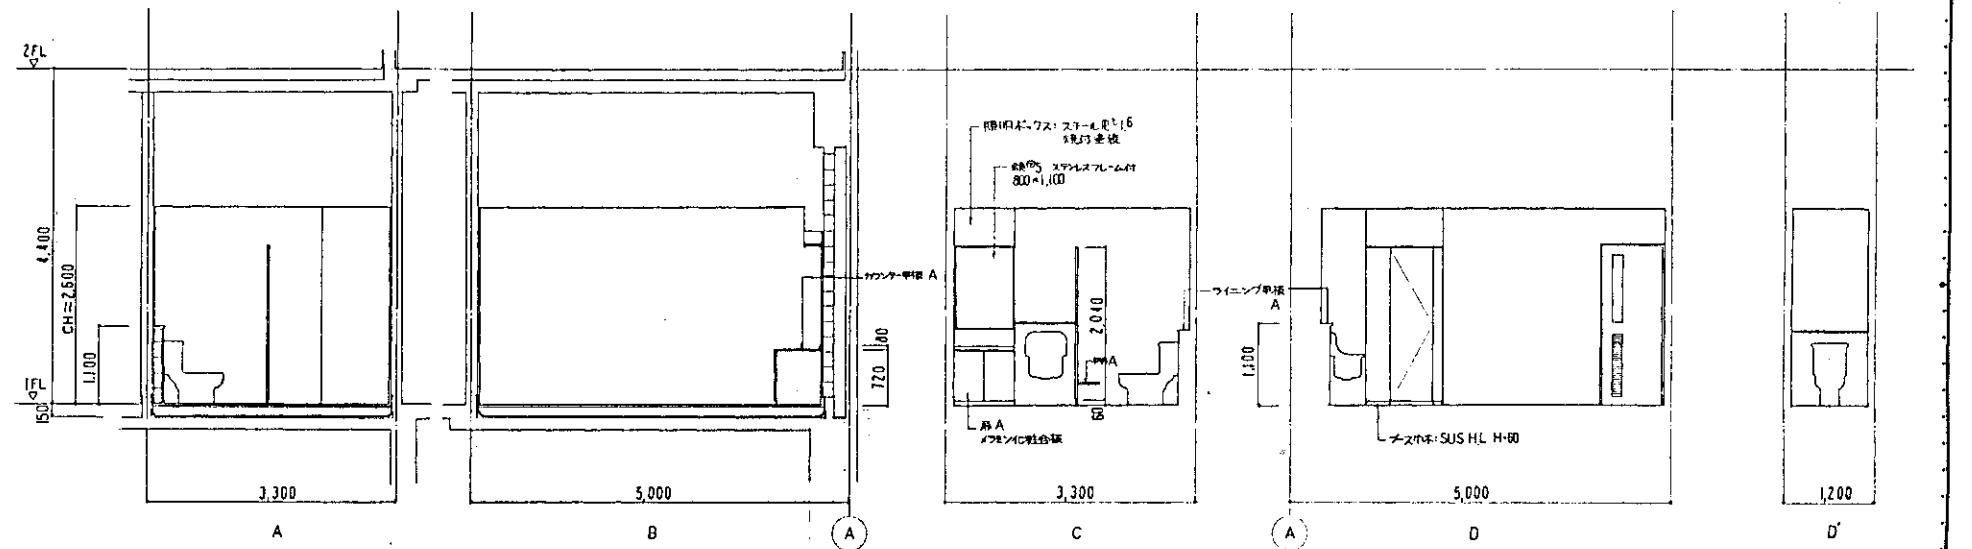




IF 身障者便所(1) 1/50

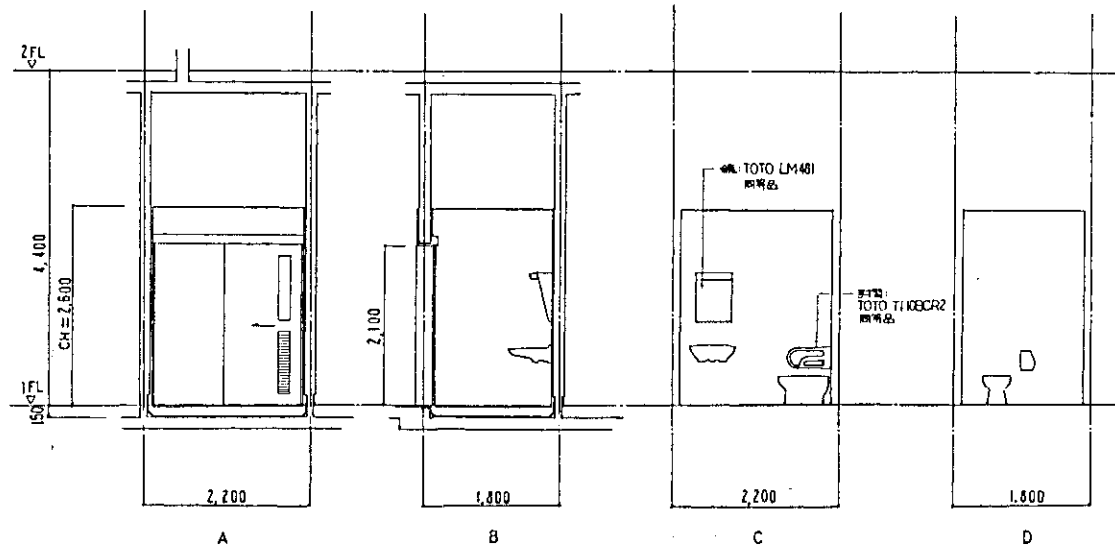


竣工図


 


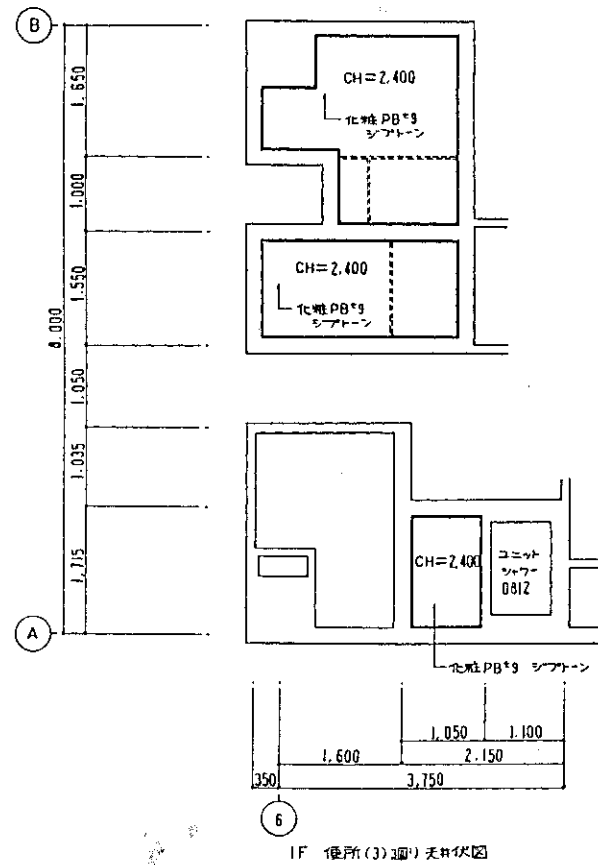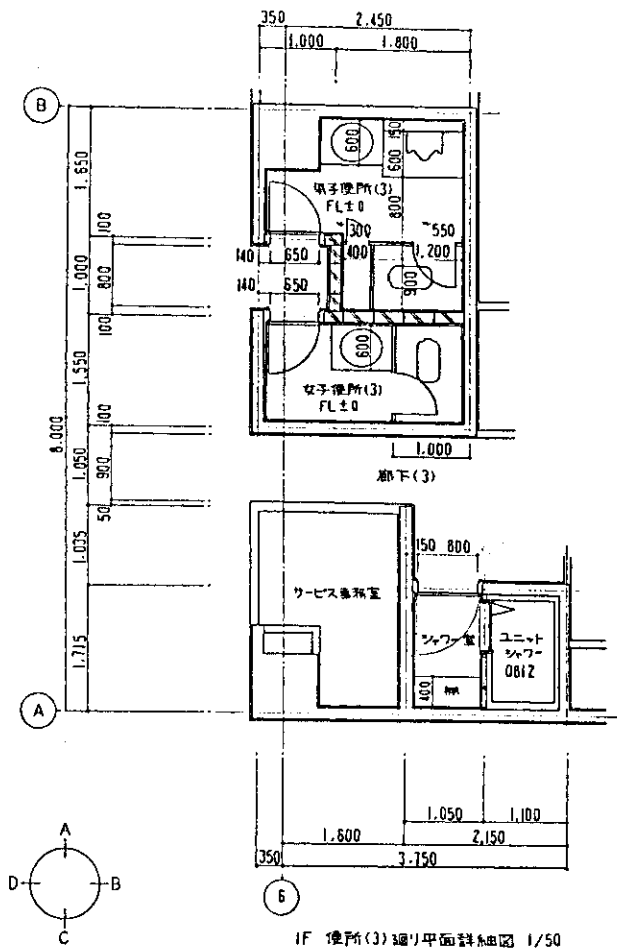


IF 男子便所(3) 1:50

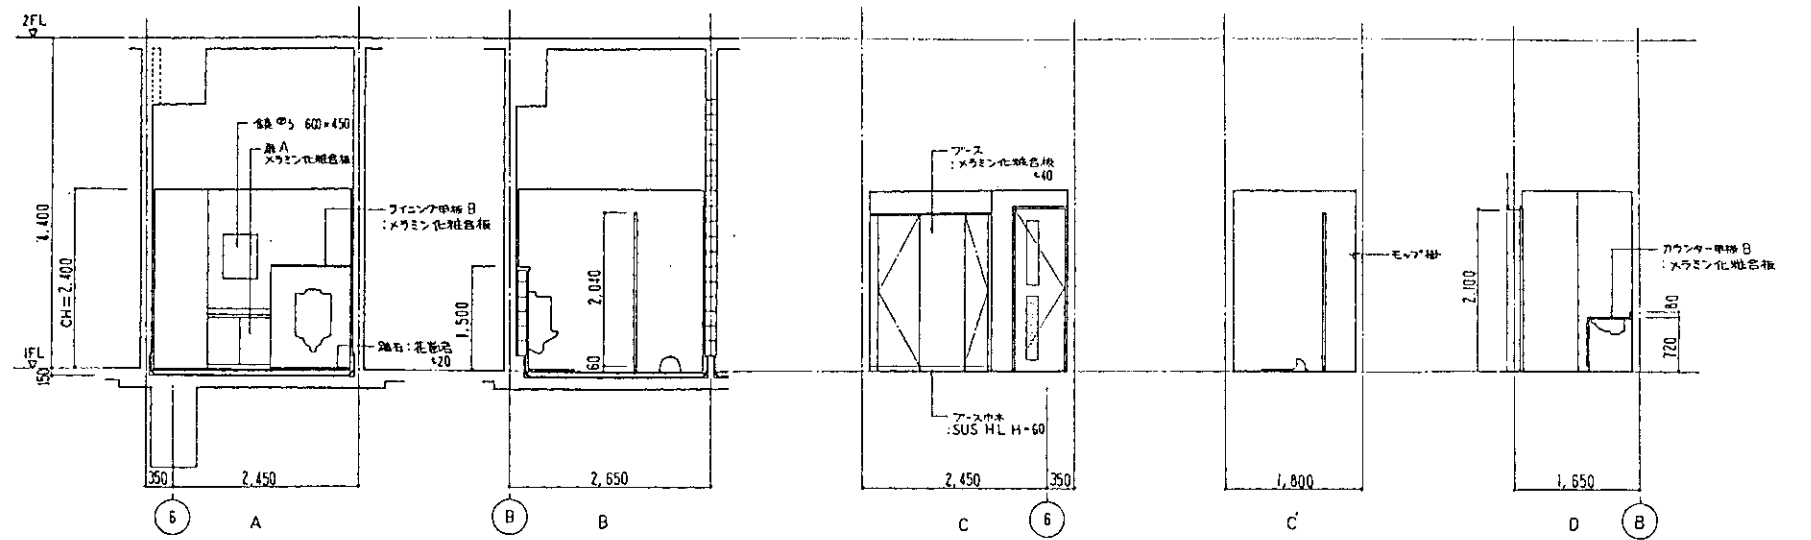

IF 女子便所(3) 1:50









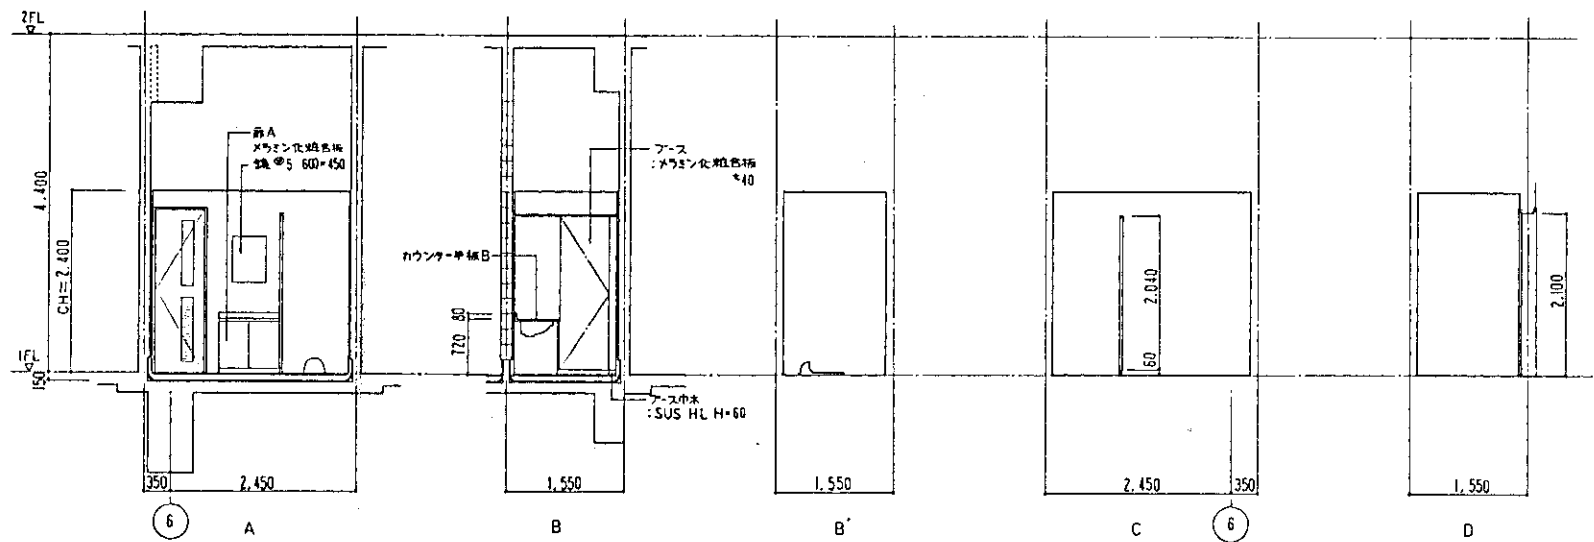


IF シャワー室 1:50

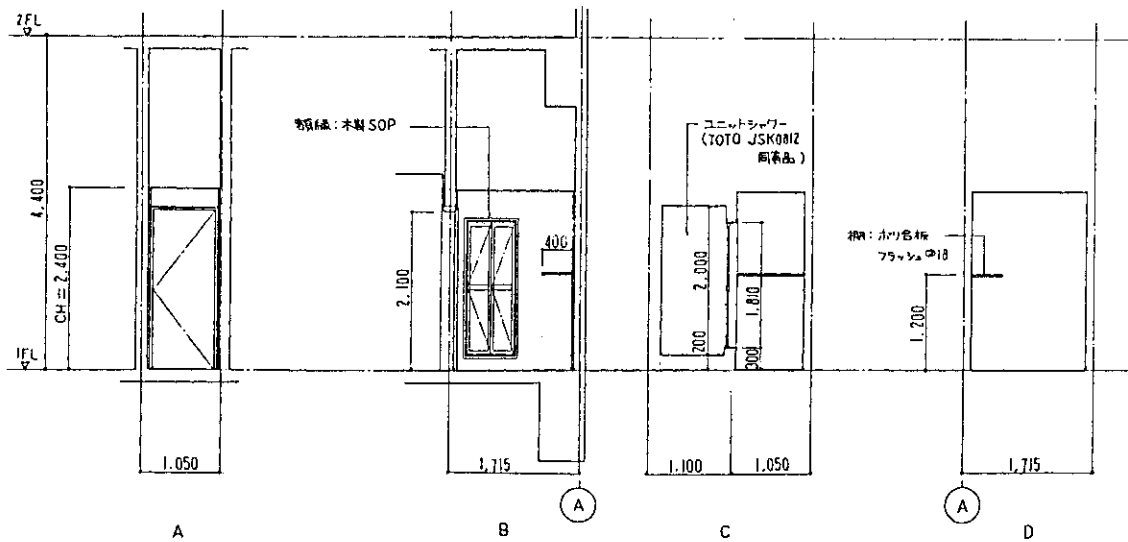




竣工図

図面番号	⑤ - 57
年月日	

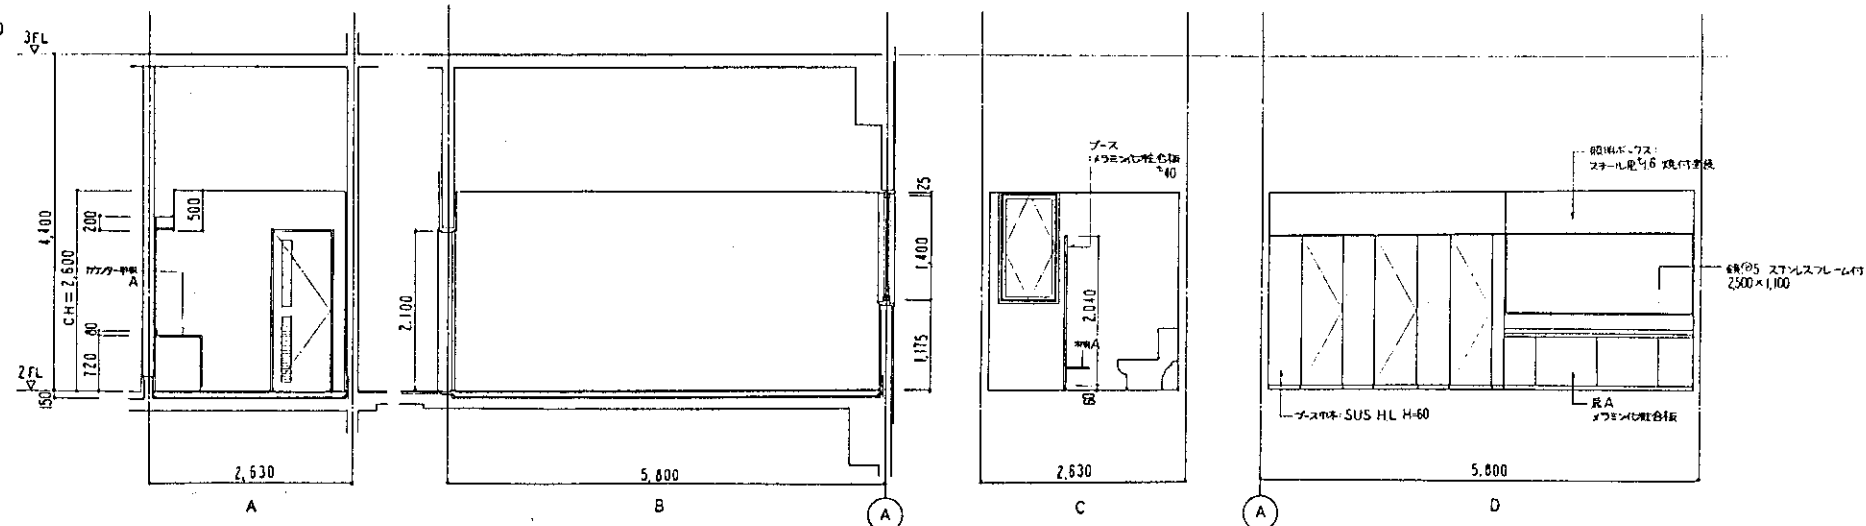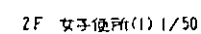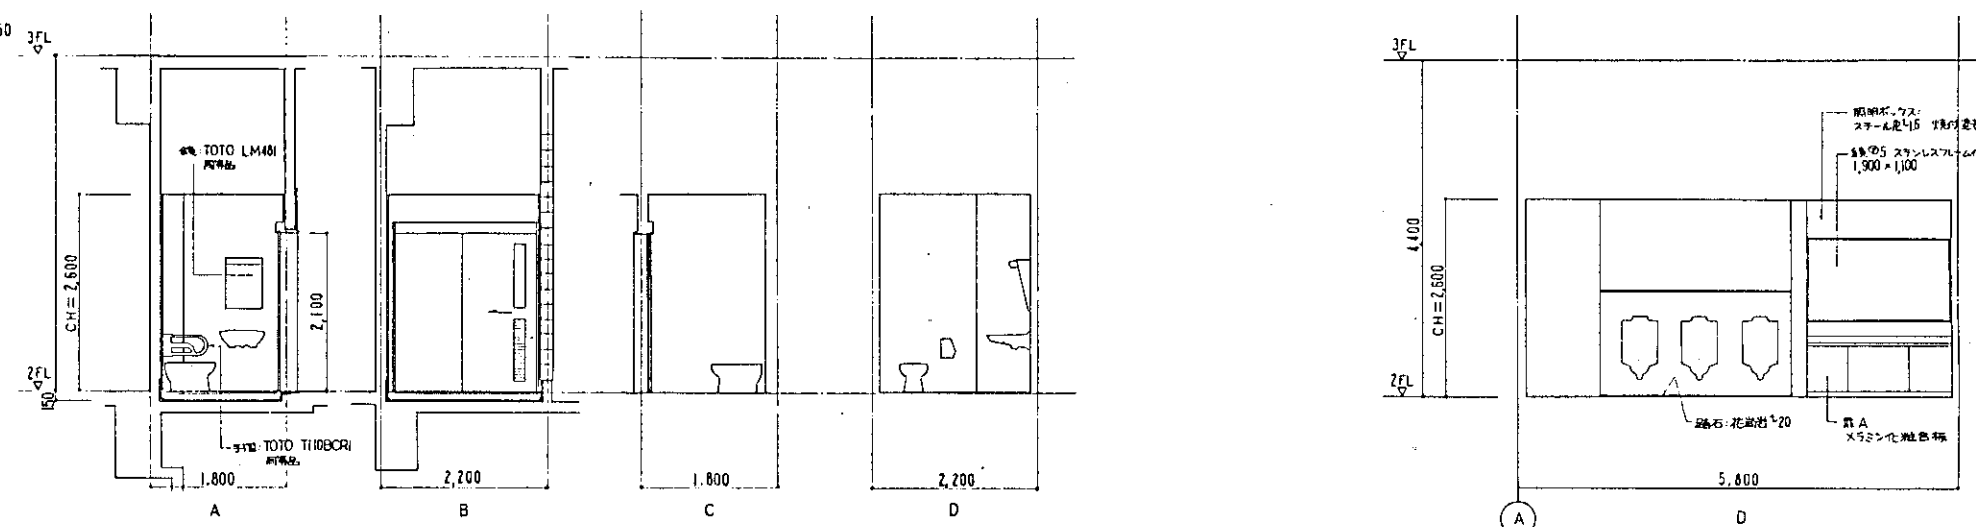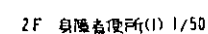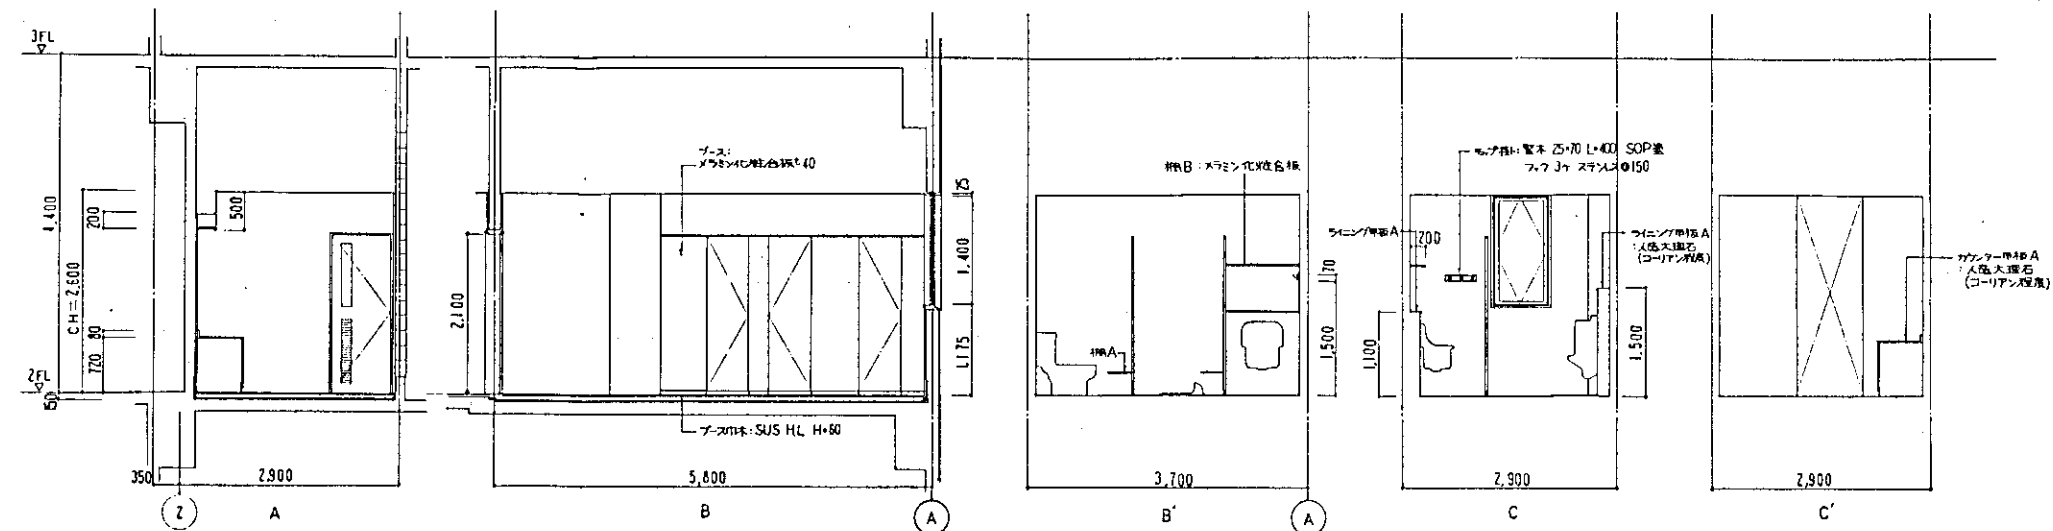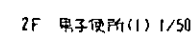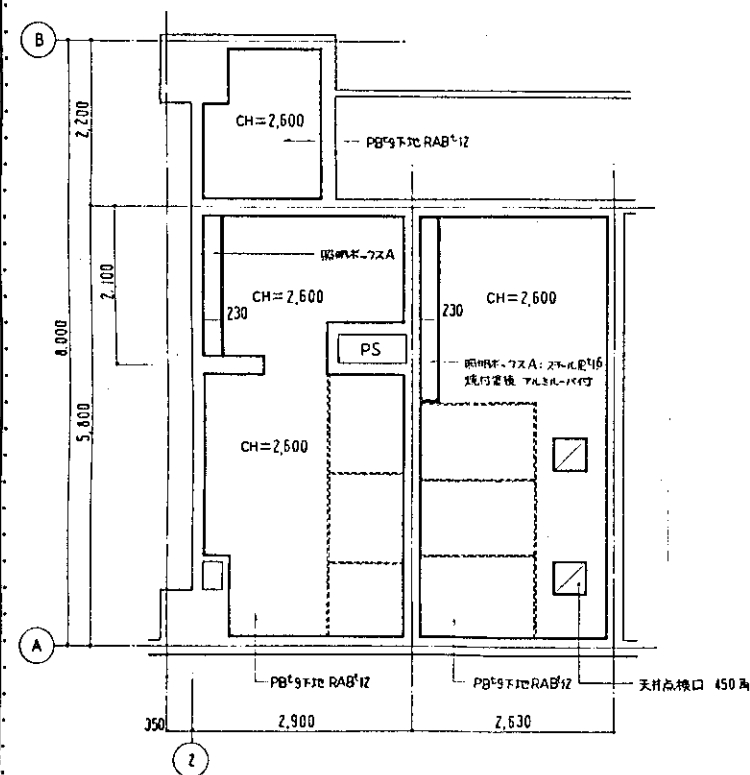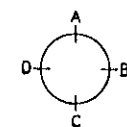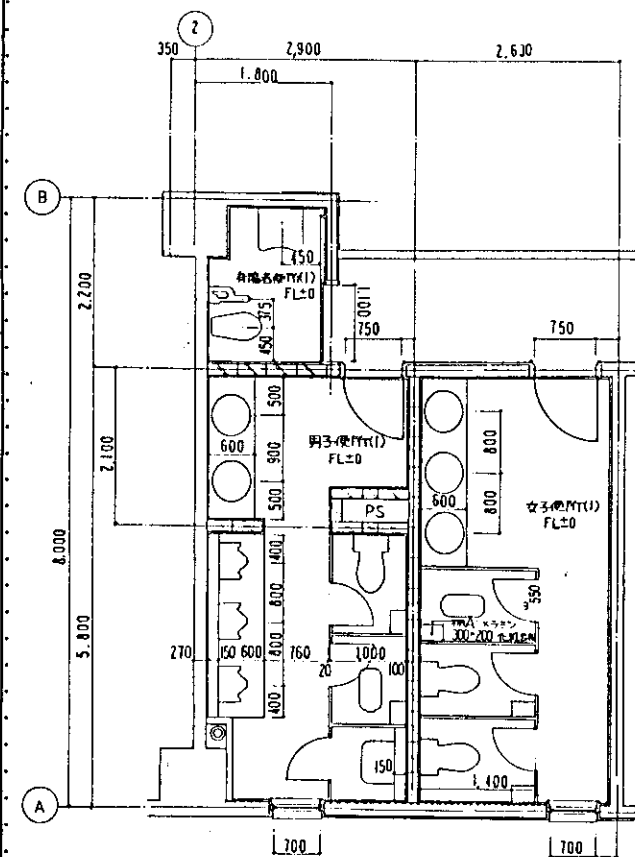


竣工图

図面番号 ⑤ - 58	(仮称)「万代常陸の光」整地工事 健康研修センター 2F 使用(1) 平面詳細図・天井付図・断面図	
	縮尺 1:50	設計者 一級建築士 鈴木真三 第84.1.0.4号
年 月 日	三菱地所株式会社一級建築士事務所	

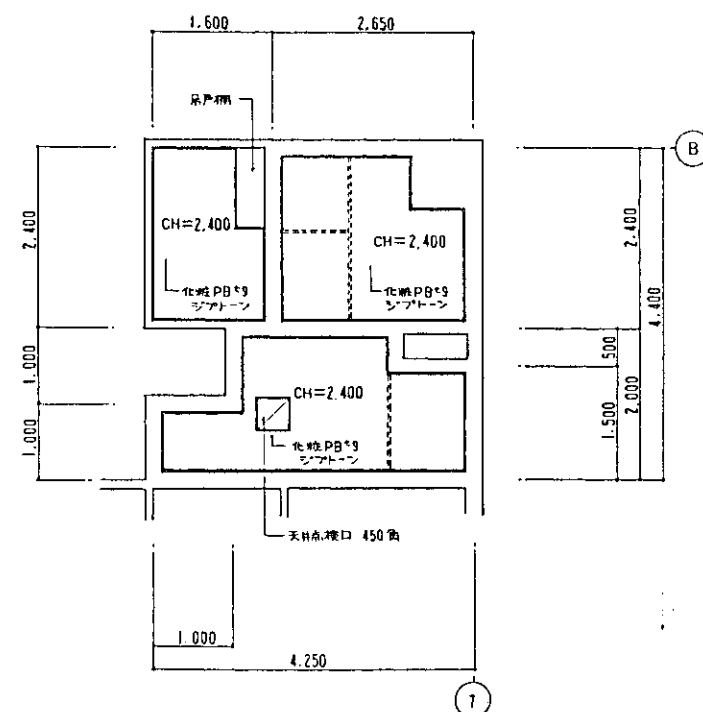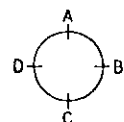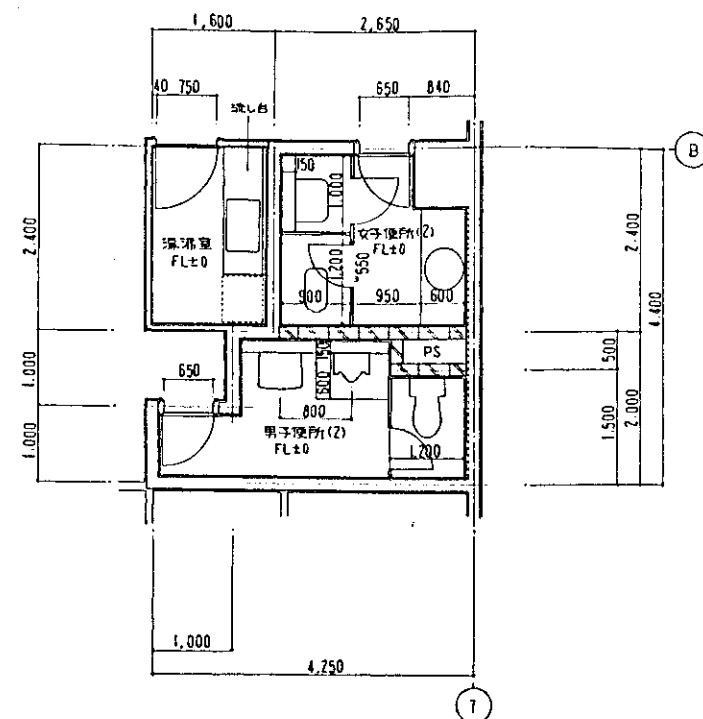


2F 俵所(2)廻り 天井伏図 1/50


2F 取子便所(2) 1/50

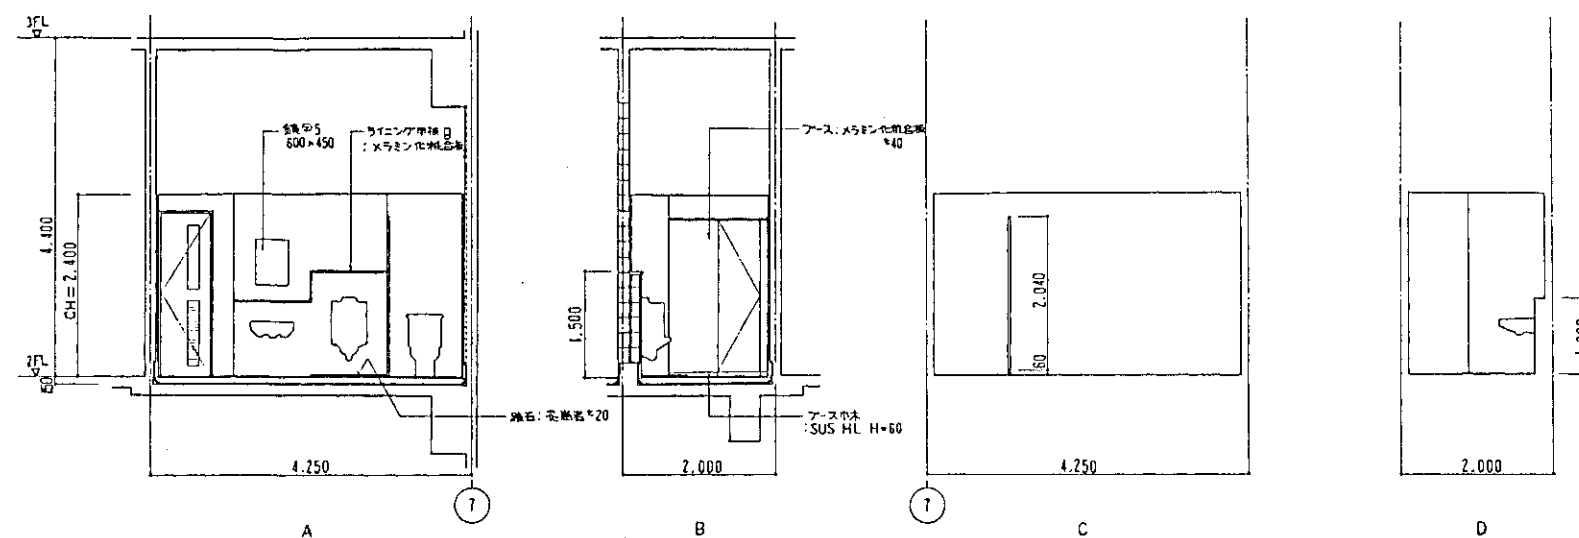

2F 女子便所(2) 1/50

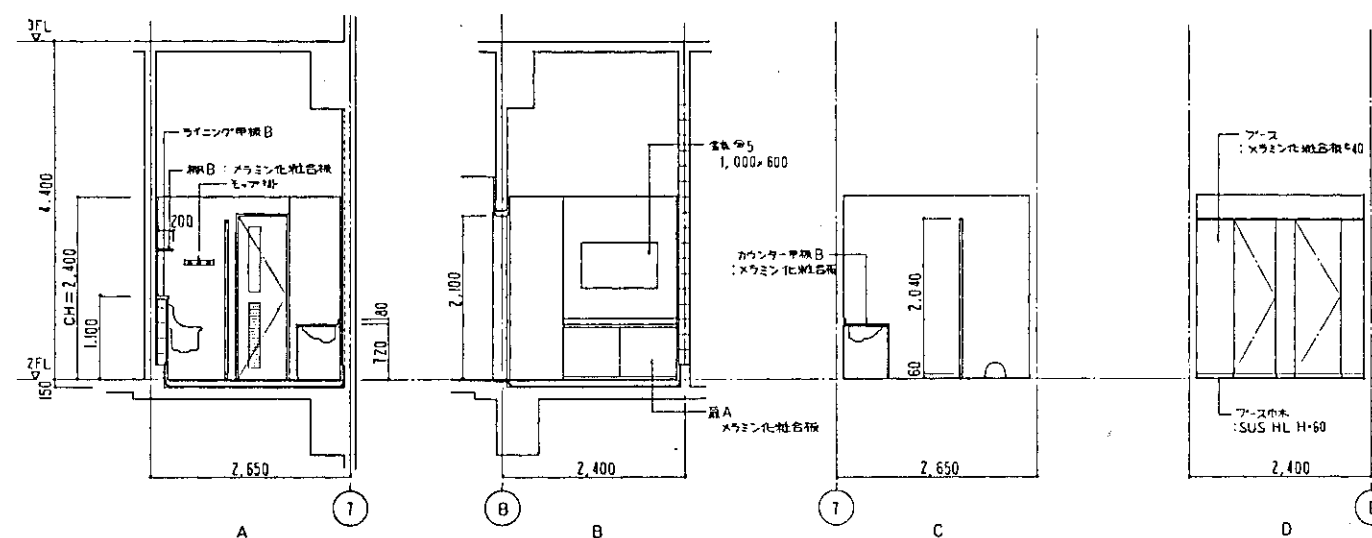


2F 湯沸室 1/50

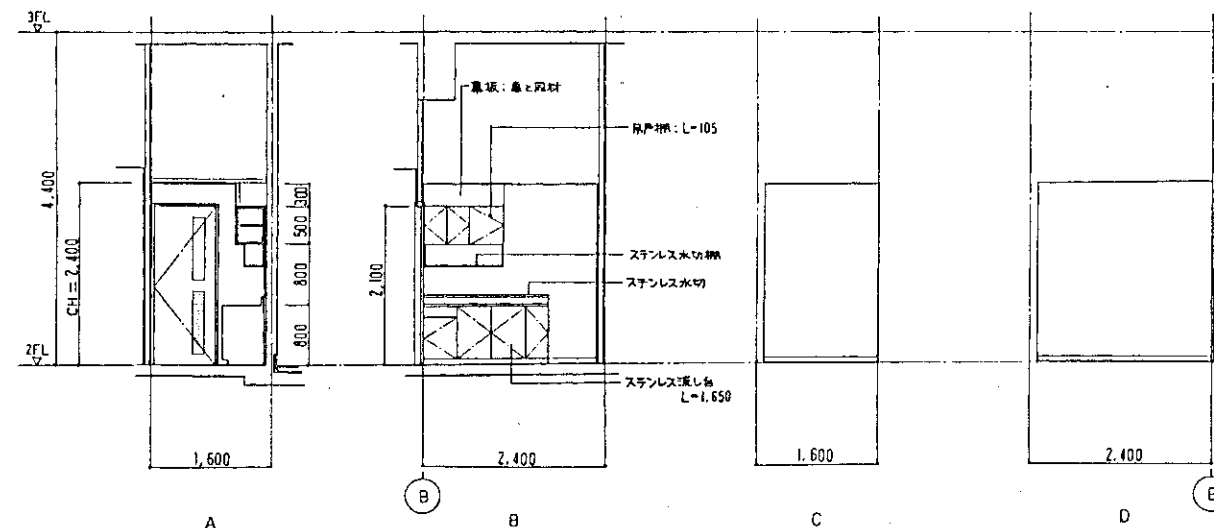


竣工图


[illegible]

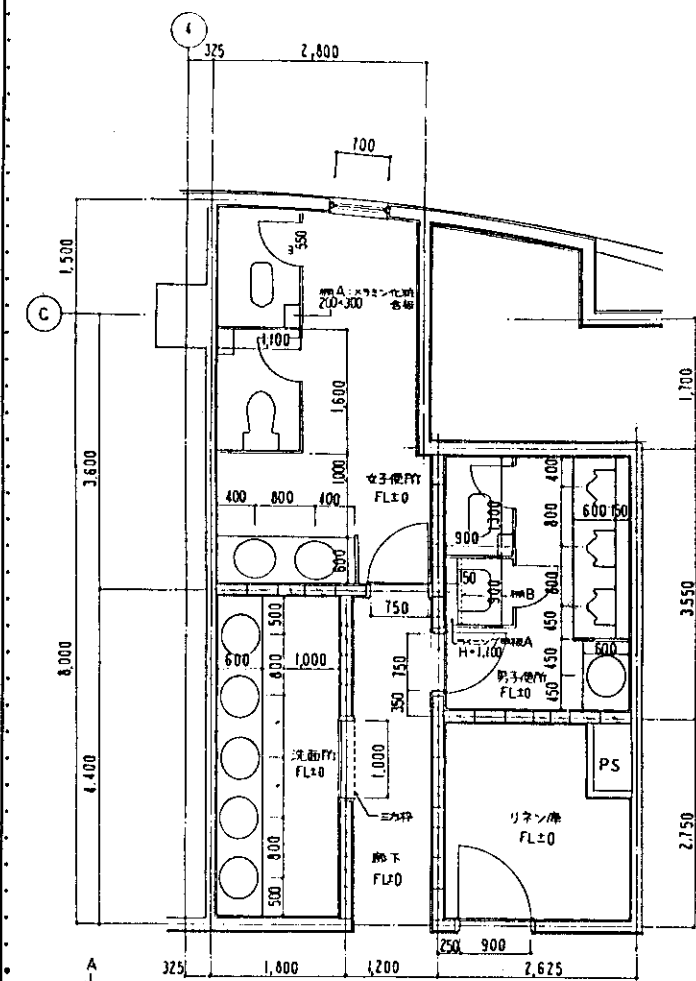


3-6F 男子トイレ 1/50

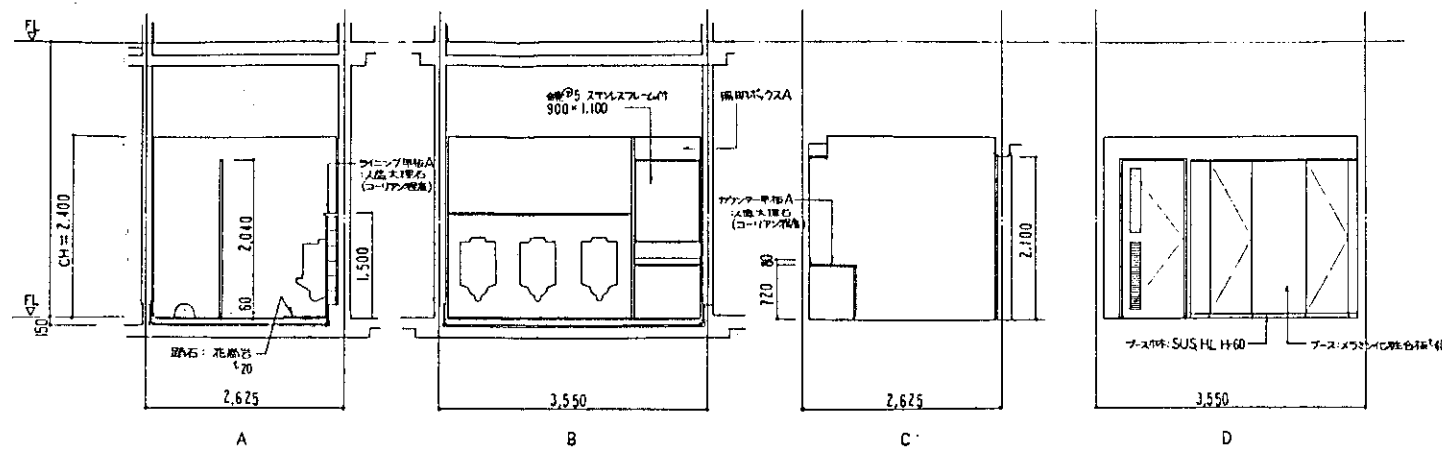



3-6F 女子トイレ 1/50

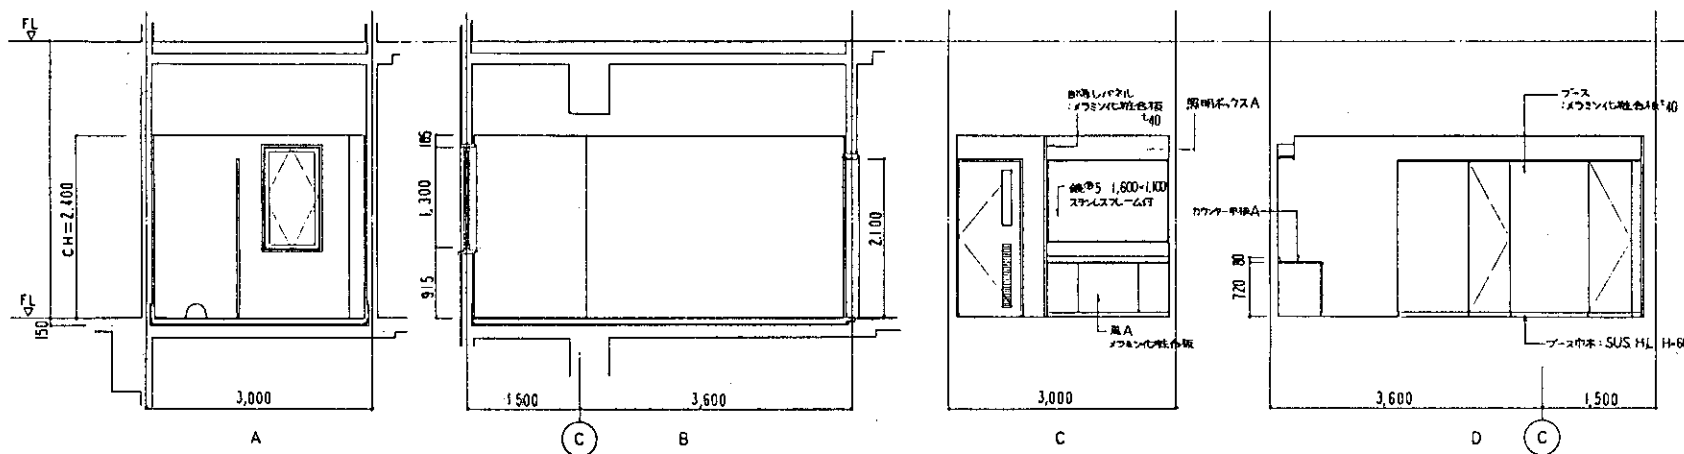

3-6F 洗面所 1/50

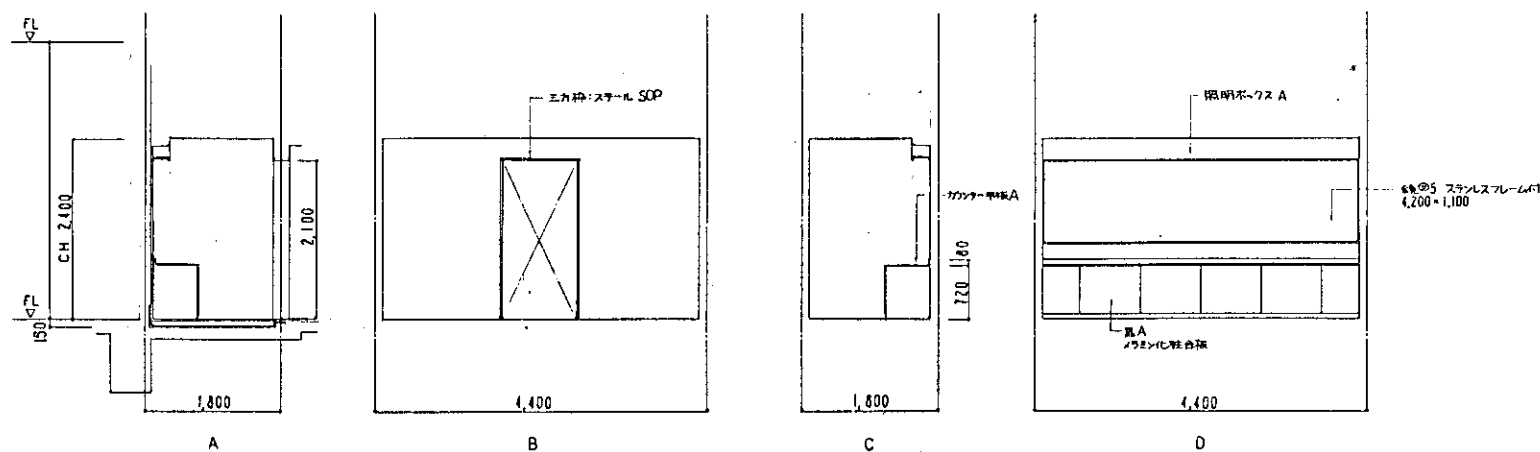


3-6F リンネル 1/50

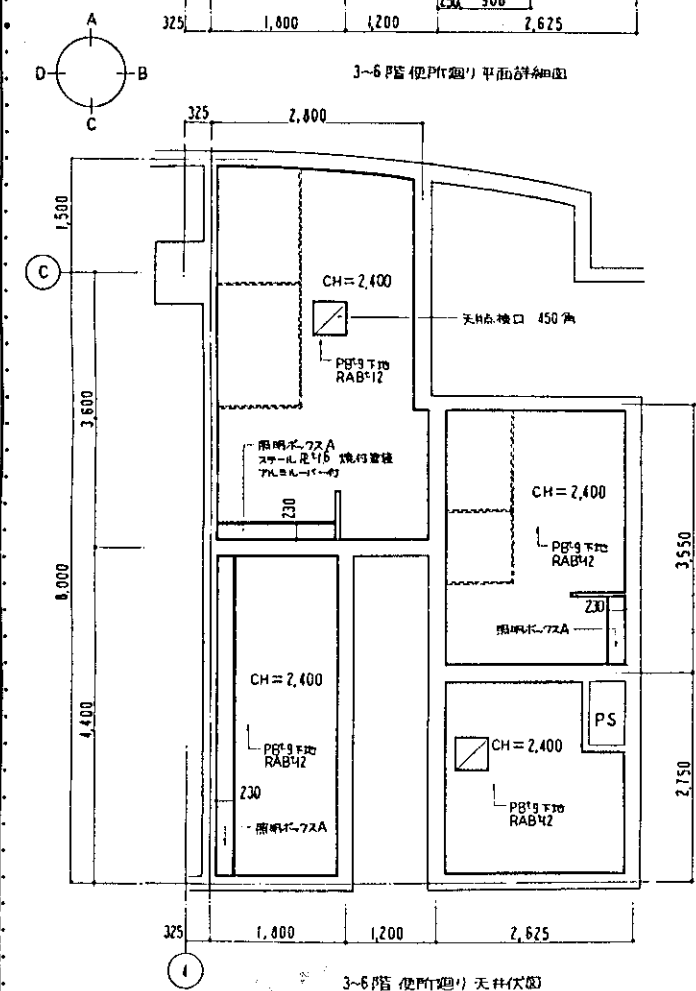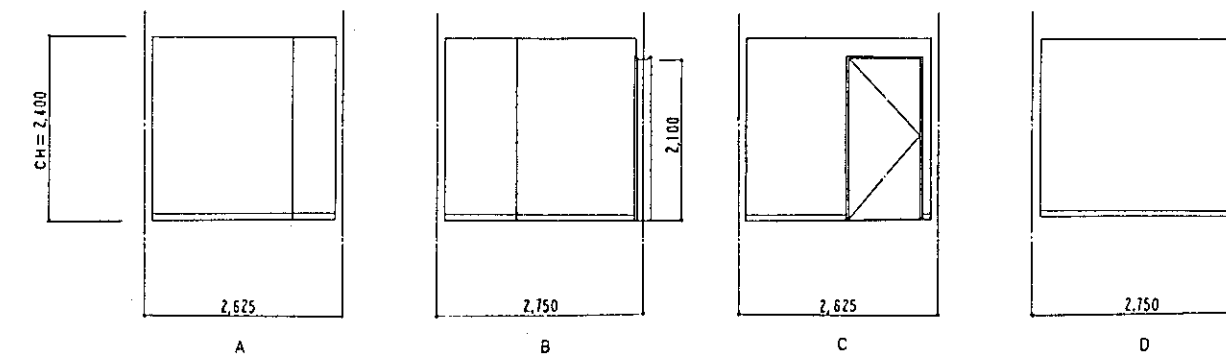

3-6F 便所廻り天井伏図

竣工図


図面番号	(設計)「万代常陸の里」整備工事 健康研修センター
縮尺	3-6F 便所廻り 平面詳細図・天井伏図・展開図 縮尺 1:50 設計者 一般建築士事務所 鈴木真二 (印) 第64104号 年月日 三菱地所株式会社一級建築士事務所

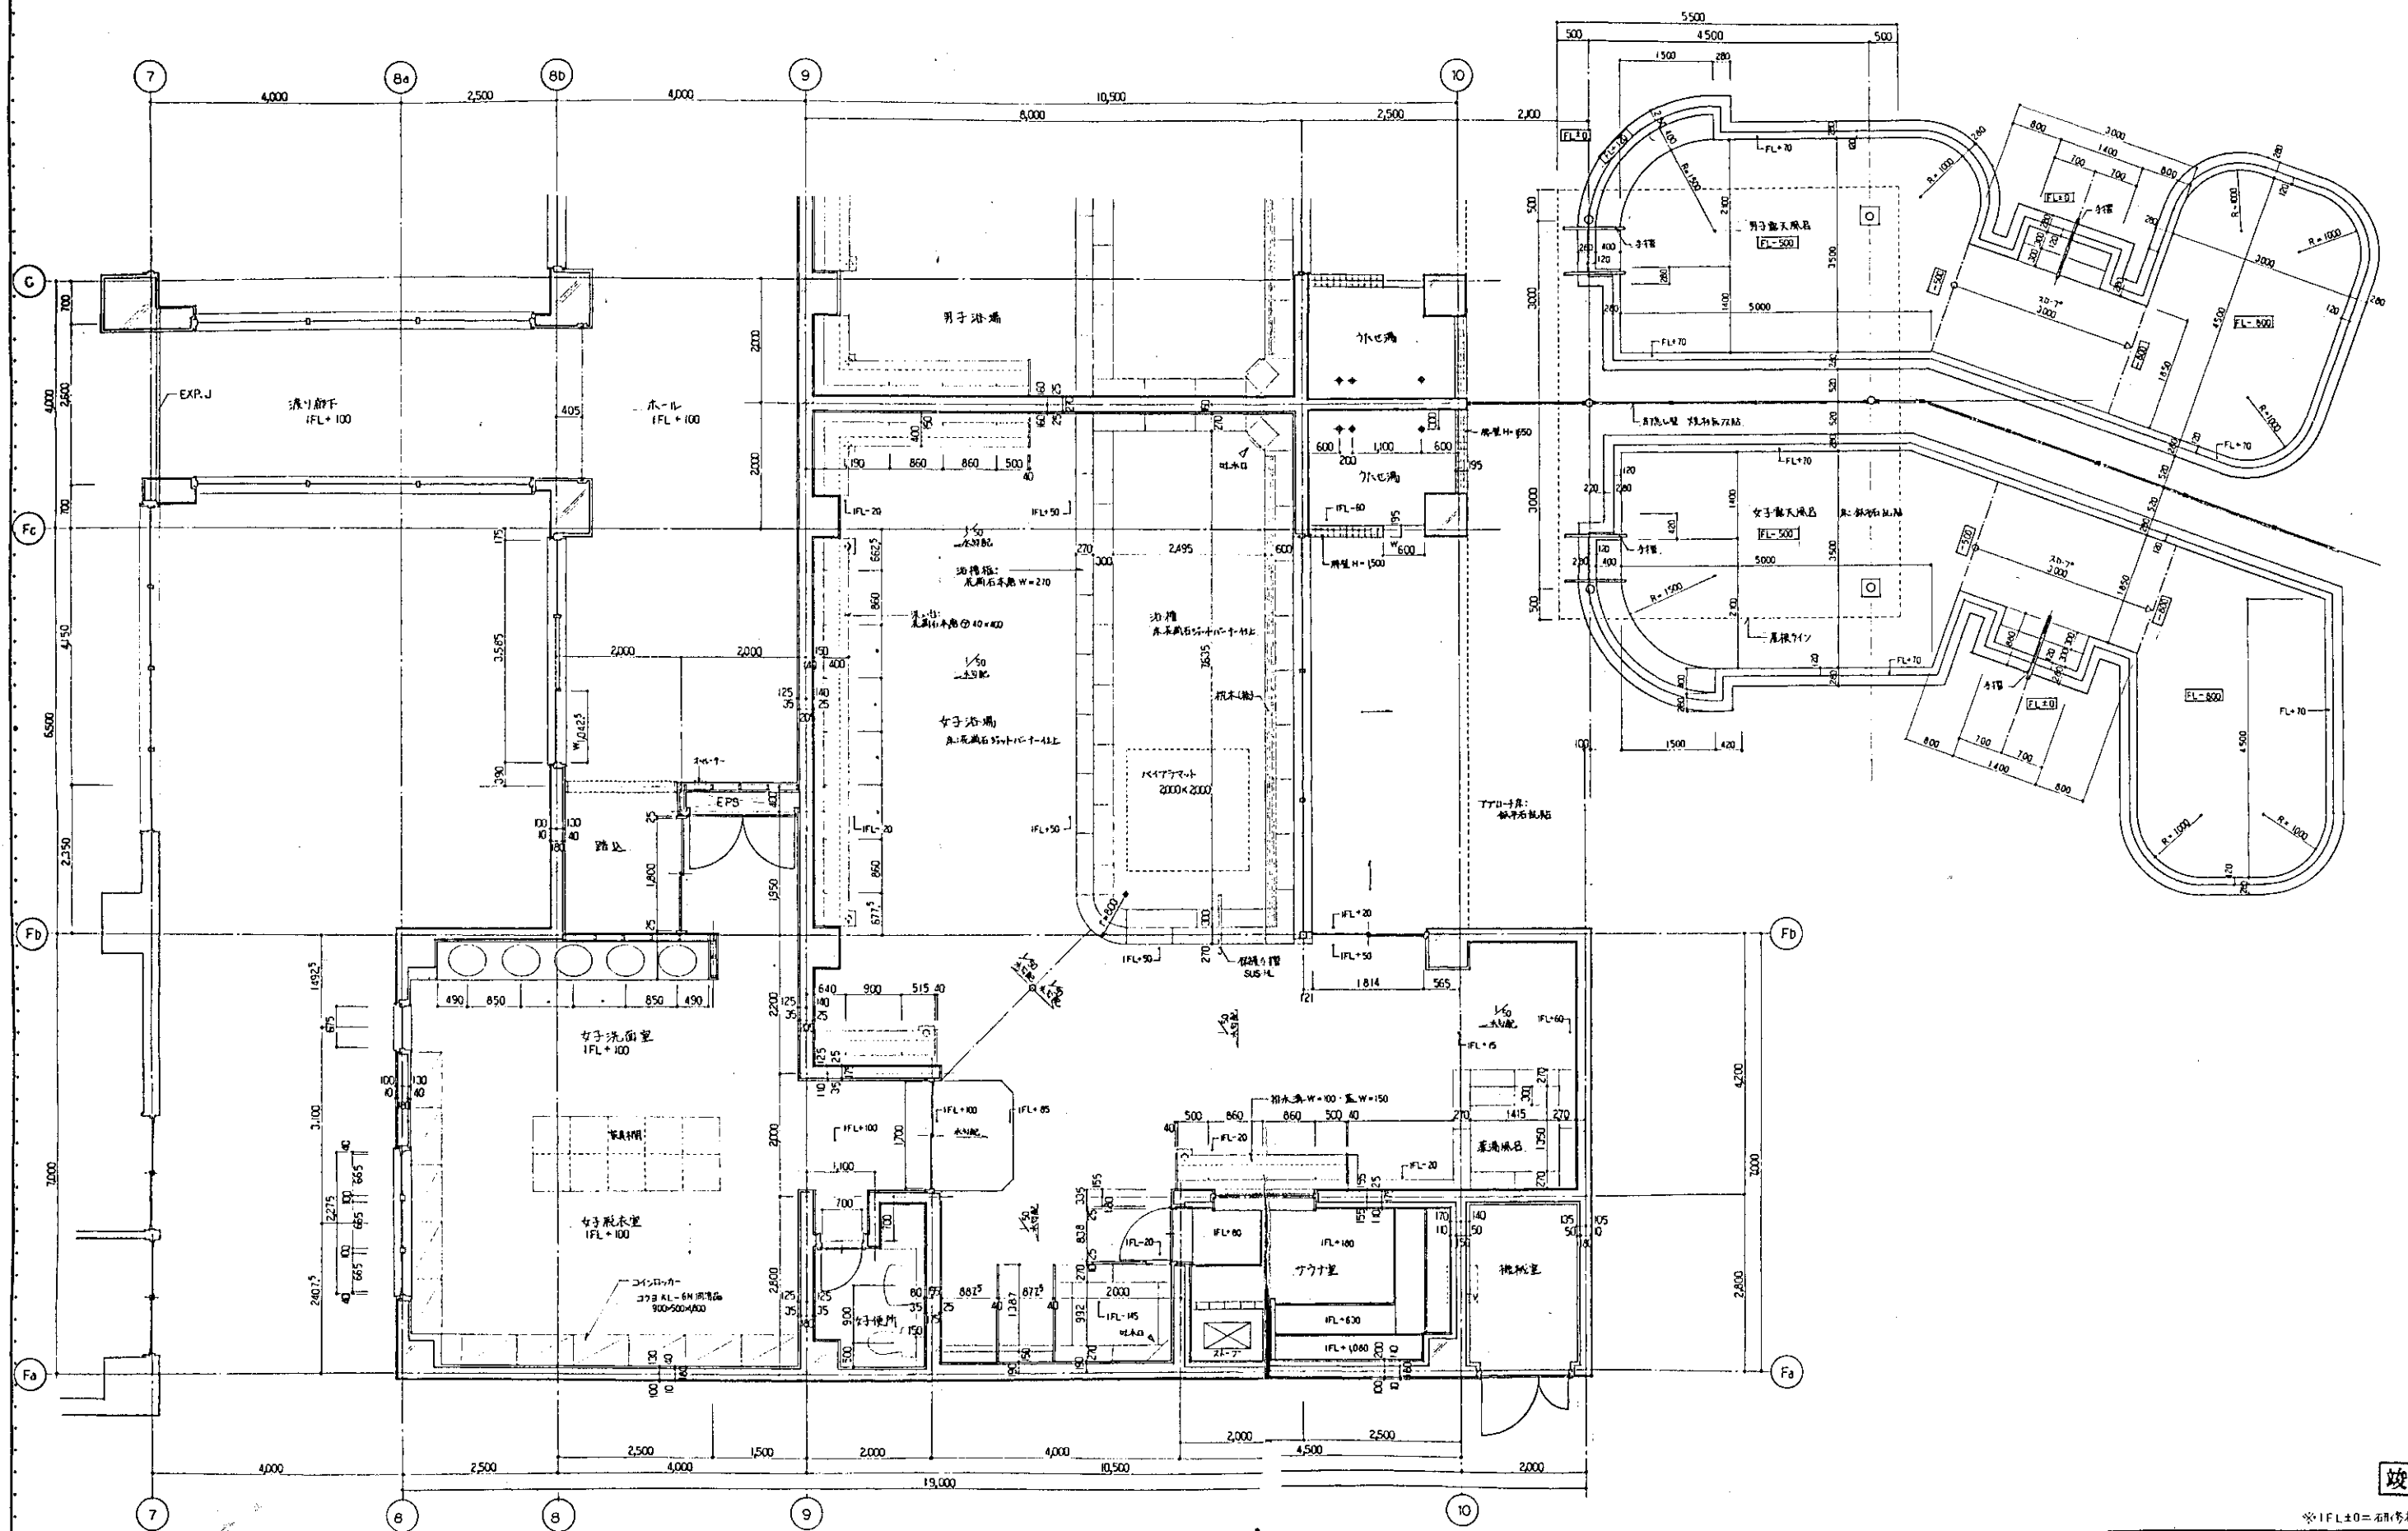

竣工図


※IFL±0=面高線IFL

図面番号 ⑥-61	(仮称)「元代常開の里」整備工事
	健康研修センター
	温泉棟 平面詳細図
	設計者 一般建築士会 鈴木真二
年月日	三楚地所株式会社一級建築士事務所

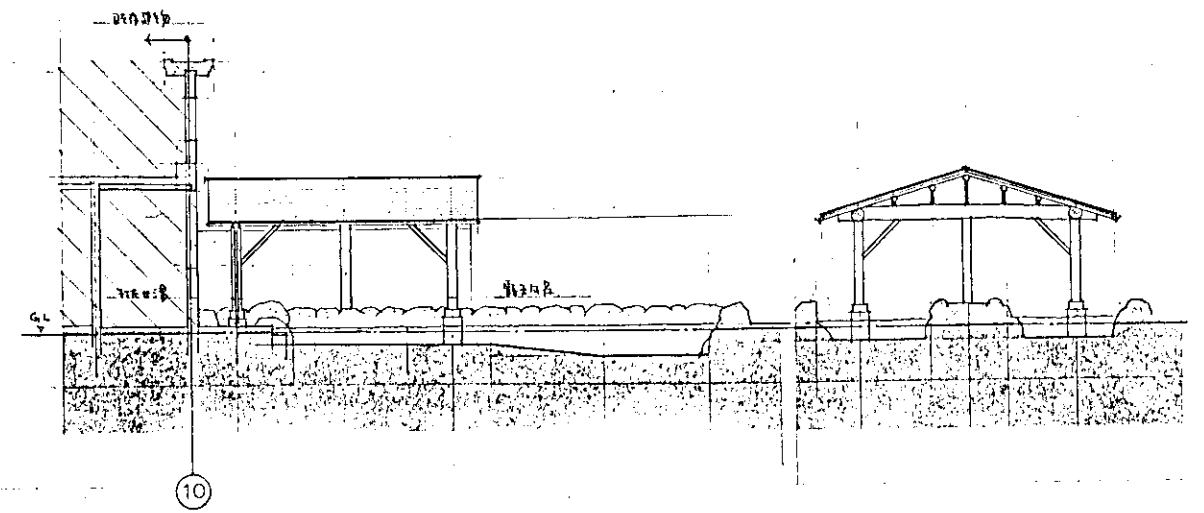

南通 立面图 $S=1:100$




東西立面圖 5: 1/100.

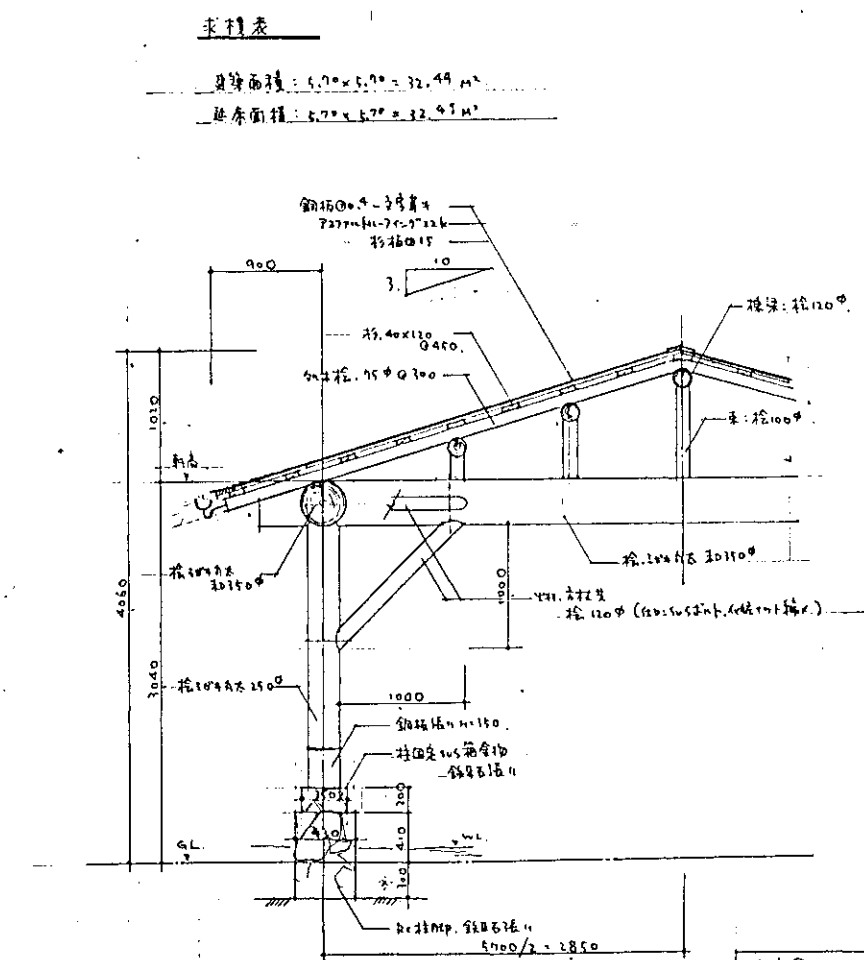

45 1/2 ② $s = 1/30$


竣工图

[illegible]

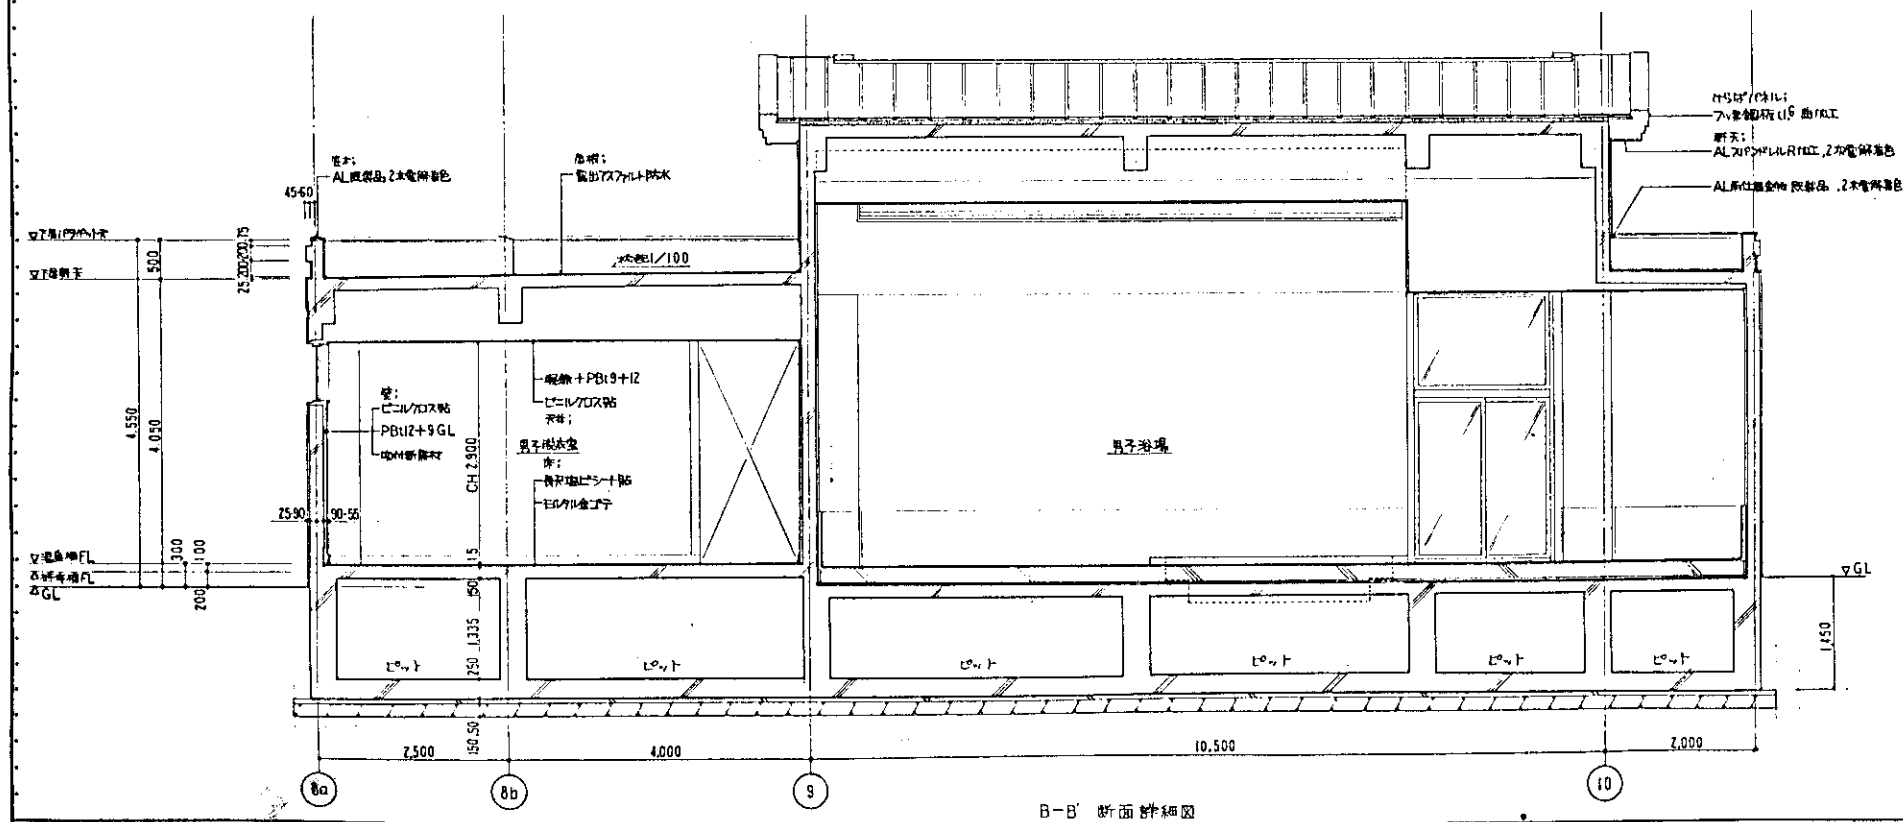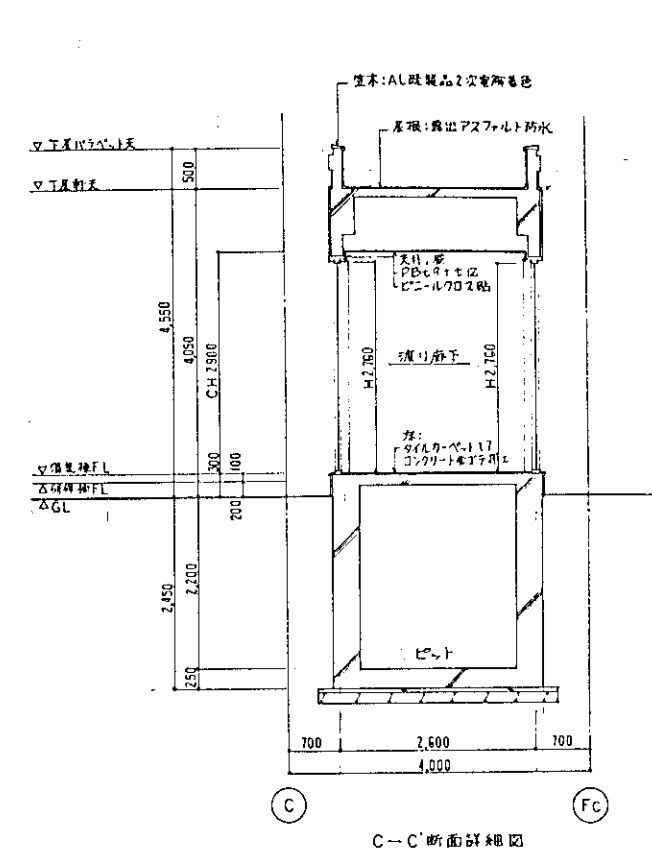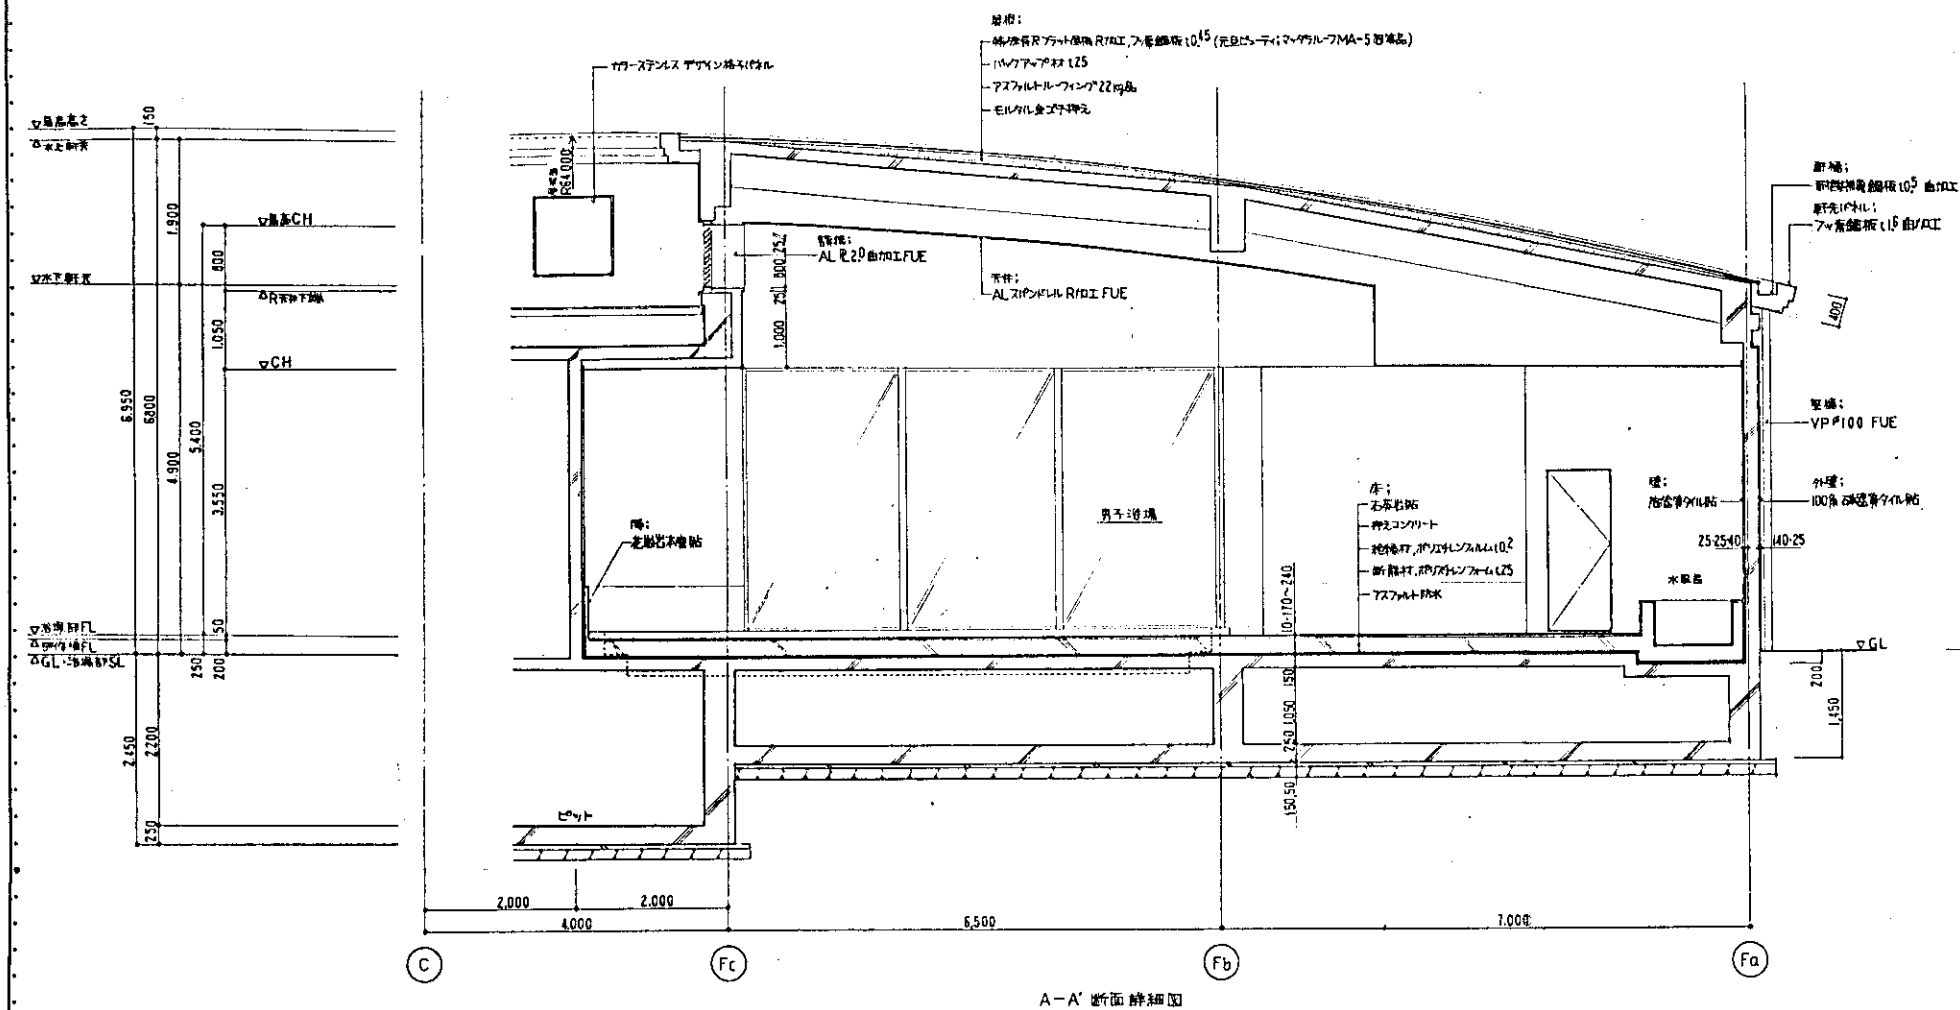


竣工图

図面番号 ①-63	(設備)「万代金堀の里」整備工事 健康石けりセンター
	温泉棟 断面詳細図
縮尺 1:50	設計者 二松建設士会館 鈴木 真二 代表者 三菱地所株式会社 一級建築士事務所
年 月 日	



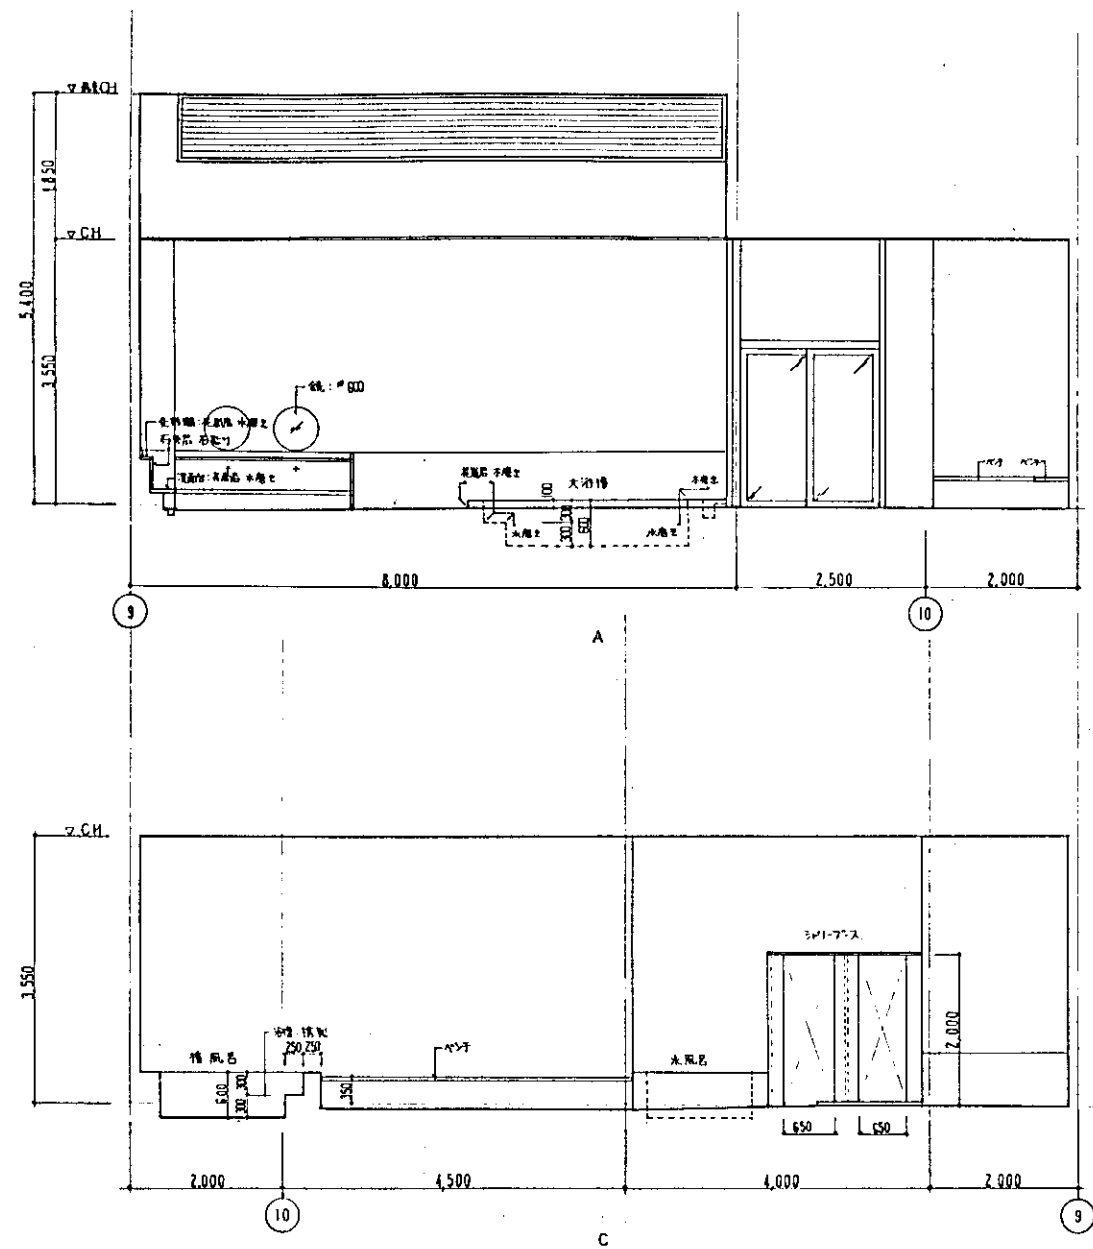


男子浴場

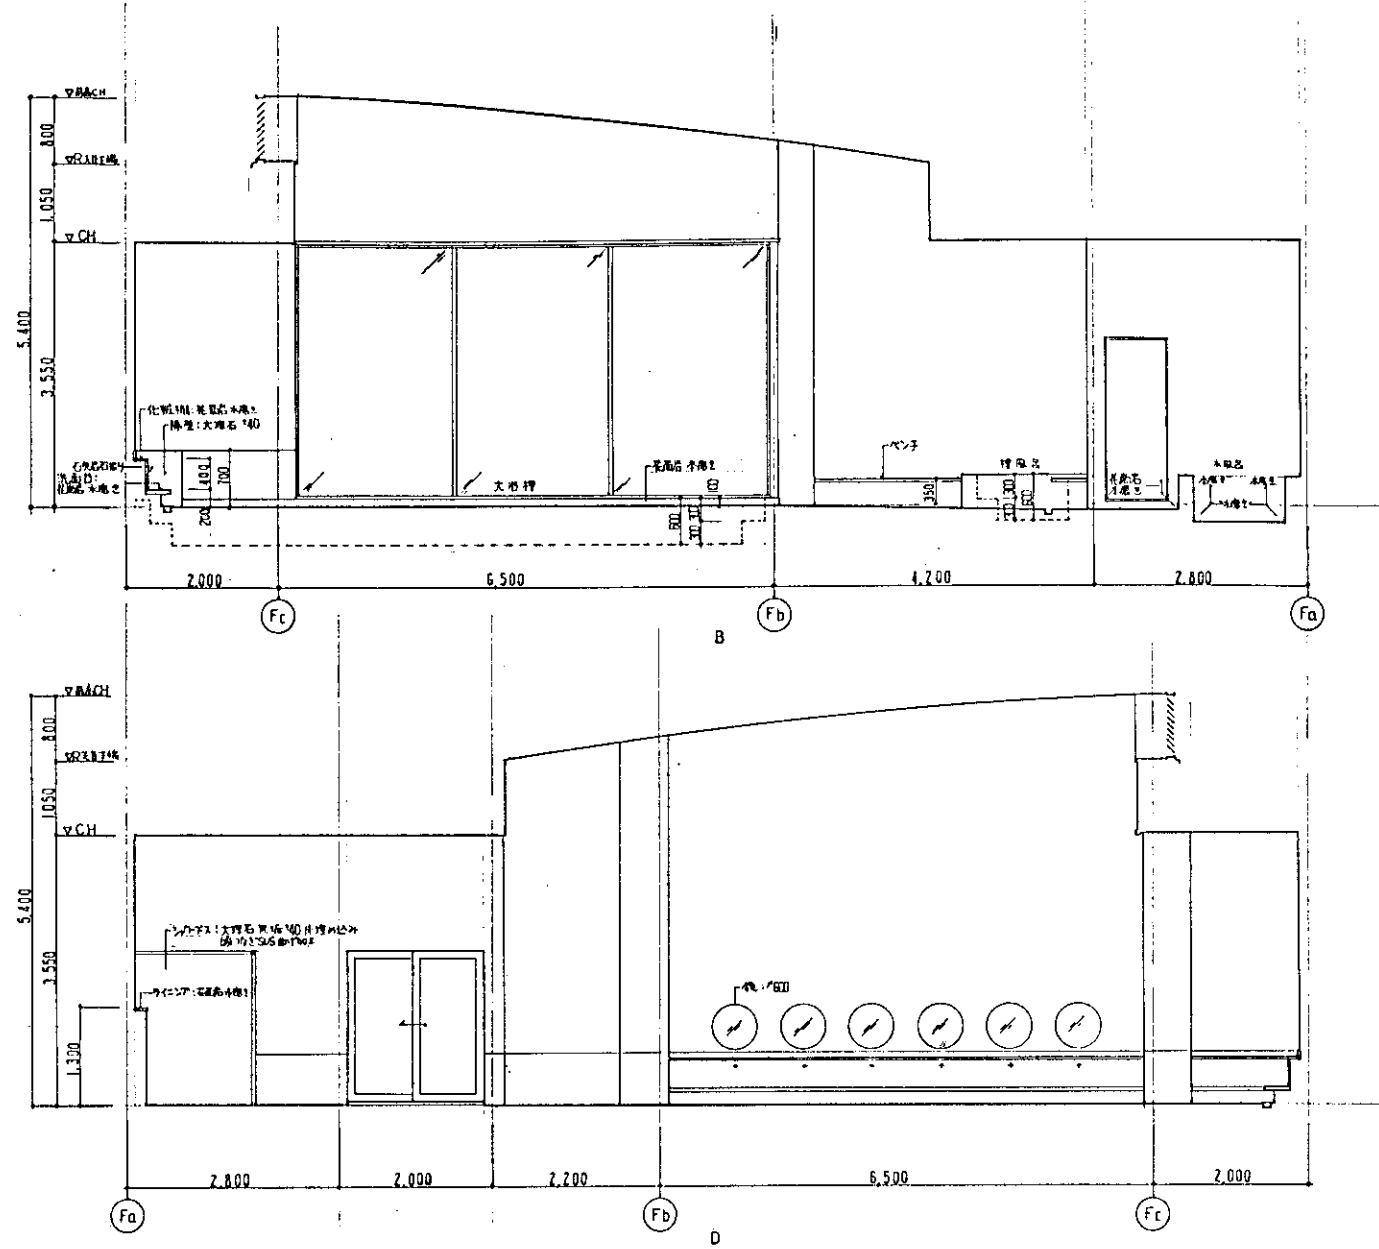


竣工図

図面番号 ⑤-64	(公)「万代温泉の里」整備工事	
	健康研修センター	
	温泉棟 附属図 1	
	縮尺 1:50	
年月日	設計者	三菱地所株式会社 一級建築士事務所
	担当部	

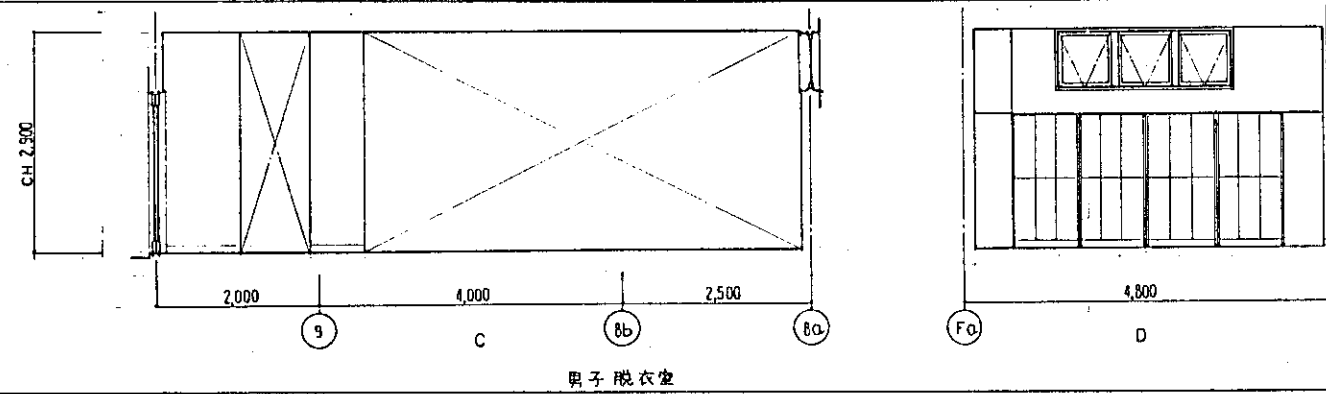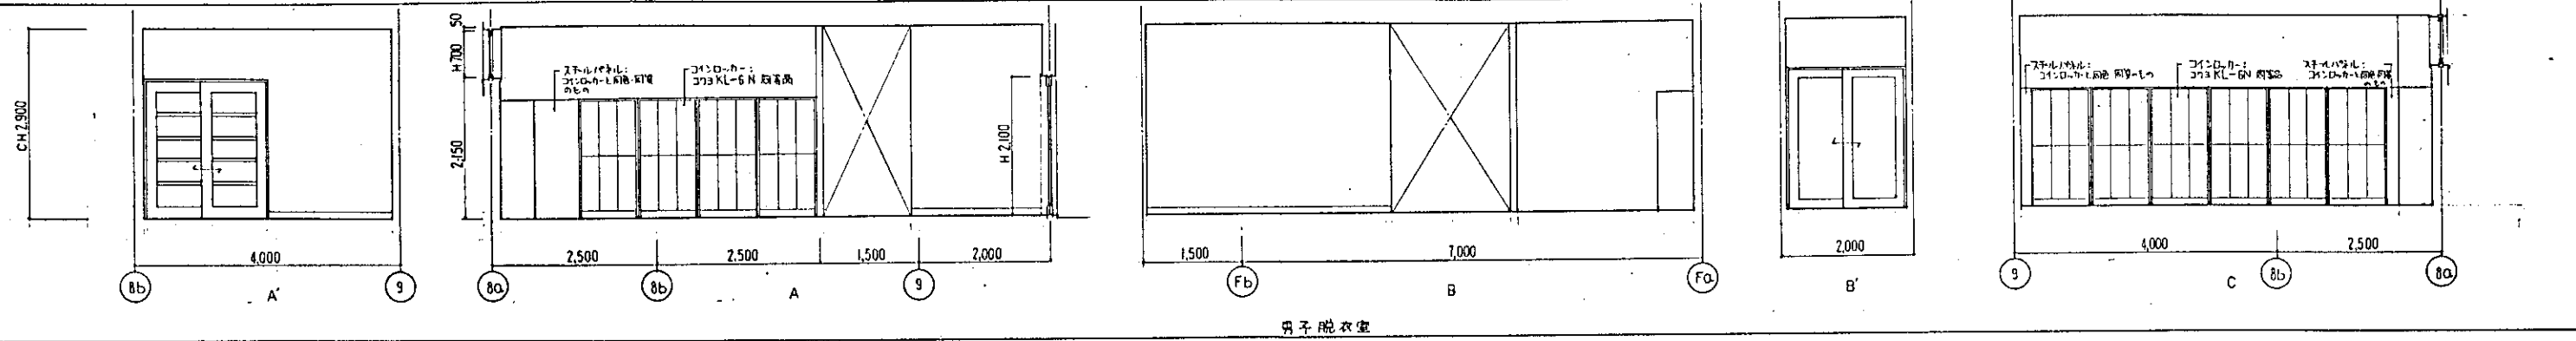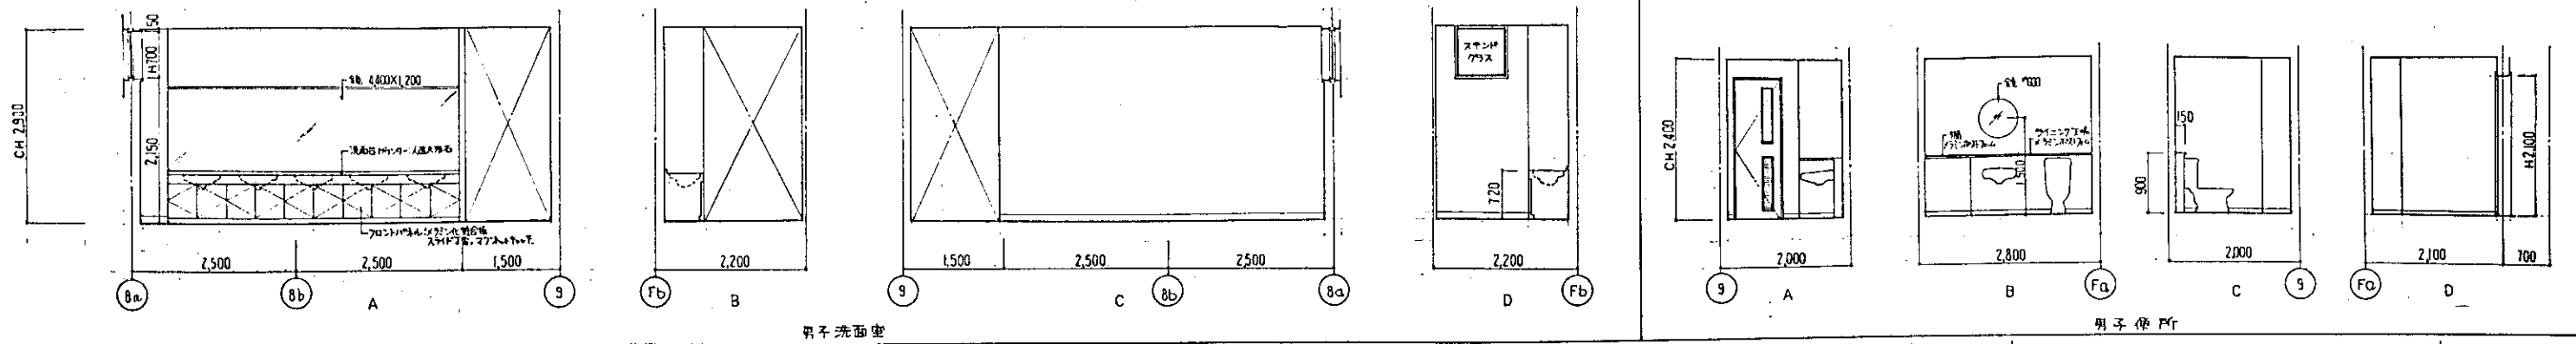

竣工図


縮尺	1:50

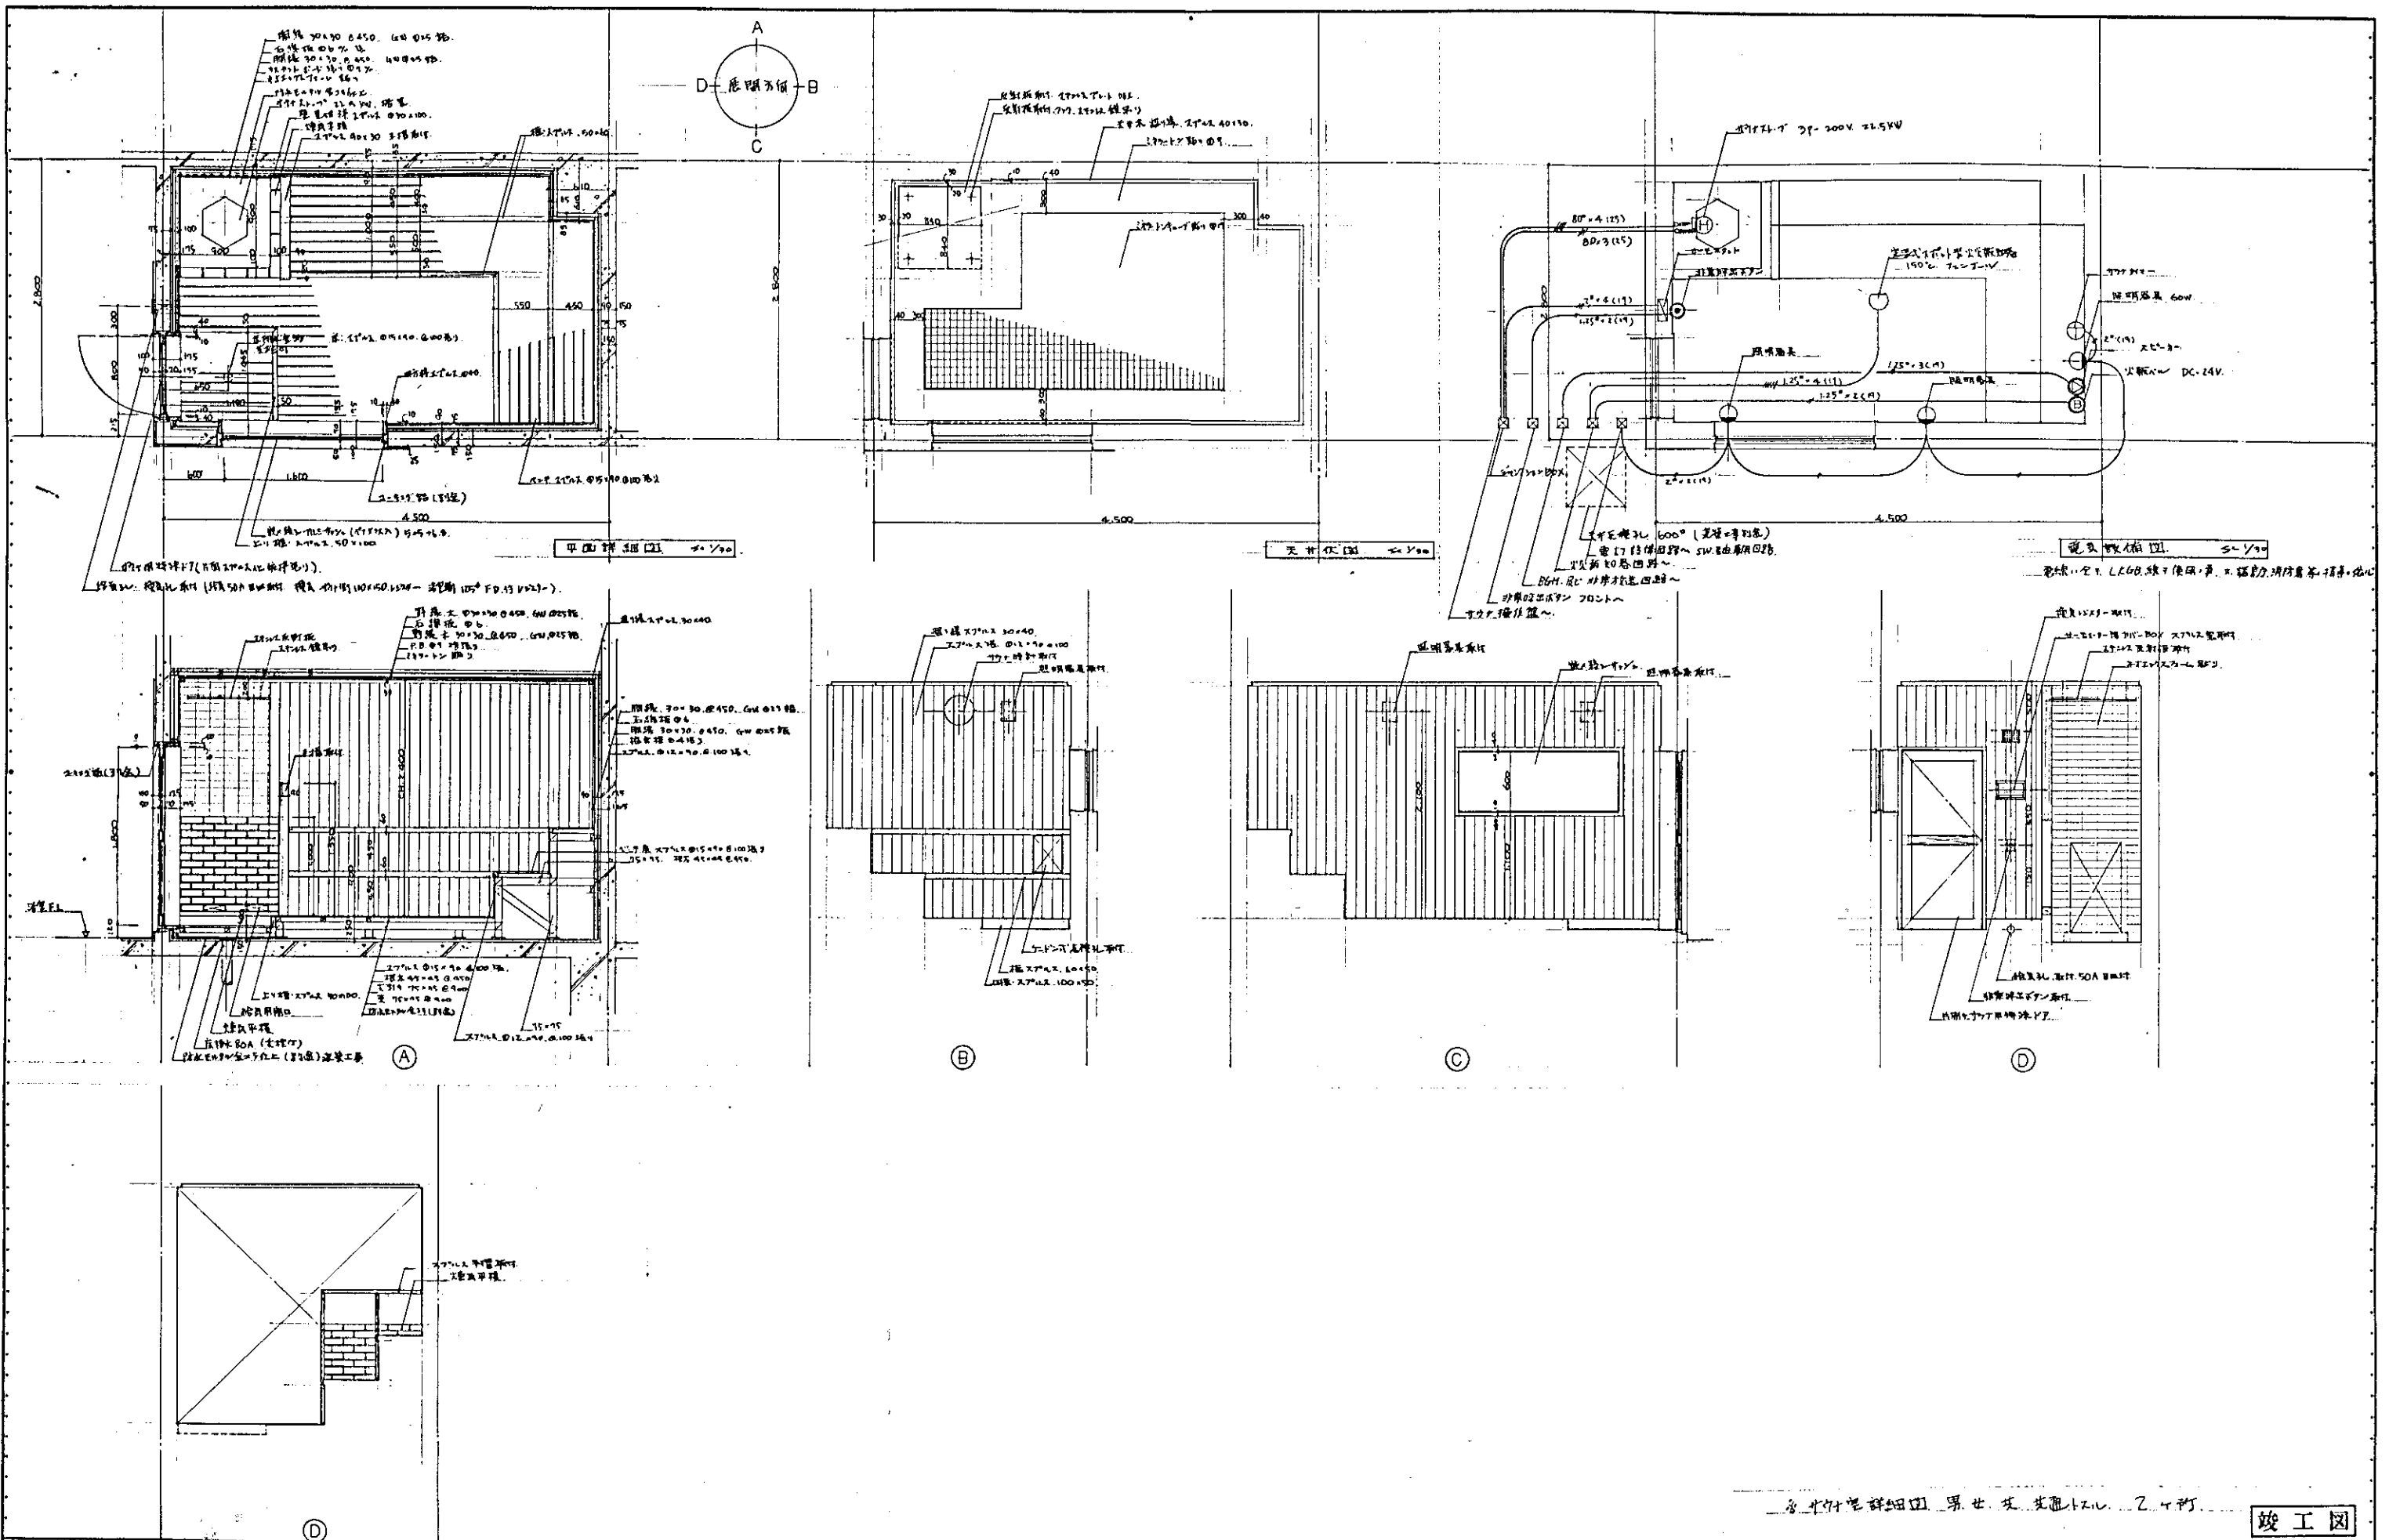


竣工図

--	--	
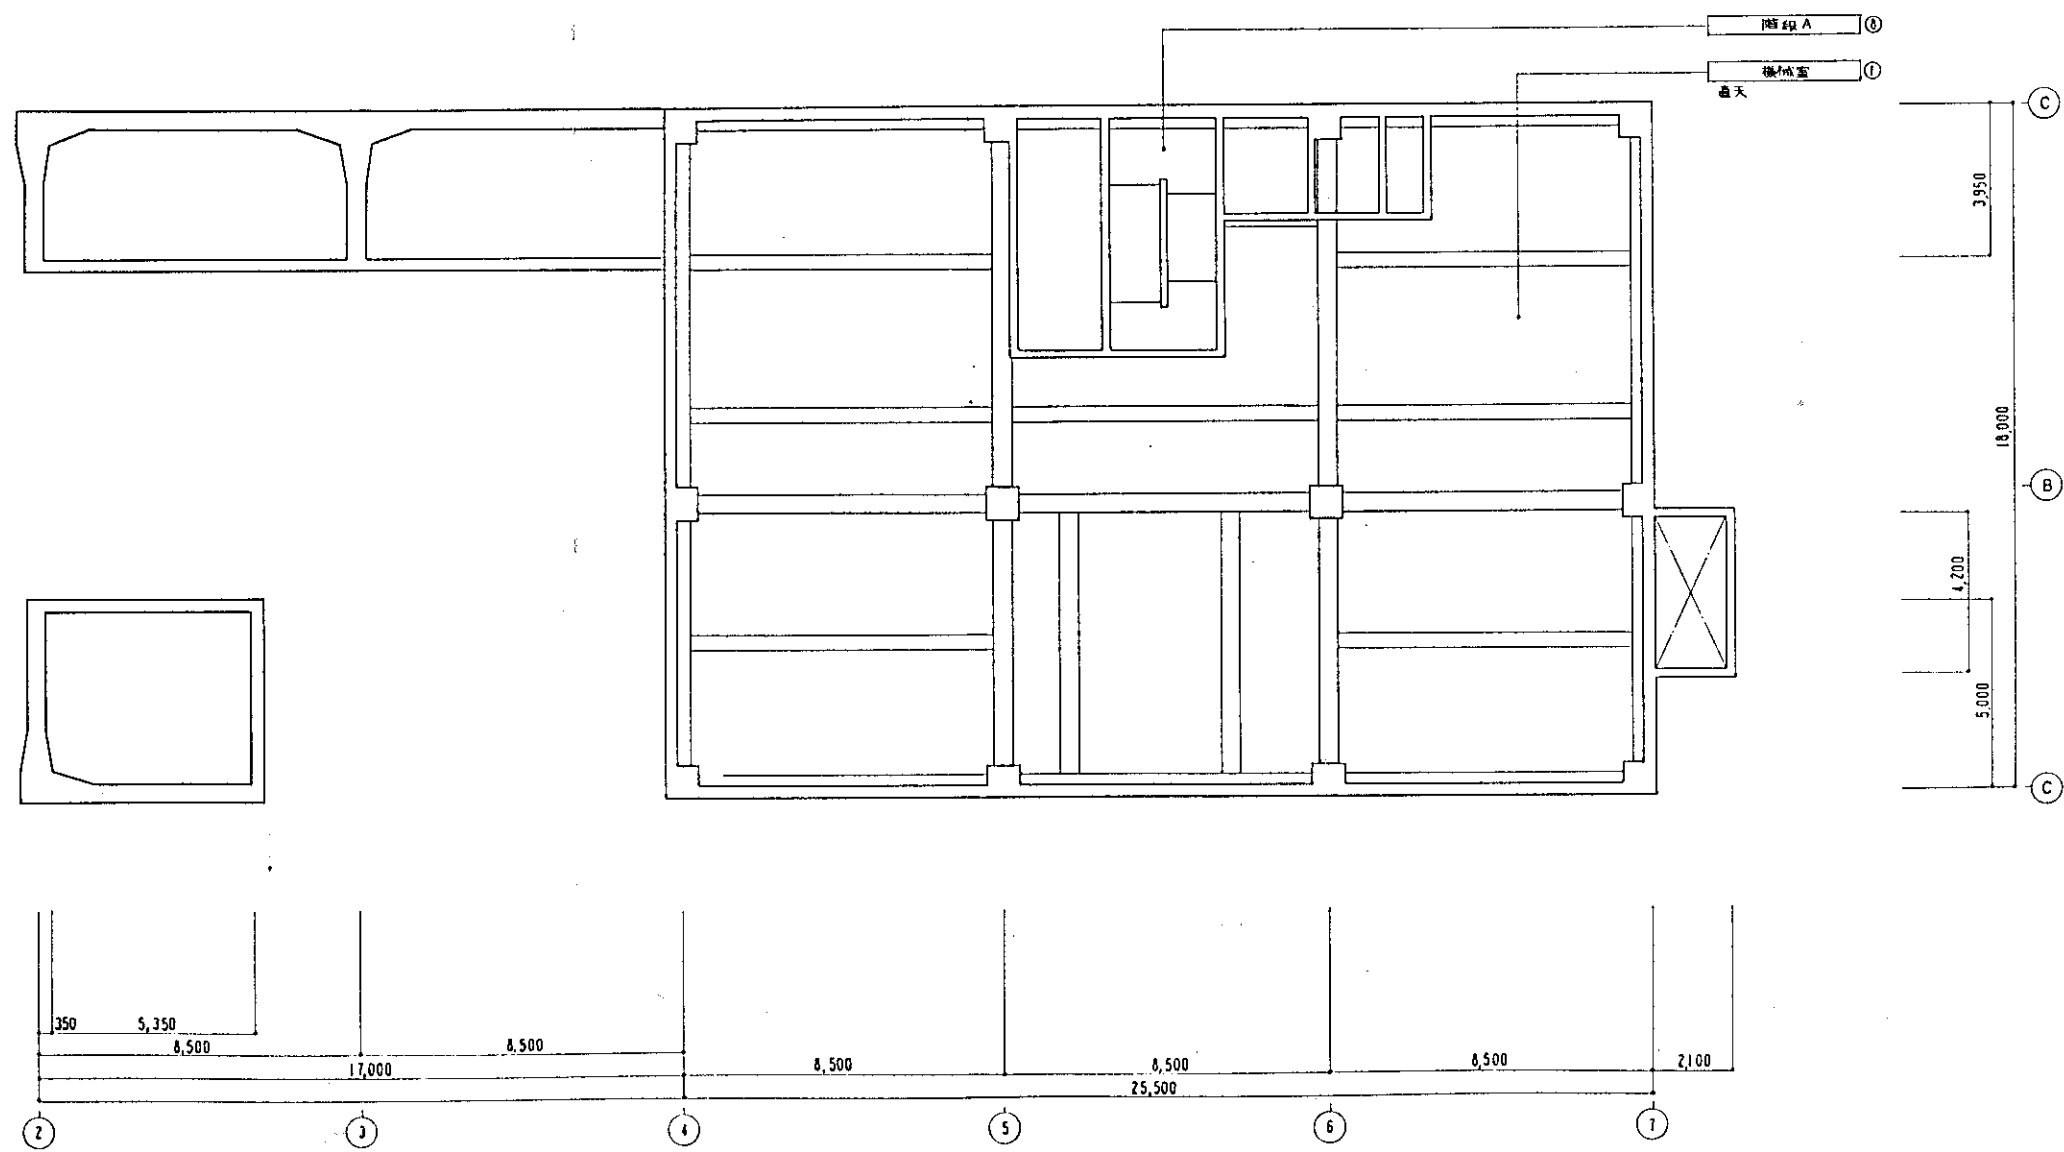

竣工図

凡例		担当部										図面番号 ⑧-68	設計者 三城地所株式会社 鈴木真二
① コンクリート 打設シールド	② PB19+112 下地・塗装VEP	③ PB19+112 下地・ビニルクロス貼	④ 無機質繊維(毛羽) 商品名: 毛羽はきりきり不燃	⑤ PB19 下地・RAB112	⑥ 化粧PB19 シアトーン	⑦ 木目	⑧ バスリフ	⑨ グラスウールクロス150 ボン押え	⑩ 吹付タイル	⑪ ツラツラ板 2.5 (押入・物入)	⑫ ビニルクロス貼 (押入)		
								⑬ アルミパネル 450mm アルミ板 板幅品	⑭ アルミパネル 450mm アルミ板 板幅品	⑮ カーテンボックス スチール R15 面取工 SOP	⑯ カーテンボックス 木製	縮尺 1:100	設計者 三城地所株式会社 鈴木真二
												年 月 日	三城地所株式会社 三城建設士事務所

- ⑦ 食堂
CH = 3,000 ~ 3,500
- ⑥ レン・受付
CH = 2,600
- ⑤ クローウ
CH = 2,600
- ④ TELコーナー
CH = 2,400
- ③ 階段ホール
CH = 2,400
- ② 自販機置場
CH = 3,000
- ① 機械室(1)
直天

- ① メインエントランスホール
CH = 3,000 ~ 3,300
- ① 廊下(1)
CH = 3,000

屋外テラス
ビニールフロア貼

- ① 安産展示室
CH = 3,000
- ① 妊婦者便所(1)
CH = 2,600
- ① 男子便所(1)
CH = 2,600
- ① 女子便所(1)
CH = 2,600
- ① 階段B
CH = 2,400
- ③ 倉庫(1)
CH = 2,400

- ① 特産品展示コーナー
CH = 3,000
- ③ 倉庫(2)
CH = 2,400
- ① 風除室
CH = 3,000

- ① 機械室(2)
直天

- ③a 厨房
CH = 2,600
- ③a 食品庫
CH = 2,600
- ③a 事務室
CH = 2,600
- ③a 倉庫(3)
CH = 2,400
- ③ 階段A
CH = 2,400
- ③a 便所(3)
CH = 2,400
- ③a バイオリー
CH = 2,550 ~ 2,600
- ③b 休憩室(6席)
CH = 2,545
- ③a 男子ロッカー室
CH = 2,600
- ③a 女子ロッカー室
CH = 2,600
- ③a 前室
CH = 2,600
- ① 廊下(2)
CH = 2,600, 3,000
- ③a 風除室
CH = 2,400
- ③a 女子便所(2)
CH = 2,400
- ③a 男子便所(2)
CH = 2,400

- ③b 宿直室
CH = 2,545

- ④ 会議室
CH = 2,600
- ④ 事務室B
CH = 2,600
- ④ 受付
CH = 2,600
- ④ コインロッカー室
CH = 3,000

竣工図

担当部

図面番号

⑦-70

(仮称) 万代常備の里 整備工事

健康研修センター

2 階 天井伏図


縮尺

1/100

年月日

設計者 一級建築士 鈴木真二

三菱地所株式会社 一級建築士事務所

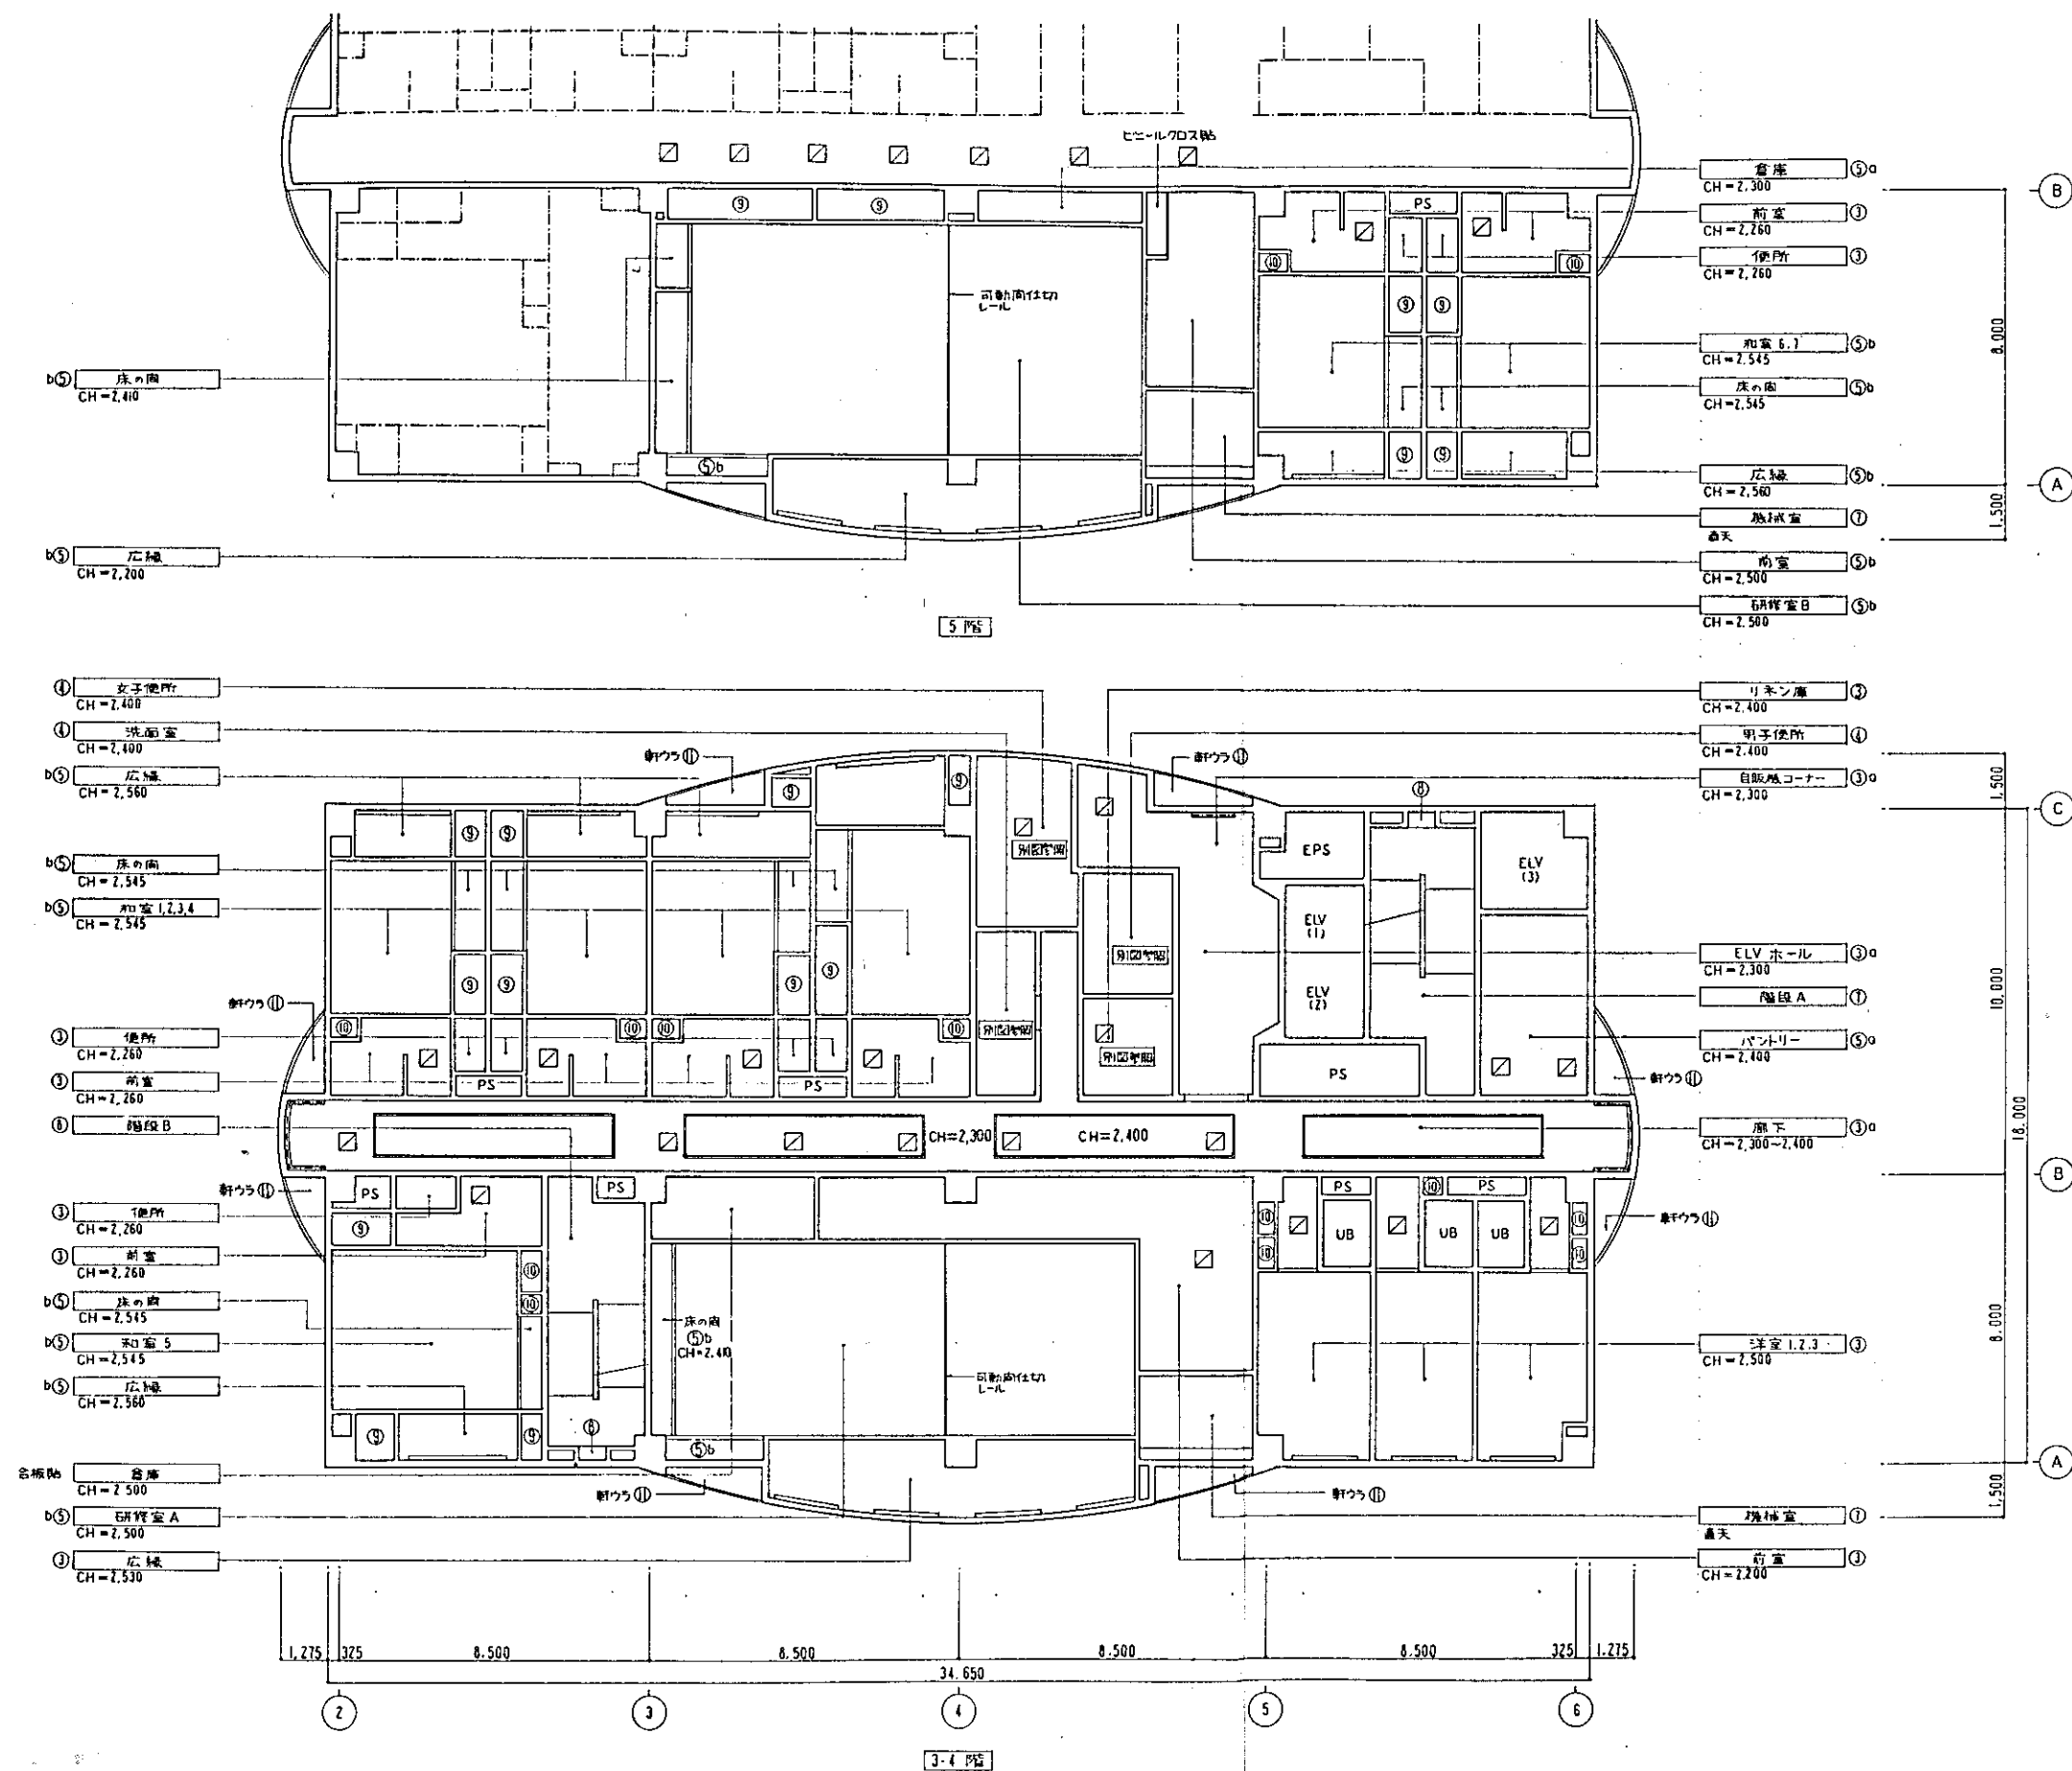

竣工図



建 具 リ ス ト

階	部 号	型式 記号	開閉 方法	取付場所	数 量	内法寸法 W×H	枠寸法		仕上	ガラス		番種		建具全物			備考	法規 制	
							種類 形状	見込 見込		種類	厚さ	型式	材質	錠前	把手玉	基座 通開			
1階	SD 1	D4		兼用型	1	800 × 2,100	①	25 143	SOP	E	4	②	SUS HL	C	D	D			
	SD 2	D3		器具庫	1	800 × 2,100	①	25	・	A	5	②	SUS HL	C	D	D			
	SD 3	D2		倉庫(1)	1	900 × 2,100	①	25	・	—	—	③	・	C	D	F			
	SD 4	D3		事務型A	1	900 × 2,100	①	25	・	A	5	①	—	C	D	D			
	SD 5	D1		休憩室	1	900 × 2,100	①	25	・	—	—	①	—	C	D	D			
	SD 6	D4		男子便所(1)(2) 女子便所(1)(2)	4	750 × 2,100	①	25	・	E	4	②	SUS HL	I	D	D			
	SD 7	D1		機械室(1)	1	900 × 2,100	①	25	・	—	—	①	・	C	D	F	グレース		
	SD 8	D2		倉庫(3)	1	900 × 2,100	①	25	・	—	—	②	・	C	D	F			
	SD 9	D4 D3 D20		清掃員控室 リネン庫 洗剤・洗剤庫(1)	1 1 1	900 × 2,100 650 × 2,100 1,300 × 2,100	①	25 134-178	・	E	4	②	・	C	D	D			
	SD 10	D6		機械室(2)(3)	1	1,300 × 2,095 1,200 × 2,095	①	25 218	・	—	—	①	・	C	D	D	グレース		
	SD 11	D6		廊下(1)	1	1,300 × 2,090	①	25 218	特-SOP 扉-DA	—	—	①	—	C	D	D		FSD	
共通	SD 12	D1		(1-6F) PS、EPS	20	600 × 2,100	①	25 100	SOP	—	—	②	SUS HL	C	C	I	IF-3		
	SD 13	D1		(1-6F) 階段A、B	11	900 × 2,100	①	25 206	SOP (ZFの2DA)	—	—	①	・	I	D	D	IF-1	FSD	
1階	SD 14	D9		通用口	1	2,055 × (H2) 370	①	25 166	SOP	A	5	③	・	C	D	H	1段はワンクルサスペンダー付		
	SD 15			欠番															
	SD 16	D6		廊下(3)	1	1,200 × 2,100	①	25 189	・	—	—	②	・	C	D	D			
	SD 17	D7		廊下(2)	2	1,488 × 2,100	①	25 169	特-SOP 扉-DA	—	—	②	・	C	D	D			
	SD 18	D1		大研修室(スチージ)	1	900 × 1,800	①	25 169	SOP	—	—	①	・	C	D	D			
	SD 19	D7		健康研修室	1	1,600 × 2,090	①	25 209	特-SOP 扉-DA	—	—	②	・	C	A	D			
	SD 20	D4		男子便所(3) 女子便所(3)	2	650 × 2,100	①	25	・	E	4	①	・	I	D	D			
	SD 21	D4		リネン庫	1	800 × 2,100	①	25 134	・	E	4	②	・	C	D	D			
	SD 22	D2 D4		シャワ-室・従業員控室(1)	1 1	750 × 2,100 815 × 2,100	①	25 242 134	・	—	—	②	・	C	D	D			
	SD 23	D7		倉庫(5)	1	1,070 × 2,100	①	25	・	—	—	②	・	C	D	D			
	2階	SD 24	D4		男子便所(1) 女子便所(1)	2	750 × 2,100	①	25	・	—	—	②	・	I	D	D		
SD 25				欠番															
SD 26		D2		特産品展示コーナー	2	900 × 2,100	①	25	・	—	—	②	・	C	C	F			
SD 27		D1		機械室(1)	1	900 × 2,100	①	25	・	—	—	①	SUS HL	C	D	F	グレース		
SD 28		D1		欠番															
SD 29				欠番															
SD 30		D1		レジ受付	1	900 × 2,100	①	25	・	—	—	③	・	C	D	D			
SD 31		D1		7m×9m点検口	1	700 × 700	⑥	70	SOP	—	—	⑤	—	—	C	I			
SD 32		D1		機械室(2)	1	900 × 2,100	①	25	・	—	—	③	SUS HL	C	D	F	グレース		
2階		SD 33	D14		厨房倉庫	1	1,530 × 2,100	①	25	SOP	—	—	⑥	SUS HL	D	C	N		
		SD 34			欠番														
	SD 35	D3		厨房事務型	1	900 × 2,100	①	25	・	A	5	⑥	・	C	D	D			
	SD 36	D1		食品庫	1	900 × 2,100	①	25	・	—	—	⑥	・	C	D	D			
	SD 37	D6		前室	1	1,220 × 2,100	①	25	・	—	—	⑤	・	C	D	D			
	SD 38	D7		前室	1	1,800 × 2,100	①	25	SOP	—	—	②	SUS HL	C	D	D			
	SD 39			欠番															
	SD 40	D3		事務型B、会議室	2	900 × 2,100	①	25	SOP	A	5	①	—	C	D	D			
	SD 41	D1		会議室	1	900 × 2,100	①	25	・	—	—	①	—	C	D	D			
	SD 42			欠番															
	SD 43	D1		休憩室、読書室	2	800 × 2,100	①	25	・	—	—	②	・	C	D	D			
3階	SD 44	D4		湯沸室	1	718 × 2,115	②	25	・	718mm	10	②	・	—	—	—			
	SD 45	D1		(3-6F) 和室	23	900 × 2,100	①	25 154	化粧鋼板	—	—	②	・	C	D	D	ドアスロープ、ドアガード	FSD	
	SD 46	D1		(3-4F) 洋室	6	850 × 2,100	①	25 154	化粧鋼板	—	—	②	・	C	D	D	ドアスロープ、ドアガード	FSD	
	SD 47			(3F) 自動機コーナー	1	805 × 1,905	⑥	100	SOP	E	4	③	SUS HL	C	D	H			
	SD 48	D1		PS	11	600 × 2,100	⑤	25	SOP	—	—	②	・	J	G	I			
	SD 49	D1		ロビー	4	1,100 × 2,100	①	25	・	—	—	②	・	C	D	D		FSD	
	SD 50	D4		男子便所 女子便所	8	718 × 2,063	①	25	・	E	4	②	・	I	D	D		両建 区画	
	SD 51	D1		リネン庫	5	900 × 2,100	①	25	・	—	—	②	・	C	D	D			
	SD 52	D7		機械室	3	1,300 × 2,095	①	25	・	—	—	①	・	C	D	F	グレース		
	SD 53	D1		(3F) 屋上ハット小屋	1	590 × 780	⑤	25 100	・	—	—	⑥	—	C	C	G			
	SD 54	D11		倉庫	2	900 × 2,100	①	25	・	—	—	②	・	C	C	F			
4階	SD 55	D7		研修室C	2	1,800 × 2,100	①	25 163	化粧鋼板	—	—	②	・	C	D	D		FSD	
	SD 56	D1		倉庫	1	900 × 2,100	①	25 154	化粧鋼板	—	—	②	・	C	D	D		FSD	
	SD 57	D1		機械室、倉庫	2	900 × 2,100	①	25 134	化粧鋼板	—	—	①	・	C	D	D	グレース(倉庫のみ)		
	SD 58	D1		階段A	1	900 × 2,100	①	25	SOP	—	—	②	・	C	D	D		FSD	
	SD 59	D1		階段A	1	900 × 2,100	①	25	・	—	—	⑤	・	C	D	D			
	SD 60	D1		ELV機械室(1)(2)	2	900 × 2,100	①	25	・	—	—	②	・	C	D	D			
	SD 61	D1		階段A	1	900 × 2,100	①	25	・	—	—	①	・	C	D	D	グレース	FSD	
	SD 62	D7		機械室	1	2,000 × 2,300	①	25	SOP	—	—	⑤	SUS HL	C	D	H	グレース		
	SD 63	D1		水種 ビット交換戸	6	600 × 600	⑧		亜鉛メッキ	—	—	—	—	C	D	G	グレース	防水パッキン取付	

竣工図

竣工図

図面番号 ⑧-74		(原形)「万代常備の型」建具工事 健康研修センター	
建 具 表 (1)		一 覧 表 (1)	
縮 尺		1/841.844 鈴木真二(50)	
年 月 日		三 菱 地 所 株 式 有 限 公 司 一 級 建 築 士 事 務 所	

[illegible]

	図 号	型 式 記 号	開 閉 方 法	取付場所	数 量	内注寸法 W×H	枠寸法		仕上	ガラス		窗信		建具金物				備考	法規制
							幅 見込	高さ 見込		種類	厚さ	型式	材質	錠前	花柄等主	長閑通閉			
(AW)	1	W7		3.0Lおいてナ-器具庫	4	775 × 1,850	-	70	DN	A	5								
(AW)	2	W4		3.6Lおいてナ-	1	7,150 × 1,850	-	70	"	A	5					*			
(AW)	3	W3		99ミコナ-	1	3,475 × 1,850	-	70	"	A	5					*			
(AW)	4	Wi		相談室、2F休憩室	1	1,675 × 1,850 1,689 × 1,700	-	70	"	A	5					*			
(AW)	5	W17		大研修室	1	18,005 × 2,850 8,471 × 700	-	100	"	A	8 5					* オペレーター隠ぺい型			
(AW)	6	W9A		温泉ホール	1	3,585 × 2,710	-	100	"	A	5					*			
(AW)	7	W9B		休息室	1	5,085 × 2,560	-	100	"	A	5					*			
(AW)	8	WI		従業員控室(1)(2)	1	1,685 × 1,500	-	70	"	A	5					*			
(AW)	9	W5		サービス事務室	1	785 × 1,700	-	70	"	A	5					"			
(AW)	10	W5		廊下(4)	1	1,085 × 1,700	-	70	"	A	5					"			
(AW)	11	W3		給湯室	1	2,985 × 1,700	-	70	"	A	5					*			
(AW)	12	WI		特殊病児リハビリ室 事務室A・休養室 一般浴室	5	1,785 × 1,700	-	70	"	A 11並E	5					*			
(AW)	13			欠番															
(AW)	14			欠番															
(AW)	15			欠番															
(AW)	16	WI		サービス事務所	1	1,000 × 1,100	-	70	DN	A	5					用島金物一式			
(AW)	17	WI2C		重畳展示型	1	5,095 × 660	-	70	"	7+機合パネル						* オペレーター隠ぺい型			
(AW)	18			欠番															
(AW)	19	WI9		階段ホール・風除	1	図示	-	100	"	A	5					* カンチオンール(パワマ)オートタイプ オペレーター隠ぺい型			
(AW)	20	WI8		食堂	1	26,556 × 2,700	-	100	"	A	5 8					"			
(AW)	21	WI2C		厨房	2	4,785 × 660	-	70	"	A	5					"			
(AW)	22	W5		廊下(2)	1	1,485 × 1,700	-	70	"	A	5					"			
(AW)	23	W6		報道室	1	2,375 × 1,700	-	70	"	A	5					"			
(AW)	24	W5		会議室	1	1,475 × 1,700	-	70	"	A	5					"			
(AW)	25	W5		事務室B	2	1,475 × 1,700	-	70	"	A	5					"			
(AW)	26	W9C		特産品展示コーナー	1	7,505 × 2,815	-	100	"	A	5 8					* オペレーター隠ぺい型			
(AW)	27	W5		階段A' (各階共通)	5	700 × 785	-	70	"	A	5					"			
(AW)	28	W5		男子便所(1) 女子便所(1)	2	685 × 1,400	-	70	"	E	4					*			
(AW)	29	WI		厨房事務室	1	818 × 918	-	70	"	A	5					"			
(AW)	29	W6		和室	16	2,380 × 1,500	-	70	DN	A	5								
(AW)	30	WS		女子便所	4	675 × 1,300	-	70	"	E	4					"			
(AW)	31	WI3		ELVホール	3	875 × 1,500	-	70	"	A	5				— D G	"			
(AW)	32	W5		洋室、研修室ABC	24	1,47													

竣工

圖書番号
(表)-76

(販売) 万代常盤の平、整備工事

健康研究 227-

建 具 表 (3)


縮尺

第 84104 号

年 月 日


三並地所林式書社一級建築士事務所

[illegible][illegible]

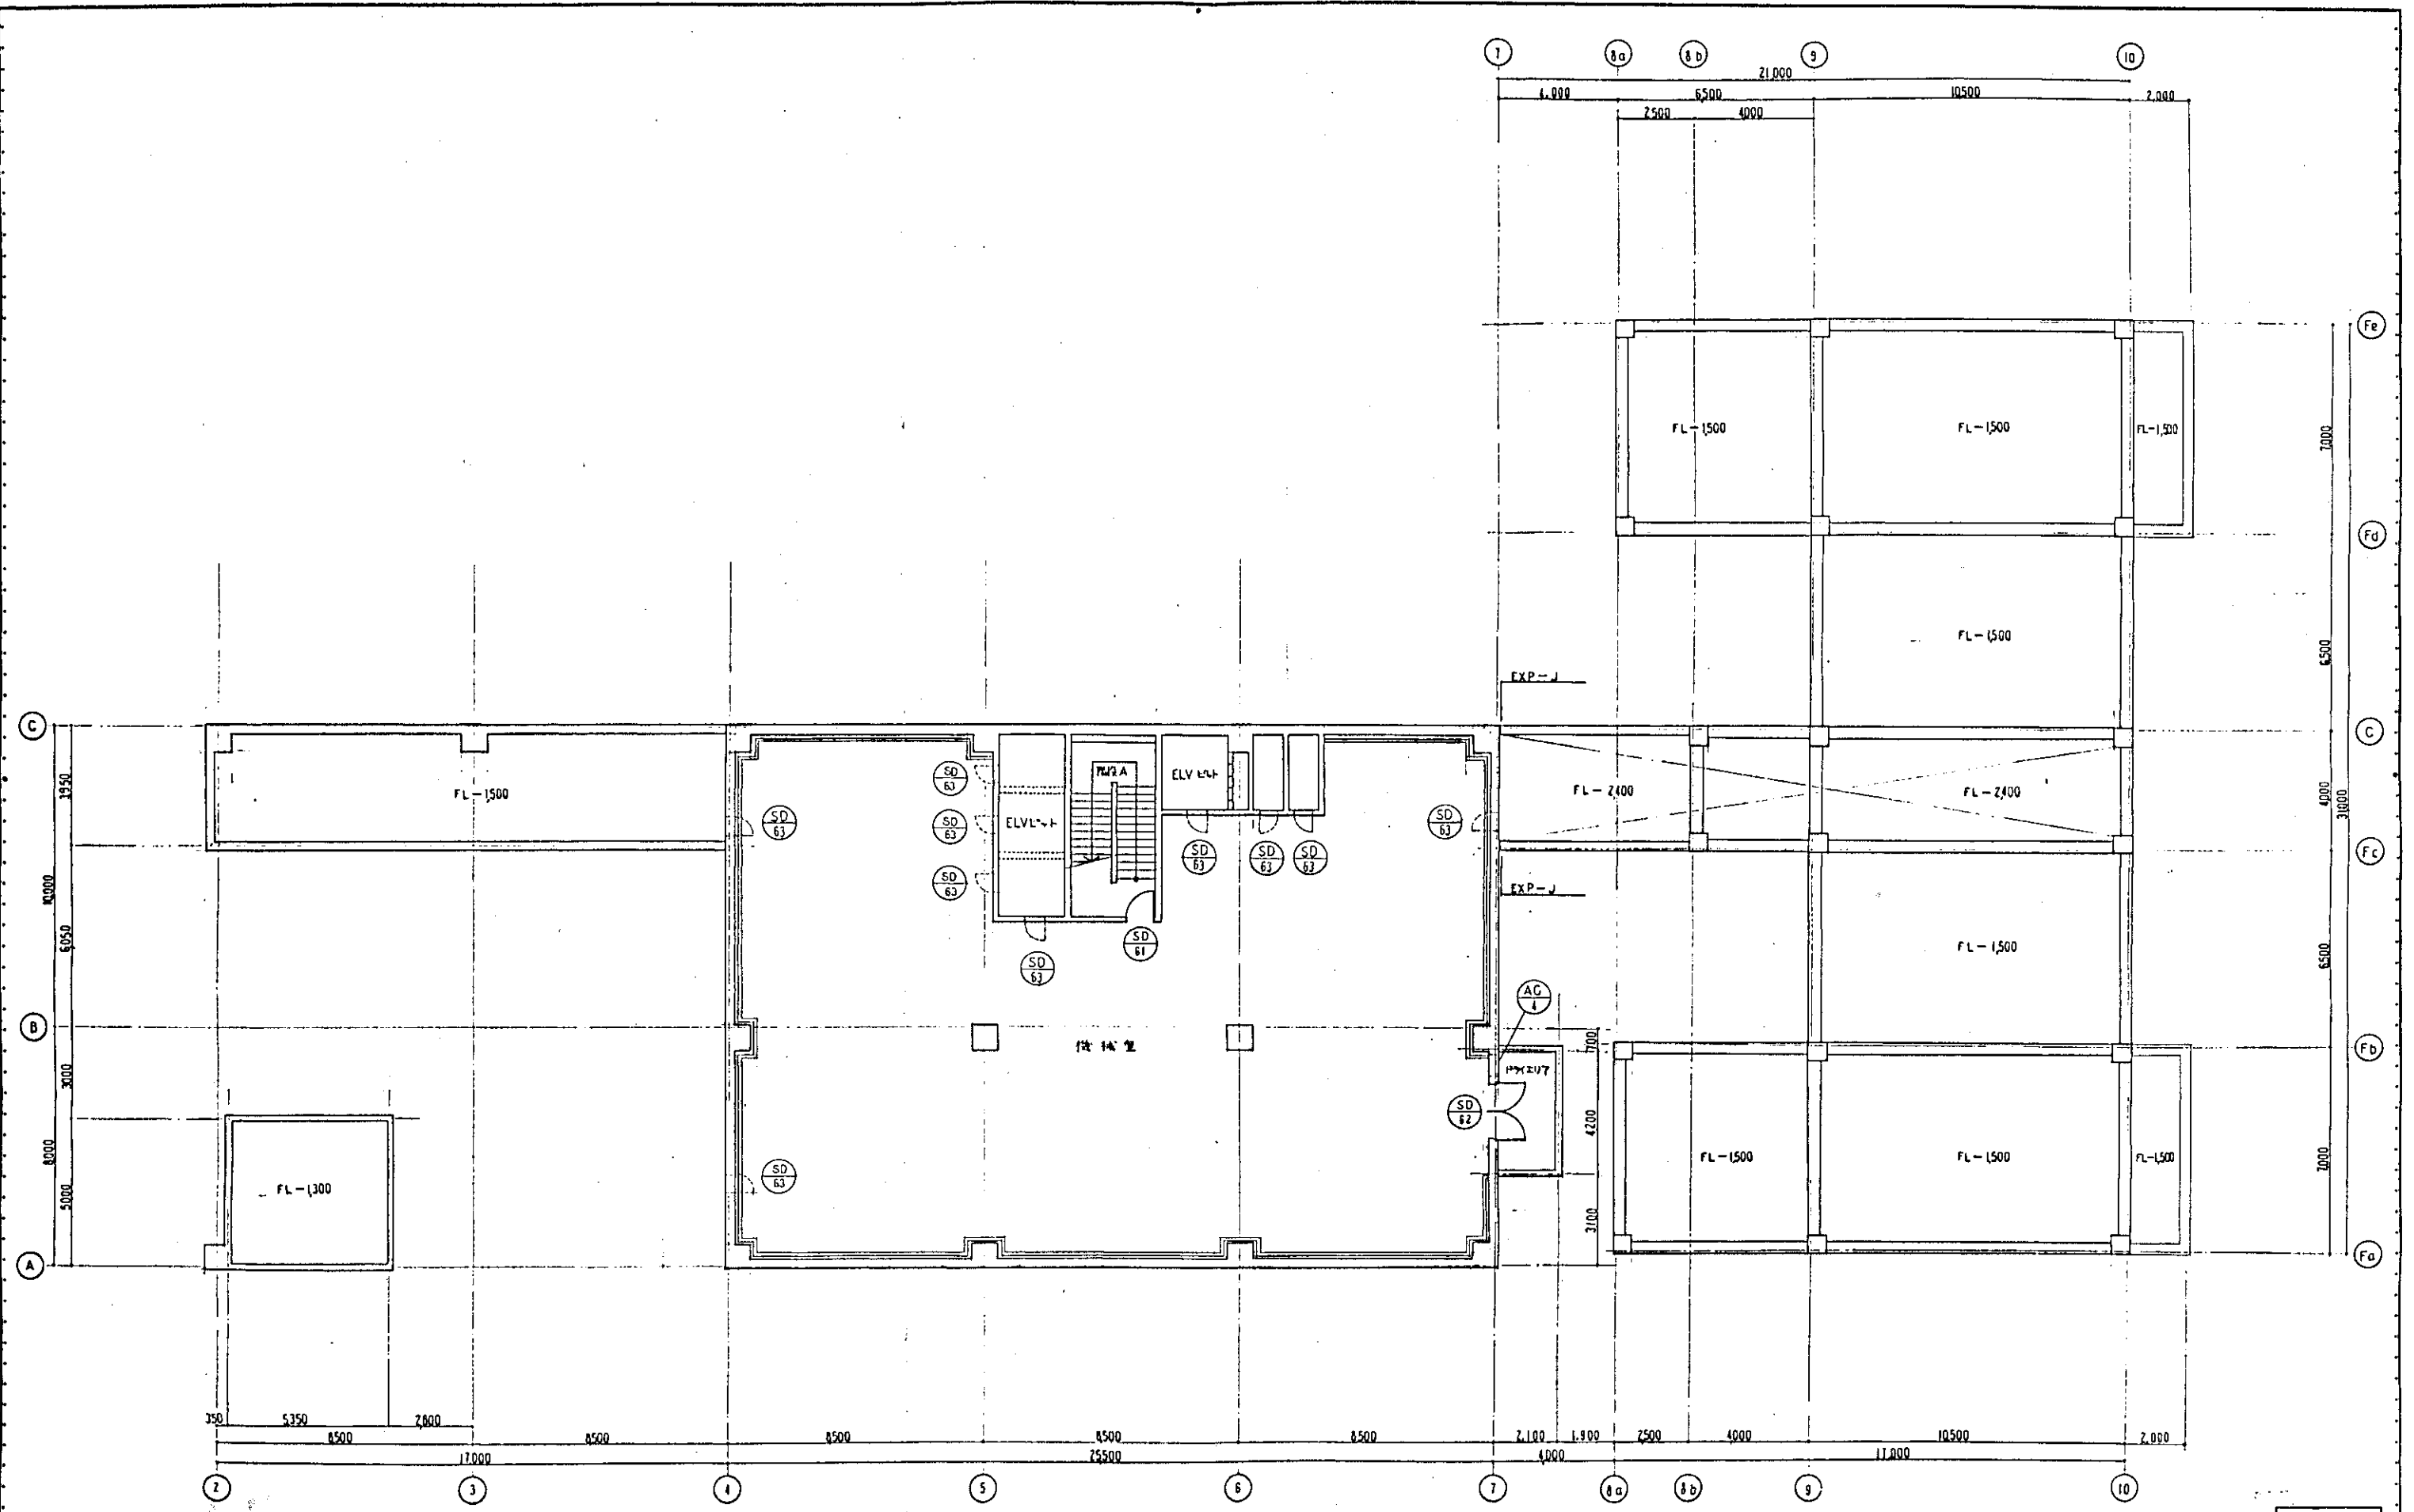

竣工図

				担当部		図面番号		設計者	
						⑧-78		三菱地所株式会社 建築部	
						縮尺 1:100		年月日	
								三菱地所株式会社 建築部	

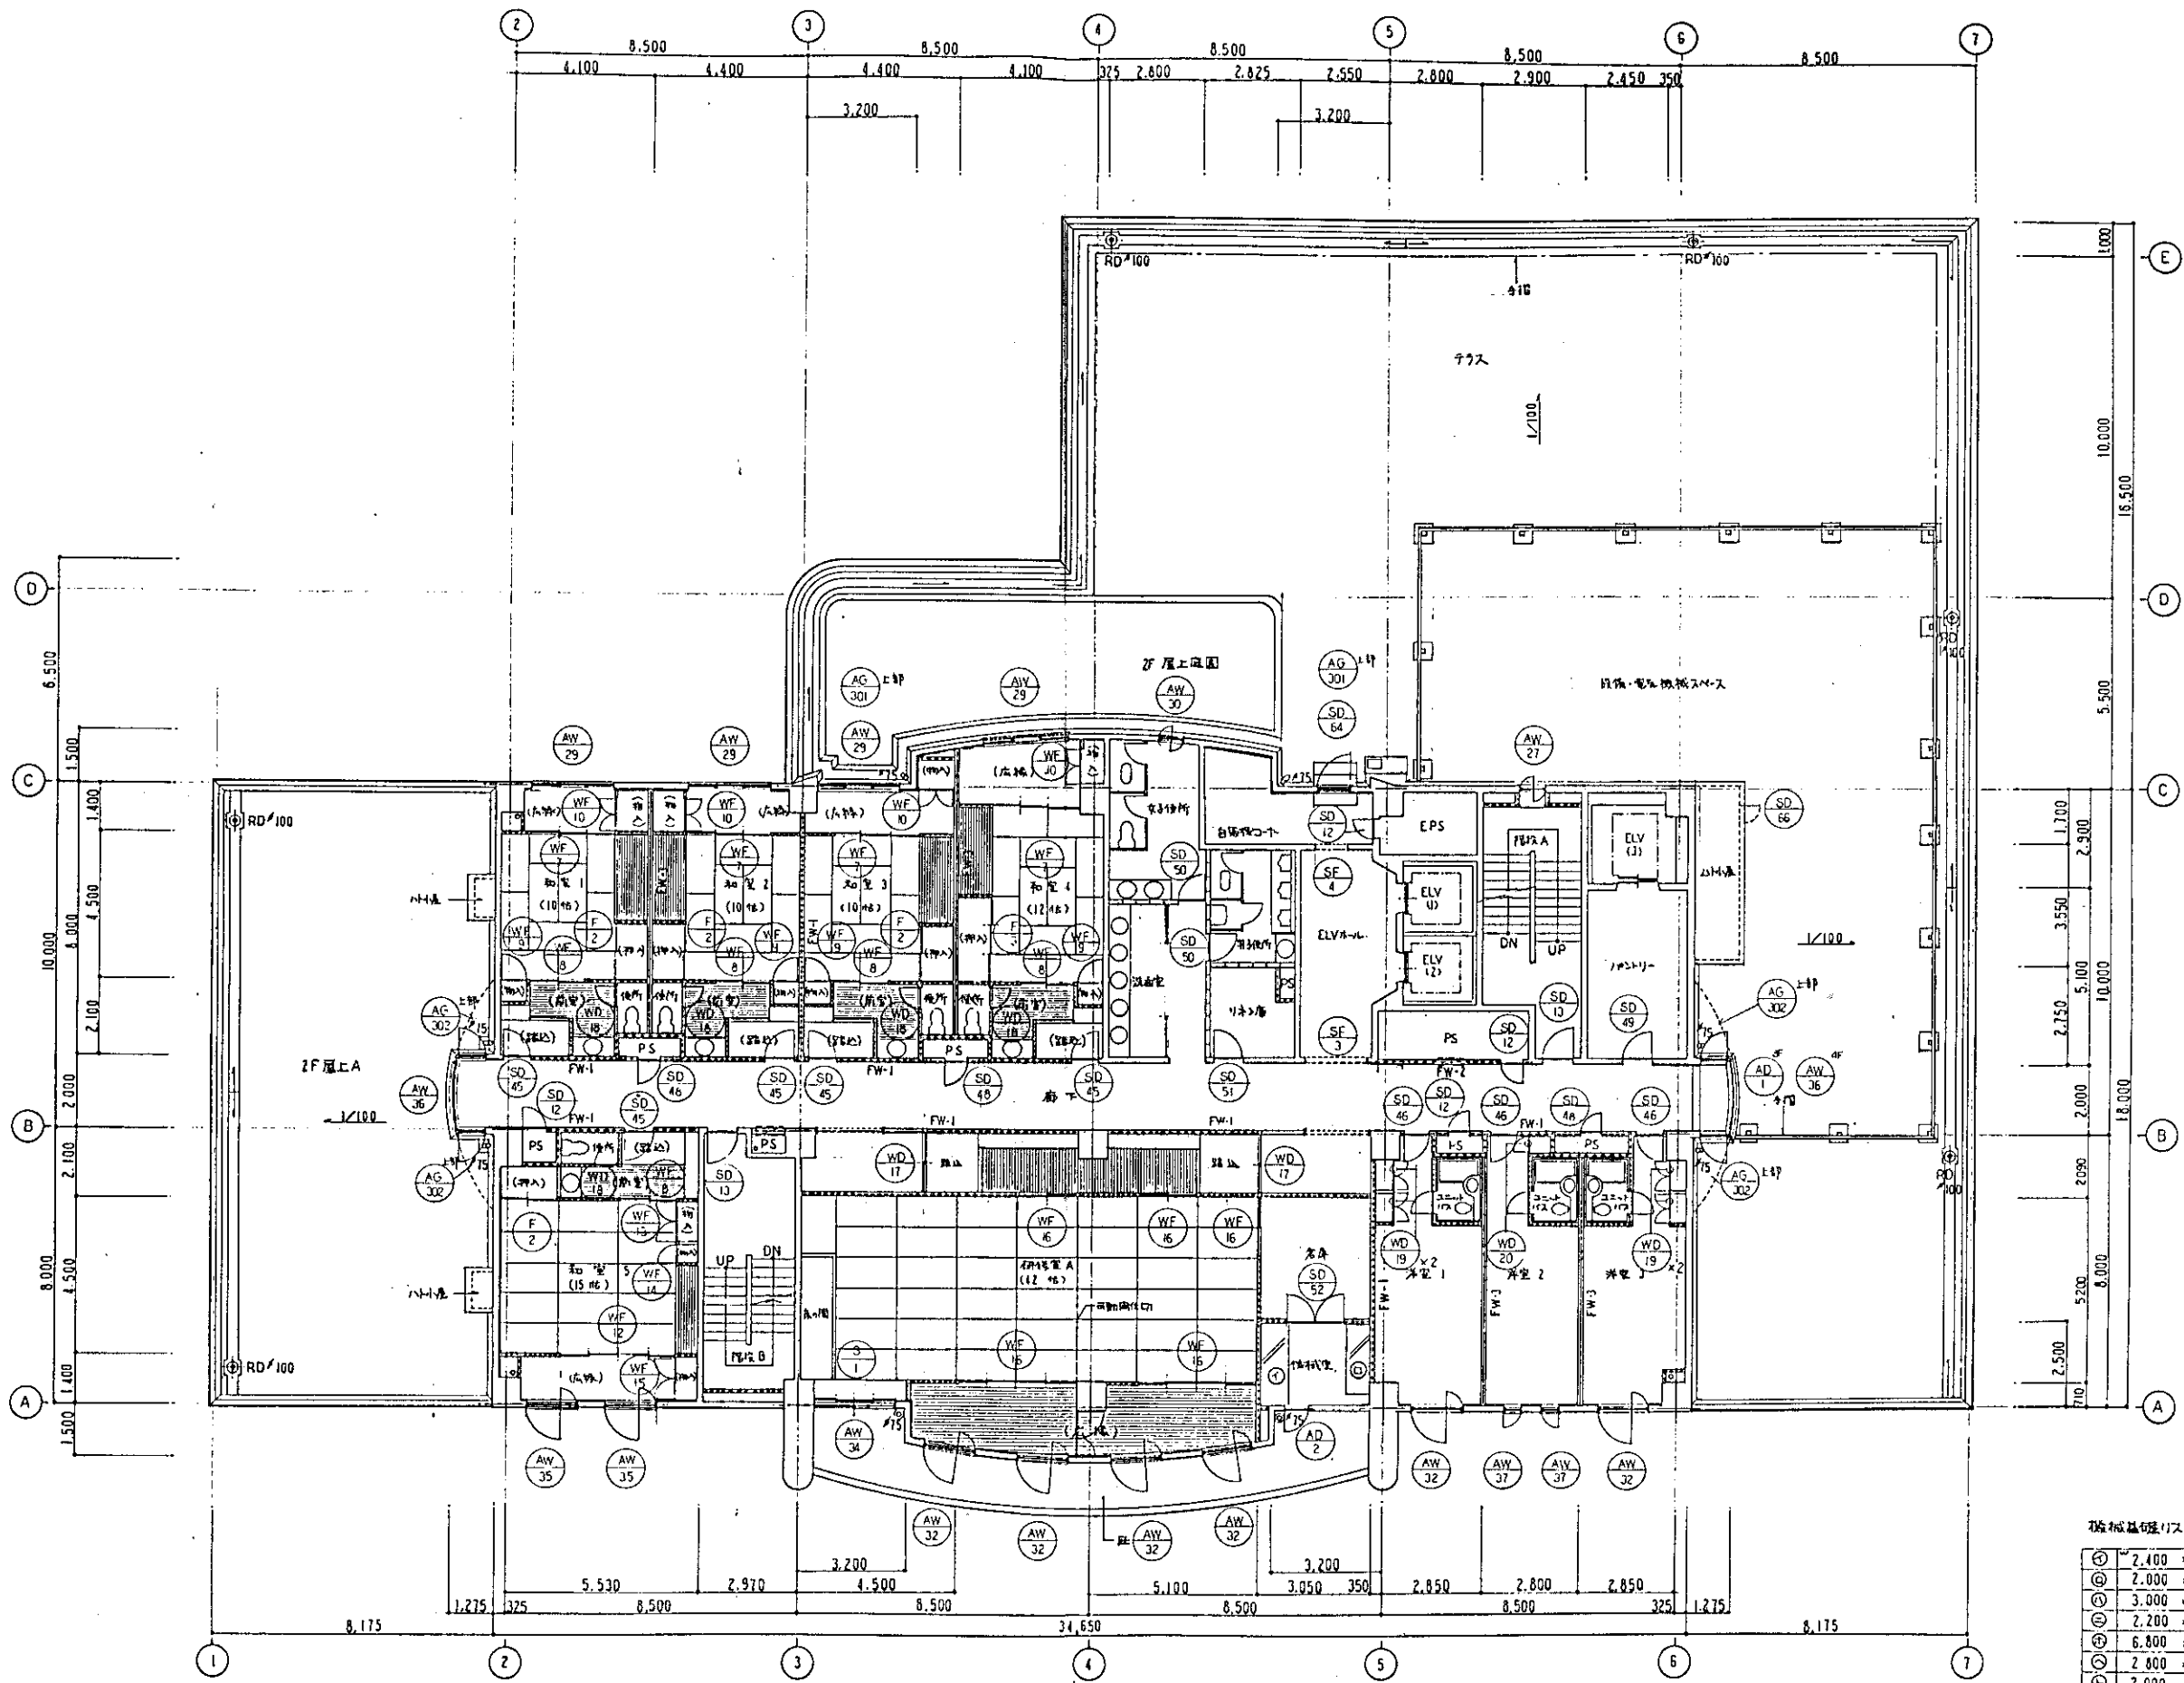



①	2,400 × 800 × 150	1	台
②	2,000 × 700 × 150	1	台
③	3,000 × 500 × 500	3	(3Fのみ)
④	2,200 × 1,000 × 300	1	()
⑤	6,800 × 300 × 500	2	()
⑥	2,800 × 1,200 × 300	1	()
⑦	2,000 × 400 × 800	2	()
⑧	7,900 × 400 × 800	2	()

竣工図

図面番号 ⑧ - 81 縮尺 1:100 年 月 日	(仮称)「万代倉庫の屋」築造工事 健康研修センター 建設キープラン(4) 3-4 階 設計者 一般建築士登録 第84104号 鈴木真二 三菱地所株式会社一級建築士事務所
	担当部
	担当者
	承認者

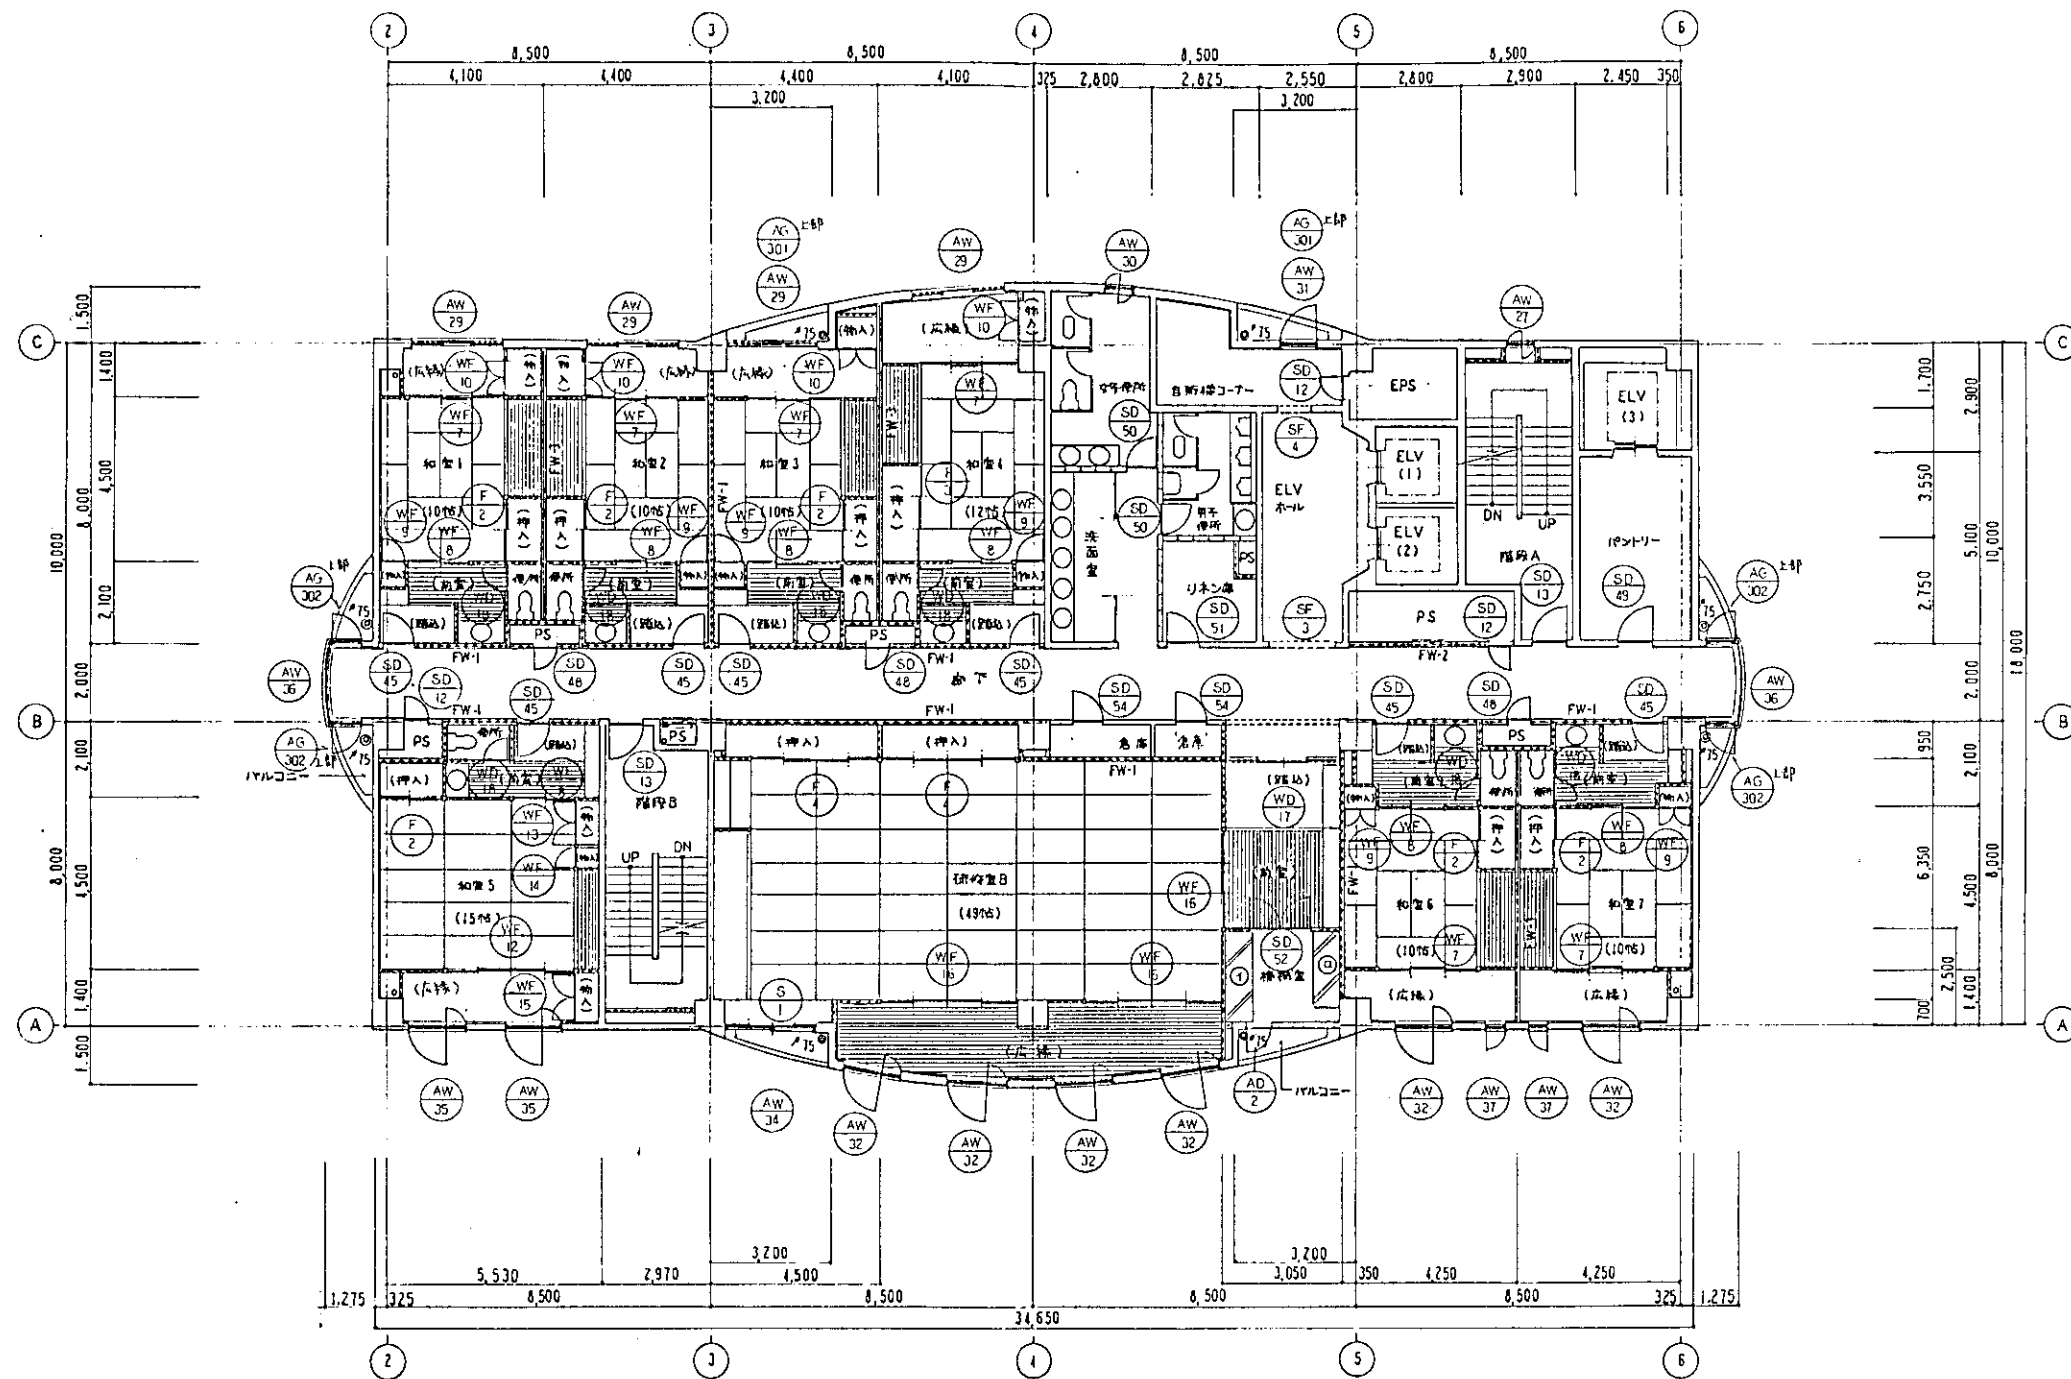


機械基礎リスト

①	2,300	×	700	×	150	17
②	2,000	×	700	×	150	1

竣工図

図面番号	健康センター
①-82	健康センター
縮尺	1:100
設計者	鈴木真二
年 月 日	三井地所株式会社 一級建築士事務所





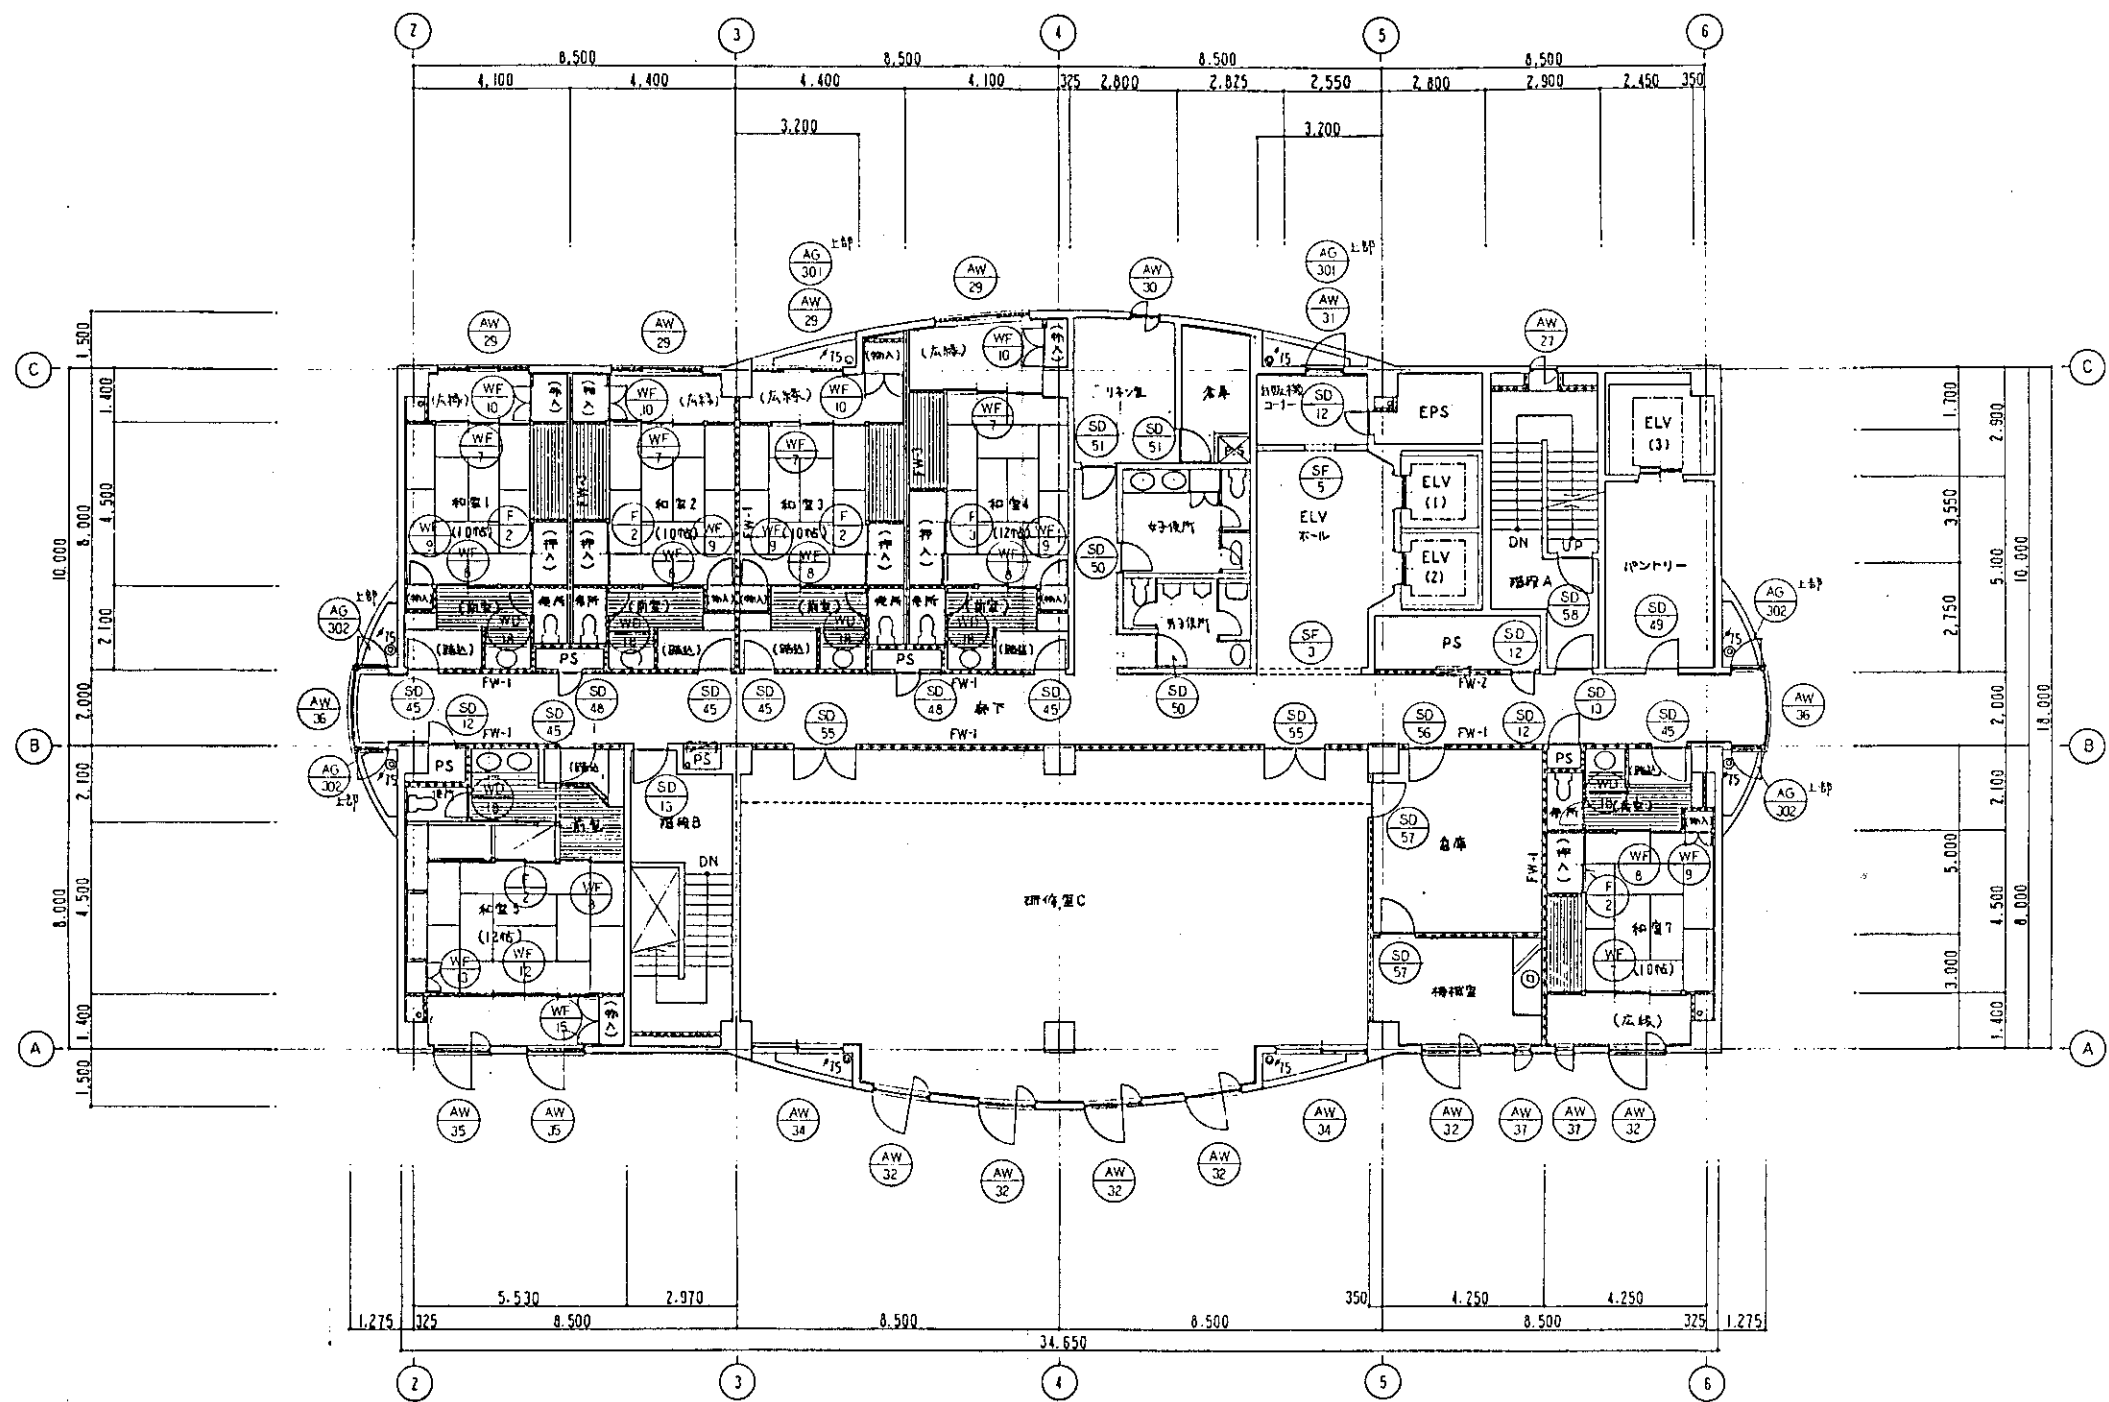


機械基礎リスト

①	2,500	900	150	1ヶ
②	2,000	700	150	1

竣工図

図面番号	(仮称)「万代常備の里」整備工事
⑧-83	健康増進センター
縮尺	1:100
年月日	2014.7.26
設計者	三菱地所株式会社 三級建築士事務所
担当部	

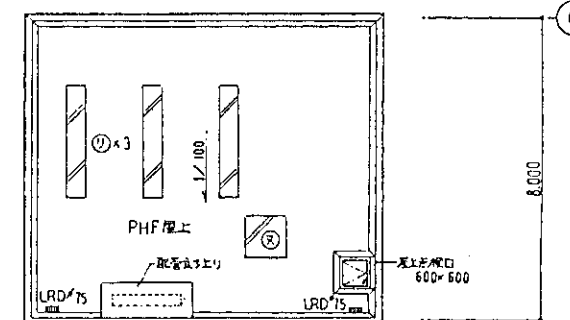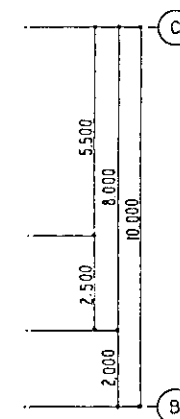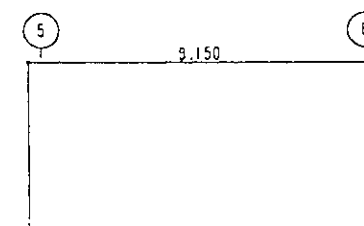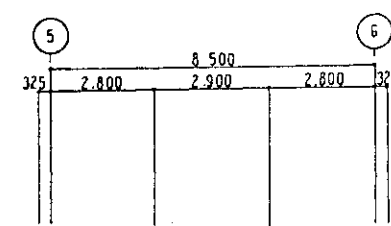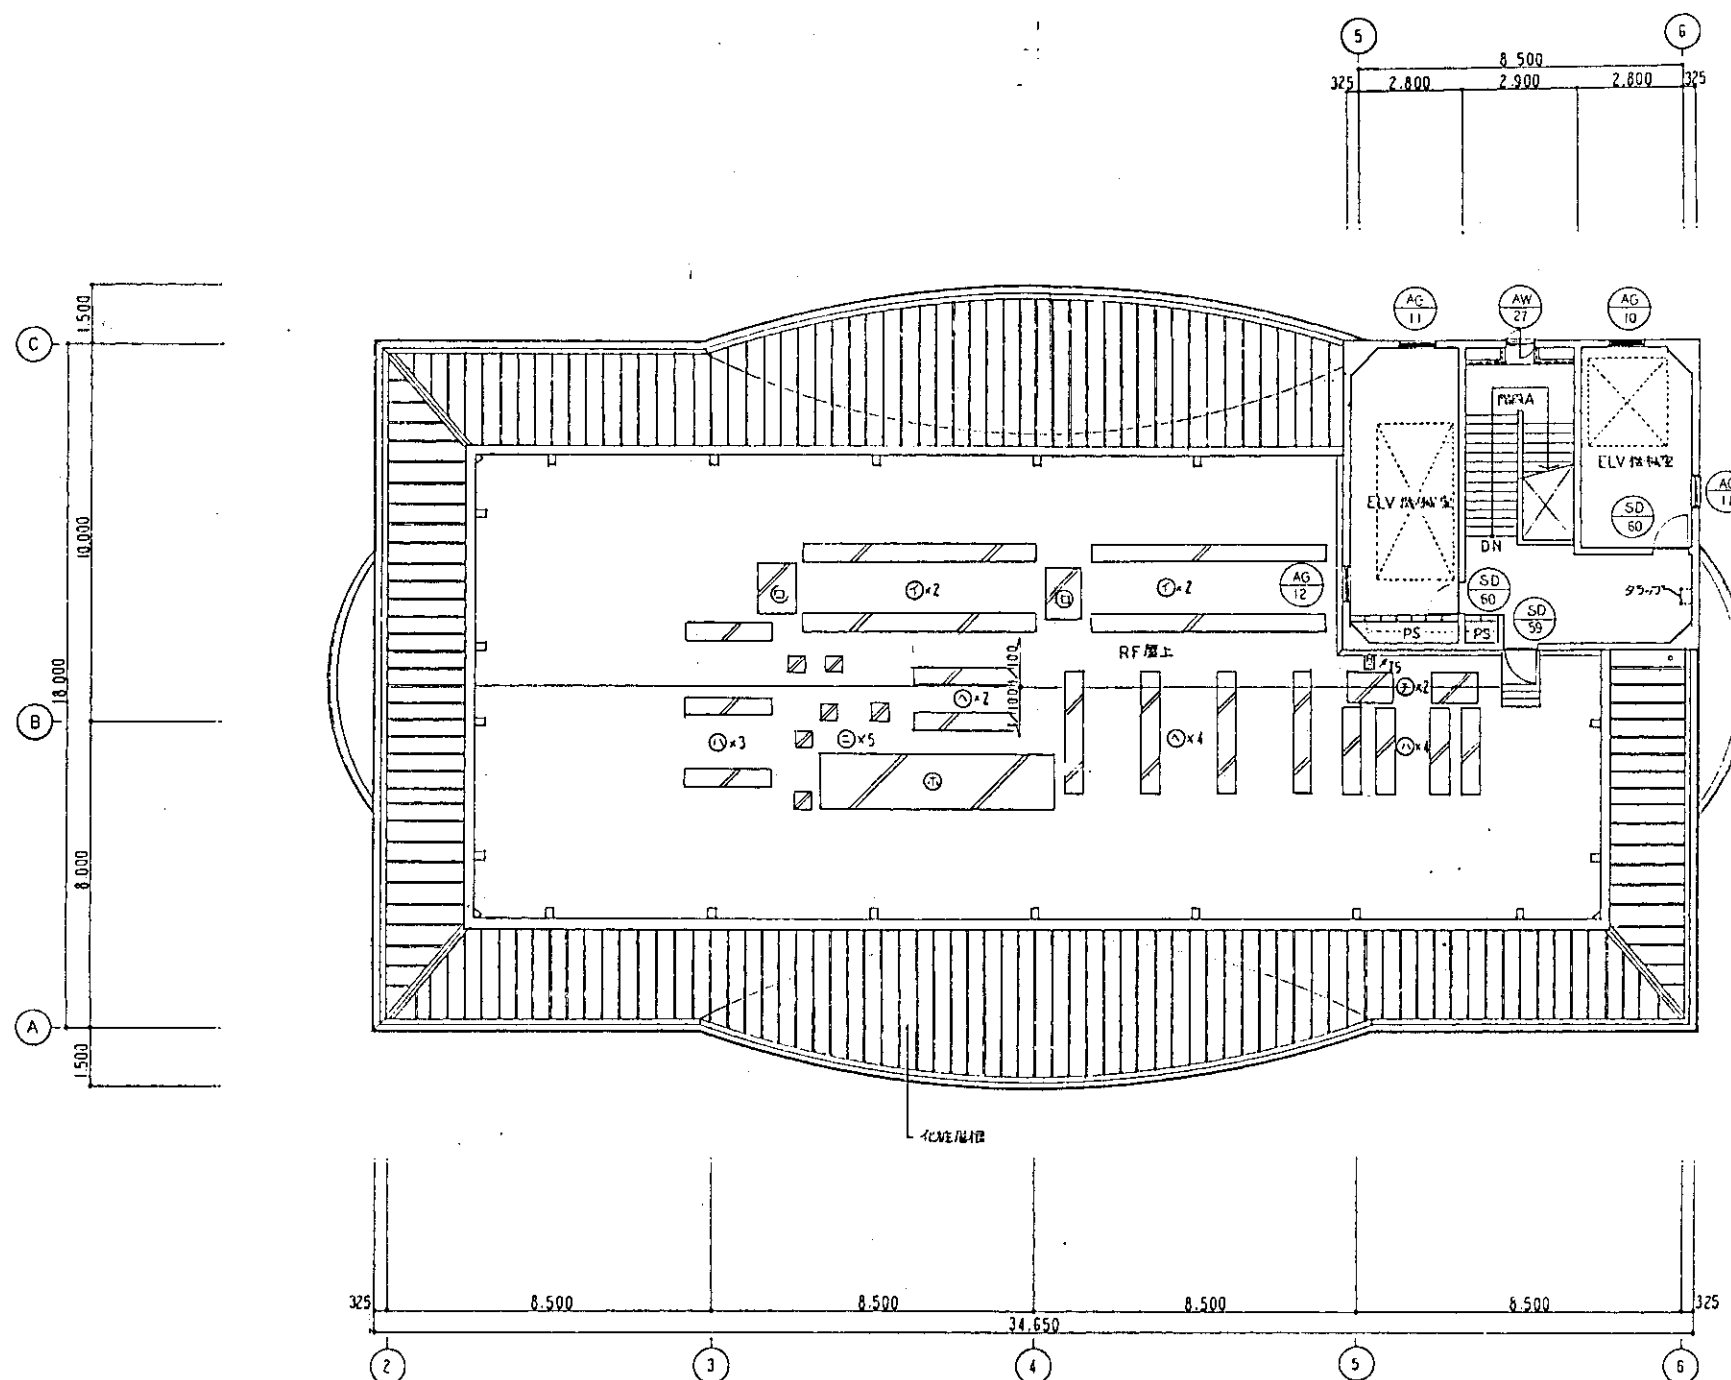


機械基礎リスト

①	6.200	×	500	×	500	4ヶ
②	1.400	×	1.000	×	300	2
③	2.300	×	500	×	500	7
④	500	×	500	×	300	6
⑤	6.200	×	1.500	×	300	1
⑥	2.700	×	500	×	500	2
⑦	3.300	×	500	×	500	4
⑧	1.200	×	900	×	300	2
⑨	3.000	×	500	×	500	3
⑩	1.000	×	1.000	×	600	1

竣工図



図面番号	⑧-84	（仮称）「万代富保の里」整備工事
健康維持センター		
成具（フランク）屋上階		
縮尺	1:100	設計者 第84104号 鈴木真二
年月日		三菱地所株式会社一級建築士事務所

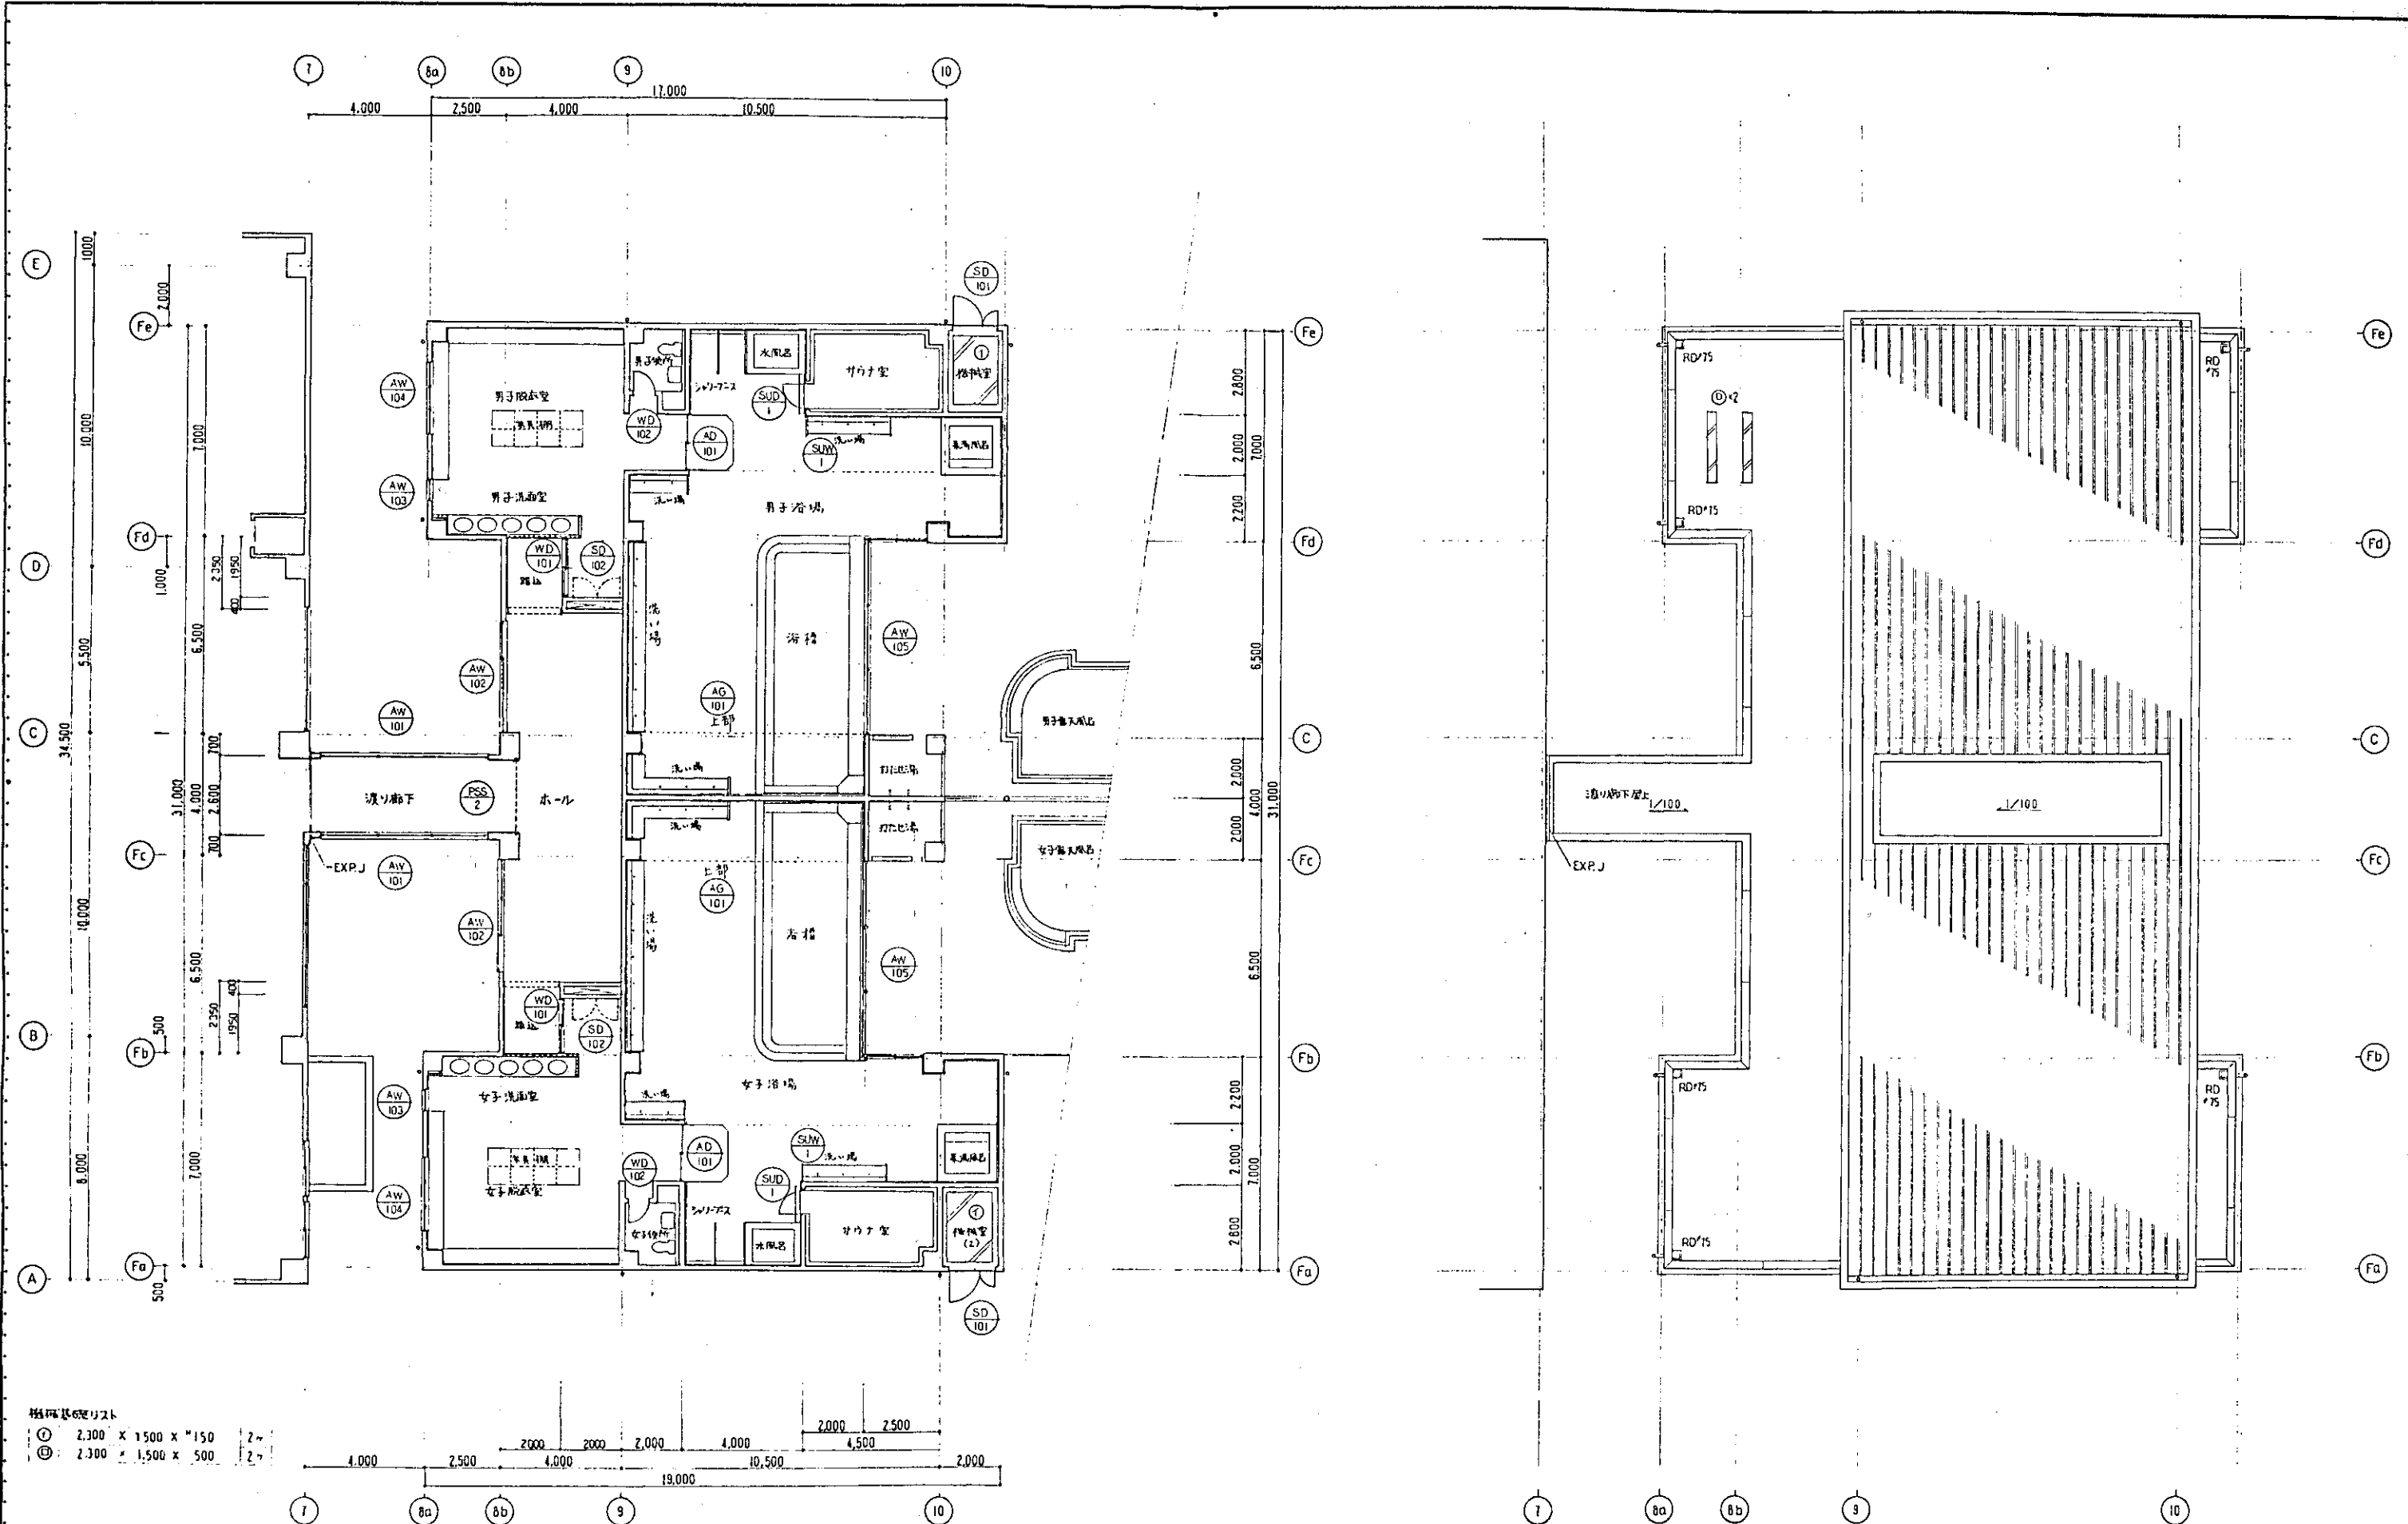

- ① 2,300 X 1,500 X 150 2
 - ② 2,300 X 1,500 X 500 2


竣工図

	担当部	図面番号	（仮称）万代常盤の里、農圃工事
		⑧-85	温泉棟
		縮尺 1:100	設計者 一級建築士 鈴木真二
		年月日	三菱地所株式会社一級建築士事務所

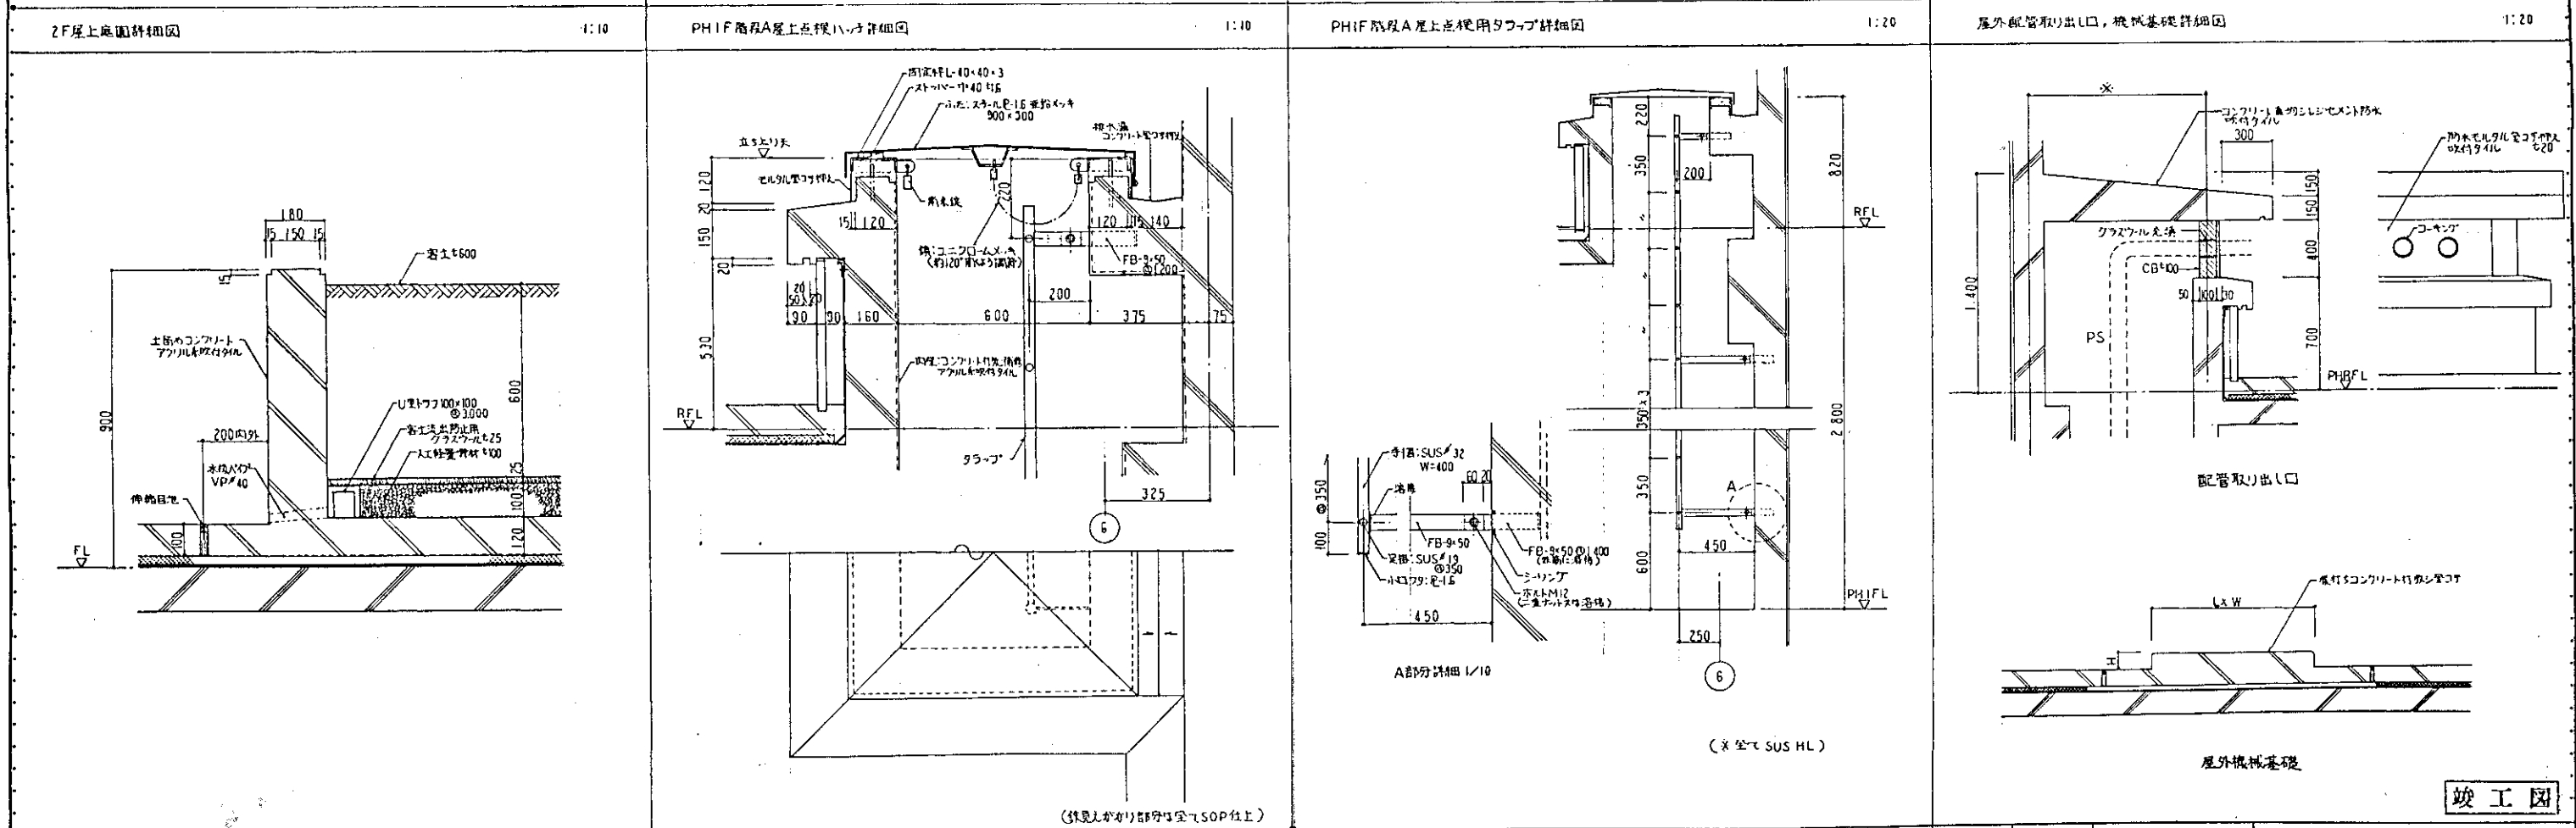
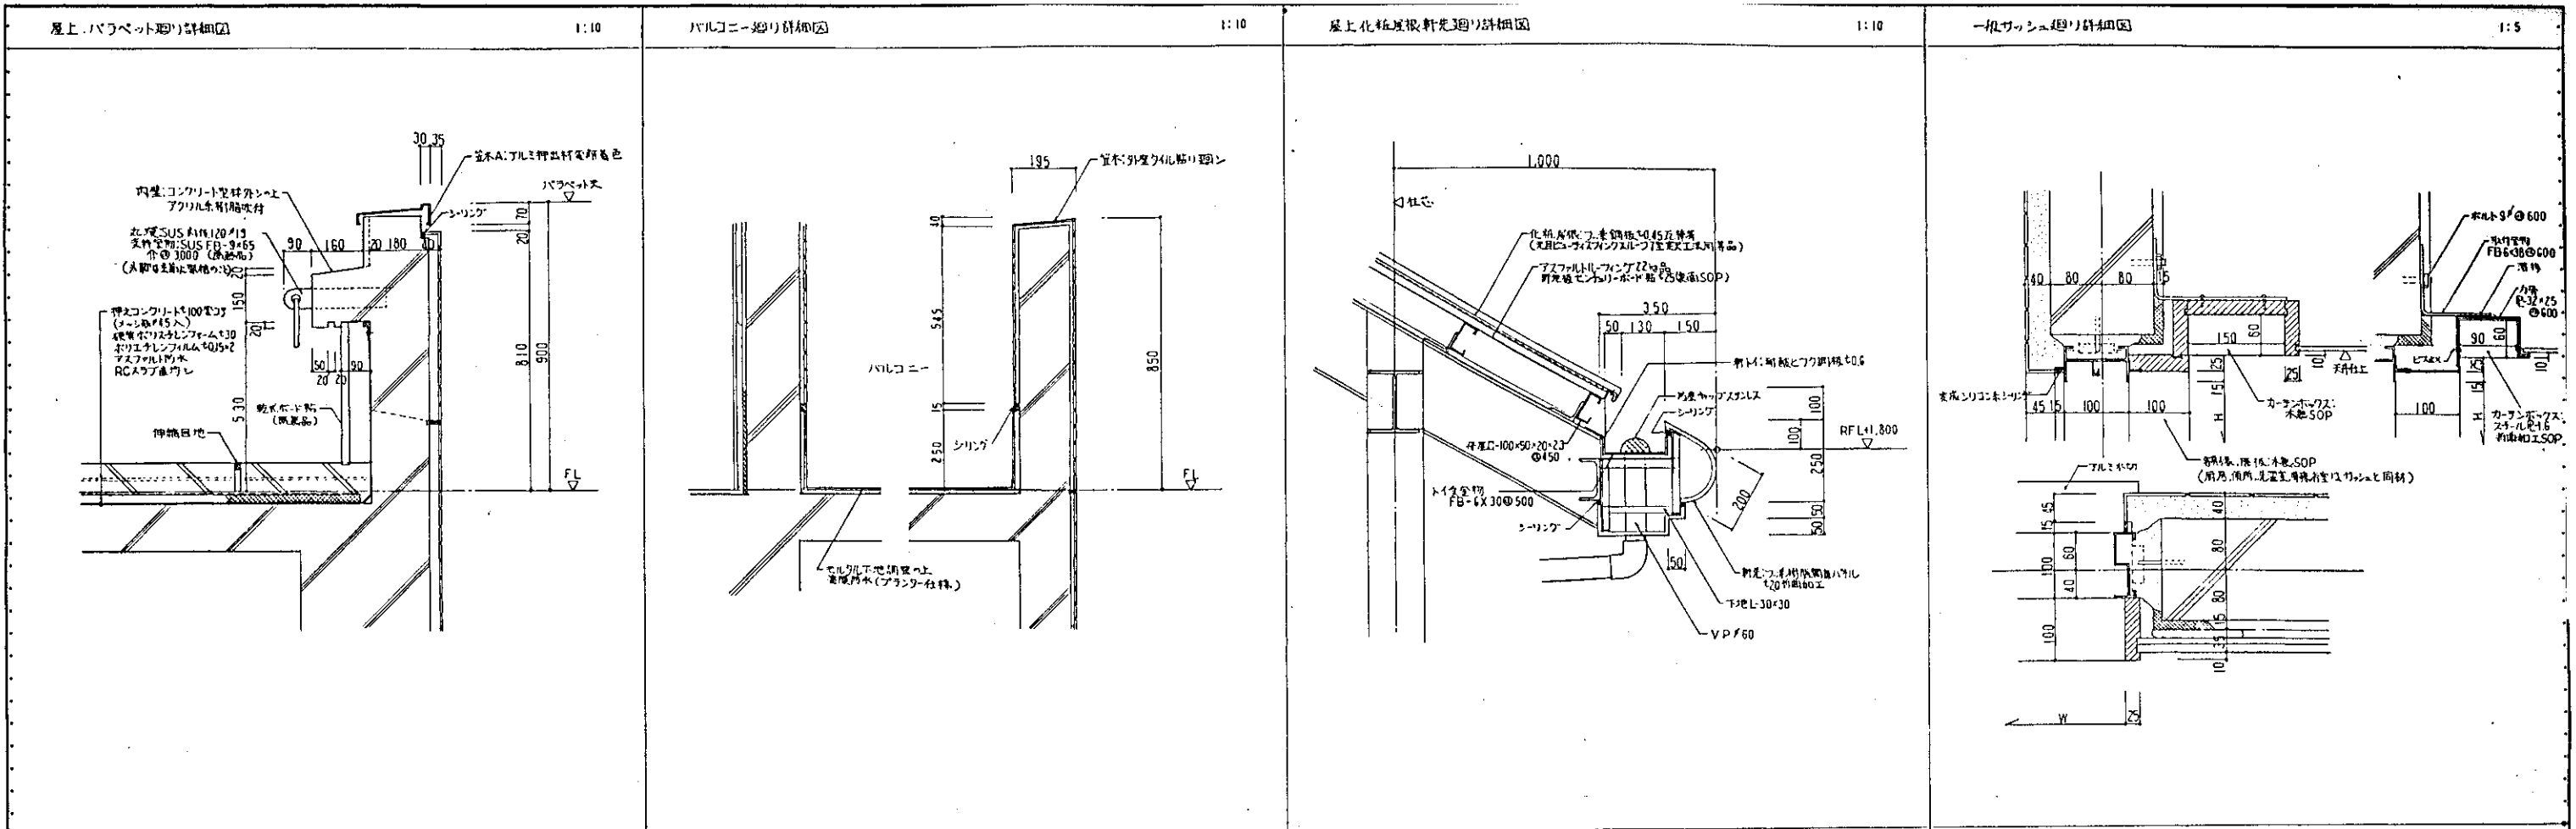


竣工図


	図面番号	(仮称)「万代常備の里」整備工事	
		健康センター	
		部分詳細図 NO.1	
		縮尺 1:20 1:10 1:5	

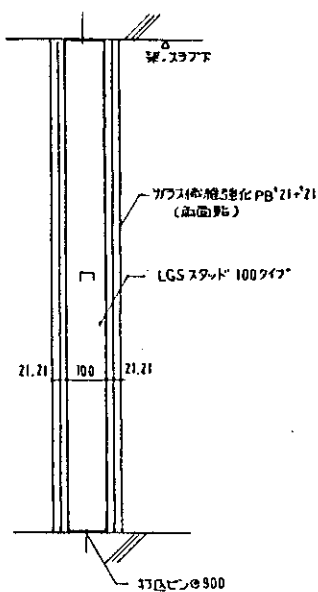


FW-1B (耐火時間強化仕様)
(吉野耐火ウォール B-NS15 同製品)
1 時間耐火 W1103号
遮音構造 (個) 2131号
遮音等級 D-50

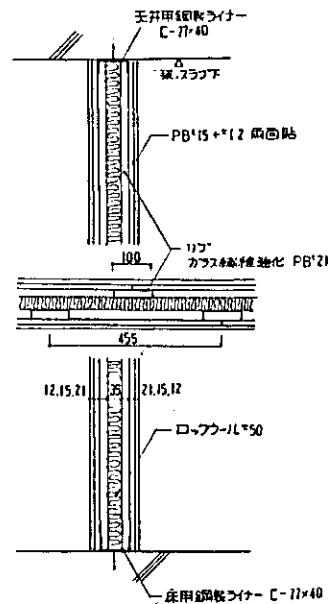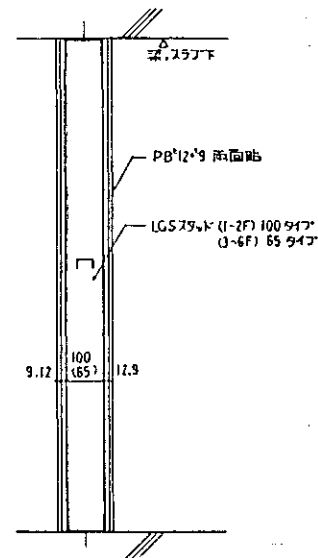FW-2 (防火高仕切壁)
(防火才104号)


FW-3 (直音向仕万型)
(吉野防火ウオール SR-50 両側込)
防火 503号
直音構造 (個) 105号

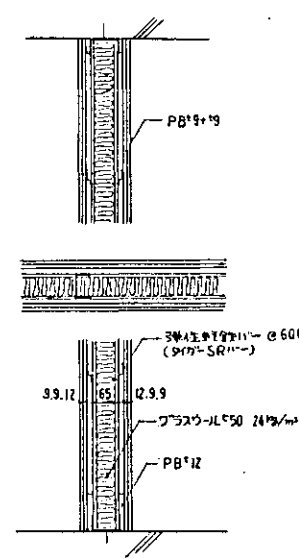


LGS 100A (一般 スラフ下マデ)
LGS 65A
(天井座のあき部分)

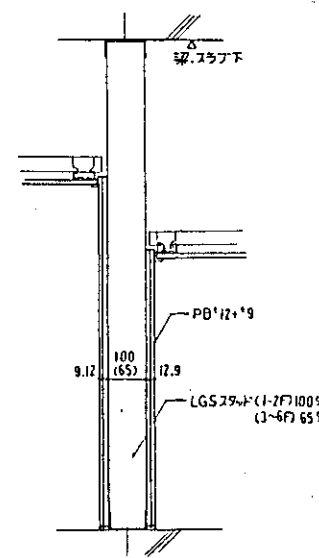


LGS 65 (一般天付マテ)
LGS 50
LGS 45

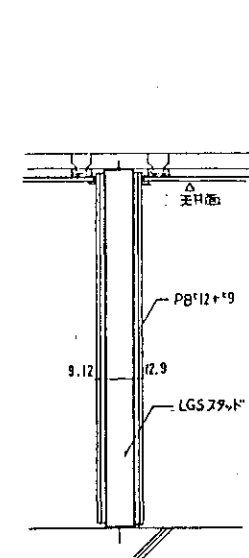


外部に面する壁 (断熱壁)

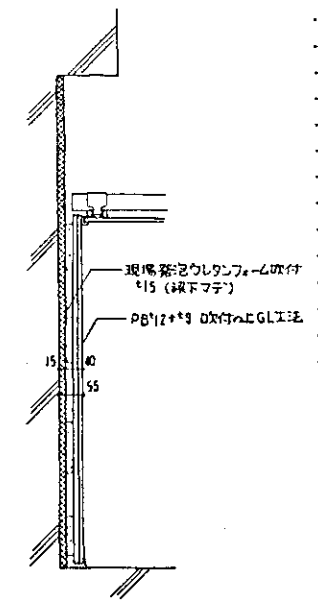


NO1.2 ELV化粧枠詳細図 (1F,2F/3)

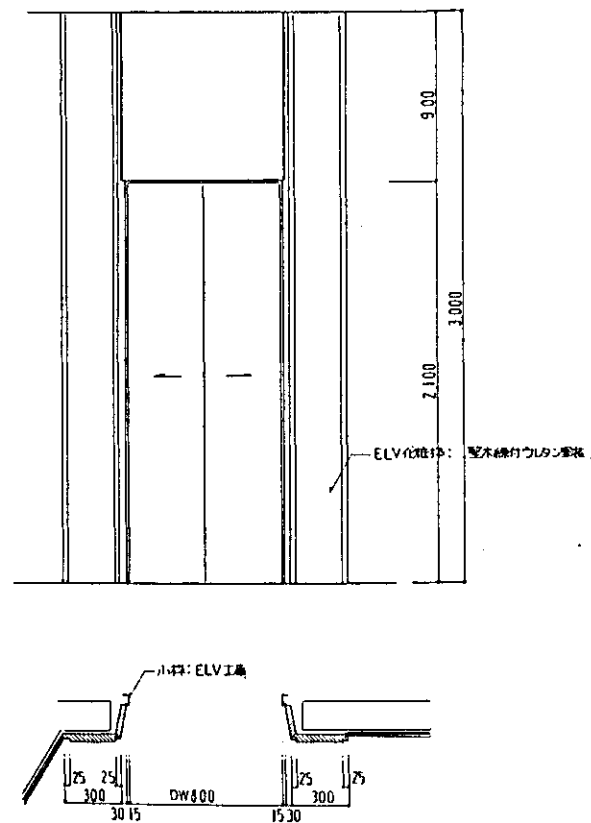


2F エントランスホール 食布ゲート 詳細図②

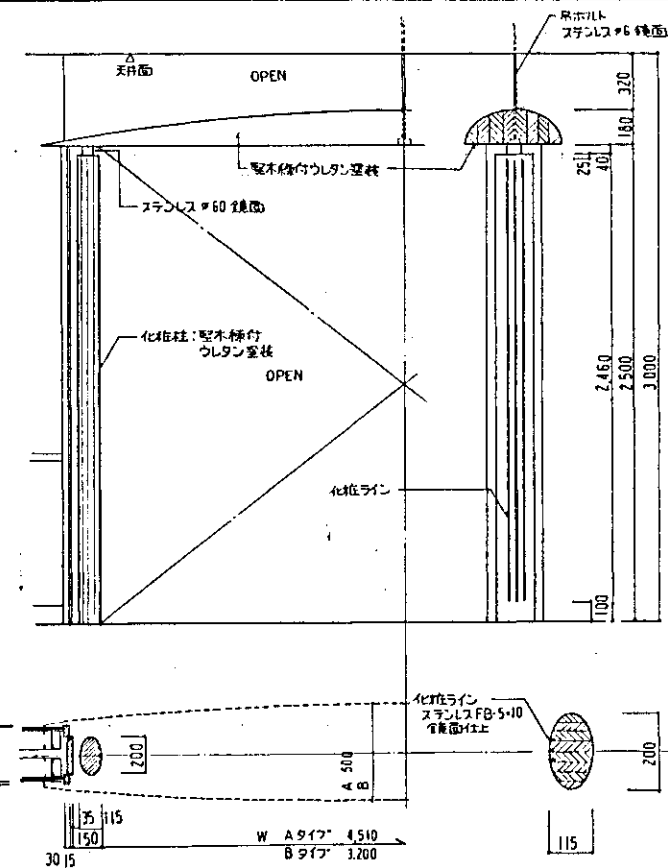



薬草展示室 展示ケース詳細

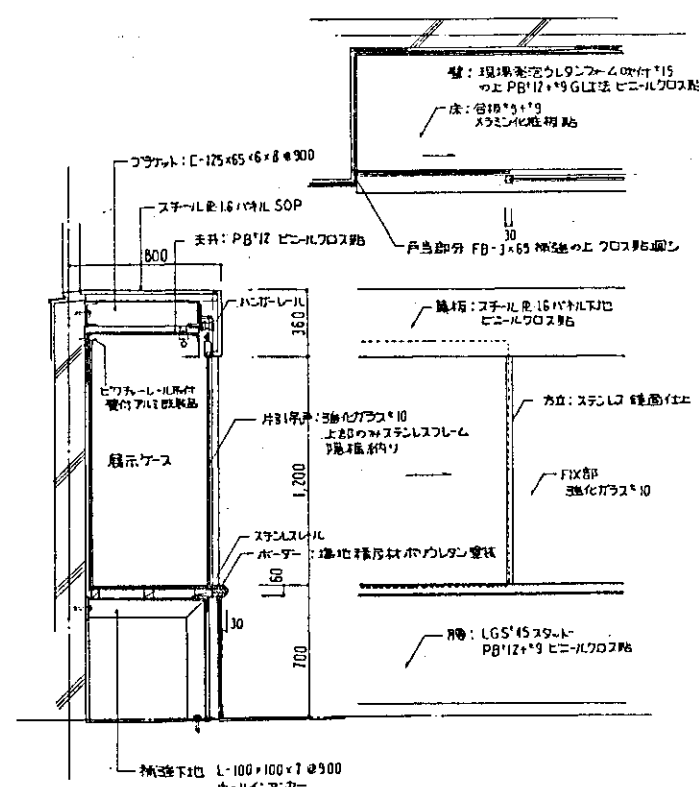

湯湯詳細図


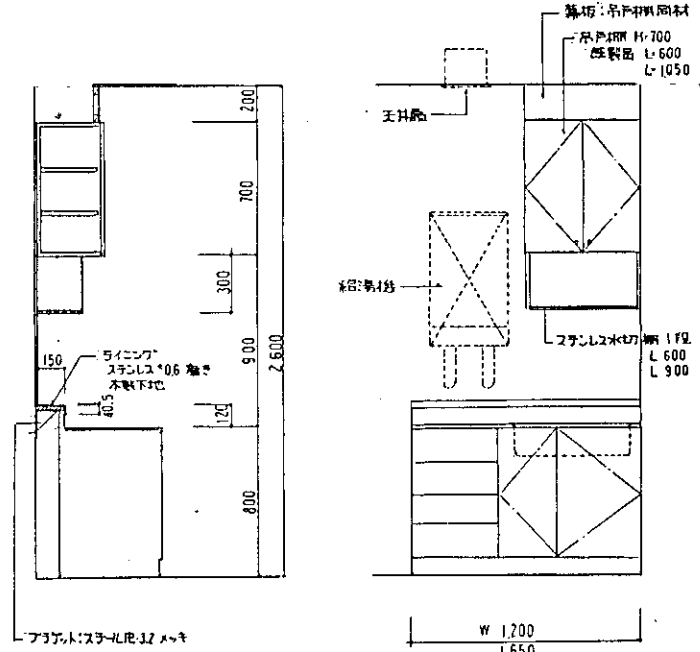


竣工图

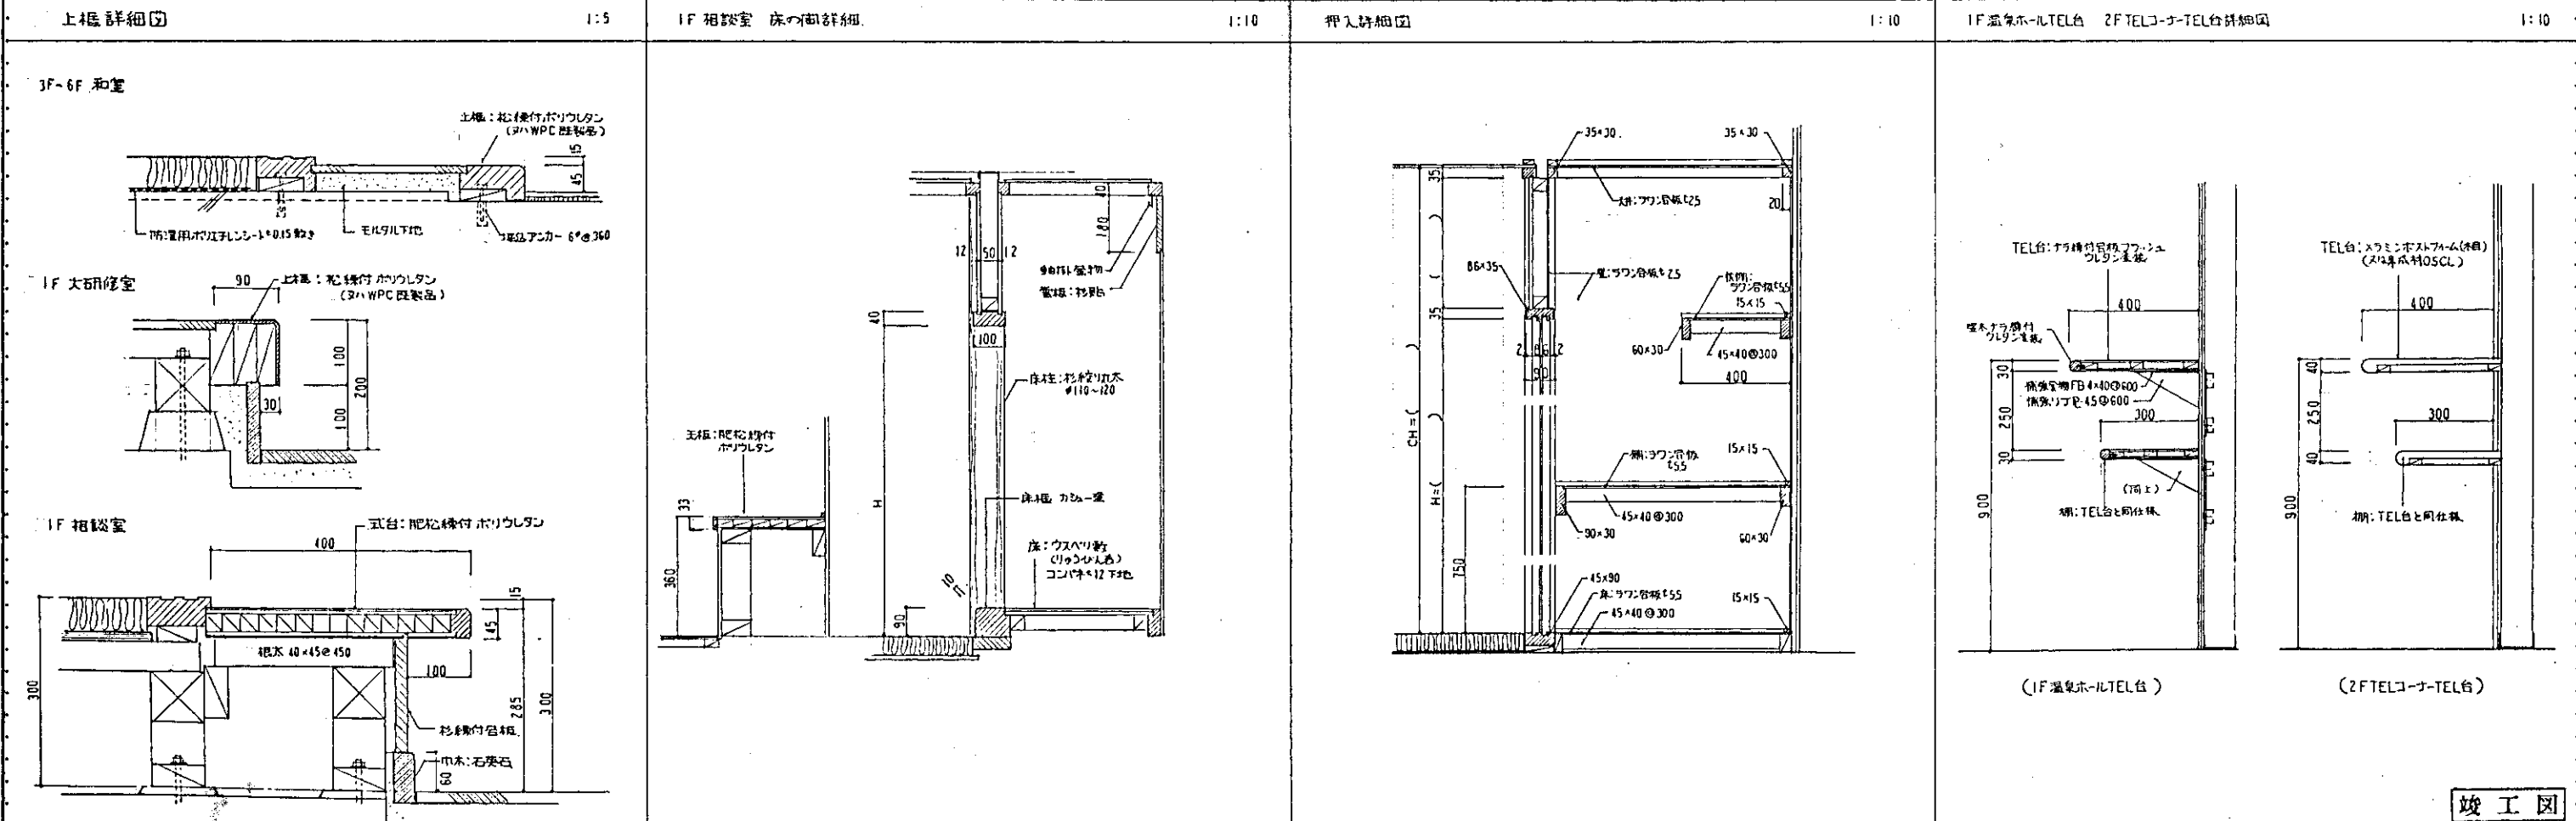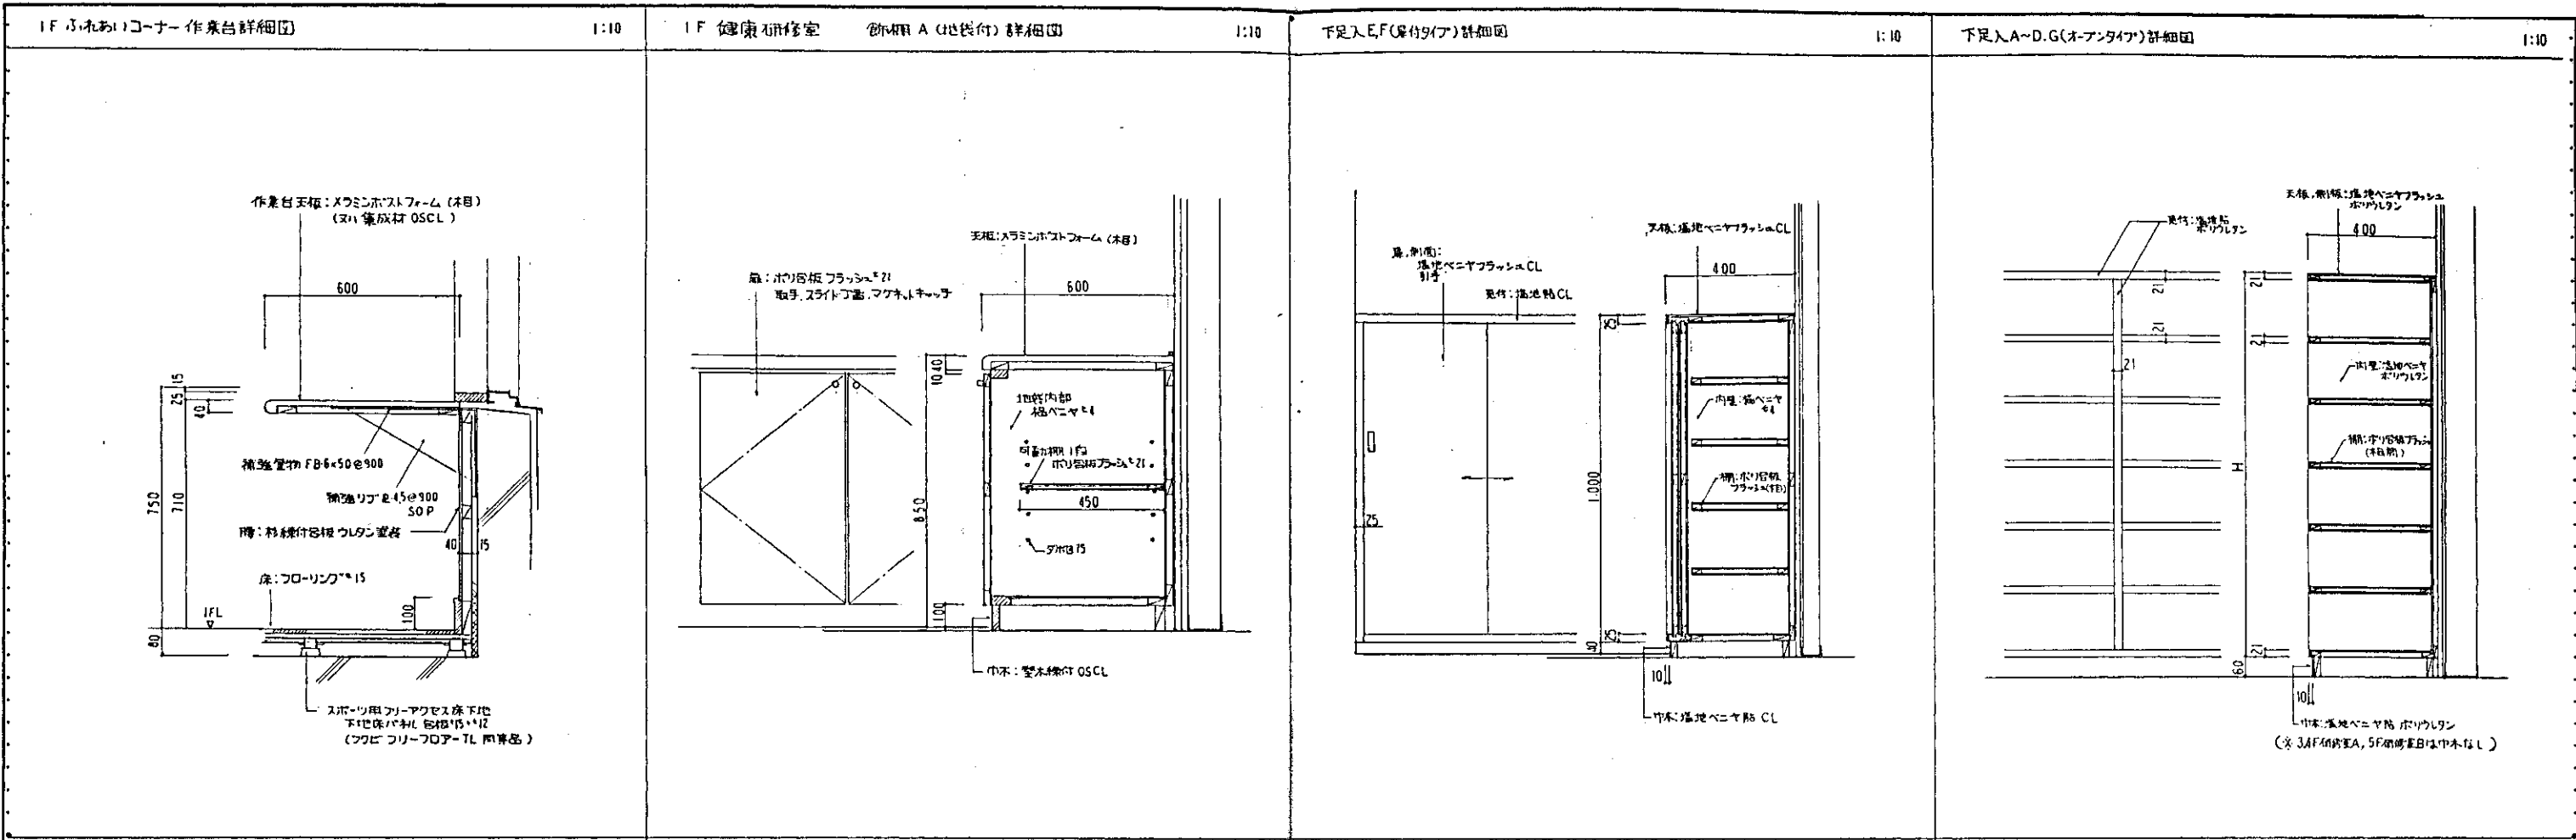

竣工図

担当部				図面番号		(仮称)「万代常備の里」整備工事	
				⑧-89		健康研究センター	
				縮尺 1:10 1:5		部分詳細図 NO.4	
				年月日		設計者 一級建築士 鈴木真二	
						三菱地所株式会社 一級建築士事務所	

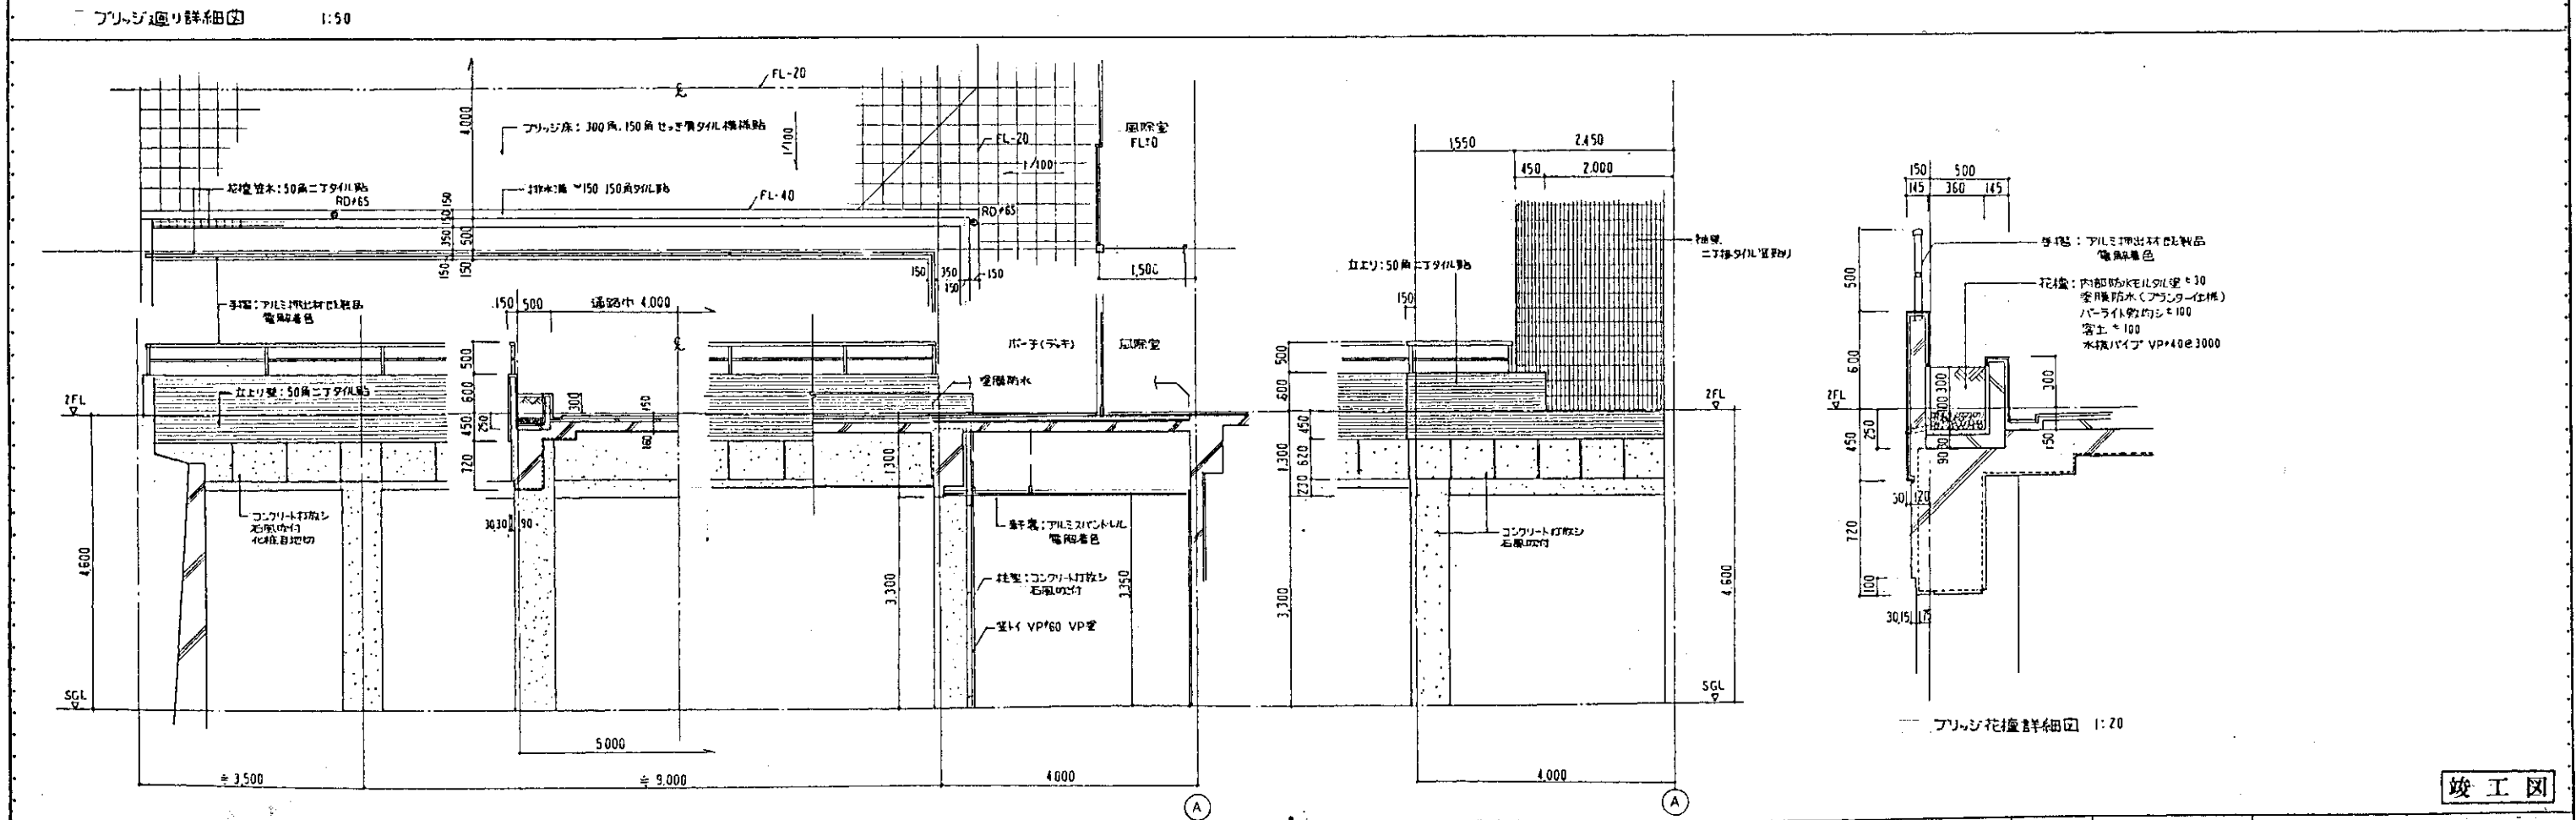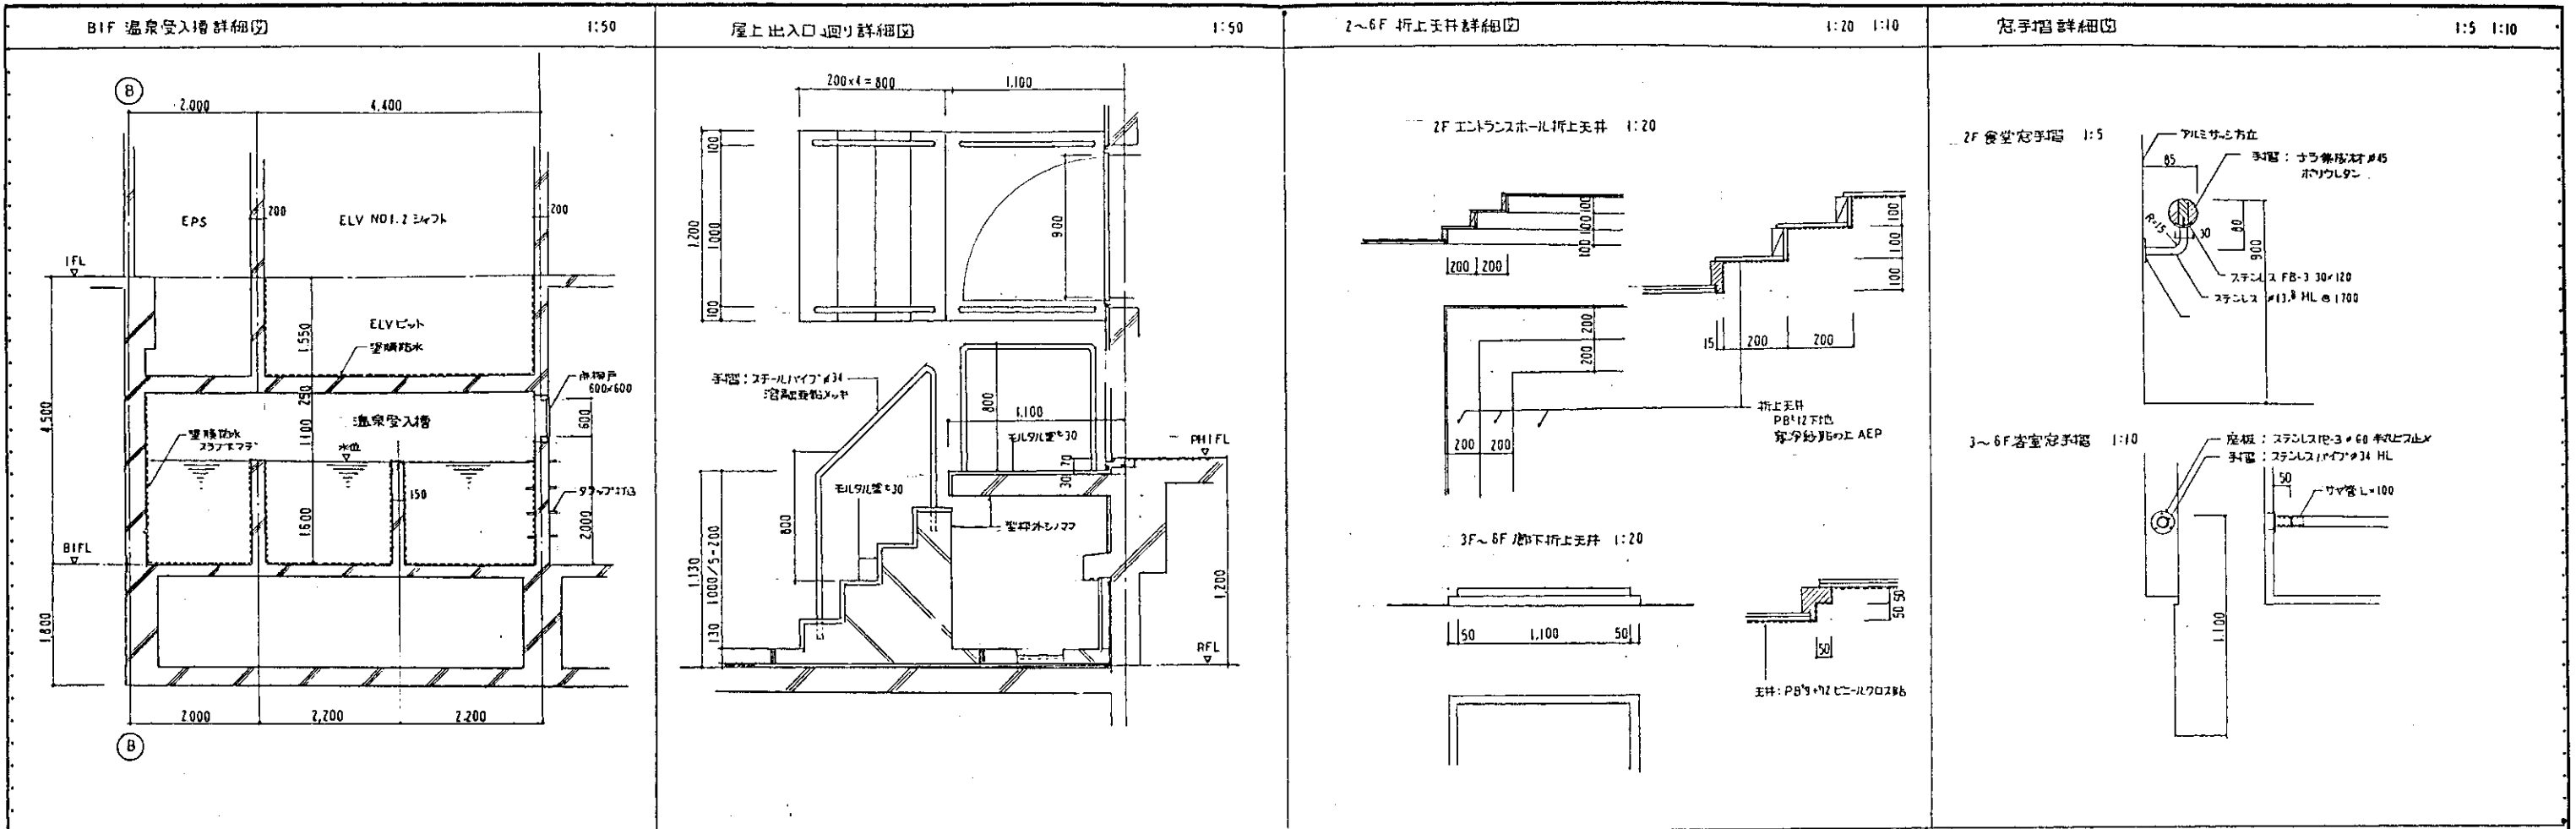

竣工図

図面番号 ⑧-90		(仮称)「万代常閑の里」整備工事 温泉修繕センター	
縮尺 1/5 1/10 1/20 1/50		設計者 一級建築士 鈴木 真二	
年 月 日		三菱地所株式会社 一級建築士事務所	
担当部		部分詳細図 NO.5	

