

木工事は本特記仕様、設計図、標準仕様書ならびに官公庁の関係諸法規等により、確實完全に施工する。
特記なき場合は標準仕様書による。

(5) 主要室内発熱基準

[illegible]

6 换气

換気を行なう場所	換気の種別		換気量		備考
	第1	第2	第3	回/h m³/s	
船 庫 場					自然式()回/H, 機械式()回/H
便 所			○	12	
給 湯 室			○	15	
用 房	○				V=(30)KQ
倉 庫			○	5	
バ イ ラ 室			○		
機 械 室			○		
電 気 室					機器発熱 kcal/H() kw
電 気 機 室					座席()台/H, 非座席()回/H
高 圧 機 室					
工 具 機 械 室			○		機器発熱 kcal/H() kw
機 械 庫 庫 室					

7. 機械排煙

予備電源の種類：() 内燃機関 () 自動車発電機 ()		
制 命 の 法	操 作 方 法	電 氣 式 () リモコン式 ()
	遠方操作	() 有 線 () 無線

8 自動制御

() 電気・電子式		() DDC		()	
() 中央監視盤	() 空調工事	() 電気工事	() 電気工事	() 電気工事	() 電気工事
() インバータ盤	() 空調工事	() 電気工事	() 電気工事	() 電気工事	() 電気工事
() パンクージ線/電源配線(室内機間)	() 空調工事	() 電気工事	() 電気工事	() 電気工事	() 電気工事
() パンクージ線/電源配線(室内・室外機間)	() 空調工事	() 電気工事	() 電気工事	() 電気工事	() 電気工事
() 進相コンデンサ	() 空調工事	() 電気工事	() 電気工事	() 電気工事	() 電気工事

9 耐震

機器・配管の耐震は建築設備耐震設計施工指針（日本建築センター）による、標準震度Ks：最上階・屋上・塔屋（1.0）、2階以上（0.6）、地階・1階（0.5）

10 耐 蝕

屋外露出機器・配管等に使用する金物類：(☐) SUS304, (☐) 溶融亜鉛めっき, (☐)
埋設配管防食：(☐) ペトロラタム, (☐) 防食テープ, (☐) アスファルトジョイント, (☐)

凡 例 表

シンボル	名 称	通	要
— S —	低圧蒸気仕管 (MS: 中圧, HS: 高圧)		新鮮空気風通断口 (OA)
— SR —	低圧蒸気還管 (同 上)		送気風通断口 (SA)
— — —	給 水 管 (L 水)		送気風通断口 (RA)
— — —	排 水 管		排気風通断口 (EA)
— EX —	膨 張 管 (冷水・温水共)		排煙風通断口 (SE)
— CT —	冷却水仕管		風量調節ダンパー
— CTR —	冷却水還管		防火ダンパー
— CH —	冷温水仕管 (C: 冷水・H: 温水)		風量調節兼防火ダンパー
— CHP —	冷温水還管 (同 上)		煙感連動ダンパー
— O —	給 油 管		煙感連動兼防火ダンパー
— OR —	返 油 管		煙感連動防火兼風量調節ダンパー
— OV —	通 氣 管 (油)		電動ダンパー
— G —	低圧ガス供給管 (MG 中圧)		空気動ダンパー
— A —	空気供給管		天井付給(還, 排)気口
	全切弁 (GV) 玉形弁 (SV)		壁付給(還, 排)気口
	バツフライ付, 又は		吹出を示す。
	逆止弁 (チャッキ弁)		吸込を示す。
	温度調節弁 T		排煙口, 操作ボックス
	減 圧 弁 R		ファンコイルユニット (FCU)
	電 磁 弁 S		CR 鉄製製放熱器
	電動三方弁 M		CH コンベクター
	放射三方弁 M		PCFH ソランコベクター
	自動空気抜き弁		BH ベースボードヒーター
	揺動ハンドル (スイング・レバース形)	(T)	サーキュラタ (2種類以上はT ₁ , T ₂)
	同 上 (曲柄形)	(H)	ヒューリスタ (2種類以上はH ₁ , H ₂)
	フロンブルハンドル	— (H)	電線、電線管
	ハイブ・アンカー	ANS	アネモスタット
	ガスストレーナー	B L	ブリズイン (S: シングル, D: ダブル)
	ドムカストレーナー	S L	スリット
	ガスフィルトレーバ	N D	ノズル
	変圧・フロッグ	P L	パンカールーパー
	ホルクランプ	VHS	ヴェティカルホリゾタルシャッター
	遮断器	V S	ヴェティカルシャッター
	容量計器	P S	パンチングシャッター
	流 量 計	C S	クリップ・シャッター
	カラーメーター		

12 井 類

[illegible]

13 保温材料

名 称	型 号	材 質	給水管	温水管	冷水管	蒸気管	排水管	中継管	備考
給水管	J S A 95.04	○							
ガスメーター	S A 95.05	○	○		○		○	○	
排水パイプ	J S A 95.10								

14 塗装又は保温仕上（露出部）（下記A～Jより選定）

	区上	倉庫	距離	高圧電	所管電力局	
保通なし	A	B	C	D	E	
保通あり	F	U	D	D	D	

A	全塗装
B	裏所のみ塗装（継手・アングル部分）
C	ガラスクロス＋塗装
D	アルミガラスクロス
E	亀甲金網（カラー）
F	SUS 304 ラッキング
G	カラー鉄板ラッキング
H	アルミ板金ラッキング
I	溶融亜鉛めっき板金ラッキング
J	


機 器 表 (1)

- 注 1. 起動はL-S(通入起動)、Y-M(スターデルタ起動)、R-S(巻戻起動)を記入
2. 動作はR(巻戻)、A(自動)、M(手動)を記入
3. 監視は中央監視盤に発生、警報等を表示するものはO印を記入
4. 単位は一般動力はV印、非常動力はF印を記入

番 号	設 置 場 所	機 器 名	内 容	動 力	台 数	備 考
略 号	室 名	系 統 名 及 機 器 名	仕 寸	KW φ/V 起 動 操 作 監 視 特 別		
RR-101	R 屋上	空冷ヒートポンプチャラ	80 ^{HP}		2	空気条件 夏 34℃ 冬 -1℃ CAH-80J2
			冷却能力 209000Kcal/H (圧) 30x2	200Y-Δ A ○ ○		
			加熱能力 196000Kcal/H (圧) 30x2			
			冷水 800l/min (7℃~12℃) (送) 0.7			
			温水 800l/min (50℃)			
			遠方発停、監視表示、インターロック端子			
			スプリング防振架台			
RR-102	R 屋上	空冷ヒートポンプチャラ (給湯専用)	30 ^{HP}		1	空気条件 夏 34℃ 冬 -1℃ CAH-30J2
			冷却能力 69000Kcal/H (60700Kcal/H) (圧) 22	200Y-Δ A ○ ○		
			加熱能力 63000Kcal/H (90200Kcal/H) (圧) 22			
			()内は冷却+給湯時の能力 (送) 1.5			
			冷水 230l/min (7℃~12℃)			
			給湯 300l/min (45℃~50℃)			
			遠方発停、監視表示、インターロック端子			
			スプリング防振架台			
RR-103	R 屋上	空冷ヒートポンプチャラ (給湯専用)	20 ^{HP}		2	空気条件 夏 34℃ 冬 -1℃ CAH-20G0
			加熱能力 43000Kcal/H (圧) 7.5	200L-S A ○ ○		
			温水 180l/min (46℃~50℃) (送) 0.7			
			遠方発停、監視表示、インターロック端子 (送) 0.2			
			スプリング防振架台			
RR-104	B1 機械室	水冷ヒートポンプチャラ (浴室排熱回収)	20 ^{HP}		3	CRH-20LT2
			加熱能力 63000 Kcal/H (圧) 7.5	200L-S R ○ ○		
			温水 180l/min (53℃~60℃) (送) 0.7			
			排水 220l/min (15℃~11℃)			
			遠方発停、監視表示、インターロック端子			
			スプリング防振架台			
PCH-101	R 屋上	冷温水ポンプ(一次)	片吸込渦巻ポンプ(屋外型)		2	40x32FS4H615
			80φx65φx800l/minx15m	3.7/200L-S A ○ ○		
			スプリング防振架台			
PCH-102	R 屋上	冷温水ポンプ(一次)	片吸込渦巻ポンプ(屋外型)		1	50x40FS4H615
			50φx40φx230l/minx15m	1.5/200L-S A ○ ○		
			スプリング防振架台			
PCH-103	R 屋上	冷温水ポンプ(二次)	片吸込渦巻ポンプ(屋外型)		3	65x50FS4J65.5
			65φx50φx640l/minx25m	5.5/200L-S A ○ ○		
			スプリング防振架台			
PHW-101	R 屋上	給湯ポンプ(一次)	渦巻ポンプ(ステンレス製)屋外型		1	50x40FS4H615
			50φx40φx300l/minx15m	1.5/200L-S A ○ ○		
			スプリング防振架台			
PHW-102	R 屋上	給湯ポンプ(一次)	渦巻ポンプ(ステンレス製)屋外型		2	40x32FS4H615
			40φx32φx180l/minx15m	1.5/200L-S A ○ ○		
			スプリング防振架台			

番 号	設 置 場 所	機 器 名	内 容	動 力	台 数	備 考
略 号	室 名	系 統 名 及 機 器 名	仕 寸	KW φ/V 起 動 操 作 監 視 特 別		
PH-101	B1 機械室	温水ポンプ(一次)	片吸込渦巻ポンプ		3	40x32FS4H615
			40φx32φx180l/minx15m	1.5/200L-S A ○ ○		
			スプリング防振架台			
PH-102	B1 機械室	熱温水ポンプ(一次)	片吸込渦巻ポンプ		1	65x50FS4H63.7
			65φx50φx528l/minx15m	3.7/200L-S A ○ ○		
			スプリング防振架台			
PH-103	B1 機械室	熱温水ポンプ(二次)	片吸込渦巻ポンプ		3	50x40FS4H615
			50φx40φx230l/minx15m	1.5/200L-S A ○ ○		
			スプリング防振架台			
PH-108	B1 機械室	温水ポンプ(二次)	片吸込渦巻ポンプ		1	65x50FS4H63.7
			65φx50φx706l/minx15m	3.7/200L-S A ○ ○		
			スプリング防振架台			
TG-101	R 屋上	クッションタンク	片吸込渦巻ポンプ(エネコック50)		1	
			60φx15m ³ (中切付)			
			40φx20φx20x2.0H			
			鋼管 1φ100			
			600φx100mmx3ヶ、平架台、垂吊メッキ			
TH-101	R 屋上	開閉形貯水罐	片吸込渦巻ポンプ(エネコック25)		1	
			有効 32m ³ (中切付)			
			6.0(3.0+2.0+2.0)x3.0x2.0H			
			鋼管 1φ100			
			600φx100mmx3ヶ、平架台、垂吊メッキ			
TE-101	B1 機械室	開閉形貯水罐	SS400 R 32 ^l		2	
			容量 100l、寸法 500x500x500H			
			金剛アルミニウム合金溶射			
			ブラケット架台			
HCH-101	R 屋上	冷温水二次ヘッダー(往)	鋼管(垂吊メッキ)		1	
			300φx2800L			
			タッピング 100 ⁴ x4、150 ⁴ x1、50 ⁴ x1			
HCH-102	R 屋上	冷温水二次ヘッダー(還)	鋼管(垂吊メッキ)		1	
			300φx1500L			
			タッピング 125 ⁴ x2、150 ⁴ x1、50 ⁴ x1			
HCH-103	R 屋上	冷温水二次ヘッダー(往)	鋼管(垂吊メッキ)		1	
			250φx2600L			
			タッピング 100 ⁴ x4、125 ⁴ x2、50 ⁴ x1			

図 1. 図

担当部	図面番号	機 器 表 (1)
	縮尺	設計者 一級建築士 鈴木真二
	H7 年 10 月 日	三愛地所株式会社一級建築士事務所

機 器 表 (2)

- 注 1. 起動はL-S(巻込起動), Y-Δ(スターデルタ起動), R-S(巻込起動)を記入
 2. 操作はR(遠隔), A(自動), M(手動)を記入
 3. 監視は中央監視盤に免許, 警報等を表示するものは○印を記入
 4. 種別は一般動力は○印, 非常動力は△印を記入

番 号	設 置 場 所	機 器 名	内 容	動 力	台 数	備 考
HE-101	B1 機械室	熱交換器(熱源水)	プレート型 SUS316 交換熱量 105600Kcal/H 一次側 350l/min(25℃~20℃) 二次側 440l/min(11℃~15℃) 許容圧力 5Kg/cm ² 圧力損失 1kg/cm ² 以下		1	LX-115A-NJ-15
HE-102	B1 機械室	熱交換器(昇温)	プレート型 SUS316 交換熱量 50400Kcal/H 一次側 120l/min(80℃~53℃) 二次側 120l/min(38℃~45℃) 許容圧力 5Kg/cm ² 圧力損失 1kg/cm ² 以下		1	UX-Q05A-J-36
ACU-101	1 機械室 3	空調機(大研修室)	コンパクト型(全外気運転対応型) 冷房能力 49100Kcal/H, 暖房能力 40300Kcal/H(電熱) 冷温水量 164l/min 給気量 7300m ³ /Hx35mmAq 送気量 7100m ³ /Hx20mmAq 加湿 気化式 有効13.5Kg/H フィルター 平フィルター(AFI85%以上) 中性能フィルター(NBS65%以上) SA量 7300m ³ /H RA量 7100m ³ /H OA量 2000m ³ /H~7300m ³ /H	(給気) 5.5/200L-S R ○ ○ ○ 3.7/200L-S	1	FY-15UTX-R
ACU-102	1 機械室 2	空調機(1.2Fホール)	コンパクト型 冷房能力 57600Kcal/H, 暖房能力 57600Kcal/H(電熱) 冷温水量 192l/min 給気量 12000m ³ /Hx35mmAq 送気量 10200m ³ /Hx20mmAq 加湿 気化式 有効11.1Kg/H フィルター 平フィルター(AFI85%以上) 中性能フィルター(NBS65%以上) SA量 12000m ³ /H RA量 10200m ³ /H CA量 1800m ³ /H	(給気) 11.0/200L-S R ○ ○ ○ 5.5/200L-S	1	FY-20UTX-R

番 号	設 置 場 所	機 器 名	内 容	動 力	台 数	備 考
ACU-104	3.4 機械室	空調機(研修室A)	コンパクト型 冷房能力 23100Kcal/H, 暖房能力 24400Kcal/H 冷温水量 77l/min 風量 3700m ³ /Hx25mmAq 加湿 気化式 有効6.8Kg/H フィルター 平フィルター(AFI85%以上) 中性能フィルター(NBS65%以上) SA量 3700m ³ /H RA量 2700m ³ /H OA量 1000m ³ /H	2.2/200L-S R ○ ○ ○	2	(インバーター ~ 電気工事) FY-08UTX-U
ACU-105	5 機械室	空調機(研修室B)	コンパクト型 冷房能力 25400Kcal/H, 暖房能力 19200Kcal/H 冷温水量 85l/min 風量 3200m ³ /Hx20mmAq 加湿 気化式 有効7.6Kg/H フィルター 平フィルター(AFI85%以上) 中性能フィルター(NBS65%以上) SA量 3200m ³ /H RA量 2100m ³ /H OA量 1100m ³ /H	1.5/200L-S A ○ ○ ○	1	FY-06UTX-U
ACP-190	R 屋上	パワージェアコン (6F研修室A)	室外機 5HP (電) 冷房能力 12500Kcal/H (電熱器) 暖房能力 15000Kcal/H (送)	35/200L-S	2	PUH-J140FK
ACP-191	6 研修室A	パワージェアコン	室内機 大形カセット型 71型 冷房能力 6000 Kcal/H 暖房能力 7500 Kcal/H リモコンスイッチ	21/200L-S M	4	PLH-J71FK
ACU-107	1 機械室 2	外調機(ディービス)	コンパクト型 冷房能力 33200Kcal/H, 暖房能力 35300Kcal/H 冷温水量 111l/min 風量 3500m ³ /Hx20mmAq 加湿 気化式 有効21.7Kg/H フィルター 平フィルター(AFI85%以上) 中性能フィルター(NBS65%以上)	1.5/200L-S R ○ ○ ○	1	FY-06UTX-S
ACU-108	1 機械室(浴室)	外調機(浴室)	立型 冷房能力 55000Kcal/H, 暖房能力 58500Kcal/H 冷温水量 183l/min 風量 5800m ³ /Hx25mmAq フィルター 平フィルター(AFI85%以上) 中性能フィルター(NBS65%以上)	3.7/200L-S R ○ ○ ○	2	FY-10UCV

竣工図

担当部

図面番号

(空) - 2

(機)「万代常閑の里」整備工事

空調設備工事

機器表(2)

縮尺

7年10月 日

設計者 一級建築士 鈴木真二

第84104号 三菱地所株式会社一級建築士事務所

機 器 表 (3)

- 注 1. 起動はL-S(直入起動), Y-Δ(スターデルタ起動), R-S(低圧起動)を記入
 2. 動作はR(遠隔), A(自動), M(手動)を記入
 3. 監視は中央監視盤に集中, 監視等を表示するものは○印を記入
 4. 機内は一般動力は○印, 非一般動力は△印を記入

番 号	設 置 場 所	機 器 名	内 容	動 力	台 数	備 考
番 号	設 置 場 所	機 器 名	内 容	動 力	台 数	備 考
ACU-109	2 機械室 2	外置機(厨房)	排型(屋外型) 冷房能力 770.0Kcal/H, 暖房能力 1150.0Kcal/H 冷温水量 362.1/min 風量 19000m³/Hx25mmAq フィルター 手フィルター(AF185%以上) 中性能フィルター(NBS65%以上)	7.5 200V L-S R C ○	1	FY-35UCY-H
ACU-110	3 6 機械室	外置機(宿泊室)	コンパクト型 冷房能力 1710Kcal/H, 暖房能力 1820Kcal/H 冷温水量 571/min 風量 1800m³/Hx30mmAq 加湿 気化式 有効11.2Kg/H フィルター 手フィルター(AF185%以上) 中性能フィルター(NBS65%以上)	0.75 200V L-S R C ○	4	FY-04UTX-S
※空調機・外置機・排風・ファン部・スプリング防振架台・混合箱付属						
ACP-100	3 屋上	ビルマルチパッケージ (1Fデイサービス, 事務)	室外機 16" (圧) 7.5x2 冷房能力 40000Kcal/H (電熱器) 0.05x2 暖房能力 45000Kcal/H (送) 0.55x2 スプリング防振架台	7.5x2 200V L-S ○	1	PUHY-J450BM-A
ACP-101	1 1 廊下	ビルマルチパッケージ (1Fデイサービス, 事務)	室内機 天井カセット型 28型 冷房能力 3150Kcal/H 暖房能力 3550Kcal/H リモコンスイッチ	0.035 200V L-S M ○	2	PLFY-J28LMD-A
ACP-102	1 玄関ホール	ビルマルチパッケージ (1Fデイサービス, 事務)	室内機 天井カセット型 36型 冷房能力 3200Kcal/H 暖房能力 3600Kcal/H リモコンスイッチ	0.036 200V L-S M ○	2	PLFY-J36LMD-A
ACP-104	1 客室	ビルマルチパッケージ (1Fデイサービス, 事務)	室内機 天井カセット型 28型 冷房能力 2550Kcal/H 暖房能力 2880Kcal/H リモコンスイッチ	0.02 200V L-S M ○	1	PMFY-J28AM-A
ACP-103	1 事務室	ビルマルチパッケージ (1Fデイサービス, 事務)	室内機 天井カセット型 30型 冷房能力 7200Kcal/H 暖房能力 8100Kcal/H リモコンスイッチ	0.095 200V L-S M ○	1	PLFY-J30LMD-A

番 号	設 置 場 所	機 器 名	内 容	動 力	台 数	備 考
番 号	設 置 場 所	機 器 名	内 容	動 力	台 数	備 考
ACP-105	1 相談室	ビルマルチパッケージ (1Fデイサービス, 事務)	室内機 天井ダクト型 56型 冷房能力 5000Kcal/H 暖房能力 5600Kcal/H 風量 840m³/Hx7mmAq リモコンスイッチ	0.07 200V L-S M ○	1	PEFY-J56M-A
ACP-106	1 多目的ホール	ビルマルチパッケージ (1Fデイサービス, 事務)	室内機 天井ダクト型 71型 冷房能力 6300Kcal/H 暖房能力 7100Kcal/H 風量 1100m³/Hx7mmAq リモコンスイッチ	0.16 200V L-S M ○	2	PEFY-J71M-A
ACP-107	1 多目的ホール	ビルマルチパッケージ (1Fデイサービス, 事務)	室内機 天井ダクト型 45型 冷房能力 4000Kcal/H, 暖房能力 4500Kcal/H, 風量 840m³/Hx7mmAq	0.07 200V L-S M ○	1	PEFY-J45M-A
ACP-110	3 屋上	ビルマルチパッケージ (1F健康研修室)	室外機 8" (圧) 7.5x2 冷房能力 20000Kcal/H (電熱器) 0.05x2 暖房能力 22400Kcal/H (送) 0.55x2 スプリング防振架台	7.5x2 200V L-S ○	1	PUHY-J280M-A
ACP-111	1 健康研修室	ビルマルチパッケージ (1F健康研修室)	室内機 天井カセット型 36型 冷房能力 3240Kcal/H 暖房能力 3600Kcal/H リモコンスイッチ	0.04 200V L-S M ○	4	PLFY-J36LMD-A
ACP-112	1 健康研修室	ビルマルチパッケージ (1F健康研修室)	室内機 天井カセット型 45型 冷房能力 4000Kcal/H 暖房能力 4500Kcal/H リモコンスイッチ	0.04 200V L-S M ○	2	PLFY-J45LMD-A
ACP-120	3 屋上	ビルマルチパッケージ (1Fバック諸室)	室外機 6" (圧) 4.1x2 冷房能力 14000Kcal/H (電熱器) 0.05x2 暖房能力 15700Kcal/H (送) 0.06x2 スプリング防振架台	4.1x2 200V L-S ○	1	PUHY-J160M-A
ACP-121	1 サービス科事務室 清掃員控室	ビルマルチパッケージ (1Fバック諸室)	室内機 天井カセット型 22型 冷房能力 2000Kcal/H 暖房能力 2250Kcal/H リモコンスイッチ	0.02 200V L-S M ○	2	PMFY-J22AM-A
ACP-123	1 バイトリ	ビルマルチパッケージ (1Fバック諸室)	室内機 天井カセット型 45型 冷房能力 4000Kcal/H 暖房能力 4500Kcal/H リモコンスイッチ	0.045 200V L-S M ○	1	PLFY-J45LMD-A
ACP-122	1 収容員控室	ビルマルチパッケージ (1Fバック諸室)	室内機 天井カセット型 36型 冷房能力 4000Kcal/H 暖房能力 4500Kcal/H リモコンスイッチ	0.04 200V L-S M ○	1	PMFY-J36AM-A
ACP-130	3 屋上	ビルマルチパッケージ (2F管理展示室)	室外機 20" (圧) 7.5x2 冷房能力 50000Kcal/H (電熱器) 0.05x2 暖房能力 56000Kcal/H (送) 0.55x2 スプリング防振架台	7.5x2 200V L-S ○	1	PUHY-J560M-A
ACP-113	1 時給室(監視)	ビルマルチパッケージ (1F健康研修室)	室内機 天井カセット型 28型 冷房能力 2500Kcal/H 暖房能力 2800Kcal/H リモコンスイッチ	0.035 200V L-S M ○	1	PLFY-J28LMD-A

竣工図

担当部	図面番号 空-3	(備考) 万代常備の車・整備工事 空調設備工事 機台表(3)
	縮尺	設計者 鈴木真二
	H 7年10月 日	三菱地所株式会社一級建築士事務所

機器表 (4)

- 注 1. 起動はL-S(遠隔起動), Y-△(スターデルタ起動), R-S(巻戻起動)を記入
2. 動作はR(遠隔), A(自動), M(手動)を記入
3. 監視は中央監視室に条件, 監視等を表示するものには○印を記入
4. 種類は一般動力は○印, 非常動力は△印を記入

番 号	設 置 場 所		機 器 名	機 器 内 容	動 力					台 数	備 考	
	階	室 名			系 統 名 及 機 器 名	仕 様	KW	φ/V	起 動			操 作 監 視
ACP-131	2	展示室	ビルマルチパッケージ (2F展示室)	室内機 天吊ダクト型 71型 冷房能力 6300Kcal/H 暖房能力 7100Kcal/H 風量 1100m³/Hx7mmAq リモコンスイッチ	0.16	1φ 200V	L-S	M	○	○	8	PEFY-J71M-A
ACP-140	3	屋上	ビルマルチパッケージ (2F事務室他)	室外機 10HP 冷房能力 25000Kcal/H (電熱器) 暖房能力 28000Kcal/H (送) スプリング防振架台	7.5	200V	L-S		○		1	PUHY-J280M-A
ACP-141	2	事務室	ビルマルチパッケージ (2F事務室他)	室内機 天井カセット型 22型 冷房能力 2000Kcal/H 暖房能力 2250Kcal/H リモコンスイッチ	0.04	1φ 200V	L-S	M	○		1	PMFY-J22AM-A
ACP-142	2	休憩室	ビルマルチパッケージ (2F事務室他)	室内機 天井カセット型 36型 冷房能力 3150Kcal/H 暖房能力 3550Kcal/H リモコンスイッチ	0.04	1φ 200V	L-S	M	○		1	PMFY-J36AM-A
ACP-143	2	宿直室	ビルマルチパッケージ (2F事務室他)	室内機 天井カセット型 45型 冷房能力 4000Kcal/H 暖房能力 4500Kcal/H リモコンスイッチ	0.04	1φ 200V	L-S	M	○		1	PMFY-J45AM-A
ACP-144	2	事務室	ビルマルチパッケージ (2F事務室他)	室内機 天井カセット型 71型 冷房能力 6300Kcal/H 暖房能力 7100Kcal/H リモコンスイッチ	0.07	1φ 200V	L-S	M	○		2	PLEFY-J71LMD-A
ACP-145	2	会議室	ビルマルチパッケージ (2F事務室他)	室内機 天井カセット型 80型 冷房能力 7100Kcal/H 暖房能力 8000Kcal/H リモコンスイッチ	0.07	1φ 200V	L-S	M	○		1	PLEFY-J80LMD-A
ACP-150	R	屋上	ビルマルチパッケージ (浴場)	室外機 16HP 冷房能力 40000Kcal/H (電熱器) 暖房能力 45000Kcal/H (送) スプリング防振架台	7.5 3.75	200V	L-S		○	○	1	PUHY-J450BM-A
ACP-151	1	男子・女子更衣室 男子・女子洗面所	ビルマルチパッケージ (浴場)	室内機 天井カセット型 71型 冷房能力 6300Kcal/H 暖房能力 7100Kcal/H リモコンスイッチ	0.07	1φ 200V	L-S	M	○	○	4	PLEFY-J71LMD-A
ACP-152	1	浴場	ビルマルチパッケージ (浴場)	室内機 天井カセット型 56型 冷房能力 5000Kcal/H 暖房能力 5600Kcal/H ※パッケージの冷房・暖房能力は、JIS条件による。	0.07	1φ 200V	L-S	M	○		3	PLEFY-J56LMD-A

面 号	設 置 場 所	機 器 名 及 機 器 名	内 容 仕 様	動 力	台 数	備 考
番 号	階 室 名	系 統 名 及 機 器 名	仕 様	KW φ/V	起 動 操 作 監 視 種 別	
FCI-106	3~6和室	ファンコイルユニット	天井埋込ダクト型 600型 冷房能力 (TH)3120Kcal/H (SH)2790Kcal/H 暖房能力 3570Kcal/H 冷温水量 12l/min	76 100 L-S M	○ 23	BV-605CFK
FCI-108	1 温泉ホール 3~6和室	ファンコイルユニット	天井埋込ダクト型 800型 冷房能力 (TH)3610Kcal/H (SH)3240Kcal/H 暖房能力 4420Kcal/H 冷温水量 16l/min	94 100 L-S M	○ 10	BV-805CFK
FCI-112	1 休憩室	ファンコイルユニット	天井埋込ダクト型 1200型 冷房能力 (TH)5010Kcal/H (SH)4500Kcal/H 暖房能力 3780Kcal/H 冷温水量 22l/min	152 100 L-S M	○ 3	BV-1205CFK
FCK-103	3, 4パントリー	ファンコイルユニット	天井カセット型 300型 冷房能力 (TH)1680Kcal/H (SH)1560Kcal/H 暖房能力 2500Kcal/H 冷温水量 7l/min	49 100 L-S M	○ 2	BV-315CSK
FCK-104	5, 6パントリー	ファンコイルユニット	天井カセット型 400型 冷房能力 (TH)1860Kcal/H (SH)1740Kcal/H 暖房能力 2500Kcal/H 冷温水量 8l/min	59 100 L-S M	○ 2	BV-415CSK
FCK-106	3~6EVホール	ファンコイルユニット	天井カセット型 600型 冷房能力 (TH)3610Kcal/H (SH)3090Kcal/H 暖房能力 4060Kcal/H 冷温水量 15l/min	80 100 L-S M	○ 4	BV-615CSK
※ファンコイルの冷房能力, 暖房能力は夏季室内温度26℃DB, 18, 7℃WB, 冷温水入口温度7℃ 冬季室内温度22℃DB, 温水温度50℃とする。 ・ファンコイルには, リモコンスイッチ, 流量調整弁, ボール弁, ピーコック, 小形電動二方弁を付属する。 ・天井埋込ダクト型は, 後吸込BOXを付属する。						
FCK-108	1 温泉室	ファンコイルユニット	天井カセット型 800型 冷房能力 (TH)3610Kcal/H (SH)3240Kcal/H 暖房能力 4420Kcal/H 冷温水量 16 l/min	111 100 L-S M		2 BV-815CSK

竣工図

担当部

図面番号

(空) - 4

設備「万代電器の型」整備工事

空調設備工事

機器表 (4)

設計者 第84104号 鈴木真二

三愛地所株式会社一級建築士事務所



縮尺

H 7 10月 日

機 器 表 (5)

注 1. 起動はL-S(融合起動)、Y-Δ(スターデルタ起動)、R-S(抵抗起動)を記入
2. 操作はR(遠隔)、A(自働)、M(手動)を記入
3. 監視は中央監視監視に免許、警報等を表示するものには○印を記入
4. 種別は一般動力は○印、非常動力は△印を記入

番 号	設 置 場 所	機 器 名	機 器 内 容	動 力			台 数	備 考		
				KW	φ/V	起動・操作・監視・検別				
HEA-101	1	事務室	空調機気扇	天井カセット型 100m ³ /Hx8mmAq インテリアパネル、コントロールスイッチ	0.081	100V L-S	○	1	LGH-25CST	
HEA-103	2	事務室B、会議室	空調機気扇	天井カセット型 250m ³ /Hx15mmAq インテリアパネル、コントロールスイッチ	0.267	100V L-S	○	2	LGH-50CST	
HEA-105	2	豪華展示室	空調機気扇	天井埋込ダクト型 700m ³ /Hx18mmAq コントロールスイッチ	0.621	100V L-S	○	2	LGH-80RS	
HEA-106	1	一階浴室	空調機気扇	天井カセット型 70m ³ /Hx13mmAq コントロールスイッチ	0.022	100V L-S	○	1	VL-70BZ	
HEA-107	6	研修室A	空調機気扇	天井埋込ダクト型 350m ³ /Hx13mmAq コントロールスイッチ	0.2	100V L-S	○	2	LGH-35RS	
FE-101	B1	機械室	排気ファン(機械室)	片吸込シロッコファン(吊吊) H3×9000cm ³ /Hx25mmAq スプリング防振架台、カゴ形天吊架台	3.7	200V L-S	R	○	1	CLF3-N03-RS-B(ダブルキット付)
FE-101	B1	機械室	排気ファン(機械室)	片吸込シロッコファン(吊吊) H3×9000cm ³ /Hx20mmAq スプリング防振架台、カゴ形天吊架台	3.7	200V L-S	A	○	1	CLF3-N03-RS-B
FE-104	3	屋上	排気ファン(厨房)	片吸込シロッコファン(床置屋外型)、片排型 H5x20000cm ³ /Hx45mmAq スプリング防振架台、ドレン抜き、点検口	7.5	200V L-S	A	○	1	CLF2-N05-OB-B
FE-152	1	ハネン庫	ストレートシロッコファン	200m ³ /Hx15mmAq 防振吊金具	0.051	100V L-S		○	1	BFS-18BSA
FE-154	1	洗濯乾燥室	ストレートシロッコファン	260m ³ /Hx15mmAq 防振吊金具	0.1	100V L-S		○	1	BFS-18BSA
FE-156	1	WC	ストレートシロッコファン	350m ³ /Hx15mmAq 防振吊金具	0.1	100V L-S		○	1	BFS-18CSA
FE-157	1	リハビリ、娯楽室 休憩室	ストレートシロッコファン	420m ³ /Hx15mmAq 防振吊金具	0.1	100V L-S		○	3	BFS-18CSA

番 号	設 置 場 所		機 器 名 及 機 器 名	内 容	Kw	φ/V	起動	動作	監視	種別	台数	備 考
	階	室 名										
FE-158	1	ふれあいコーナー	ストレートシロッコファン	500m³/Hx15mmAq 防振吊金具	0.1	100	L-S				○ 1	BFS-18CSA
FE-160	1	健康研修室	ストレートシロッコファン	650m³/Hx15mmAq 防振吊金具	0.1	100	L-S				○ 1	BFS-20CSA
FE-161			ストレートシロッコファン		0.2	100	L-S				○ 3	BFS-20CSA
	3, 4	研修室		750m³/Hx15mmAq								
	6	研修室		防振吊金具								
FE-162	1	WC	ストレートシロッコファン		0.2	100	L-S				○ 2	BFS-20CSA
	2	エントランスホール		800m³/Hx15mmAq 防振吊金具								
FE-163	5	研修室B	ストレートシロッコファン		0.2	100	L-S				○ 1	BFS-20CSA
				850m³/Hx15mmAq 防振吊金具								
FE-164	1	WC	ストレートシロッコファン		0.2	100	L-S				○ 1	BFS-23DSA
				1020m³/Hx15mmAq 防振吊金具								
FE-165	2	WC	ストレートシロッコファン		0.3	100	L-S				○ 1	BFS-25DSA
				1200m³/Hx15mmAq 防振吊金具								
FE-166	1	パントリー	ストレートシロッコファン		0.4	100	L-S				○ 1	BFS-25ESA
				1460m³/Hx15mmAq 防振吊金具								
FE-167	1	更衣室、更衣室 女子、男子更衣室	ストレートシロッコファン	耐湿型 650m³/Hx15mmAq 防振吊金具	0.1	100	L-S				○ 3	BFS-20CSAD
VF-101	1	通廊、実験準備室 サービス受付室、健康準備室	天井扇	低騒音型	0.015	100	L-S				○ 18	VD-15ZX4C
	2	フロア、健康準備室 通廊、シャワー室		50m³/Hx8mmAq								
	3, 4	洋室										
VF-102	1	通廊 コインロッカー、食品庫	天井扇	低騒音型	0.028	100	L-S				○ 9	VD-18ZX4C
	2	男子ロッカー、検査室 リネン庫		100m³/Hx8mmAq								
	3~6											
VF-103	3, 4, 6	和室	天井扇（親子扇）	低騒音型	0.024	100	L-S				○ 15	VD-15ZF ₂
	5	洋室		100m³/H(65+35)x8mmAq								
VF-104	3~6	和室	天井扇（親子扇）	低騒音型	0.024	100	L-S				○ 8	VD-15ZF ₄
				120m³/H(80+40)x8mmAq								

	縮尺	設計者 一級建築士 鈴木真三 第84104号 三菱地所株式会社一級建築士事務所

注 1. 起動は L-S (巻入起動), Y-Δ (スターデルタ起動), R-S (抵抗起動) を記入
2. 操作は R (遠隔), A (自動), M (手動) を記入
3. 監視は中央監視盤に依存, 警報等を表示するものに○印を記入
4. 特別は一般動力は○印, 非常動力は△印を記入

番 号	設 置 場 所		機 器 名		内 容		動 力			台 数	備 考	
	階	室 名	系 統 名	機 器 名	仕 寸	KW	φ/V	起 動 電 圧	監視 種別			
VF-105	1	プロコーダー、相談室、会議室、シャワー室	天井用	低騒音型		0.028	100	L-S		○	11	
	2	白粉機置場、便所		150m³/Hx10mmAq								VD-18ZX4-C
	1	女子便所、男子便所										
VF-106	1	倉庫	天井用	低騒音型		0.036	100	L-S		○	3	VD-18ZXPa-C
	2	女子便所、男子便所		200m³/Hx10mmAq								
VF-107	6	倉庫	天井用	低騒音型		0.062	100	L-S		○	1	VD-20ZXP4-C
				300m³/Hx10mmAq								
VF-121	R	EVMR-2	有圧用	低騒音型		0.05	100	L-S A		○	1	EF-30BSB
				300φx1400m³/Hx5mmAq								
				保護ガード、								
VF-122	R	EVMR-1	有圧用	低騒音型		0.1	100	L-S A		○	1	EG-40CSB
				400φx2700m³/Hx5mmAq								
				保護ガード、								
VAV-103	3.4	研修室	可変風量ユニット	ダクト接続型（消音ボックス付）			100		A	○	2	MSA-12
				処理風量 1600m³/H								
VAV-104	3.4	研修室	可変風量ユニット	ダクト接続型（消音ボックス付）			100		A	○	2	MSA-301F
				処理風量 2100m³/H								

(プール棟)

番 号	設 置 場 所		機 器 名	内 容	動 力	台 数	備 考	
	階 室 名	系 統 名 及 機 器 名						
BH-201	B1	機械室	真宇温水ヒーター	加熱能力 400000Kcal/H(3回路) 給湯回路 330000Kcal/H(5℃~60℃) 加熱回路 132000Kcal/H(40℃~50℃) 湯冷回路 174000Kcal/H(65℃~70℃) 燃料 A重油 53.4 L/H 遠方監視表示、インターロック継子	2.5 200 L-S R	○ ○	2	MFV-400N (前田鉄工)
TO-201	1	屋外	オイルタンク	鋼板製地下タンク 容量 5000L (参考図参照) 付属品一式 500Lボイラ付給湯配管		○	1	
TOS-201	B1	機械室	オイルサーピスタック	鋼板製 容量 150L (参考図参照) 架台 2000H		○	1	
TE-201	B1	機械室	密閉式タンク(加熱)	ダイヤフラム式 自立型 許容有効容量 66L、タンク容積 175L 最高使用圧力 60Kg/cm ² 、最高使用温度 95℃			1	AX-80V
TE-202	B1	機械室	密閉式タンク(空調)	ダイヤフラム式 自立型 許容有効容量 66L、タンク容積 212L 最高使用圧力 60Kg/cm ² 、最高使用温度 95℃			1	AX-100V
PH-201	B1	機械室	温水ポンプ	片吸込渦巻ポンプ 65φx50φx600mm/minx20m スプリング防振架台	3.7 200 L-S R	○ ○	1	65x50FS4J63.7
PH-202	B1	機械室	温水ポンプ	片吸込渦巻ポンプ 80φx65φx1160mm/minx15m スプリング防振架台	5.5 200 L-S R	○ ○	1	80x65FS4H65.5
PO-201	B1	機械室	オイルギアポンプ	15φx151mm/minx1.5Kg/cm ²	0.4 200 L-S A	○ ○	2	(自動交互運転 ~ 電気工事) 15GPF6.4
PO-202	B1	機械室	原油ポンプ	15φx151mm/minx1.5Kg/cm ²	0.4 200 L-S A	○ ○	1	15GPF6.4
ACU-201	B1	機械室	空調機(プール)	機型、プール仕様 暖房能力 348000Kcal/H 温水量 1160l/min(70℃~65℃) 風量40000m ³ /Hx50mmAq フィルター 平フィルター(AFI85%以上) 500x500x18x24枚 SA量 40000m ³ /H RA量 30000m ³ /H OA量 10000m ³ /H ファン部 スプリング防振架台 混合箱共	15 200 Y-Δ R	○ ○	1	TUC-575AH (東洋製作所)

竣工

	図面番号	（空） - 6	工種「万代常問の里」整備工事
			空調設備工事
			機器表 (6)
	縮尺	—	設計者 一級建築士登録 第84104号 鈴木真二 
	H7年10月	日	三菱地所株式会社一級建築士事務所

機器表 (7)

- 注 1. 起動はL-S(直入起動), Y-Δ(スターデルタ起動), R-S(抵抗起動)を記入
2. 操作はR(遠隔), A(自動), M(手動)を記入
3. 監視は中央監視盤に免許, 監視等を表示するものは○印を記入
4. 種別は, 一般動力は○印, 非常動力は△印を記入

(プール棟)

番号	設置場所	機器名	仕様	動力	台数	備考
ACP-200	R 屋上	ビルマルチパッケージ (1F会議室他)	室外機 5 ^{HP} 冷房能力 12500Kcal/H (電熱器) 暖房能力 14000Kcal/H (送) スプリング防振架台	3.75/200V L-S	1	FDCJ140HKX (2号機)
ACP-201	1 身障者用更衣室	ビルマルチパッケージ (1F会議室他)	室内機 天井カセット型 28型 冷房能力 2500Kcal/H 暖房能力 2800Kcal/H リモコンスイッチ	0.055/200V L-S M	1	FDTWJ28HKX
ACP-202	1 廊下	ビルマルチパッケージ (1F会議室他)	室内機 天井カセット型 36型 冷房能力 3150Kcal/H 暖房能力 3550Kcal/H リモコンスイッチ	0.055/200V L-S M	1	FDTWJ36HKX
ACP-203	1 控室/控室	ビルマルチパッケージ (1F会議室他)	室内機 天井カセット型 45型 冷房能力 4000Kcal/H 暖房能力 4500Kcal/H リモコンスイッチ	0.055/200V L-S M	1	FDTWJ45HKX
ACP-204	1 会議室	ビルマルチパッケージ (1F会議室他)	室内機 天井カセット型 56型 冷房能力 5000Kcal/H 暖房能力 5600Kcal/H リモコンスイッチ	0.055/200V L-S M	1	FDTW56HKX
ACP-210	R 屋上	ビルマルチパッケージ (2Fエントランスホール)	室外機 13 ^{HP} 冷房能力 32500Kcal/H (電熱器) 暖房能力 36400Kcal/H (送) スプリング防振架台	5.5/200V L-S	1	FDCJ355HKX
ACP-211	2 ホール エントランス 廊下	ビルマルチパッケージ (2Fエントランスホール)	室内機 天井カセット型 71型 冷房能力 6300Kcal/H 暖房能力 7100Kcal/H リモコンスイッチ	0.055/200V L-S M	5	FDTWJ71HKX
ACP-220	R 屋上	ビルマルチパッケージ (2Fロッカー, 更衣)	室外機 16 ^{HP} 冷房能力 40000Kcal/H (電熱器) 暖房能力 45000Kcal/H (送) スプリング防振架台	5.5/200V L-S	1	FDCJ450HKX
ACP-221	2 ロッカー, 更衣室	ビルマルチパッケージ (2Fロッカー, 更衣)	室内機 天井カセット型 71型 冷房能力 6300Kcal/H 暖房能力 7100Kcal/H リモコンスイッチ	0.055/200V L-S M	8	FDTWJ71HKX
ACP-230	R 屋上	ビルマルチパッケージ (2F事務室他)	室外機 10 ^{HP} 冷房能力 25000Kcal/H (電熱器) 暖房能力 28000Kcal/H (送) スプリング防振架台	7.5/200V L-S	1	FDCJ280HKX

(プール棟)

番 号	設 置 場 所		機 器 名	容 器	動 力		起 動 操 作 監 視 特 別		台 数	備 考		
	階	室 名	系 統 名 及 機 器 名	仕 様	KW	φ/V						
ACP-231	2	事務室	ビルマルチパッケージ (2F事務室他)	室内機 天井カセット型 45型 冷房能力 4000Kcal/H 暖房能力 4500Kcal/H リモコンスイッチ	0.055	1φ 200V	L-S	M	○	2	FDTWJ45HKX	
ACP-232	2	ミーティングルーム ギャラリー	ビルマルチパッケージ (2F事務室他)	室内機 天井カセット型 71型 冷房能力 6300Kcal/H 暖房能力 7100Kcal/H リモコンスイッチ	0.07	1φ 200V	L-S	M	○	3	FDTWJ71HKX	
HEA-202	1	会議室、控室事務室	空調機気扇	天井カセット型 150m³/Hx8mmAq インテリアパネル、コントロールスイッチ	0.144	100V	L-S		○	3	LGH-25CST	
HEA-204	2	ミーティングルーム	空調機気扇	天井カセット型 300m³/Hx15mmAq インテリアパネル、コントロールスイッチ	0.28	100V	L-S		○	1	LGH-50CST	
FS-201	B1	機械室	給気ファン(機械室)	片吸込シロッコファン(ネキ) #2¹/₂x6100m³/Hx30mmAq スプリング防振架台	2.2	200V	L-S	R	○	○	1	CLF3-NO25-RS-B
FS-202	B1	機械室	強制循環ファン	537m³/minx140mmAq 防振吊金具	3.7	200V	L-S	R	○	○	1	エボリューション DPAC-370-S-C-D
FE-201	B1	機械室	排気ファン(機械室)	片吸込シロッコファン(床置) #2¹/₂x5300m³/Hx30mmAq スプリング防振架台	2.2	200V	L-S	A	○	○	1	CLF3-NO25-RS-B
FE-203	1	ホール	排気ファン(プール諸室)	片吸込シロッコファン(天吊) #1x300m³/Hx15mmAq	0.05	100V	L-S	R	○		1	BFS-18BSAD
FE-204	B1	機械室	排気ファン(プール)	片吸込シロッコファン(床置) #4x10000m³/Hx30mmAq スプリング防振架台	2.2	200V	L-S	A	○	○	1	エボリューション
FE-252	1	ホール	ストレートシロッコファン	耐湿型 200m³/Hx15mmAq 防振吊金具	0.05	100V	L-S		○		1	BFS-18BSAD
FE-253	2	シャワー室	ストレートシロッコファン	耐湿型 250m³/Hx15mmAq 防振吊金具	0.05	100V	L-S		○		2	BFS-18BSAD

竣工図

担当部

図面番号

空 - 7

(設備)「万代常陸の里」整備工事

空調設備工事

機器表 (7)

施工

H7年10月 日

設計者 鈴木真二

三菱地所株式会社一級建築士事務所

機 器 表 (8)

(プール棟)

- 注 1. 起動はL-S(遠隔起動)、Y-Δ(スターデルタ起動)、R-S(抵抗起動)を記入
2. 操作はR(遠隔)、A(自動)、M(手動)を記入
3. 監視は中央監視盤に接続、監視等を表示するものには○印を記入
4. 種別は一般動力は○印、非常動力は△印を記入

番 号	設 置 場 所	機 器 内 容	動 力	台 数	備 考
番 号	設 置 場 所	機 器 内 容	動 力	台 数	備 考
FE-257	1 WC	ストレートシロッコファン	耐湿型	0.1 100 L-S	○ 3
	2 ロッカー室	420m ³ /H x 15mmAq			8FS-20CSAD
		防振吊金具			
FE-258	2 WC	ストレートシロッコファン	耐湿型	0.1 100 L-S	○ 1
		540m ³ /H x 15mmAq			8FS-18CSA
		防振吊金具			
FE-264	1 WC	ストレートシロッコファン	耐湿型	0.2 100 L-S	○ 1
		1020m ³ /H x 15mmAq			BGS-28DSAD
		防振吊金具			
VF-202	1 身障者更衣室	天井扇	低騒音型	0.028 100 L-S	○ 3
	2 下足コーナー、物入	100m ³ /H x 8mmAq			VD-18ZX4-C
VF-205	1 更衣室、身障者WC	天井扇	低騒音型	0.028 100 L-S	○ 4
	2 エアラー	150m ³ /H x 10mmAq			VD-18ZX4-C
VF-206	2 湯沸室	天井扇	低騒音型	0.036 100 L-S	○ 1
		200m ³ /H x 10mmAq			VD-18ZX4-C
VF-207	1 器具庫	天井扇	低騒音型	0.062 100 L-S	○ 1
		300m ³ /H x 10mmAq			VD-20ZX4-C

(研 修 棟)

番 号	設 置 場 所	機 器 内 容	動 力	台 数	備 考
番 号	設 置 場 所	機 器 内 容	動 力	台 数	備 考
ACP-160	2 機械室 2	空冷ヒートポンプヒート (2F 全室)	床置 9000m ³ /H x 20mmAq 冷房能力 50000 Kcal/H (電熱) 暖房能力 53000 Kcal/H 風量 10800 m ³ /H x 30mmAq 加温 超高温 有給 19 Kg/H スプリング防振装置、造り付け防振装置 中性能フィルター	7.5 x 2 200 L-S R ○ ○ 1	PAH-J56QDC
ACP-170	3 屋上	ビルマルチパッケージ (2F 全室)	床置 15mm ³ /H (圧) 冷房能力 40000 Kcal/H (電熱) 暖房能力 45000 Kcal/H (逆) スプリング防振装置	7.5 x 2 200 L-S ○ 1	PUHY-450BM-A
ACP-171	2 倉庫	室内機 ビルインユニット型 71型 (倉 庫)	冷房能力 6300 Kcal/H 暖房能力 7100 Kcal/H 風量 1100 m ³ /H x 7 mmAq リモコンタイマ	0.16 x 2 200 L-S M ○ 6	PEFY-J21M-A
ACP-180	2 機械室 1	空冷ヒートポンプヒート (階段ホール)	床置 9000m ³ /H x 15mm ³ /H 冷房能力 35500 Kcal/H (電熱) 暖房能力 37500 Kcal/H 風量 8000 m ³ /H x 25 mmAq 加温 超高温 有給 3.2 Kg/H スプリング防振装置、造り付け防振装置 中性能フィルター	5.5 x 2 200 L-S R ○ ○ 1	PAH-J40QDC
FE-105	2 機械室 2	遠隔スポン (全室)	吊钩シロッコファン 床置型 # 3 x 9800 m ³ /H x 15mmAq スプリング防振装置	3.7 200 L-S A ○ ○ 1	CLF3-NQ3-RS-B

竣工図

図面番号 空 - 8	依頼「近代常備の里」整備工事 空調設備工事 機台 (8)
縮尺 H 7 年 0 月 日	設計者 鈴木真二 三菱地所株式会社一級建築士事務所

(研修棟)

階	系統名	室名	吹出口		吸込口	
			型式 風量(㎡/H)	個数	型式 風量(㎡/H)	個数
B1	FS-101 FE-101	機械室	VHS 850X500 Q=9000/3	3	HS 850X500 Q=9000/3	3
1	ACP-102	ふれあいコーナー	E-2 #25 Q=840/2	2	HS 600X250 Q=840	1
1	ACP-105	ふれあいコーナー	BL-D Q=1100/2	4	HS 1200X300 Q=1100	2
1	ACU-107 FE-158	ふれあいコーナー	VHS 1250X250 Q=850/3	3	HS 250X250 Q=410	1
1	ACU-107 FE-158	たたみコーナー	VHS 150X150 Q=150	1	HS 150X150 Q=90	1
1	ACU-107 ACP-104	相談室	VHS 700X200 Q=990	1	HS (F付) 450X250 Q=840	1
1	ACU-107 FE-160	健康研修室	VHS 250X250 Q=900/2	2	HS 250X250 Q=650/2	2
1	ACU-107	玄関ホール	E-2 #15 Q=300	1		
1	FE-162	男子便所1			HS 250X250 Q=340	1
1	FE-162	女子便所1			HS 250X250 Q=340	1
1	FE-162	身障者便所1			HS 150X150 Q=120	1
1	ACU-107 FE-157	リハビリ室	VHS 300X300 Q=500	1	HS 300X300 Q=420	1
1	ACU-107 FE-167	?	VHS 300X300 Q=650	1	HS 150X150 Q=150	1
1	ACU-107 FE-167	特殊浴室	VHS 300X300 Q=250	1	HS 300X300 150X150 Q=500	1
1	FE-154	洗濯・乾燥室			HS 200X200 Q=260	1
1	FE-157	音楽室			HS 250X250 Q=420	1
1	ACU-102	ELEVホール	E-2 #25 Q=960/2	2	スリット(FD付) 800X450 Q=2400	1
1	ACU-102	廊下2	E-2 #25 Q=1440/3	3		
1	ACP-180	階段ホール			スリット(FD付) 1600X1000 Q=8000	1
		秘書室	VHS 200X200 Q=250	1		
1	FE-164	男子便所2			HS 250X250 Q=350	1
1	FE-164	女子便所2			HS 200X200 Q=580/2	2
1	FE-164	身障者便所2			HS 150X150 Q=90	1
1	ACU-101 FE-102	大講義室	VHS 750X200 Q=3600/4	3	スリット 700X900 Q=7300	1
1	ACU-101 FE-102	大講義室	VHS 750X200 Q=2400/2	4		
1	ACU-101 FE-102	ステージ	VHS 500X200 Q=700	1		
1	ACU-101 FE-102	前室	VHS 400X200 Q=450	1		
1	ACU-101 FE-102	階段	E-2 #12.5 Q=150	1		
1	FE-166	パントリー	E2 #25	3	HS 300X300 Q=1460/2	2
1	FCI-108	温泉ホール	VH 1500X150 Q=1120/2	4	スリット 500X500 Q=1120	4
1	FCI-108	温泉ホール				

(研修棟)

階	系統名	室名	吹出口		吸込口	
			型式 風量(㎡/H)	個数	型式 風量(㎡/H)	個数
1	FCI-112	休憩室	VH 1500X150 Q=1680/2		スリット(F) 1500X300 Q=1680	2
1	FCI-157	休憩室			HS 250X250 Q=420	1
1	FE-152	洗濯・乾燥室			HS 200X200 Q=200	1
1	FE-156	男子便所3			HS 200X200 Q=200	1
1	FE-156	女子便所3			HS 150X150 Q=150	1
2	ACU-102	スナック	BL-D 2000L Q=500			
2	ACU-102		E2 #20 Q=600/2			
2	ACP-131	薬品展示室	E-2 #25 Q=1100/2	16	スリット(F付) 500X300 Q=1100	8
2	HEA-105	薬品展示室	VHS 350X350 Q=700	2	HS 350X350 Q=700	2
2	FE-165	男子便所1			HS 200X200 Q=580/2	2
2	FE-165	女子便所1			HS 200X200 Q=490/2	2
2	FE-165	身障者便所1			HS 150X150 Q=130	1
2	ACU-102	エントランス ホール	BL-S 2000L Q=5320/14	11	HS 250X250 Q=1200/3	3
2	ACU-102	エントランス ホール	BL-S 1500L Q=280	1	スリット(FD付) 1800X700 Q=6500	1
2	FE-162	エントランス ホール	E2 #20 Q=600/2	2	350X350 Q=800	1
2	ACU-102	特産品展示 コーナー	BL-D 2000L Q=1500/3	3		
2	ACU-102	特産品展示 コーナー	E-2 #20 Q=1200/4	4		
2	ACU-102	受付	E-2 #25 Q=600	1	全網 400X550 Q=1300	
2	ACU-102	コインロッカー	E-20 #2 Q=350	1		
2	ACU-102	自販機置場	E-2 #25 Q=350	1		
2	ACP-180	階段ホール	BL-K 4000L, 5000L Q=6600	2		
2	ACP-180	階段ホール	ノズル #8 Q=1400/4	4	スリット 1450X1100	
2	ACP-150	食堂	BL-T 2000L Q=10500/11	11	BL-T 2000L Q=9800/4	4
2	ACP-171	食堂	EP #30 Q=1100	2		
2	ACP-160	レジ・受付	E-2 #25 Q=300	1		
2	ACU-109 FE-104	厨房	C2 #30 Q=5600/3	3	フード 2200X900X800H Q=5630	1
2	ACU-109 FE-104	厨房	VHS 550X400 Q=13400	13	フード 2000X900X800H Q=4780	1
2	ACU-109 FE-104	厨房			フード 4600X900X800H Q=4280	1
2	ACU-109 FE-104	厨房			フード 1500X800X800H Q=920	1

竣工

担当部

図面番号
空-9

(設計) 万代常備の里 整備工事

空調設備工事

吹出口・吸込口一覧表 (1)

縮尺

設計者 第一建設 鈴木真二

47年10月 日

三菱地所株式会社 一級建築士事務所

(研修棟)

階	系 統 名	室 名	吹 出 口	個数	吸 込 口	個数
			風 量 (m ³ /H)		風 量 (m ³ /H)	
2	ACU-109 FE -104	厨 房			フード2800X800X800H Q=830	1
2	ACU-109 FE -104	厨 房			フード 2500X900X800H Q=980	1
2	ACU-109 FE -104	厨 房			フード1000X450X800H Q=520	1
2	ACU-109 FE -104	厨 房			HS 350X350 Q=2060/3	3
					7-1 2400×1100×300H	
3	FCI-106	和 室	VHS 1000X130 Q=965	4	スリット (F付) 450X450 Q=840	4
3	FCI-108	和 室	VHS 1300X130 Q=1270	1	スリット (F付) 500X500 Q=1120	1
3	ACU-110 FE -151	ELVホール 自販機コーナー	E-2 #15 Q=775/3	3		
3	FE -161	男子便所				
3	FE -161	女子便所				
3	FE -161	洗 面 室				
3	ACU-110 FE -152	パントリー	VHS 200X200 Q=200	1		
3	ACU-104 FE -161	研 修 室	VHS 600X150 Q=2900/5	5	HS 450X450 Q=300	2
3	ACU-104 FE -161	研 修 室			HS 250X250, 200×200 Q=450	1
3	ACU-104 FE -161	前 室	E-2 #20 Q=800/2	2		
3	FCI-106	洋 室	VHS 900X150 Q=890	3	スリット (F付) 600X300 Q=840	3
4	FCI-106	和 室	VHS 1000X130 Q=965	4	スリット (F付) 450X450 Q=840	4
4	FCI-108	和 室	VHS 1300X130 Q=1270	1	スリット (F付) 500X500 Q=1120	1
4	ACU-110 FE -151	ELVホール 自販機コーナー	E-2 #15 Q=775/3	3		
4	FE -161	男子便所				
4	FE -161	女子便所				
4	FE -161	洗 面 室				
4	ACU-110 FE -152	パントリー	VHS 200X200 Q=200	1		
4	ACU-104 FE -161	研 修 室	VHS 600X150 Q=2900/5	5	HS 200X200 450×450 Q=300	1
4	ACU-104 FE -161	研 修 室			HS 250X250 Q=450	

(研修棟)

階	系統名	室名	吹出口		吸込口	
			型式 風量(m³/H)	個数	型式 風量(m³/H)	個数
4	ACU-104 FE-161	前室	E-2 #20 Q=800/2	2		
4	FCI-106	洋室	VHS 900X150 Q=990	3	スリット(F付) 600X300 Q=840	3
5	FCI-106	和室	VHS 1000X130 Q=965	6	スリット(F付) 450X450 Q=840	6
5	FCI-108	和室	VHS 1300X130 Q=1270	1	スリット(F付) 500X500 Q=1120	1
5	ACU-110 FE-151	ELVホール 自動機コーナー	E-2 #15 Q=725/3	3		
5	FE-161	男子便所				
5	FE-161	女子便所				
5	FE-161	洗面室				
5	ACU-110 FE-152	パントリー	VHS 200X200 Q=200	1		
5	ACU-105 FE-163	研修室			HS 450X450 Q=850/2	2
5	ACU-105 FE-163	前室	E-2 #20 Q=400	1		
6	FCI-106	和室	VHS 1000X130 Q=965	3	スリット(F付) 450X450 Q=840	3
6	FCI-108	和室	VHS 1300X130 Q=1270	3	スリット(F付) 500X500 Q=1120	3
6	ACU-110 FE-151	ELVホール 自動機コーナー	E-2 #20 Q=825/3	3		
6	FE-161	男子便所				
6	FE-161	女子便所				
6	FE-161	洗面室				
6	ACU-110 FE-152	パントリー	VHS 200X200 Q=200	1		
6	ACU-106	研修室	VHS 400X150, 250x250 Q=4900/6	4		
6	FE-166	研修室			HS 250X250 Q=1460/4	4

竣工图

担当部		図面番号	(仮称)「万代富岡の里」整備工事
		③ - 10	空調設備工事
			吹出口・吸込口一覽表(2)
		縮尺	一般建築士登録 第84104号 鈴木真二
		7年10月 日	三菱地所株式会社一級建築士事務所

(プール棟)

階	系統名	室名	吹出口		個数	吸込口		個数
			型式	風量(m ³ /H)		型式	風量(m ³ /H)	
B1	FS -201	機械室	VHS 1000X300	3	HS 1000X300	3		
	FE -201		Q=6100/3		Q=5300/3			
1	FE -257	W C			HS 200X200	1		
1	FE -257	W C			Q=220			
1	FE -264	W C			HS 200X200	1		
1	FE -264	W C			Q=200			
1	FE -264	W C			*HS 200X200	2		
1	FE -264	W C			Q=580/2			
1	FE -203	シャワー			*HS 200X200	2		
1	FE -203	採暖室			Q=440/2			
1	FE -203	足洗場			*HS 150X150	1		
1	FE -203	足洗場			Q=80			
1	FE -203	足洗場			*HS 150X150	1		
1	FE -203	足洗場			Q=80			
1	FE -203	足洗場			*HS 150X150	1		
1	FE -203	足洗場			Q=40			
2	FE -257	ロッカー 更衣室			HS 200X200	4		
2	FE -253	シャワー室			Q=420/2			
2	FE 259	W C			*HS 200X200	2		
2	FE -259	W C			Q=250			
2	ACU-201	プール	*VHS 1900X500	6	HS 250X250	1		
2	FS -202	プール	Q=40000/6		Q=340			
2	FE -252	階段室	デリバントノズル	26	HS 200X200	1		
2	FE -252	階段室	Q=3720/26		Q=200			
2	FE -252	階段室			*スリット 1800X1500	2		
2	FE -252	階段室			Q=40000/2			
2	FE -252	階段室			HS 700X700	1		
2	FE -252	階段室			Q=3720			
2	FE -252	階段室			*HS 200X200	1		
2	FE -252	階段室			Q=200			
* 印は、コーティング又は塩ビ製とする。								
(浴室棟)								
1	ACU-108 FE -160	女子脱衣室	VHS 300 X 300	2	HS 200 X 200	2		
1	ACU-108 FE -160	女子洗面室	Q=1000/2		Q=500/2			
1	ACU-108 FE -160	女子浴室	*VHS 800 X 800	3	HS 150 X 150	1		
1	ACU-108 FE -160	男子脱衣室	Q=4800/3		Q=150			
1	ACU-108 FE -160	男子洗面室	VHS 300 X 300	2	HS 200 X 200	2		
1	ACU-108 FE -160	男子浴室	Q=1000/2		Q=500/2			
1	ACU-108 FE -160	男子洗面室			HS 150 X 150	1		
1	ACU-108 FE -160	男子浴室	*VHS 800 X 800	3	Q=150			
1	ACU-108 FE -160	男子浴室	Q=4800/3					

竣工図

担当部

図面番号

(空) - 11

(仮称)「万代常岡の里」整備工事

空調設備工事


吹出口、吸込口一覧表 (3)

縮尺


設計者 一般建築士登録 第34104号 鈴木真二

7 年 10 月 日

三菱地所株式会社 一級建築士事務所

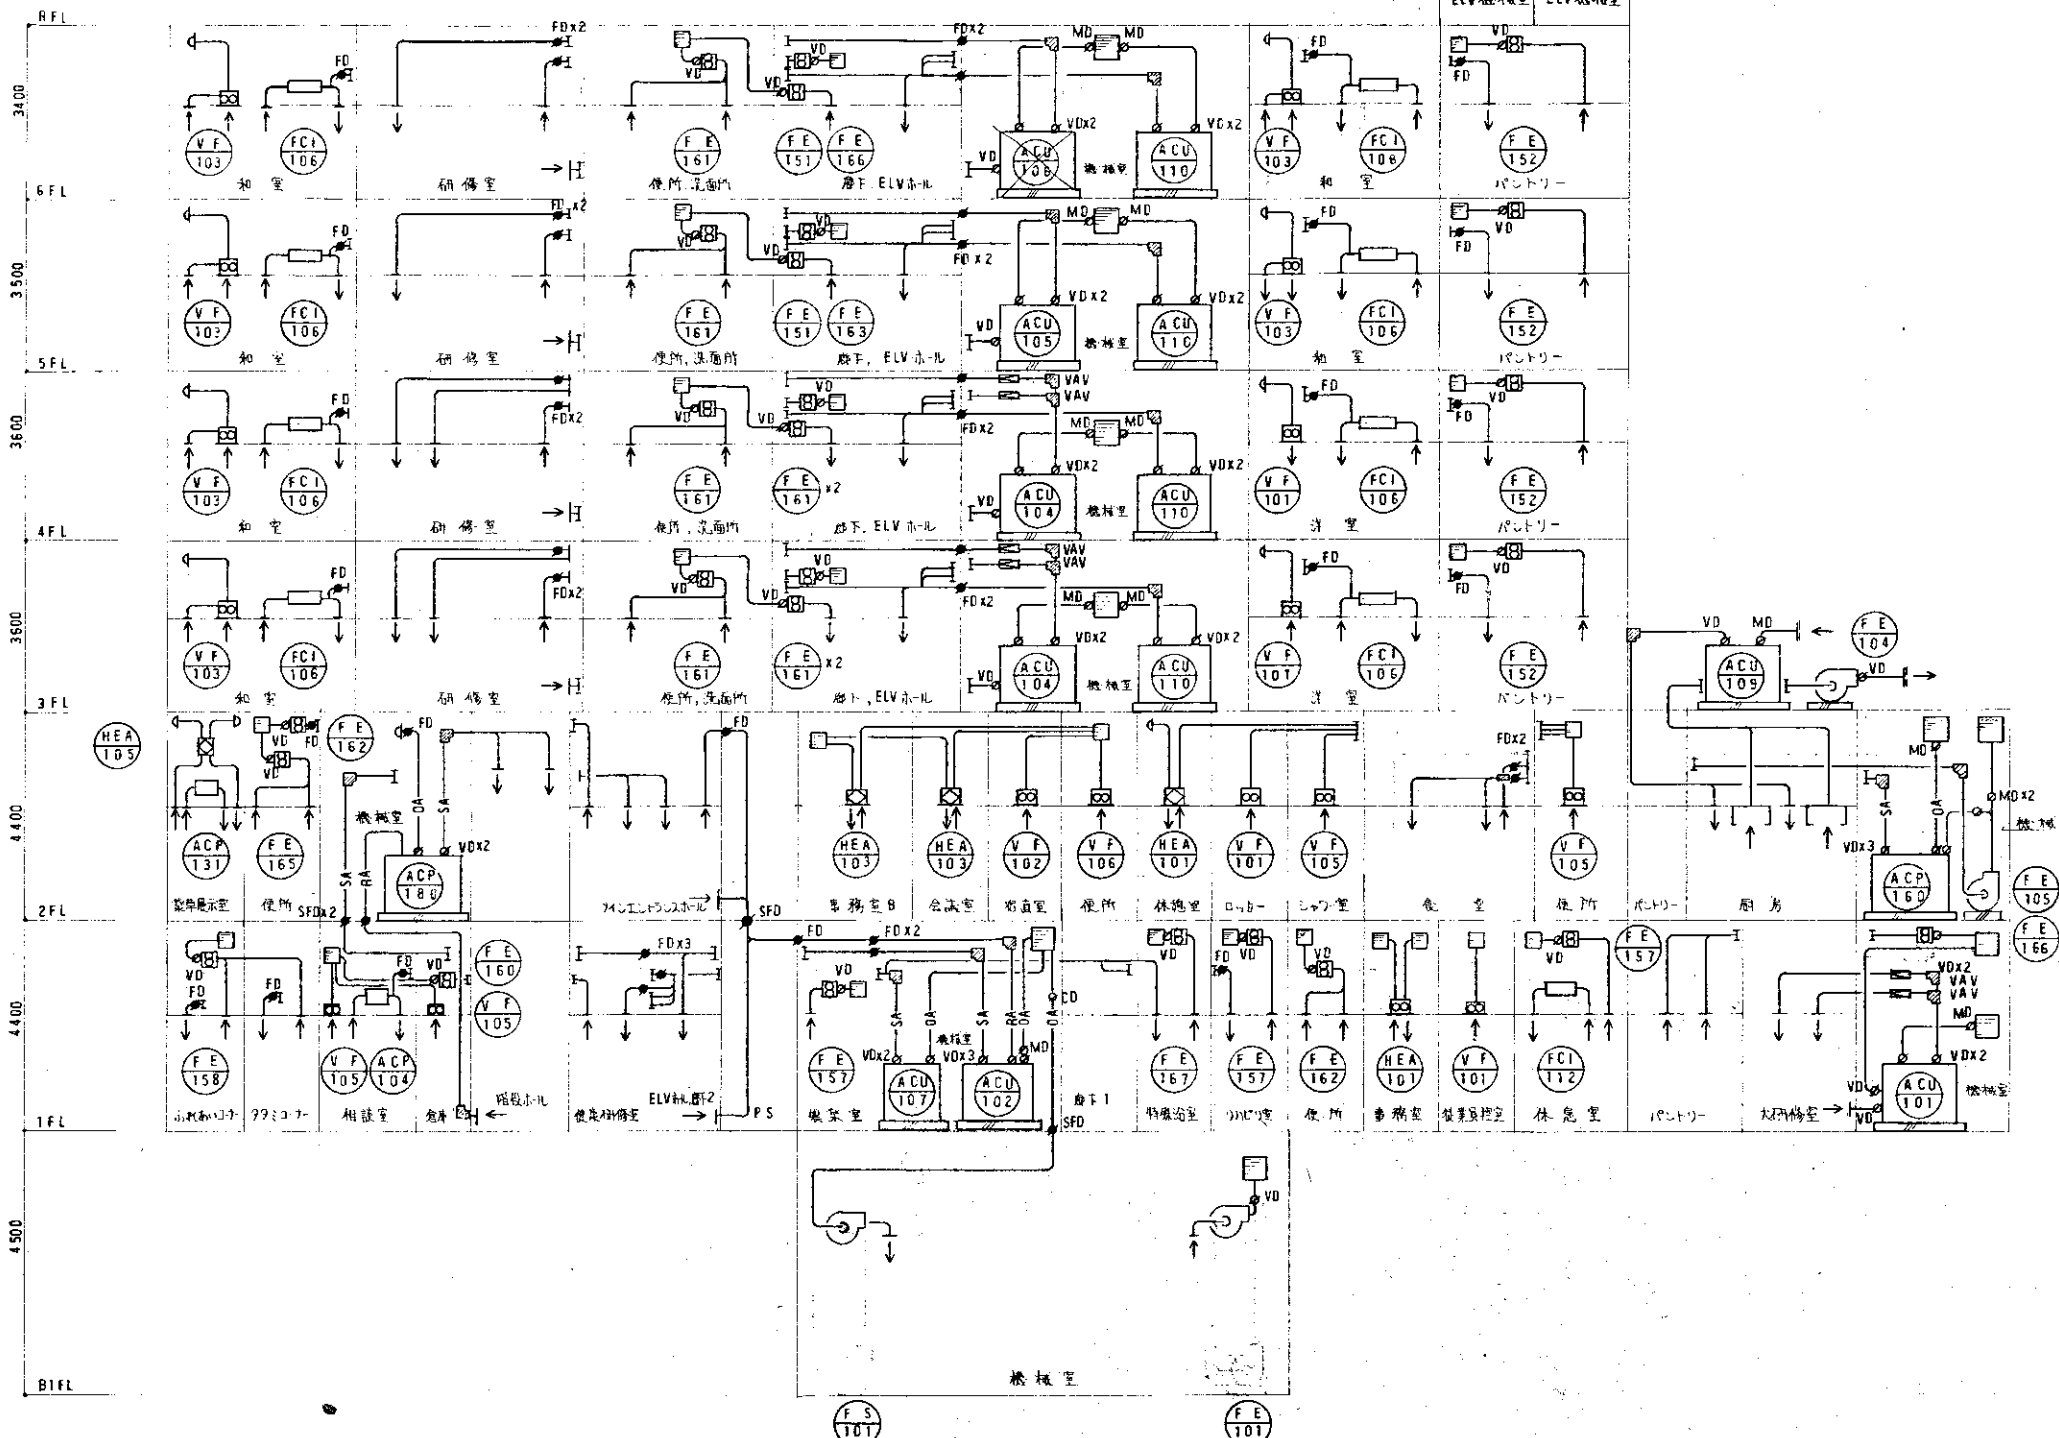



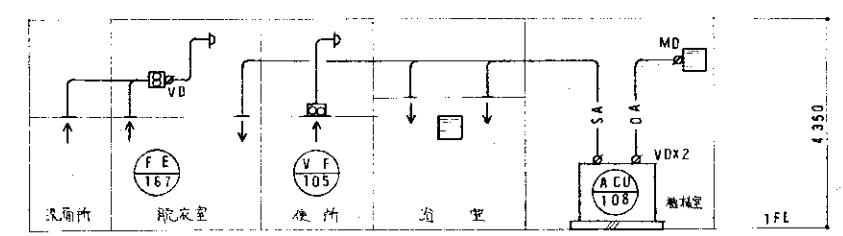

系統図 (設備機)

竣工図


図面番号	(空) - 12	（仮称）万代常盤の里」整備工事
縮尺	—	空調設備工事
設計者	一級建築士 鈴木真二	システム図 (設備機)
日付	H 7 年10月 日	設計者 第84104号 鈴木真二
担当者	—	三菱地所株式会社一級建築士事務所

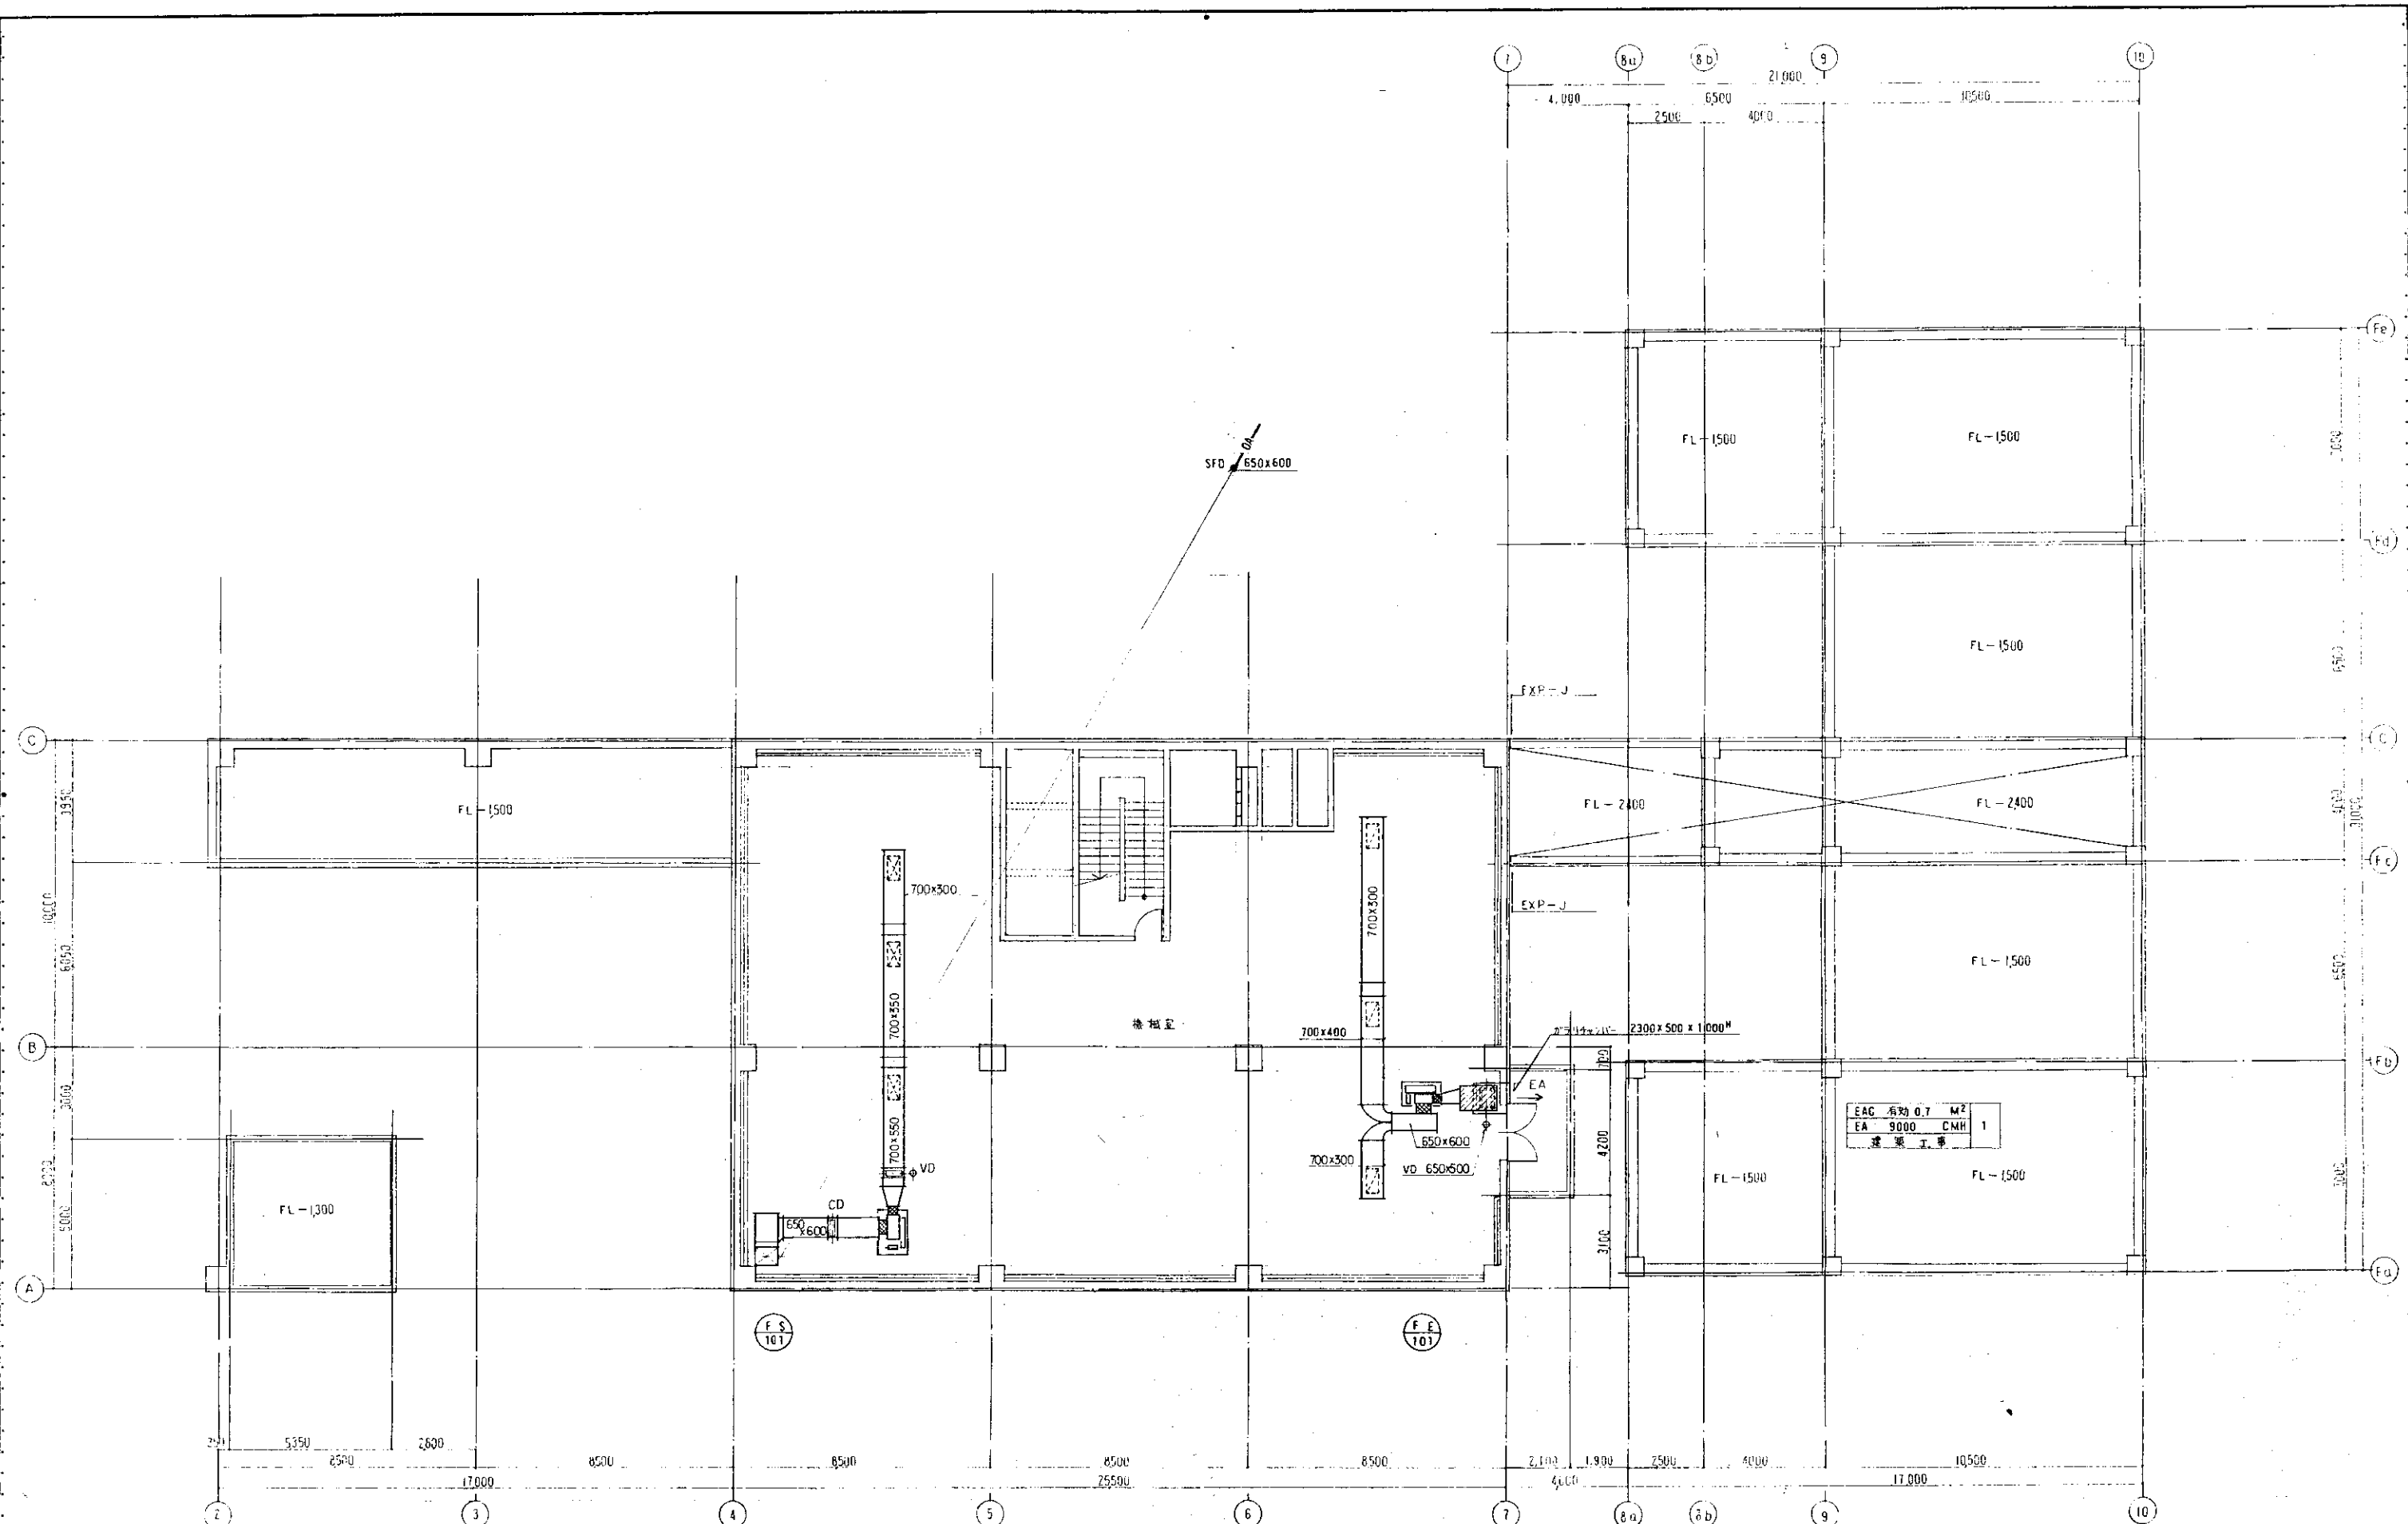


B1F 平面図 (設備機) 1:100

竣工図

図面番号 B1F 平面図 (設備機)	(仮称)「万代常盤の里」整備工事	
	空調設備工事	
	B1F 平面図 (設備機) (設備機)	
	設計者 一級建築士 鈴木 東二	
縮尺 1:100 H7 年10月 日	三菱地所株式会社 一級建築士事務所	
	担当部	

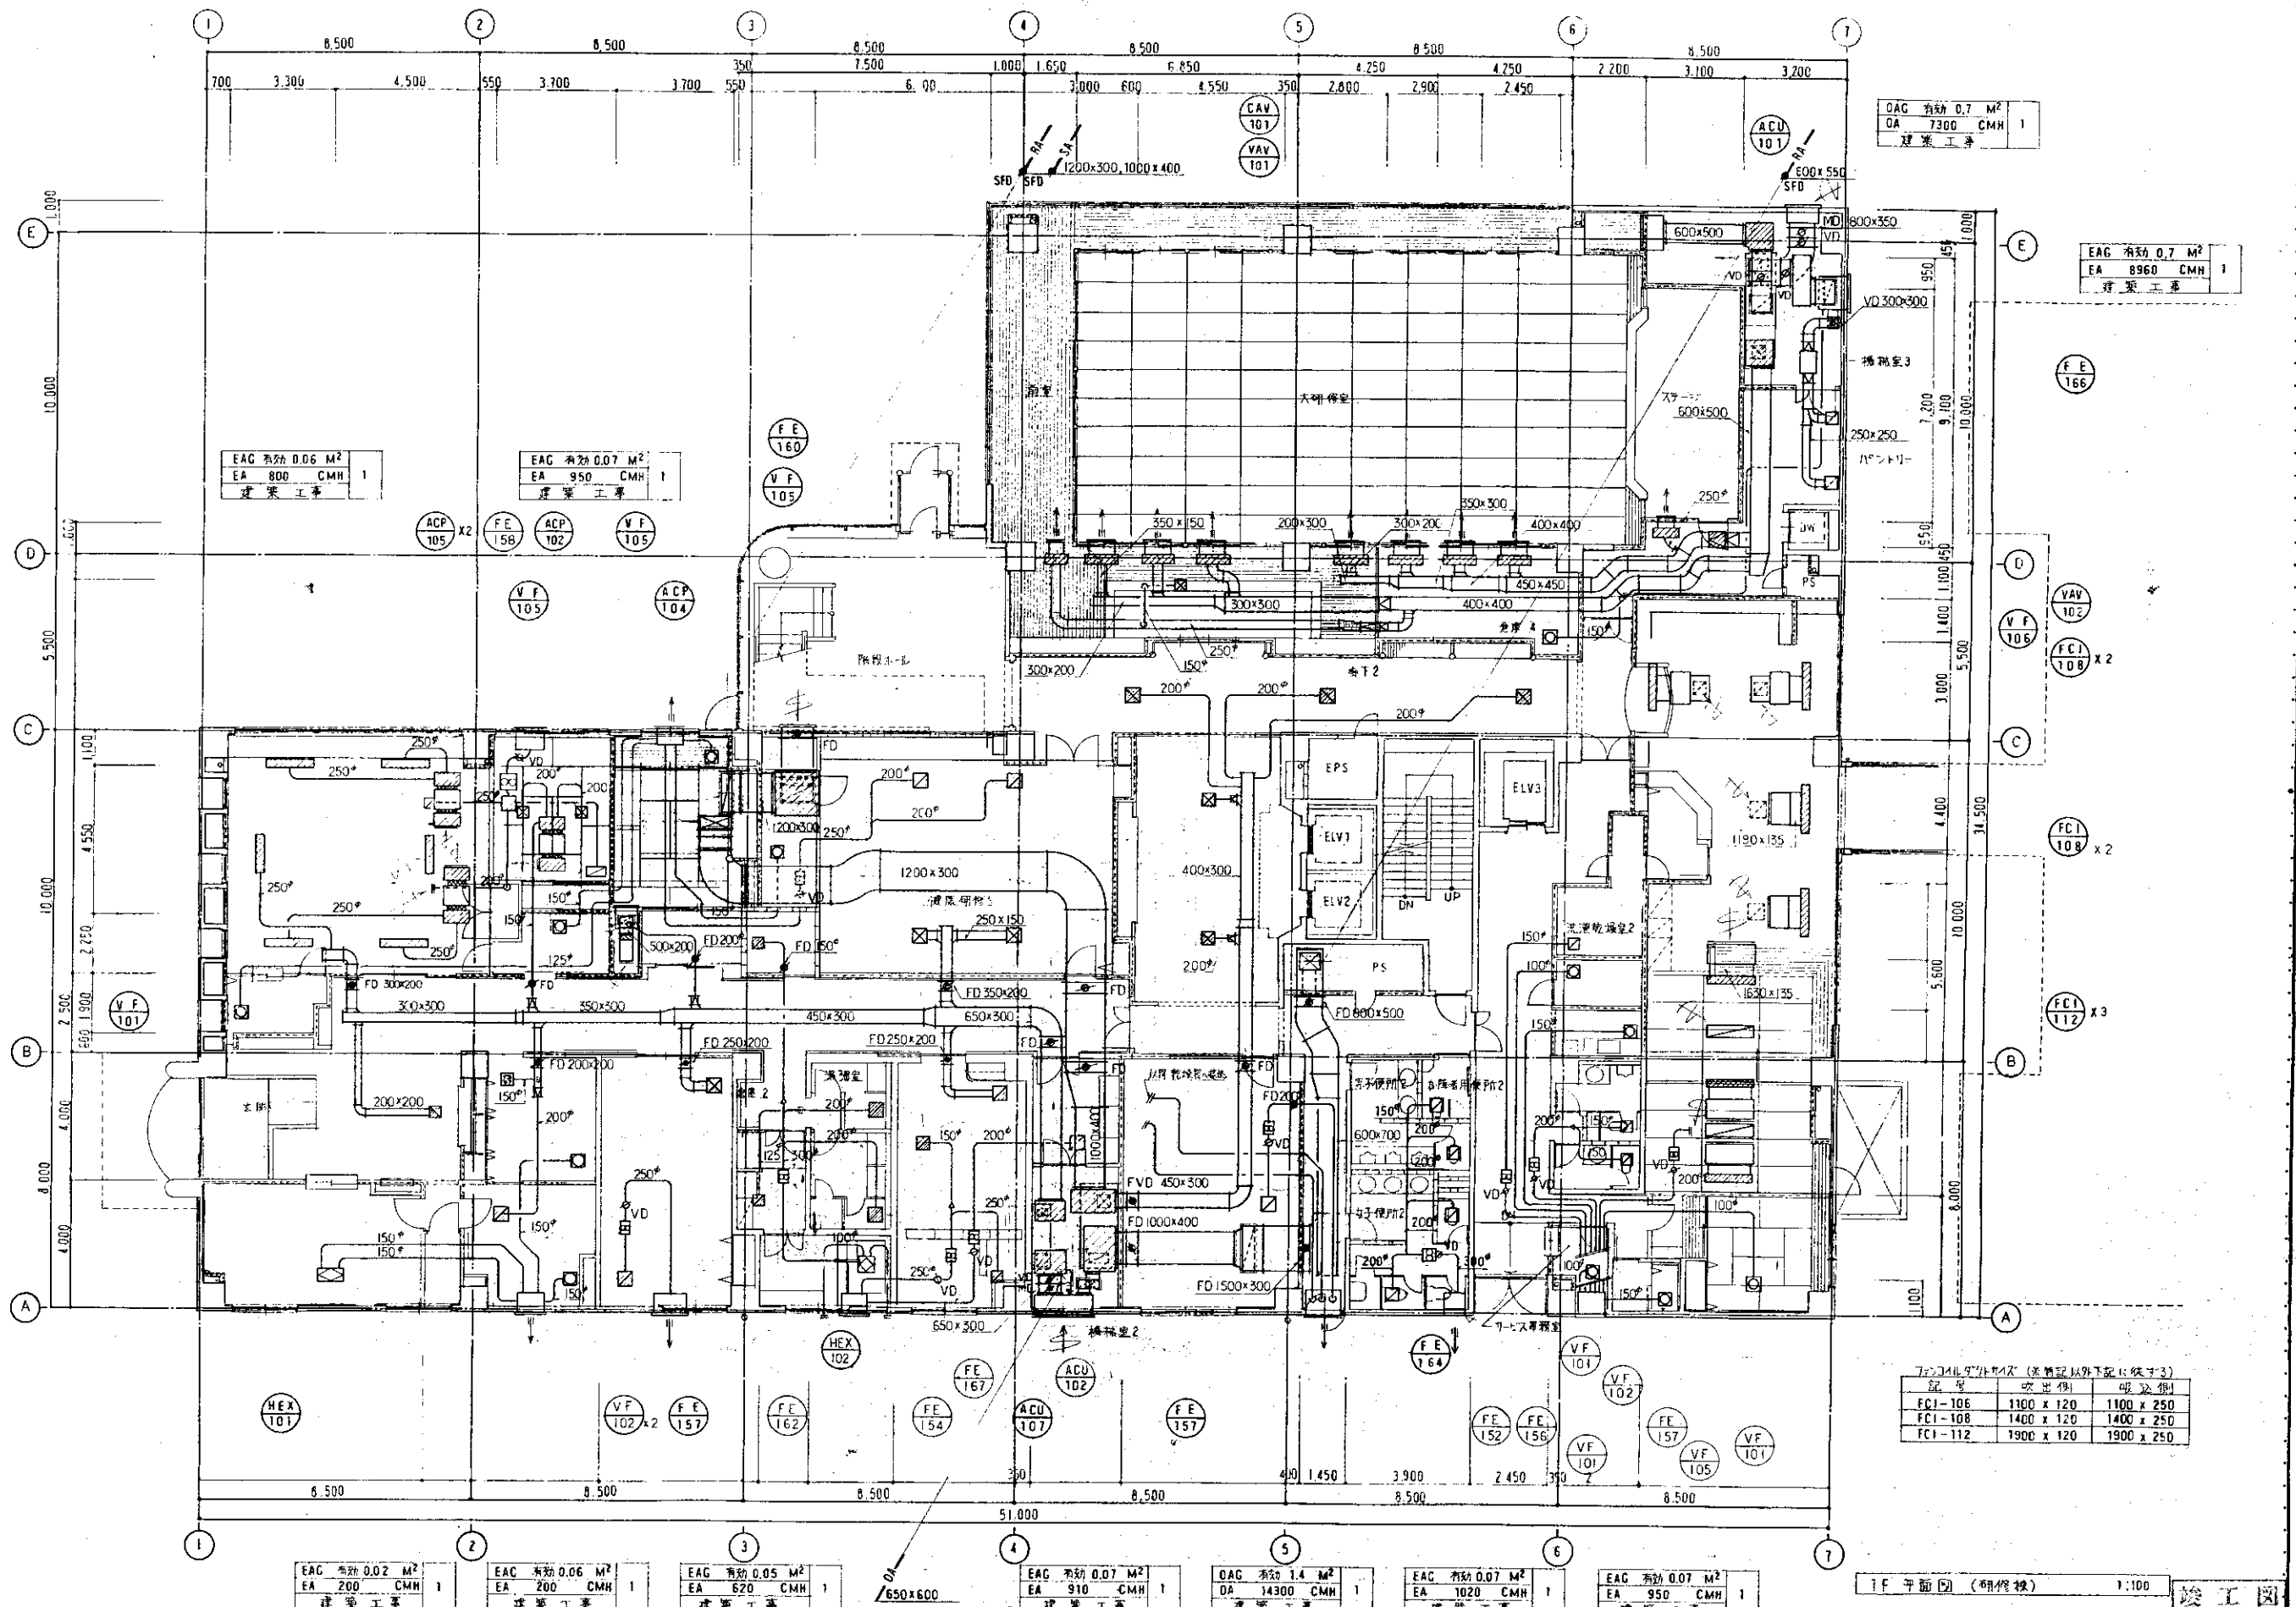

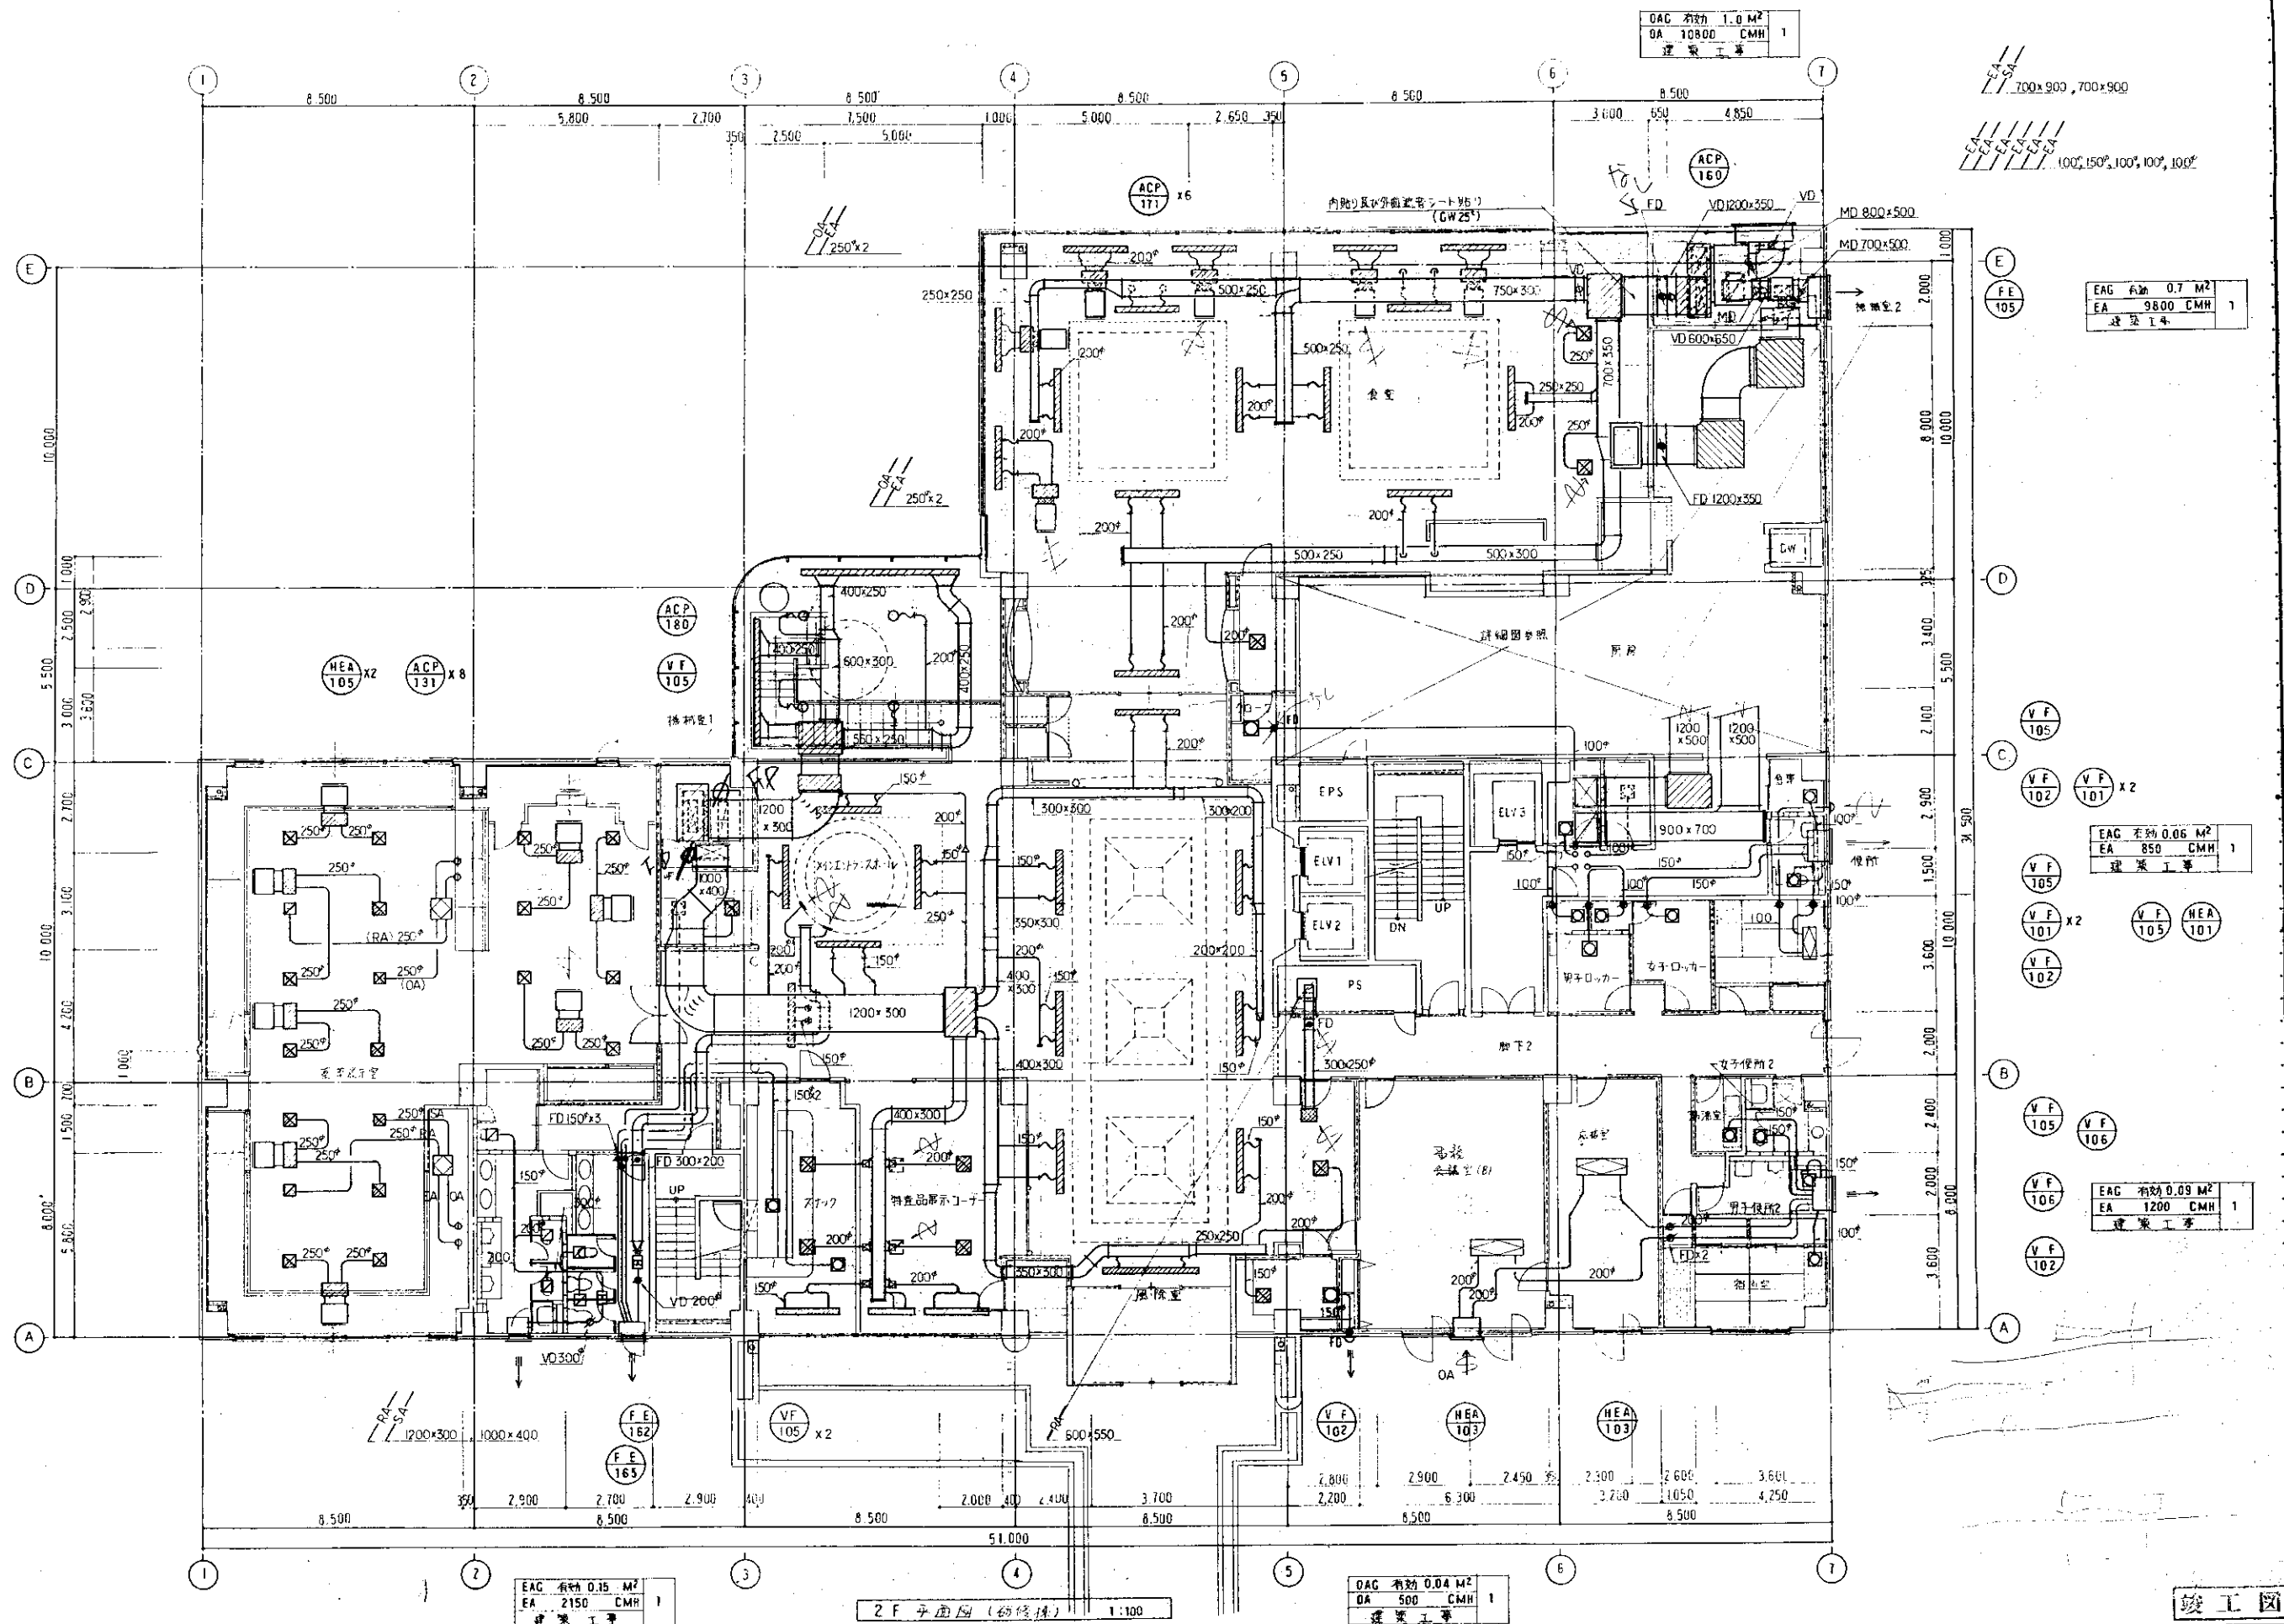


EA 2150 CMH
建築工事

2F 平面図 (初修機) 1:100

OAG 有効 0.04 M²
OA 500 CMH
建築工事

図面番号 (空) 15	担当部	
	縮尺 1:100	
	設計者 一般建築士登録 鈴木真二	
	H7年10月 日	
図面番号 (空) 15		(仮) 万代常盤の里 整備工事 空調設備工事 2階 平面図 (初修機)
縮尺 1:100		設計者 一般建築士登録 鈴木真二
H7年10月 日		三菱地所株式会社 一般建築士事務所

竣工図

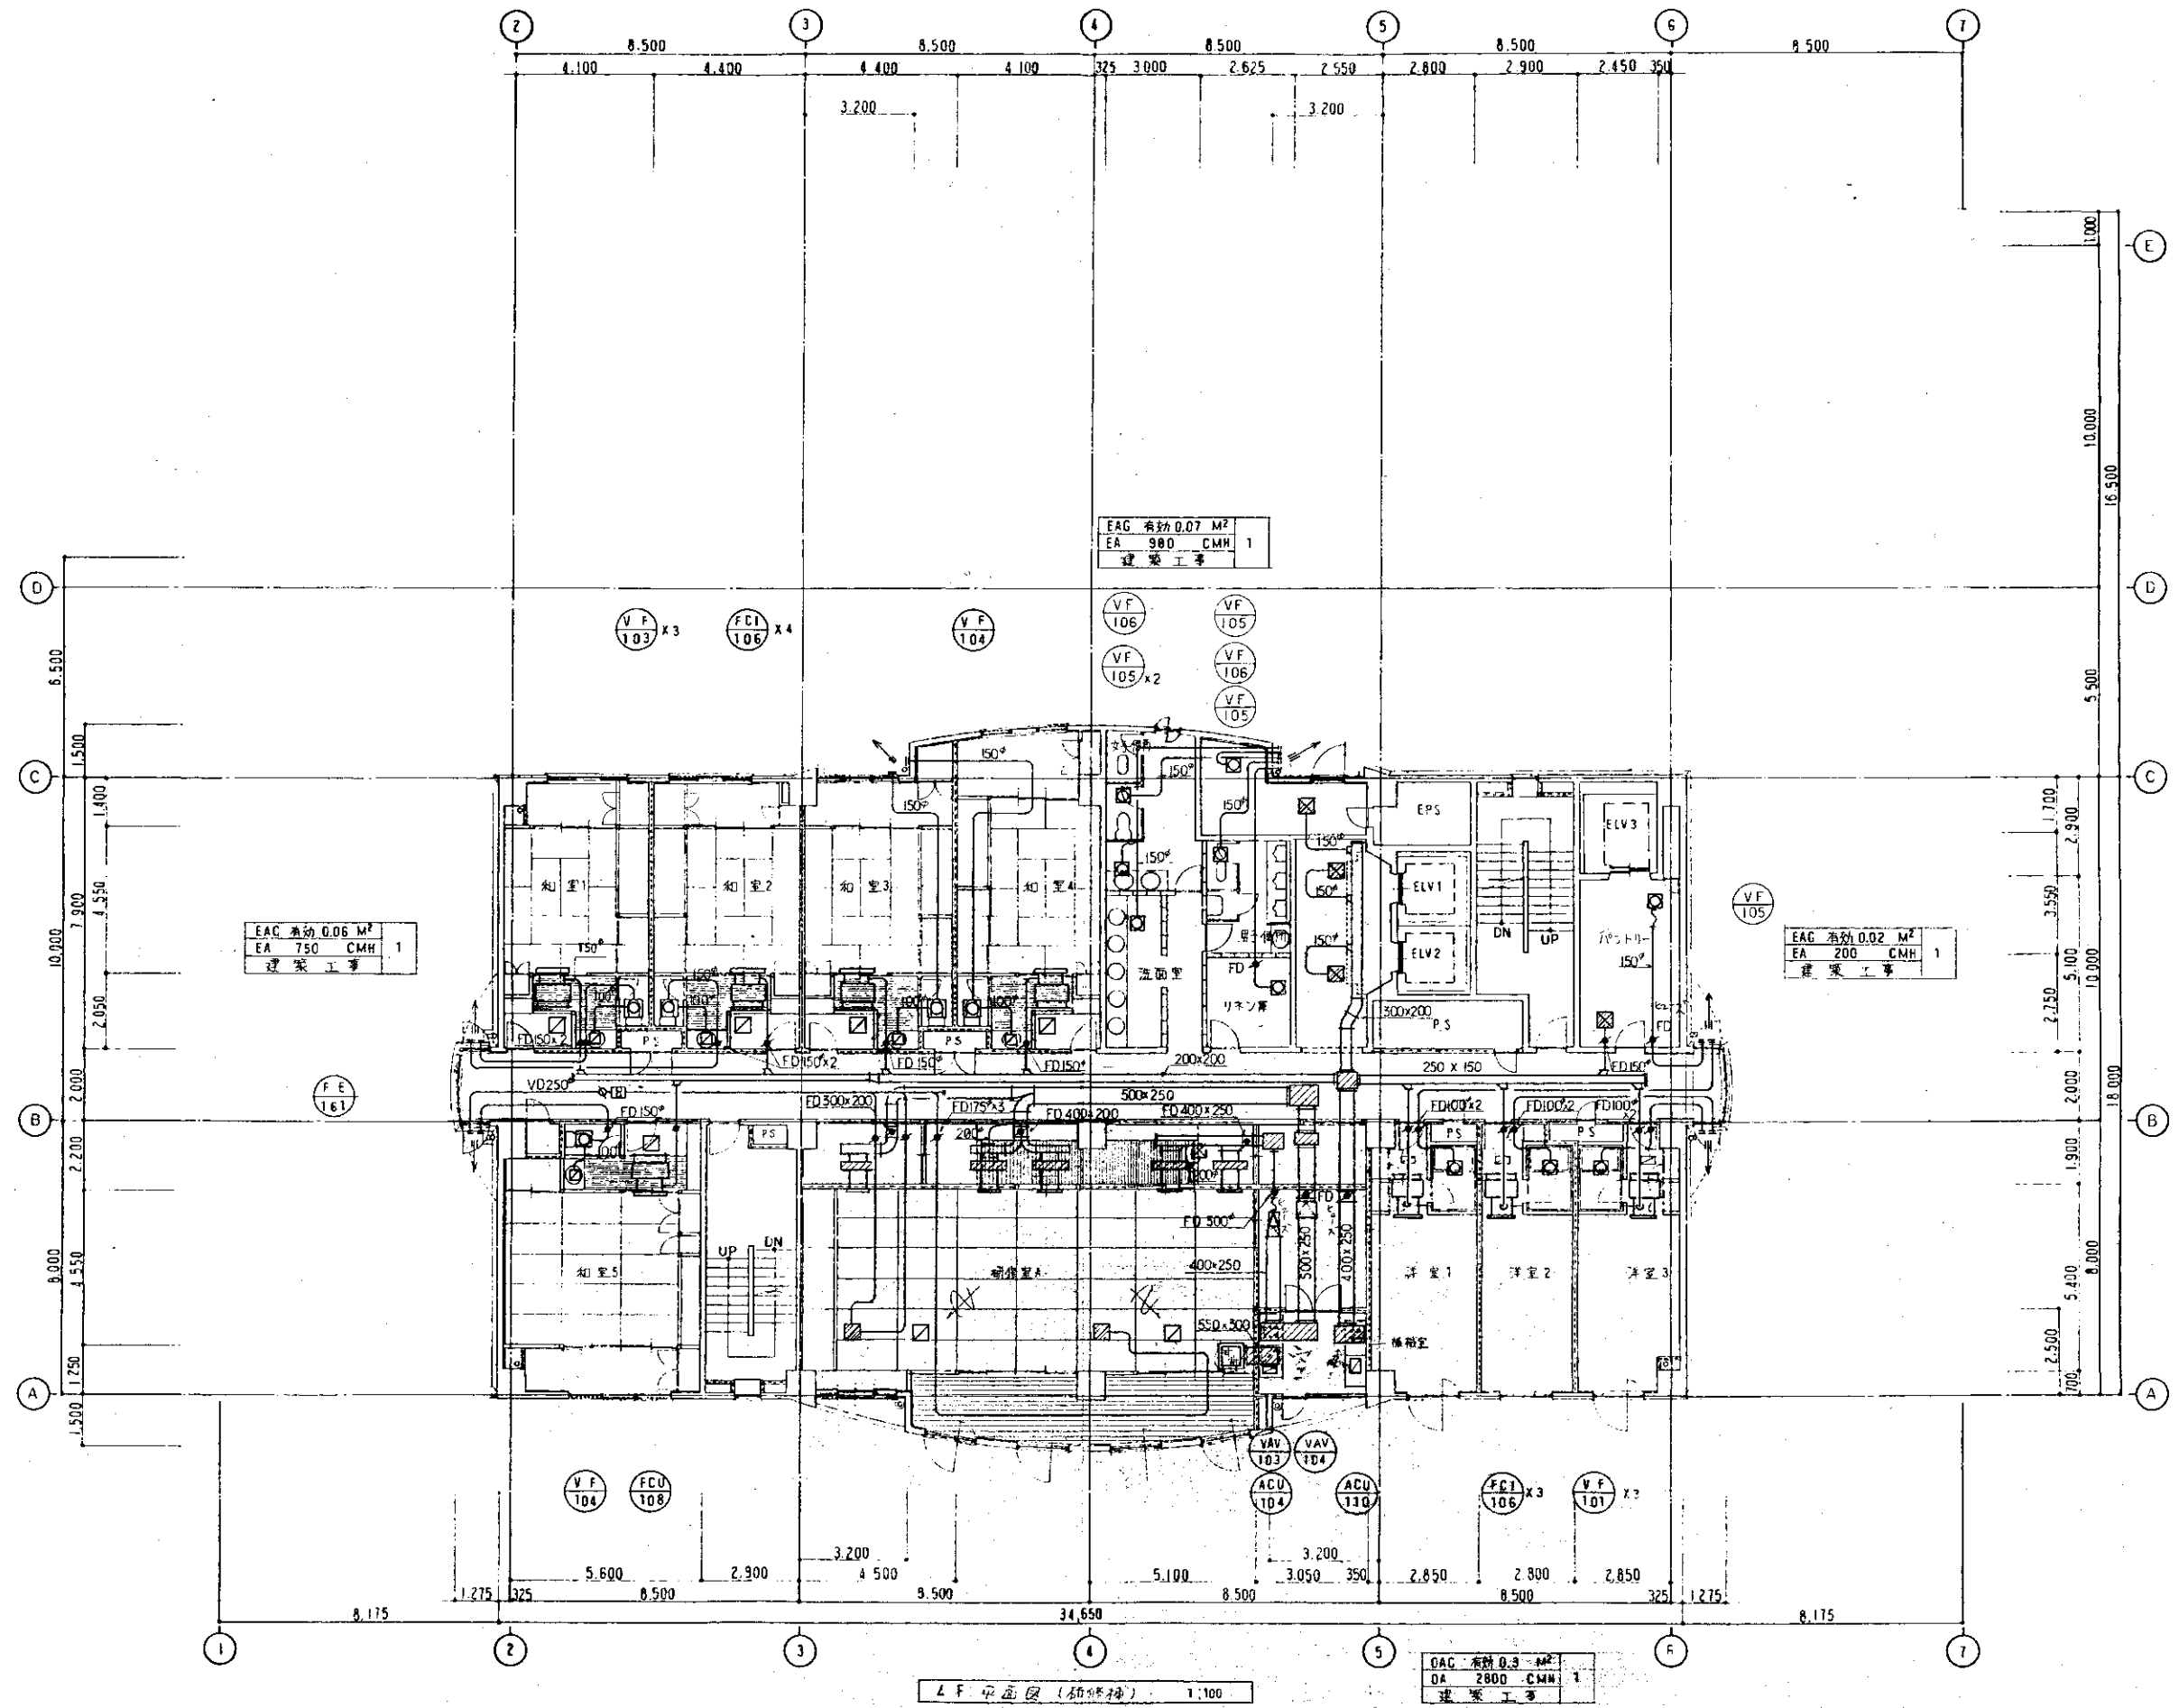

4F 平面図 (設備機) 1:100

竣工図

① - 17	空調設備工事
設計者	鈴木真二
H 7 年 10 月 日	三菱地所株式会社 一級建築士事務所


建築工事

6 F 平面図 (新機軸) 1:100

竣工図

担当部

図面番号
(空) - 19

(仮称)「万代常備の里」整備工事

空調設備工事


6階 平面図 (新機軸)

縮尺 1:100

設計者 一級建築士 鈴木真二

H 7 年 10 月 日

三菱地所株式会社一級建築士事務所

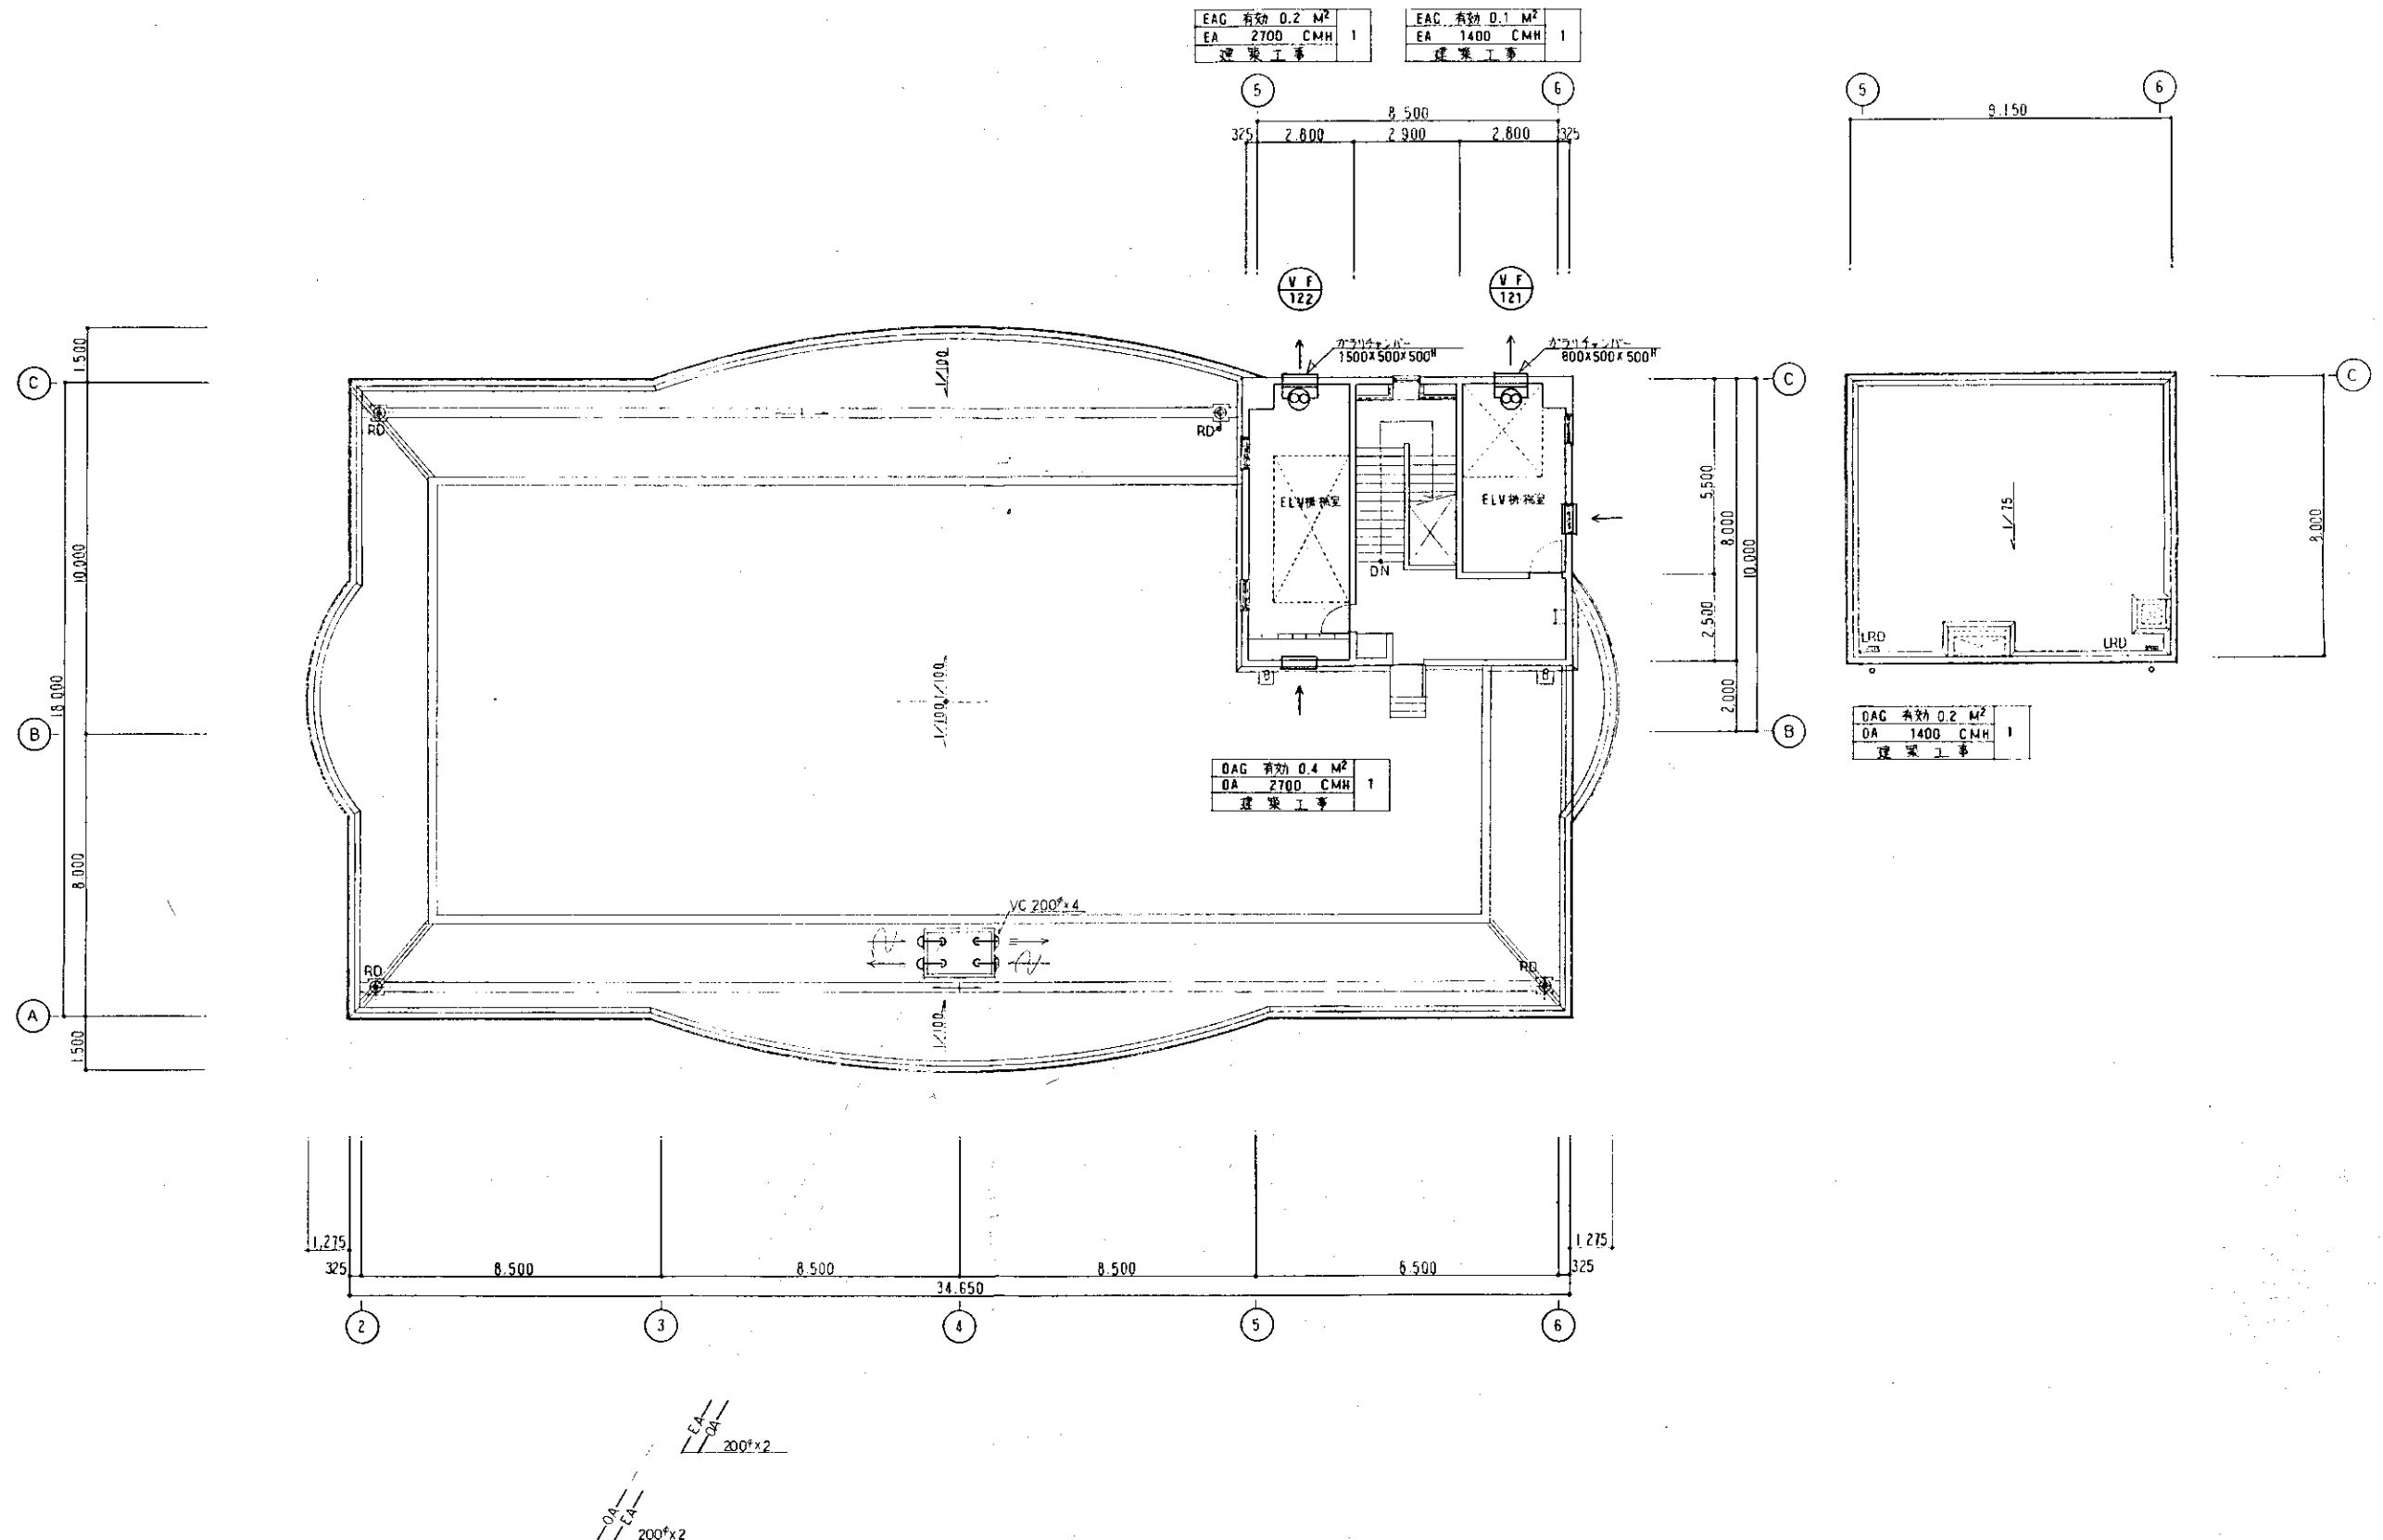


RF 平面図 (設備機) 1:100

竣工図

		図面番号 空-20 縮尺 1:100 H7年10月 日 （仮称）「万代常閑の里」整備工事 空調設備工事 R階 9'01 平面図（機務機） 設計者 一級建築士 鈴木真二 三菱地所株式会社一級建築士事務所
--	--	--

フートリスト

番号	サイズ	ガス消費量 (Kcal/H)	30KQによる 燃費(CMH)	フット面積L13 燃費(CMH)	決定燃費 (CMH)	ガスフィルター	パイプ	備考
①	2200x900x800	13400	4342	5630	2000	-	HG	
②	2000x900x800	4350	1410	4780	1500	F1-550"x1枚	HG	
③	4600x900x800	15000	486	980	4500	F1-550"x2枚	HG	
④	1500x800x800	22800	739	920	1200	-	HG	
⑤	2800x800x800	25500	827	790	2500	F1-550"x2枚	HG	
⑥	2500x900x800	45000	1458	4280	2300	-	HG	
⑦	1000x450x800	9000	292	520	1850	-	HG	
⑧	2400x1100x300	-	-	-	-	-	-	

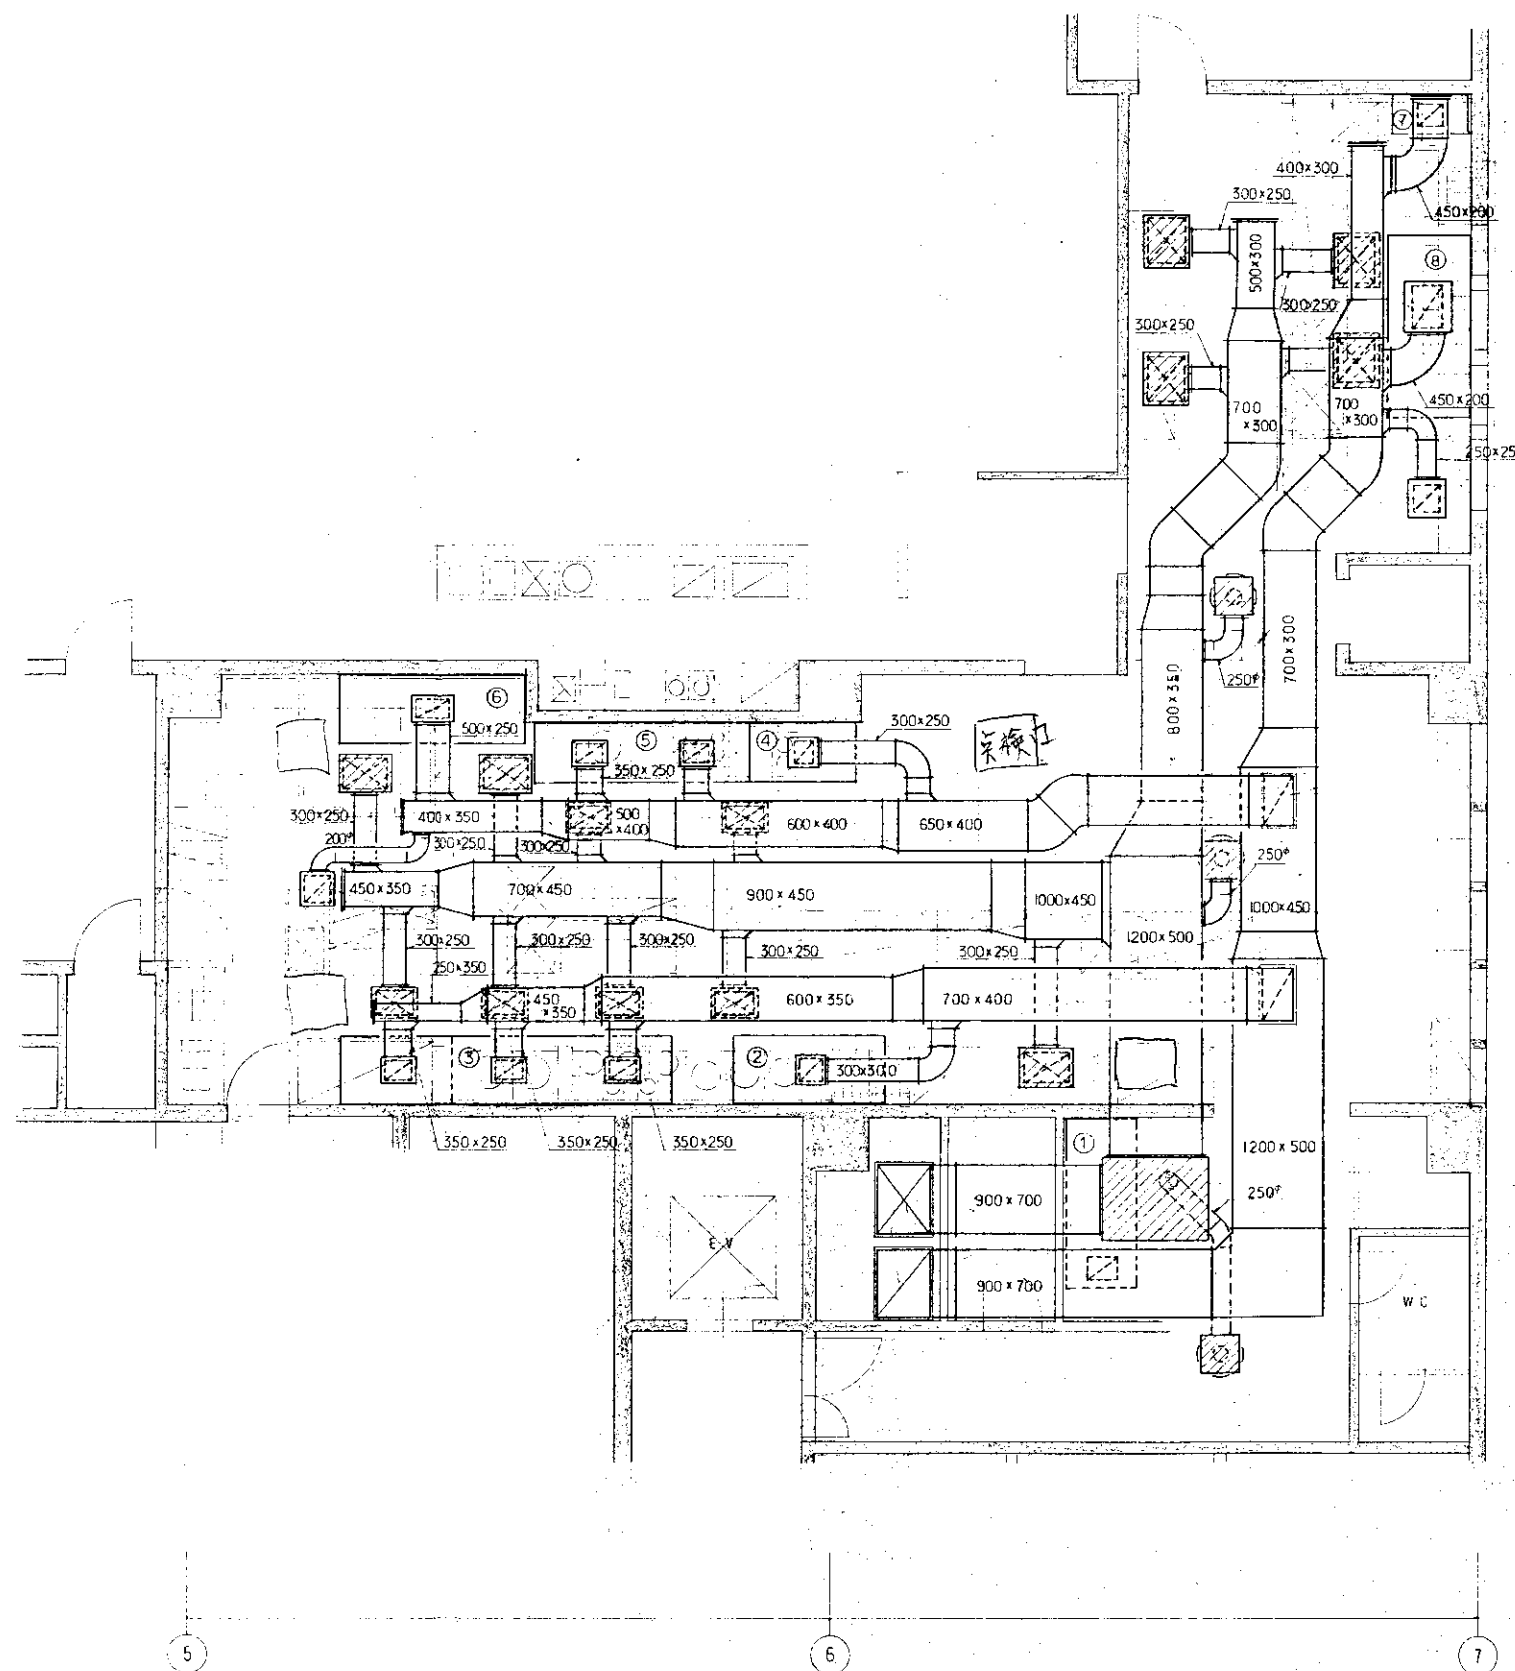

2F 厨房・パントリ詳細図 1:50

竣工図

担当部

図面番号
空-21

(仮称)「万代常閑の里」整備工事

空調設備工事


2階厨房・パントリ詳細図


縮尺 1:50

設計者 一般建築士事務所 鈴木真二

H7年10月 日

三菱地所株式会社 一級建築士事務所

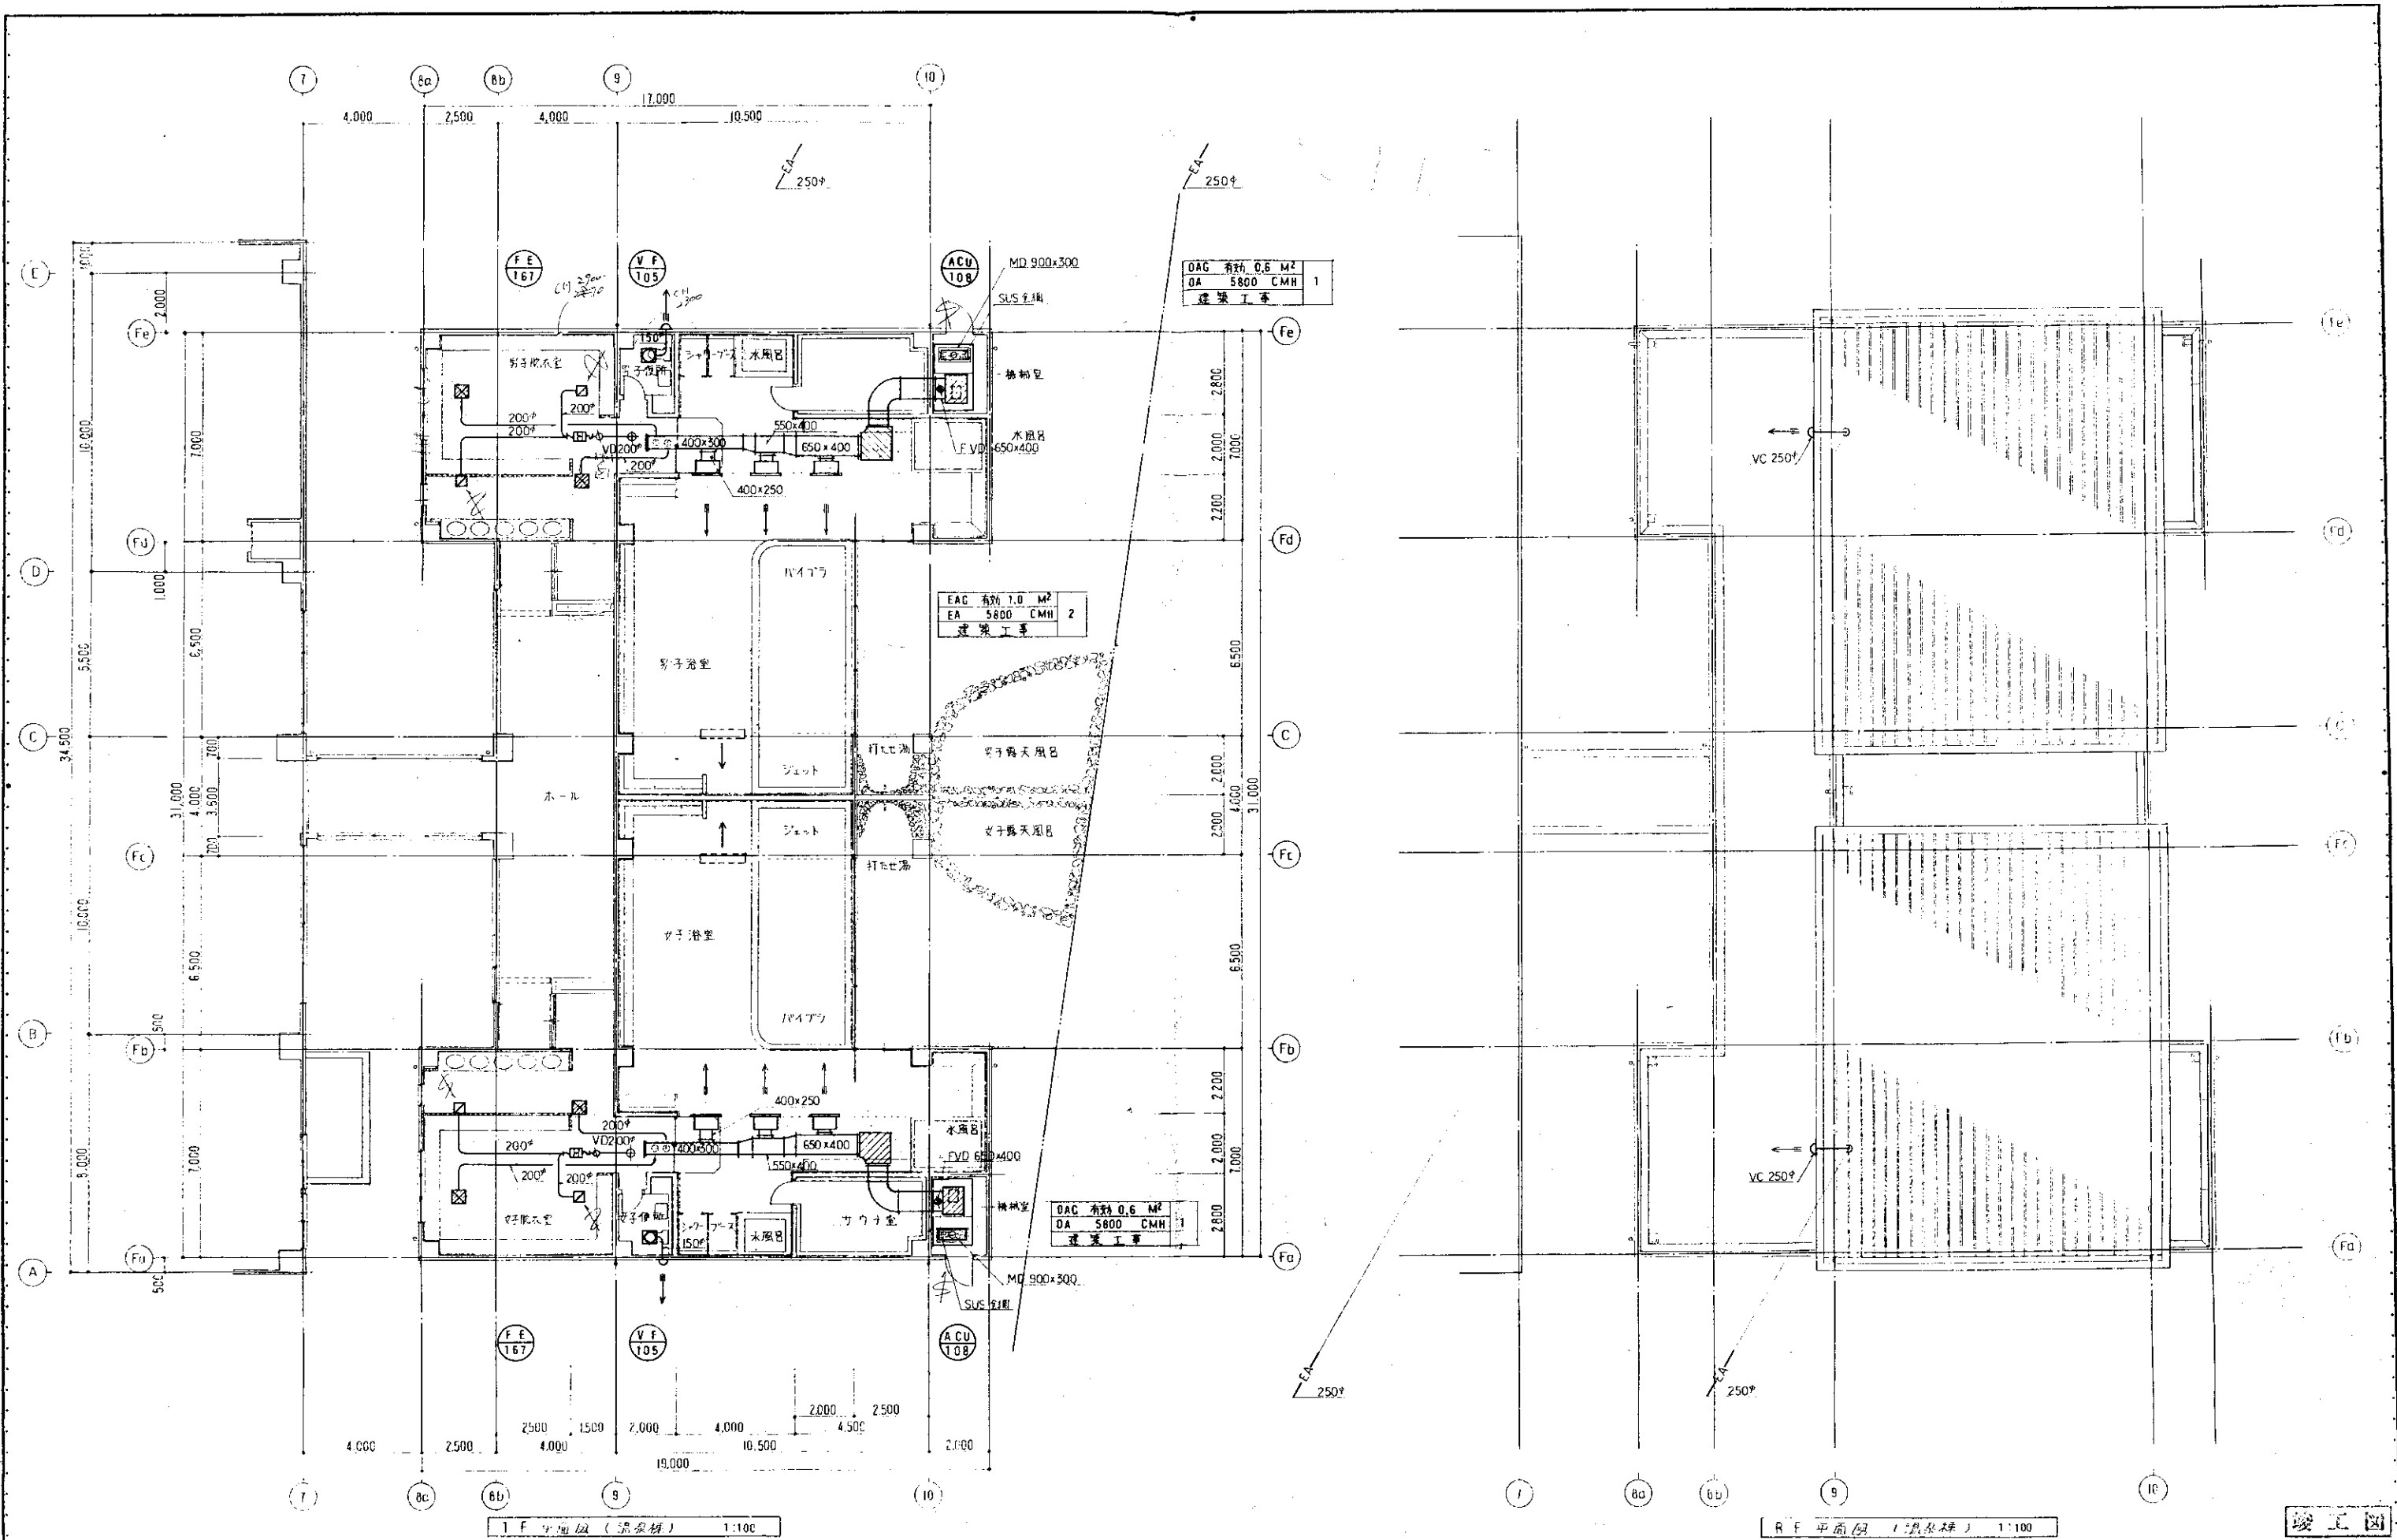
[illegible]

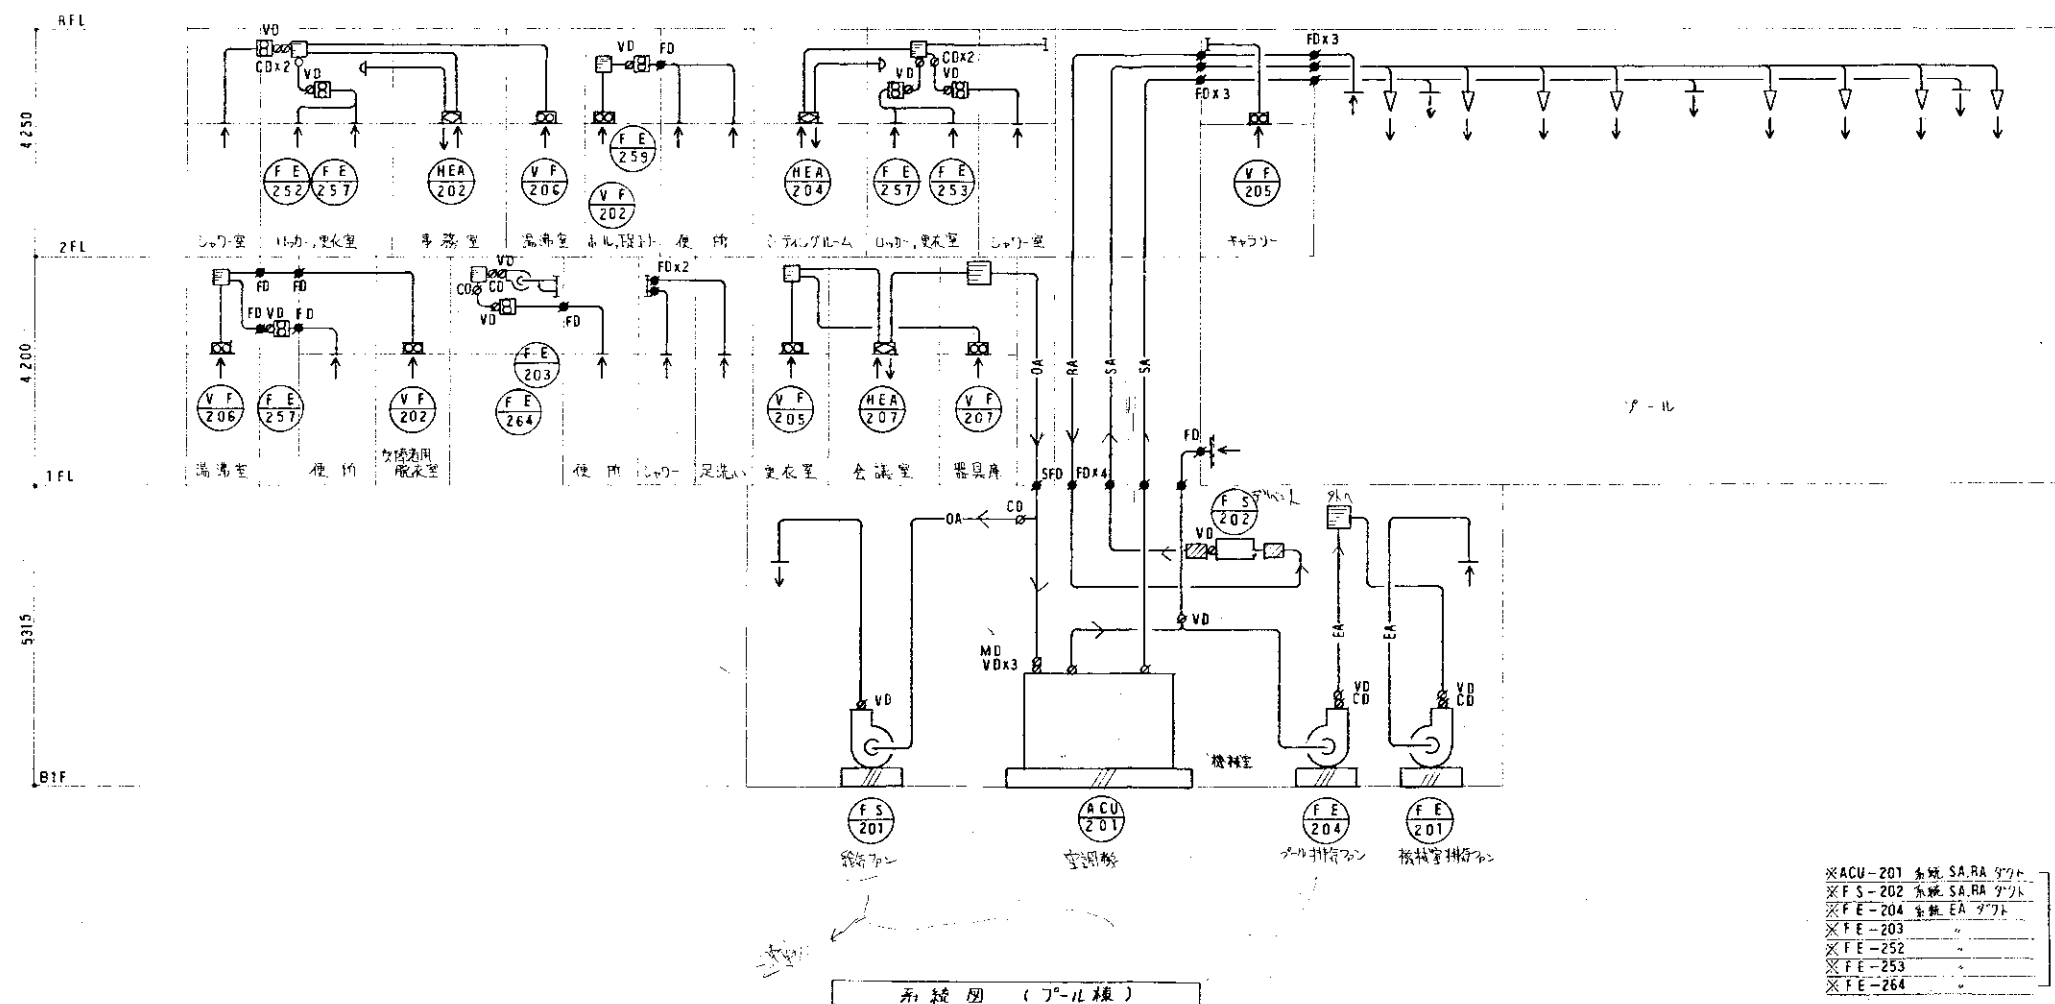


竣工図


	担当部 	図面番号 (空) - 23 設計者 第84104号 鈴木真二 H7年10月 日 三菱地所株式会社一級建築士事務所
--	---------	--

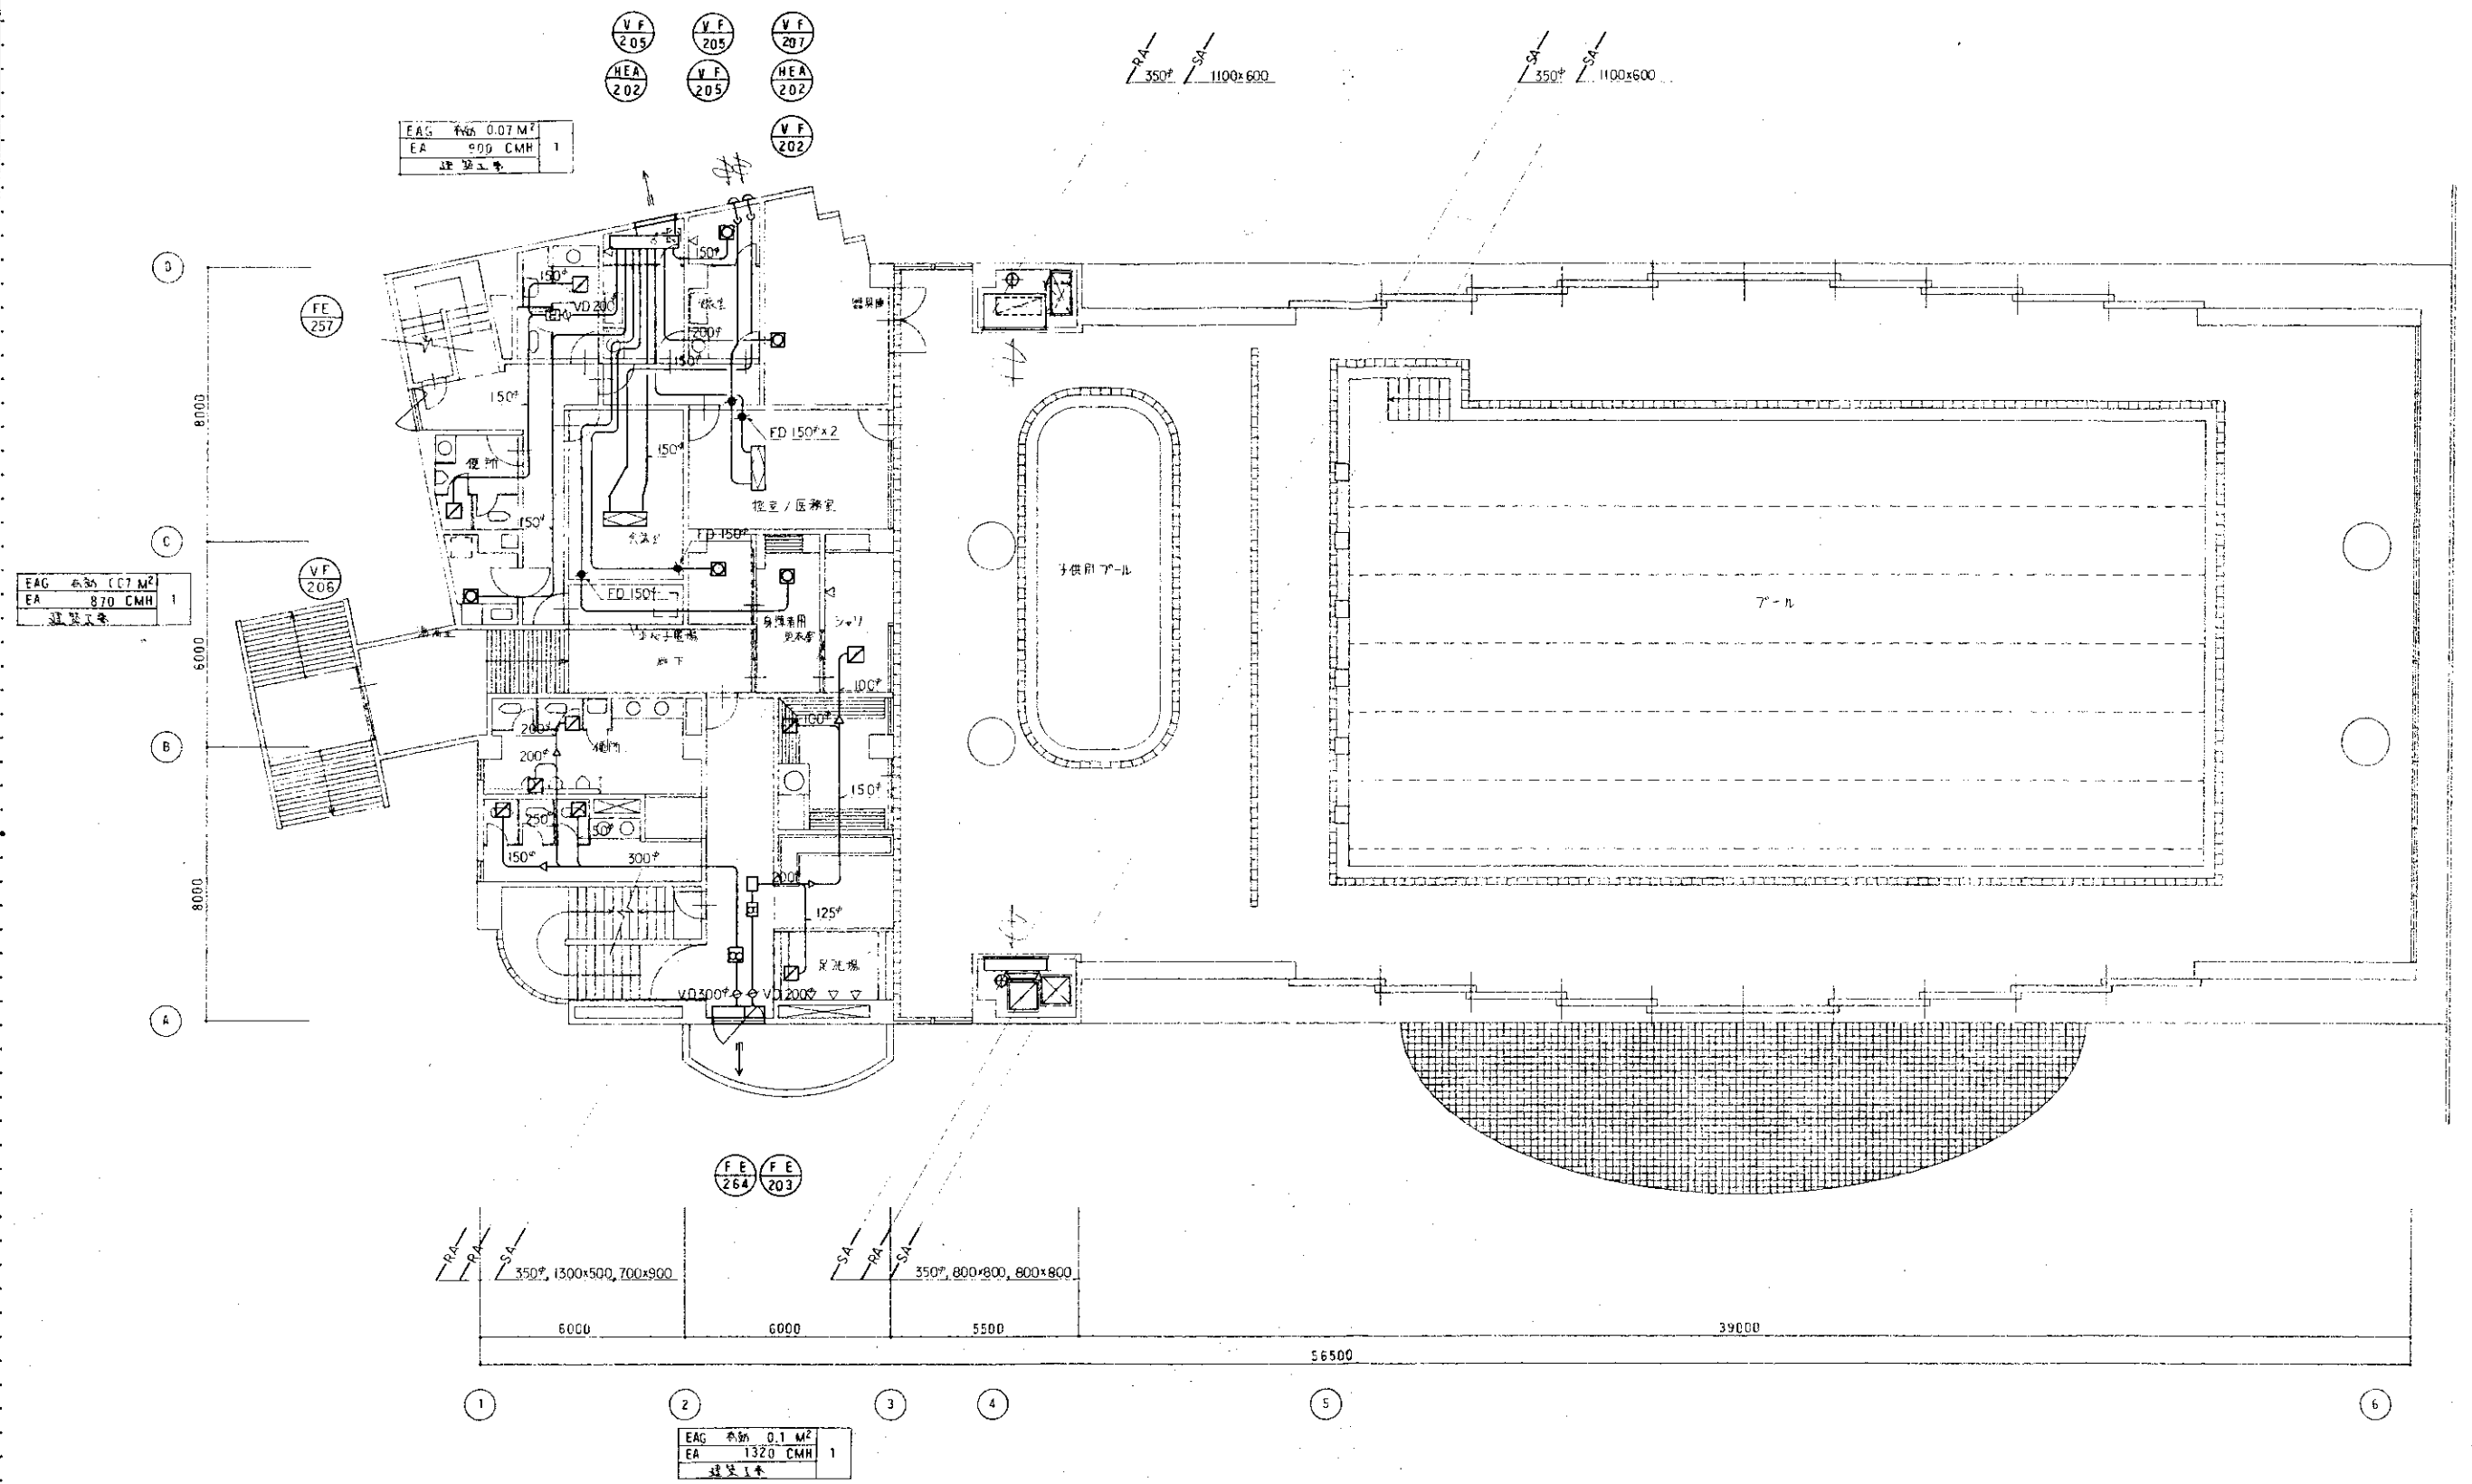

1 F 平面図 (プール棟) 1:100

竣工図


										担当部		図面番号 25	(仮称)「万代常閑の里」整備工事 空調設備工事 1階 可外平面図 (プール棟)
										縮尺 1:100	設計者 一級建築士登録 第84104号 鈴木真二	H7年10月 日	三菱地所株式会社 一級建築士事務所

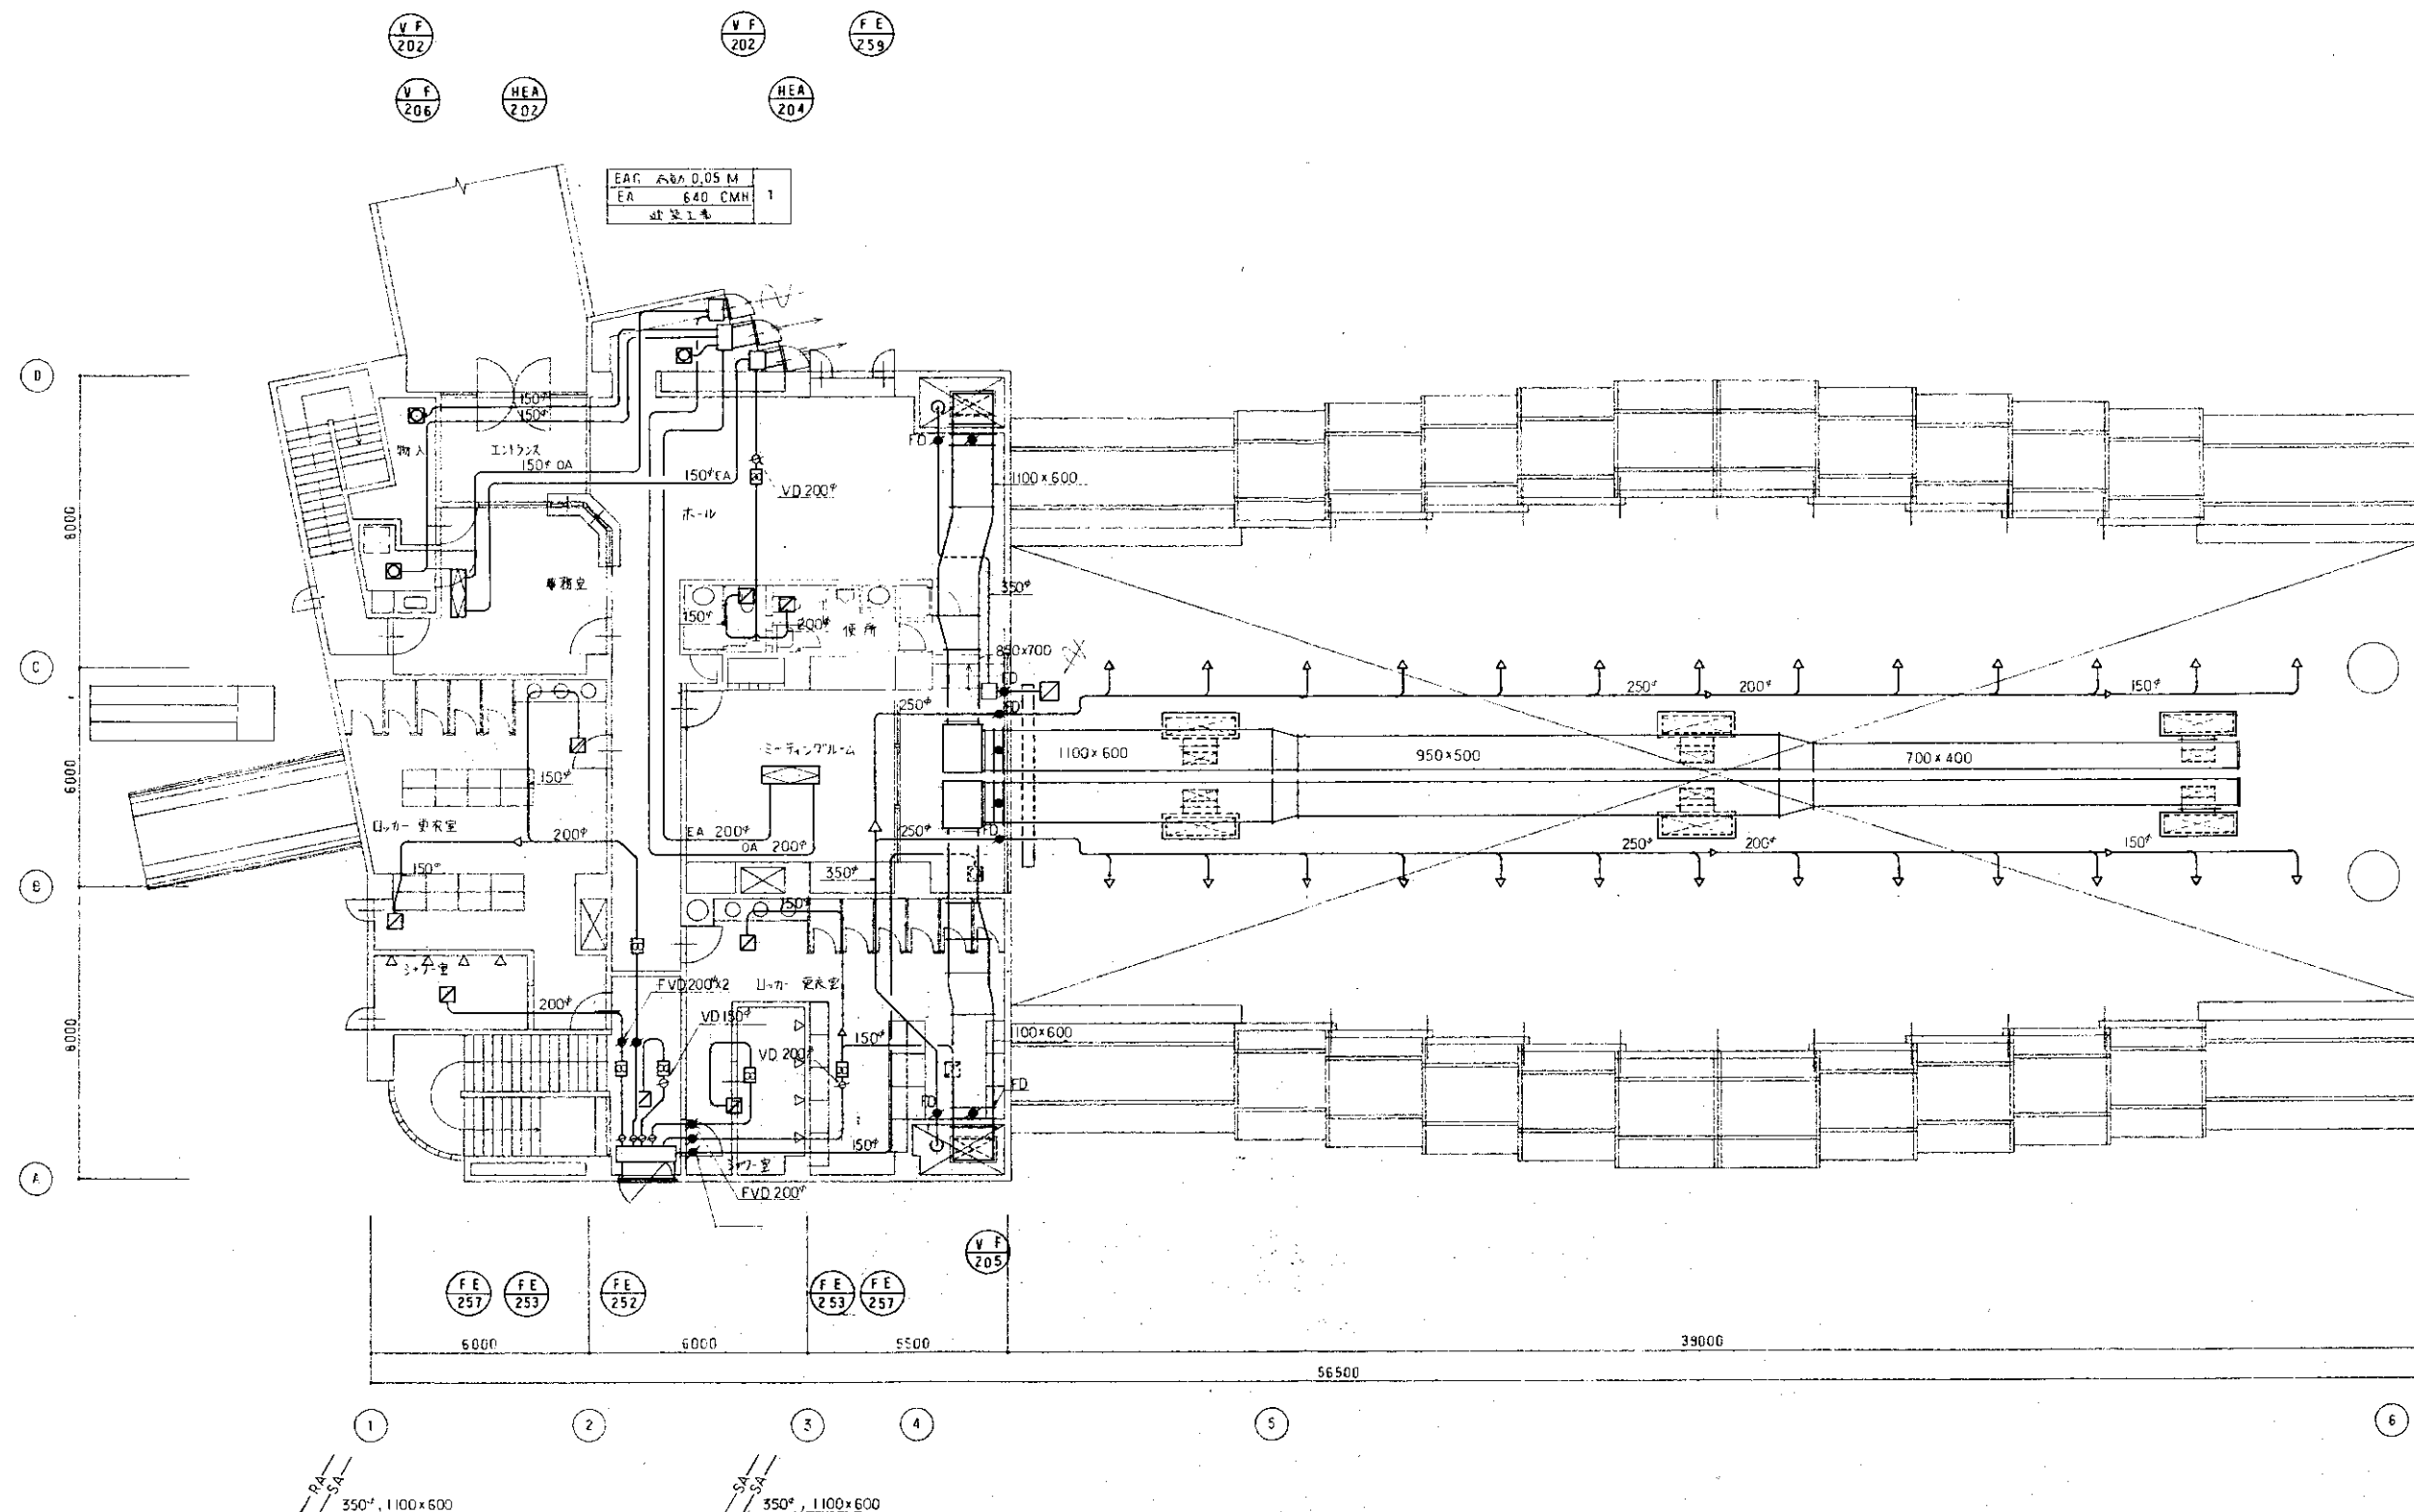


2F平面図 (7-11棟) 1:100

竣工図

図面番号 (空) - 26	(仮称)「万代常盤の里」整備工事	
	設計者 一級建築士 鈴木真二	
縮尺 1:100	第84104号	
H7年10月 日	三菱地所株式会社 一級建築士事務所	

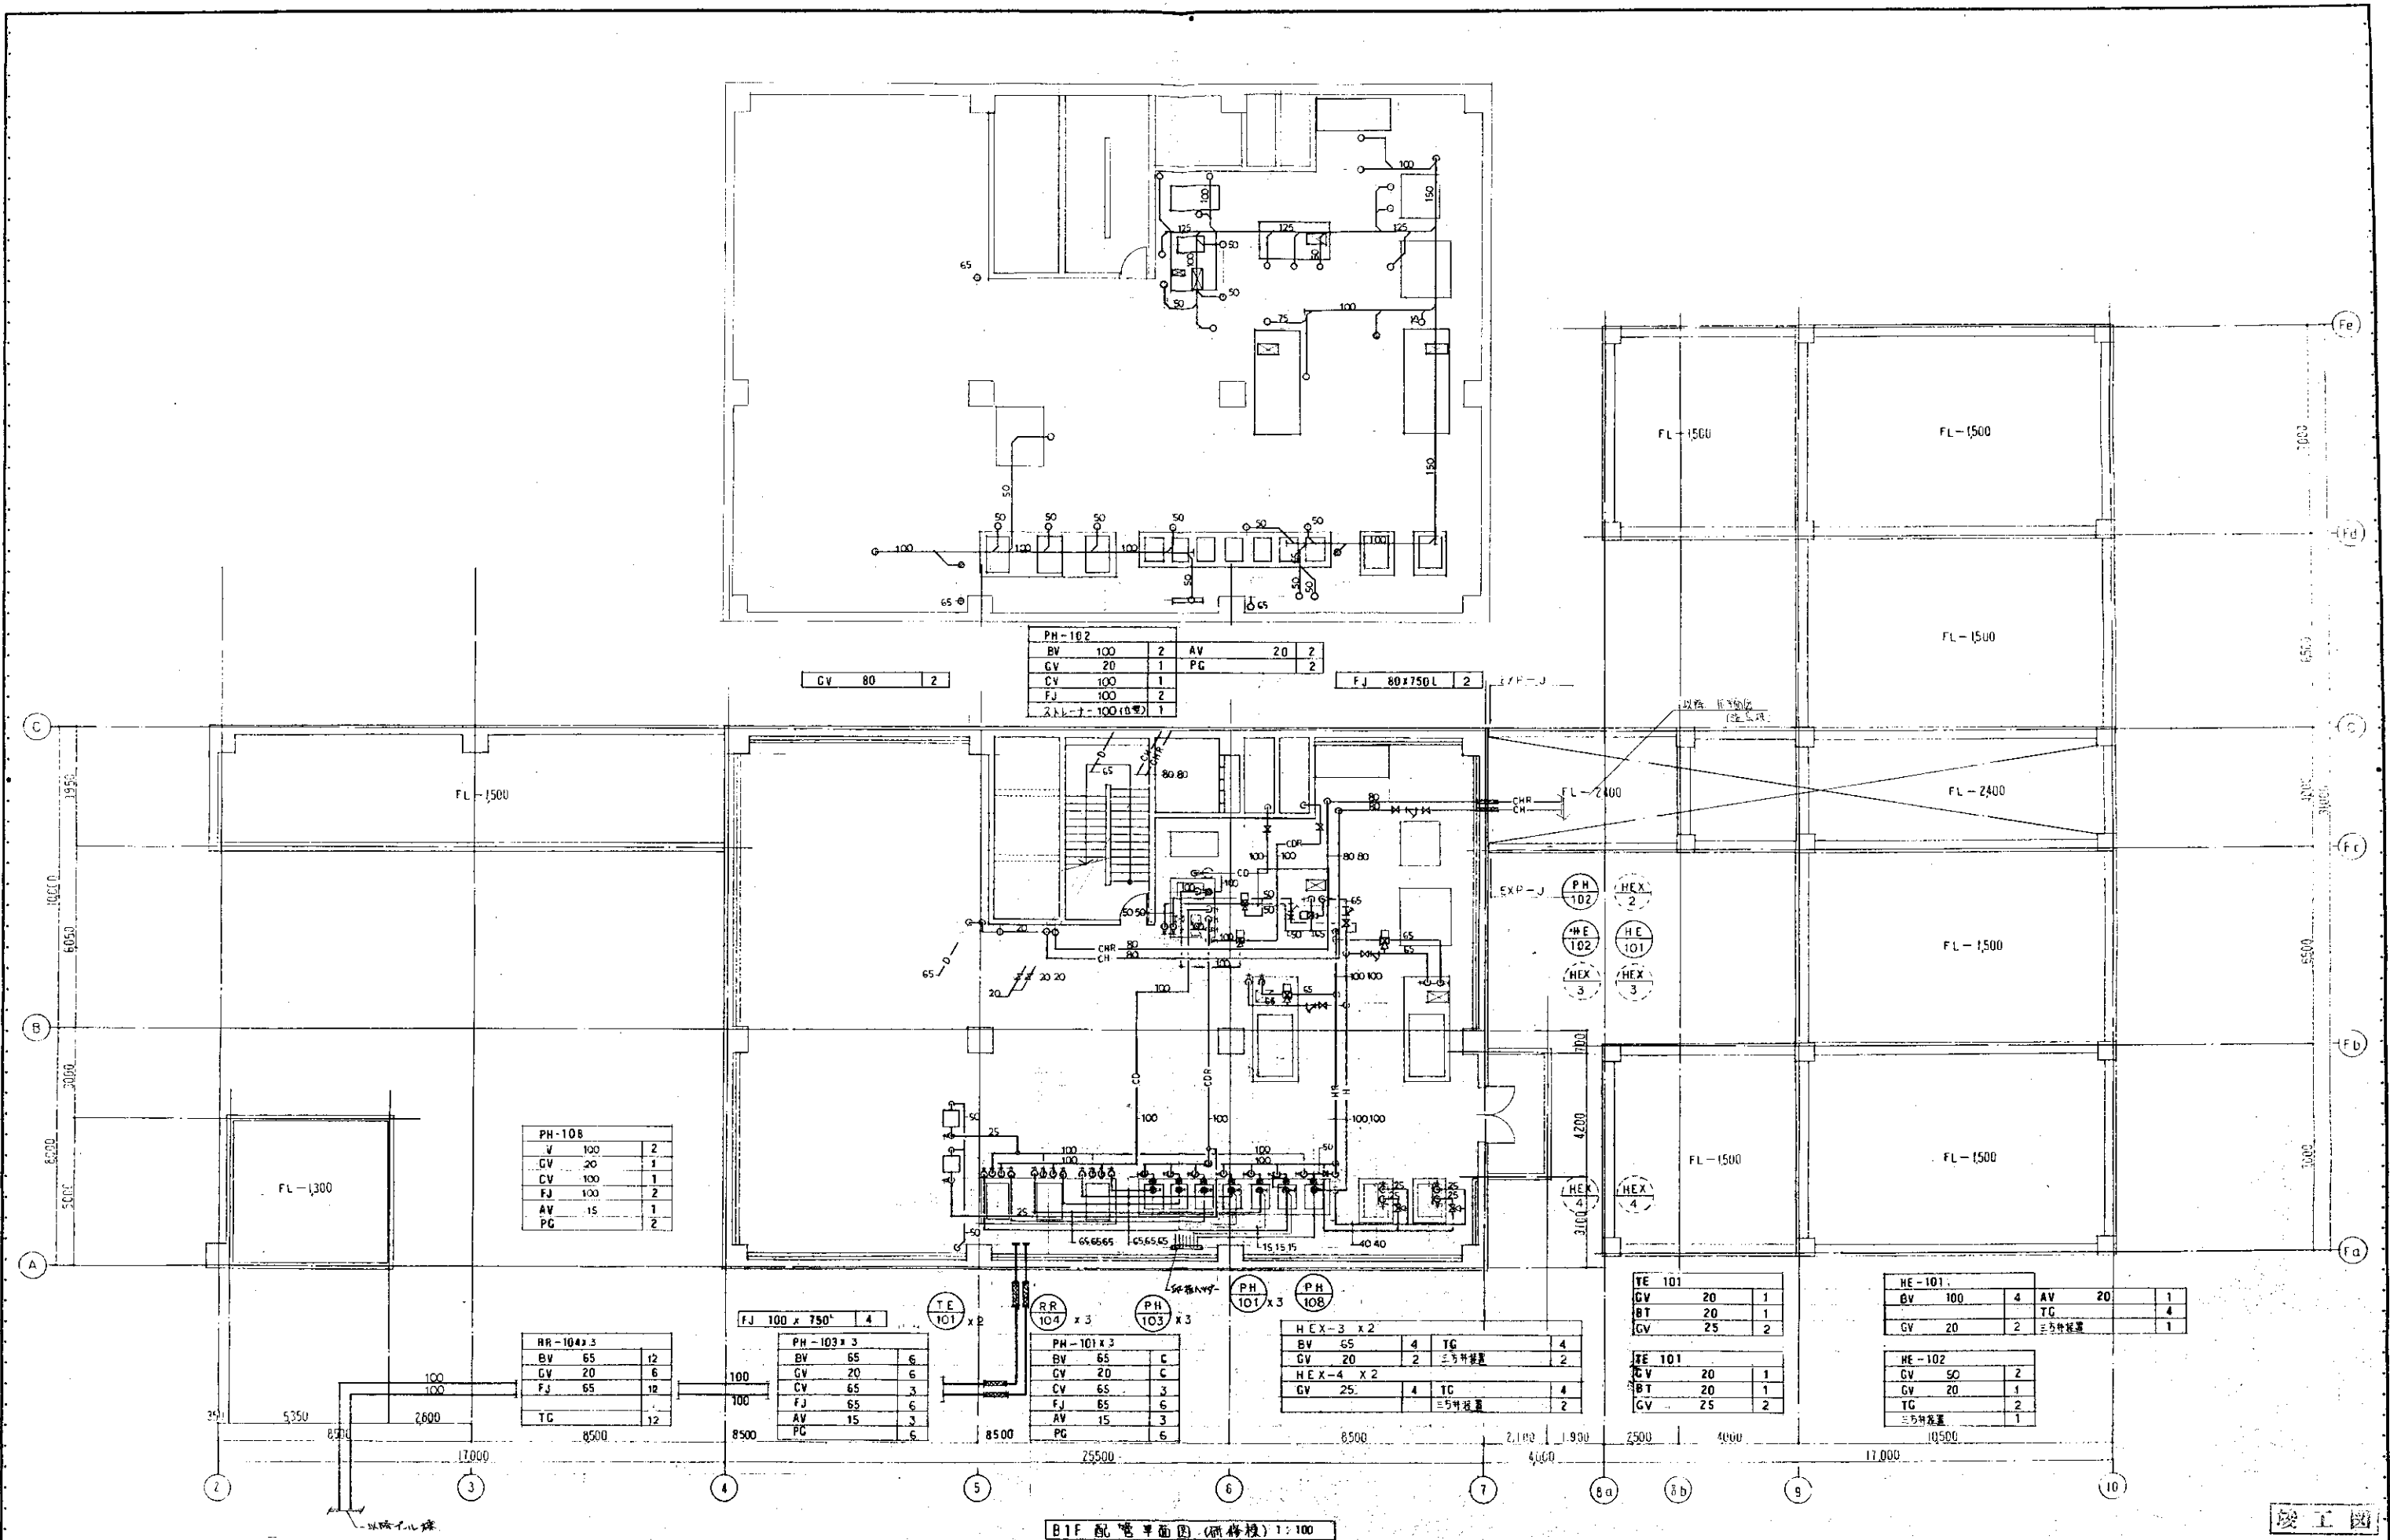

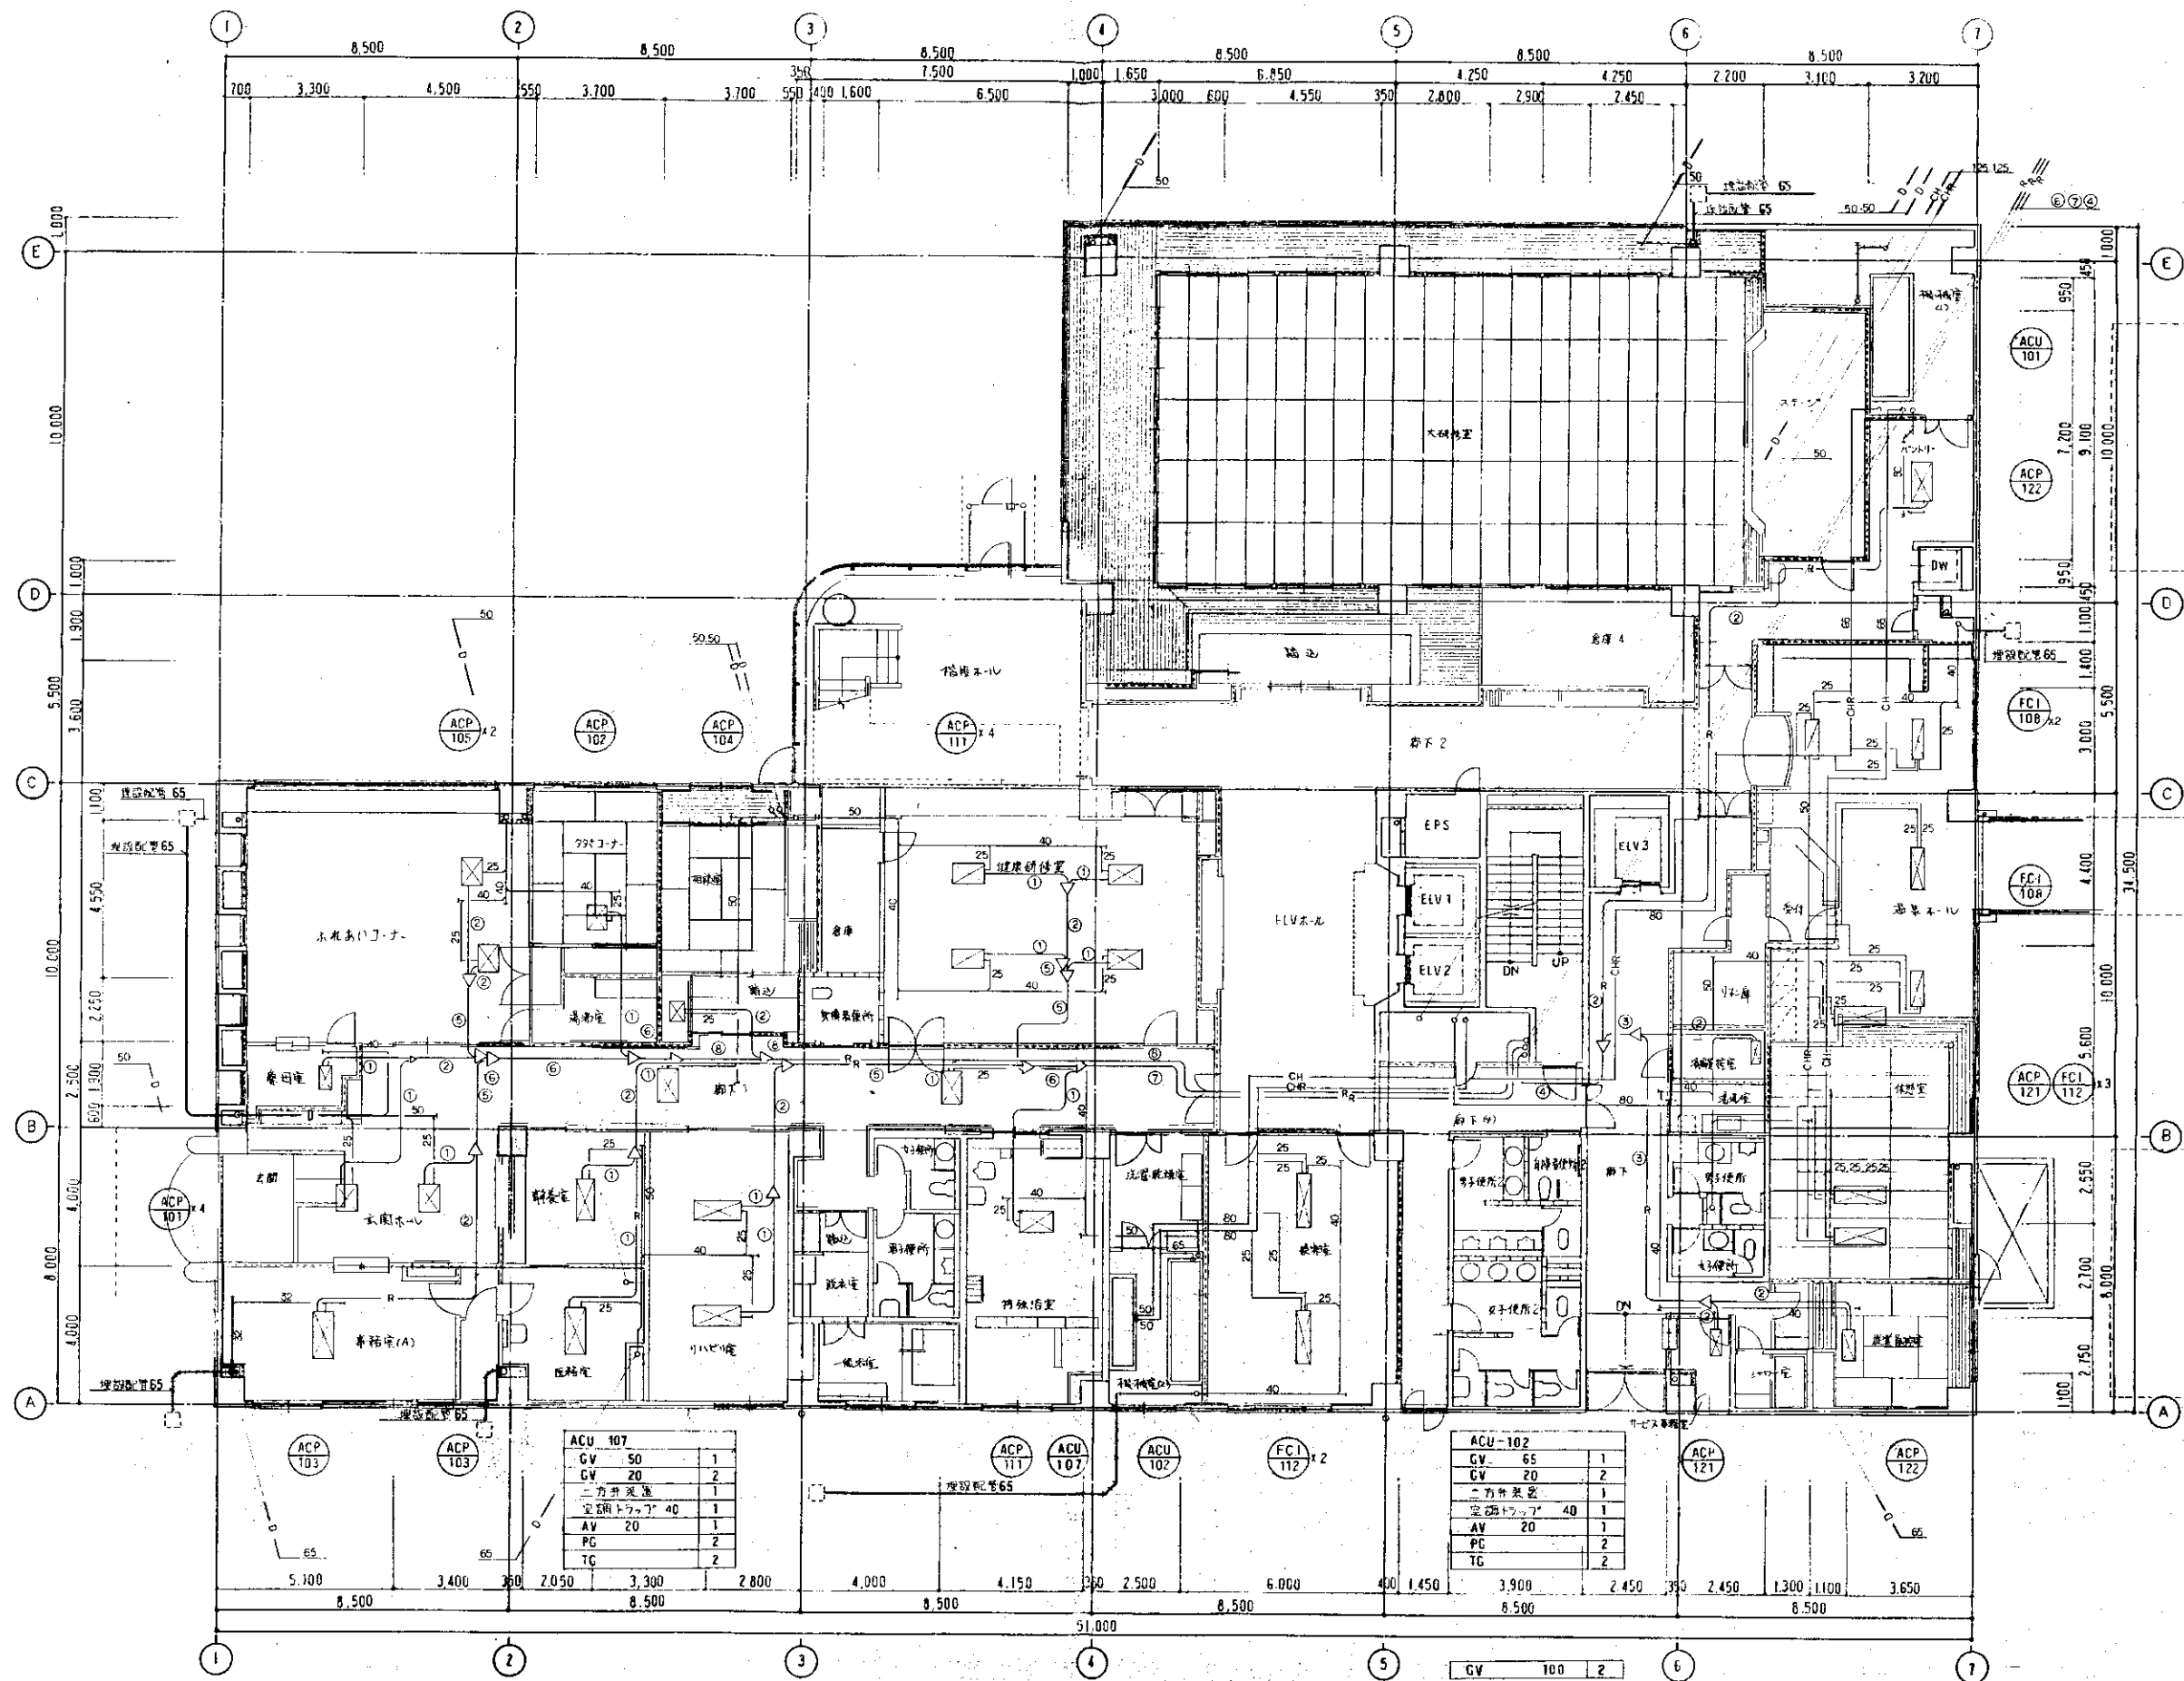

ACU-101		
GV 65	1	
GV 20	2	
一カ所用	1	
空調用	1	
AV 20	1	
PG	2	
TC	2	

ACU 107		
GV 50	1	
GV 20	2	
AV 20	1	
PG	2	
TC	2	


ACU-102		
GV 65	1	
GV 20	2	
一カ所用	1	
空調用	1	
AV 20	1	
PG	2	
TC	2	

①	6.35	12.7
②	9.52	15.88
③	9.52	19.05
④	9.52	22.2
⑤	12.7	19.05
⑥	12.7	25.4
⑦	12.7	28.58
⑧	15.88	31.75
⑨	15.88	38.1

1 F 配管平面図 (研修棟) 1:100

竣工図

図面番号	(空) - 29	(仮称) 万代常盤の里 整備工事
縮尺	1:100	空調設備工事
設計者	鈴木真二	1 階 配管平面図 (研修棟)
日付	H7 年10月	設計者 鈴木真二
		三菱地所株式会社 一級建築士事務所

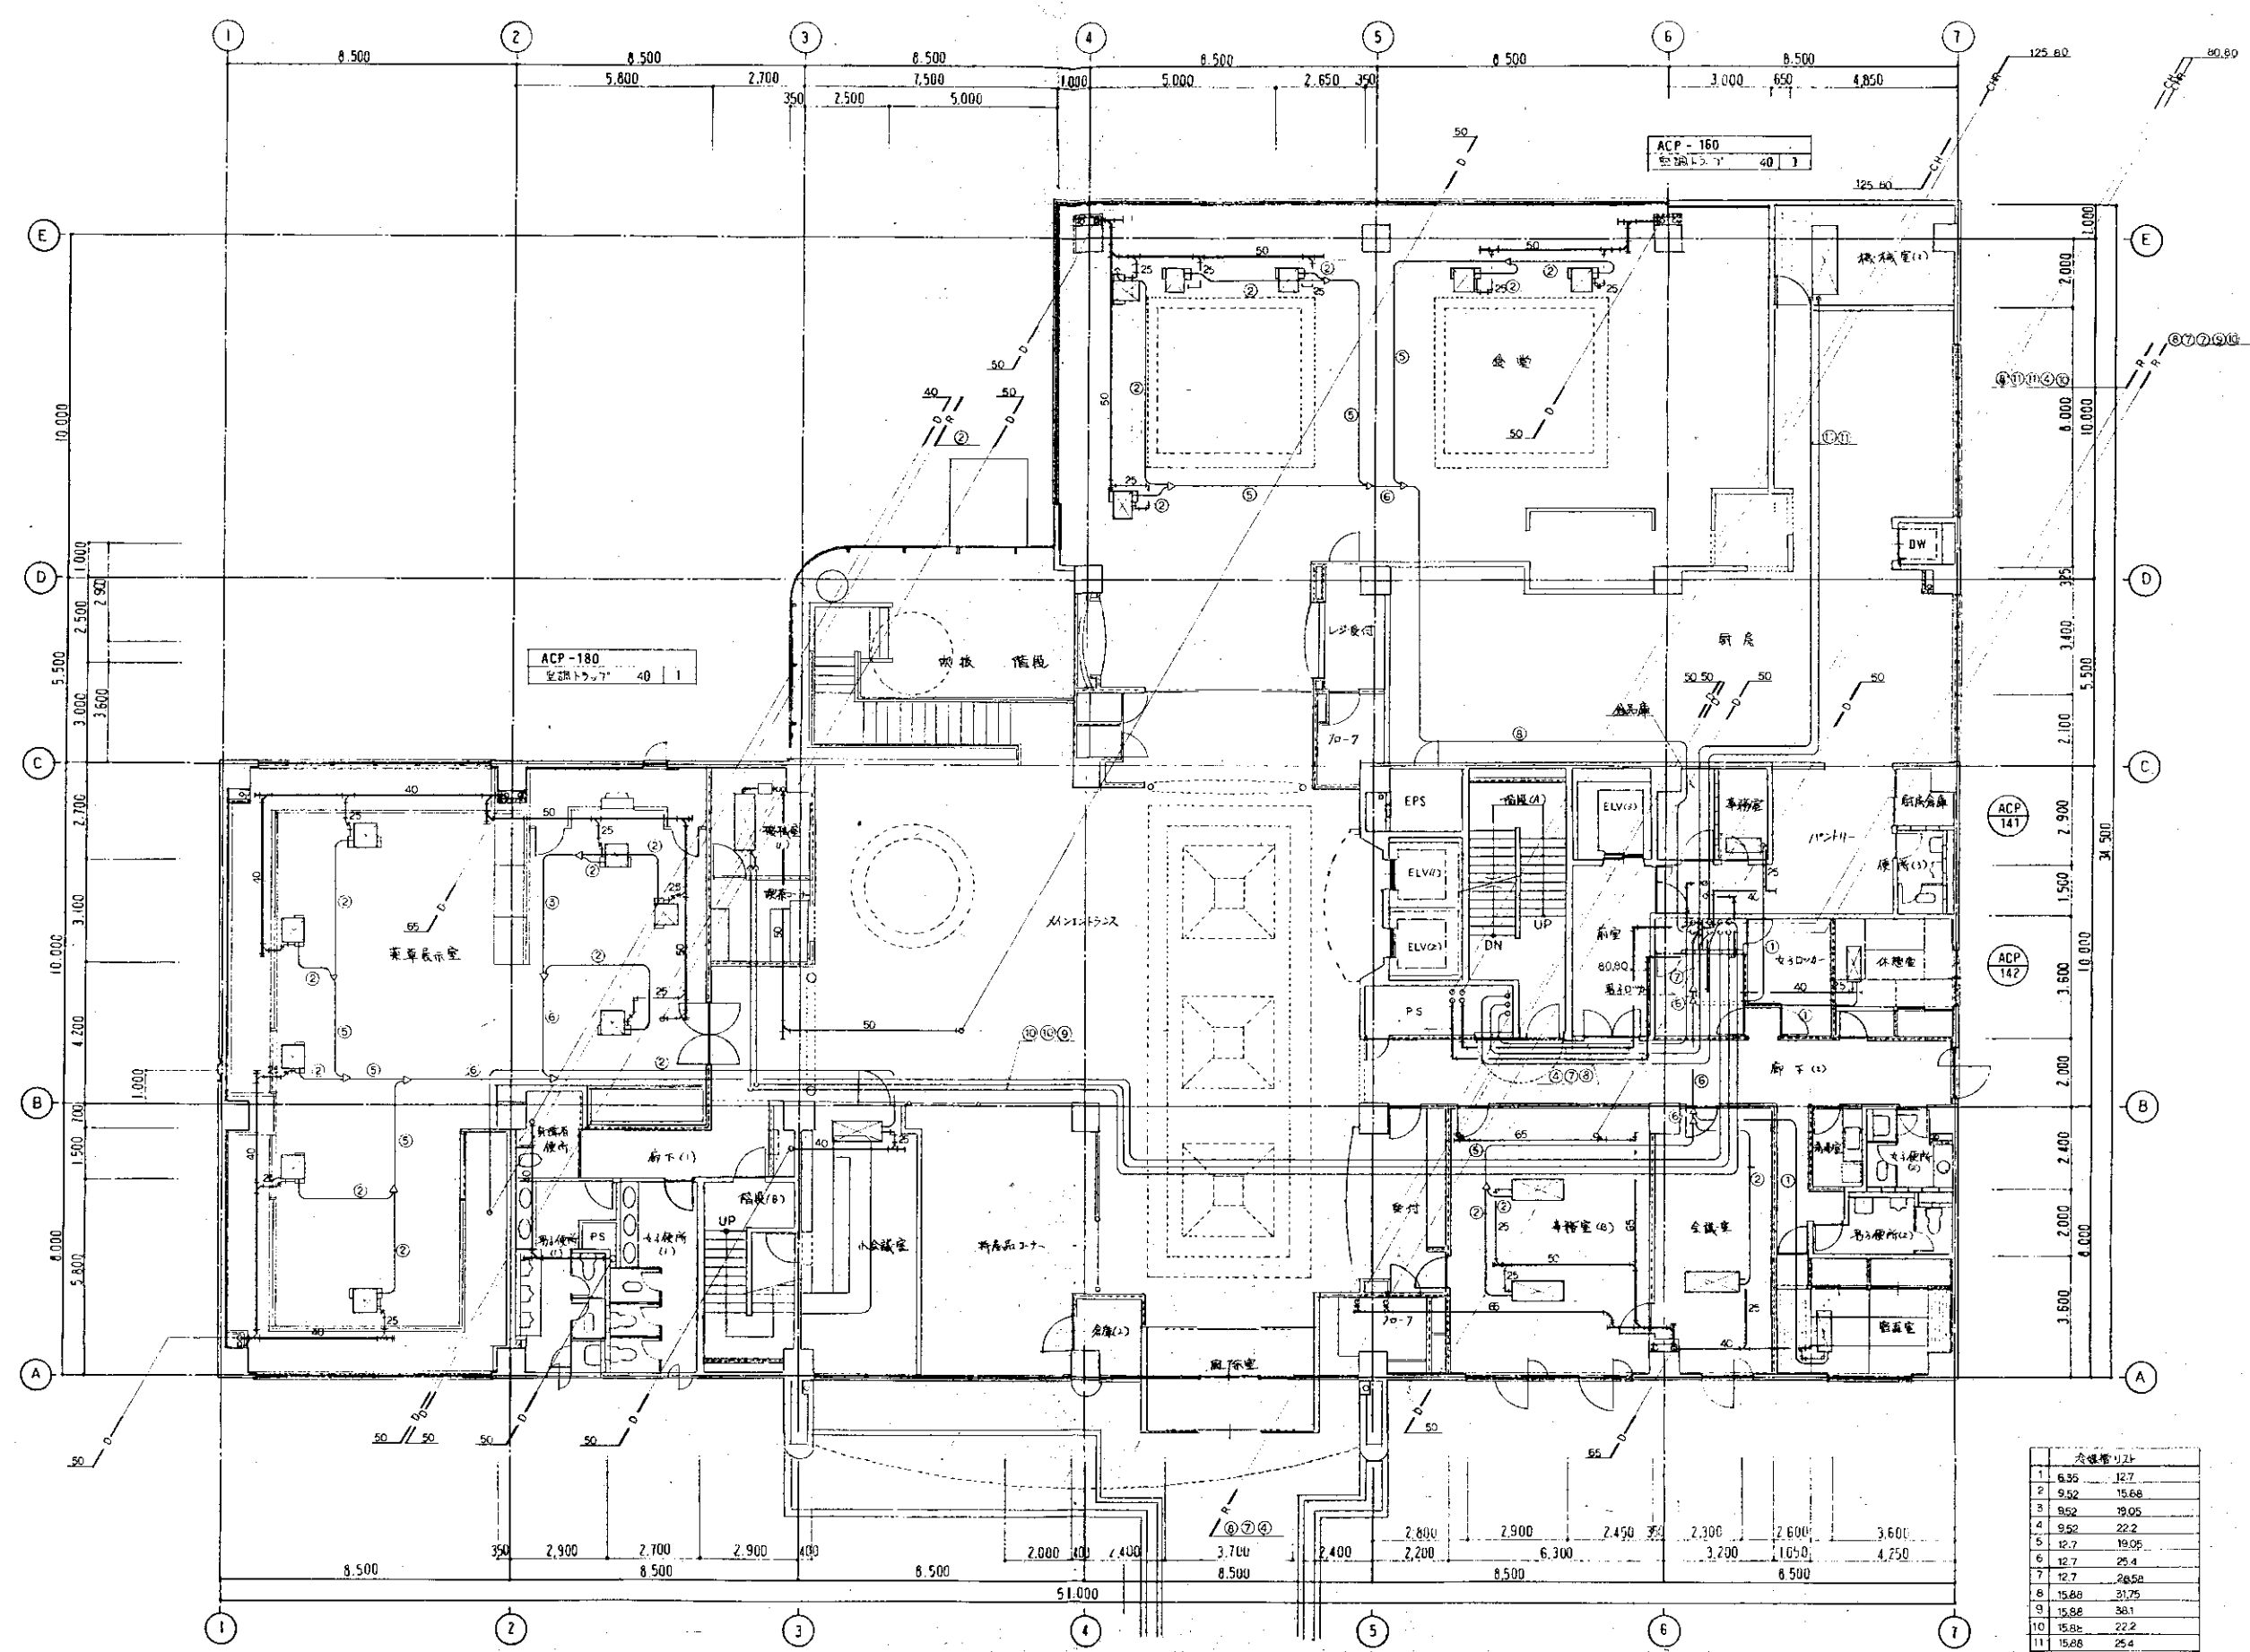


1	6.35
2	9.52
3	9.52
4	9.52
5	12.7
6	12.7
7	12.7
8	15.88
9	15.88
10	15.88
11	15.88

CV 80 2

2F 配電平面図 (研修棟) 1:100

竣工図

図面番号	(2) - 30
縮尺	1:100
設計者	三菱地所株式会社 建築士事務所
担当者	
図面名	2F 配電平面図 (研修棟)
備考	「万代常陸の里」整備工事 空調設備工事

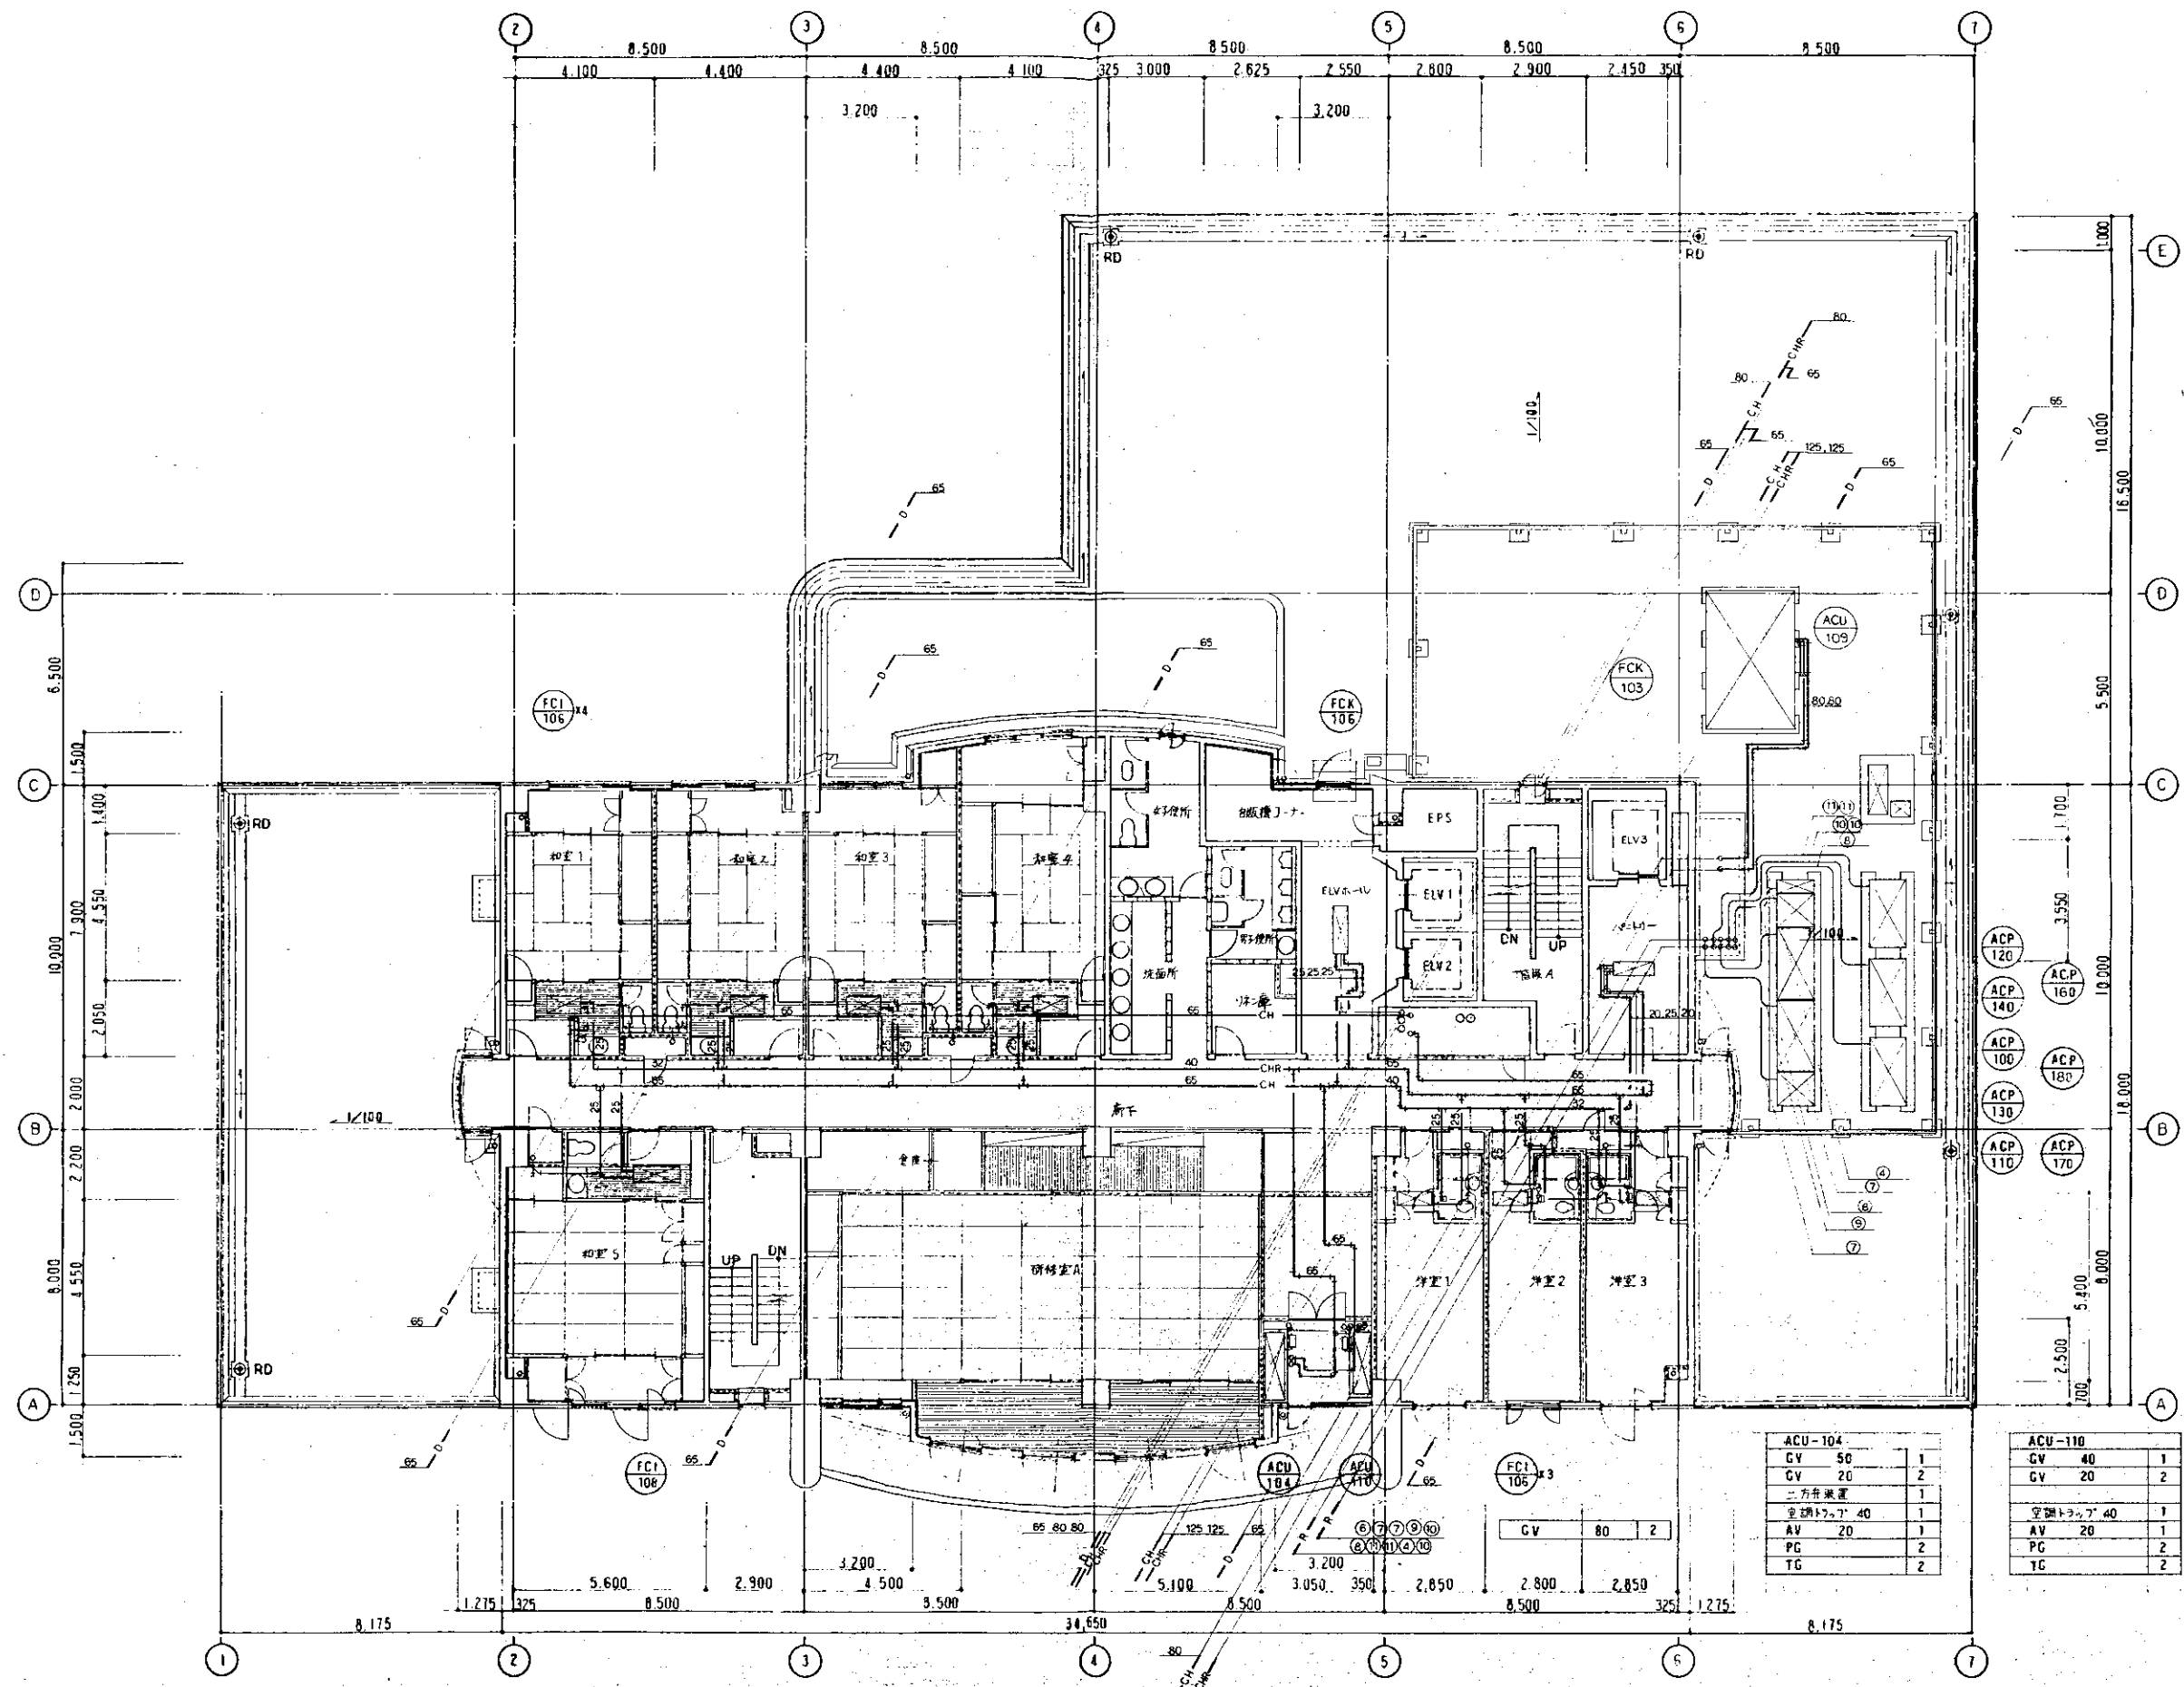

ACU-109		
GV	80	1
GV	20	2
二方弁装置		1
AV	20	1
PG		2
TG		2


ACU-104		
GV	50	1
GV	20	2
二方弁装置		1
AV	20	1
PG		2
TG		2

ACU-110		
GV	40	1
GV	20	2
二方弁装置		1
AV	20	1
PG		2
TG		2

3F 配管平面図 (研修棟) 1:100

竣工図

担当部		図面番号	31	建築設備工事
		縮尺	1:100	3F 配管平面図 (研修棟)
		設計者	三菱地所株式会社 建築士事務所	
		年月日	H 7 年 月 日	

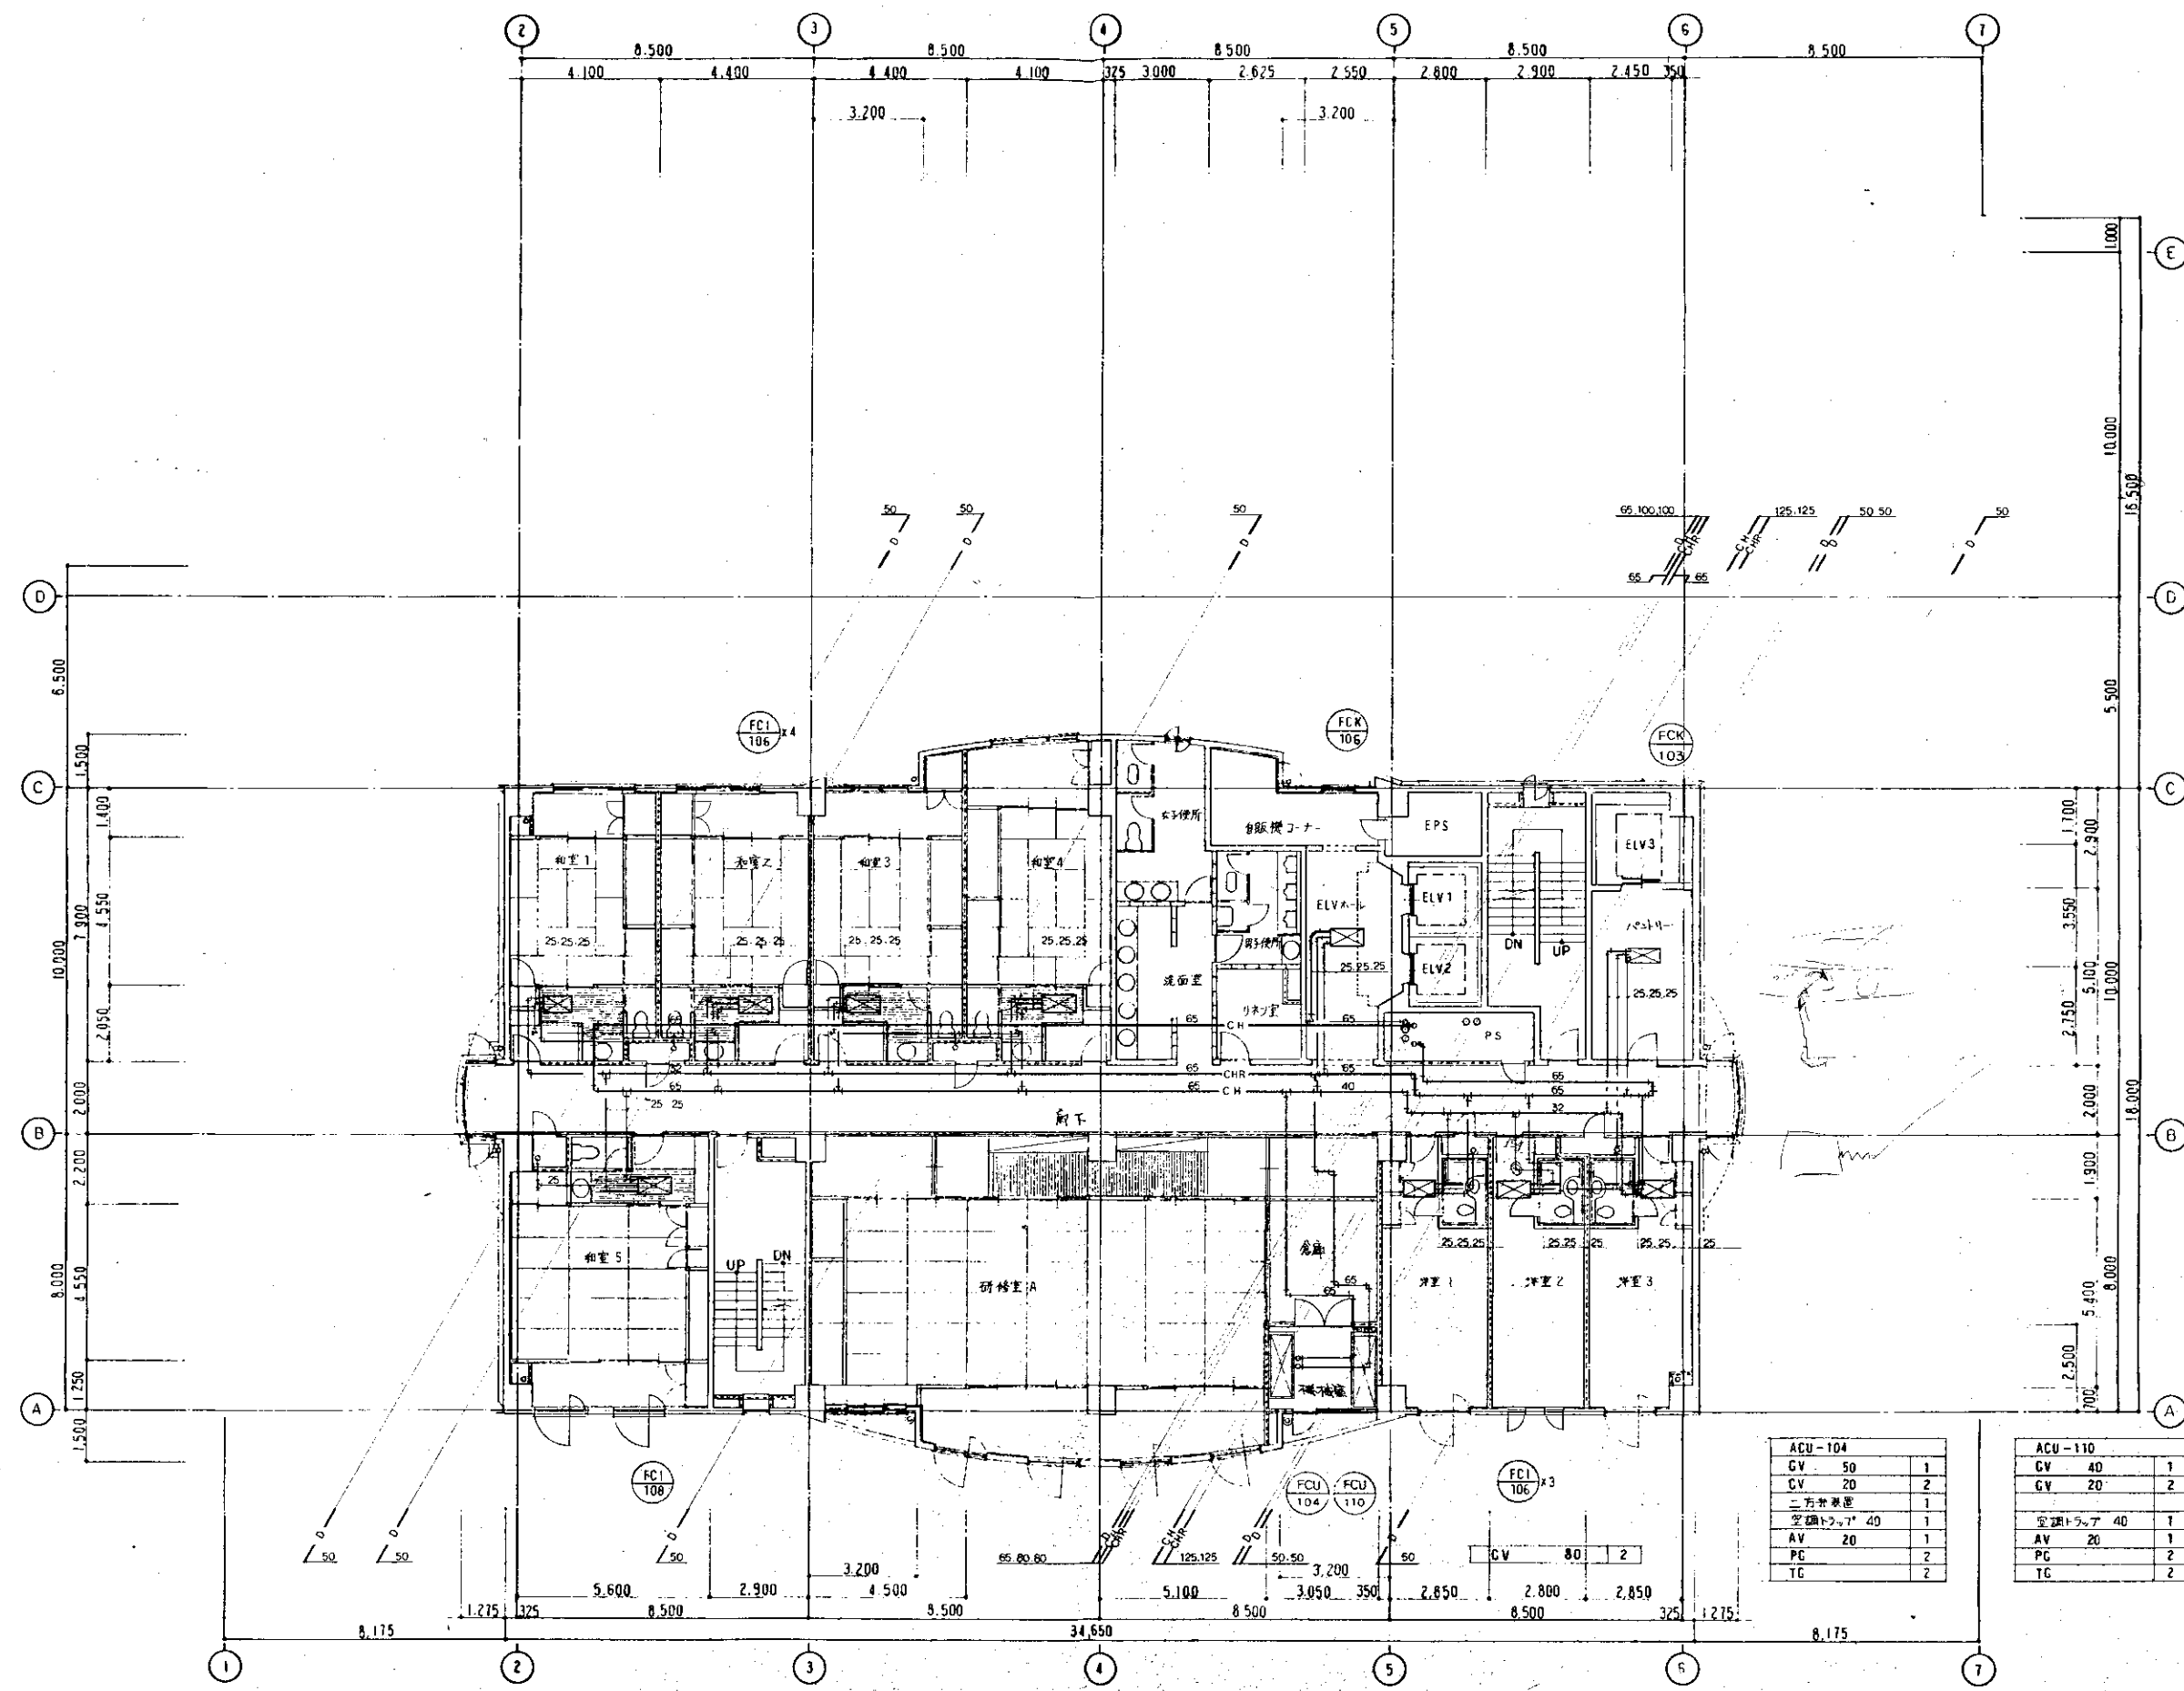


ACU-104		
GV	50	1
CV	20	2
ニ方弁装置		1
空調ユニット	40	1
AV	20	1
PC		2
TC		2

ACU-110		
GV	40	1
CV	20	2
空調ユニット	40	1
AV	20	1
PC		2
TC		2

竣工図


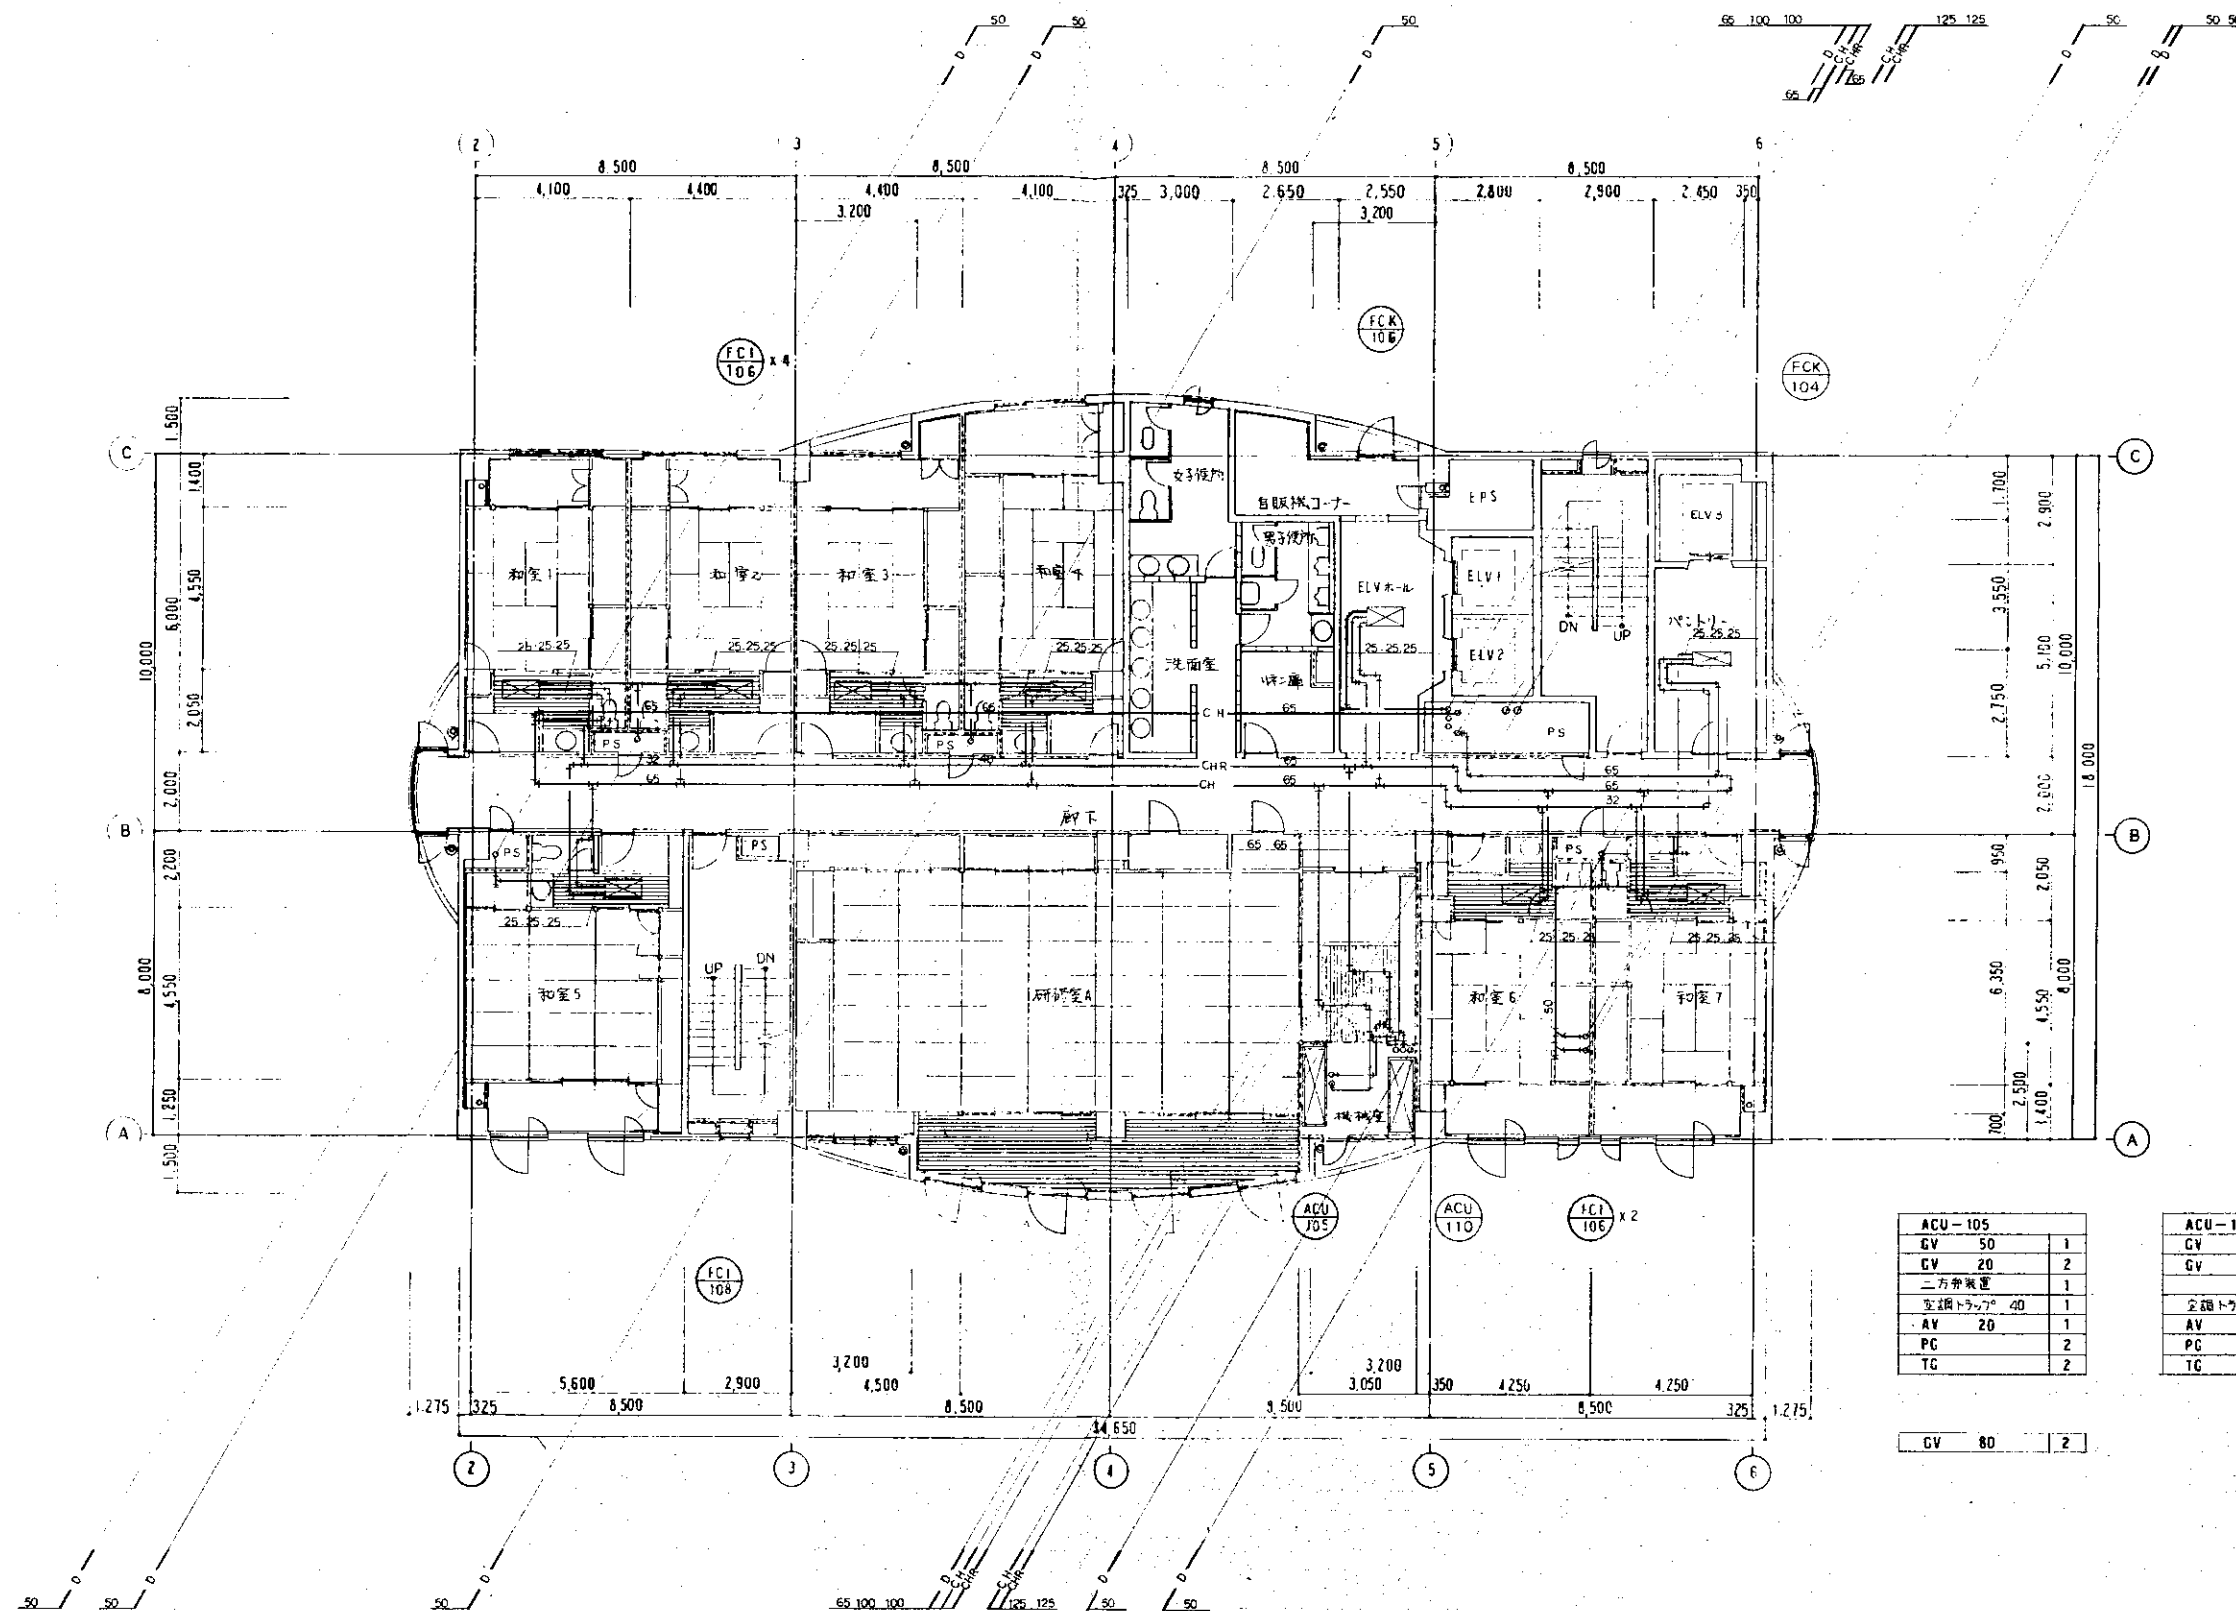

ACU-105		
GV	50	1
GV	20	2
二方弁装置		
交換トラップ 40		
AV	20	1
PG	2	2
TC	2	2


ACU-110		
GV	40	1
GV	20	2
交換トラップ 40		
AV	20	1
PG	2	2
TC	2	2

GV	80	2
----	----	---


竣工図

図面番号 ③ - 33		図面名称 5F 配電平面図 (研修棟)	
縮尺 1:100		設計者 三菱地所株式会社 建築士事務所	
H 7 年 10 月 日		三菱地所株式会社 建築士事務所	

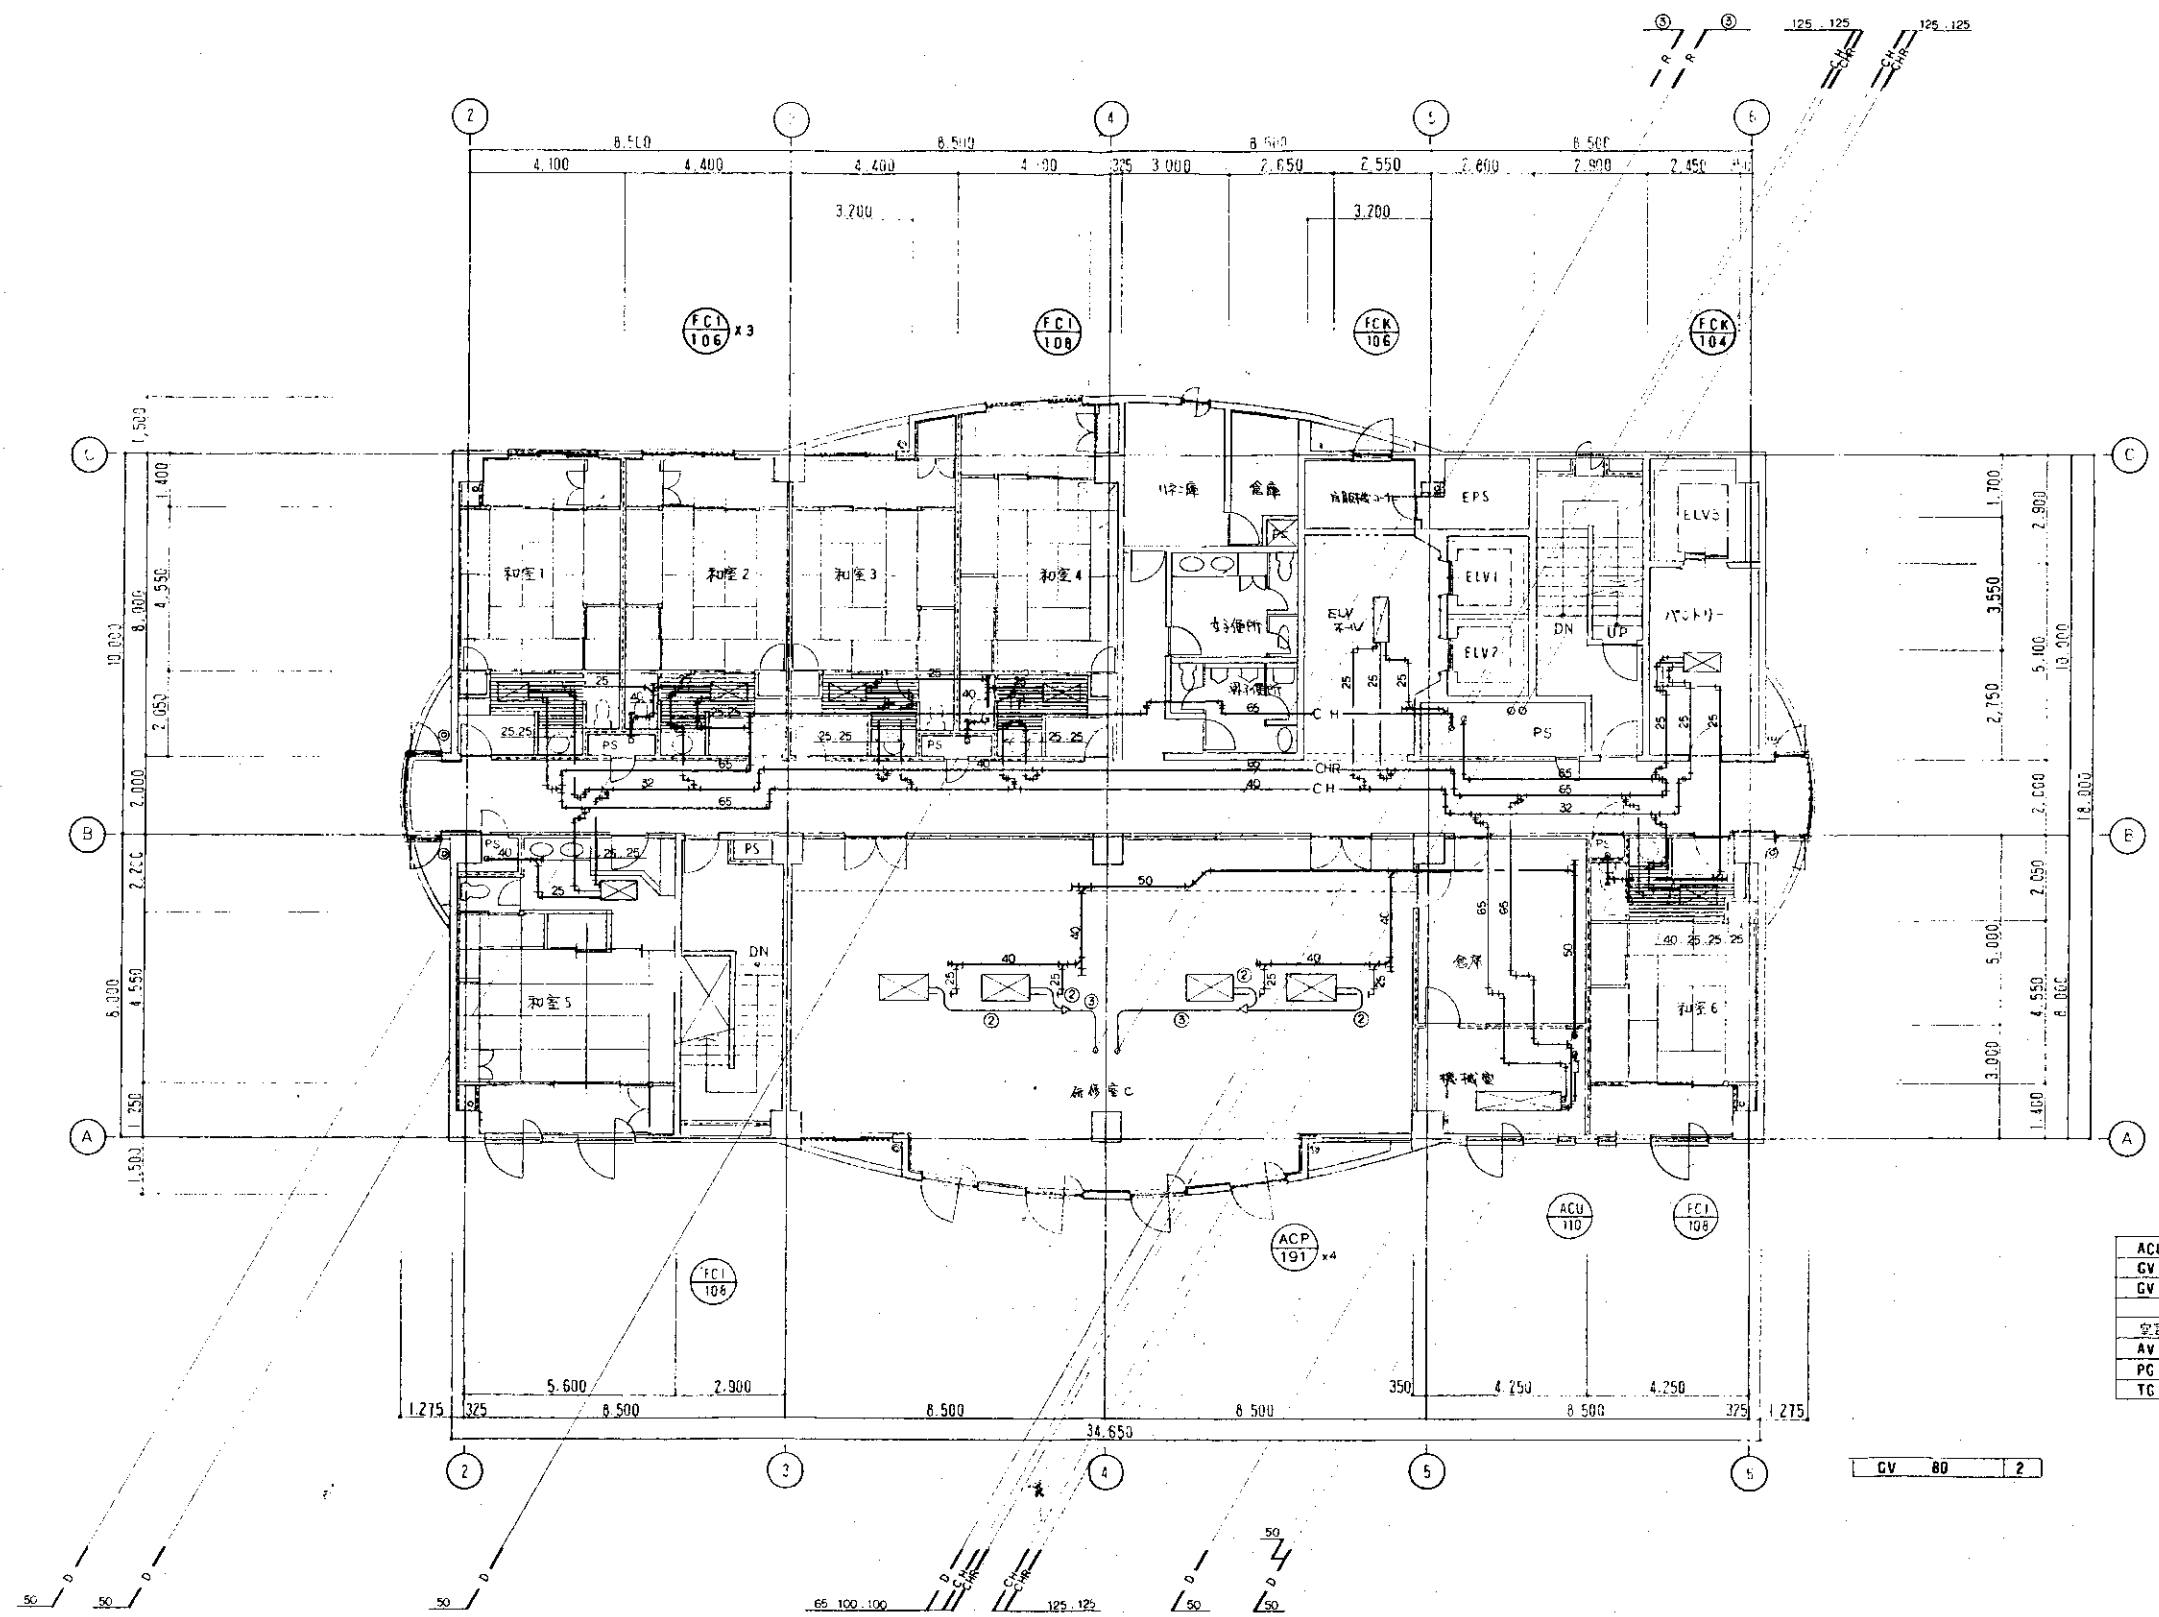

ACU-110		
CV	40	1
CV	20	2
空調トラフ 7'40"		1
AV	20	1
PG		2
TC		2

CV 80 2


竣工図

図面番号 ③ - 34		建設計画 空調設備工事 6階配電平面図(6F修機)	
担当部			

RR-101x2			
BV	100	4	
GV	20	2	
FJ	100	4	
AV	20	2	
TC		4	

PCH-101x2			
BV	100	4	
GV	20	2	
CV	100	2	
FJ	100	4	
AV	20	2	
PG		4	

TG-101			
BV	100	4	
GV	65	2	
CV	50	2	
FJ	100	4	
FJ	65	2	
FJ	150	2	
BV	150	1	

HCH-101			
GV	20	1	
BV	100	4	
GV	50	1	
BV	150	1	
TC	PG	1	
AV	20	1	
天棚照明	40	1	

HCH-102			
BV	150	1	
BV	125	1	
BV	125	1	
CV	50	1	
CV	20	2	
AV	20	2	
TC		1	
天棚照明	150	1	







HCH-103			
BV	125	1	
BV	125	1	
BV	100	4	
CV	50	1	
CV	20	6	
AV	20	2	
TC		1	

RR-102			
BV	80	2	
BV	65	2	
GV	20	2	
FJ	80	2	
FJ	65	2	
AV	20	2	
TC		4	

PHW-101			
BV	80	2	
GV	20	2	
CV	80	1	
FJ	80	2	
AV	20	1	
PG		2	

PCH-102			
BV	65	2	
GV	20	1	
CV	65	1	
FJ	65	2	
AV	20	1	
PG		2	

PCH-103 x 3			
BV	100	6	
GV	20	3	
CV	100	3	
FJ	100	3	
AV	20	3	
PG		6	

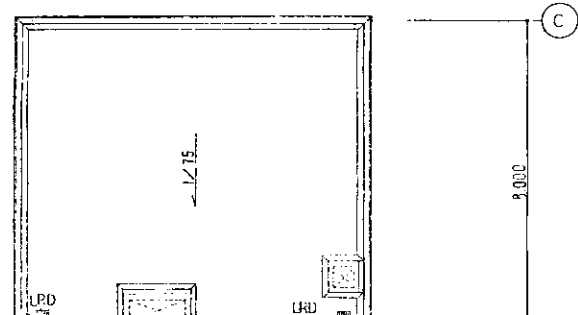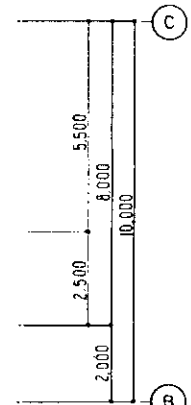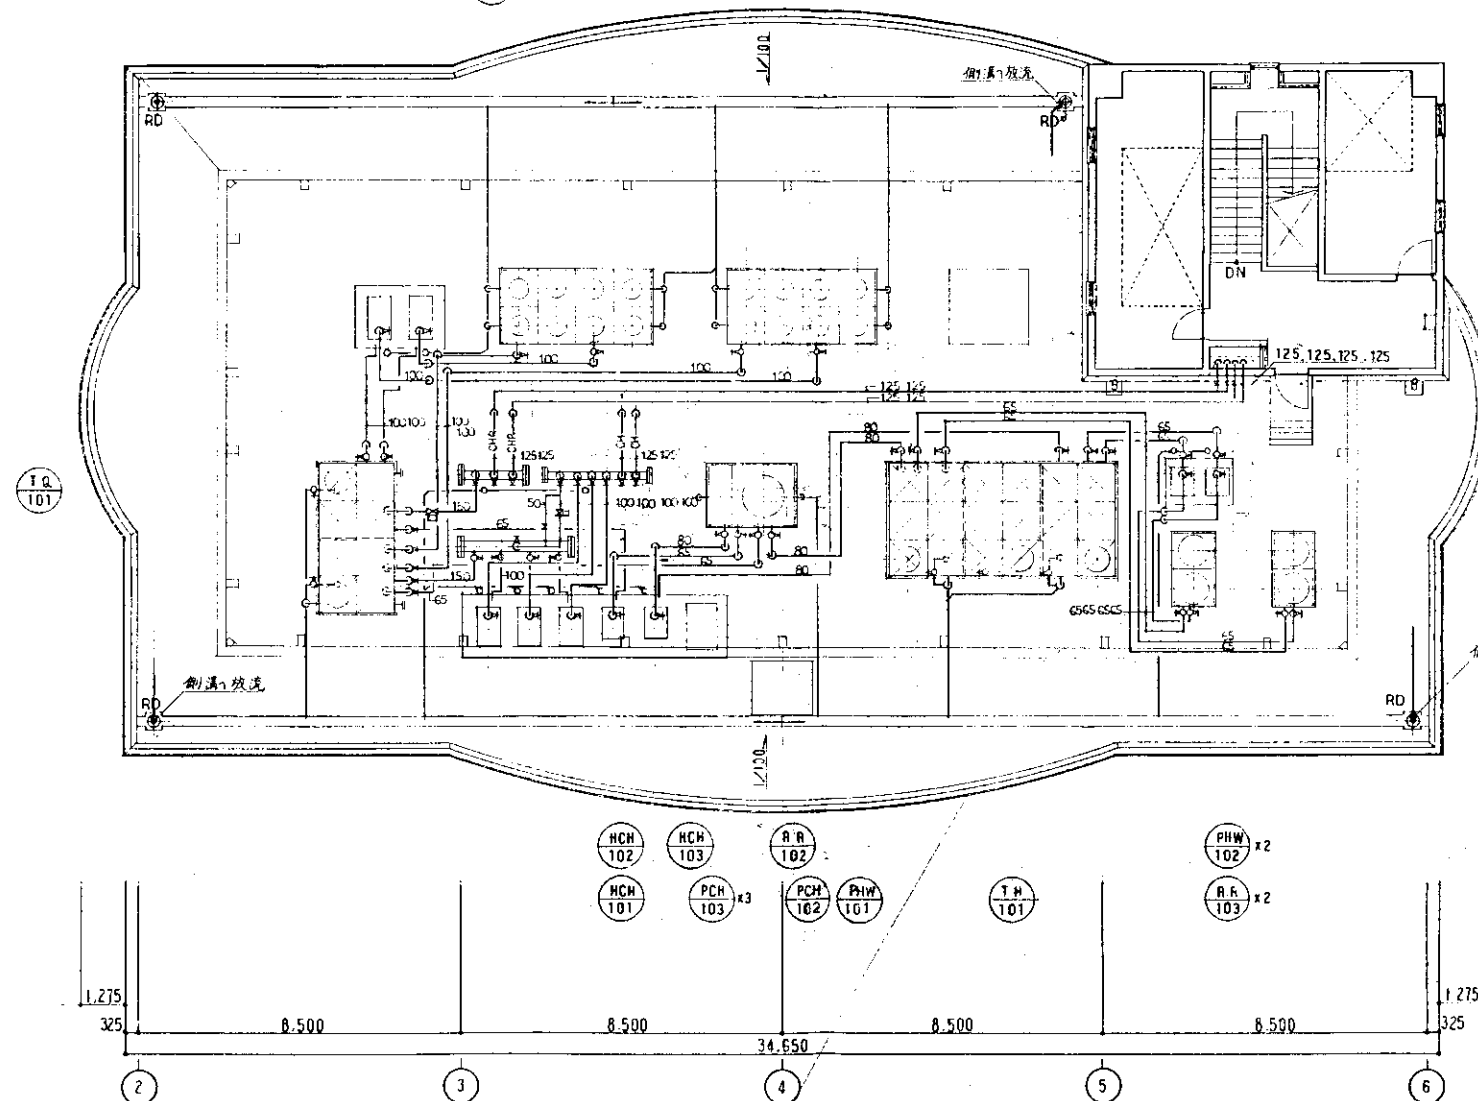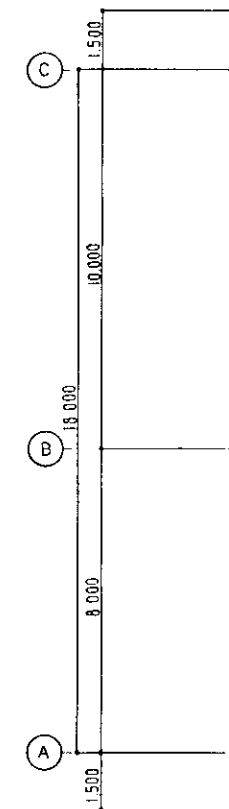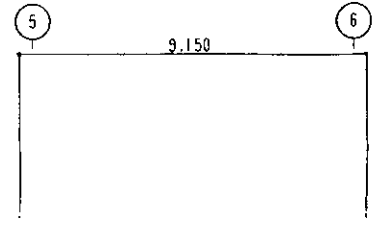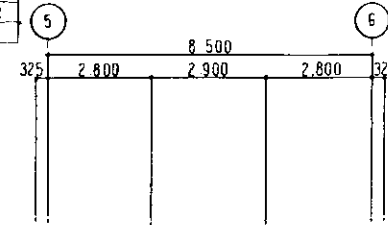

TH-101			
BV	80	2	
BV	65	4	
GV	50	3	
FJ	80	2	
FJ	65	2	
天棚	100	2	


RR-103x2			
BV	65	4	
GV	20	2	
FJ	65	4	
AV	20	2	
TC		4	

PHW-102x2			
BV	55	4	
GV	20	4	
CV	65	2	
FJ	65	4	
AV	20	2	
PG		4	



竣工図

図面番号	(印) - 35	図名	空調設備工事
縮尺	1:100	設計者	三菱地所株式会社一級建築士事務所
日	1977年10月	担当者	

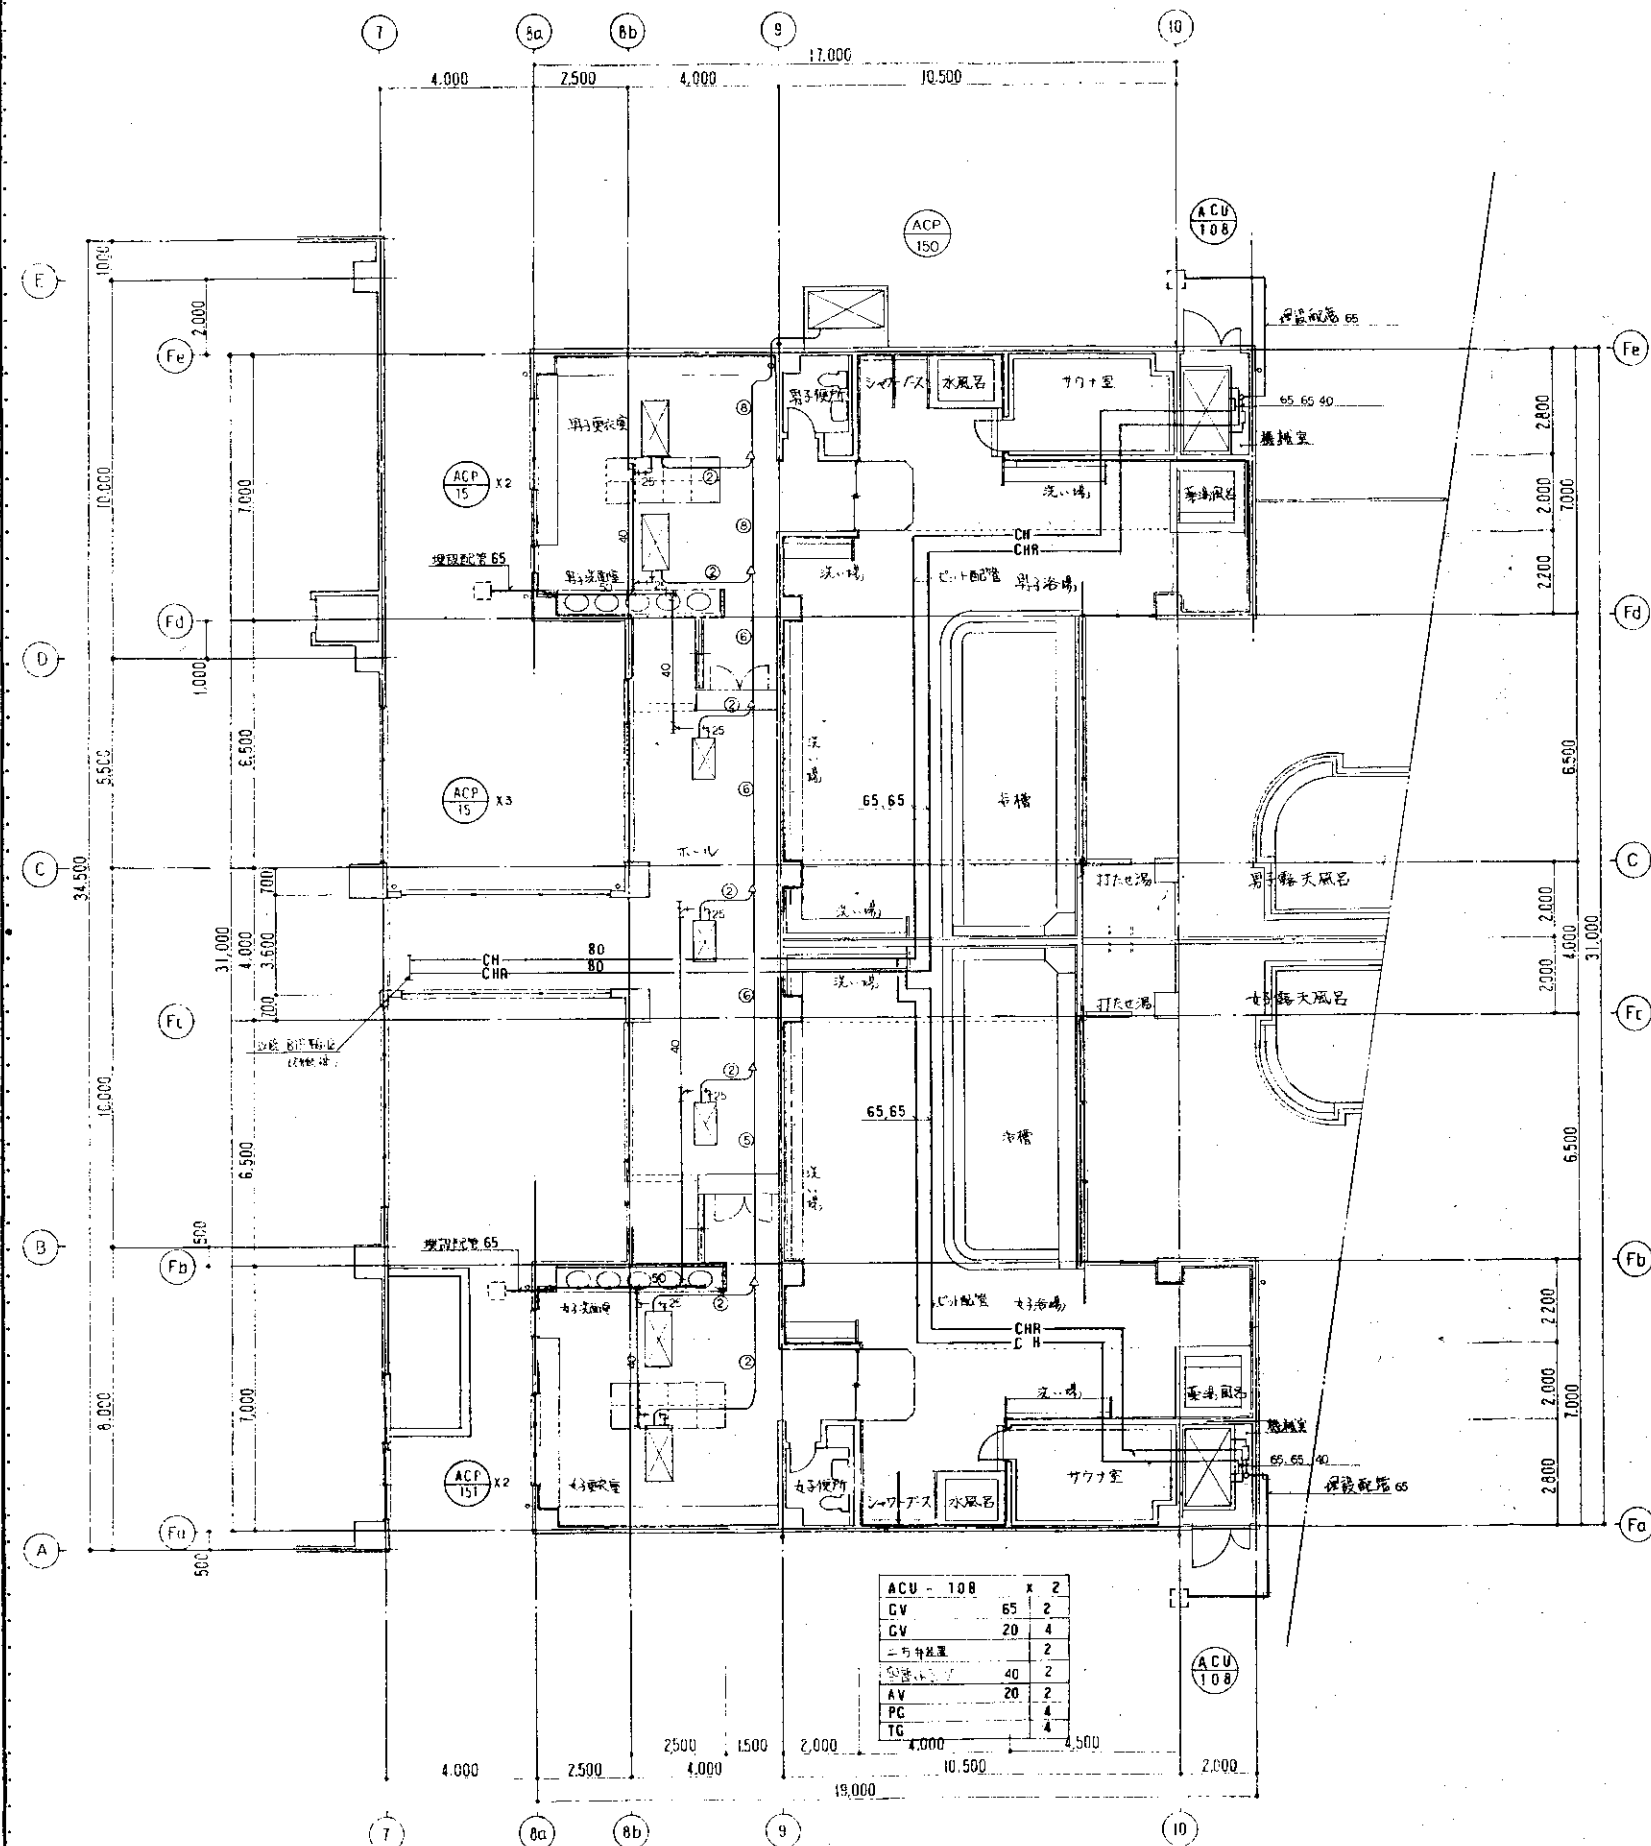


1F 配管平面図 (温泉棟) 1:100

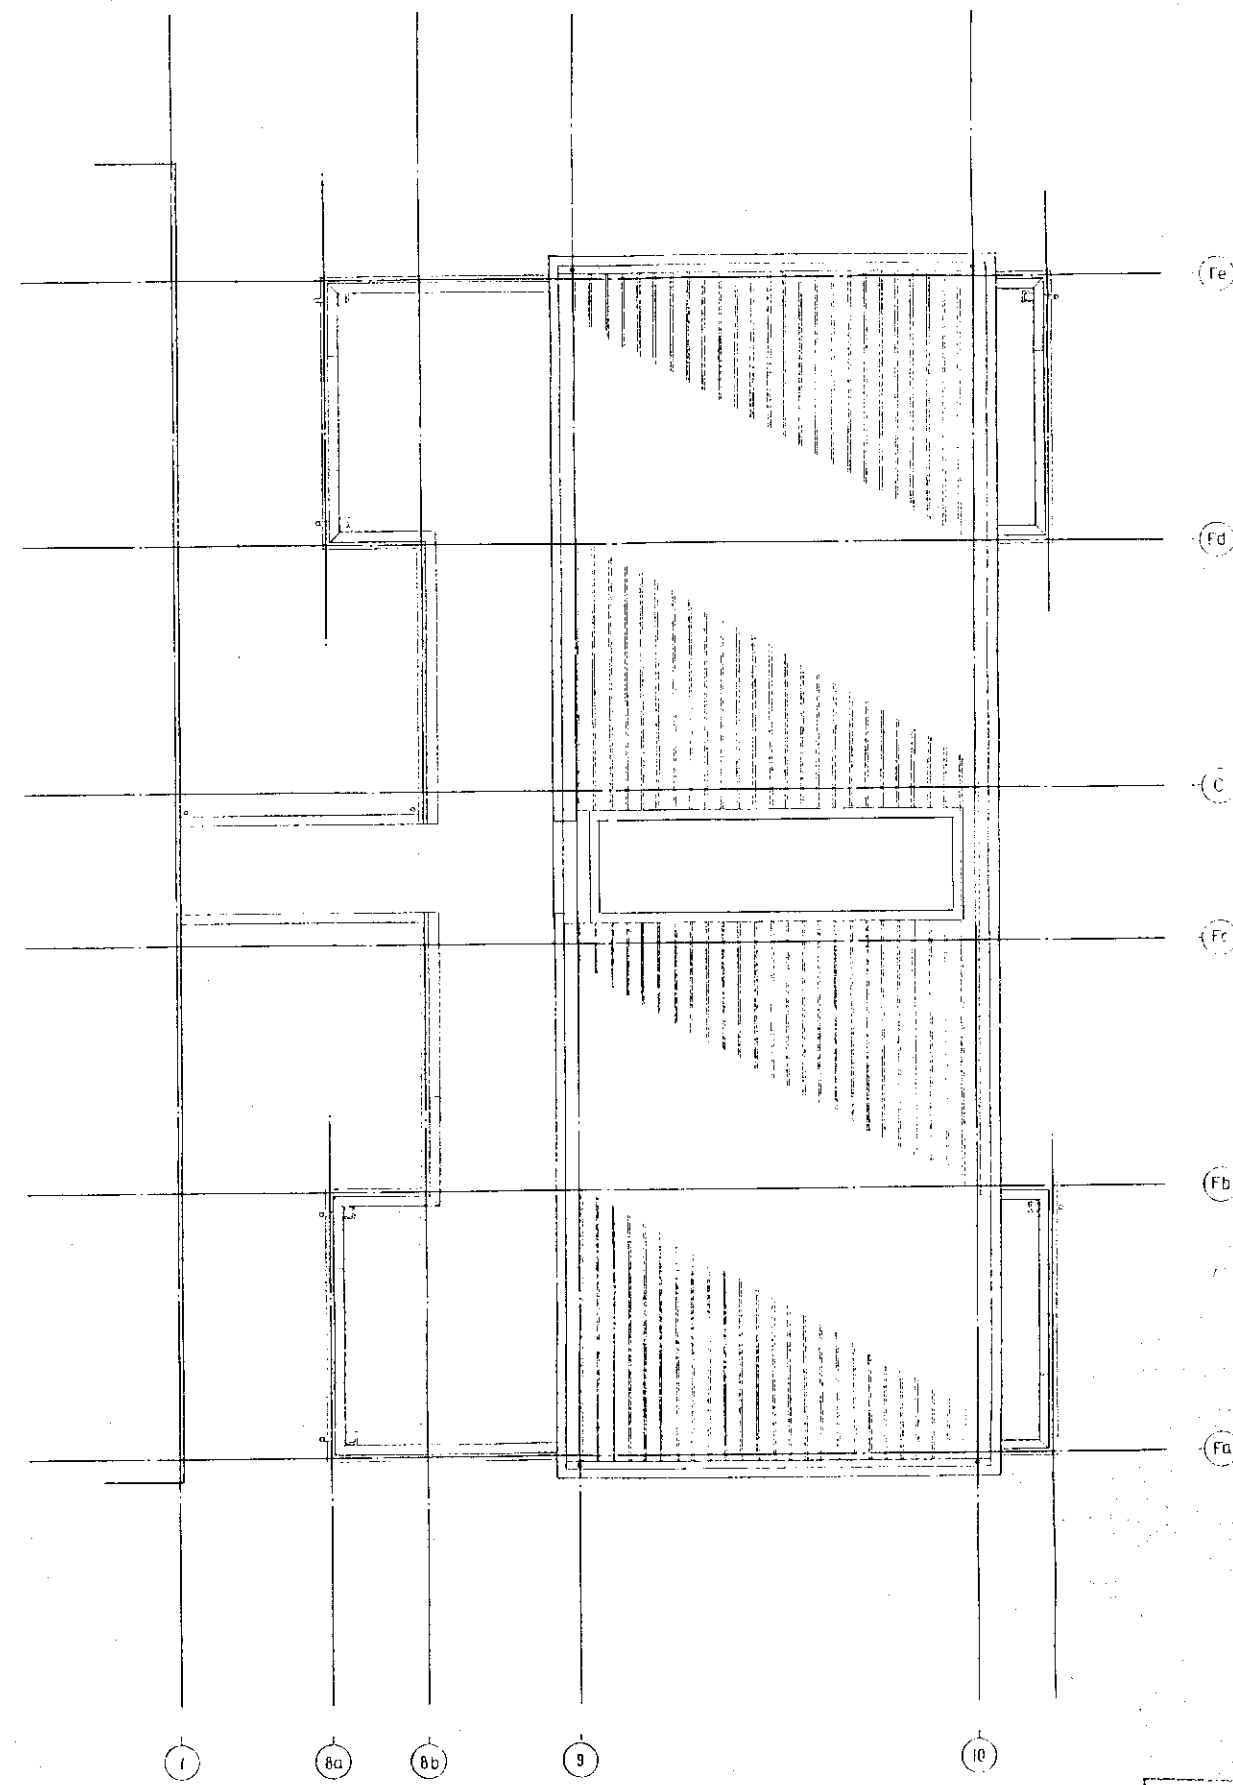

RF 配管平面図 (温泉棟) 1:100

竣工図

	(2) - 36	空隅設備工事
		1R階配管平面図（湯泉棟）
	縮尺 1:100	設計者 一級建築士 鈴木寛二
	日 7 年 10 月 日	三菱地所株式会社一級建築士事務所

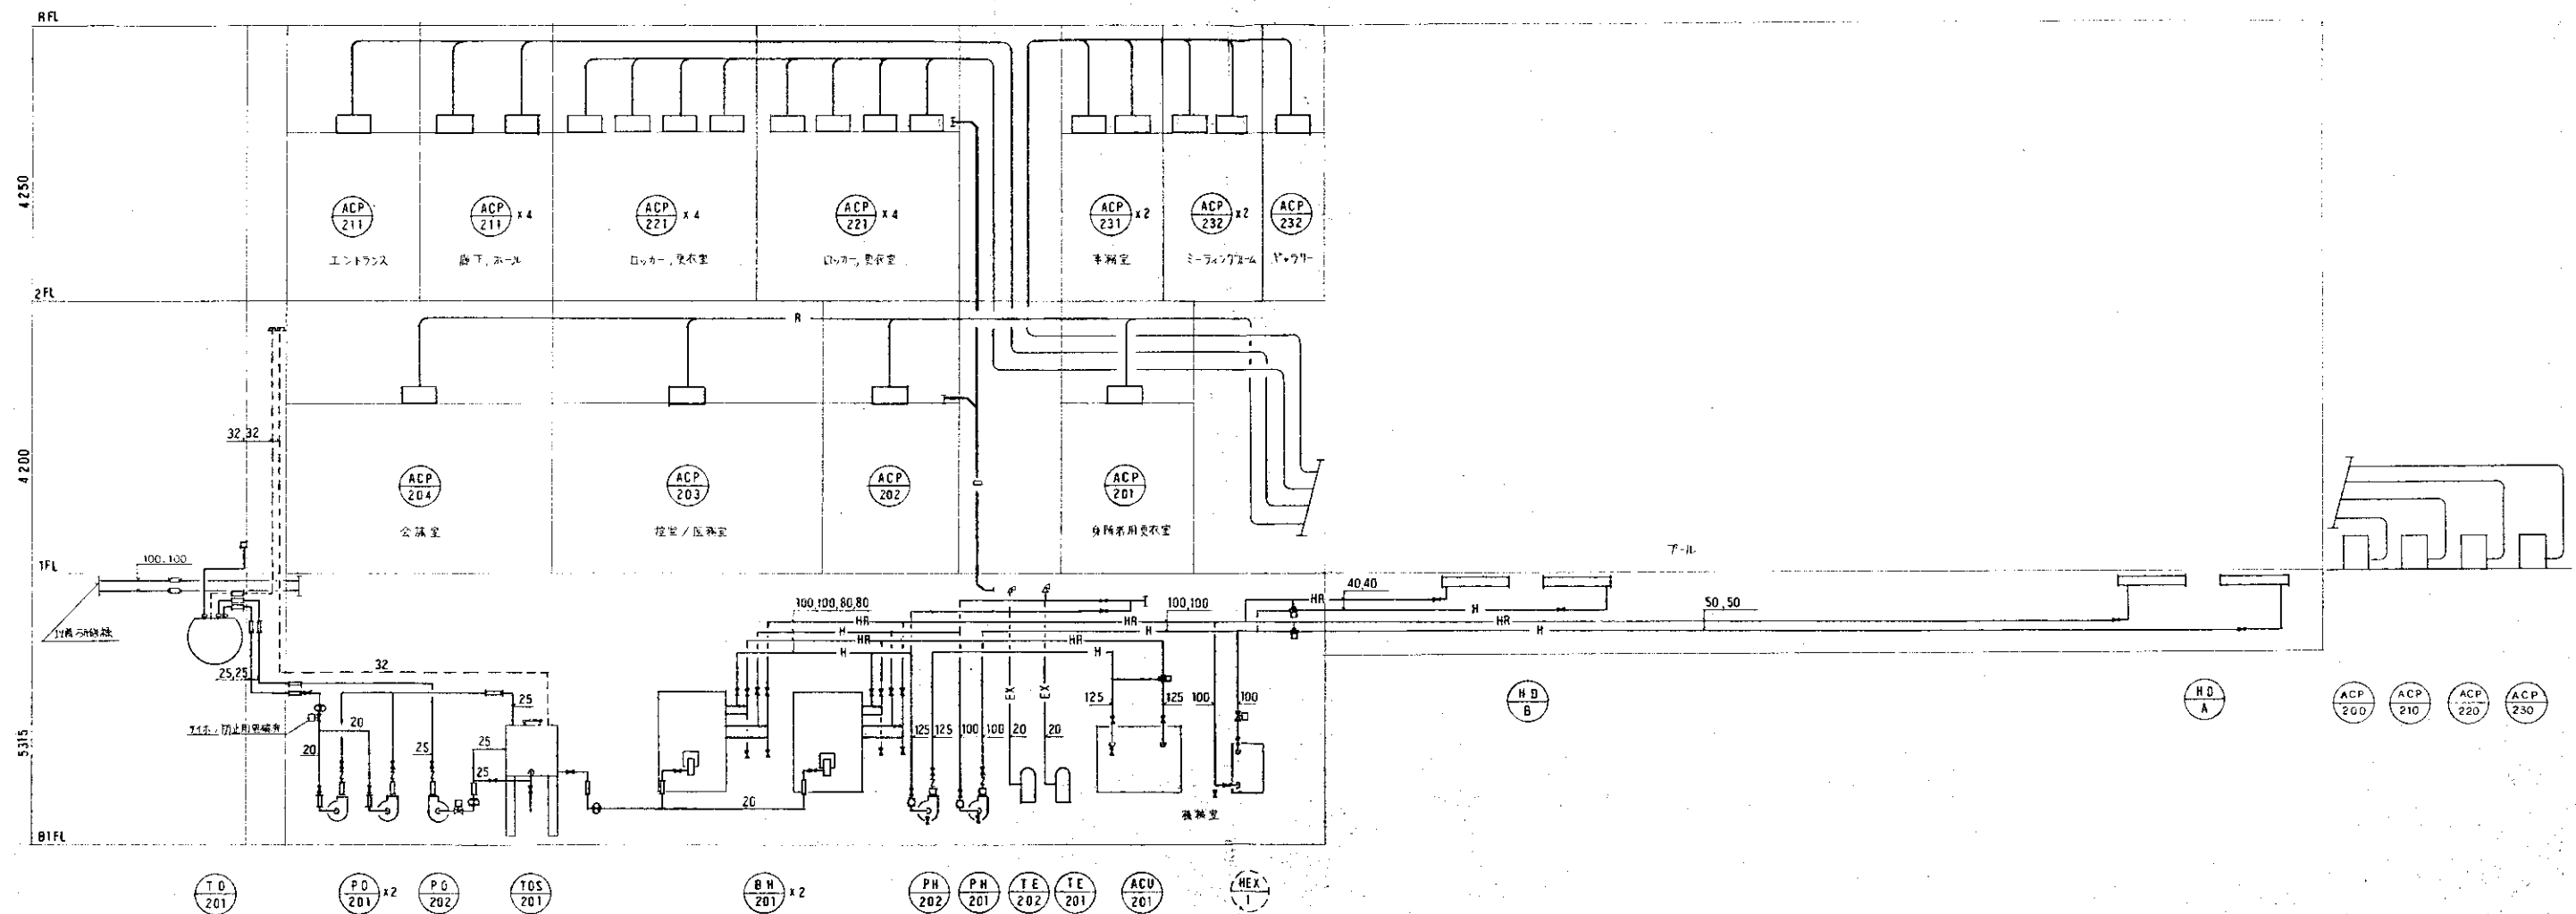

系統図 (アール棟)

竣工図

図面番号 空 - 37	(仮称)「万代常閑の里」整地工事 空調設備工事
縮尺 H 7 年10月 日	配管系統図 (アール棟) 設計者 第84104号 鈴木真二 三菱地所株式会社一級建築士事務所

BH-201x2		
BV 100	4	
BV 65	4	
GV 20	6	
GV 20 (オイル)	2	
FJ 20 (オイル)	2	
AV 20	2	
TG	4	
BV 65 (R102)	2	
GV 50 (R102)	2	
FJ 100 x 750 ⁴	4	


FJ 25	1	
FJ 40	1	
減圧弁装置 20	2	
HEX-1		
BV 100	2	
CV 20	1	
TG	2	
PG	2	
三方弁装置 100	1	

PH-201		
BV 100	2	
GV 20	2	
CV 100	1	
FJ 100	2	
PG	2	
AV 20	2	
PO-201x2		
GV 25	4	
CV 25	2	
FJ 25	4	
スリッパ-25 (減式)	1	
=5 弁装置 25	2	

HD-A		
CV 50	2	
TG	2	
三方弁装置 50	1	
PO-202		
GV 25	2	
CV 25	1	
FJ 25	2	
=5 弁装置 25	1	
PG	2	

HD-B		
CV 40	2	
TG	2	
三方弁装置 40	1	
ACU-201		
BV 65	8	
GV 20	4	
AV 20	1	
TG	8	
PG	4	
三方弁装置 125	1	

TOS-201		
CV 25	2	
GV 20	1	
FJ 20	1	
FJ 25	2	
PH-202		
BV 125	2	
GV 20	2	
CV 125	1	
FJ 125	2	
PG	2	

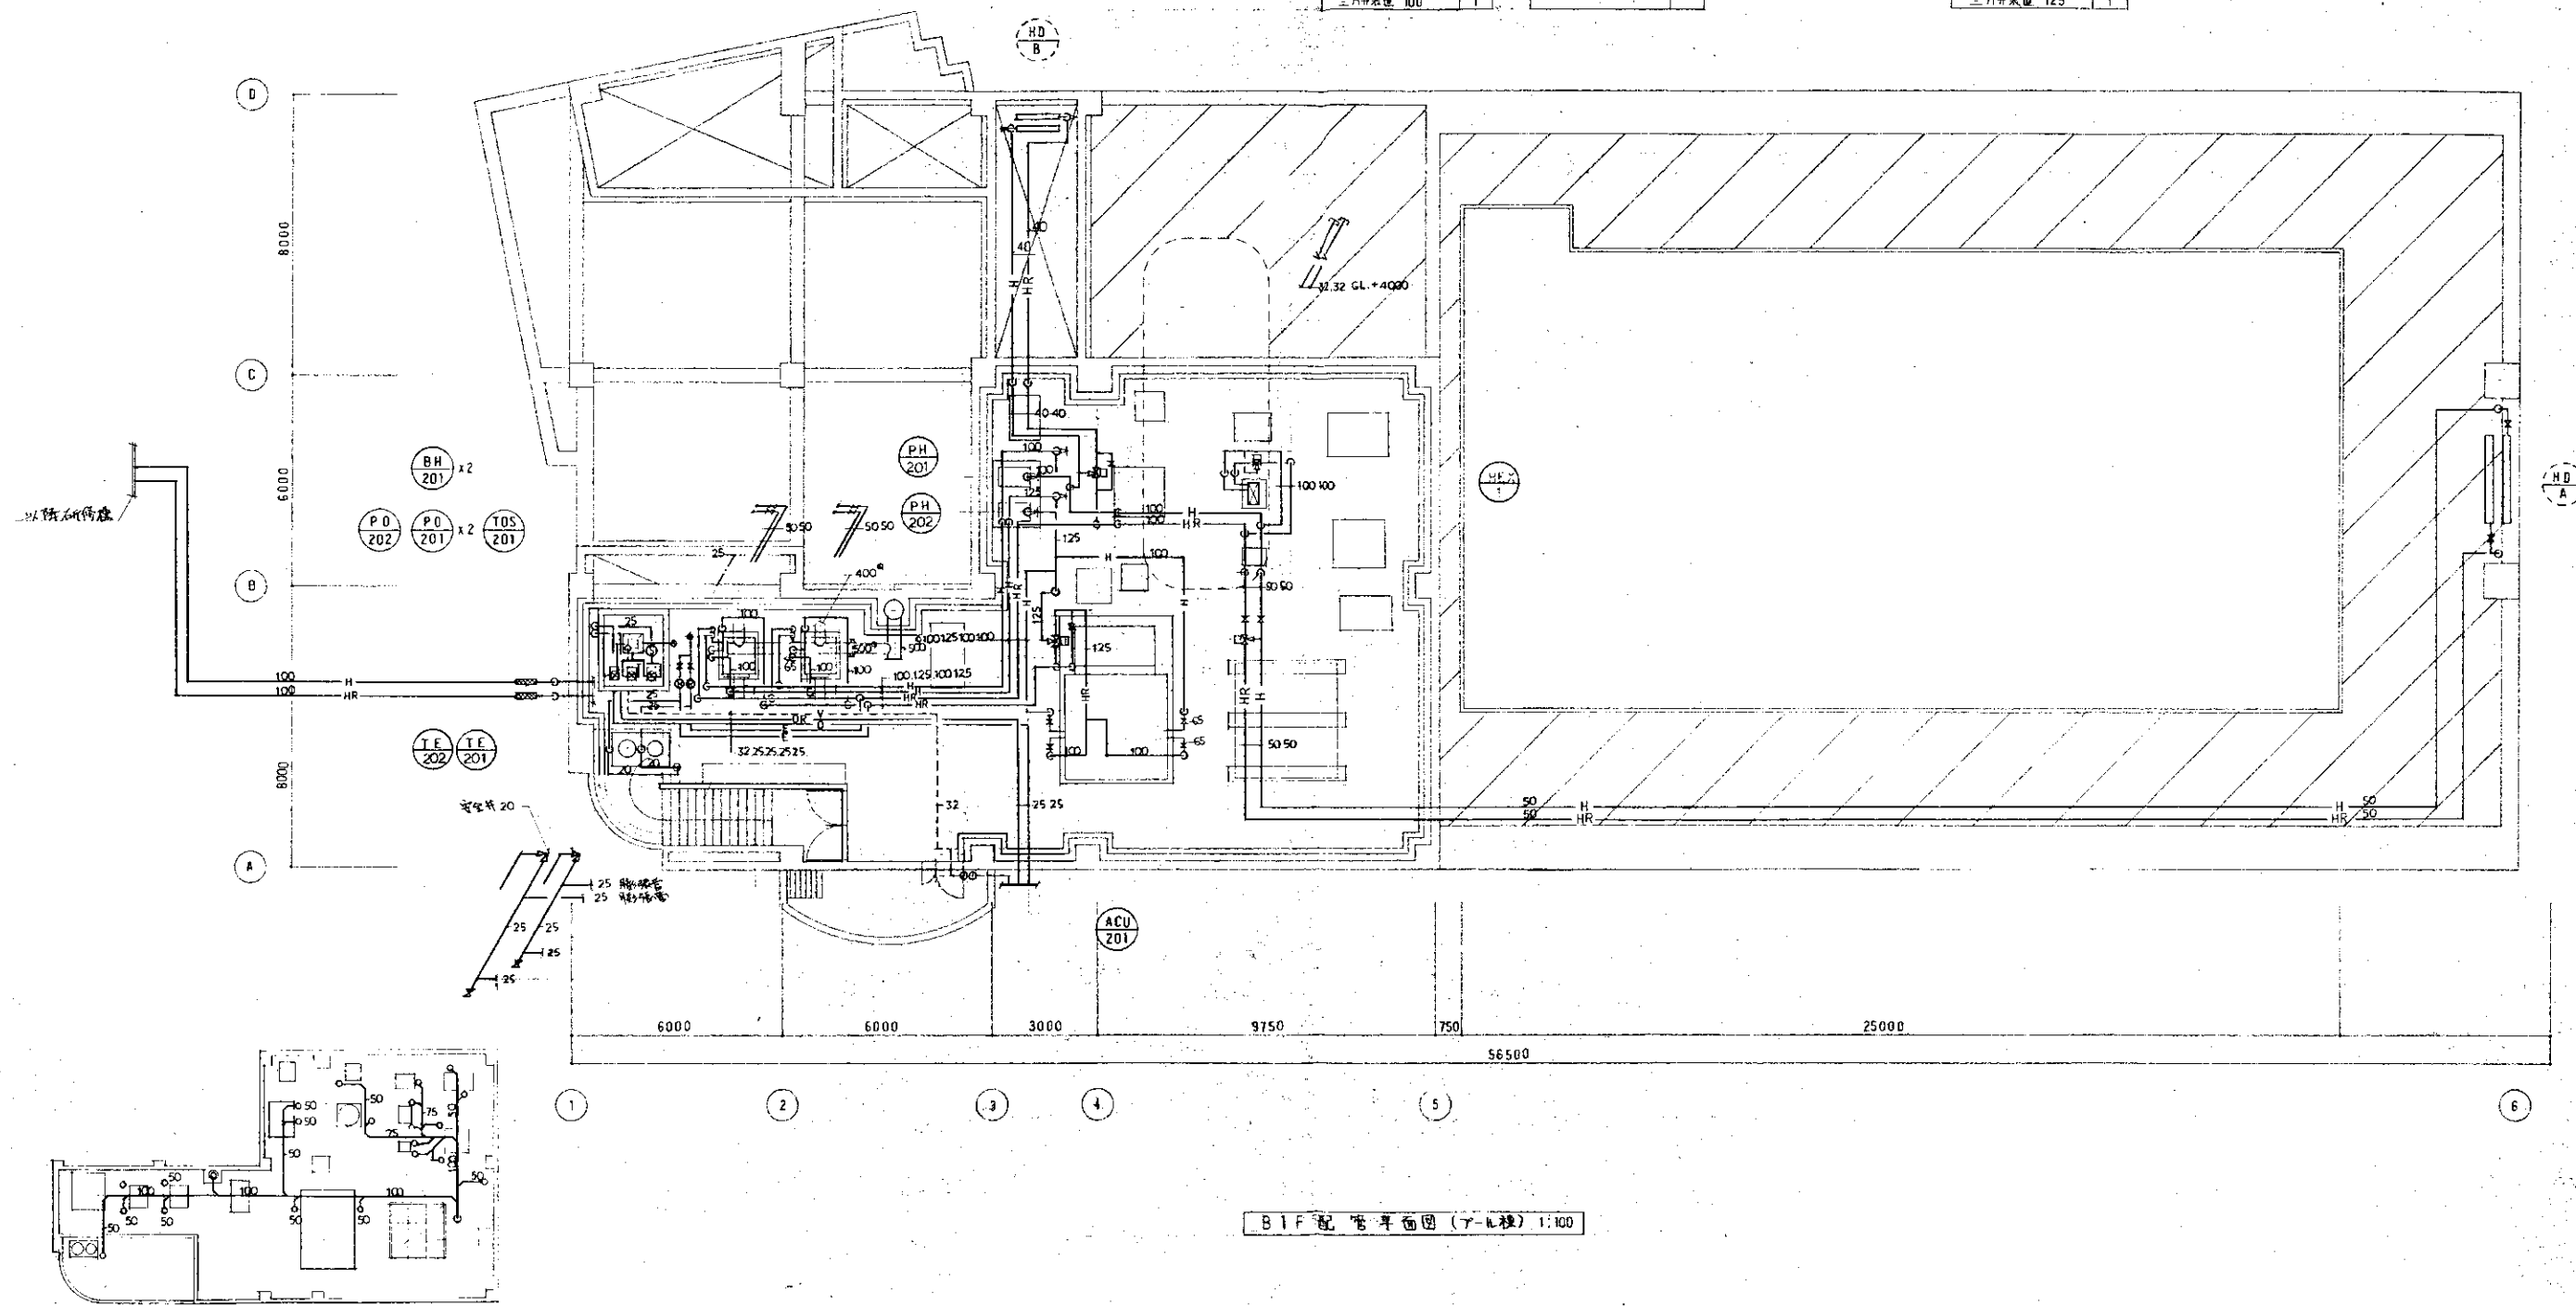



B1F 配管平面図 (7-11棟) 1:100

竣工図

担当部		図面番号	空 - 38	設計者	鈴木真二
		縮尺	1:100	設計者	鈴木真二
		日付	H7年10月	設計者	鈴木真二
				設計者	鈴木真二

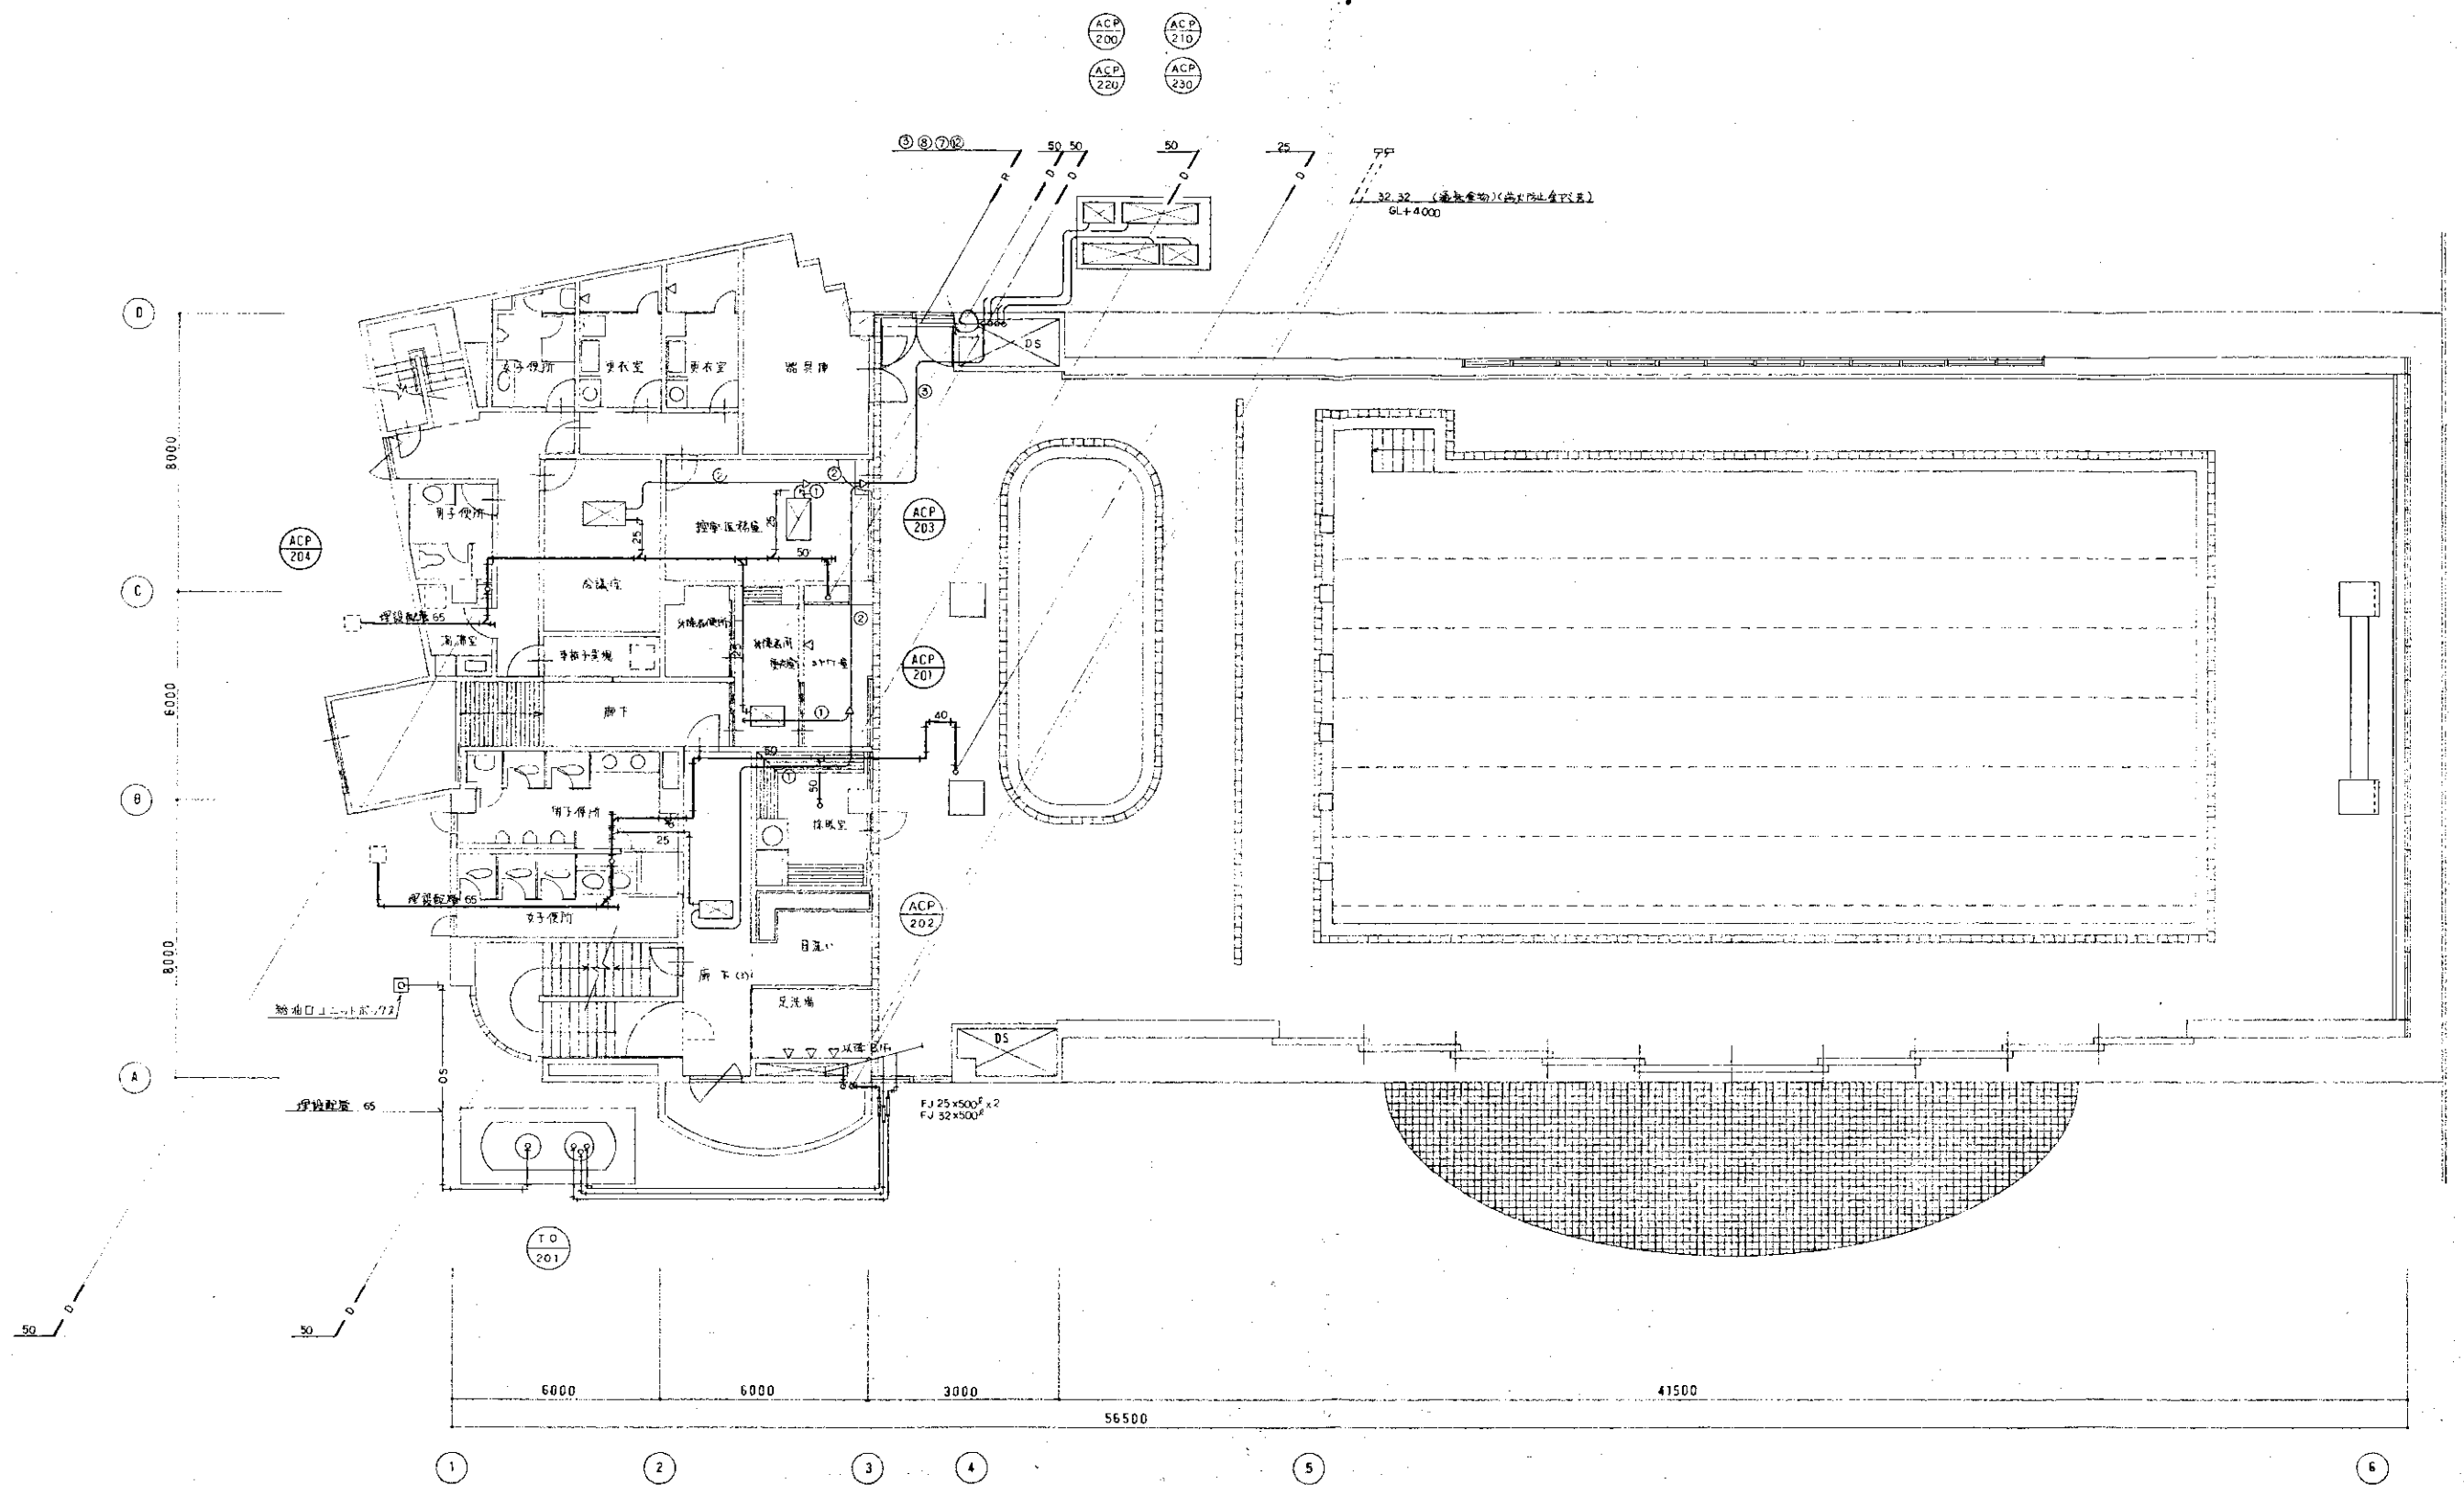

1F 配電平面図(アール棟) 1:100

竣工図

担当部

図面番号
空 - 39

(仮称)「万代常照の里」整備工事

空調設備工事


1階配電平面図(アール棟)

縮尺 1:100

設計者 一級建築士 鈴木真二

H 7 年 10 月 日


三菱地所株式会社一級建築士事務所

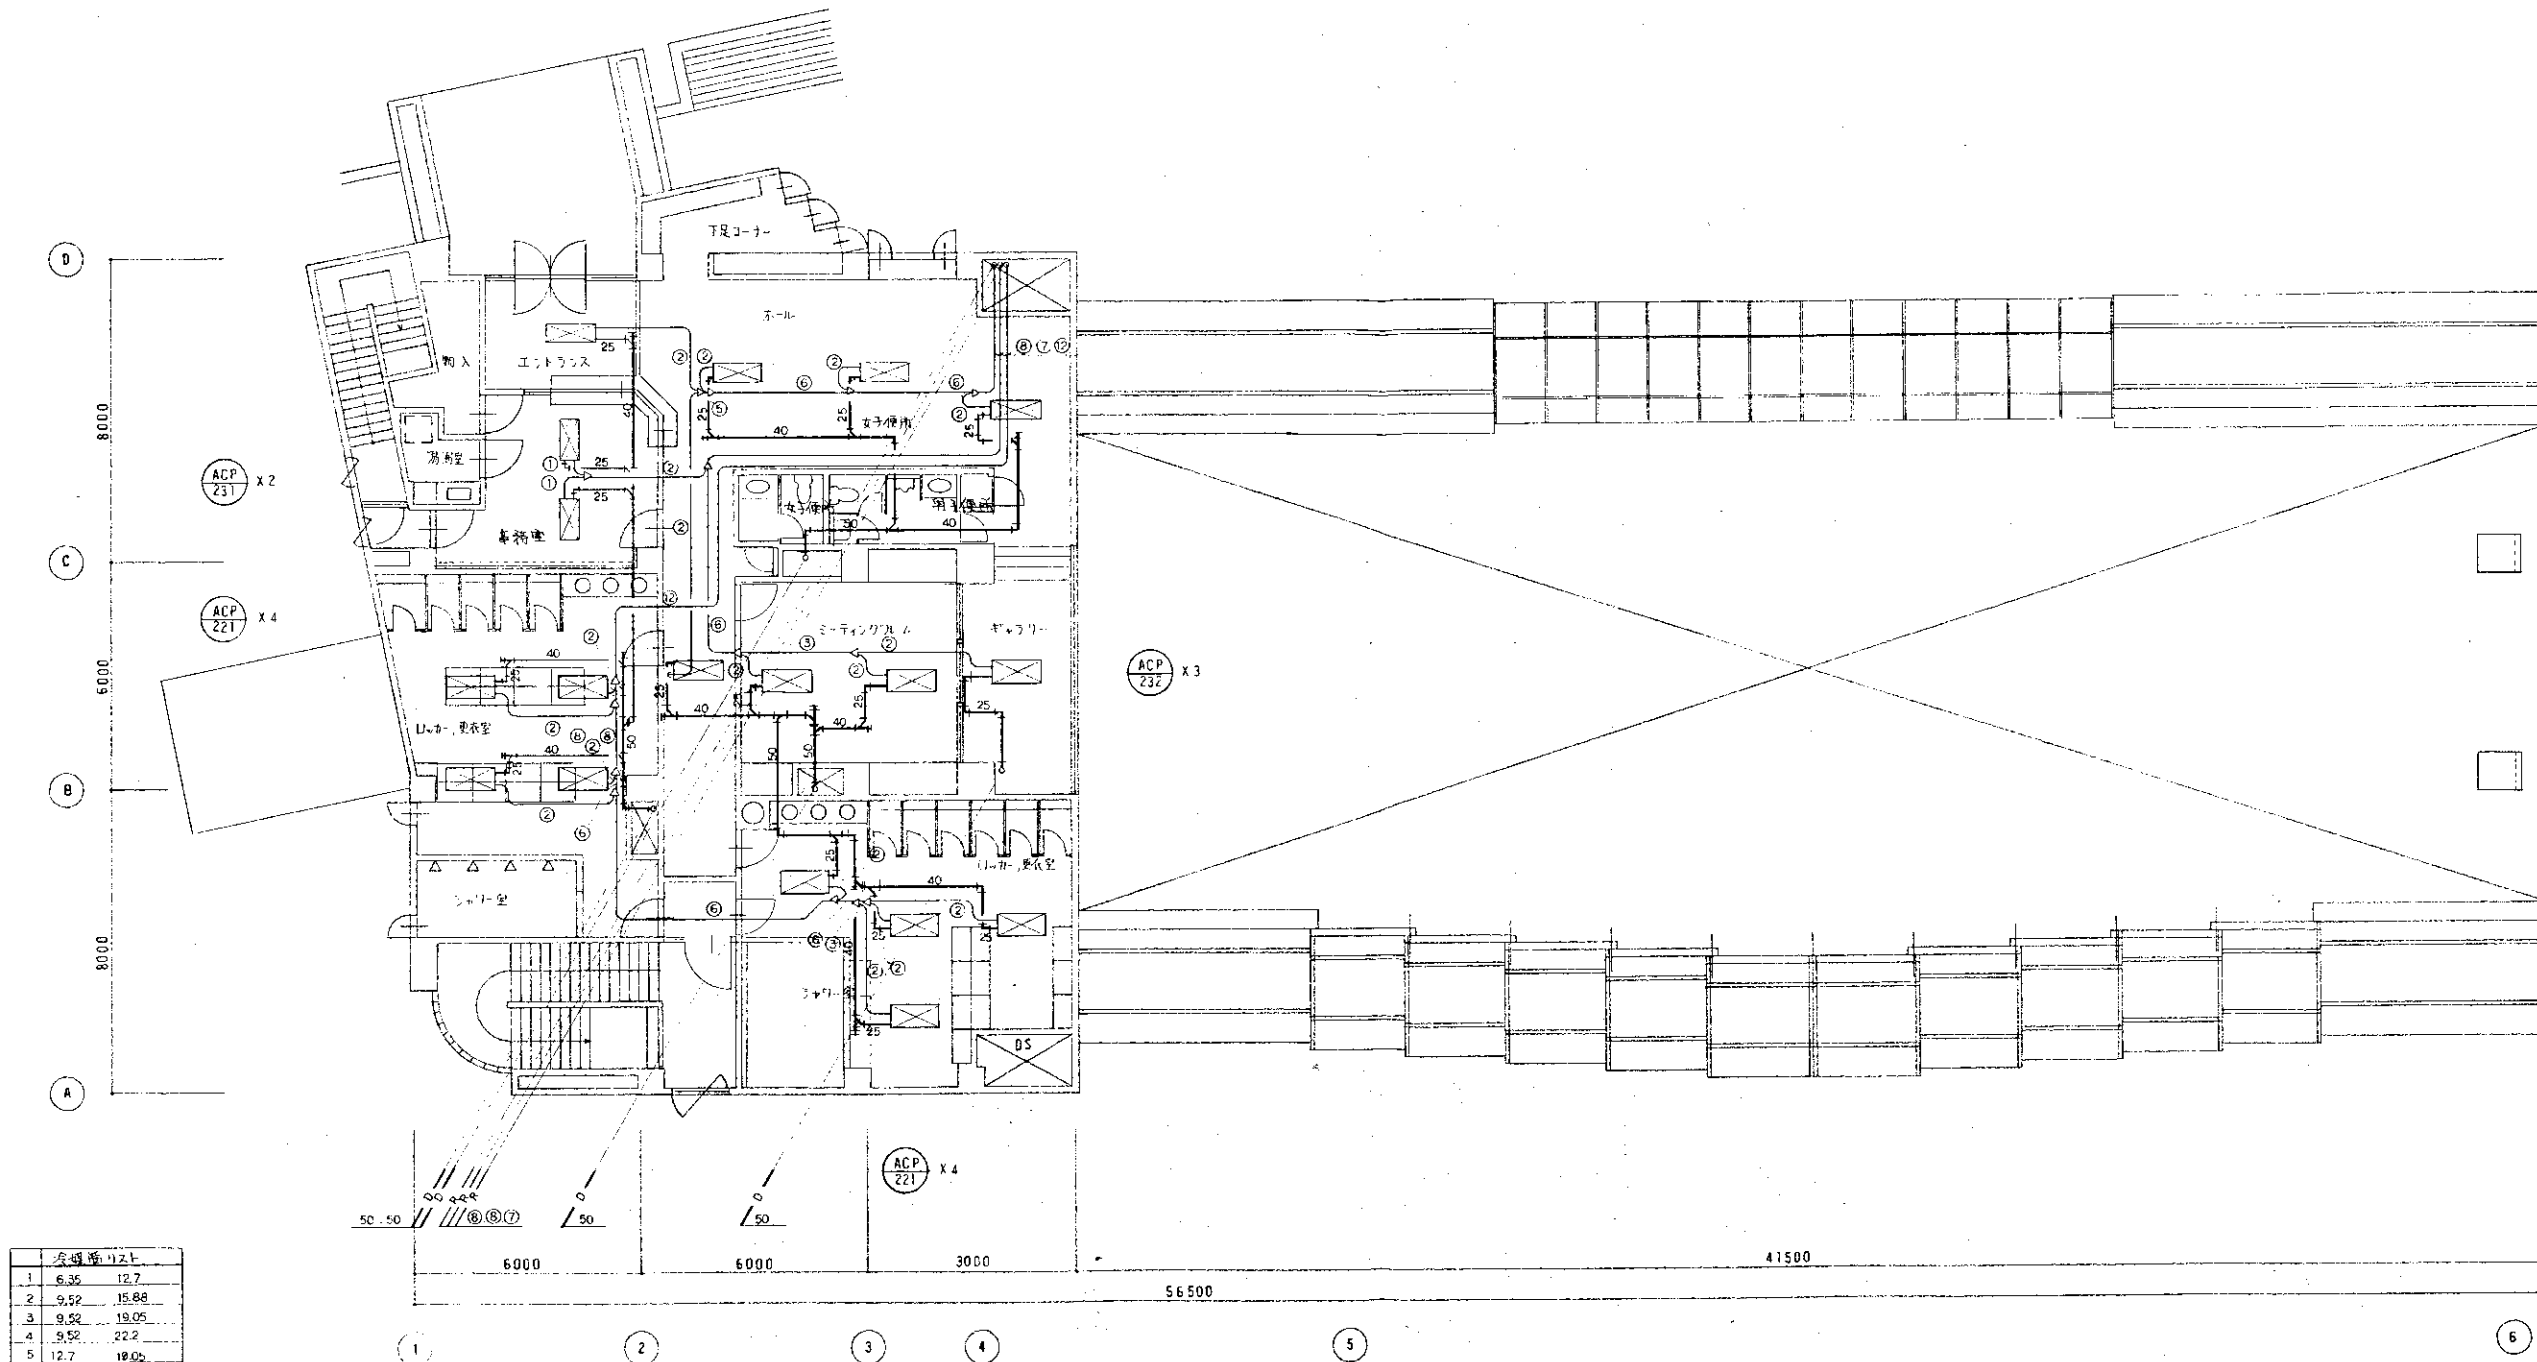

2F 配管平面図 (70-11棟) 1:100

竣工図


担当部 	図面番号 (空) - 40	(敬称)「方代常務の里」整備工事 空調設備工事 2階配管平面図 (7°-11棟)
	縮尺 1:100	設計者 一級建築士登録 第84104号 鈴木真二 
	H 7 年 10 月 日	三菱地所株式会社 一級建築士事務所

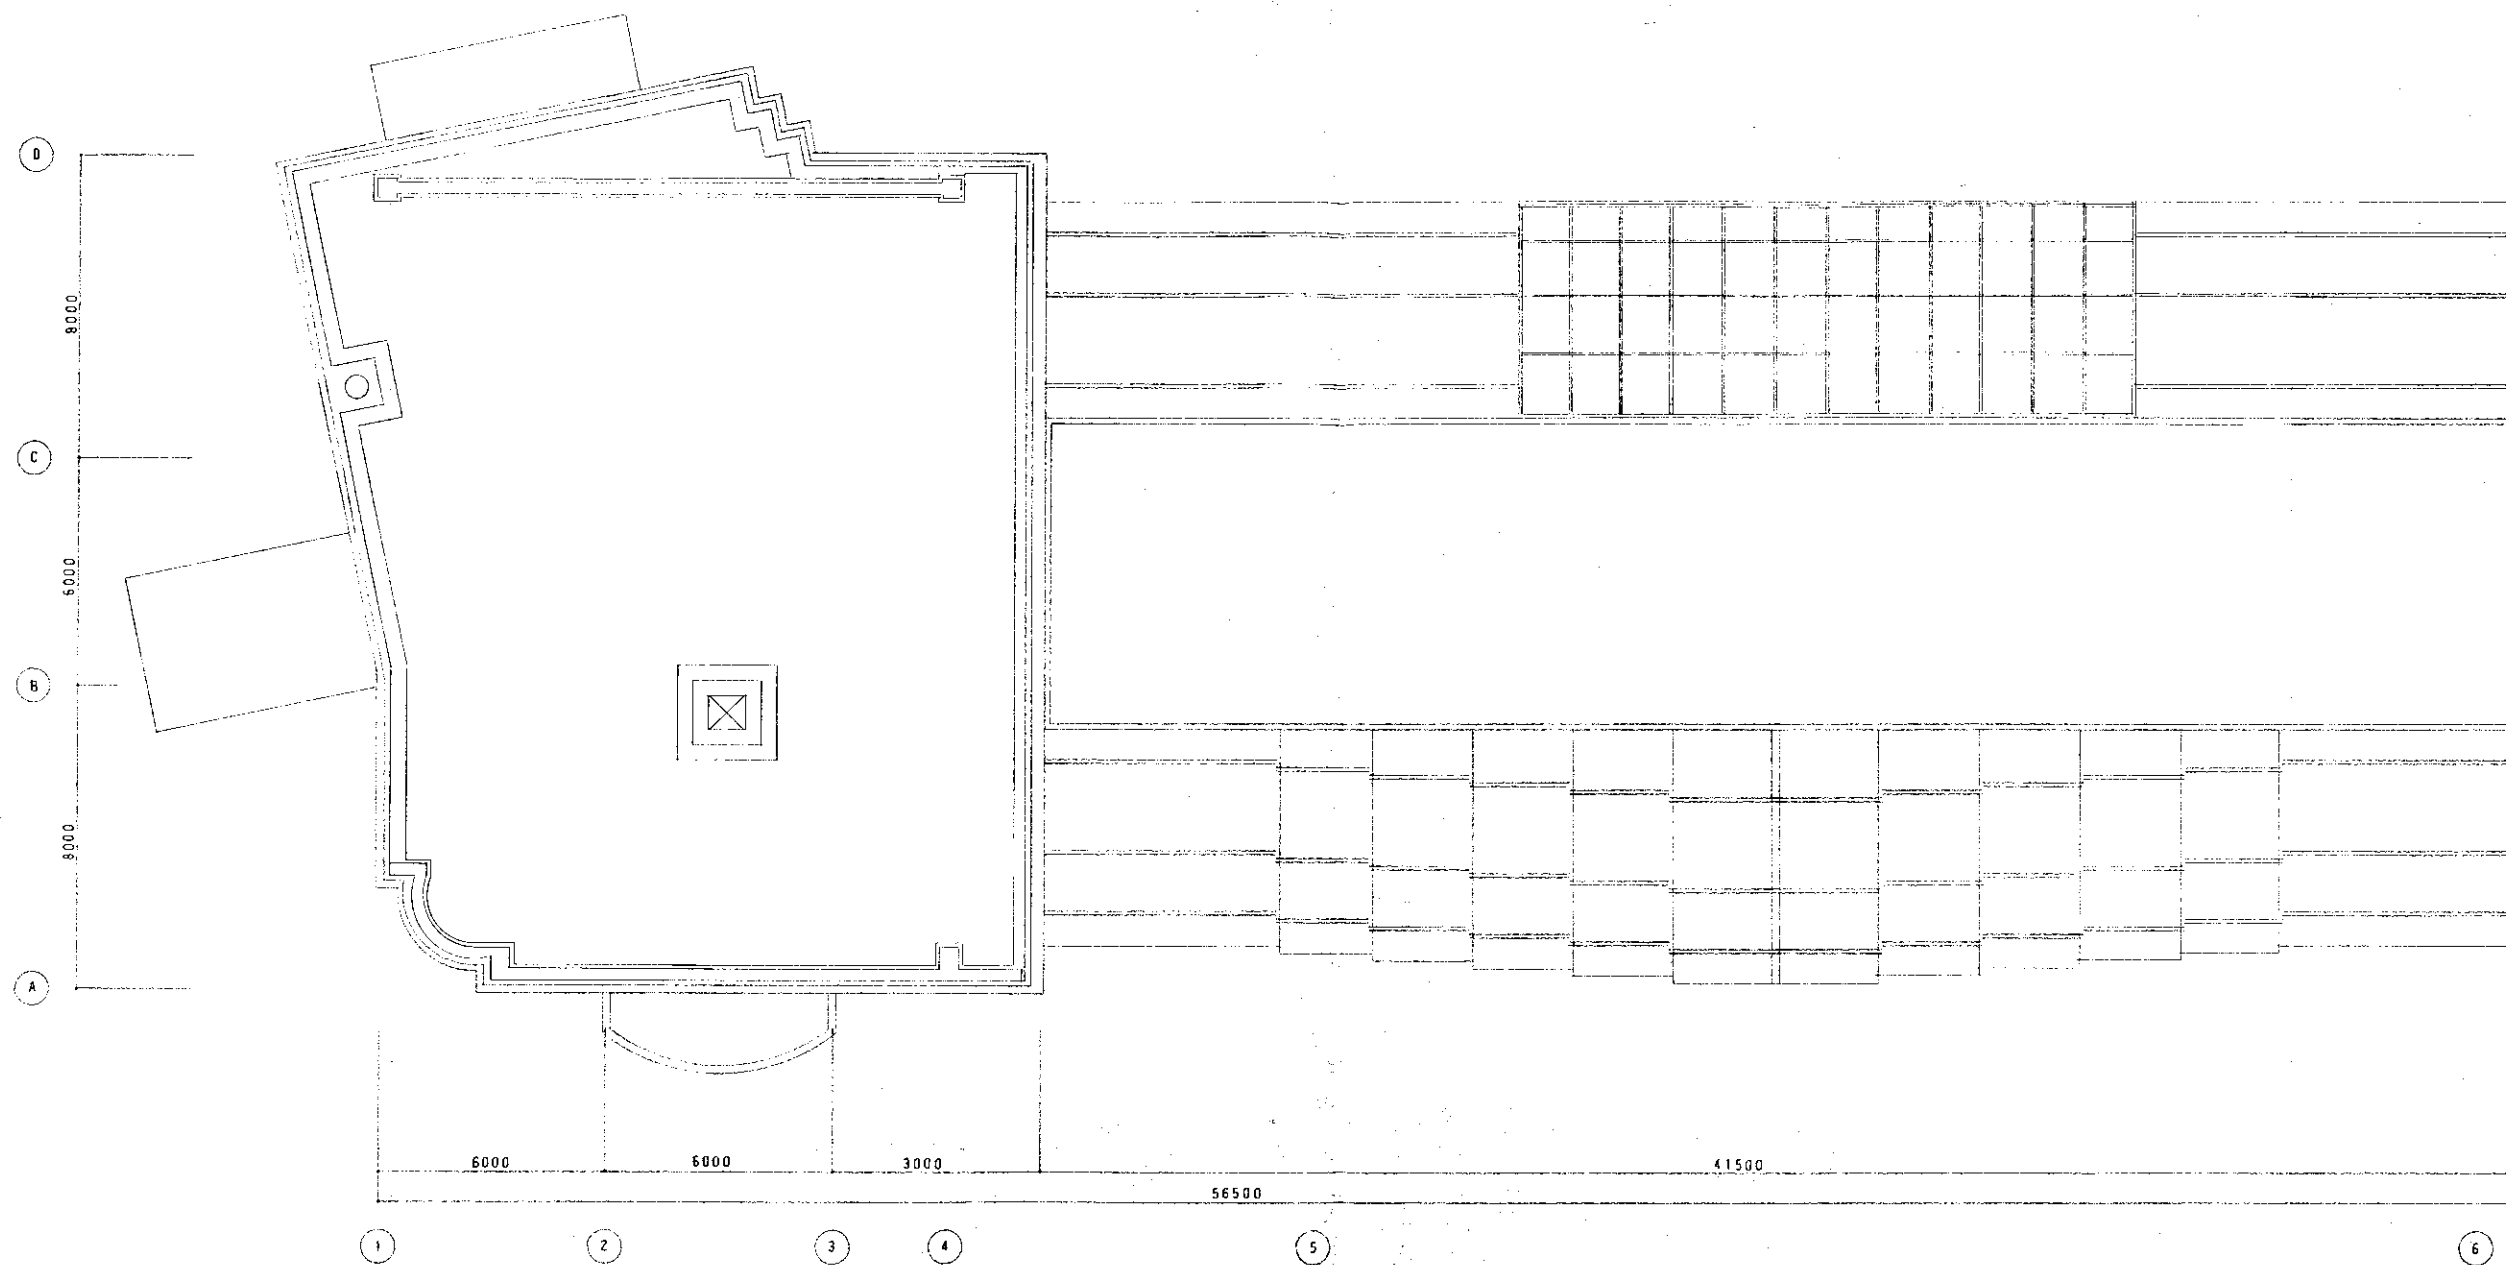

RF 配管平面図 (アール棟) 1:100

竣工図


図面番号	(改修) 万代常盤の里 整備工事
(空) - 41	空調設備工事
	R 階 配管平面図 (アール棟)
縮尺 1:100	設計者 二級建築士 鈴木真二
H7 年 10 月 日	三菱地所株式会社 一級建築士事務所

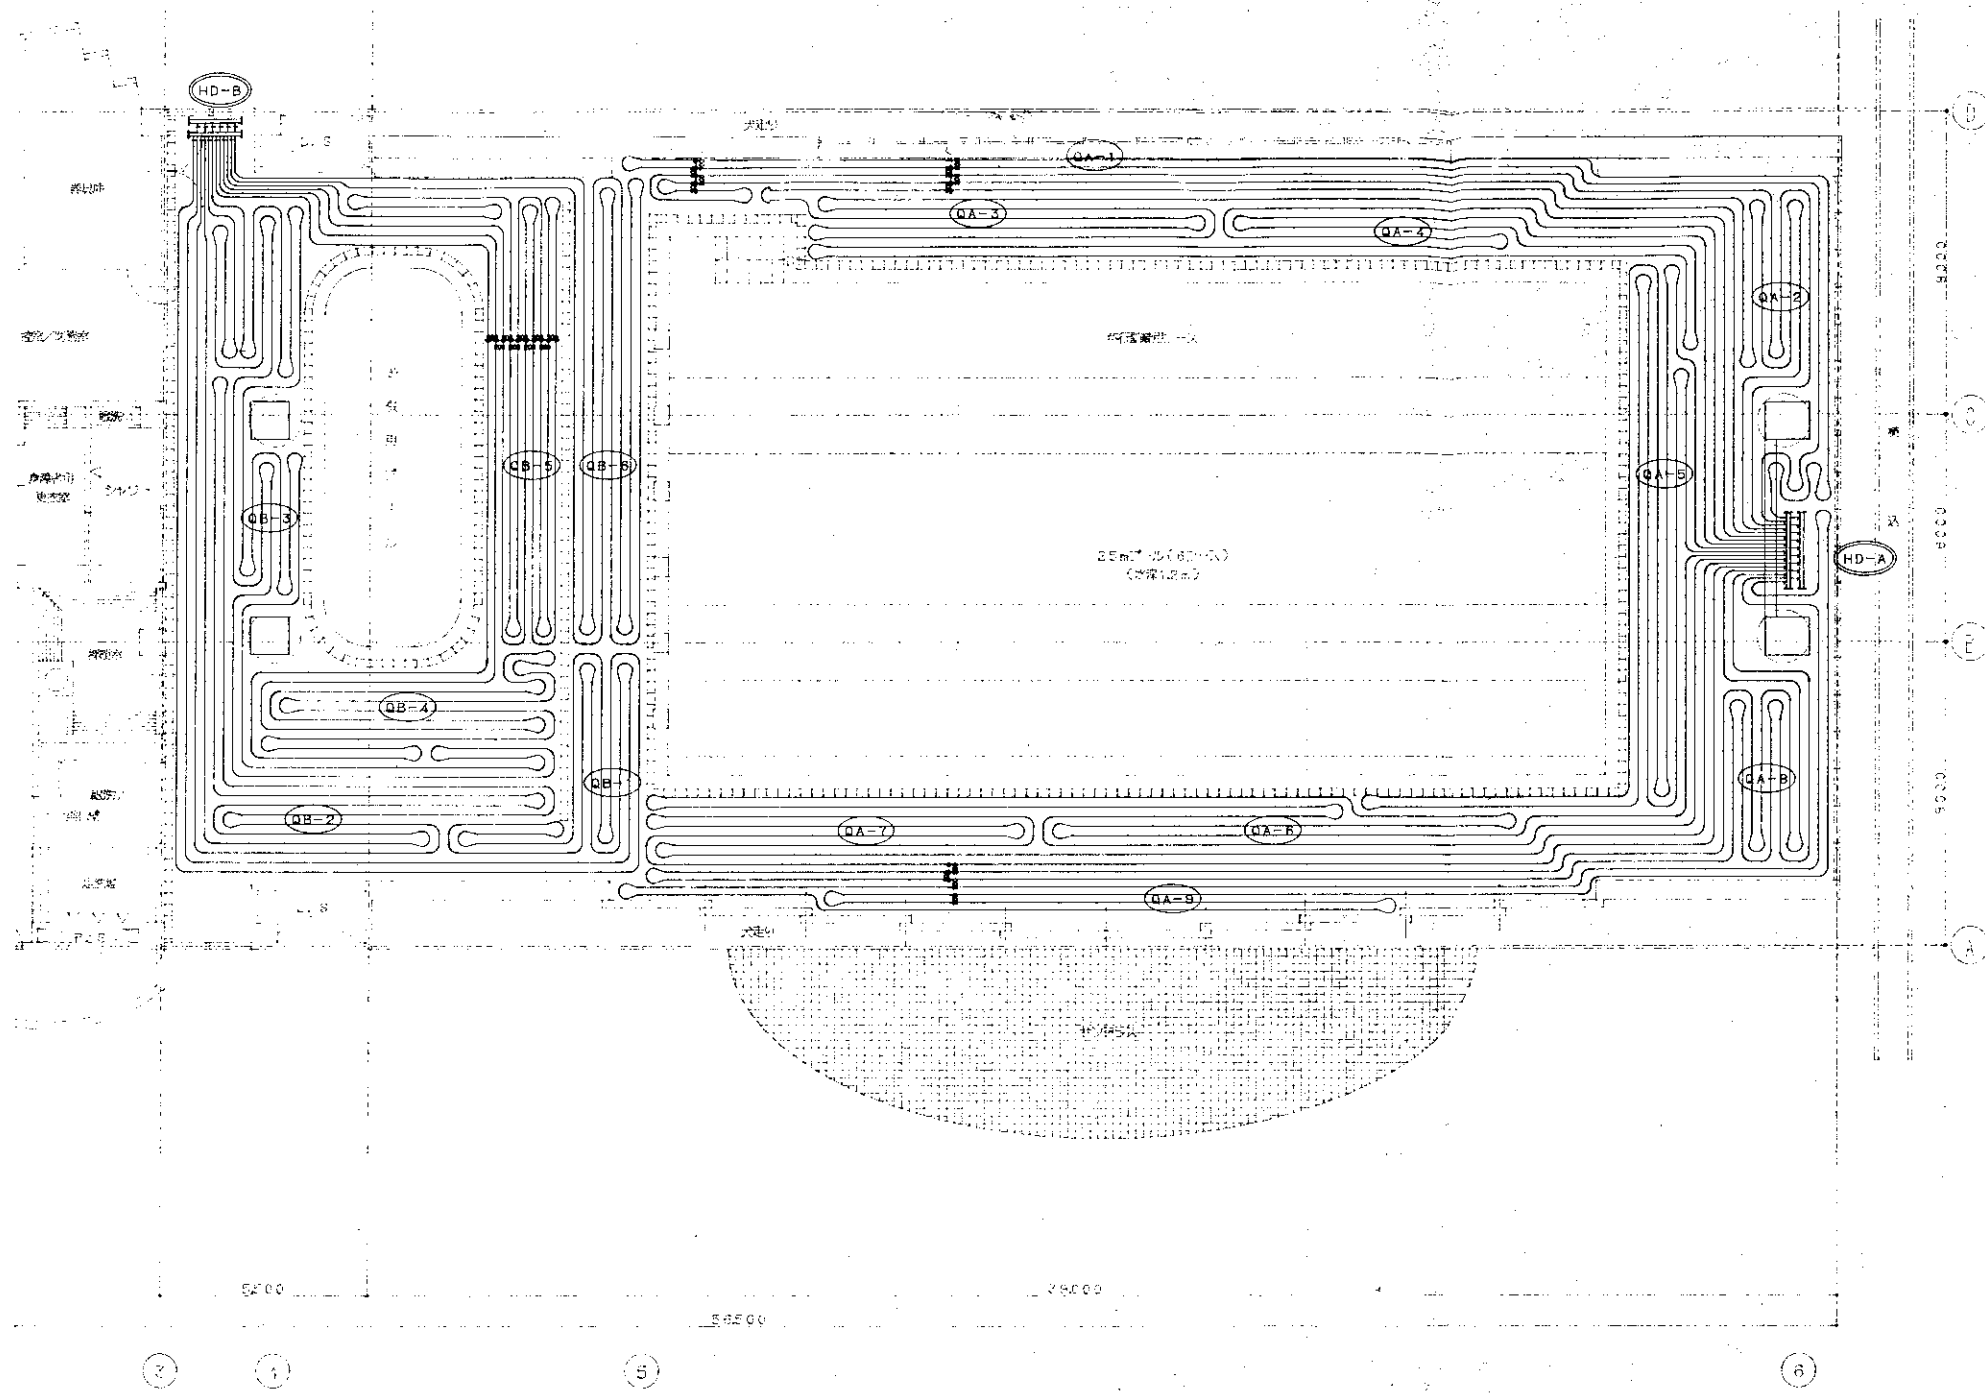

床暖房設備仕様


対象	(単位)	プールサイド		合計
放熱量	kcal/h	28,125	18,750	46,875 kcal/h
布設面積	m ²	281.25	187.50	468.75 m ²
パイプ長	m	1,125	750	1,875 m
流量	ℓ/min	78.3	52.2	130.5 ℓ/min
単位放熱量	kcal/h・m ²	100	100	
パス名		QA-1~QA-9	QB-1~QB-6	
パス長	m	125	125	
パス流量	ℓ/min	8.70	8.70	
パス数		9	6	15 パス
ヘッダー		HD-A	HD-B	2 組
		65A, 15A・9分岐, L=2000	50A, 15A・6分岐, L=1400	

パイプ曲部要領図 S=1/100

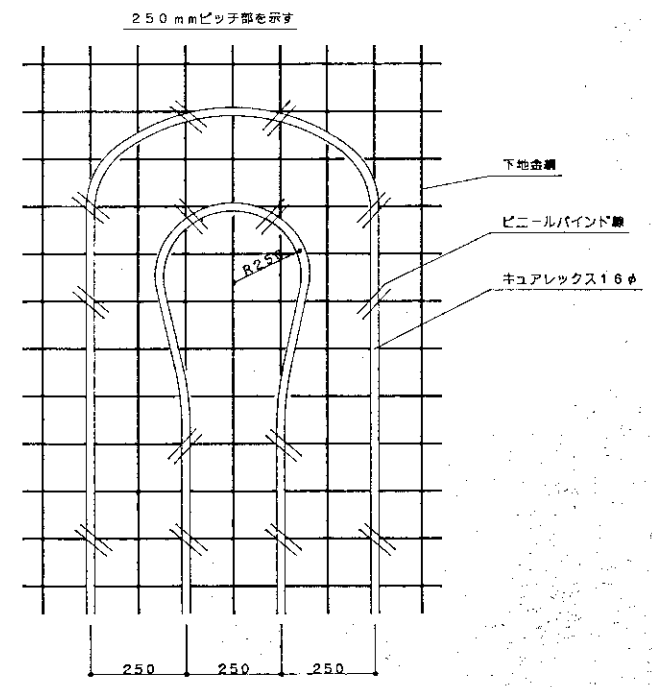


プール棟1階平面図 S=1/100

床暖房部の床断面図 S=1/4

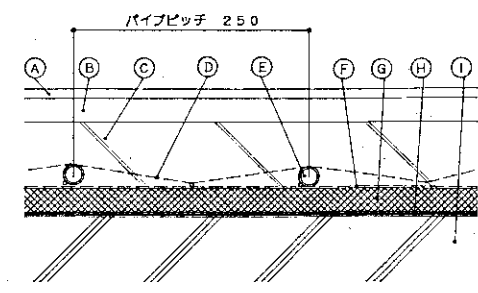



- A 床仕上材 (舗装工事)
- B モルタル (舗装工事)
- C シンダーコンクリート (舗装工事)
- D 亀甲金網 (本工事)
- E キュアレックス 16φ (本工事)
- F 下地金網 (本工事)
- G 硬質スチレンフォーム (舗装工事)
- H 防水層 (舗装工事)
- I コンクリートスラブ (舗装工事)

キュアレックス16φ断面図 N. S.

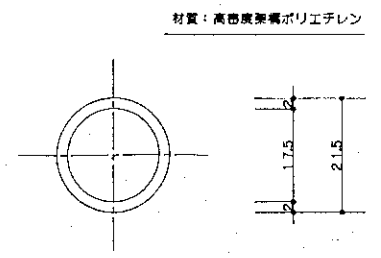


竣工図

図面番号 (空) - 42	(仮称)「万代荘開の里」整備工事 空調設備工事
縮尺 1:100	1階 床暖房平面図 (プール棟)
H 7 年 10 月 日	設計者 一級建築士 鈴木真二 第84104号
	三菱地所株式会社 一級建築士事務所

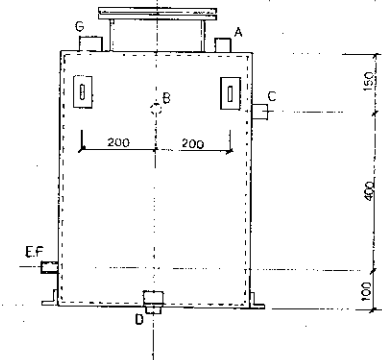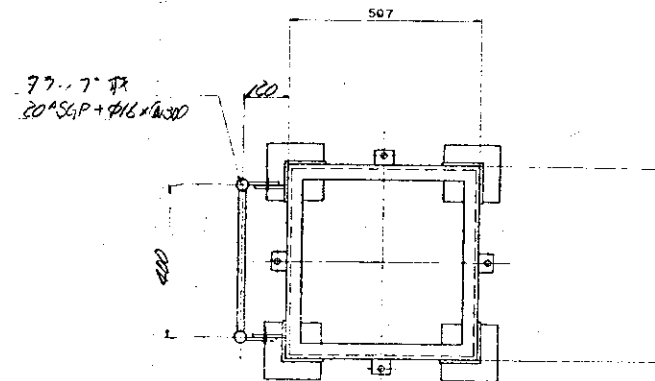

A	通気口	32 ^A
B	床油口	25 ^A
C	オーバー・フロー口	25 ^A
D	ドレン・吸油口	25 ^A
E	給油口	20 ^A
F	油面計口	15 ^A
G	フット・SW口	50 ^A

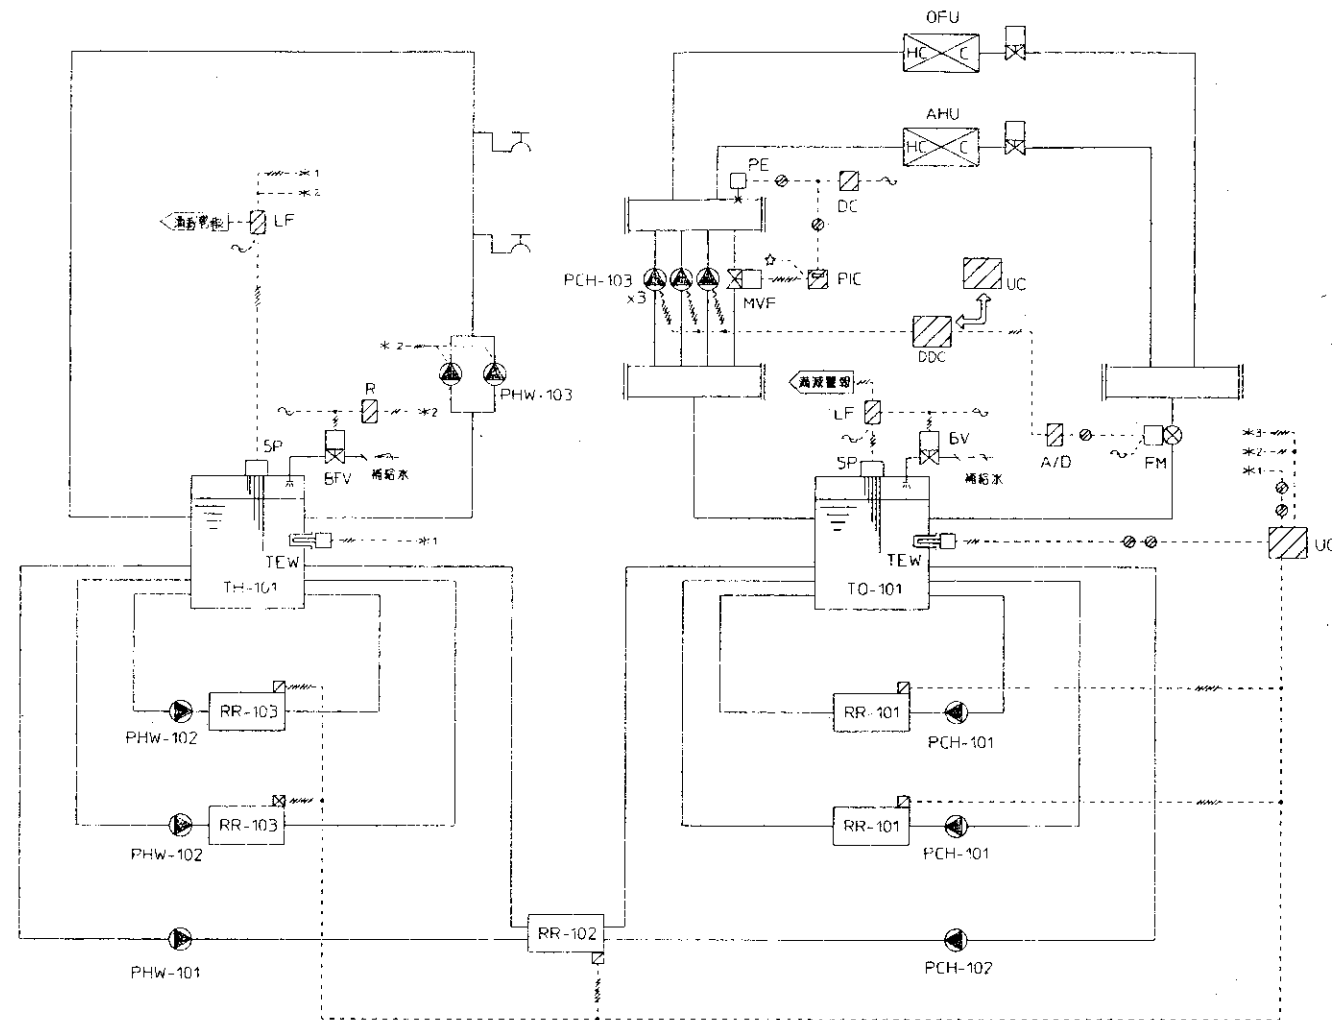


○ : 常時運転中 (数字は起動優先順位)
△ : 給湯用運転中
□ : 夜間給湯運転中

運転モード	RR-101 x2	RR-102	RR-103 x2	備考
給湯時	②	①	△	RR-102は夜間給湯による給湯運転も同時に行う。
暖房時	○	○	△	
夜間	○	○	□	

＜動作説明＞

- TO-101内温度により空冷ヒートポンプ3台 (RR-101x2, RR-102) の台数制御を行う。
(夜間時RR-102優先起動)
- TH-101内温度により空冷ヒートポンプ2台 (RR-103x2) の台数制御を行う。
上記 (1, 2) 台数制御は起動優先順位を考慮し、起動順序のローテーションを行う。又故障時は台数制御の対象外とする。
- 空冷2次熱源温度により2次ポンプ3台 (PCH-103x3) の台数制御を行う。
- 空冷送水圧力による送水ポンプ2台 (RR-101x2) の台数制御を行う。
- TO-101水位による補給水の開閉制御を行う。
- TH-101水位による補給水の開閉制御を行う。
(常時 送水圧力、水位ともに正常な場合、送水ポンプを起動)
- TH-101水位 PHW-103の水位停止を行う。
空冷ヒートポンプの熱源水 (空冷・給湯) の運転モードは左記表参照

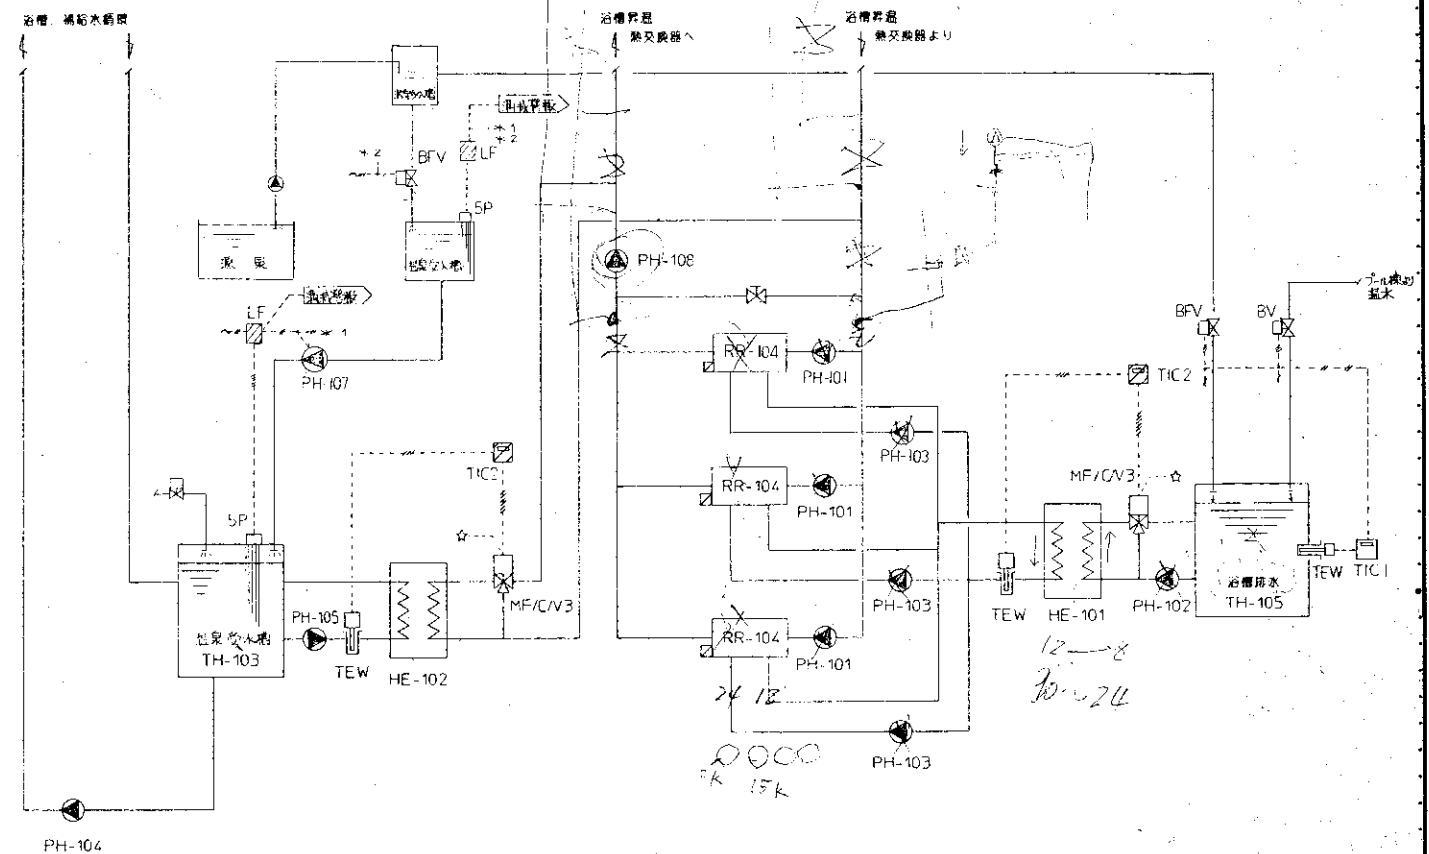

＜動作説明＞

- RR-104熱源水温度により、送水ポンプ1次ポンプ3台の台数制御を行う。
- TH-105温度により、空冷ヒートポンプの台数制御を行う (常時運転、給湯運転時)。
- TH-103内温度を一定とする時、送水ポンプ1次ポンプ3台の台数制御を行う。
- 送水ポンプの水位により、送水ポンプ2台の台数制御を行う。
- TH-103水位により PH-107 の台数制御を行う。 (送水ポンプの水位に達すると空冷停止)

竣工図

担当部

図面番号

空-45

(仮称)「万代常陸の里」整備工事

空調設備工事

自動制御設備 計表図 (1)

縮尺

H7年10月 日


設計者 第84104号 鈴木真二

三菱地所株式会社一級建築士事務所

3 浴槽昇温制御

5sets

床暖器具 2sets
 湯天機 2set
 大風呂 1set

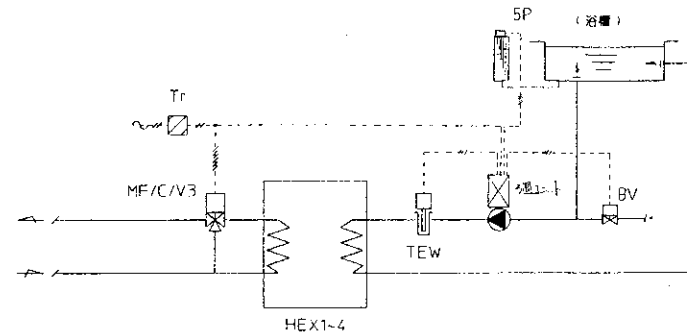


<動作説明>

1. 浴槽温度を一定とする為、熱交換器1次側3万弁のON/OFF制御を行う。(床暖器具のON/OFF制御)
2. 湯天機温度を一定とする為、湯天機2万弁のON/OFF制御を行う。

4 空調機制御(1)

2sets

ACU-104 3.4F 研修室A x2

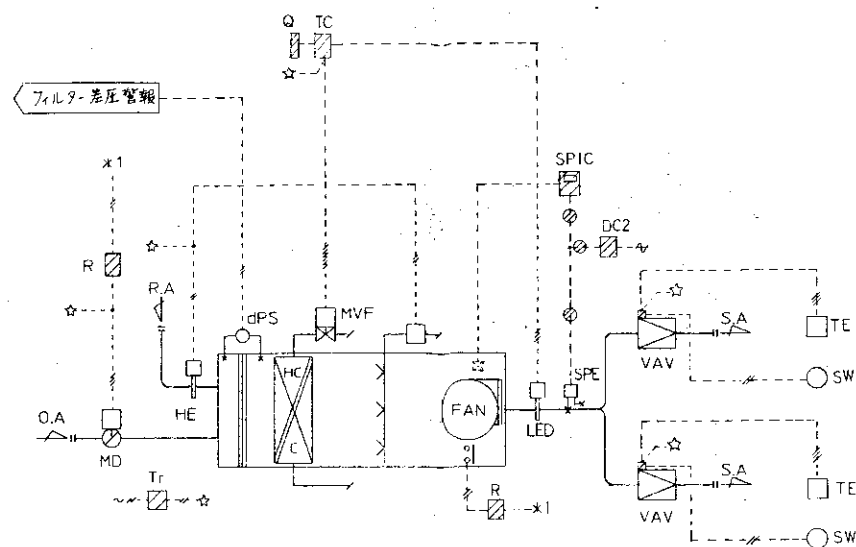


<動作説明>

1. 室内温度制御によりVAVの開度の比例制御を行う。
又、地気静圧により、ファンのインバータ制御を行う。(スイッチによりVAVのON/OFF)
2. 空調機給気温度により、冷温水コイル2万弁の比例制御を行う。
3. 室温温度により、加湿機のON/OFF制御を行う。
4. 空調機停止時のインターロック制御を行う。(外気ダンパ開、バルブ閉、加湿機OFF)

5 空調機制御(2)

1set

ACU-101 1F 大研修室

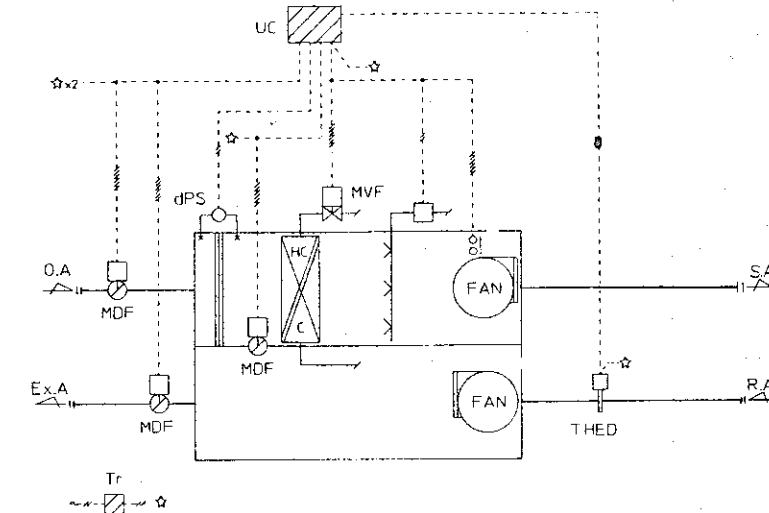


<動作説明>

1. 室内温度によりVAVの開度の比例制御を行う。
又、地気静圧により、ファンのインバータ制御を行う。(スイッチによりVAVのON/OFF)
2. 空調機給気温度により、冷温水コイル2万弁の比例制御を行う。
3. 室温温度により、加湿機のON/OFF制御を行う。
4. 空調機停止時のインターロック制御を行う。(外気ダンパ開、バルブ閉、加湿機OFF)
5. 外気温度制御を行う。(室内外気エンタルピー比較により)

6 空調機制御(3)

1sets

ACU-105 5F 研修室B

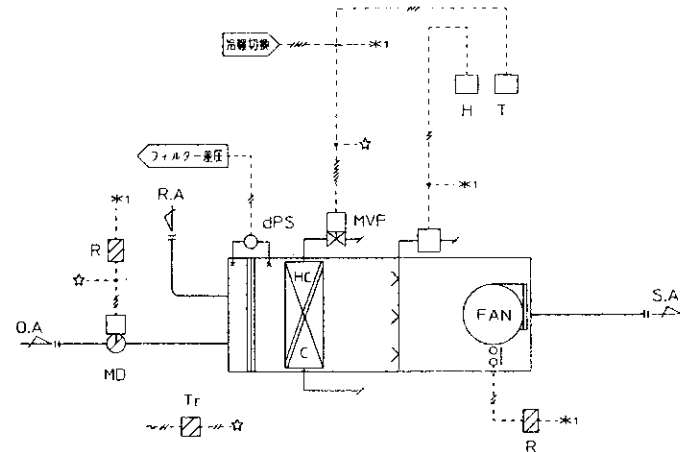


<動作説明>

1. 室内温度により冷温水コイル2万弁の比例制御を行う。
2. 室内温度により加湿機のON/OFF制御を行う。
3. フィルター差圧警報を中央へ出力する。
4. 空調機停止時のインターロック制御を行う。(外気ダンパ開、2万弁閉、加湿機OFF)

7 空調機制御(4)

1set

ACU-102 1F ホール

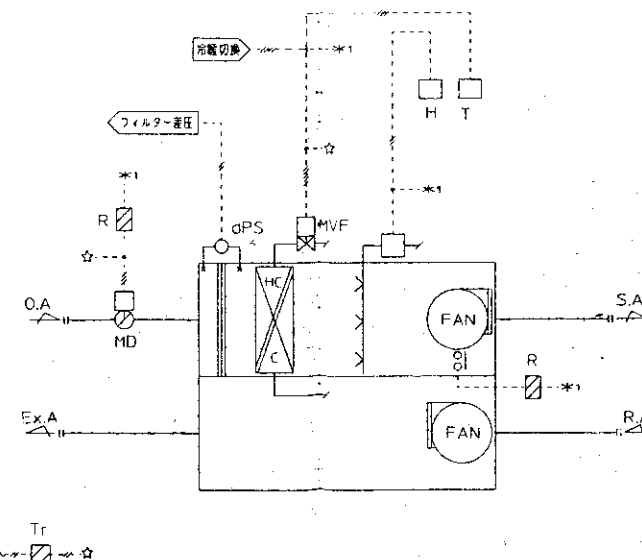


<動作説明>

1. 室内温度により冷温水コイル2万弁の比例制御を行う。
2. 室内温度により加湿機のON/OFF制御を行う。
3. フィルター差圧警報を中央へ出力する。
4. 空調機停止時のインターロック制御を行う。
(外気ダンパ開、2万弁閉、加湿機OFF)

8 パッケージ制御(1) ACP-180

1SET

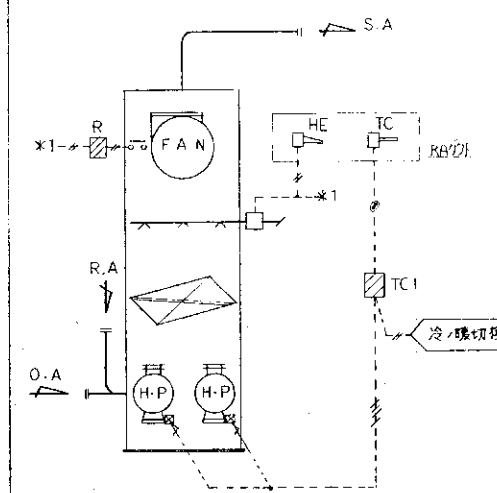


制御項目

1. 室温温度によりコンプレッサ2台のON/OFF(2段)制御を行う。
2. パッケージ停止時の加湿機のインターロック制御を行う。

9 パッケージ制御(2) ACP-160

1SET

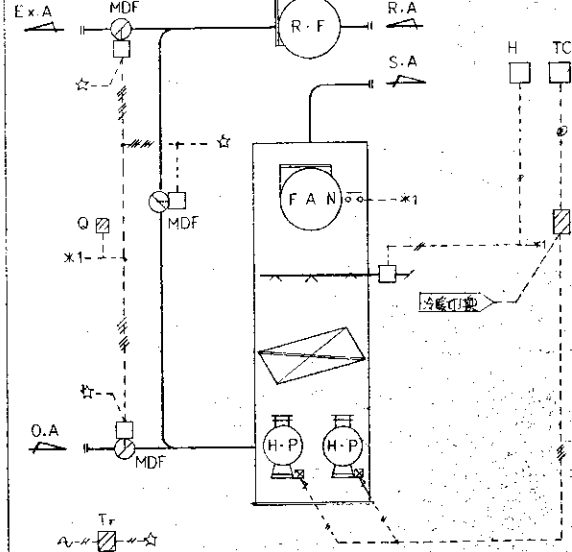

制御項目

1. 室内温度により、コンプレッサのON/OFF(2段)制御を行う。
2. 室内温度により、加湿機のON/OFF制御を行う。
3. パッケージ停止時のインターロック制御を行う(H.P.加湿機、MDF)
4. 温度設定により、バルブの開閉の比例制御を行う。

竣工図

担当部

図面番号

空-46

(仮)「近代赤十字」整備工事

空調設備工事

自動制御設備 計装図(2)

縮尺

H7年10月


設計者 第一級建築士 鈴木真二

三菱地所株式会社一級建築士事務所

9 外調機制御 (1)

5 s e t s

- ・ ACU-107 1F デーサービス
- ・ ACU-110 3~6F 宿泊室x4

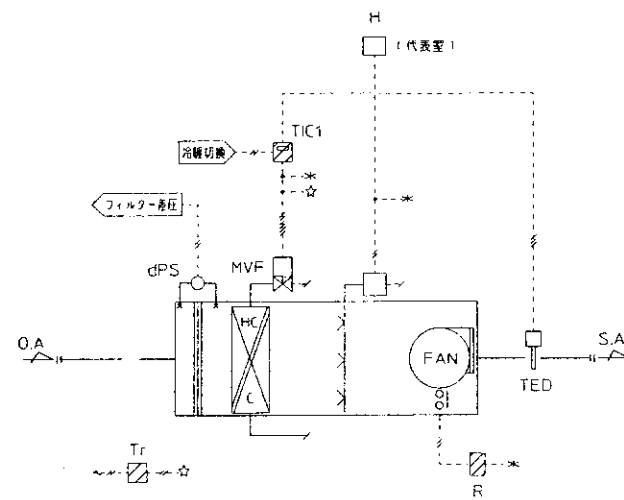


制題項目

1. 給気温度により冷温水コイル2万弁の比例解凍を行う。
2. 室内温度（代表室）により加湿機のON/OFF制御を行う。
3. フィルター差圧警報を中央へ出力する。
4. 外気熱停止時のインターロック制御を行う。（2万弁閉、加湿器OFF）

10 外調機制御 (2)

3 sets

ACU-108	1F	浴室x2
ACU-109	1F	厨房

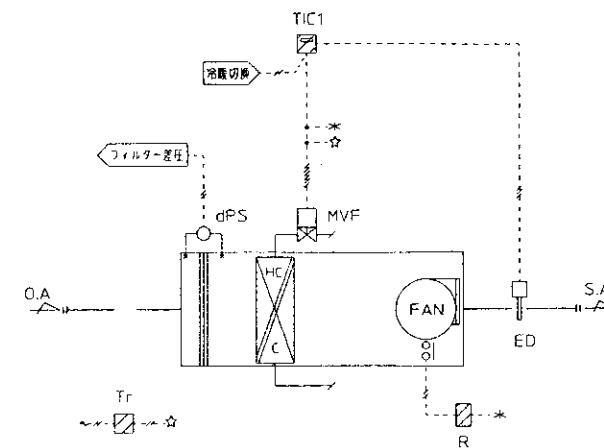


制題項目

1. 給気温度により冷温水コイル2万井の比例制御を行う。
2. フィルター差圧警報を中央へ出力する。
3. 外潤滑停止時のインターロック制御を行う。(2万井側)

11 ファン発停制御 (1)

1 set

BIF 機械案

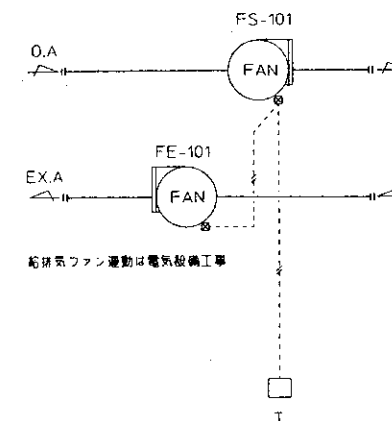

< 動作說明 >


1. 機板室内温度により、絶排気ファン（連動）の発停を行う。

12 ファン発停制御 (2)

VF-121, 122.

2 sets

EV機房室-1
EV機房室-2

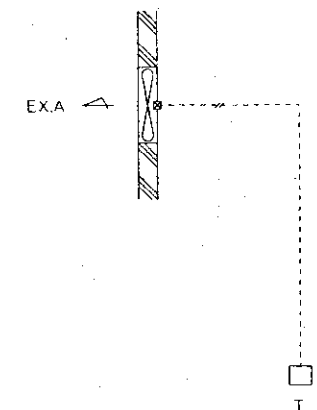


< 動作説明 >

1. EV機械室内温度により、ファンの発停制御を行う。

13 計測


(醫 治 研 修 稿)

i s e t

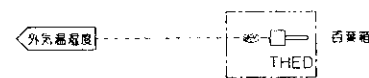

14 ファンコイル制御

47 sets

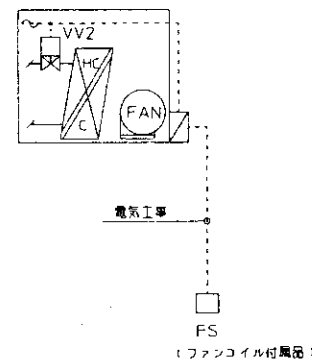

＜動作説明＞

1. ファンコイル停止時冷温水コイル2万弁を閉とする、(インターロック)

竣工图

15 真空温水ヒーター廻り制御 (プール機) 1set	16 オイルタンク廻り制御 (プール機) 1set	17 空調換制御 (プール機) 1set	
<動作説明> 1. 空位検出監視を行う。 2. 故障時ヒーター停止制御を行う。	<動作説明> 1. フロートによるレベル監視及びポンプ故障制御を行う。 2. 逆流防止電磁弁制御を行う。	制御項目 1. 露点温度により湯水3方弁の比例制御を行う。 2. フィルタ差圧警報を中央へ出力する。 3. 空調機停止時のインターロック制御を行う。(外気タンク用)	
19 加熱制御 (1) (プール機) 1set	20 加熱制御 (2) (プール機) 1set	21 床暖房制御 (プール機) 2sets	22 貯湯槽制御 (プール機) 1set
<動作説明> 1. プール加熱用熱交換器2次側入口温度(プール内温度)により、1次側3方弁の比例制御を行う。	<動作説明> 1. 補給水加熱2次側送水温度により、熱交換器3方弁の比例制御を行う。	<動作説明> 1. 床面内温度により、床暖房水バイパス3方弁の比例制御を行う。	<動作説明> 1. 貯湯槽内温度によるポンプ故障制御を行う。
図面番号 ④ 空-48 縮尺 H 7 年10月 日 担当部 竣工図			

竣工図



(取組) 万代常備の里多機工事
 空調設備工事
 自動制御設備 計装図 (4)
 設計者 鈴木真二
 三菱地所株式会社 一級建築士事務所

自動制御機器表

記号	名称	形 式	備 考
T	室内型温度検出器	T9055B	
TE	室内型温度検出器	T7090D	
TEW	室内型温度検出器	PT310	ダクト用 配管用
THEO	室内型温度検出器	RHS302	
TS	平面温度検出器	PT160-W	
SPE	放射状温度検出器	PY7000C	
H	室内型湿度検出器	H615A	
HE	室内型湿度検出器	H69A	
GPS	客圧スイッチ	MS61	
LI	油面計	WR0-5P	
LR	表面温度計	FBS-1J	
SM	湿度センサー	SI-400F	
ED	感震装置		メーカー別
FM	電圧検出器	FEG-S	
A/D	アナログ入力変換器	RY7100A	
LF	表面温度センサー	61-3P/4P/5P	
PE	圧力検出器	PY7100A	
PIC	圧力指示器	R31	
TIC1	デジタル指示器	R31	
TIC2	デジタル指示器	R21	
SPIC	デジタル指示器	R21	
UC	ユニットコントローラ	WY7211	
DDC	制御器	YT20-C	
MD	ダンパ制御器	MY6040A	
MDF	ダンパ制御器	MY6040A/QY9000A	
MF	モジュラーユニット	M904F	
C	センサー	C455C	
D	センサー	Q455D	
V3	3万ボルト	V5065A	
SVO	オイル用電圧計	MP110	
MV	電動2万ボルト	VY5110A/B	
MVF	電動2万ボルト	VY5110A	
MVF2	電動2万ボルト	VY5110B	
MVE	電動2万ボルト	VY5120	
BV	電動ボルト	VY6100C	
VV2	電動ボルト	VY6011	
Q	最小電圧設定器	Q406B	
BITV	電動バタフライ	EK200	
DC	DC24V電源	S82K	
DC2	DC24V電源	S82K	
Tr	トランス	AT72-1	
R	補助リレー		
SW	スイッチ		

バルブ口径表

系 統 名	弁記号	弁 種	弁 径 (mm)	P (kg/cm ²)	ΔP (kg/cm ²)	CV	口径 (A)	備 考
< 併設機 >								
空調機2次ポンプバイパス2万ボルト	MVF	弁開水	640		1.7	37.7	40	
空調機2次ポンプバイパス2万ボルト	FM	弁開水	1920				150	
給湯用電圧2万ボルト	MVE/O	弁開水					50	
給湯用水用ボルト (TQ-101)	BV	弁開水					40	
給湯用水用ボルト (TH-101)	BFV	弁開水					80	
< 併設機 >								
熱交換機3万ボルト (HE-201)	V3	弁開水	120		0.3	15.4	32	
熱交換機3万ボルト (HE-101)	V3	弁開水	350		0.3	44.8	50	
熱交換機3万ボルト (HE-102)	V3	弁開水	72		0.3	9.2	25	
熱交換機3万ボルト (HE-103)	V3	弁開水	72		0.3	9.2	25	
熱交換機3万ボルト (HE-104)	V3	弁開水	584		0.3	74.8	80	
熱交換機3万ボルト (HE-105)	V3	弁開水	715		0.3	91.5	80	
熱交換機3万ボルト (HE-106)	V3	弁開水	50		0.3	6.4	25	
熱交換機3万ボルト (HE-107)	V3	弁開水	50		0.3	6.4	25	
< 併設機 >								
空調機2万ボルト (ACU-101)	MVF	弁開水	164		0.3	21	32	
空調機2万ボルト (ACU-102)	MVF	弁開水	192		0.3	24.6	32	
空調機2万ボルト (ACU-103)	MVF	弁開水						
空調機2万ボルト (ACU-104)	MVF	弁開水	77		0.3	9.9	20	x2
空調機2万ボルト (ACU-105)	MVF	弁開水	85		0.3	10.9	25	
空調機2万ボルト (ACU-106)	MVF	弁開水	114		0.3	14.6	25	
空調機2万ボルト (ACU-107)	MVF	弁開水	111		0.3	14.2	25	
空調機2万ボルト (ACU-108)	MVF	弁開水	183		0.3	23.4	32	x2
空調機2万ボルト (ACU-109)	MVF	弁開水	600		0.3	76.8	65	
空調機2万ボルト (ACU-110)	MVF	弁開水	57		0.3	7.3	20	x4
< 併設機 >								
ファンコイル制御用2万ボルト	VV2	弁開水					15	x47
< 併設機 >								
オイルタンク遮断防止用2万ボルト (遮断)	SVO	A開水					25	x2
オイルタンク遮断防止用2万ボルト (遮断)	SVO	A開水					25	
< 併設機 >								
プール加熱器3万ボルト	V3	弁開水	600		0.3	76.8	80	
空調機2万ボルト (ACU-101)	V3	弁開水	1160		0.3	148.5	100	
空調機2万ボルト (ACU-102)	V3	弁開水	100		0.3	12.8	32	
< 併設機 >								
プール加熱器3万ボルト	V3	弁開水	450		0.3	57.6	65	
プール加熱器3万ボルト	V3	弁開水	80		0.3	10.2	25	
< 併設機 >								
床暖房用3万ボルト	V3	弁開水	52.2		0.3	6.7	25	
床暖房用3万ボルト	V3	弁開水	78.3		0.3	10	25	
< 併設機 >								
空調機2万ボルト (ACU-201)	V3	弁開水	1160		0.3	148.5	100	

壁寸法表

壁 名	形 状	参考寸法			取組系統名	備 考
		W	H	D		
RSK-11	壁掛	500	600	—	ACU-102, 107, 108, 111	取組機あり
RSK-21	壁掛	600	900	—	ACU-101, 103, 109, キュービクル	
RSK-41	壁掛	500	600	—	ACU-104, 105, 106, 110	
CPK-R1	自立	1100	2150	500	空調機2万ボルト	
CPK-B1	自立	800	2150	500	空調機2万ボルト	
CPP-1	自立	700	2350	350	プール機	
CPO-11, 12	壁掛	300	600	—	空調機2万ボルト	取組機あり

凡例

IV2"	
AC100V or 200V	
ファンインク - ロック	
シールド付ケーブル	
現場管内取付機器	

竣工図

担当部

図面番号
(空) - 49

(仮称)「万代常備の里」整備工事

空調設備工事

自動制御設備 機器表, バルブ口径表


縮尺

設計者 鈴木真二


H7年10月 日

三菱地所株式会社 一級建築士事務所

中央監視盤 参考図

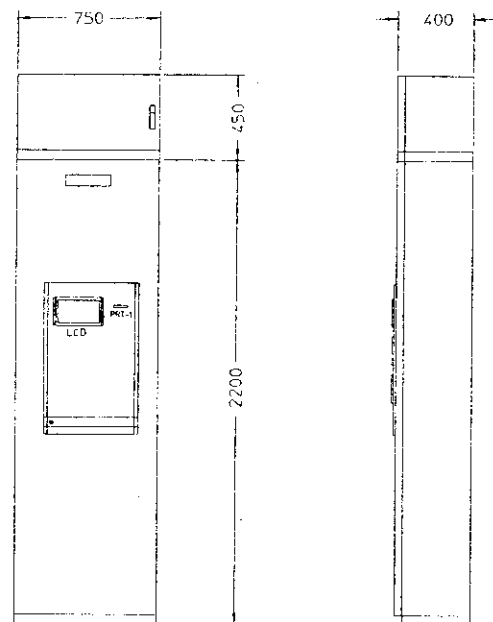


システム構成図

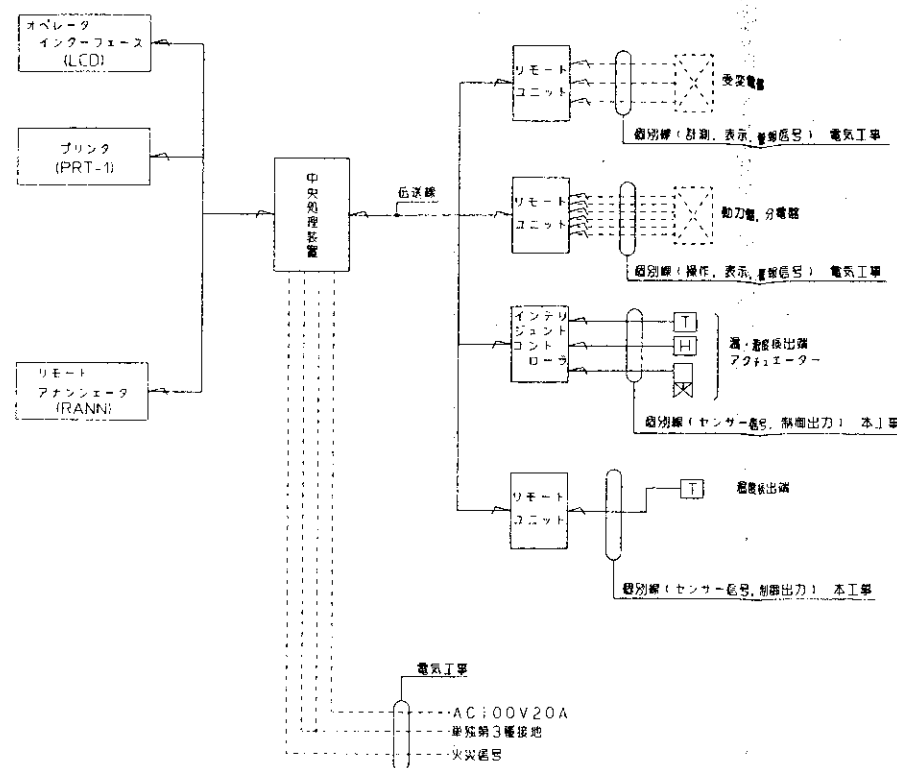


中央監視機能表

機器名称	システム機能	機器仕様
中央処理装置	1) マイクロプロセッサで構成し、機能はソフトウェアで処理する。 2) 周辺機器の動作制御を行う。 3) 警報検出及び警報の正常復帰検出 4) 状態変化の検出 5) スケジュール制御 6) イベントプログラム制御 7) テナントカレンダー制御 (50 カレンダー) 8) 火災プログラム (火災時指定動力の停止) 9) 警報プログラム (警報時指定動力の動作起動) 10) 日常照明制御動作 11) アナログ値 (温度など) の計測 12) アナログ値の上下限警報監視 13) 事故履歴検出/投入回数検出監視表示 14) 自己点検 (システムチェック、電源エラーチェック)	管理点数 : 200点 主記憶装置 : 1Cメモリ 接地条件 : 第3種接地接地 供給電源 : AC100V/200V, 50/60Hz 最大200VA 電源断保護 : 停電後100時間のデータメモリ 及びカレンダー動作 周囲条件 : 5~40℃, 20~80%RH システム入出力 : システム出力 (システム異常、警報、警報解除、火災警報) システム入力 : 警報状態、日常点検、火災
オペレータ インターフェイス (LCD)	1) タッチパネルによりデータの表示、操作、警報確認を行う。 (システム運用として、パスワードによる操作制限、適用区分設定機能を有する) 2) 各種警報プログラムの変更を行う。 3) 各種警報の検出としてアドレス、名称、単位、状態を表示する。 (ハイアラーム画面、グループ画面、プログラム画面、一覧画面、アラーム画面を構成できるものとする。) 4) 画面には年月日、曜日、時刻を必要時表示する。 5) 画面にはオペレーションガイド表示を行う。 6) 操作支援メッセージ表示	形式 : バックライト付大型LCD, 10" 相当 表示文字 : 英、数、カナ、漢字、記号、絵文字 (アイコン) 表示色 : 白黒/黒文字/白地 操作部 : 表示部上全面タッチパネル : LCD自動消去
プリンタ (PRT-1)	1) システムと連動し、異常発生時、警報、状態変化、アナログ上下限に、そのポイントの名称、データ、時刻を印字する。 2) 自動及び手動による各種操作に対して名称、データ (デジタル値、アナログ値)、時刻を印字する。 (警報、状態変化、一覧)	形式 : 熱転写ドットマトリクス 印字文字種 : 英、数、カナ、漢字 印字色 : 黒 印字数 : ANK 40字/行
リモート アナリシス (RANN-A)	1) 警報表示部に時刻又は、計測値、警報値、最終OFF時刻等を表示する。 2) 遠隔地より警報、状態、警報値の状態を常時表示する。 3) 遠隔地より警報値の自動制御動作を行う。 4) 遠隔地より 最終OFF時刻の変更操作を行う。	警報表示部 : 7セグメント, 6桁 操作部 : 起動/停止、最終OFF時刻変更 ランプテスト等 警報表示灯 : LED, 2灯 (赤、緑) / 点 RANN-A : 40点
伝送線	1) リモートユニットと中央監視盤間のデータ伝送線。	IPEV-S 0.9 x 1P 相当

リモートアナリシス (パネル)

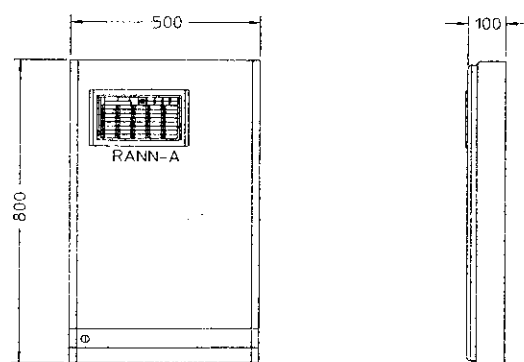

DDC・リモート入出力回路図

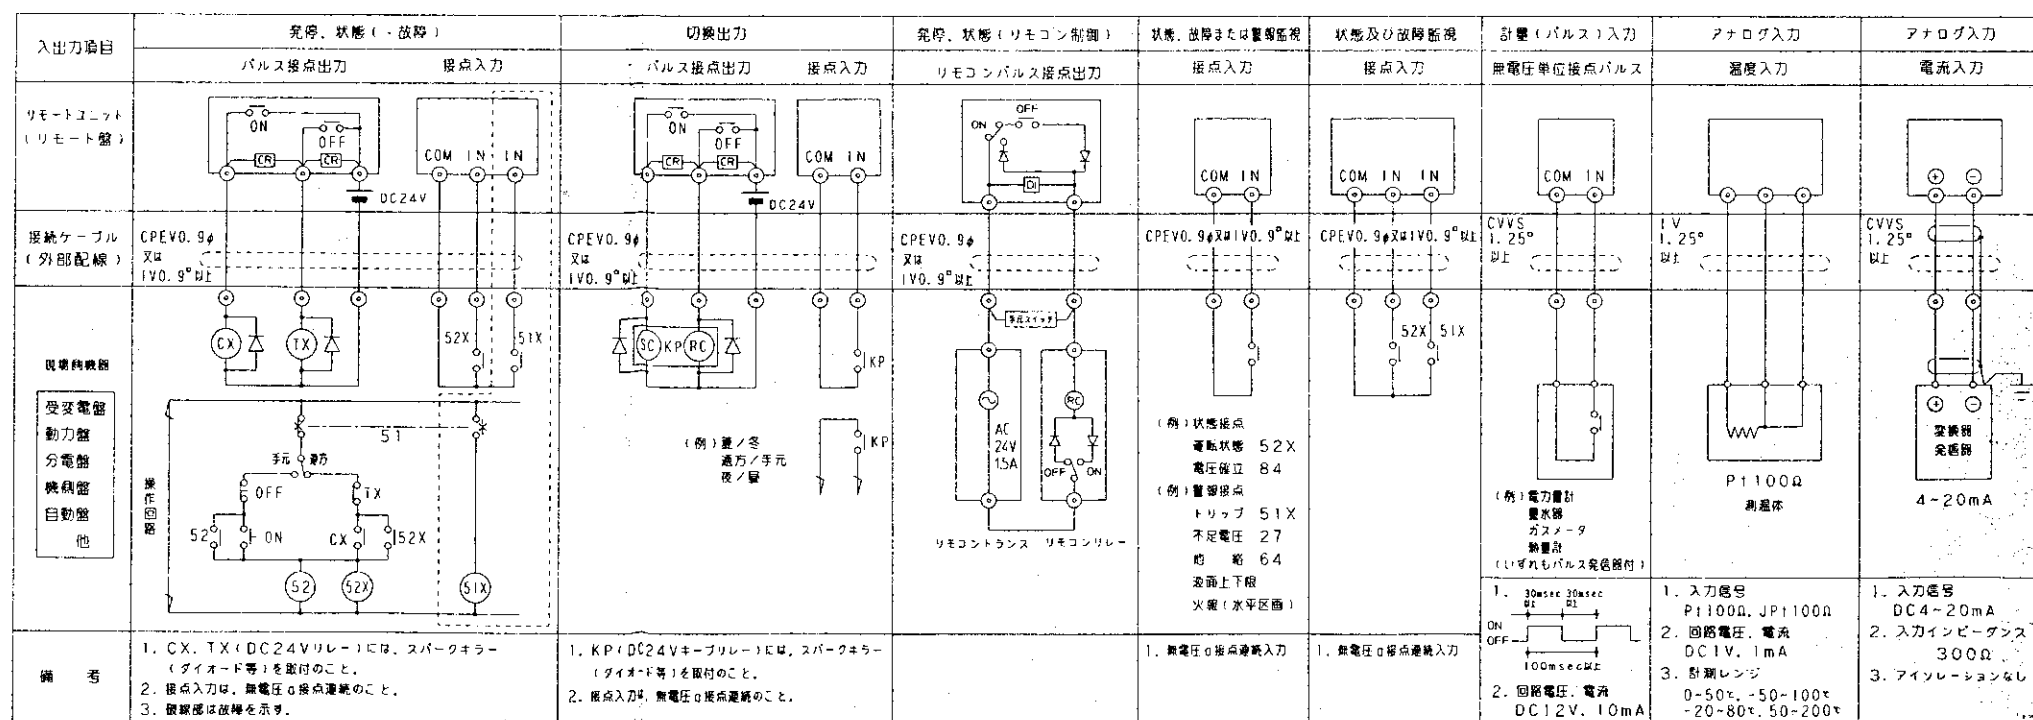

竣工図

担当部

図面番号

(空) 50

(備考) 万代常備の里、監理工事

空調設備工事

自動制御設備 中央監視設備

縮尺

設計者 第84104号 鈴木真二

H7年10月 日

三菱地所株式会社一級建築士事務所

記 号	名 称	リモート型	電源 動力番号	取合	機 作				表 示		計 測		計量	備 考	
					部定	切替	充停	状態	CBS 故障	アラーム 故障	電圧	温度			
	< 密閉研査機 >														
	空温熱源前受母	CPK-R1	UC				○	○							
RR-101	空冷ヒートポンプチャラー		機側盤				○	○						運動・インターロック (電気工事)	
RR-101	・ (〃)		・				○	○							
RR-102	・ (給湯コイル付)		・				○	○							
PCH-101	冷蔵水ポンプ (1 次)		RP-1				○	○							
PCH-101	・ (〃)						○	○							
PCH-102	・ (〃)						○	○							
PHW-101	給湯ポンプ (1 次)						○	○							
	空温 2 次ポンプ前受母						○	○							
PCH-103	冷蔵水ポンプ (2 次)						○	○							
PCH-103	・ (〃)						○	○							
PCH-103	・ (〃)						○	○							
	給湯熱源前受母						○	○							
RR-103	空冷ヒートポンプチャラー (給湯機用)		機側盤				○	○						運動・インターロック (電気工事)	
RR-103	・ (〃)		・				○	○							
PHW-102	給湯ポンプ (1 次)		RP-1				○	○							
PHW-102	・ (〃)						○	○							
PHW-103	・ ユニット (2 次)						○	○							
TO-101	クッションタンク		UCUF								○ ^H	○			
TH-101	開放形貯水槽										○ ^H	○			
RR-104	水冷ヒートポンプチャラー (給湯用熱源機)	CPK-B11	機側盤				○	○				○		運動・インターロック (電気工事)	
RR-104	・ (〃)		・				○	○				○			
PH-101	温水ポンプ		B1P-1				○	○				○			
PH-101	・						○	○				○			
PH-103	熱源水ポンプ (熱交 2 次側)						○	○				○			
PH-103	・ (〃)						○	○				○			
PH-102	熱源水ポンプ (熱交 1 次側)		B1P-1				○	○				○			
PH-104	超昇加圧ポンプユニット		本体				○	○				○			
PH-105	超昇加圧ポンプ		B1P-1				○	○				○			
PH-106	超昇加圧ポンプ						○	○				○			
PH-107	温水ポンプ (2 次)						○	○				○			
	各種ろ過装置		本体				○ _{x2}	○ _{x2}				○ _{x2}			
PU-1	・ (異濁除去)						○ _{x2}	○ _{x2}				○ _{x2}			
FU-3	・ (露天風呂)						○	○				○			
FU-2	・ (大風呂)						○	○				○			
B-1,2	バイパスロア						○ _{x2}	○ _{x2}							
JP-1	ジェットバスポンプ						○	○							
TH-103	超昇受湯槽		B1P-1, B1P-1								○ ^H				
TH-105	超昇受湯槽		・								○ ^H				
FU-101	井水ろ過槽		本体				○	○							
PI-101	井水逆洗ポンプ		・												
TW-101	受水槽		B1P-1								○ ^H				
TWH-101	高圧水槽										○ ^H				
PW-101	湧水ポンプ		B1P-1				○	○							
							○	○							
PD-103	雑排水槽 (研査機)										○ ^H				
	汚水槽 (〃)										○ ^H				
FS-101	給気ファン (機側室)						○	○							
FE-101	排気ファン (〃)						○	○							
	キュービクル (一括管理) (3F)	R5K-Z1	キュービクル									○			
	・ (1F)	CPK-R1										○			
	・ (2F 設備)	CPK-11										○			

注：COS故障：中央監視からの指令と現場の運転状態が異なった時に発報する
(手元運転、トリップ故障の場合も発報)

記 号	名 称	リモート盤	現場盤 動力番号	組合	機 作		表 示		計 測			計量	備 考	
					設定	切替	発着	故障	COS 故障	トリップ 復帰	電圧			温度
	照明（常夜） ・（準夜） ・（深夜） ・	RSK-21	照 明 盤				○ ○ ○ ○							予備
ACU-101	空調機（大田修室） フィルター差圧監視	CPK-12	1P-1 UC			○	○		○		○			
ACU-102	空調機（1、2Fホール） フィルター差圧監視	CPK-11	2P-2 UC			○	○		○		○			
ACU-104	空調機（研修棟A） フィルター差圧監視	CPK-S1	3P-14P-1 UC			○x2	○x2		○x2		○x2			
ACU-105	空調機（研修棟B） フィルター差圧監視		5P-1 dPS			○	○		○		○			
ACU-107	外調機（ディザーズ） フィルター差圧監視	CPK-11	1P-2 dPS			○	○		○		○			
ACU-108	外調機（浴室） フィルター差圧監視	CPQ-11	1P-3 dPS			○x2	○x2		○x2		○x2			
ACU-109	外調機（脱脂） フィルター差圧監視	CPK-22	3P-2 dPS			○	○		○		○			
FE-104	排気ファン		3P-2				○		○					運動
ACU-110	外調機（宿泊室） フィルター差圧監視	RSK-41	3～6P-1 dPS			○x4	○x4		○x4		○x4			3～6F
ACP-160 ACP-180	パンチング 〃	CPK-21 CPK-22	無割盤 〃			○ ○	○ ○		○ ○					
	冷暖切替	CPK.0	—			○	○							

[illegible]


注) COS故障：中央監視からの指令と現場の運転状態が異なった時に発報する。
(手元運転、トリップ故障の場合も発報)

[illegible]

記号	内容	数量
A	2x3 100V 1P (22)	
B	OV3.5-40x2 (42)	
C	OV2-30 (28)	
D	OV3.5-40 (22)	
E	D. 2x3 (36)	
F	H. 2x12 (36)	
G	2x11 (28)	
H	OV2.5-70 (42)	
I	CPVQS-SP (42)	
J	H. 2 (28)	
K	OV12.5-4.5C (28)	

PE1	500, 300
PE2	400, 300
PE3	400, 200
PE4	150, 100


記号	内容	数量
TEW	OV2-30	16
BV	"	"
MV3	OV2-50	22
BIV	OV2-30	16
LED	OV2-20	16
MV2	OV2-60	22
WM	OV2-20	16
MS	"	16
MD1	OV2-30	16
MD2	OV2-50	22
OPE	OV2.5-20	22
I	OV2-30	16
TC	OV2.5-20	16
H	OV2-20	16
HE	"	16
PE	OV2.5-20	16
3, 4, 5P	OV2, 3, 4-50	22

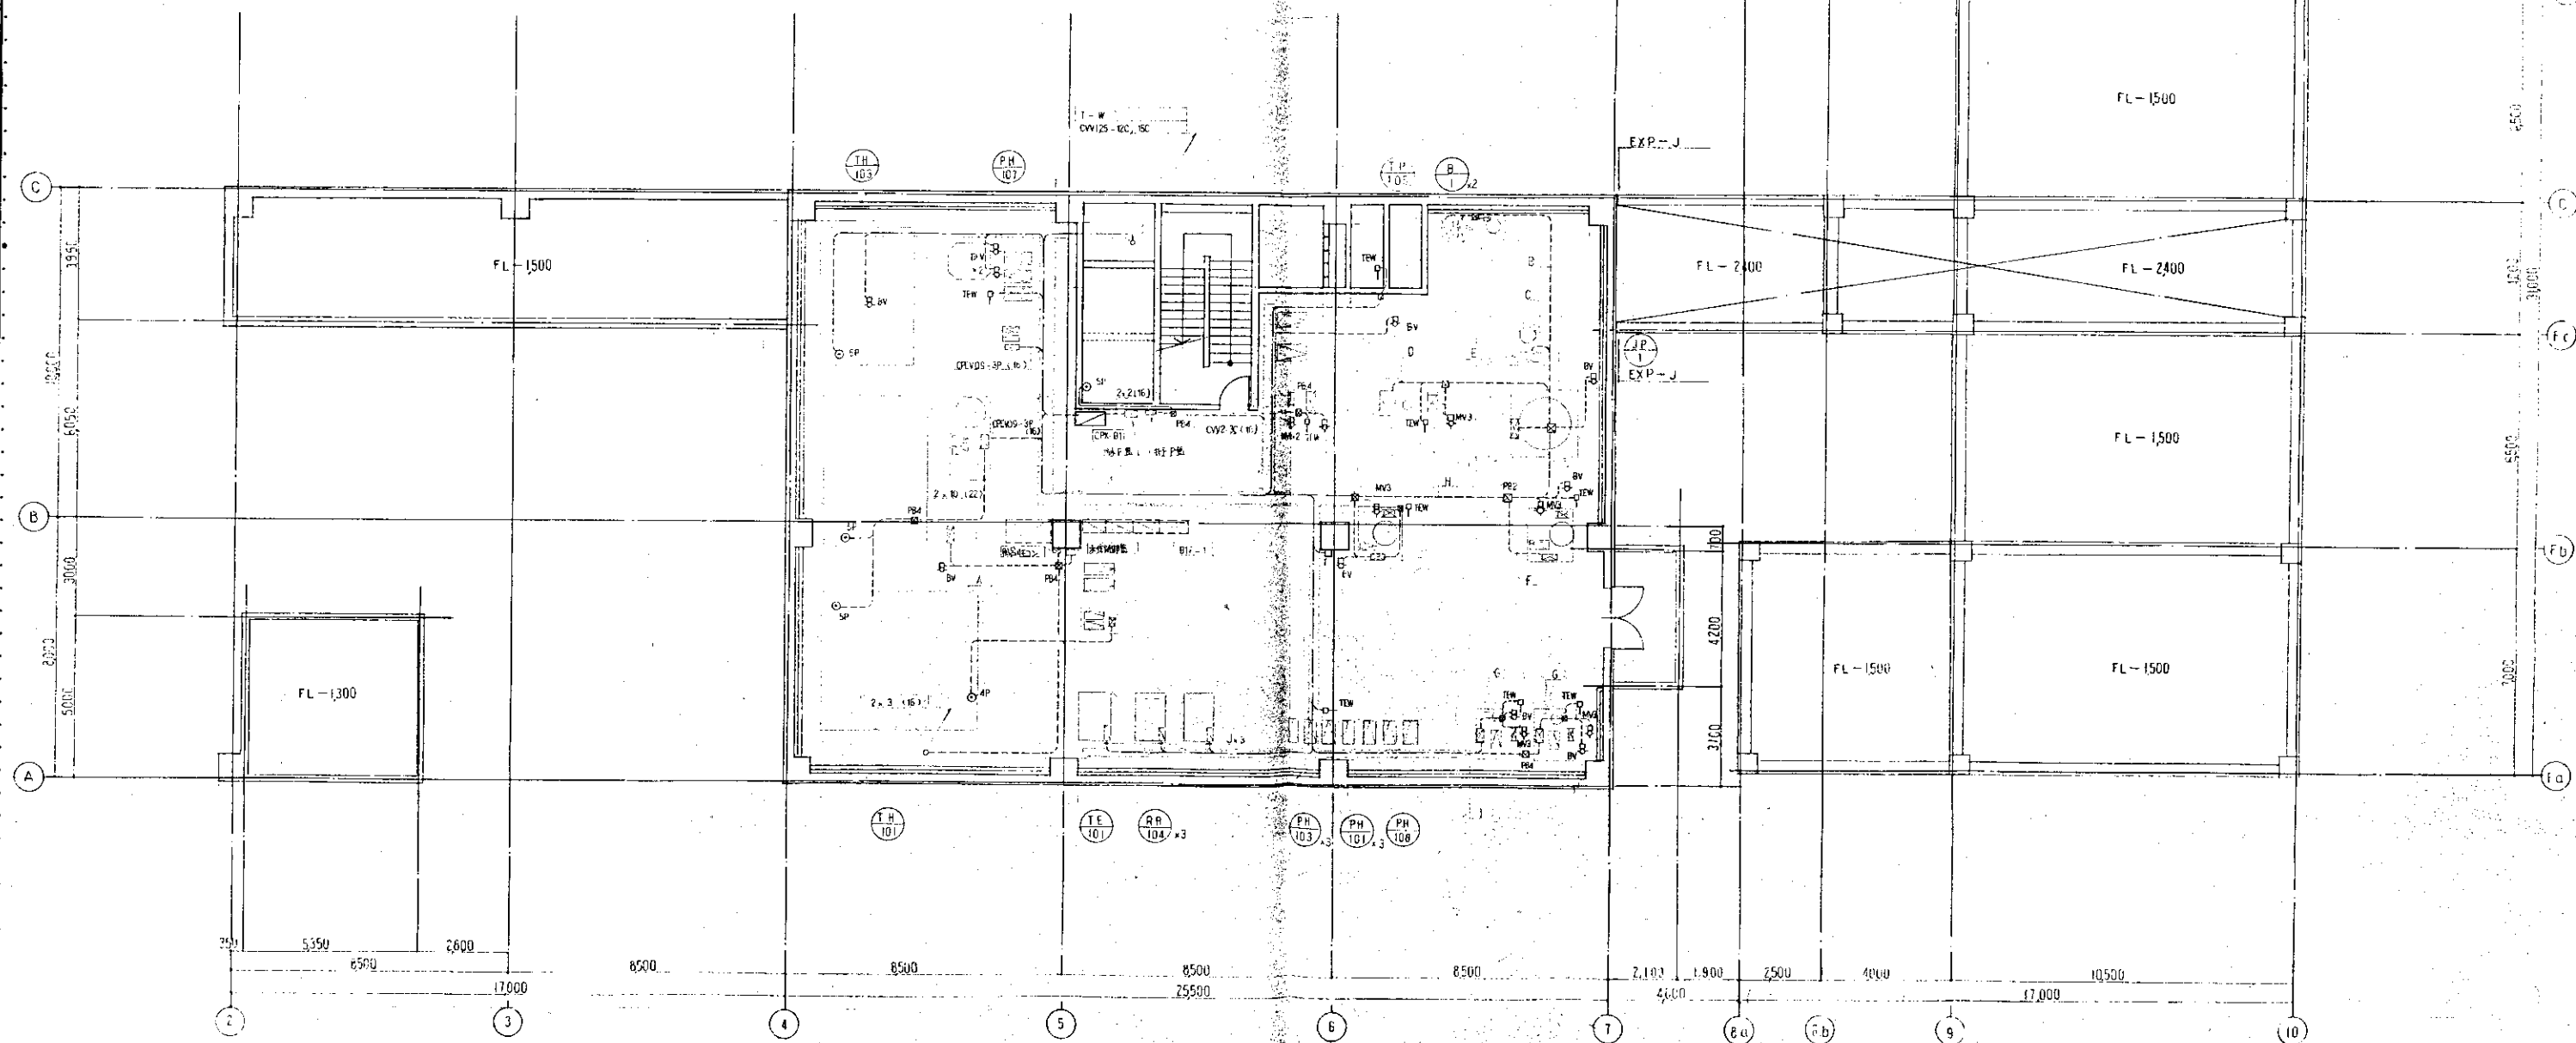

竣工図


担当部	
図面番号	(空) - 53
縮尺	1:100
設計者	三菱地所株式会社 鈴木真二
竣工日	47年10月 日

(仮称) 万代常陸の里 整備工事
 空調設備工事
 自動制御設備 B1階平面図 (棚内様)
 設計者 三級建築士 鈴木真二
 三菱地所株式会社 一級建築士事務所

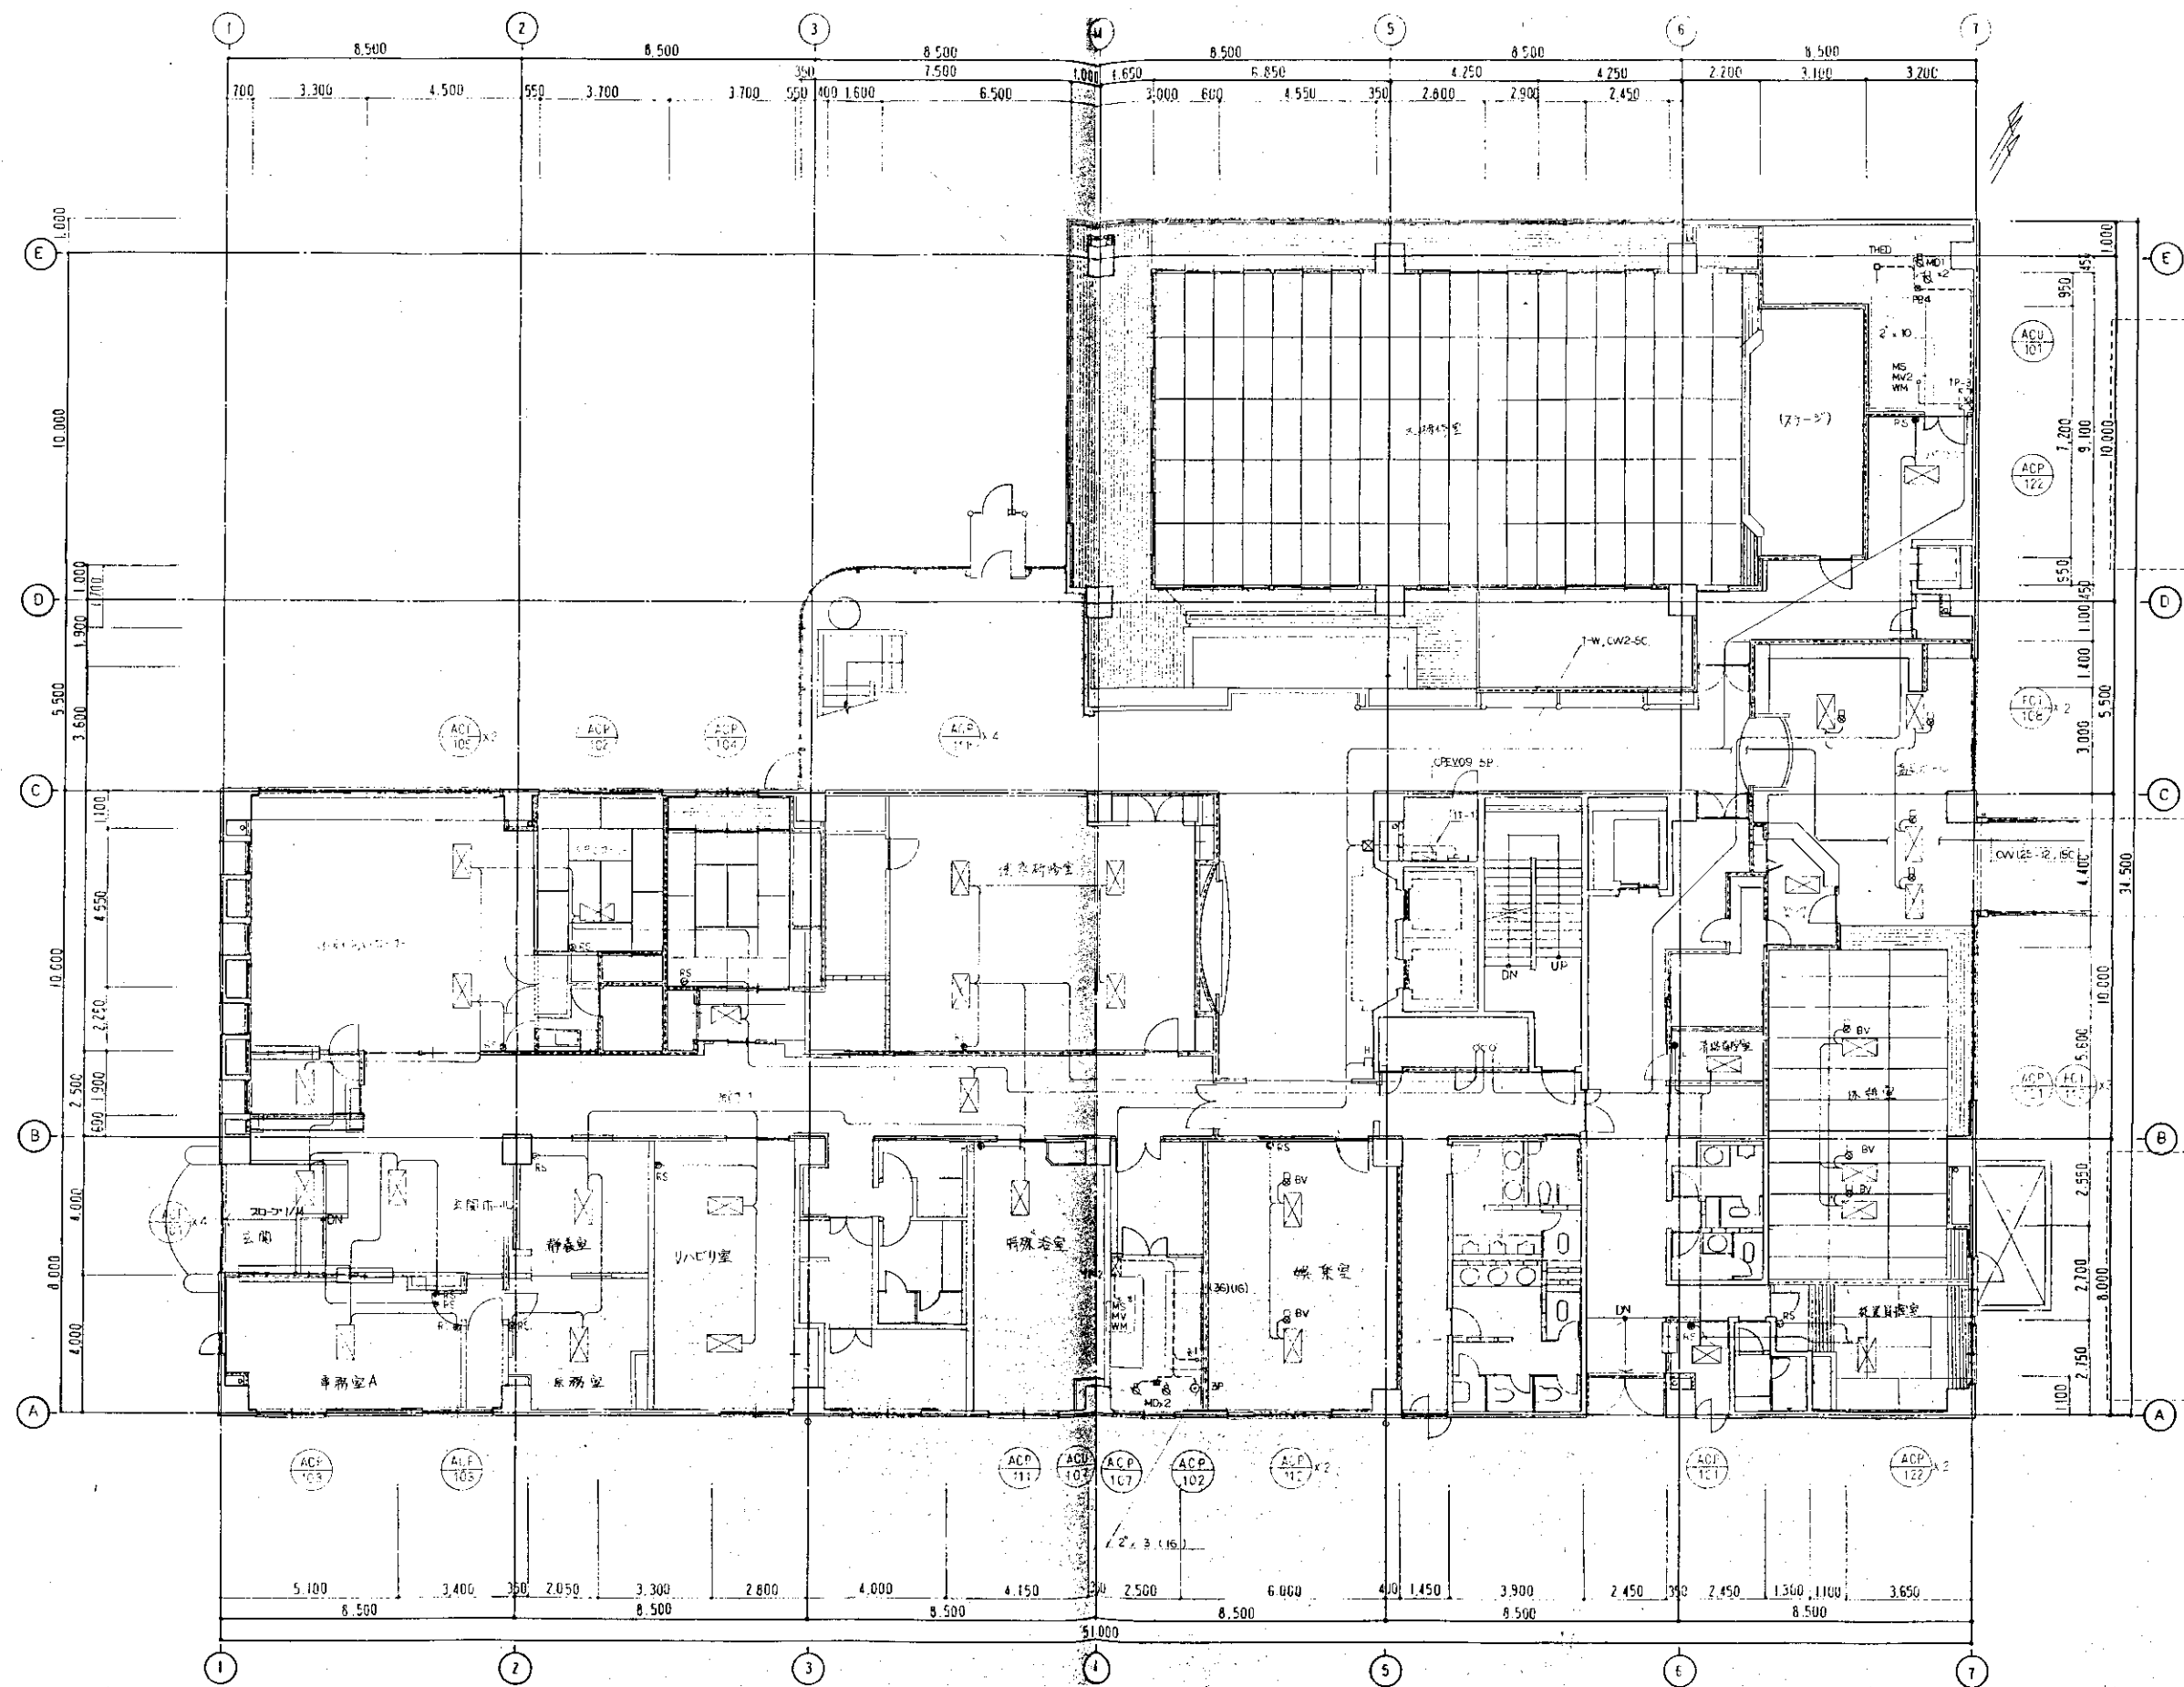

竣工図

図面番号 空-54	(仮称)「万代常問の里」整備工事	
	空調設備工事	
	自動制御設備 1階平面図 (確修棟)	
	設計者 三菱建設株式会社 鈴木真二	
縮尺 1:100	設計者 三菱建設株式会社 鈴木真二	
H7年10月 日	三菱地所株式会社 三級建築士事務所	

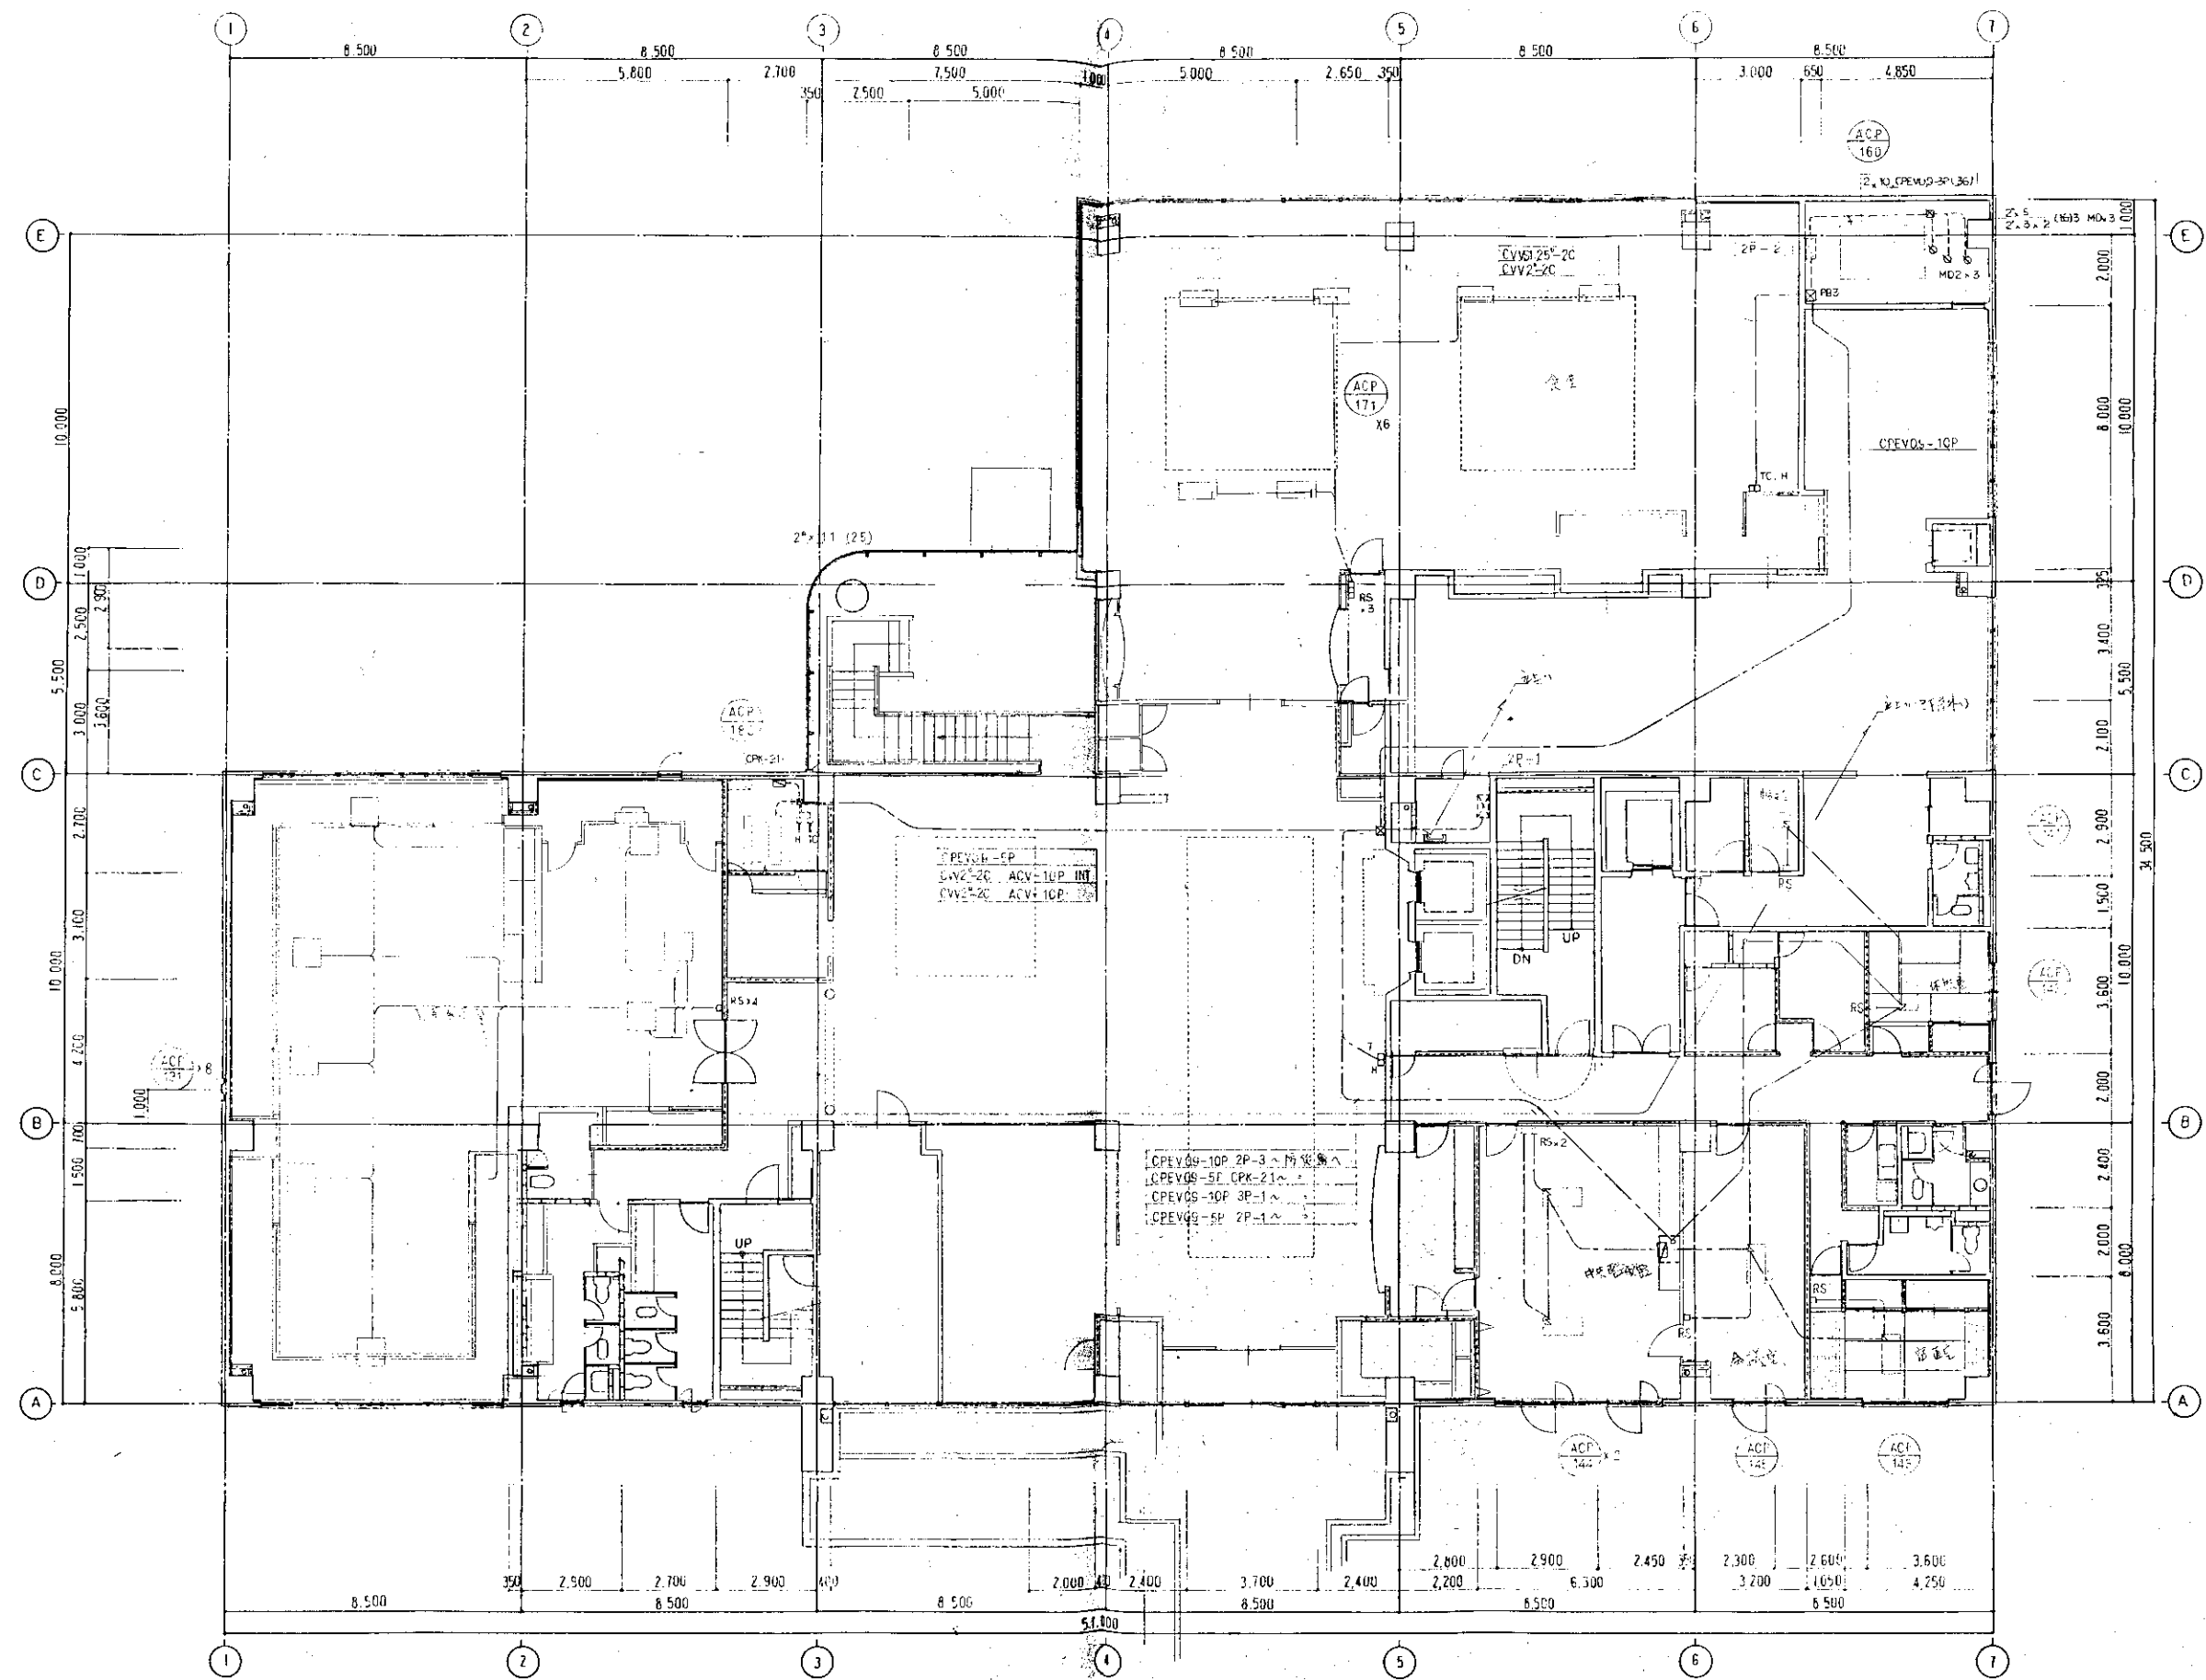

竣工図

担当部

図面番号

空 - 55

縮尺 1:100

設計者 84104号

H7年10月 日


(仮称) 万代常盤の里 整備工事

空調設備工事

自動制御設備 2階平面図 (研修棟)


設計者 84104号 鈴木真二

三菱地所株式会社 一級建築士事務所

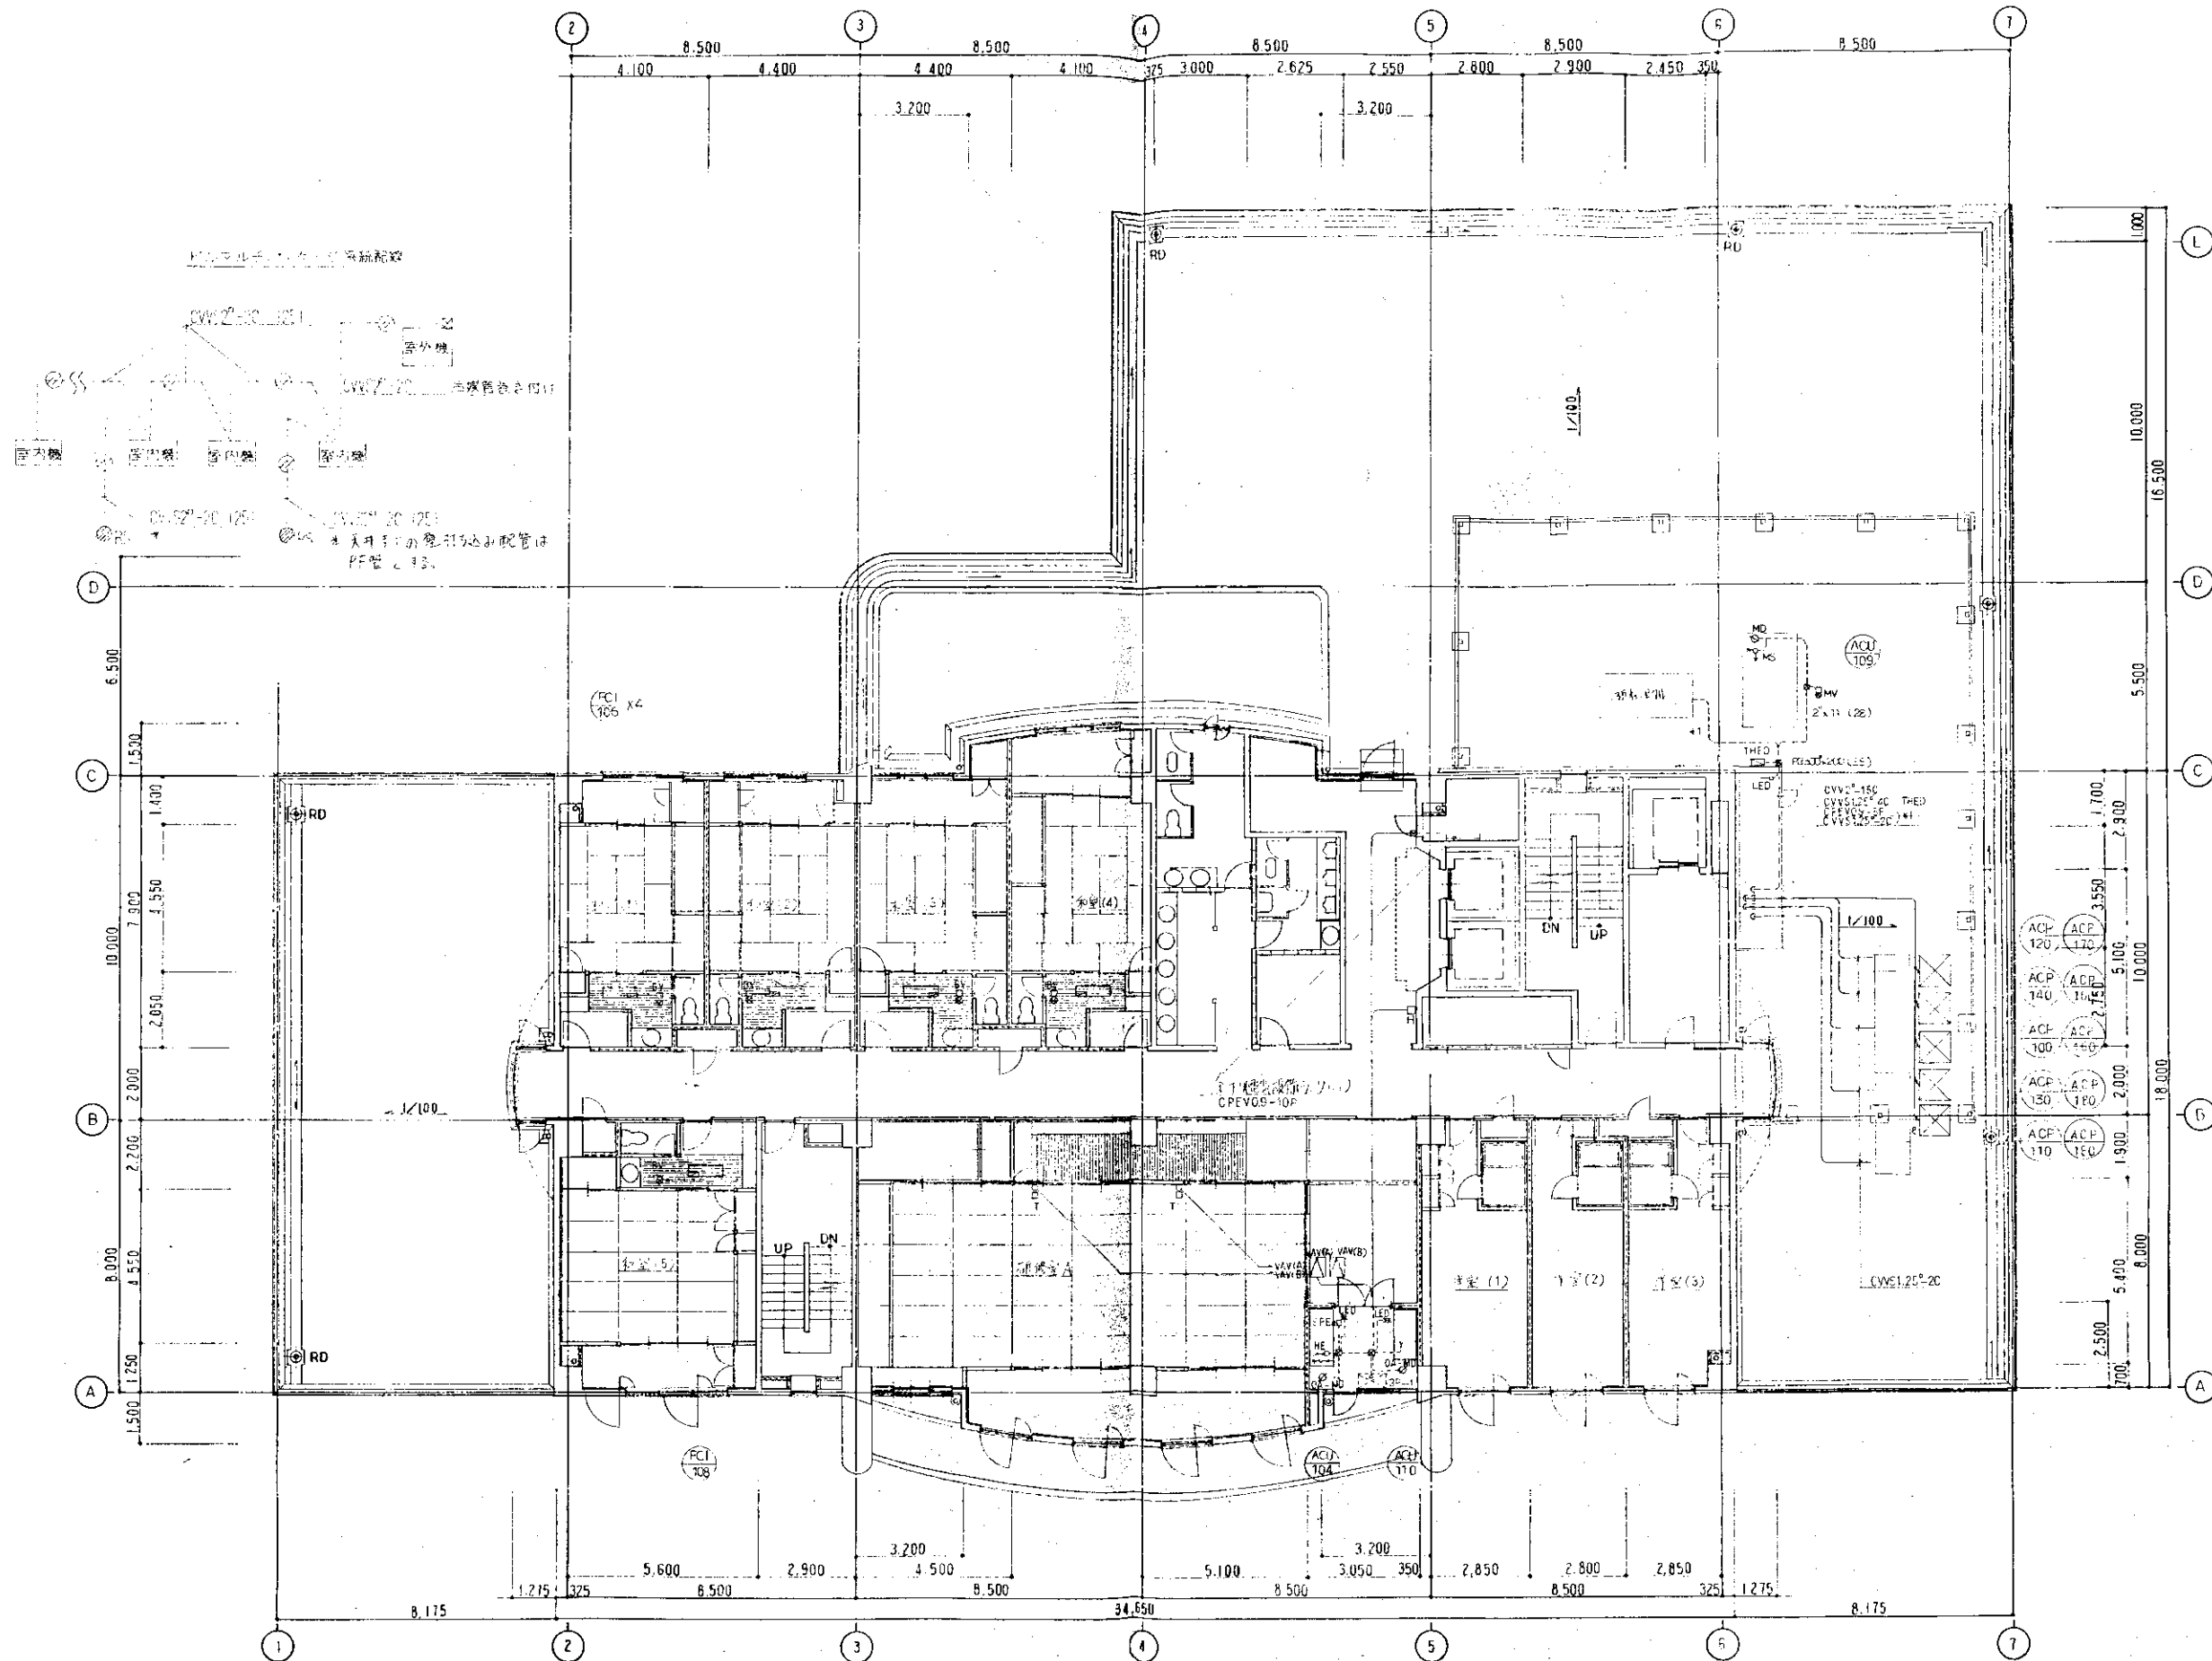

竣工図

図面番号 (空) - 56	(仮称)「万代富洲の里」整修工事	
	空調設備工事	
	自動制御設備 3階平面図 (研修棟)	
	設計者 一級建築士 鈴木真二	
縮尺 1:100	第84104号	
H 7 年10月 日	三菱地所株式会社 一級建築士事務所	

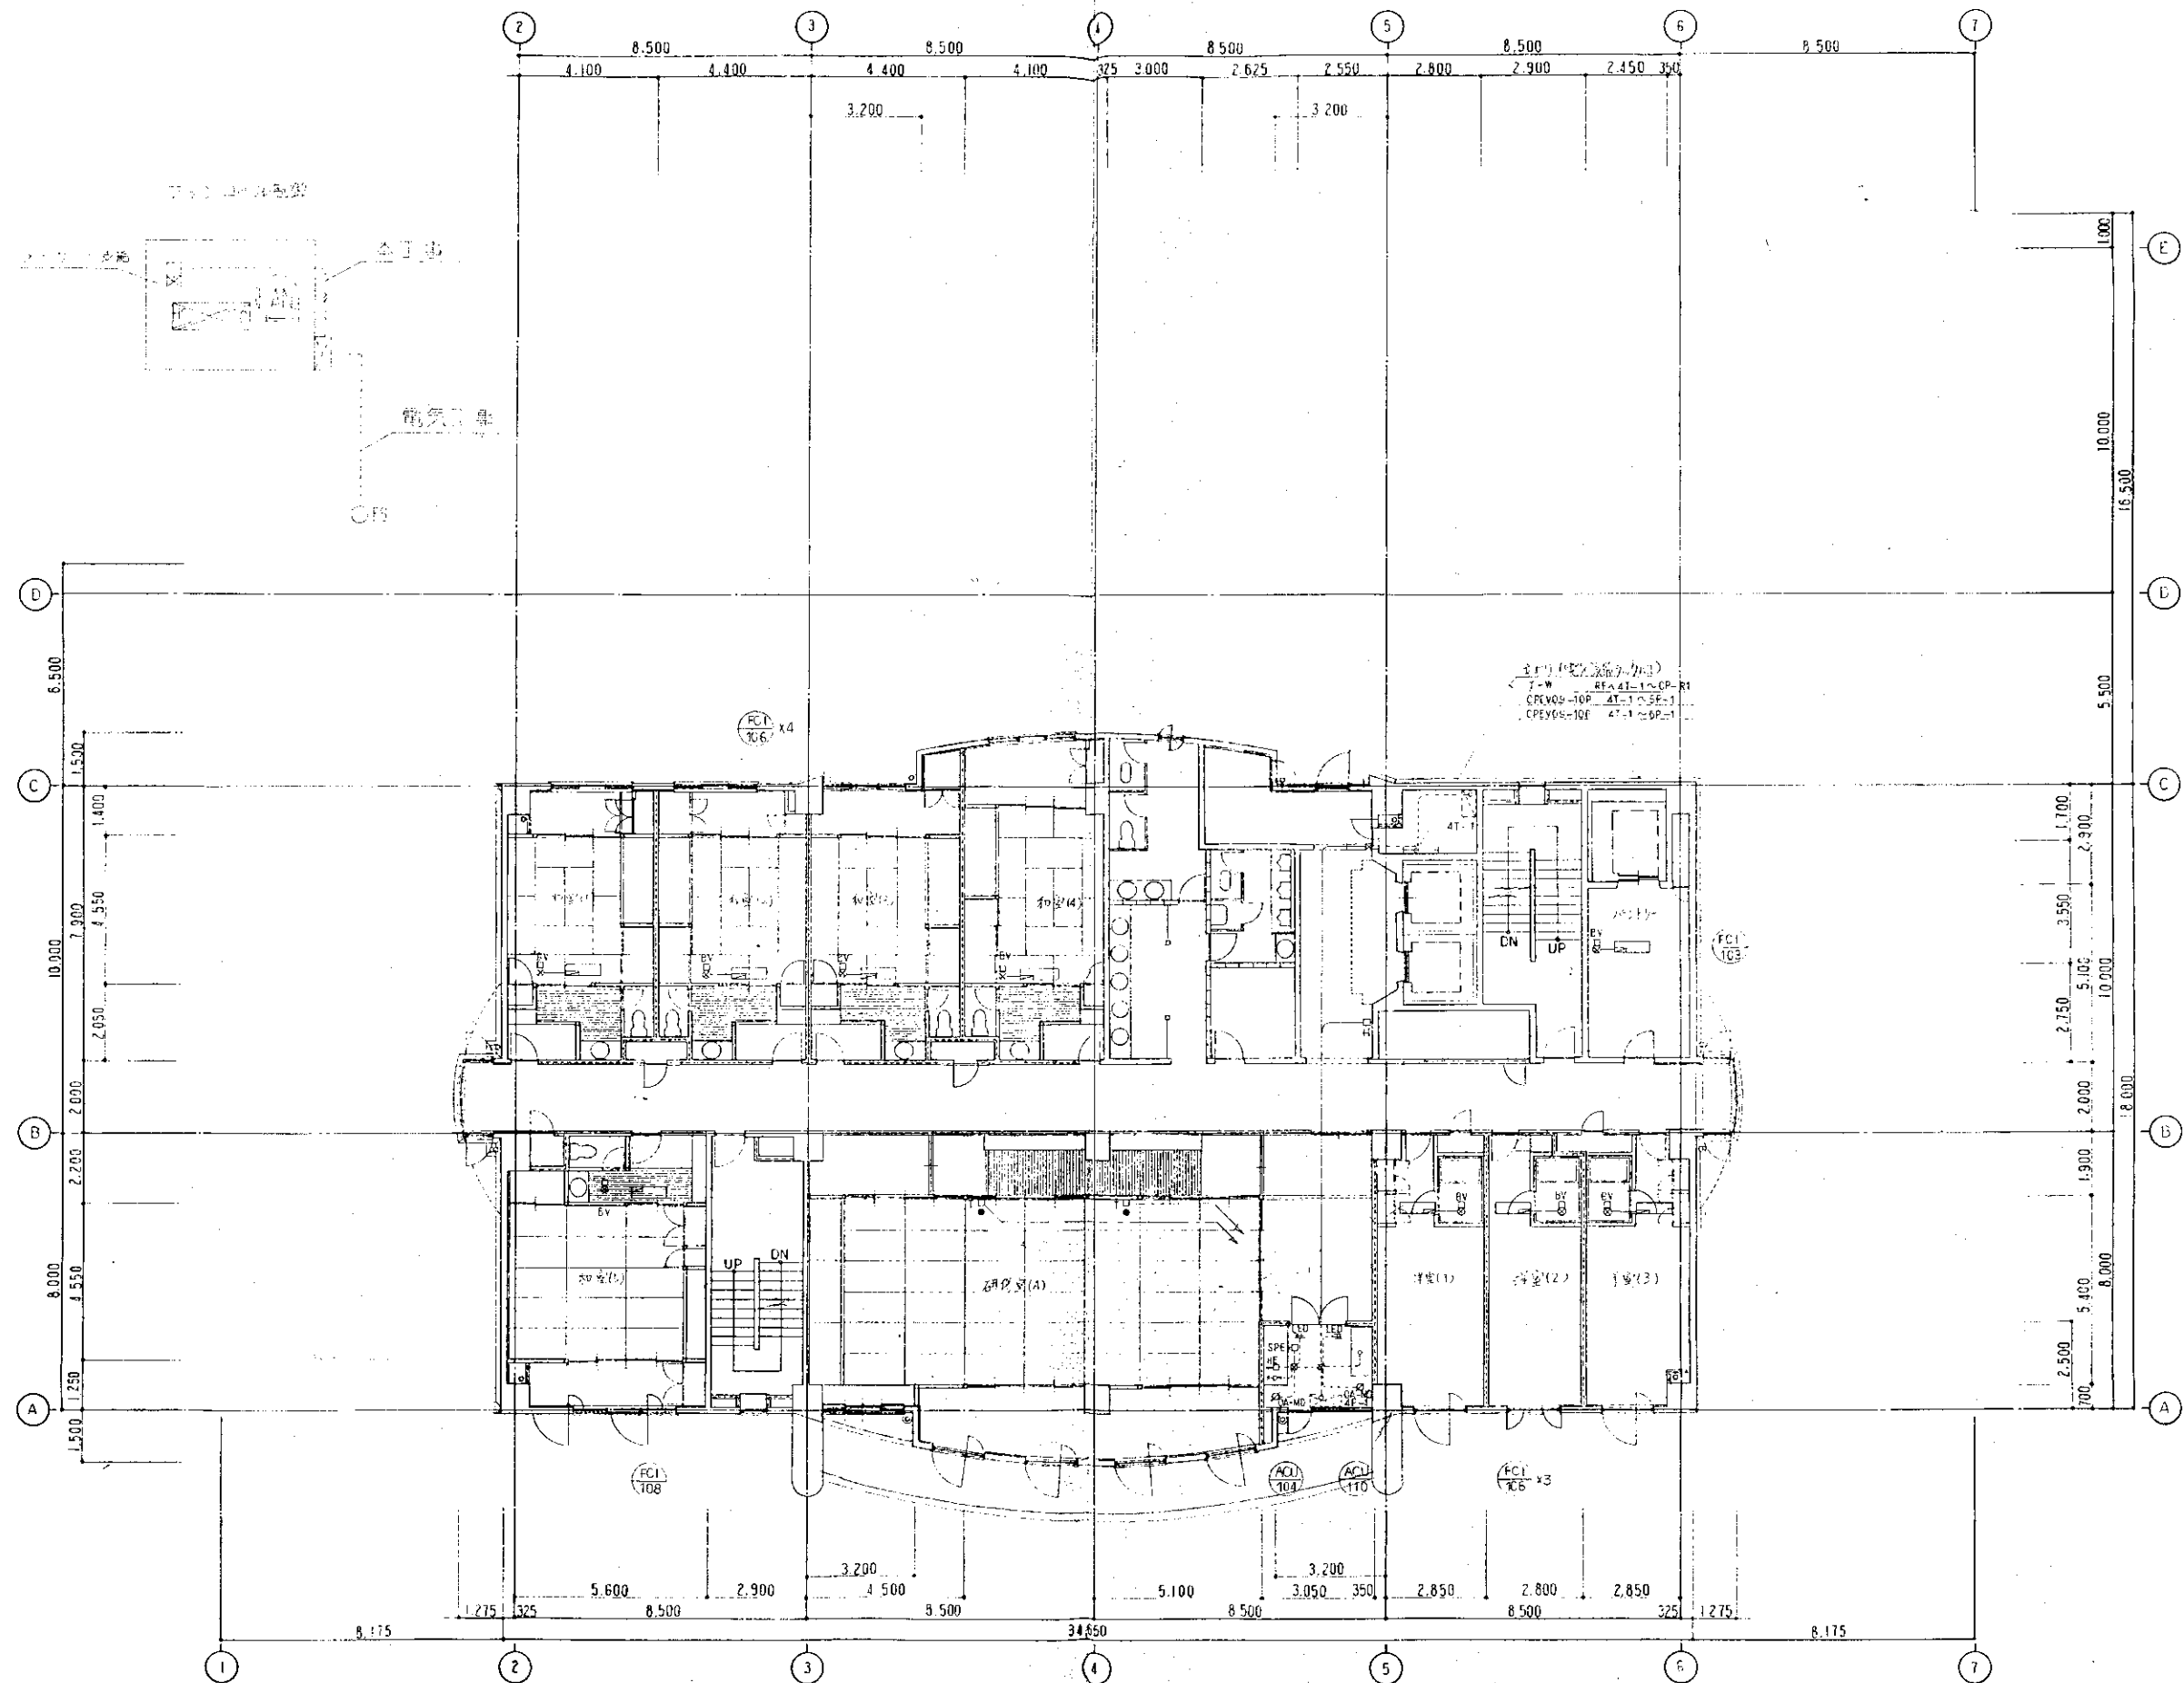

竣工図

担当部

図面番号
空 - 57

(仮称)「万代常盤の里」整備工事

空調設備工事


自動制御設備 4階平面図 (研修棟)

縮尺 1:100

設計者 第84104号 鈴木真二






47年10月 日

三菱地所株式会社一級建築士事務所

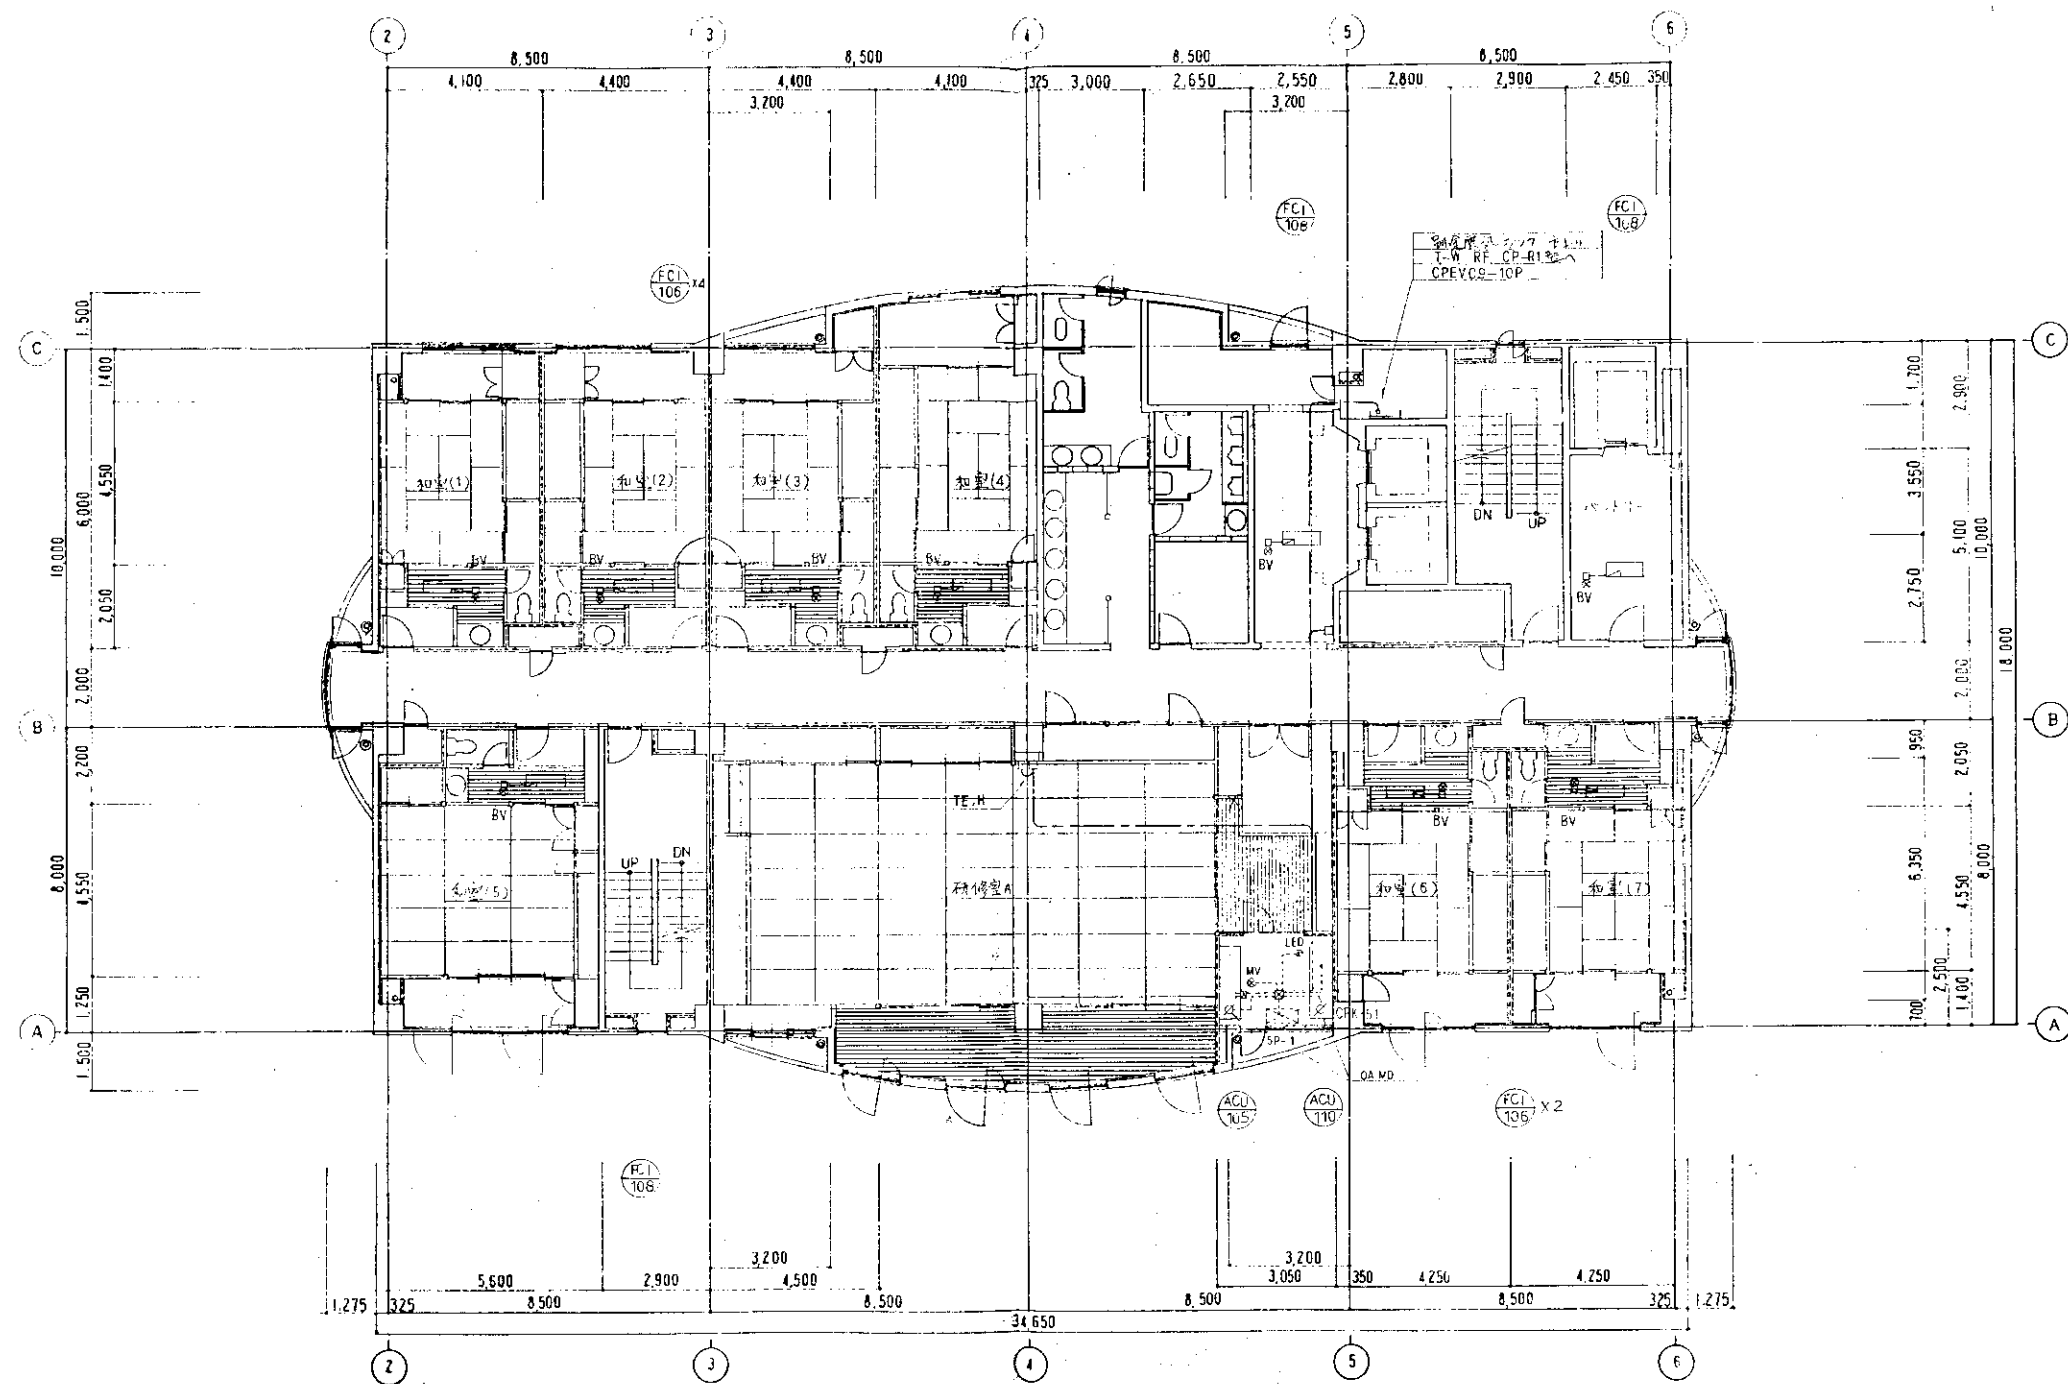


竣工図

担当部	図面番号	(仮称)「万代常岡の里」整備工事
	⑤ - 58	空調設備工事
		自動制御設備 5階平面図 (研修棟)
	縮尺 1:100	設計者 一級建築士 鈴木真二
	H 7 年10月 日	三菱地所株式会社 一級建築士事務所

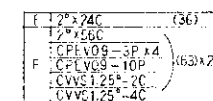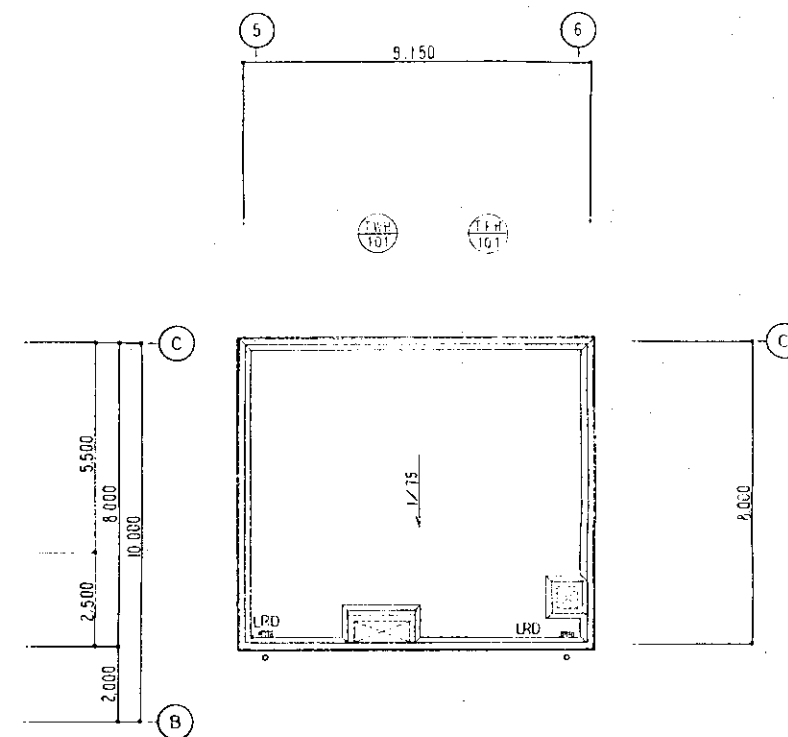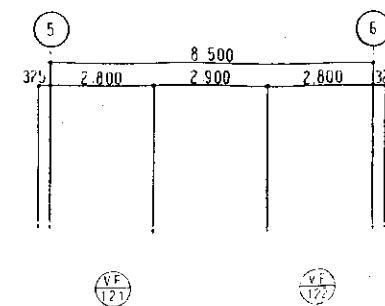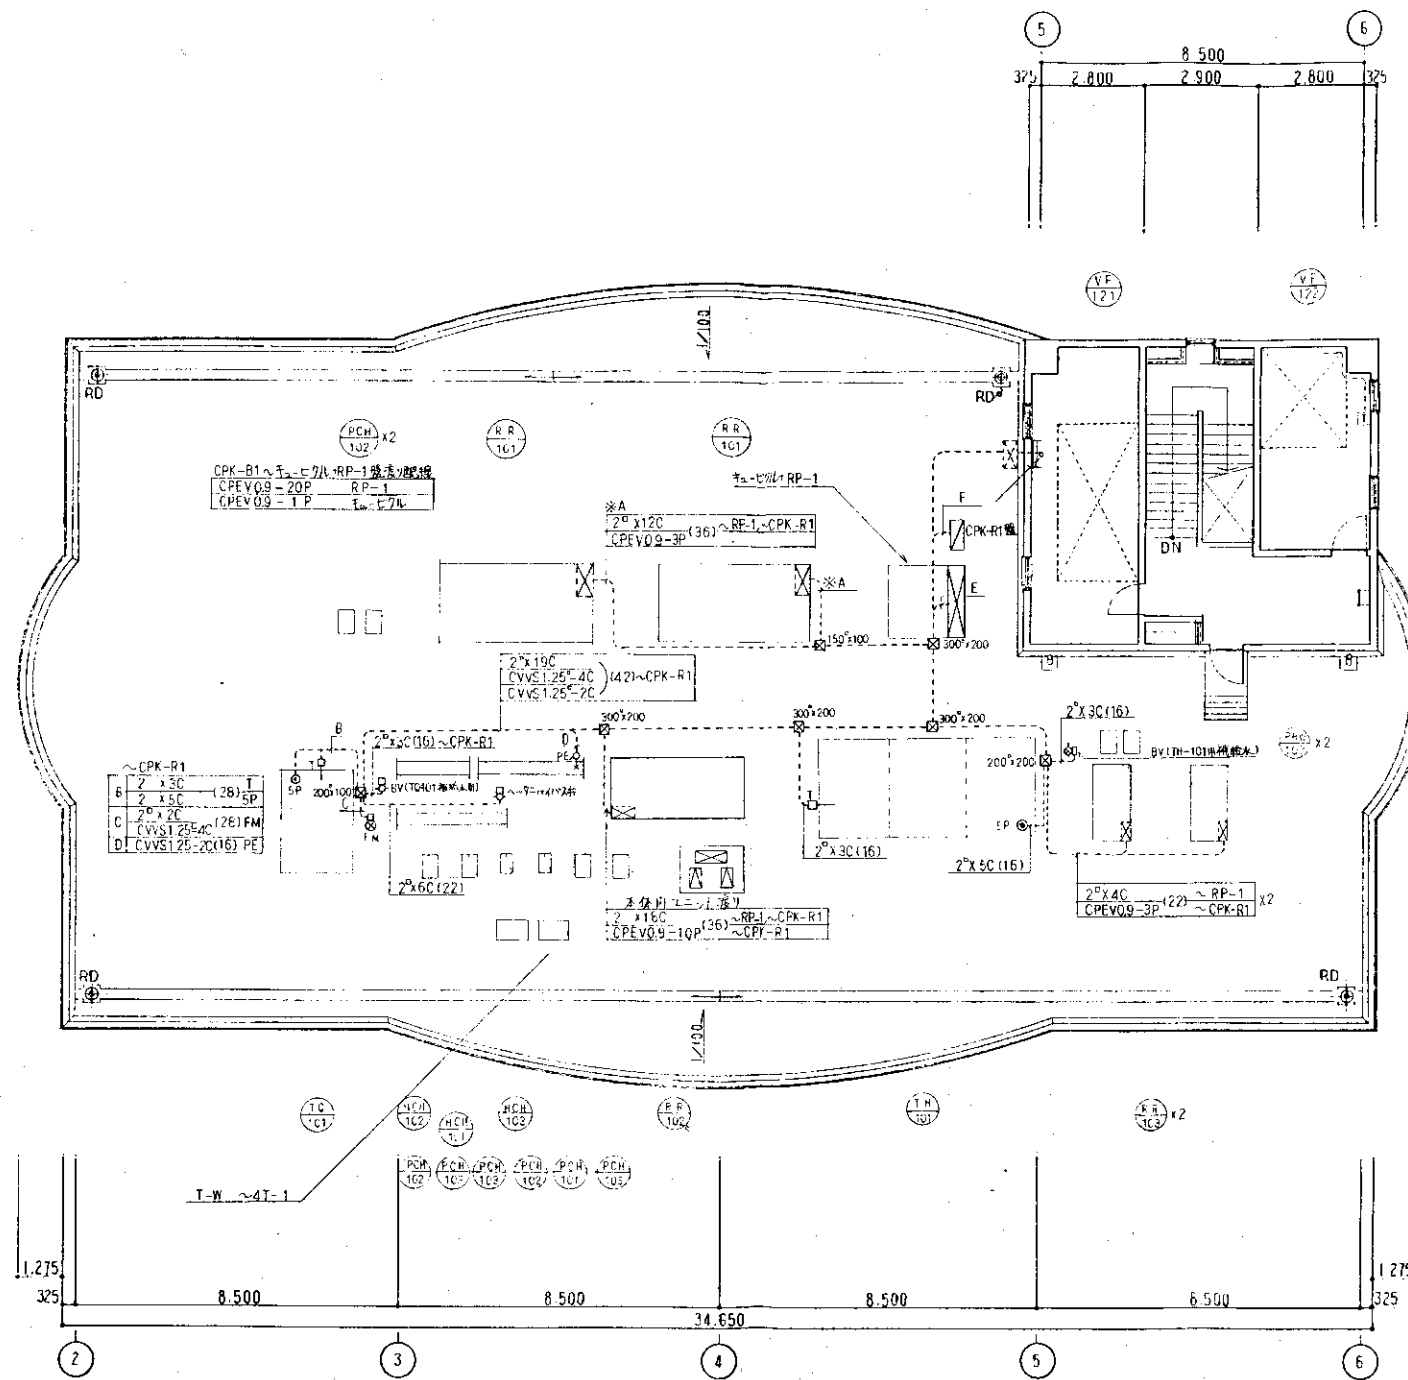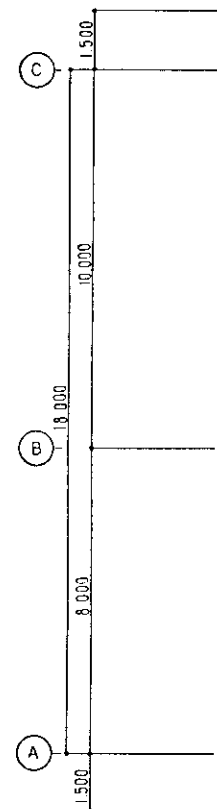


竣工図

相当部	図面番号	- 60	設計者	三井地所株式会社一級建築士事務所
縮尺	1:100	H 2 年 10 月 日	設計者	三井地所株式会社一級建築士事務所
縮尺	1:100	H 2 年 10 月 日	設計者	三井地所株式会社一級建築士事務所

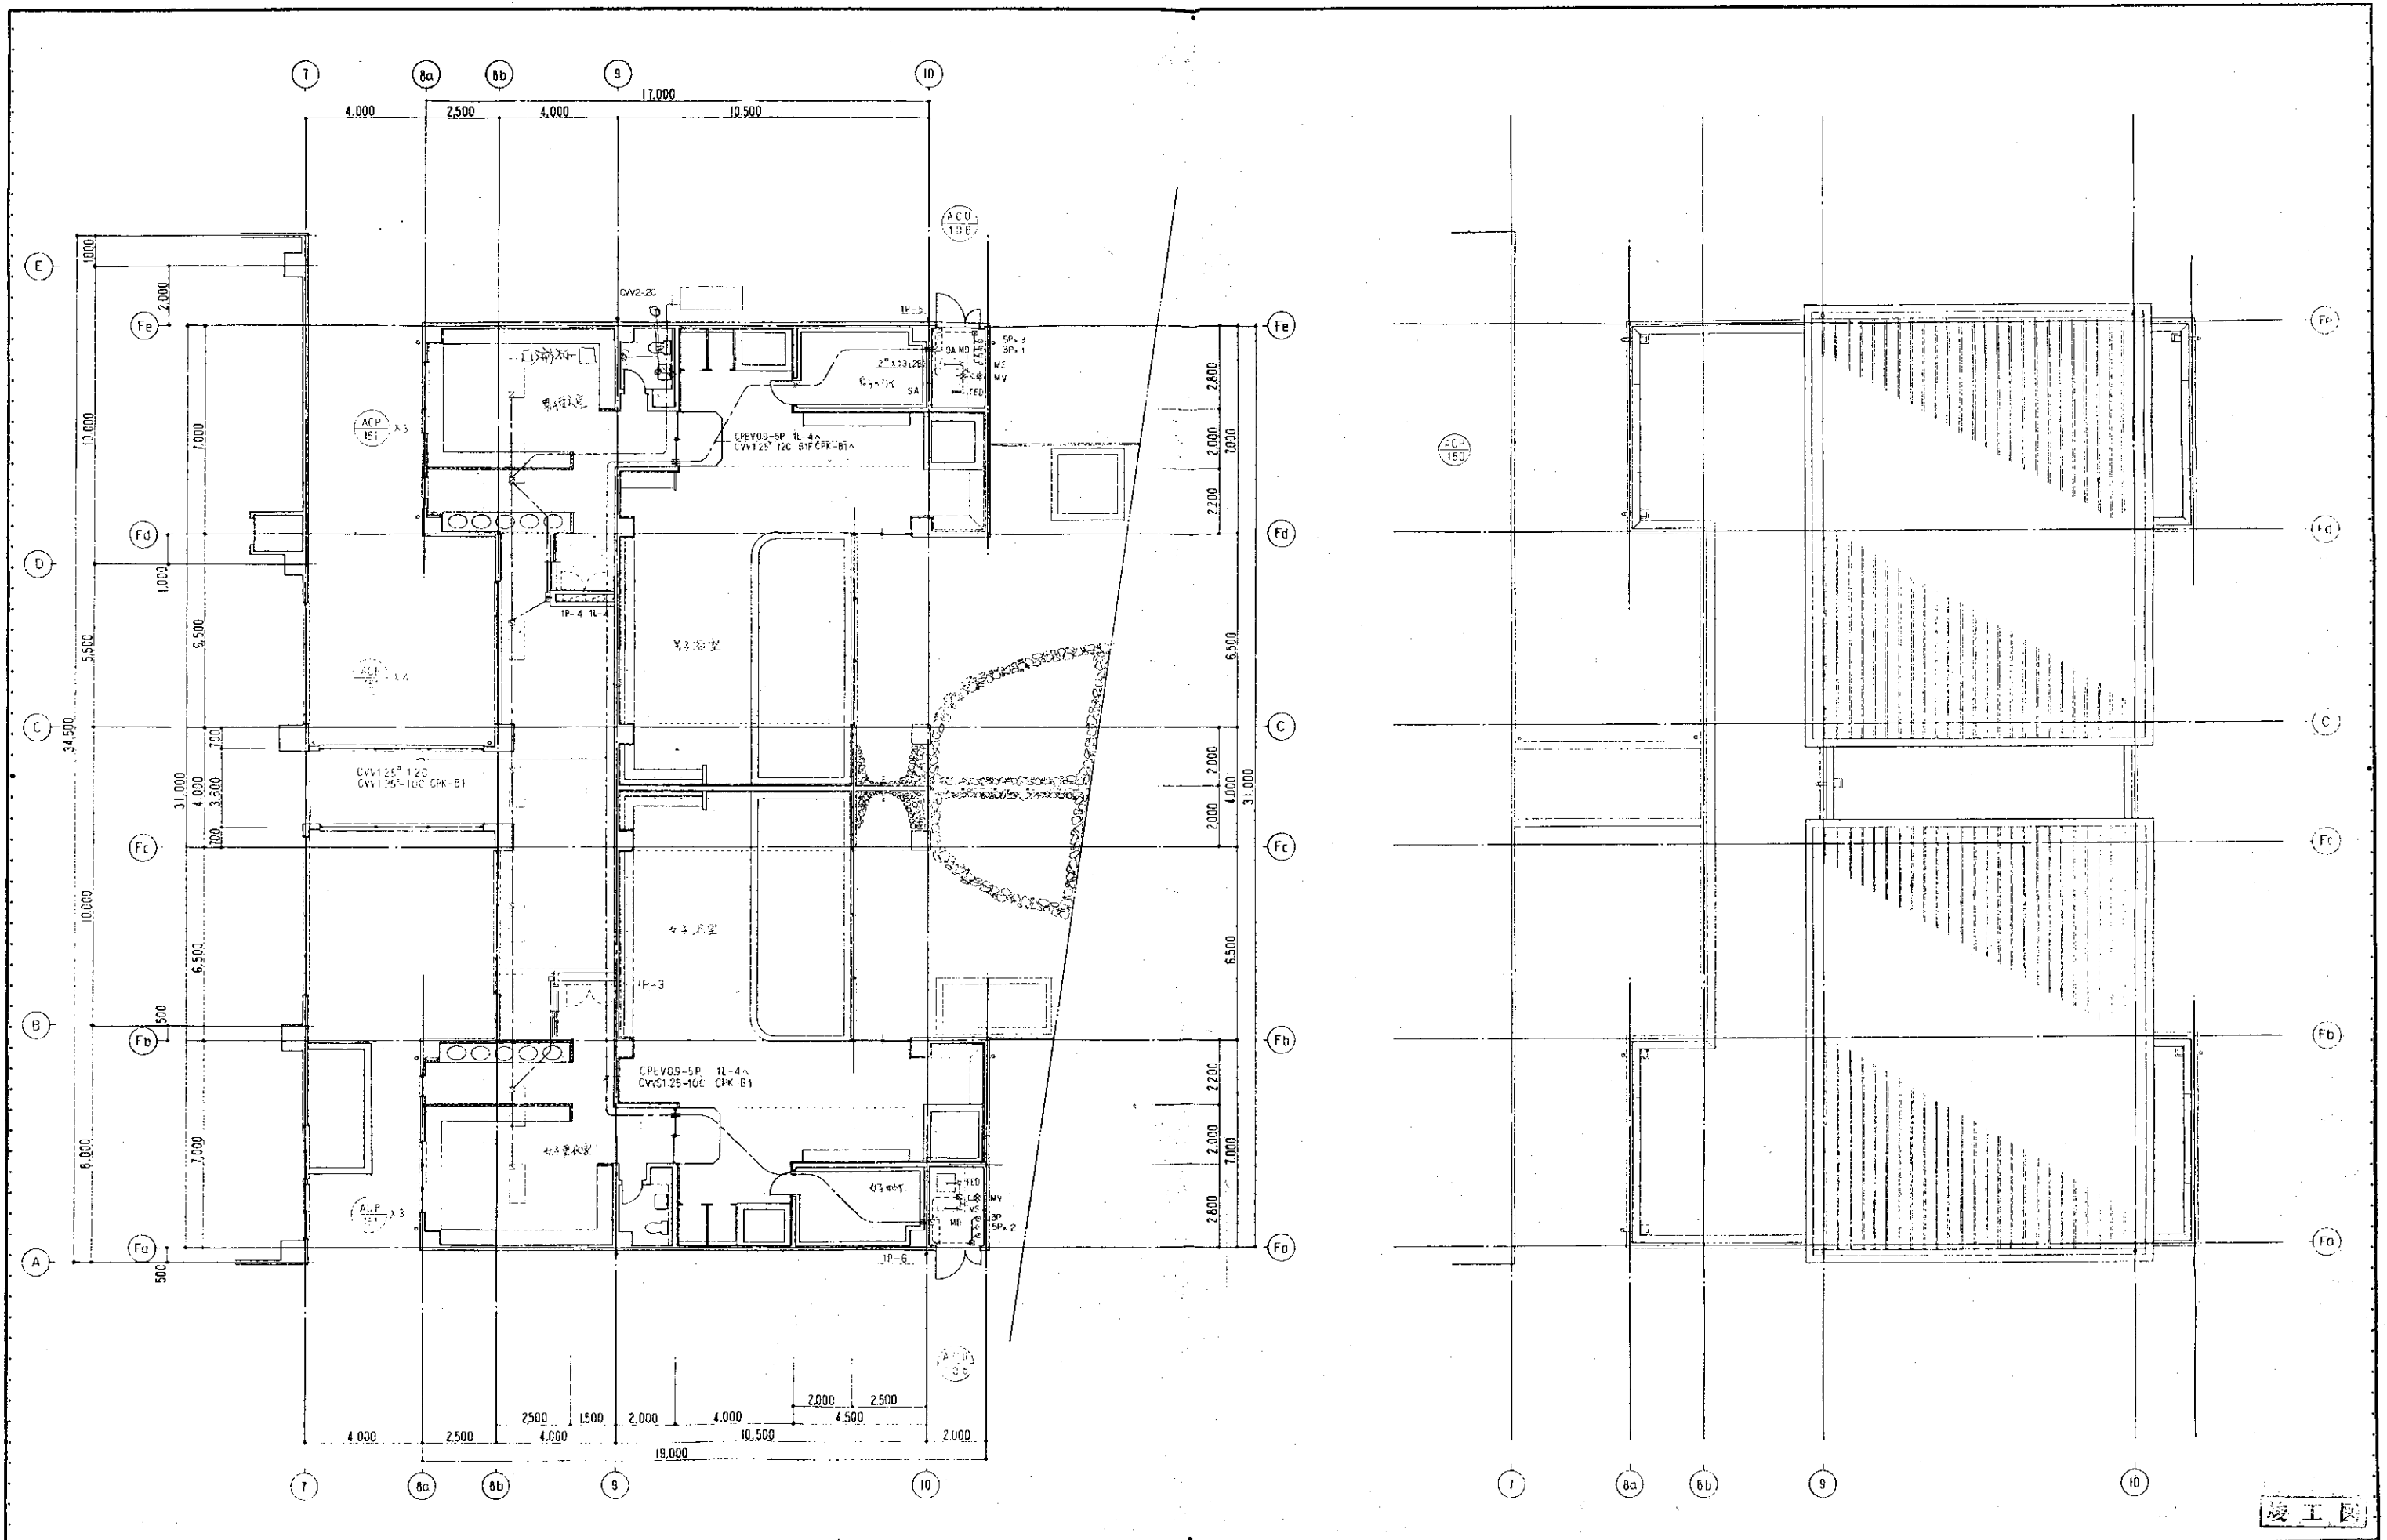

竣工図

		担当部		図面番号 空-61	（仮称）「近代常陸の里」整備工事 空調設備工事 自動制御設備 1,2階平面図（温泉棟） 設計者 一級建築士 鈴木真二 H 7 年 10 月 日 三菱地所株式会社一級建築士事務所

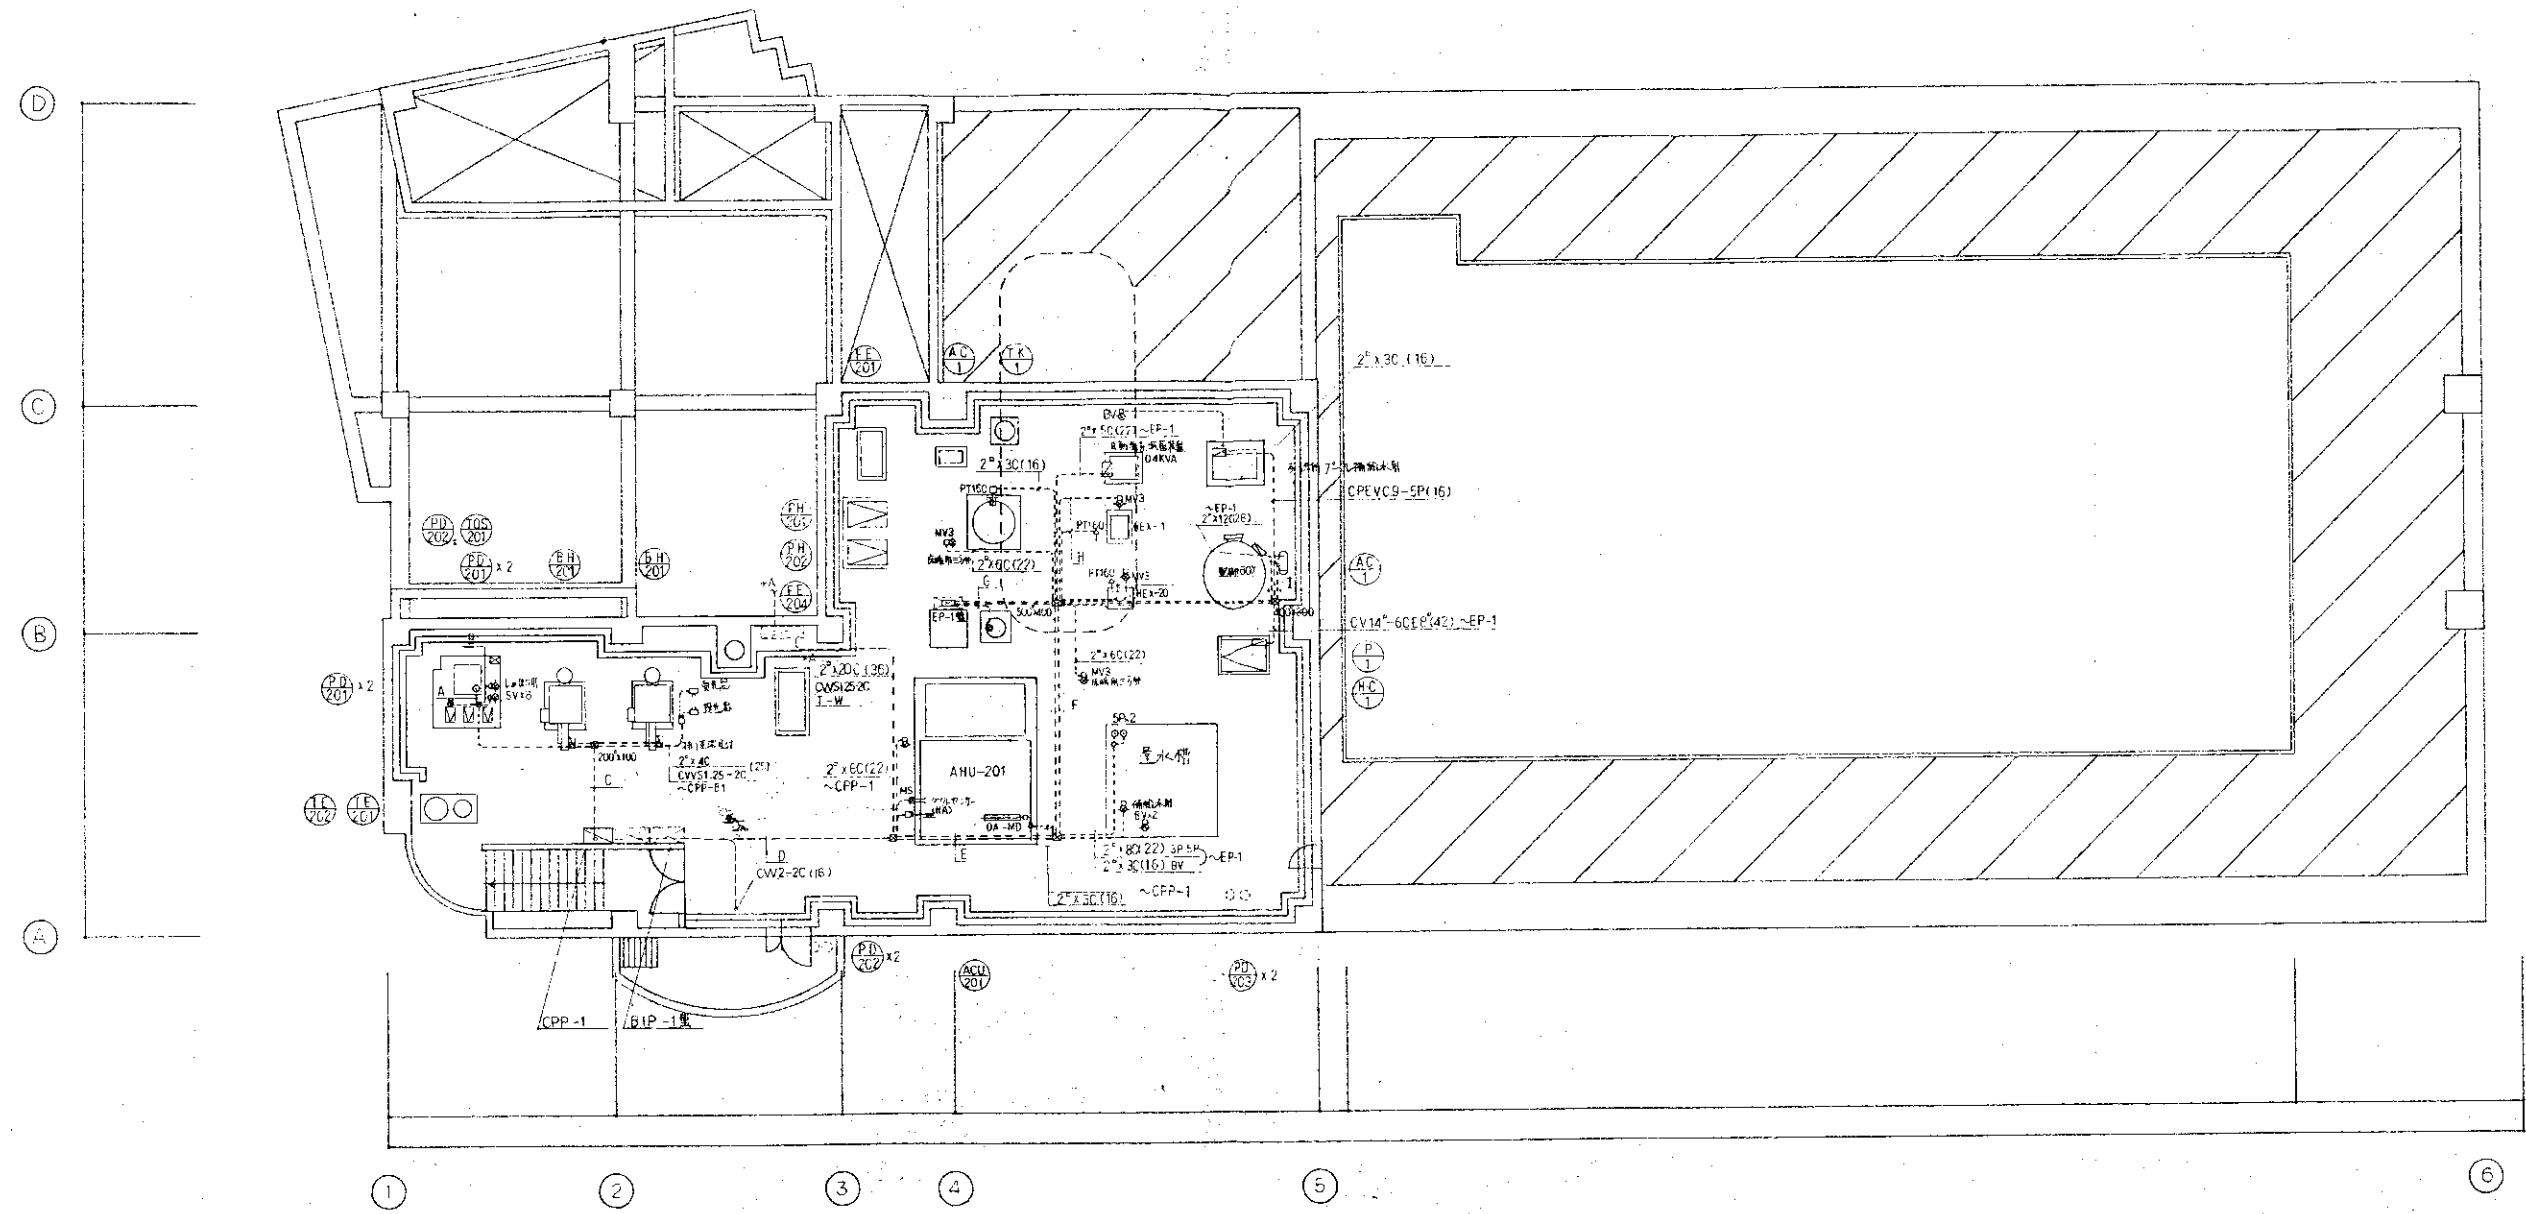


CPP-1~B1P-1 屋上配線
2" x 60
CPEV09-20P (28)


ブルーム 地下平面図

竣工図

図面番号	(仮称)「万代常閑の里」整備工事
① - 62	空調設備工事
縮尺 1:100	白熱制御設備 B1階平面図 (7°北棟)
H 7 年10月 日	設計者 一級建築士事務所 鈴木真二 (印)
	三菱地所株式会社 一級建築士事務所

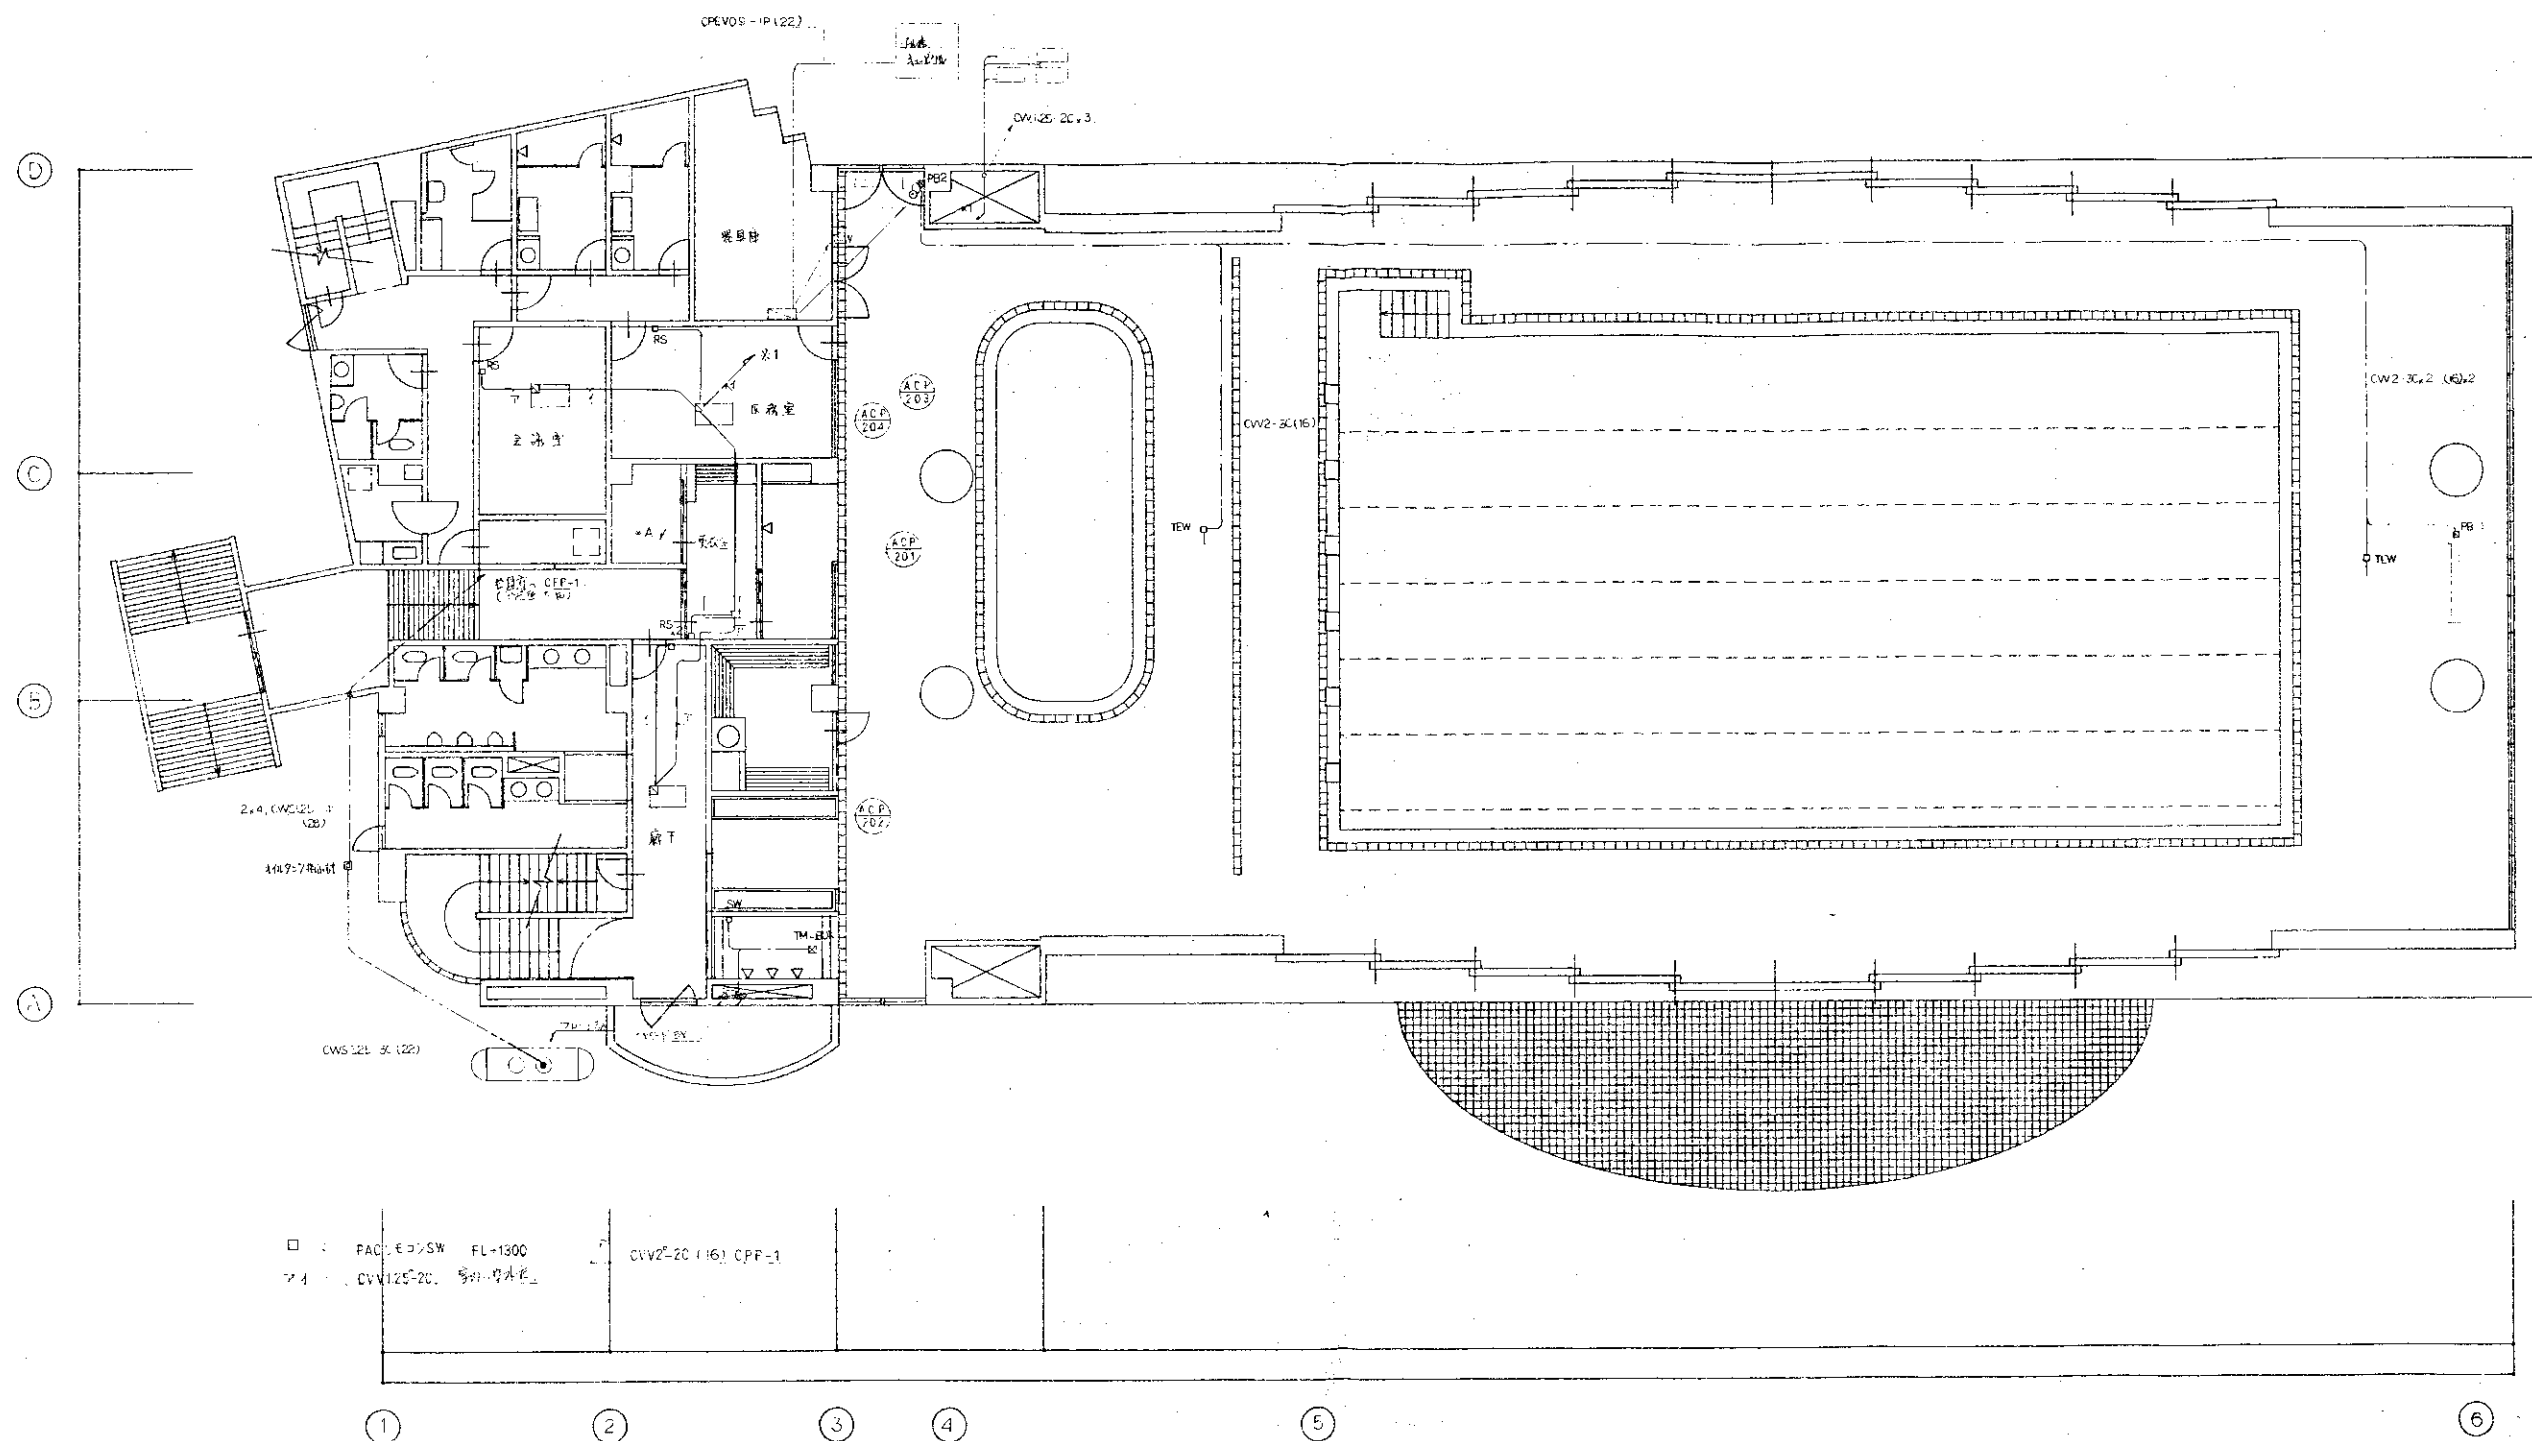

□ : PAC-Eコ/スW FL-1300
 △ : CVV125-2C 室外機

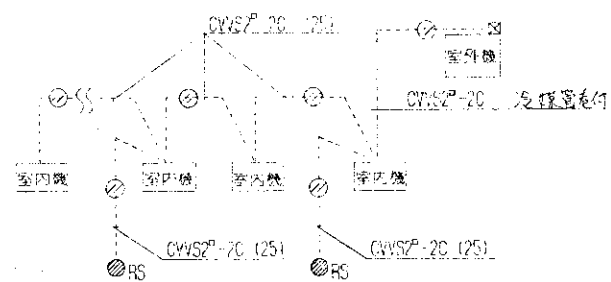

ビルマルチパッケージ系統配線

プール棟 1階平面図


竣工図

担当部

図面番号
 空-63

縮尺 1:100
 H7年10月 日

(仮称)「万代常盤の里」整備工事
 空調設備工事
 自動制御設備 1階平面図 (7-9棟)
 設計者 一級建築士 鈴木真二
 第84104号
 三菱地所株式会社一級建築士事務所

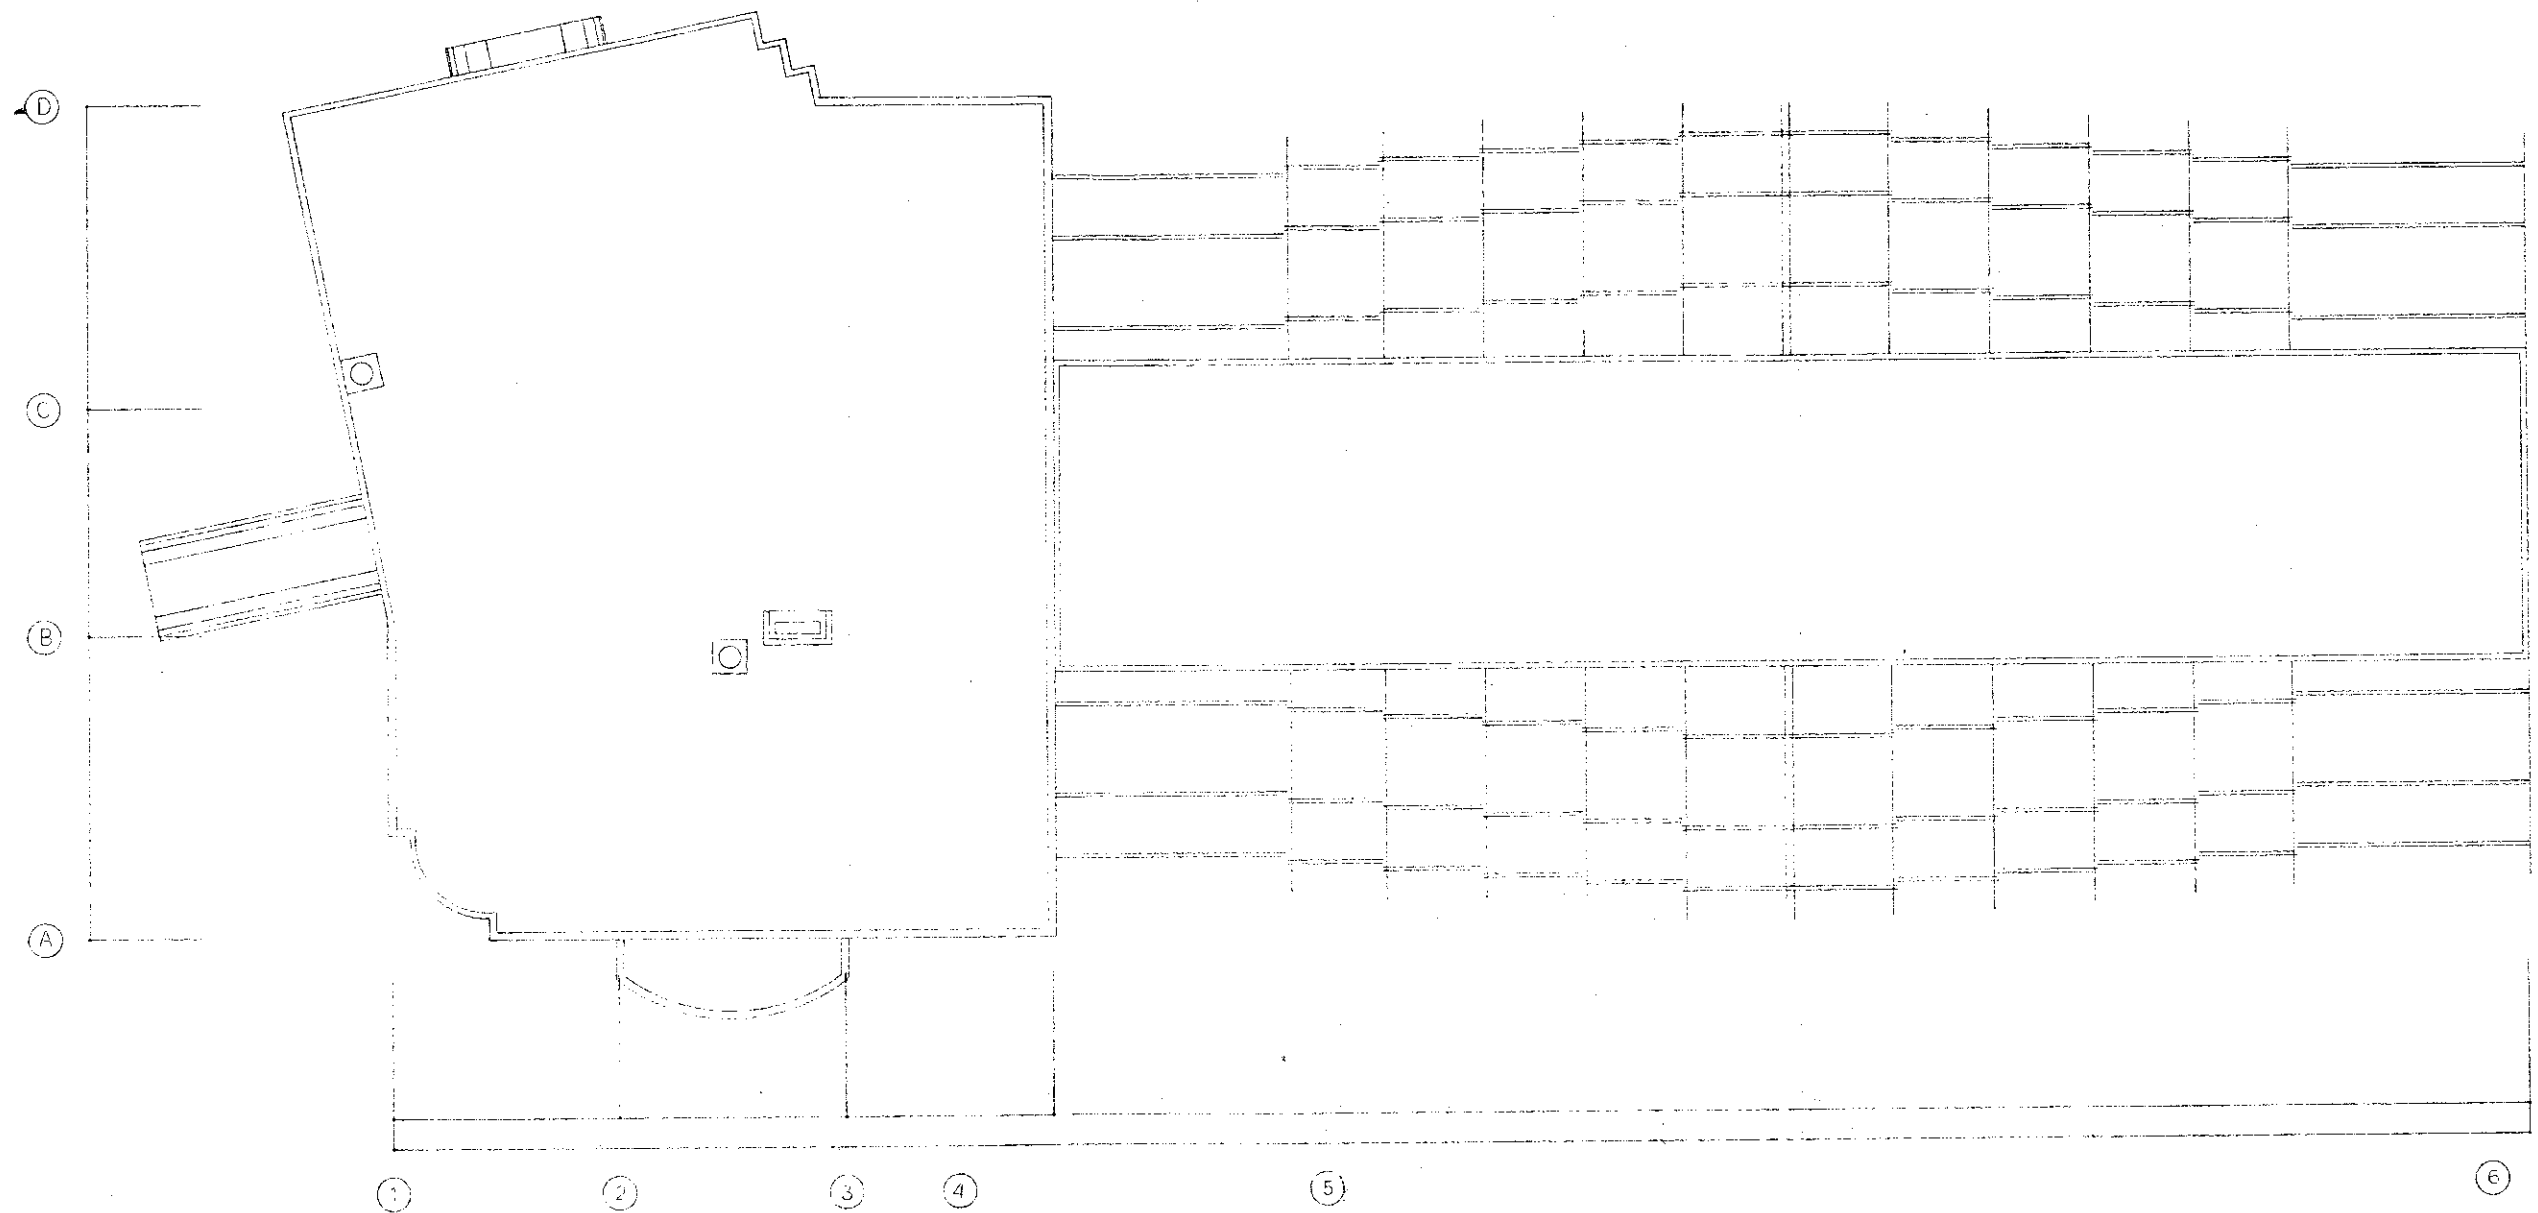


竣工図

図面番号
空 - 65

(仮称) 万代常盤の里 整備工事

空調設備工事

自動制御設備 R階平面図 (アール棟)

縮尺 1:100
H 7 年 10 月 日

設計者 一級建築士登録
第84104号 鈴木真二
三菱地所株式会社 一級建築士事務所